


DESSINÉ : DELTOUR Fabrice  
VÉRIFIÉ : LASSELIN J-Charles  
DATE DE CREATION : 18/05/2008

CCG	14/06/2013	Récolement	FD
BBB	27/10/2011	Modification de l'architecture de l'automatisme	FD
AAA	18/05/2008	Création du dossier	BC
INDICE	DATE	MODIFICATION	DES.

Reconstruction Du Barrage  
du Coudray-Montceau  
Document n° : DUC EL 616 A4

Armoire Passe à poissons  
Puissance Passe à Poissons 4/5  
Dégrilleur 1&2 - Pompe de chasse

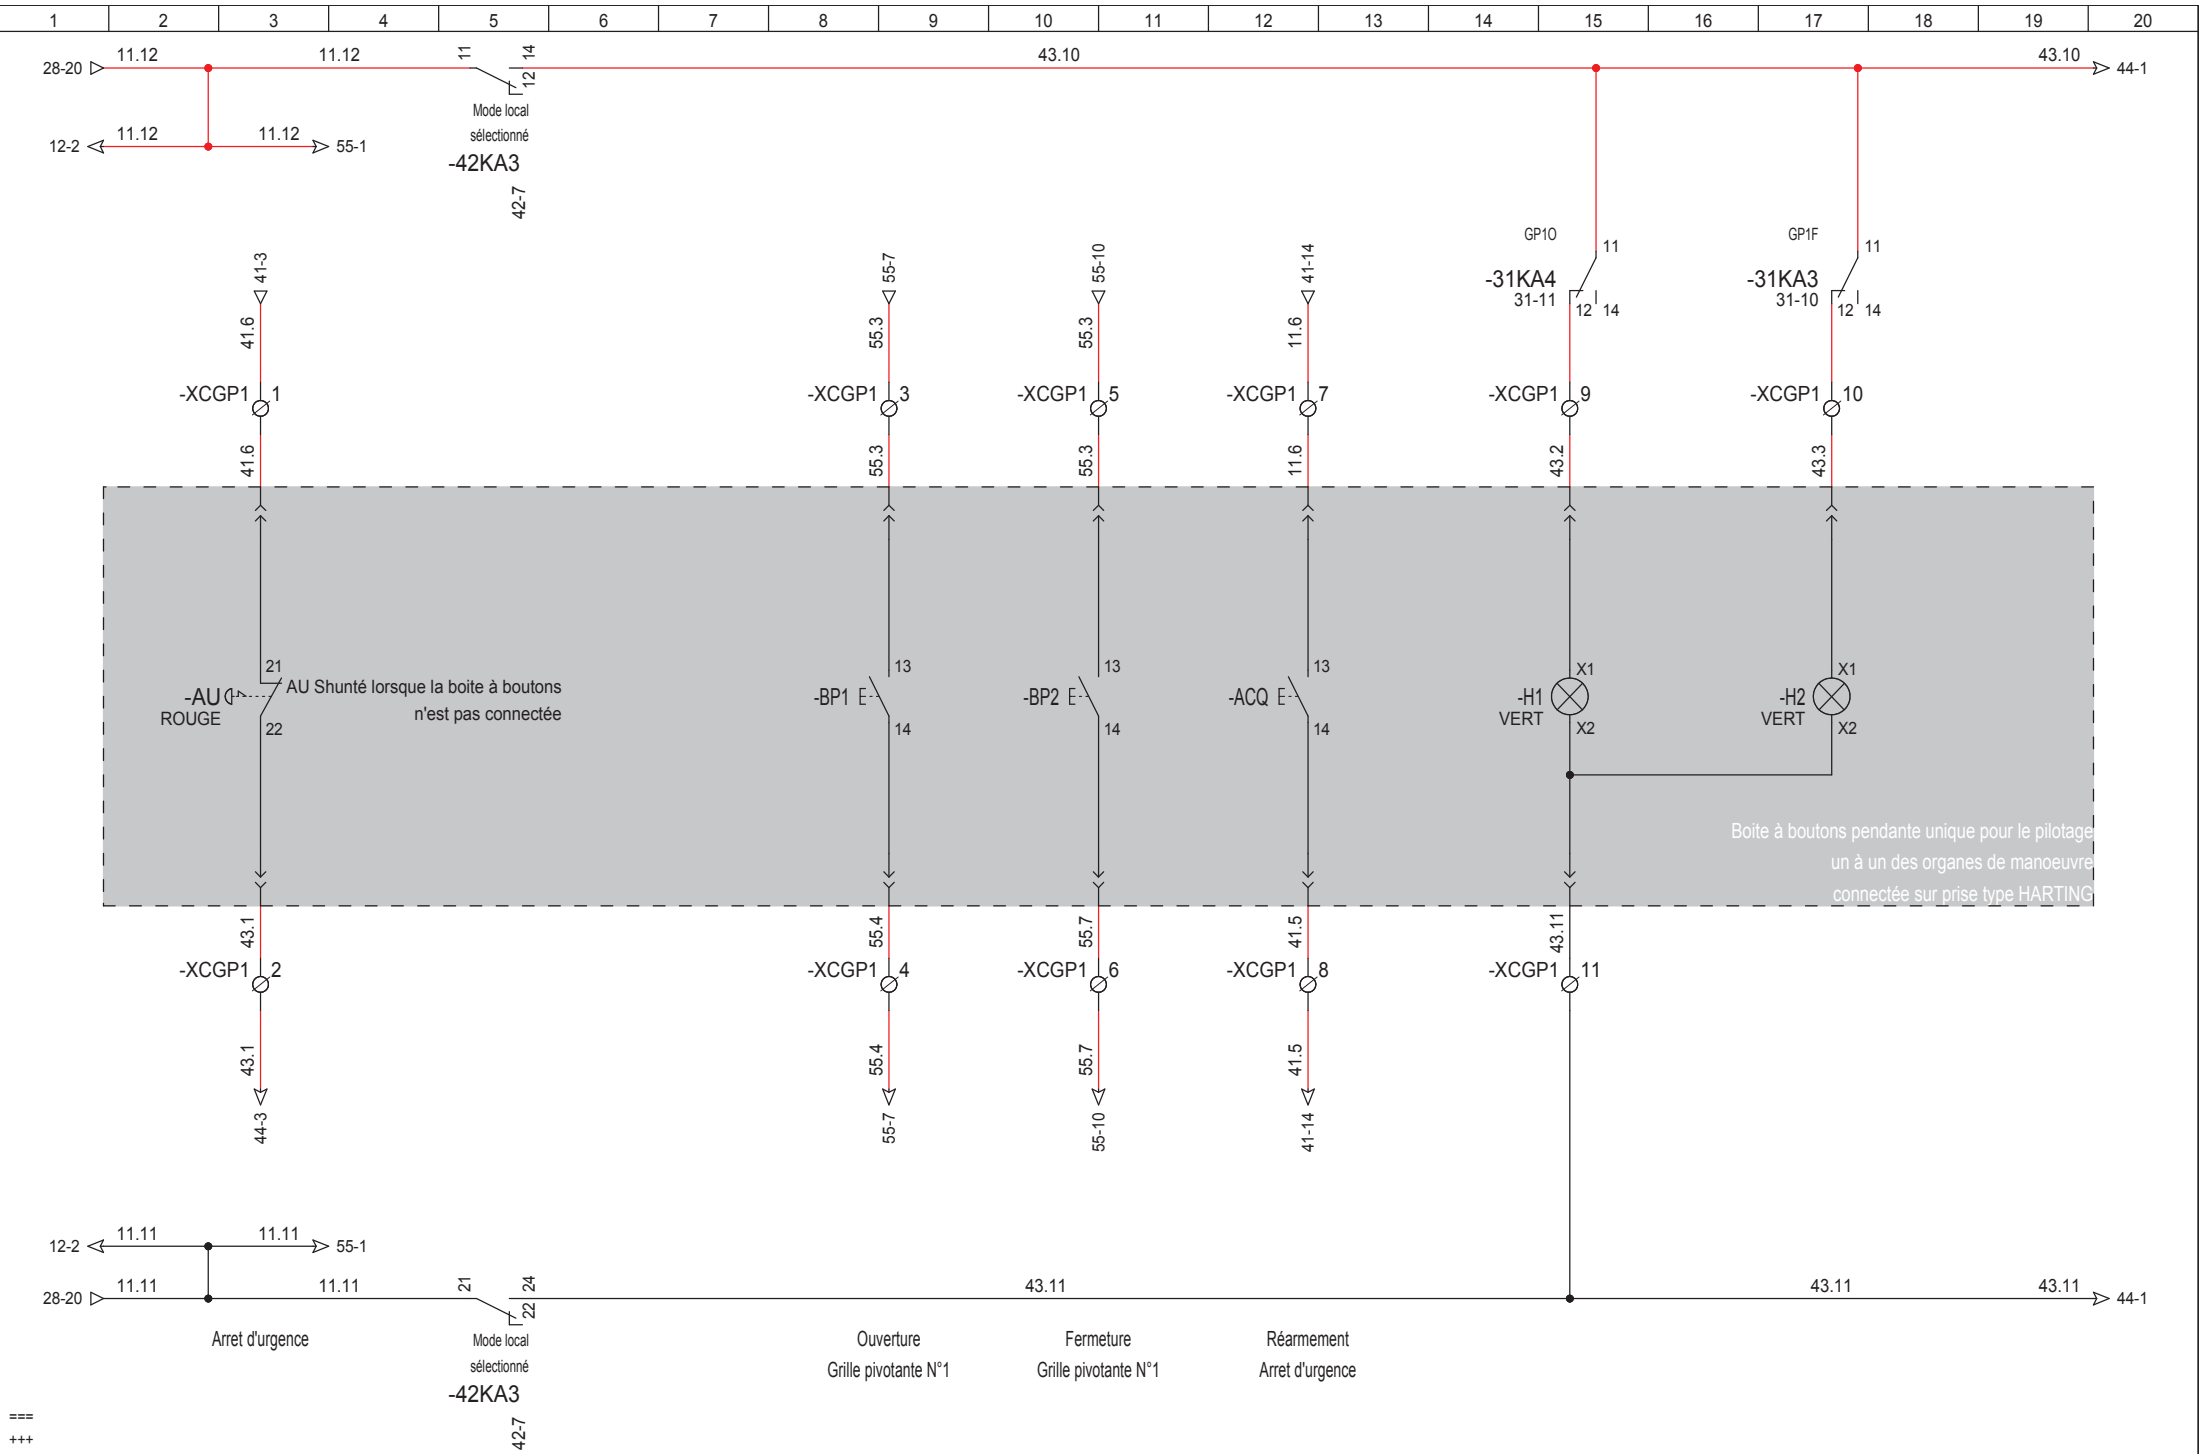


===  
+++




DESSINE :	DELTOUR Fabrice	CCG	14/06/2013	Récolement	FD
VERIFIE :	LASSELIN J-Charles	BBB	27/10/2011	Modification de l'architecture de l'automatisme	FD
DATE DE CREATION :	18/05/2008	AAA	18/05/2008	Création du dossier	BC
INDICE	DATE	MODIFICATION		DES.	

Reconstruction Du Barrage du Coudray-Montceau	
Document n° :	DUC EL 616 A4

Armoire Passe à poissons Commande locale Grille Pivotante N°1		FOLIO 43 ◀ 42 44 ▶ Logiciel SEE v. 3.70
--	--	--

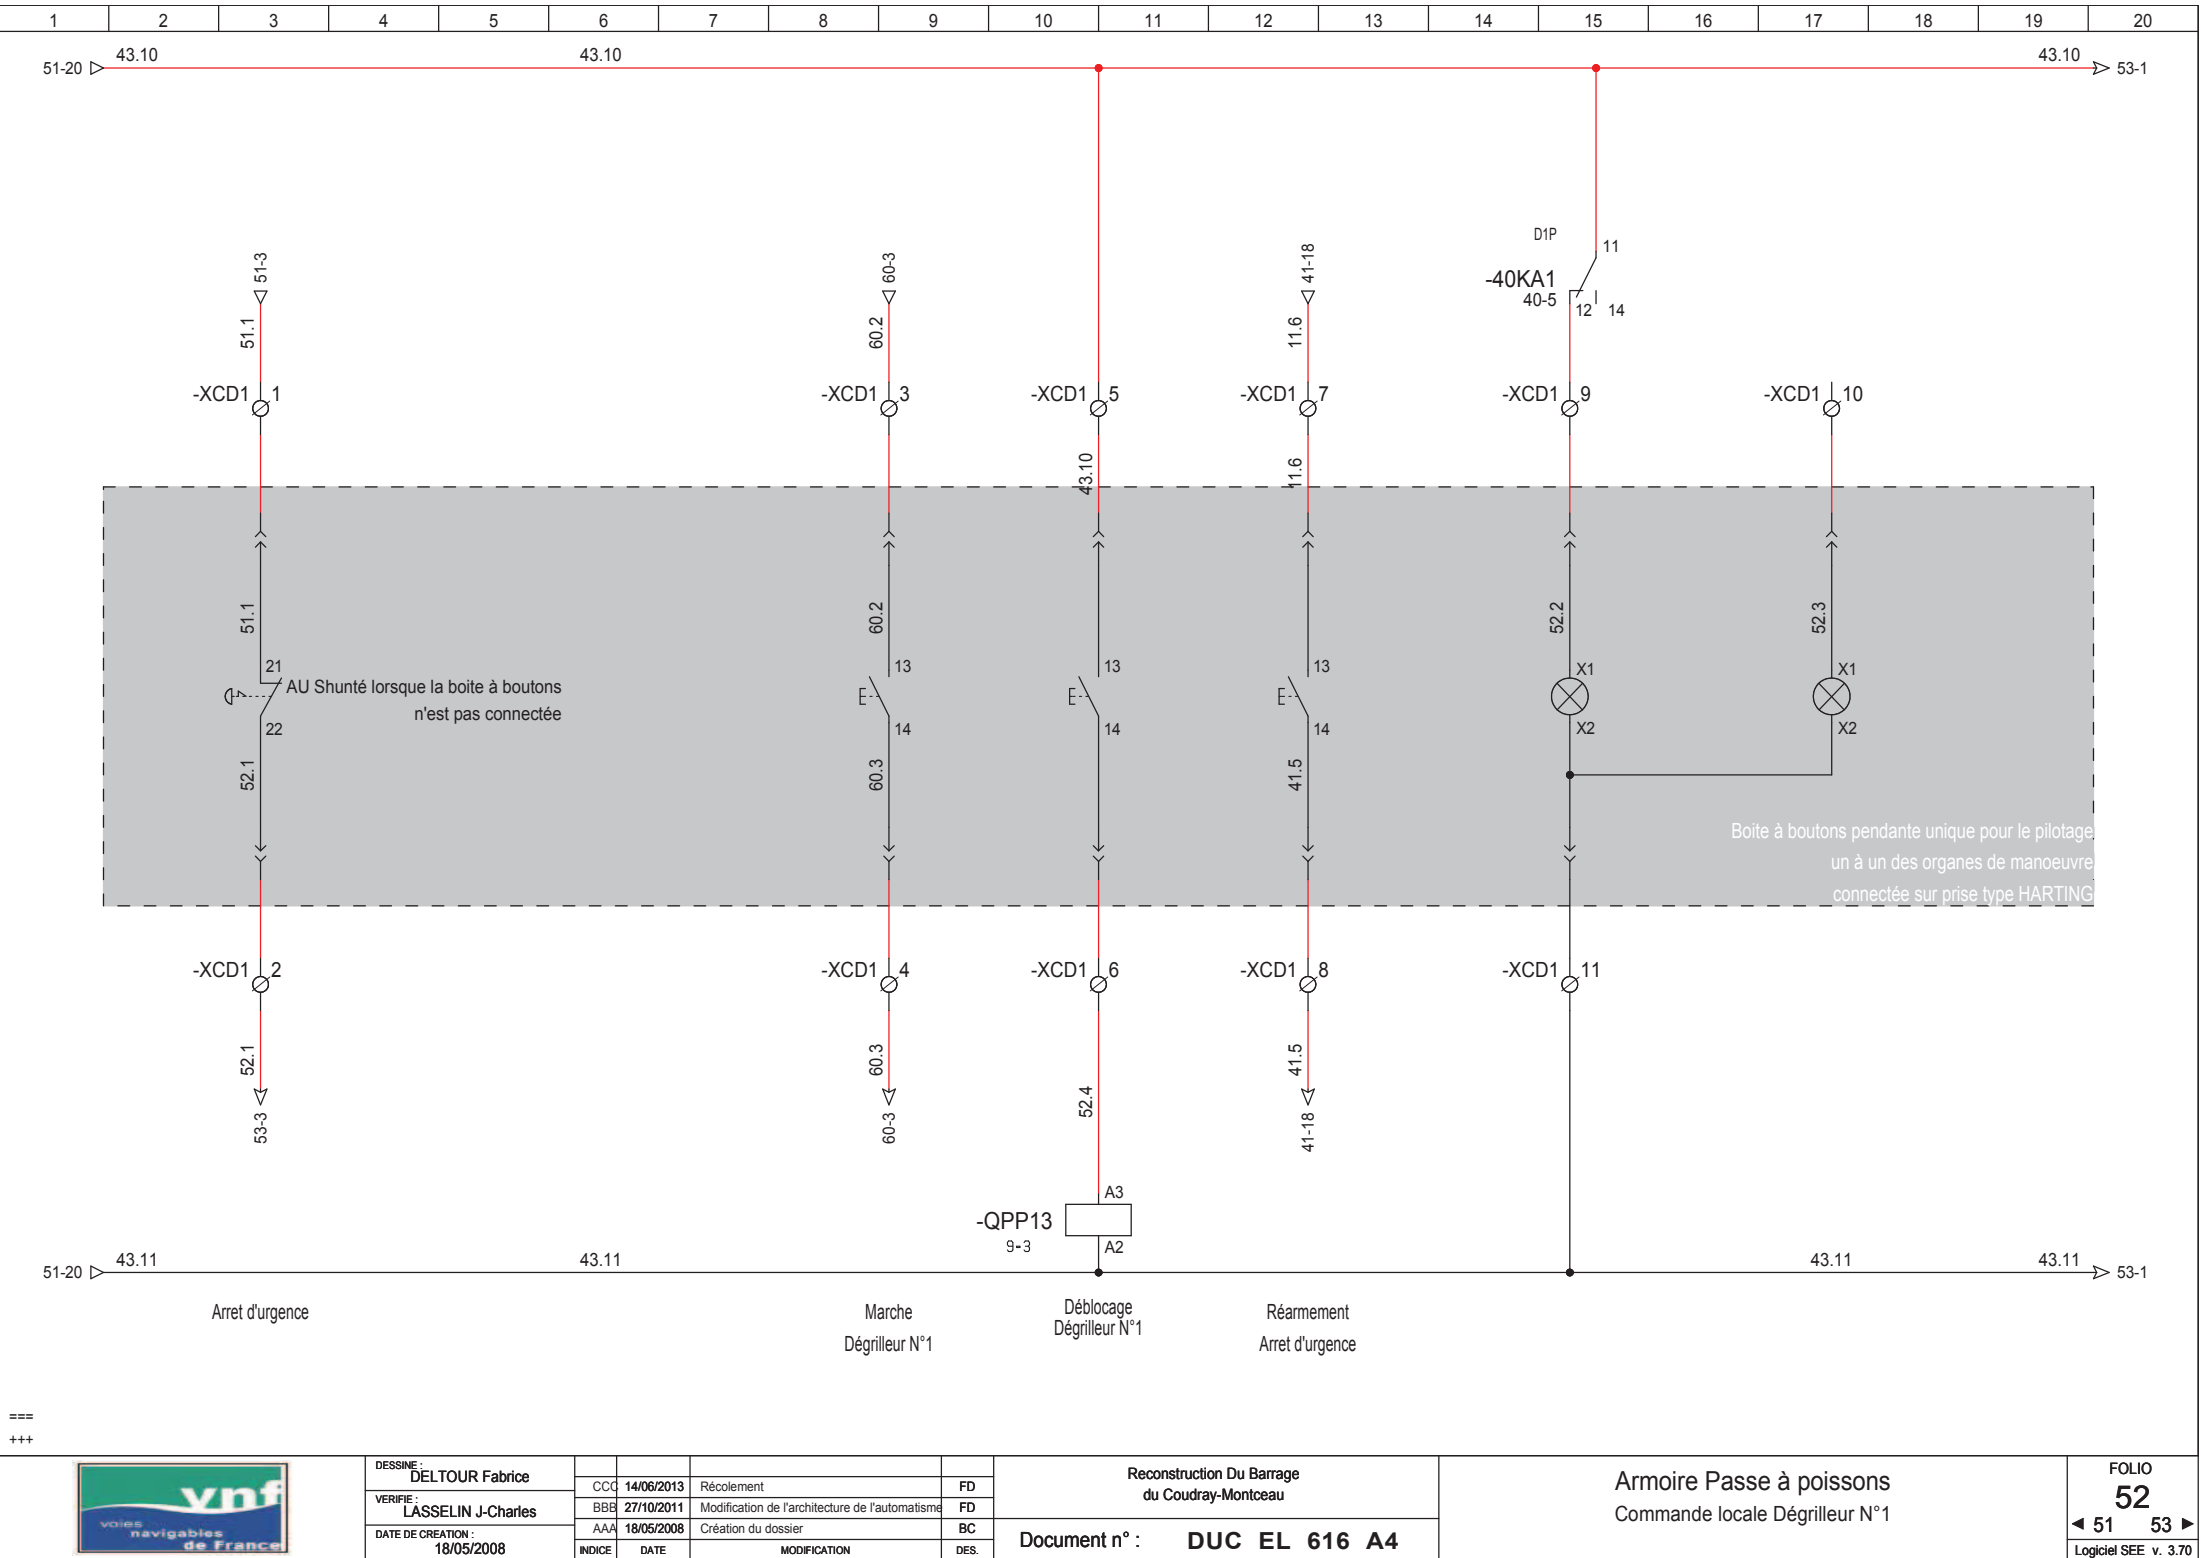

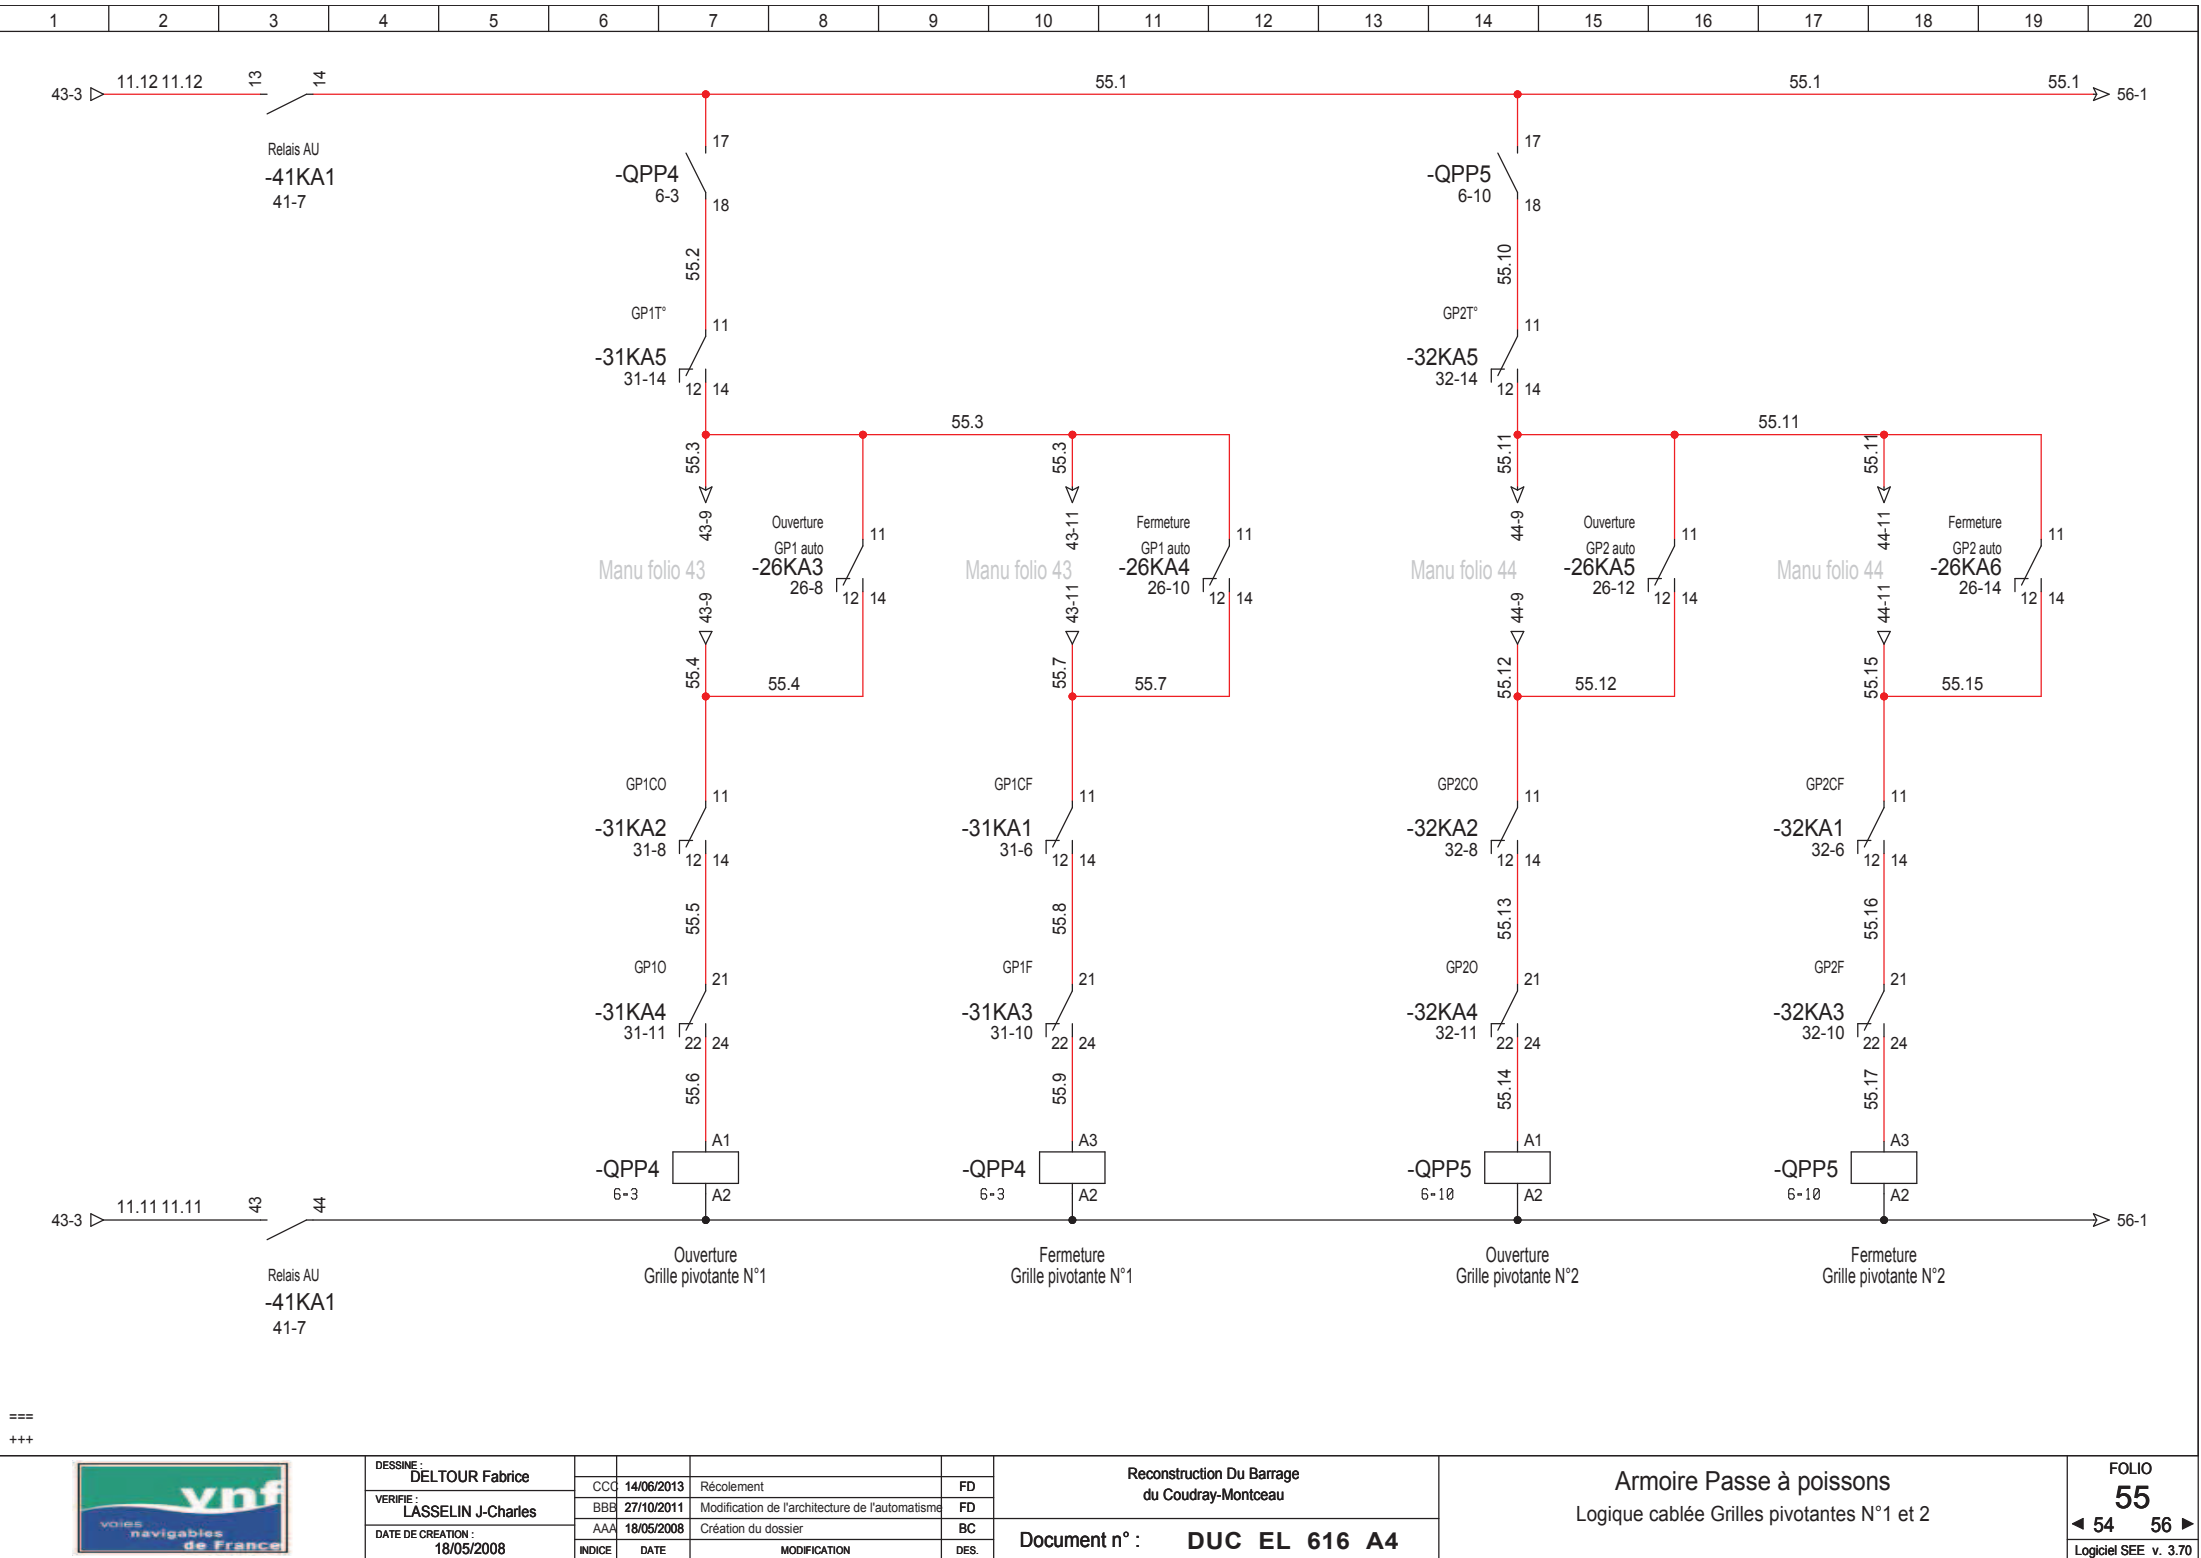


===  
+++



DESSINE :	DELTOUR Fabrice				
VERIFIE :	LASSELIN J-Charles	CCG	14/06/2013	Récolement	FD
DATE DE CREATION :	18/05/2008	BBB	27/10/2011	Modification de l'architecture de l'automatisme	FD
		AAA	18/05/2008	Création du dossier	BC
INDICE	DATE			MODIFICATION	DES.

Reconstruction Du Barrage du Coudray-Montceau	
Document n° :	DUC EL 616 A4

Armoire Passe à poissons Logique câblée Grilles pivotantes N°1 et 2	
FOLIO 55 ◀ 54 56 ▶ Logiciel SEE v. 3.70	

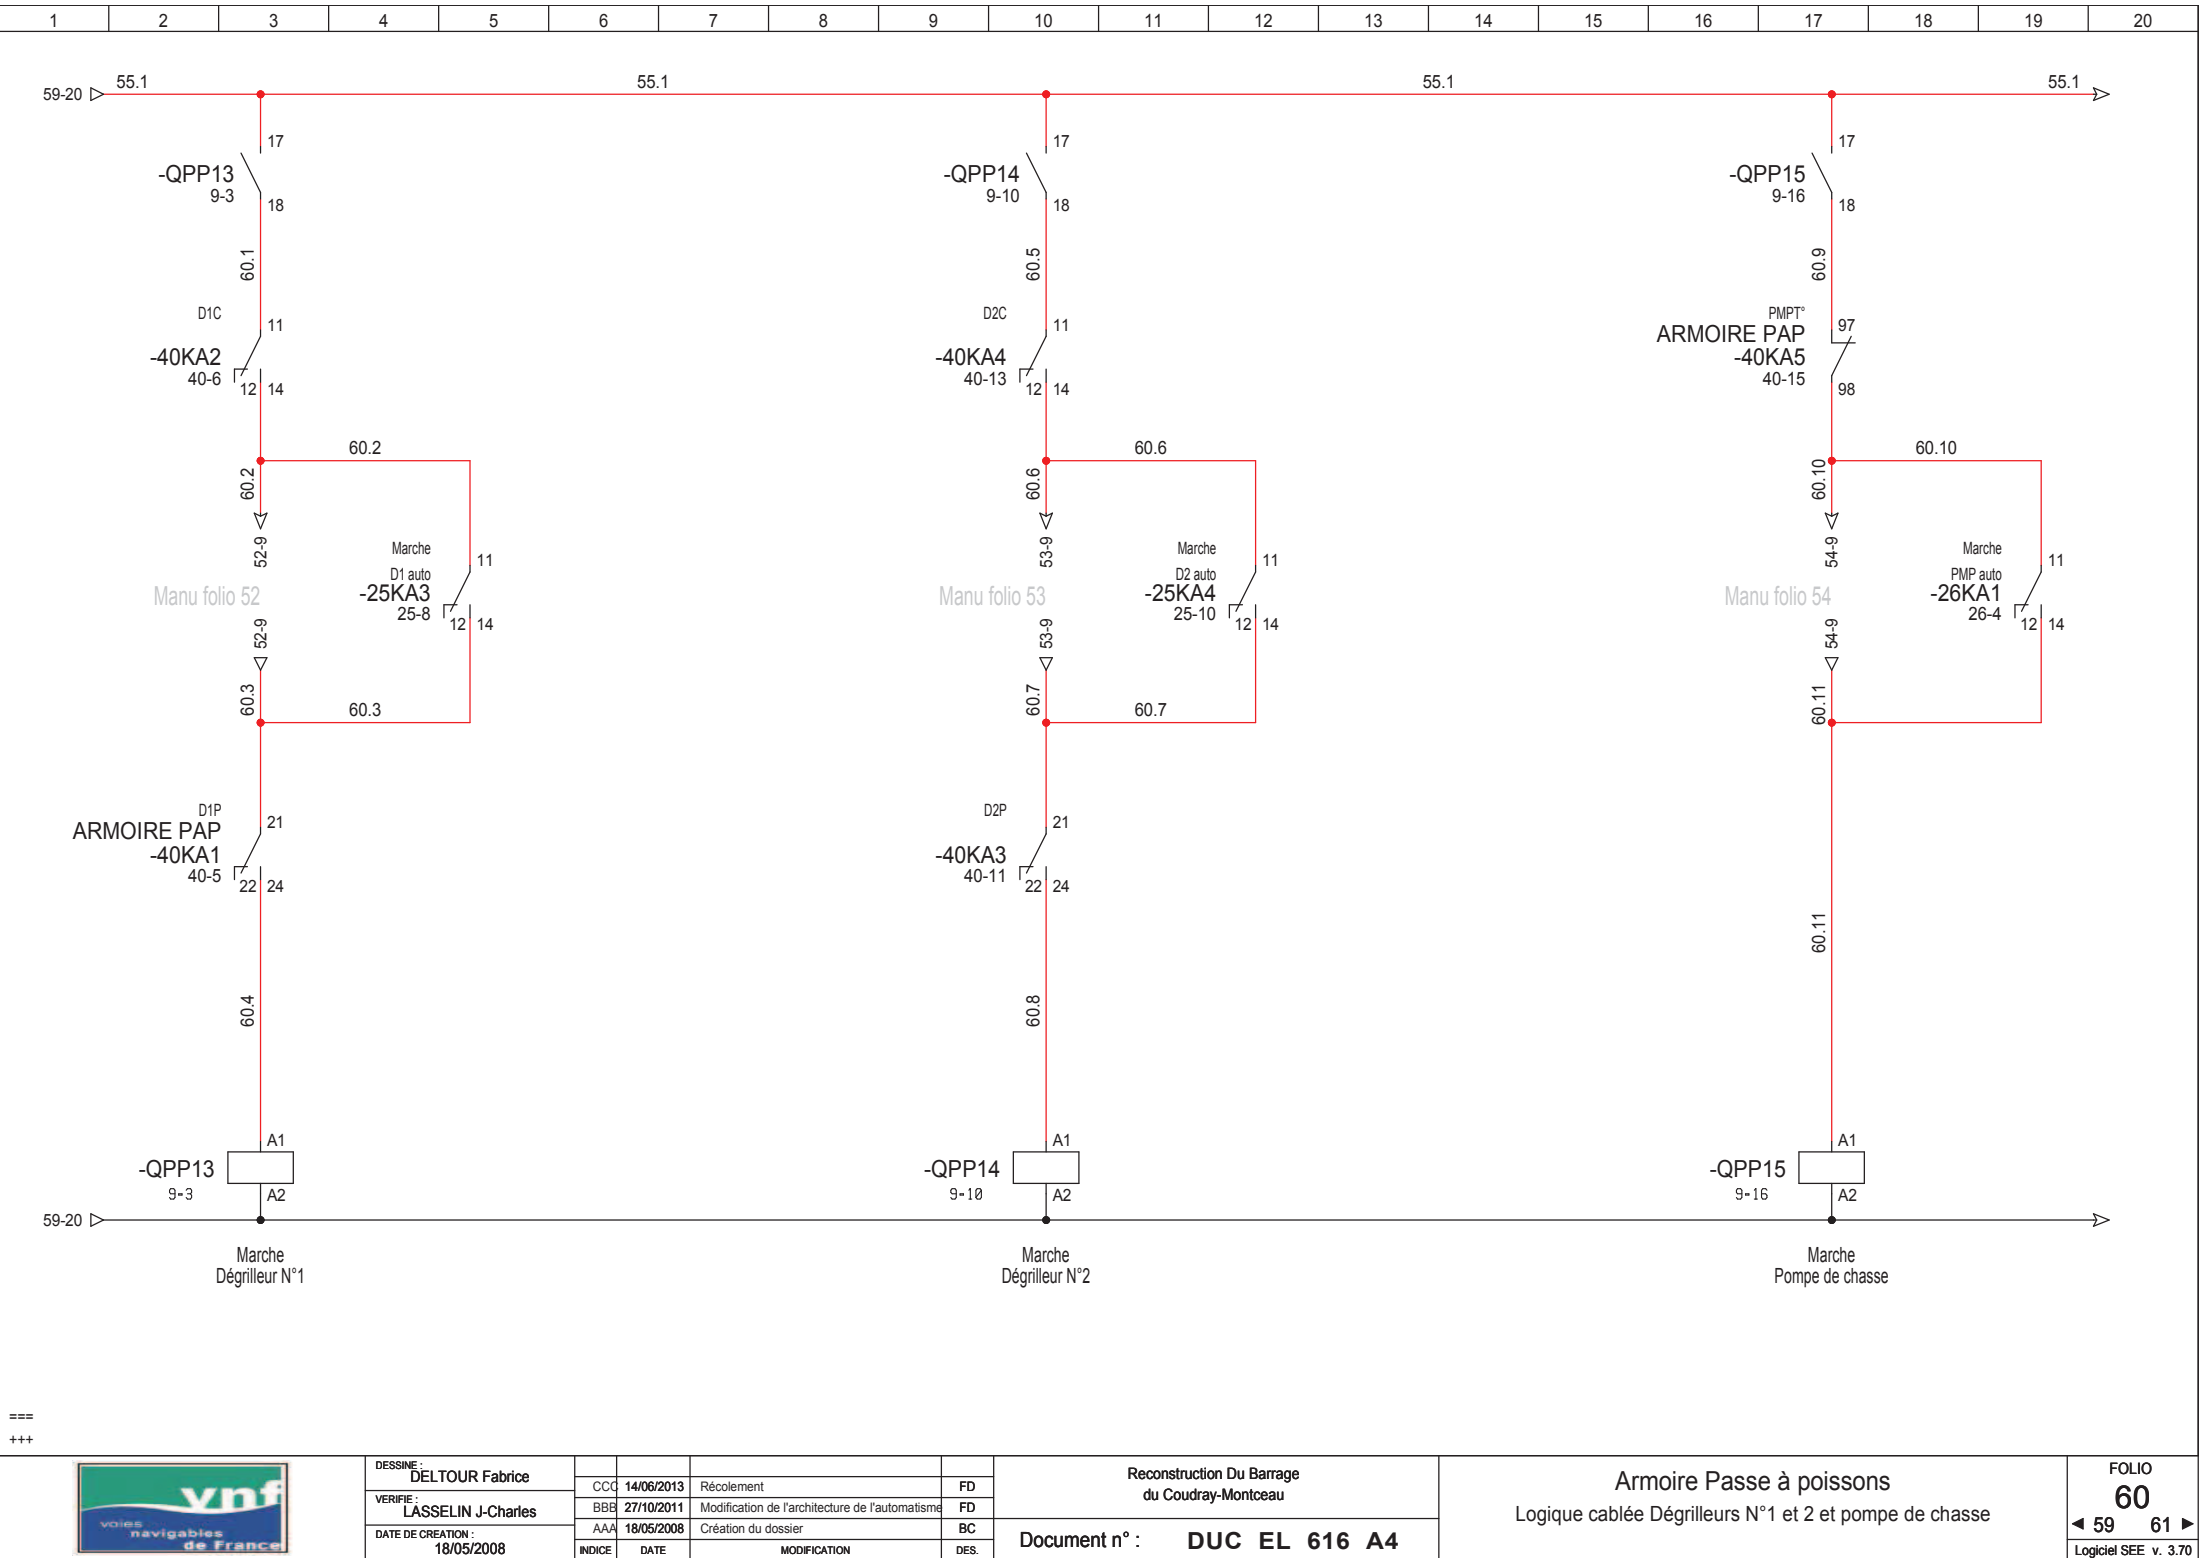

===  
+++



DESSINE :	DELTOUR Fabrice				
VERIFIE :	LASSELIN J-Charles	CCG	14/06/2013	Récolement	FD
DATE DE CREATION :	18/05/2008	BBB	27/10/2011	Modification de l'architecture de l'automatisme	FD
		AAA	18/05/2008	Création du dossier	BC
INDICE	DATE			MODIFICATION	DES.

Reconstruction Du Barrage du Coudray-Montceau	
Document n° :	DUC EL 616 A4

Armoire Passe à poissons Logique câblée Dégrilleurs N°1 et 2 et pompe de chasse	
FOLIO 60 ◀ 59 61 ▶ Logiciel SEE v. 3.70	