



GROUPE FROID
Marque : CARRIER
Type : 30RBP-0330
Puissance frigorifique : 322.2 kW
Temp. sortie : 6.0°C - Temp. entrée : 12.0°C
Débit d'eau : 46.2 m³/h - 14.9 kPa
Réfrigérant : R-410A
Poids d'exploitation : 2105 kg
Dimensions (L x l x H) : 3604/2253/2297 mm
Tension : triphasé 400V 50Hz - I. max : 262A - I dém. : 472A

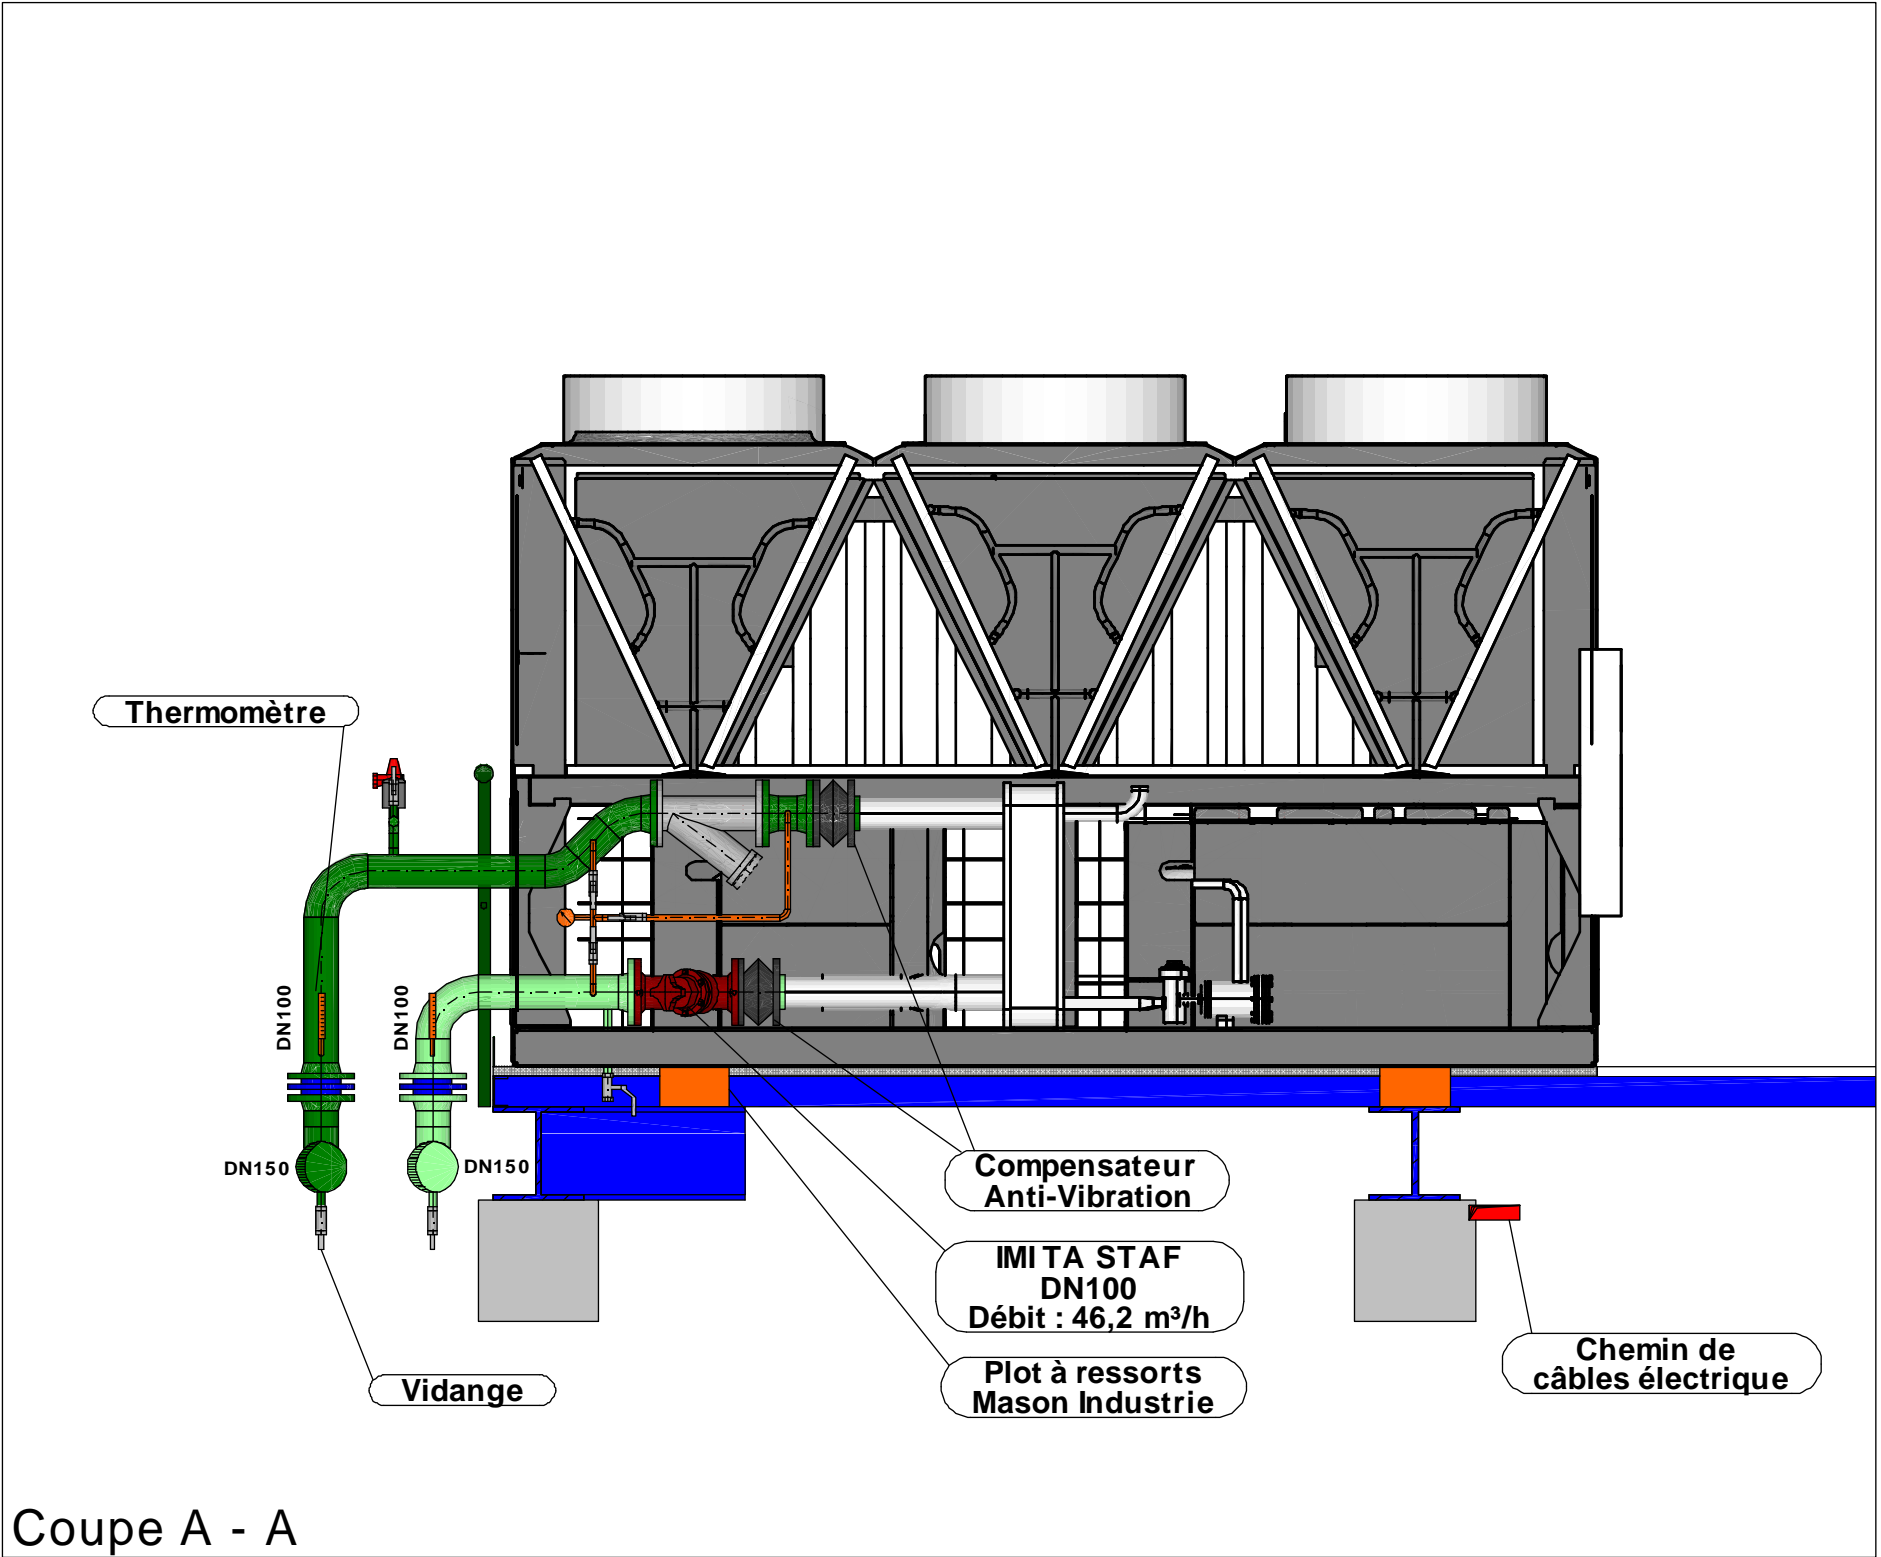

Maitre d'ouvrage

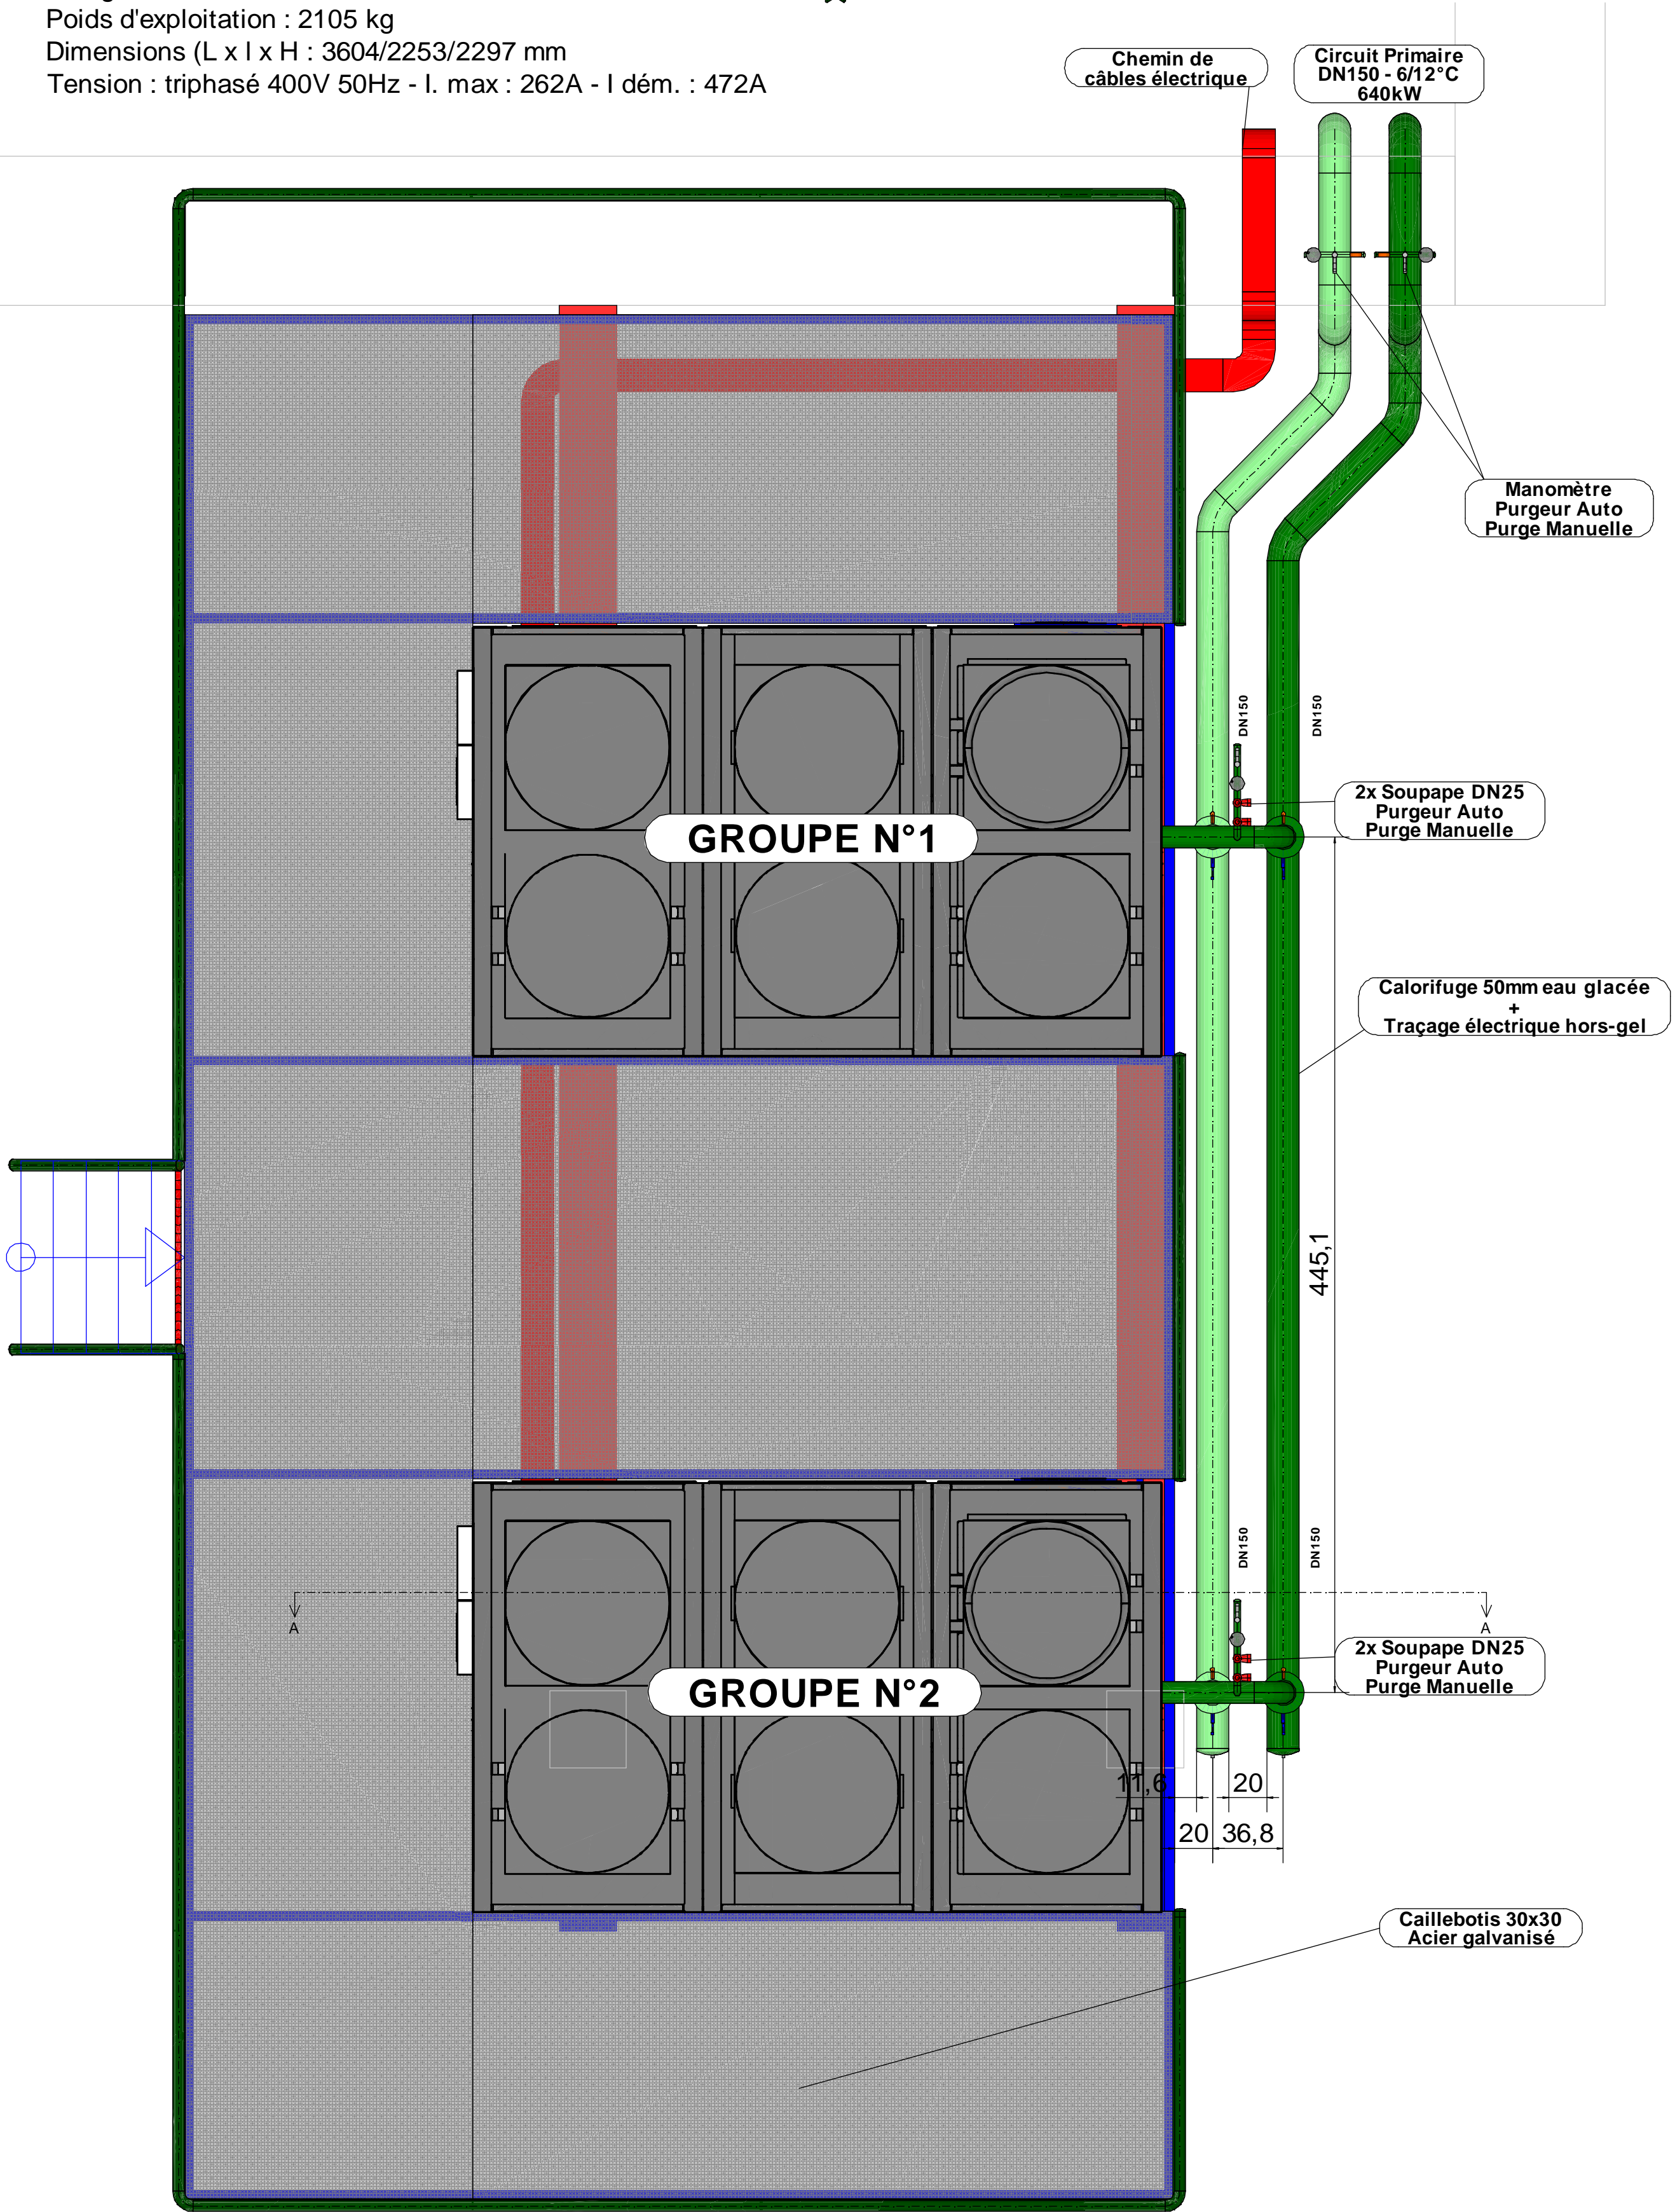

828 Boulevard des Maréchaux
91762 PALAISEAU Cedex

Opération

REPLACEMENT DES GROUPES D'EAU GLACÉE
CENTRE DE L'YVETTE
Chemin de la Hunière 91761 PALAISEAU Cedex

Entreprise de génie climatique



www.nervetbrousseau.fr
Génie Climatique et Thermique - Plomberie
Rue des quatre filles - 92130 PERRENNY
Tél. 02 37 83 83 81
Fax 02 37 83 83 81

Maitrise d'oeuvre



SYNAPSE Construction
10801 rue de Paris
92100 BOULOGNE-BILLANCOURT
Tél : 01 72 22 20 87 Fax : 01 46 49 16 18
geniec@synapse-construction.com
06 28 69 08 93

Coordinateur SPS



BUREAU PREVENTICAS
22 Avenue de la Liberté - 92000 BOULOGNE
Tél : 01 43 92 22 73 / GSM : 06 66 80 74 45
bureau@bureaupreventicas.com

PRODUCTION EAU GLACÉE

Toiture Bâtiment A

| | | | | |
|------|----------|------------------------------|--------|----------|
| Ind. | Date | MODIFICATIONS | N°Plan | EG01 |
| Ø | 26/01/17 | Première émission | Indice | B |
| A | 14/02/17 | Mise à jour suivant remarque | Date | 25/01/17 |
| B | 04/05/12 | Récolement | Ech | 1/25 |
| C | | | Dess | LLC |
| | | | | 16090001 |