


éch. 1/25

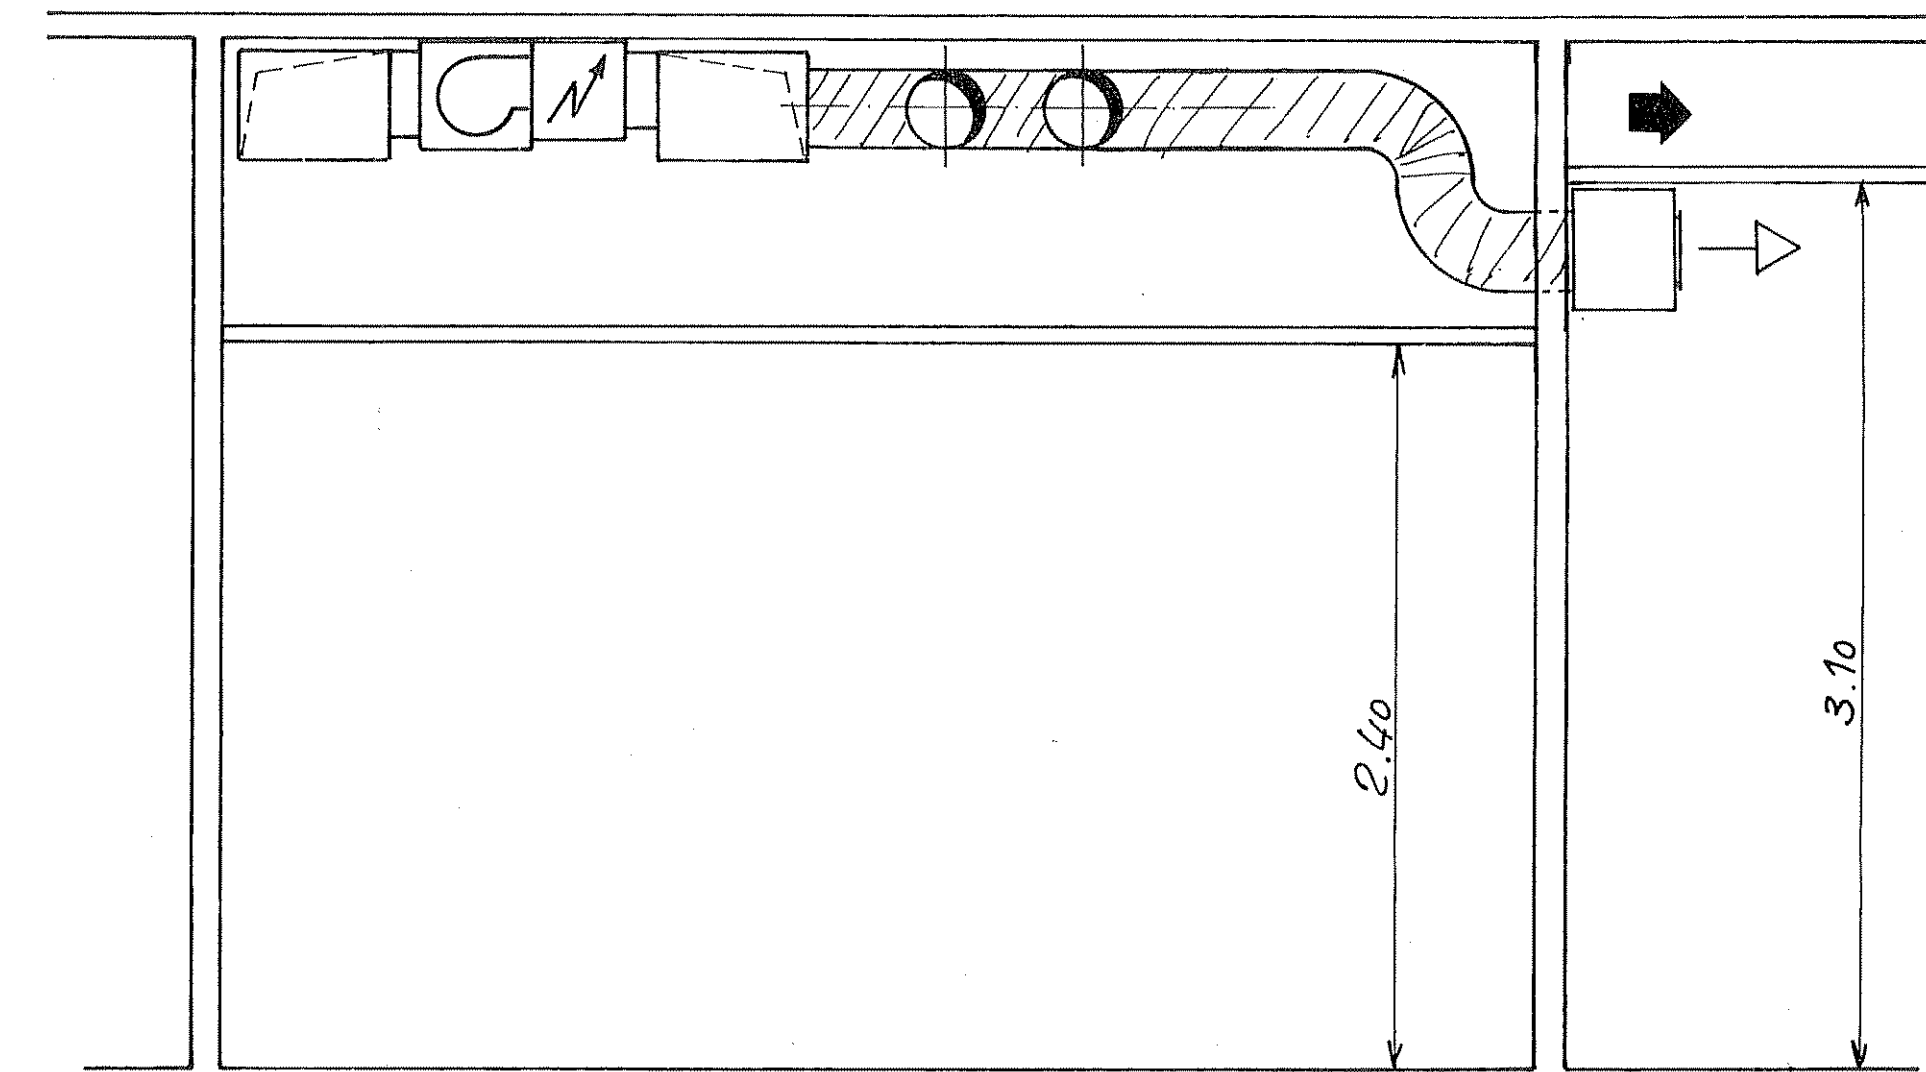


C = récolement
B = Modification soufflage RADIO

CAISSE REGIONALE D'ASSURANCE MALADIE DU NORD-EST
CAISSE PRIMAIRE D'ASSURANCE MALADIE DE NANCY

ARCHITECTE SA Prouve et fils 15 B ^d Joffre 54000 NANCY 3328 33 75	B E T Dumont Engineering and 18 Avenue Maréchal Joffre 54000 NANCY 3328 13 25	CONTRÔLE SOCIÉTÉ 4 Chemin Charles de Lorraine 54000 NANCY 3335 48 86
--	---	--

