

MISS
Construction de la Maison de l'Innovation, des Sciences et de la Société (MISS)
sur le campus de Télécom & Management SudParis
9, rue Charles Fourier 91011 Evry Cedex.

Institut Télécom (IT) - M.O.A.

COTEBA - Groupe Artélia- A.M.O.

BLOCK Architectes

AREA Etudes Nantes / BET Fluides

ITAC / BET acoustique

BASE / Paysagiste

BEST / BE Synthèse technique

ISATEG atlantique / BET tous corps d'Etat

AREA Canopée / BET Environnement

Architecture et Technique / Scénographe

Indice	Date	Modifications	Ref.FDP	PROJ.	C.A.
A	11/08/16	Plan initial	-	-	-

COLAS


COLAS Ile de France NORMANDIE
Agence de Montligny

LOT N° 1

PLAN DE RECOLEMENT
VOIRIE

ECHELLE
1/200

PHASE	NOM LOT	NOM EMETTEUR	TYPE DE PLAN	ZONE	NIVEAU	N° PLAN	INDICE
REC	1	C. MARCKI	-	-	TZ	109	A

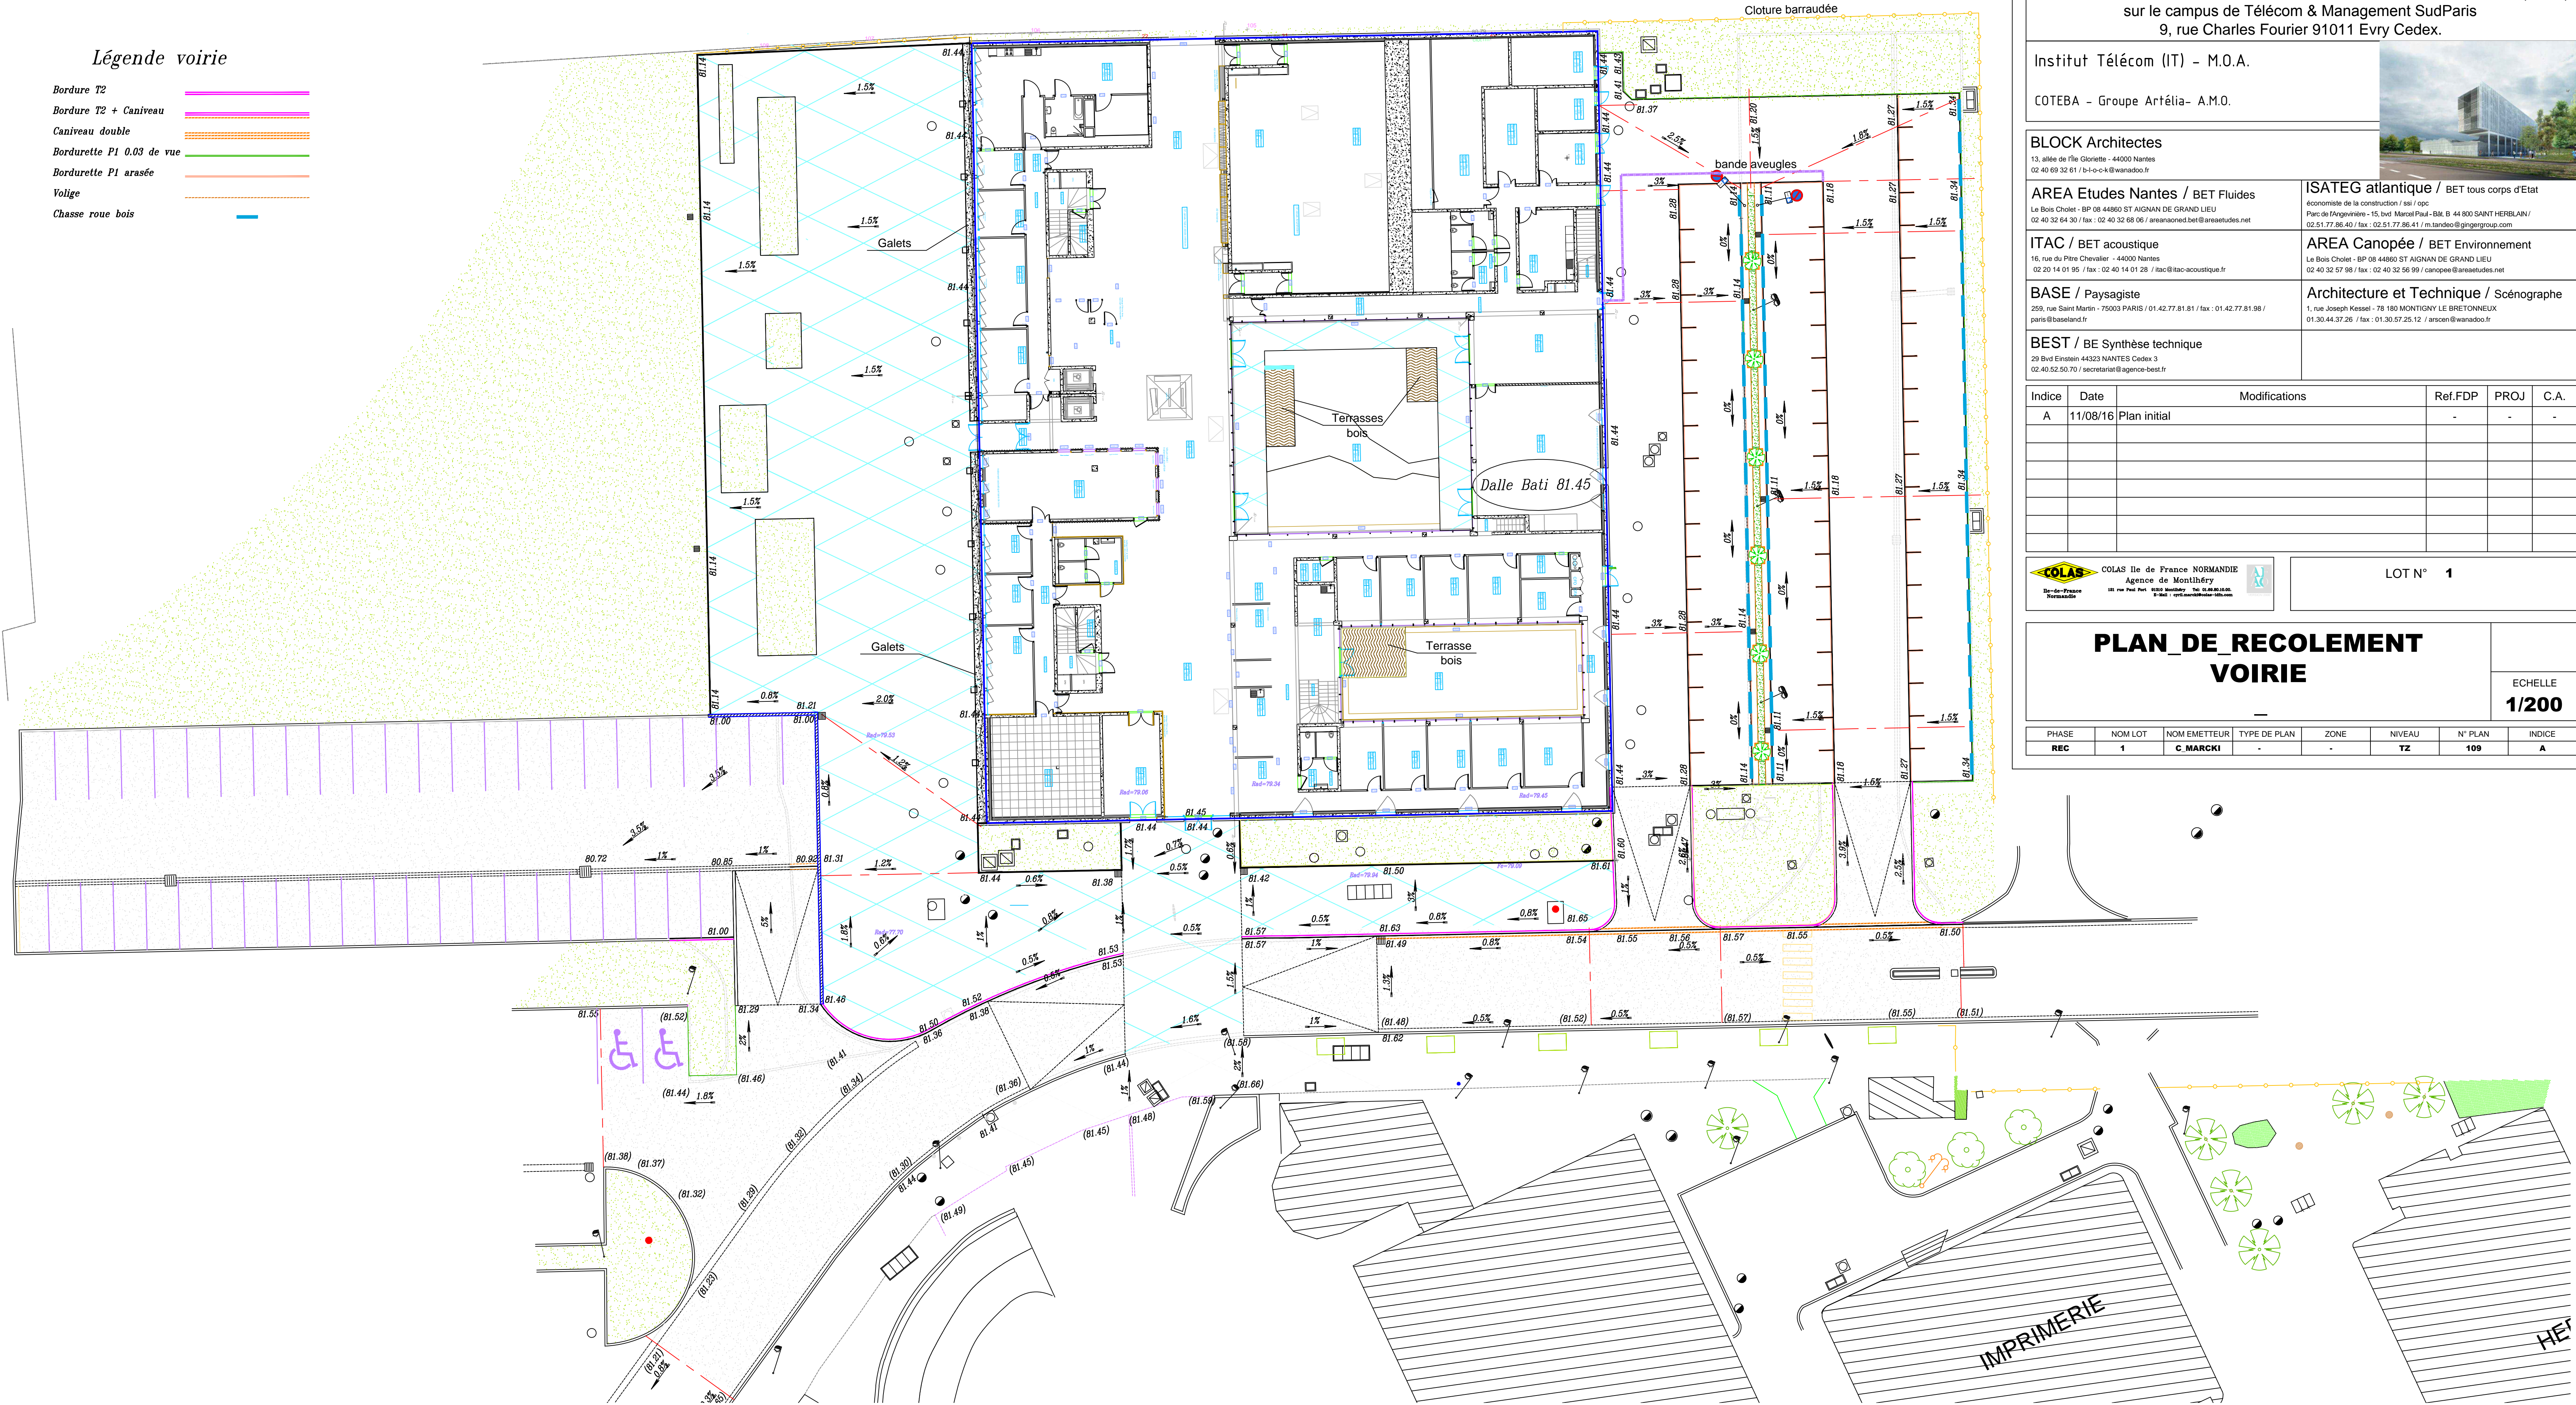

Légende voirie

- Bordure T2
- Bordure T2 + Caniveau
- Caniveau double
- Bordurette P1 0.03 de vue
- Bordurette P1 arasée
- Volige
- Chasse roue bois