

	02-01-2017	Plan de recatement	
IND	DATE	MOOIF	VERIF

DRPJ
Batignolles


MAITRISE D'OUVRAGE

Préfecture de Police
Service des affaires Immobilières
9 Boulevard de Palais
75105 PARIS CEDEX 04

MAITRISE D'OEUVRE

ENTREPRISE GENERALE :
BET HGE:
BET STRUCTURE ET FLUIDES :
BET MAINTENANCE:
BET FACADE :
ECONOMISTE:
ACOUSTIC:
PAYSAGISTE:
BET SECURITE:
SIGNALÉTIQUE:
MOBILIER:

CBC
OASIS
TECHNIP TPS
ARTIS
VP GREEN
AE 75
IMPACT ACOUSTIC
RUPHIA
CSD & Associés
PIERZO CONSEIL
Valade & Paire

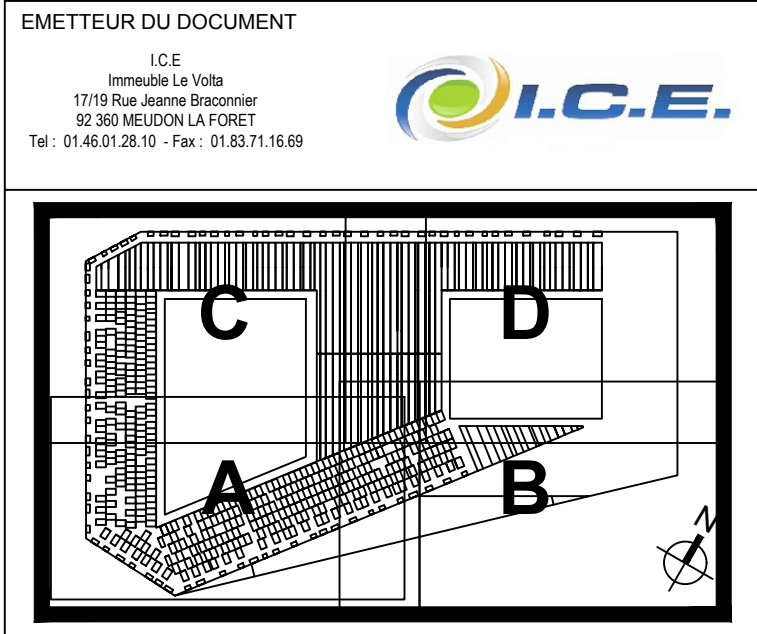

PHASE

DOE

TITRE

RECOLEMENT

Désenfumage parking
LOT CVC

Tous Niveaux
Toutes zones

Affaire : PJP	02/01/2017	Ech. Sans
ICE	PJP	DOE
SCH	TN	CVC
0003	0003	0003