
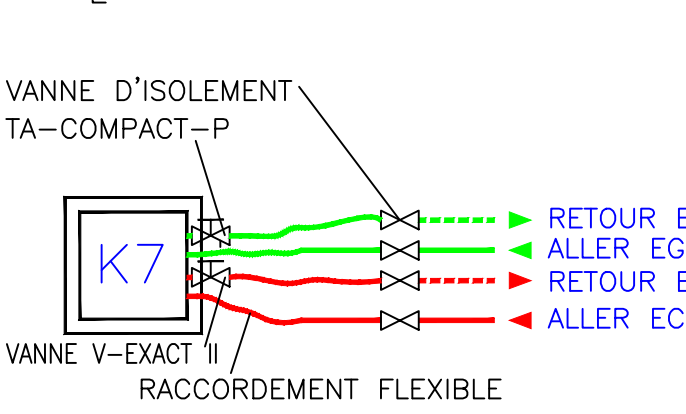
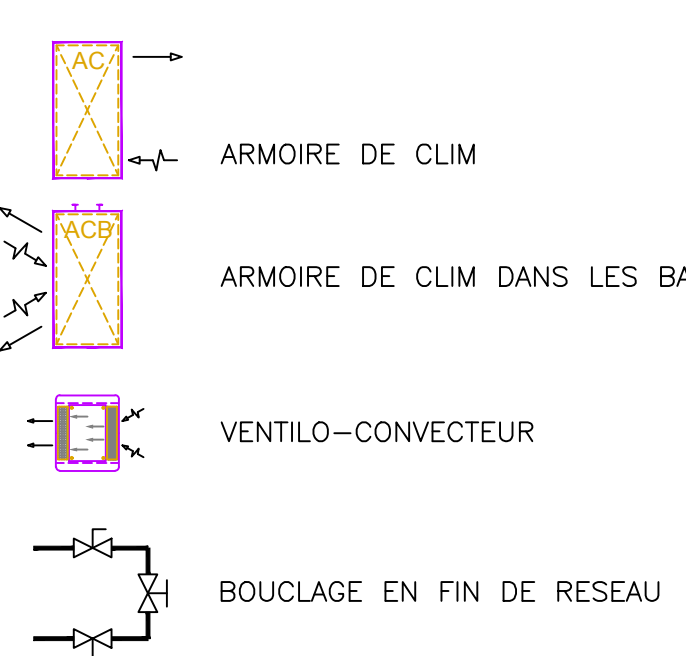


LEGENDE:

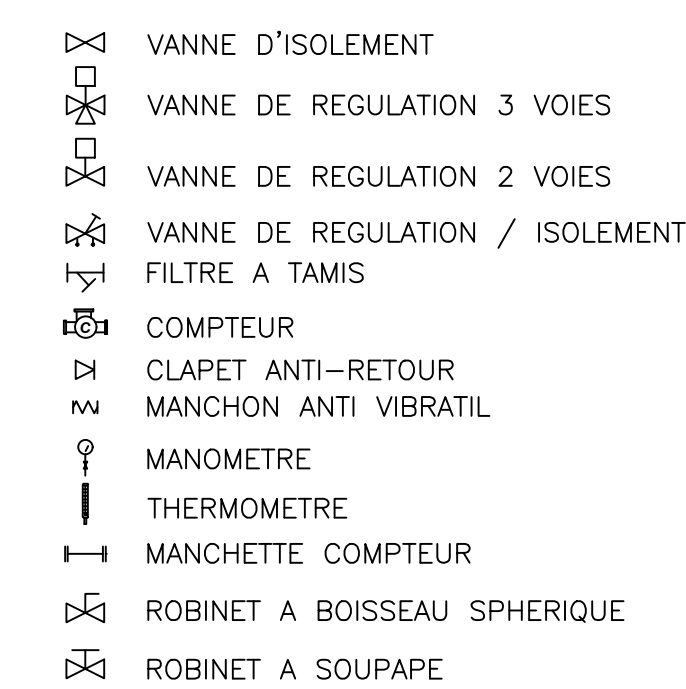

TABEAU RECAPITULATIF DES DEBITS HYDRAULIQUES DES CTA

CTA	DEBITS EG (l/h)			DEBITS EG (l/h)		
	Avec récup	Sans récup	DN	Avec récup	Sans récup	DN
01 - Stand de tir	21600	33340	100	16150	20720	100
02 - Maintenance	4710	50	50	4160	50	50
03 - Archives	1220	3960	50	6750	7360	65
04 - LT	1590	4760	50	3960	5270	50
05 - Scellés	850	2920	50	4760	5420	65
06 - Salle de sport	1120	3730	50	1990	3000	50
07 - GAV	9830	65	65	5900	5900	50
08 - Labo	2130	3520	50	4060	4770	50
09 - Etat major	960	3620	50	5520	6720	65
10 - Bureaux	4620	16850	80	5690	10110	65
11 - Bureaux	5620	38620	80	5860	10400	65
12 - Bureaux	2960	11420	65	3930	6880	65
13 - Bureaux	2860	11340	65	3880	6810	65
14 - Annexes	-	1190	50	-	7130	65
15 - Sechage	-	520	20	-	370	20

29-11-2016	Plan de récolement		
IND	DATE	ACQU	VERIF


DRPJ
Batignolles

MAITRISE D'OUVRAGE
Préfecture de Police
Service des affaires immobilières
9 Boulevard de Pétion
75116 PARIS CEDEX 04

MAITRISE D'OEUVRE
Valode & Pistre
ENTREPRISE GENERALE : CVC
BET TIGR : CASIR
BET STRUCTURE ET FLUIDES : TECHNIPT TIS
BET MAINTENANCE : ARTES

BET FACADE : VP GREEN
ECONOMETRIE : APT 75
ACOUSTIQUE : IMPACT ACOUSTIC
PAYSAGISTE : BAPPA
SECURITE : CVC
SIGNALETIQUE : PIERZO CONSEIL
MOBILITE : VALODE & PISTRE

EMETTEUR DU DOCUMENT
ICE

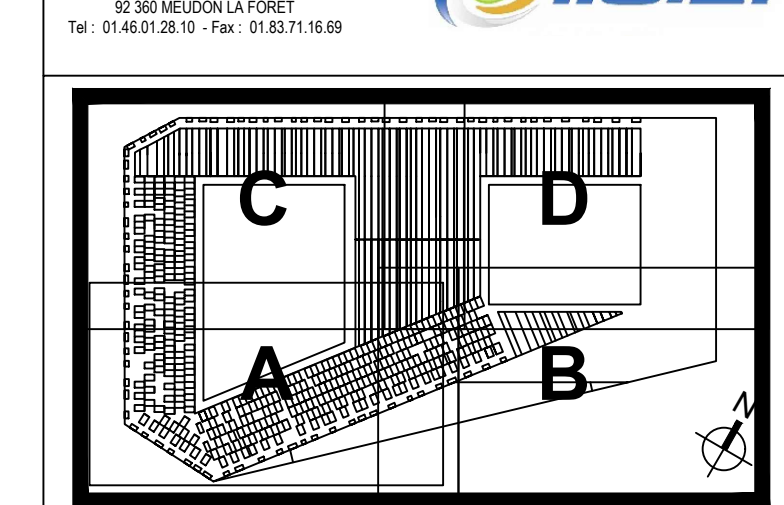

PHASE
TITRE
DOE
RECOLEMENT
Distribution Hydraulique
LOT CVC
Tous Niveaux
Toutes zones

Affaire : PJP 29-11-2016 Ech. Sans
ICE PJP DOE SCH TN CVC 0002
