


CITE NATIONALE	
DE L'HISTOIRE DE L'IMMIGRATION	
Palais de la porte Dorée, 253 Avenue Daumesnil 75012 PARIS	
Création de jardins	
Dossier des Ouvrages Exécutés	
Maitre d'ouvrage: Ministère de la Culture et de la Communication, Direction des Musées de France	
6 rue des Pyramides 75001 Paris cedex 01 tél. 01 40 15 80 00	
Maitre d'ouvrage délégué: OPIC	
30, rue du Château des Reniers - 75647 - Paris cedex 13 tél. 01 44 97 78 00 fax. 01 44 97 78 05	
Maitre d'œuvre - Architectes en chef des Monuments Historiques J.F. Lagneau	
132, Bd Saint-Germain - 75006 - Paris tél. 01 30 83 75 10 fax. 01 30 83 75 35	
Autres intervenants Arléna Lomax	
105 rue Héro 75020 Paris tél. 01 40 31 10 51 fax. 01 40 31 07 37	
Phase : DOE	Emetteur : Mota
Echelle : 1/500 - 2 mm/pm	Date : 6/03/2013
PLAN PLANTATIONS n° 1	

bassins

- Parterre B - 125 m²**
- n°5 *Calycanthus floridus* (4 plantes) Arbre aux anémones
  - n°6 *Carex testacea* (7 plantes) Latche orange
  - n°16 *Clerodendrum trichotomum* (3 plantes) Arbre du clergé
  - n°26 *Decaisnea fargesii* (10 plantes) Arbre aux haricots bleus
  - n°28 *Eleutherococcus sieboldianus* (10 plantes)
  - n°29 *Eriobotrya* 'Coppertone' (16 plantes) Néflier du Japon 'Coppertone'
  - n°34 *Euphorbia characias* 'Blue Wonder' (20 plantes) Euphorbe des vallons 'Blue Wonder'
  - n°35 *Euphorbia* 'Fire Slow' (16 plantes) Euphorbe 'Fire Slow'
  - n°37 *Heptacodium miconioides* (6 plantes) Heptacodium miconioides
  - n°52 *Kriopholia uvaria* (19 + 18 plantes)
  - n°53 *Lespedeza thunbergii* (9 plantes) Lespedeza thunbergii
  - n°79 *Morus alba* 'Pendula' (3 plantes) Mûrier pleureur
  - n°101 *Rubus tricolor* (18 plantes) Ronce tricolor
  - n°104 *Salix caprea* 'Kilmarnock' (6 plantes) Saule pleureur 'Kilmarnock'
  - n°105 *Salix magnifica* (4 plantes) Saule magnifique
  - n°110 *Spartium junceum* (42 plantes) Genêt d'Espagne
  - n°111 *Stachyurus praecox* (1 plantes) Stachyurus praecox
  - n°112 *Syrax japonica* (3 plantes) Syrax du Japon
  - n°113 *Viburnum* 'Le Bois Marquis' cov (6 plantes) Viorne Le Bois Marquis
  - n°116 *Viburnum henryi* (5 plantes) Viorne henryi
  - n°123 *Yucca filamentosa* 'Color Guard' (23 plantes) 'Yucca filamentosa 'Color Guard'
  - n°124 *Yucca filamentosa* 'Golden Sword' (17 plantes) 'Yucca filamentosa 'Golden Sword'
  - n°125 *Yucca gloriosa* 'Variegata' (1 plantes) 'Yucca gloriosa 'Variegata'
  - n°A *Arbuste inconnu* mélangés ( 60 plantes)


- Parterre A - 150 m²**
- n°3 *Aralia elata* (10 plantes) Angélique du Japon
  - n°7 *Cephalaria gigantea* (18 plantes) Scabieuse géante
  - n°18 *Cornus* 'Venus@' (7 plantes) Cornouiller du Japon 'Venus@'
  - n°47 *Ilex virginica* 'Henry's Garnet' (19 plantes) Ilex de Virginie 'Henry's Garnet'
  - n°58 *Lonicera nitida* 'Red Tips' (19 plantes) Chèvrefeuille à feuilles de buis 'Red Tips'
  - n°59 *Lonicera nitida* 'Twiggy' (15 plantes) Chèvrefeuille à feuilles de buis 'Twiggy'
  - n°60 *Lonicera x purpusi* 'Winter beauty' (3 plantes) Chèvrefeuille abustif 'Winter beauty'
  - n°75 *Miscanthus sinensis* (13 plantes) Gracillimus Roseau de Chine 'Gracillimus'
  - n°76 *Miscanthus sinensis* 'Purpurascens' (13 plantes) Roseau de Chine 'Purpurascens'
  - n°77 *Miscanthus sinensis* 'Cosmopolitan' (14 plantes) Roseau de Chine 'Cosmopolitan'
  - n°80 *Nandina domestica* (24 plantes) Bambou sacré
  - n°81 *Ophiopogon planiscapus* 'Niger' (60 plantes) Barbe de serpent 'Niger'
  - n°87 *Panicum virgatum* 'Prairie Sky' (5 plantes) Panic effilé 'Prairie Sky'
  - n°115 *Viburnum davidii* (48 plantes) Viorne de David
  - n°117 *Viburnum x hillieri* 'Winton' (5 plantes) Viorne hillieri 'Winton'
  - G - Graminées mélangés (113 plantes)
  - F - Fournilms mélangés (48 plantes)

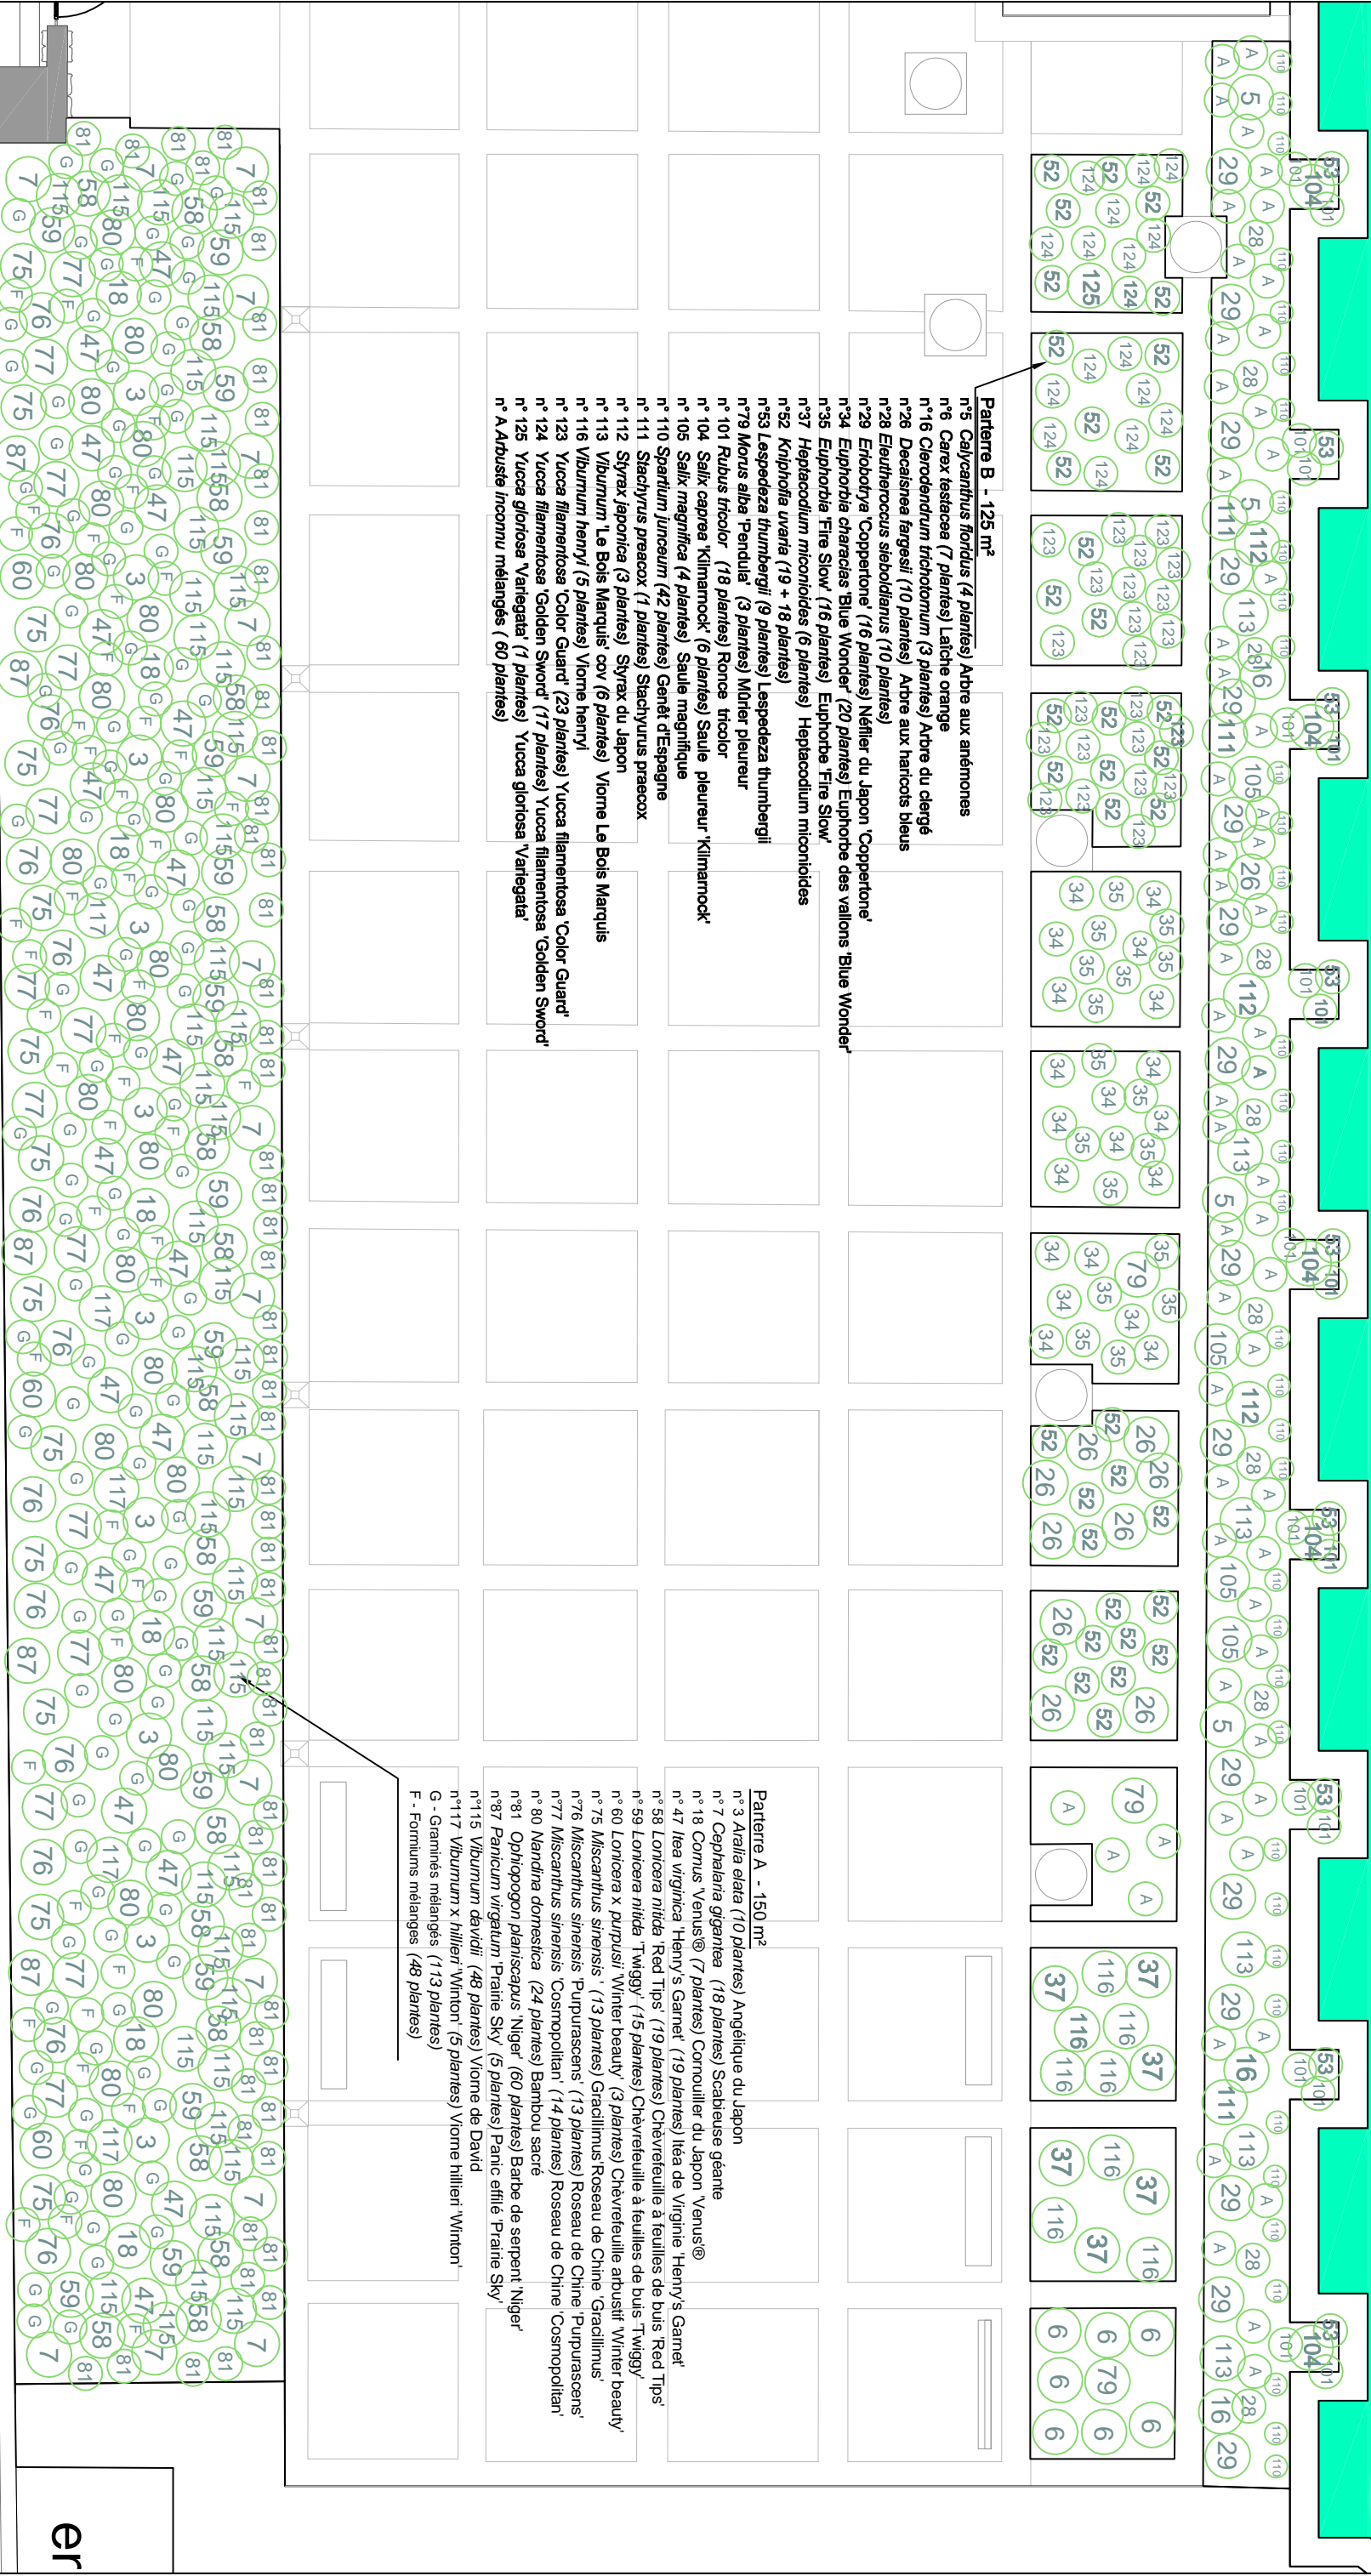






bassins

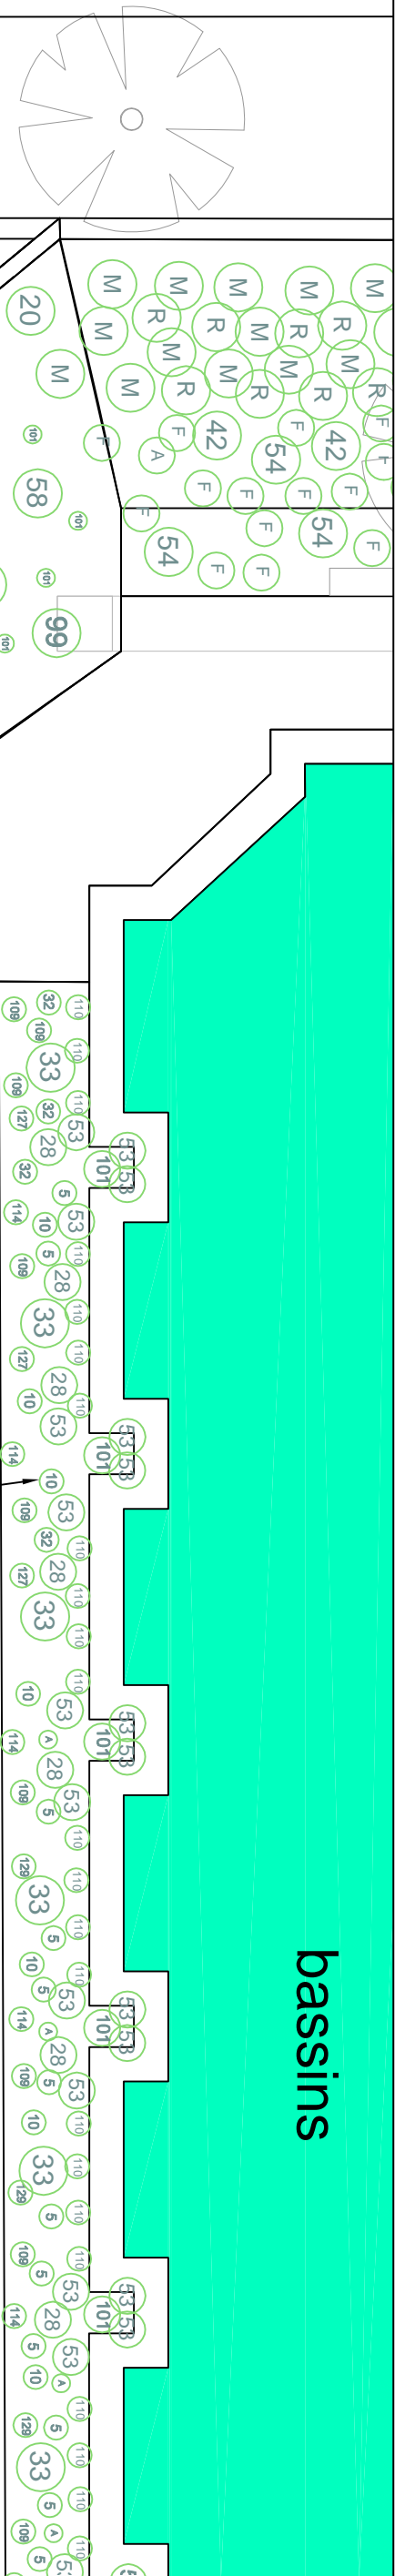

- Parterre E - 46 m²**
- n°5 *Calycanthus floridus* (28 plantes) Arbre aux anémones
  - n°10 *Cinnamomum camphora* (10 plantes) Camphrier
  - n°28 *Eleutherococcus sieboldianus* (11 plantes)
  - n°32 *Eucryphia x nymansensis* 'Nymansay' (4 plantes) *Eucryphia* 'Nymansay'
  - n°33 *Euodia daniellii* (10 plantes) Arbre à miel
  - n°53 *Lespedeza thunbergii* (36 plantes) *Lespedeza thunbergii*
  - n°101 *Rubus tricolor* (9 plantes) Ronce tricolor
  - n°109 *Sorbaria sorbifolia* 'Sem®' (12 plantes) *Sorbaria sorbifolia* 'Sem®'
  - n°110 *Spartium junceum* (38 plantes) Genêt d'Espagne
  - n°114 *Viburnum cinnamomifolium* (9 plantes) Viorne à feuilles de Cinnamomum
  - n°127 *Zanthoxylum piperitum* (3 plantes) Poivre de Sichuan
  - n°128 *Zanthoxylum simulans* (3 plantes) Claveller à feuilles de frêne
  - n°129 *Zanthoxylum schinifolium* (3 plantes) Claveller à feuilles de Schinus
  - n°A *Arbustes mélangés* (11 plantes)


- Bac Ville de Paris - 50 m²**
- n°2 - *Albizia julibrissin* 'Summer Chocolate' (4 plantes) Arbre de soie 'Summer Chocolate'
  - n°4 - *Arbutus unedo* 'Atlantic' (25 plantes) Arbre à fraises 'Atlantic'
  - n°23 - *Cytisus 'Zeelandia'* (33 plantes) *Cytisus 'Zeelandia'*


- Parterre F - 77 m²**
- n°20 *Cytisus scoparius* 'Burkwoodii' (6 plantes) Genêt à balais de Burkwood
  - n°21 *Cytisus scoparius* 'Moyclare Pink' (6 plantes) Genêt 'Moyclare Pink'
  - n°49 *Jasminum nudiflorum* (20 plantes) Jasmin driver
  - n°58 *Lonicera nitida* 'Red Tips' (12 plantes) Chevrefeuille à feuilles de buis 'Red Tips'
  - n°99 *Porcnus trifoliata* (8 plantes) Citronnier épineux
  - n°101 *Rubus tricolor* (40 plantes) Ronce tricolor
  - n°103 *Rubus pinnatisepalus* (12 plantes) Ronce pinnatisepalus

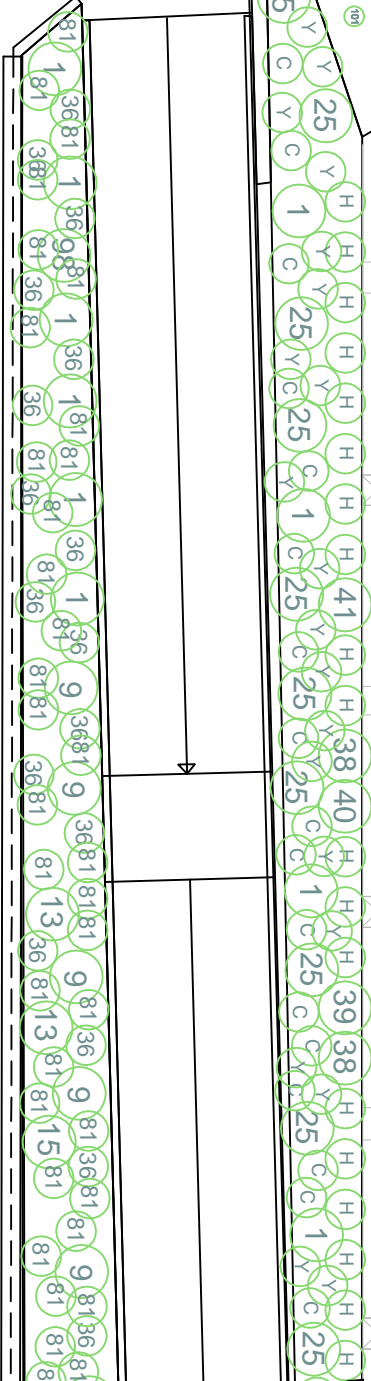






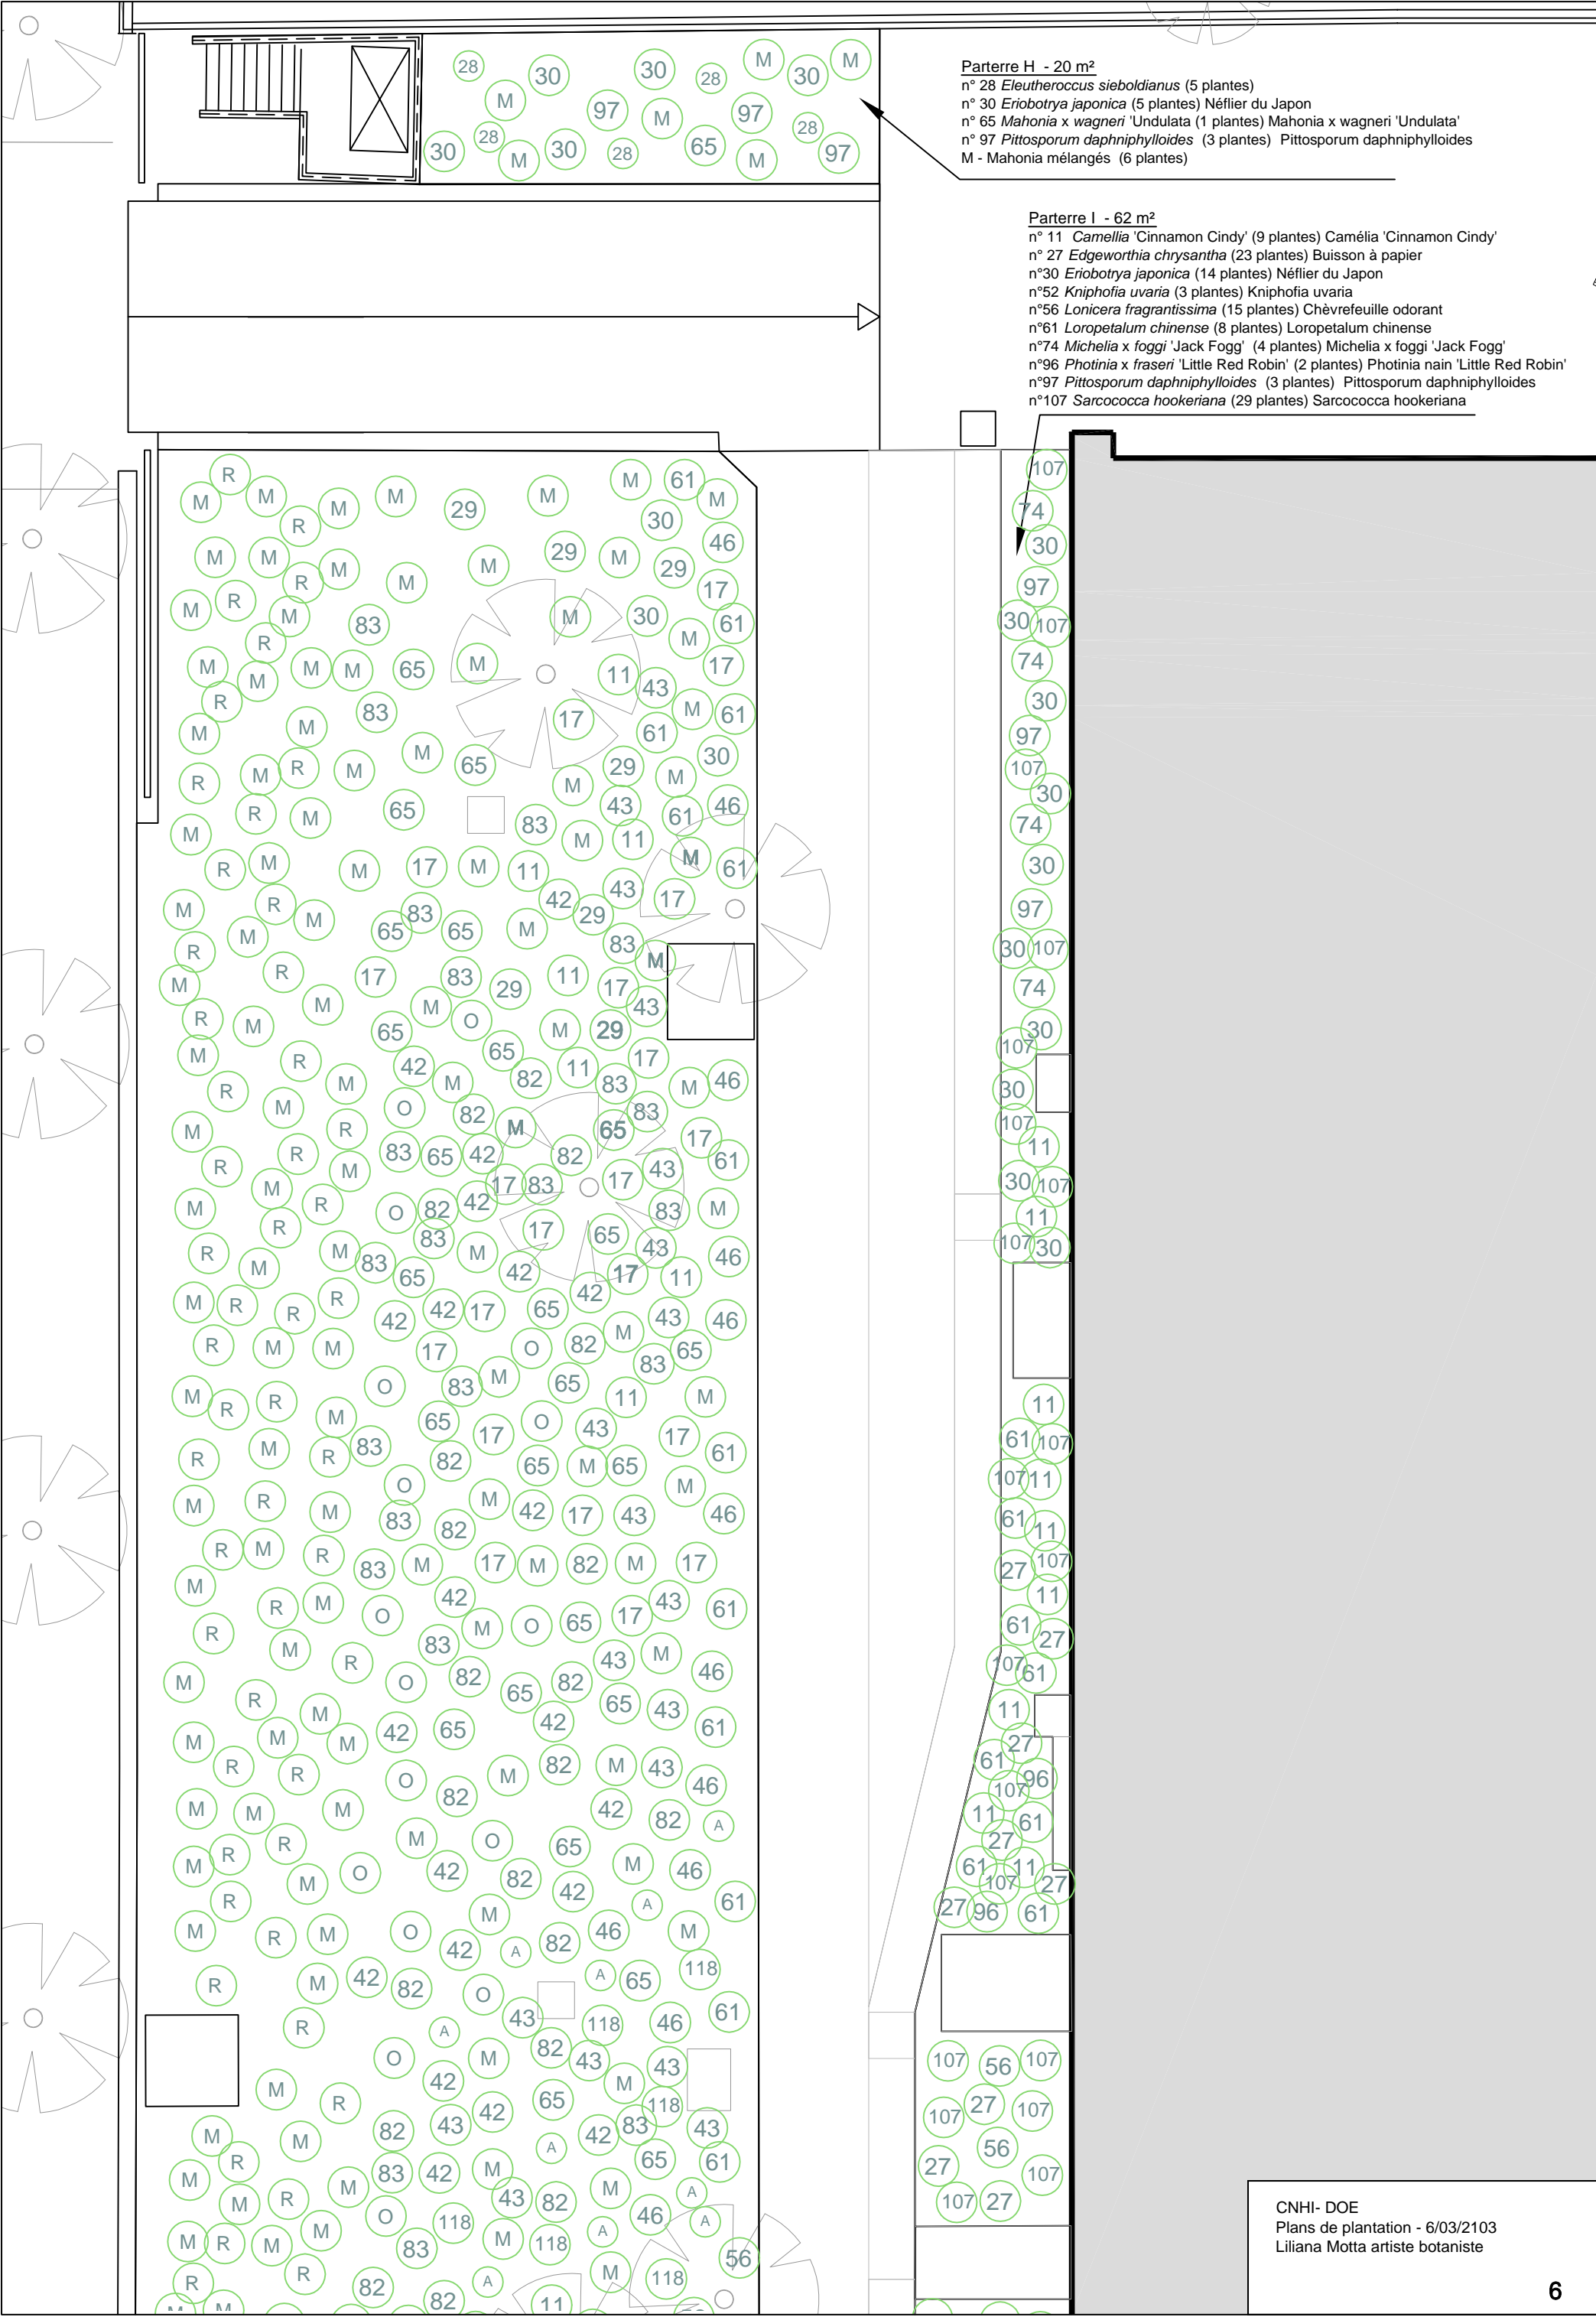

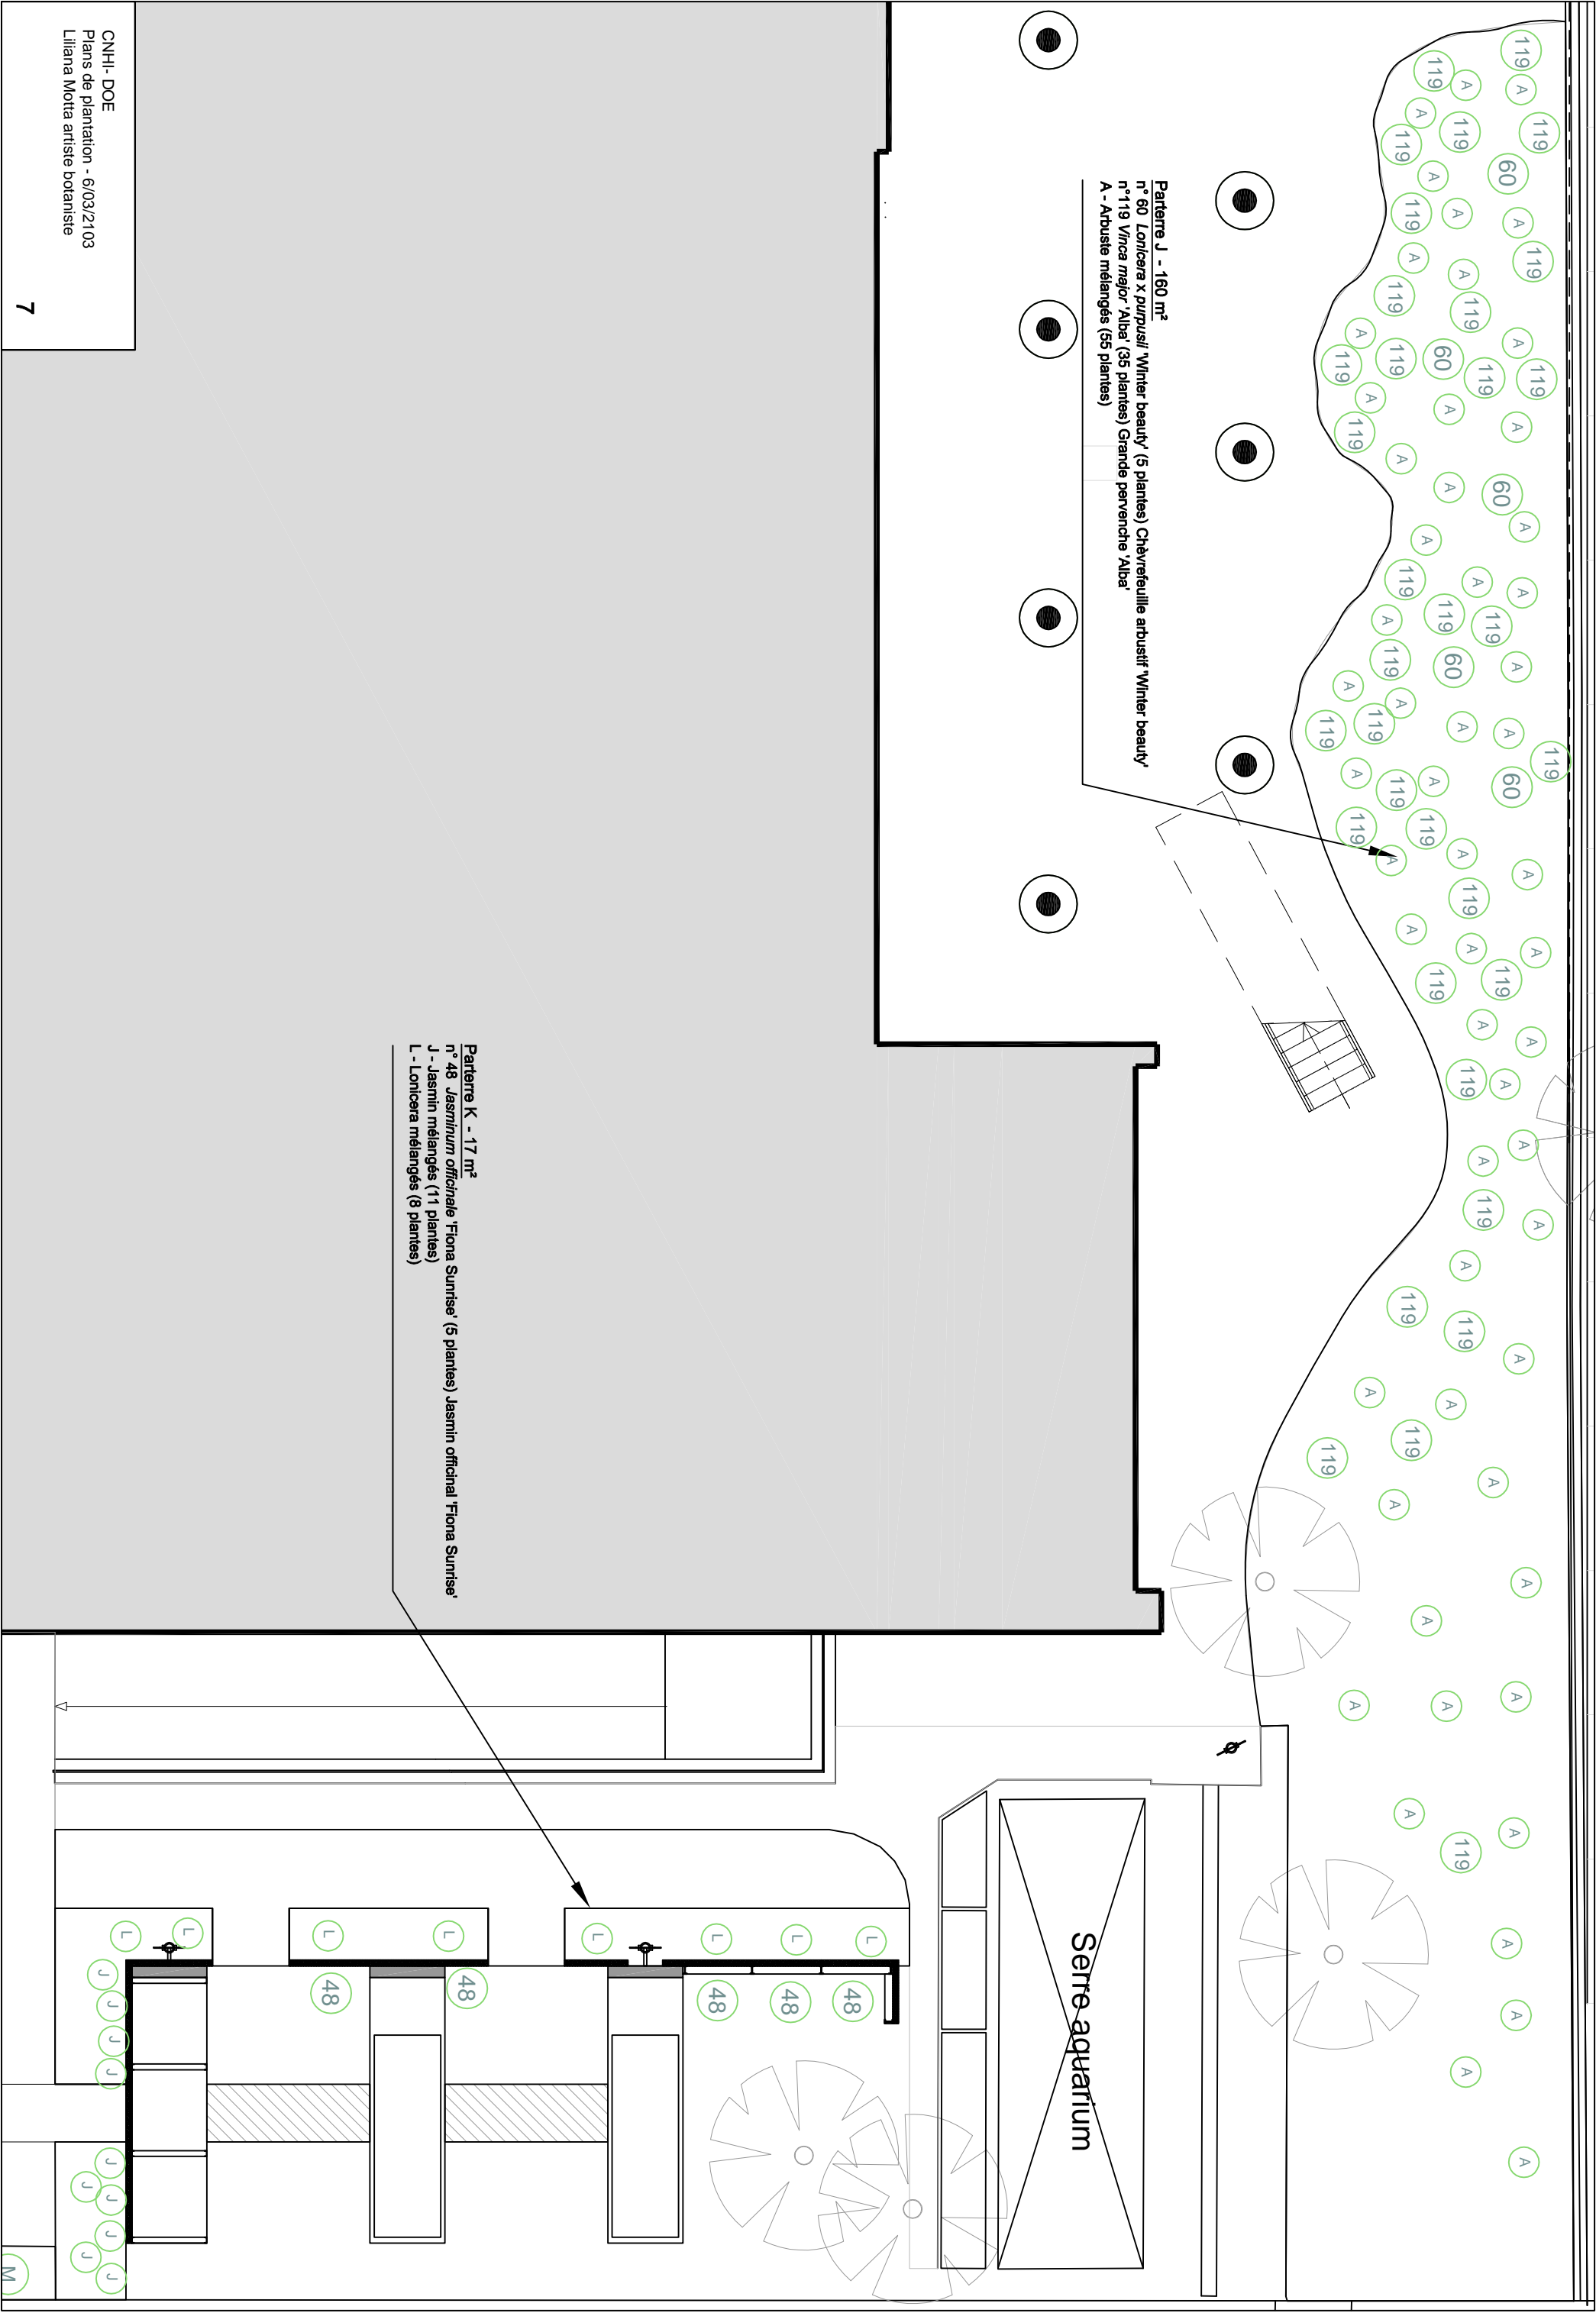



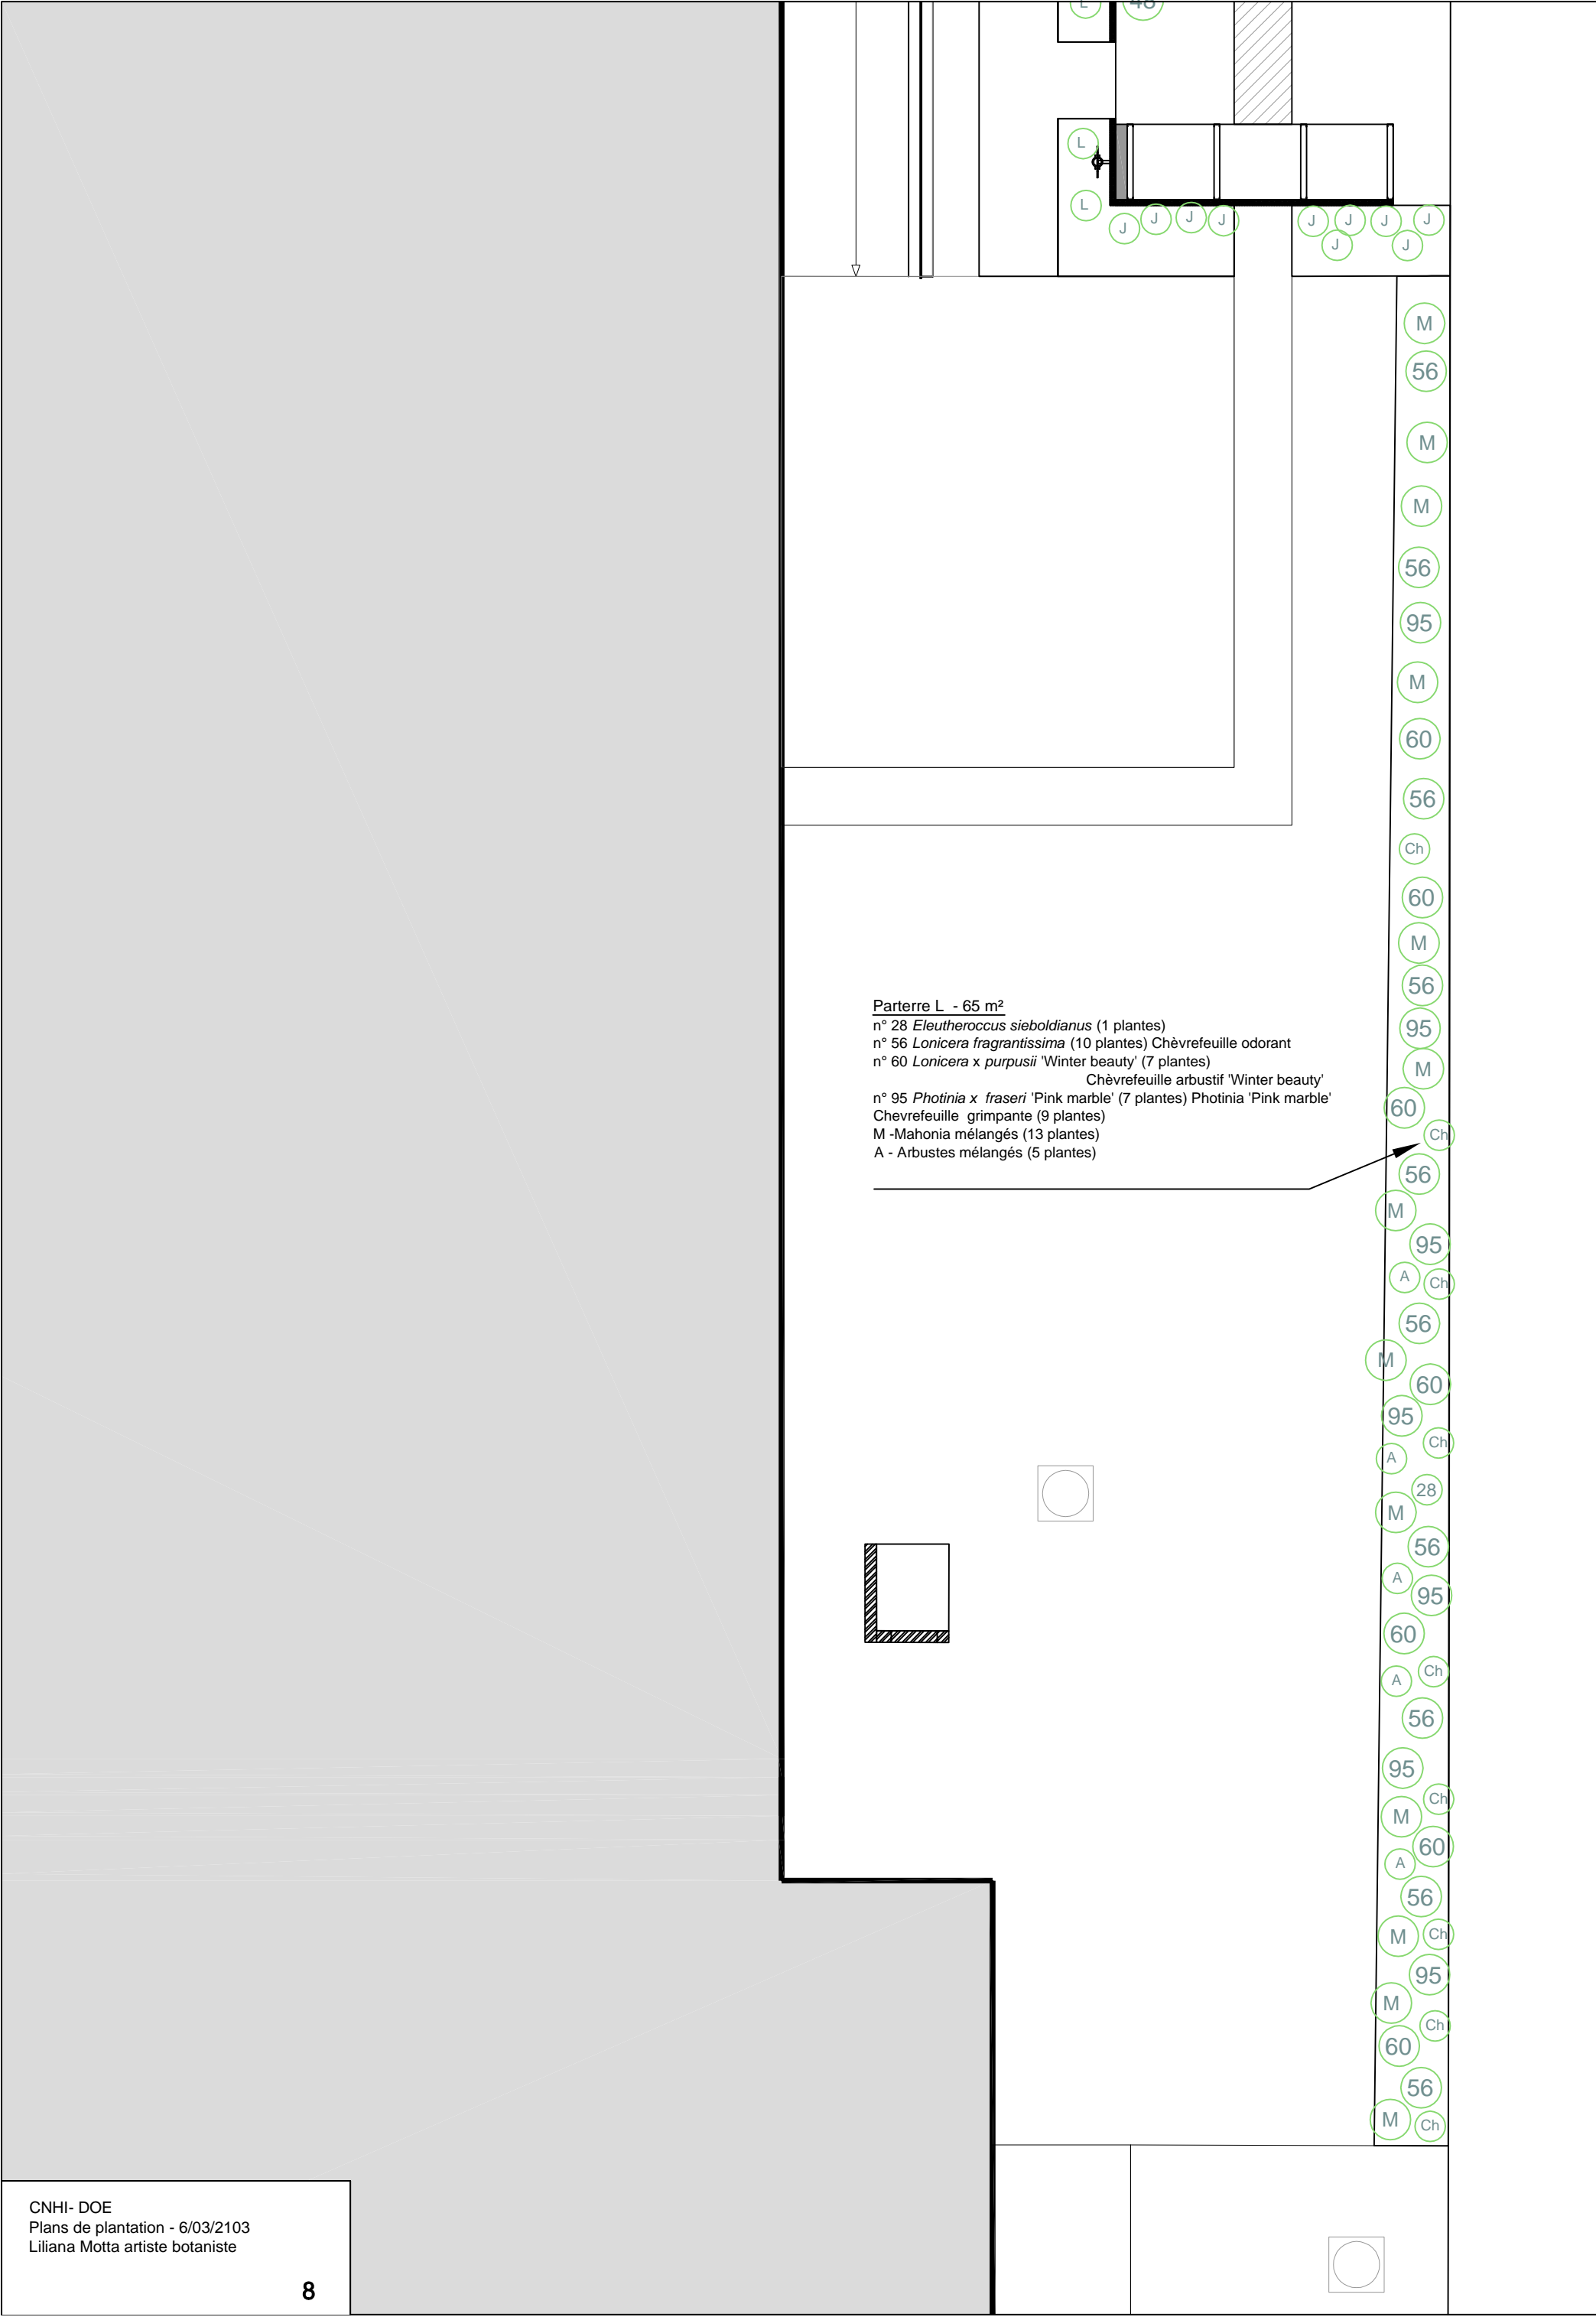

Parterre L - 65 m²  
n° 28 *Eleutherococcus sieboldianus* (1 plantes)  
n° 56 *Lonicera fragrantissima* (10 plantes) Chèvrefeuille odorant  
n° 60 *Lonicera x purpusii* 'Winter beauty' (7 plantes)  
Chèvrefeuille arbustif 'Winter beauty'  
n° 95 *Photinia x fraseri* 'Pink marble' (7 plantes) Photinia 'Pink marble'  
Chevrefeuille grimpante (9 plantes)  
M -Mahonia mélangés (13 plantes)  
A - Arbustes mélangés (5 plantes)