
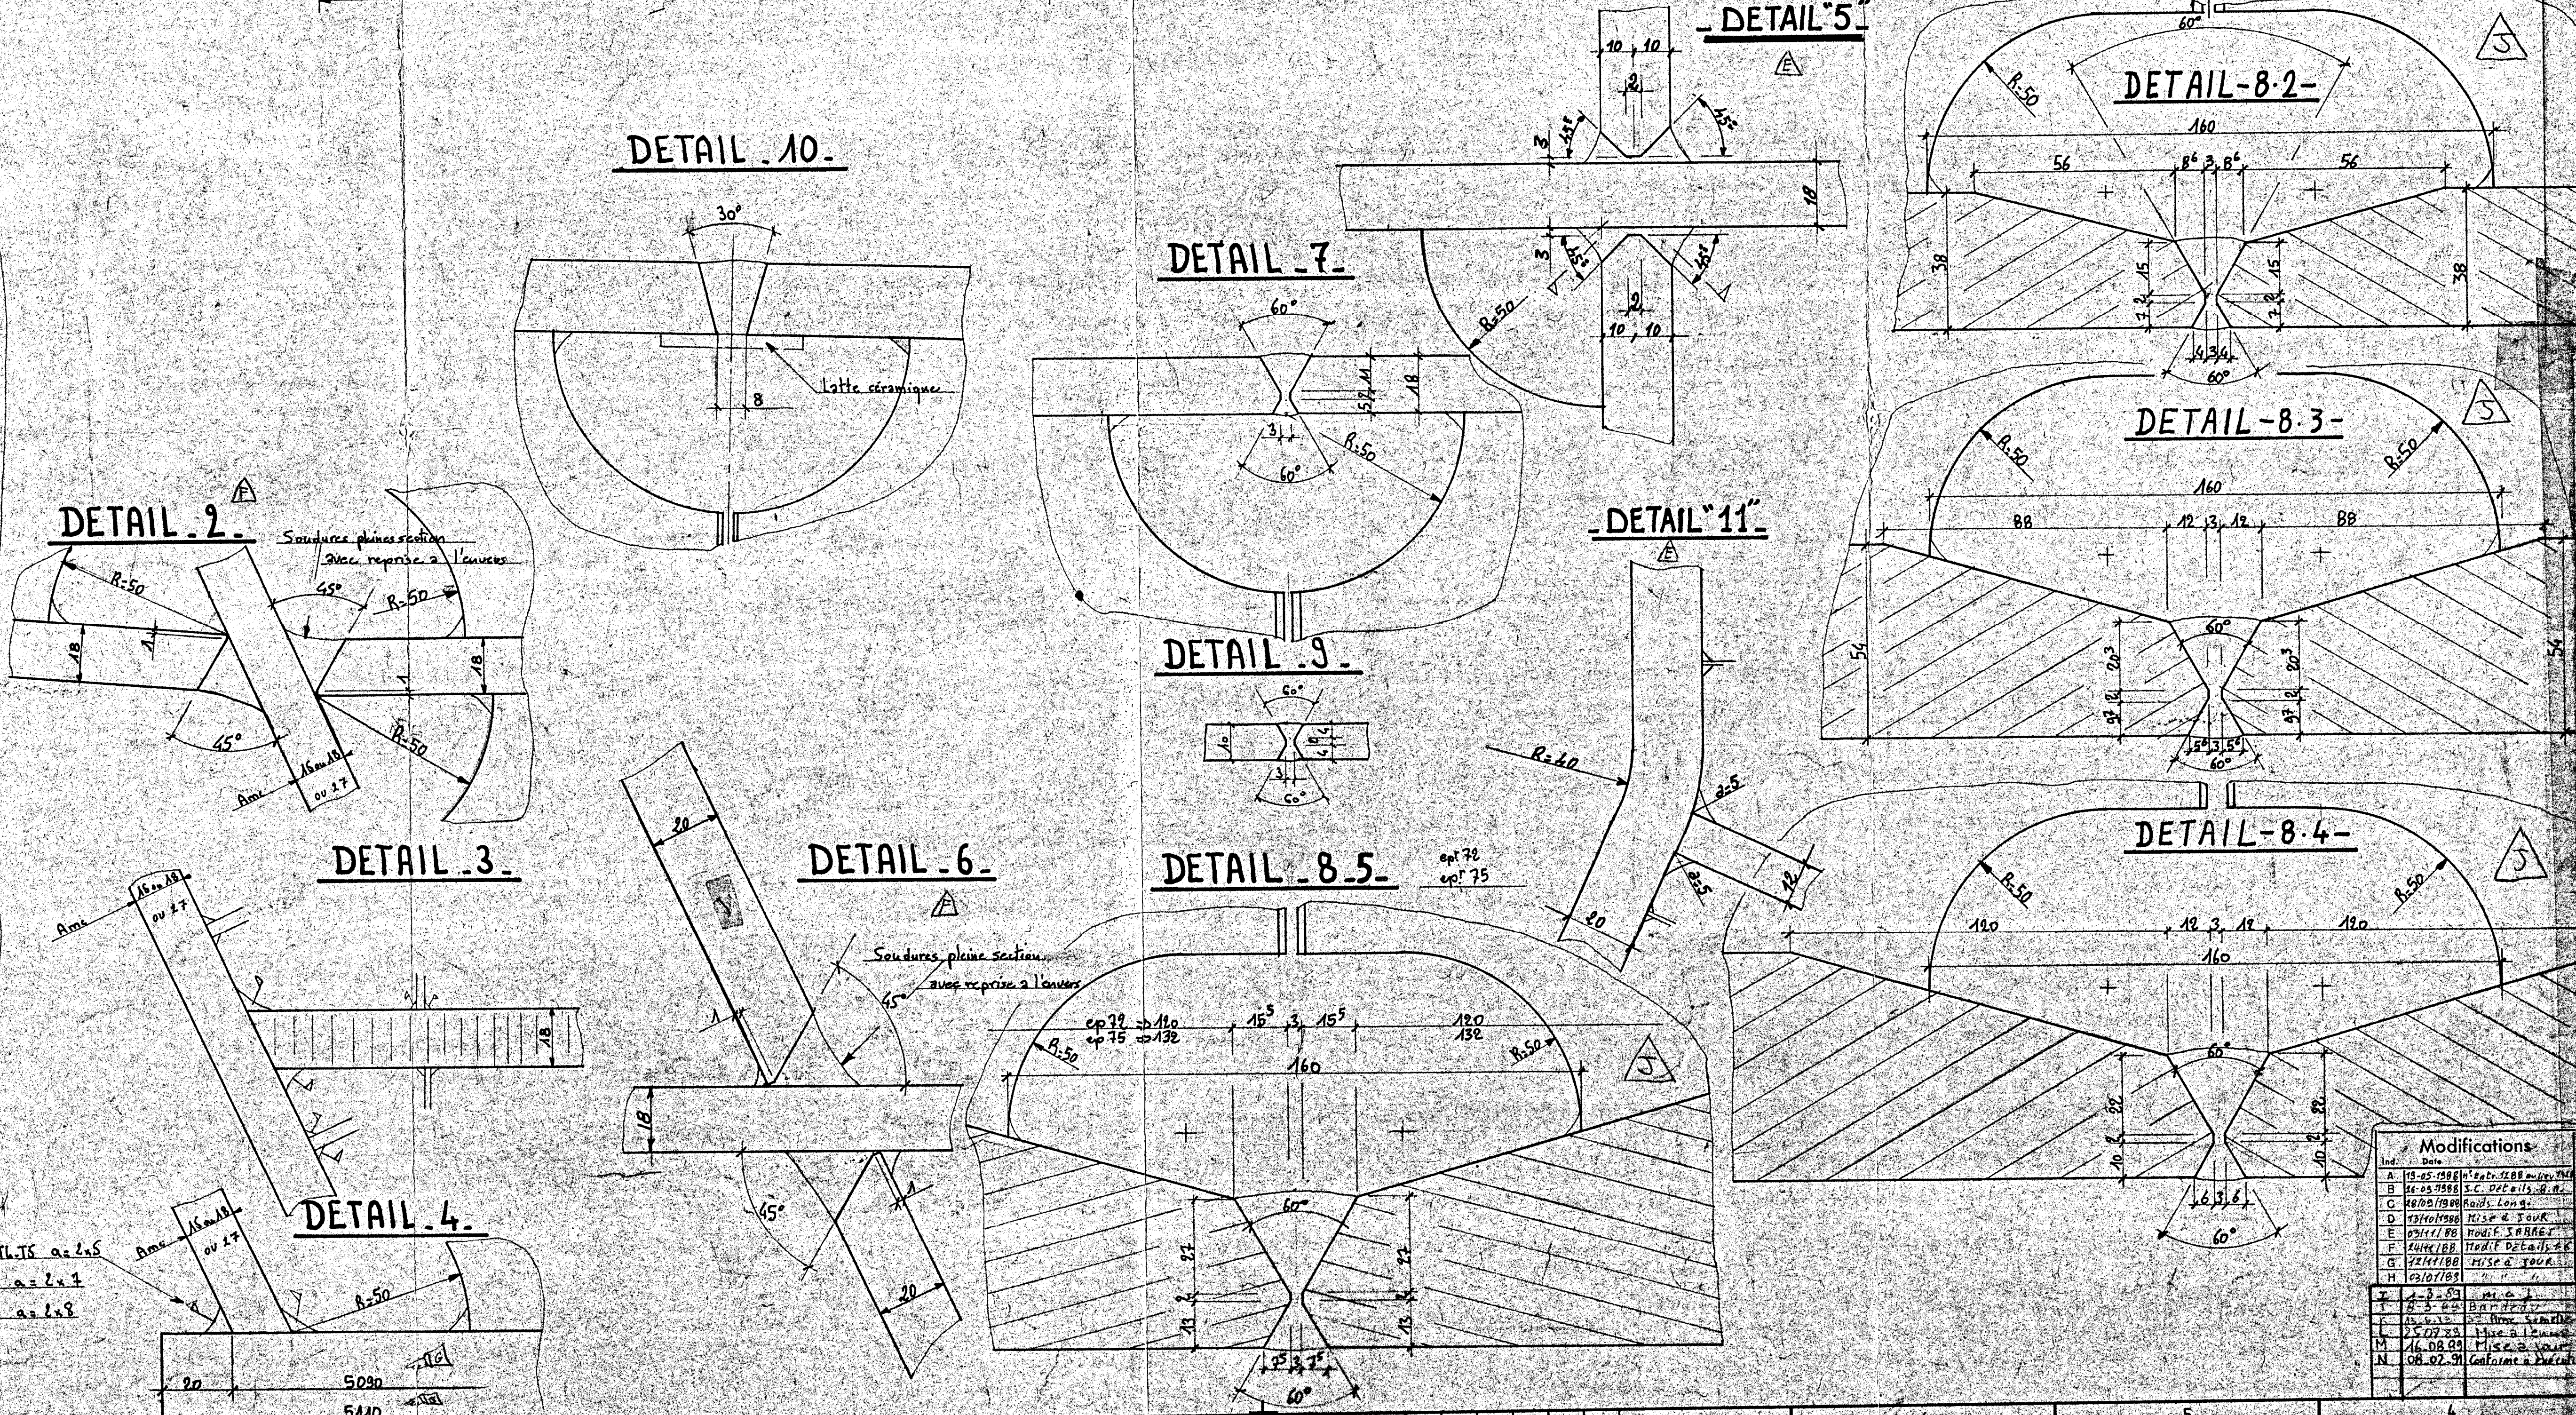
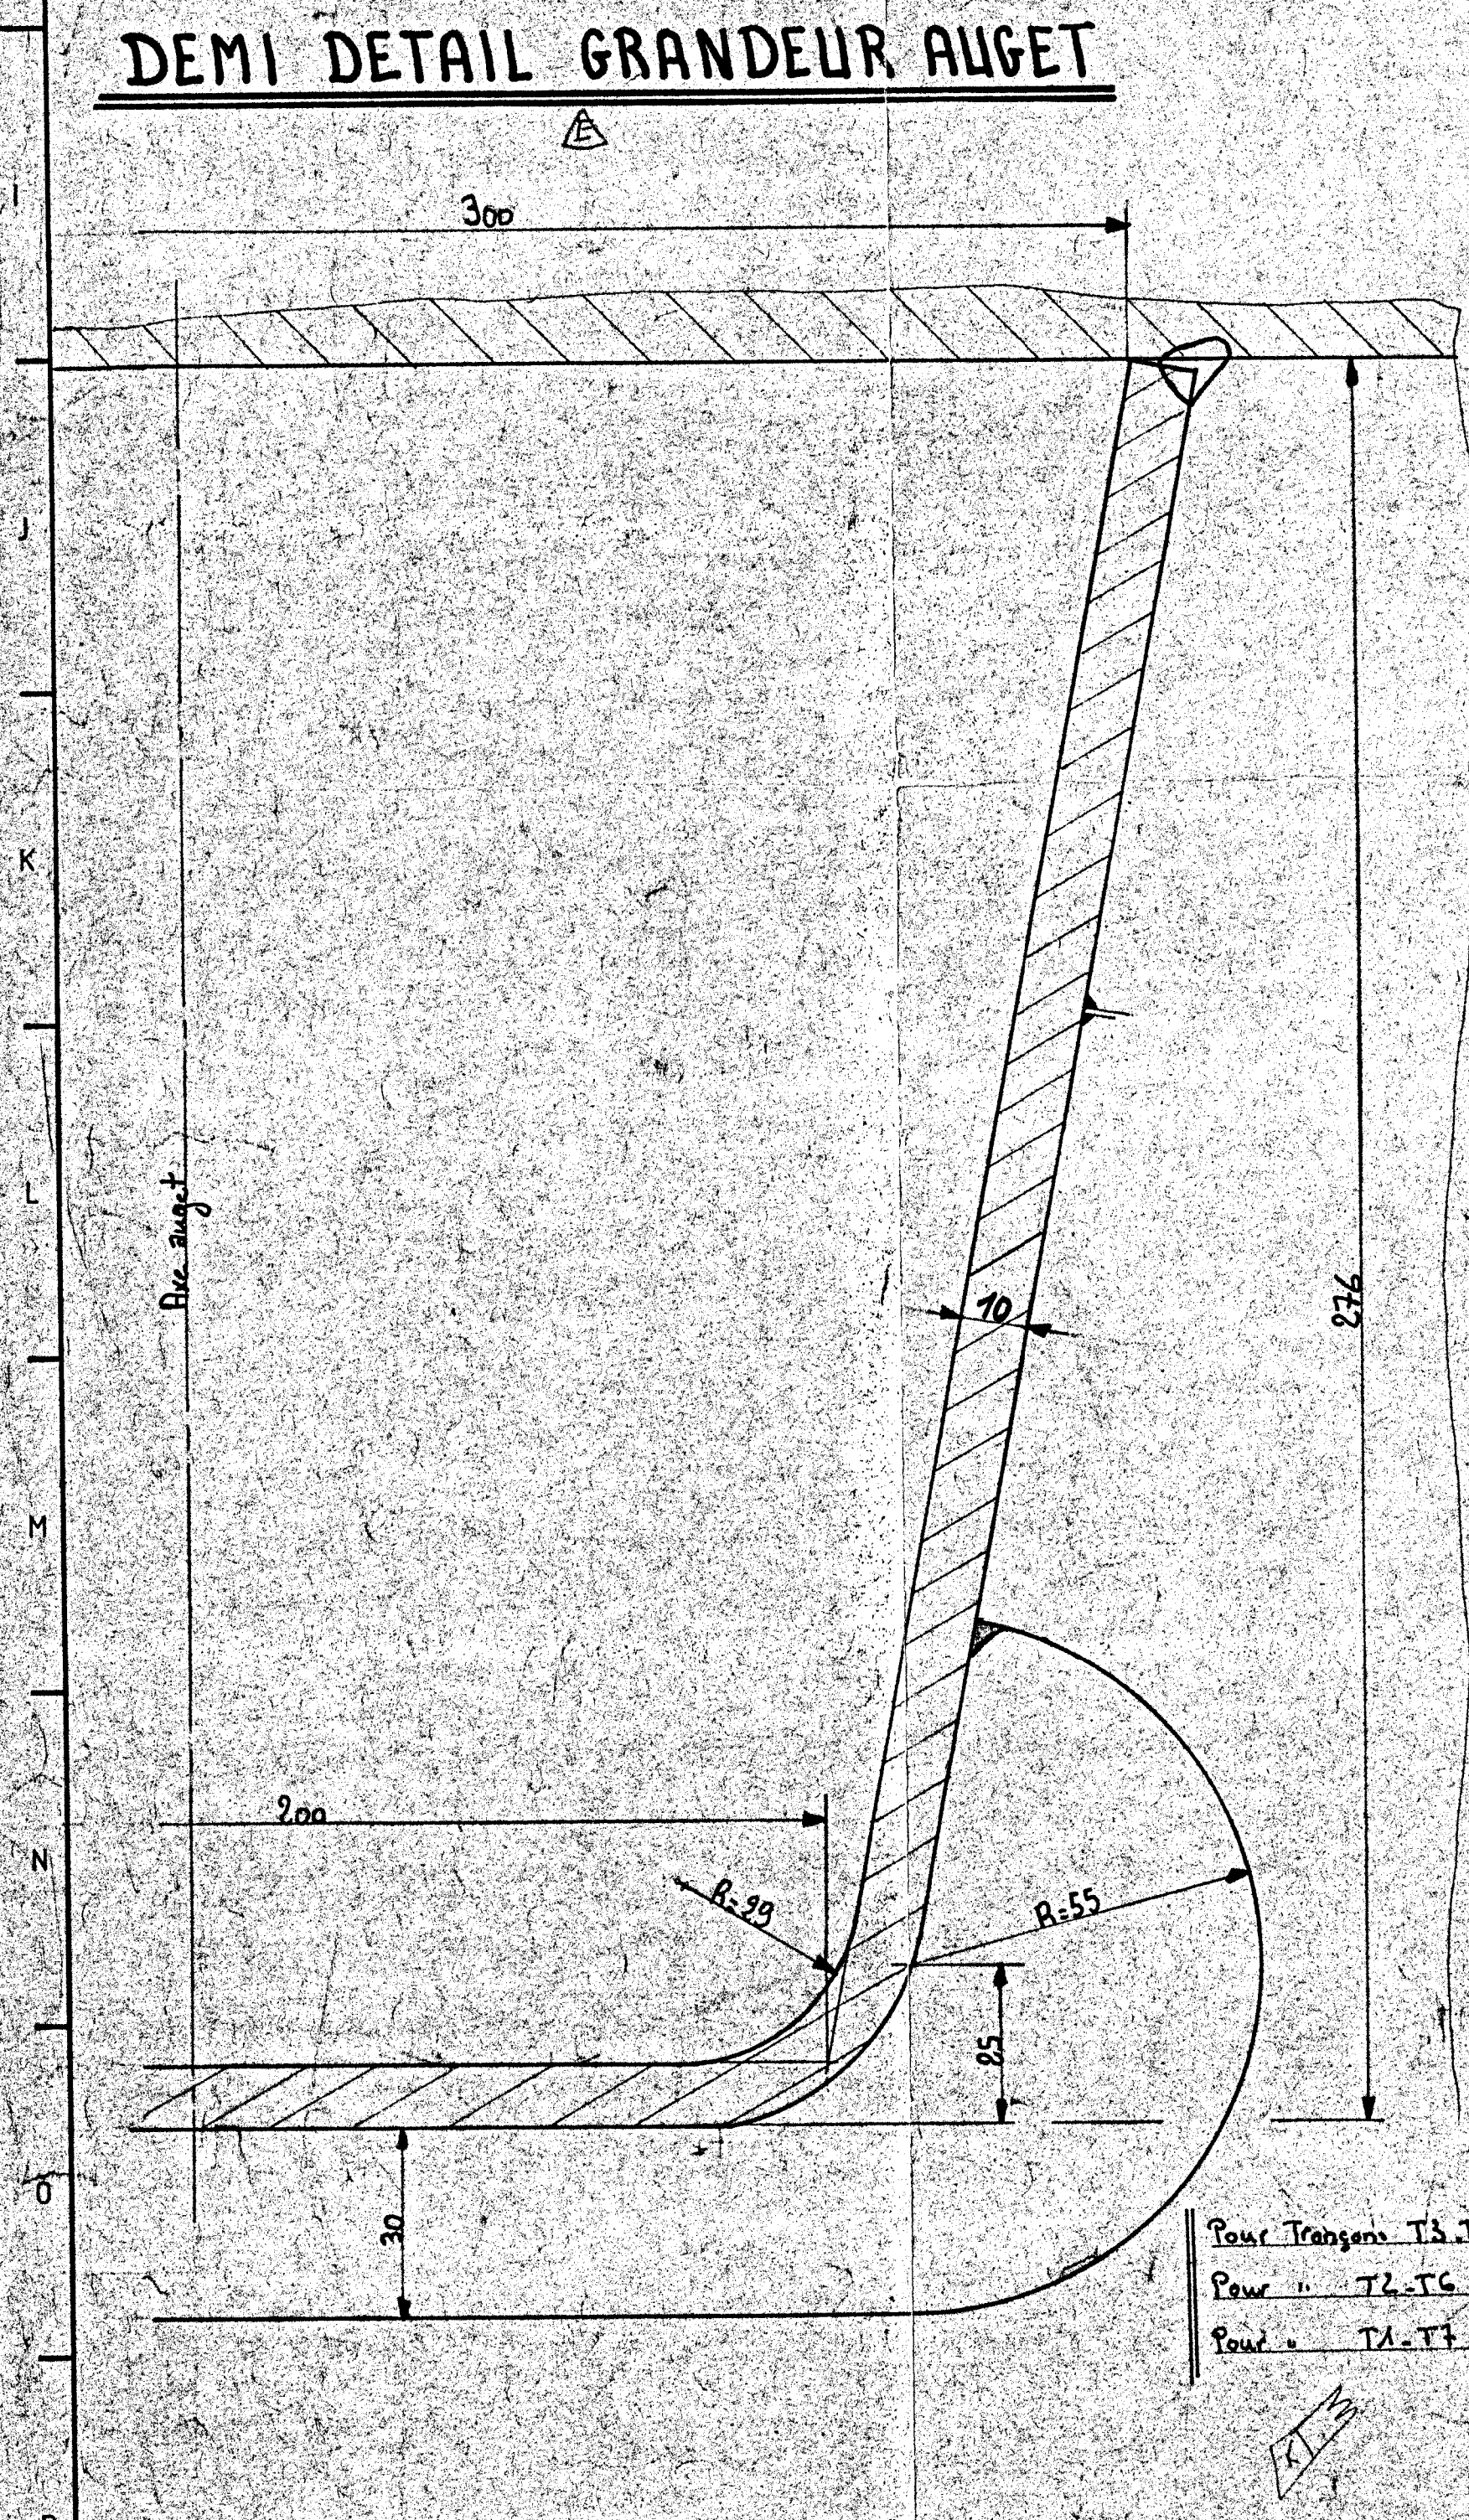
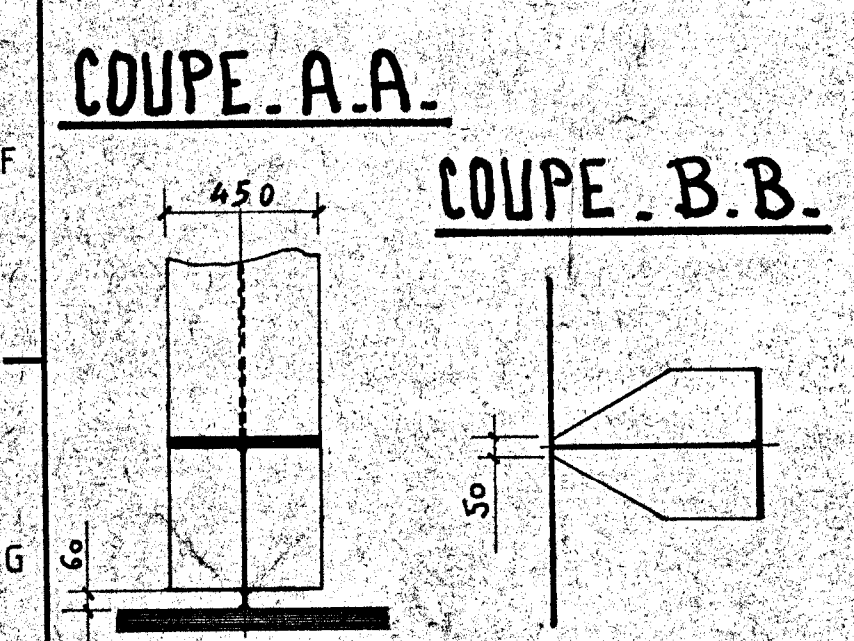


COUPE TRANSVERSALE EN PARTIE COURANTE

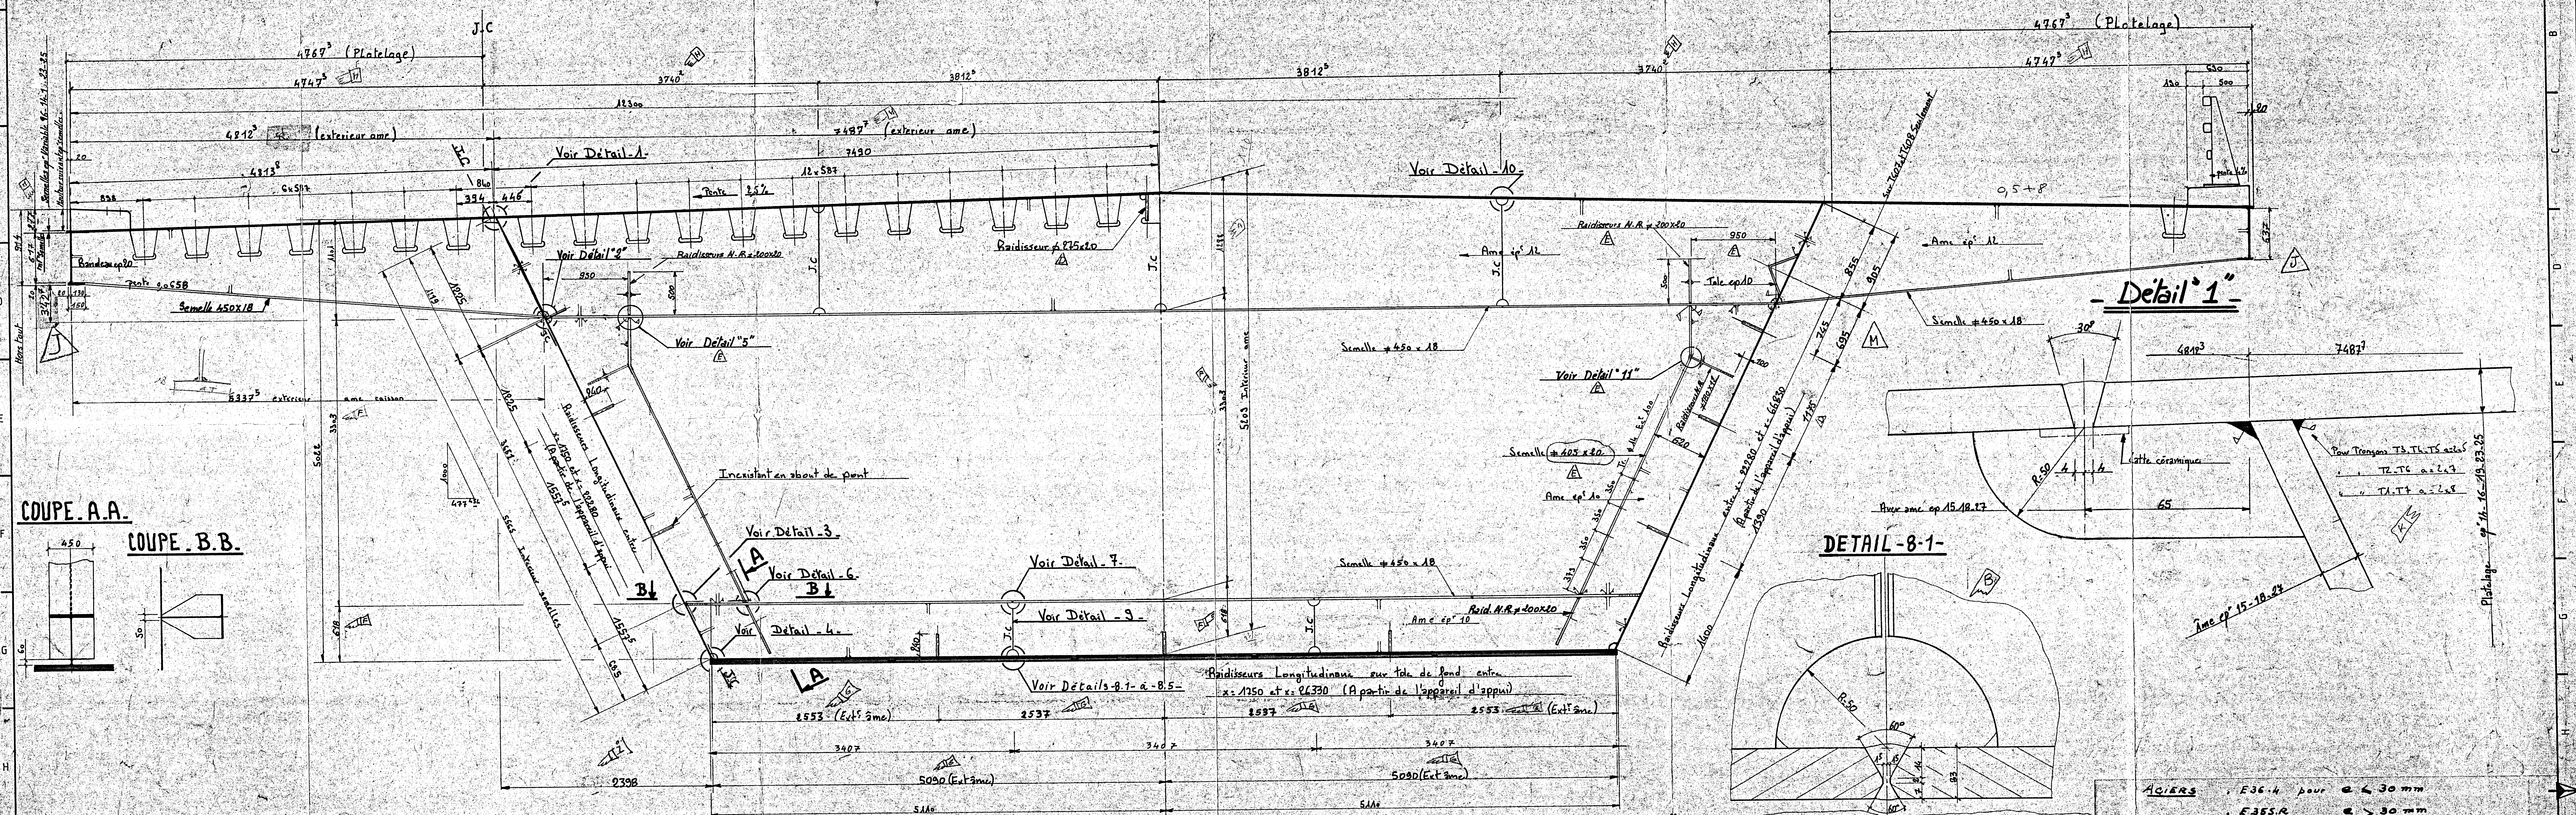

ACIERS : E36-4 pour $\phi \leq 30$ mm
E36-5 R $\phi > 30$ mm
SOUDES : a = 5 sauf indications contraires
Aux jonctions âme-semelle obtenues par soudage automatique sous flux, l'âp. utile a" demandé s'entend à partir de la racine du cordon, et le contrôle tiendra compte de la pénétration réelle.
Les soudures seront continues et couronnées.

DEPARTEMENT DE LOIRE-ATLANTIQUE
DIRECTION DEPARTEMENTALE DE L'EQUIPEMENT
ARRONDISSEMENT VOIRIE RAPIDE DE L'AGGLOMERATION NANTAISE
ROCADE OUEST DE NANTES
SECTION : LA BOUVRE - LA JANVRAIE
OUVRAGE DE FRANCHISEMENT DE LA LOIRE A CHEVIRE

COUPE TRANSVERSALE
Conforme à l'exécution
COURANTE

SUD NORD

12 11 10 9 8 7 6 5 4 3 2 1 1 2 3 4 5 6 7 8 9 10 11 12

Modifications:	Affaire N°39-1197

QUILLERY VEZIN

baudou-chateaufort

Philippe FRALEU Architecte D.P.L.G.