



LEGENDE

0 PRESSE

7 MUSIQUE,
NOUVELLE GÉNÉRATION

7 ART

7 CINÉMA

8 LANGUES ET LITTÉRATURE

ZONE GÉNÉRALE

ZONE RESTREINTE

ARCHIVES ET STOCKAGES
(LOCAUX LOUÉS)

PROJET:
ITACA ARCHITECTURA
CALLE PEDREZUELA 2, BAJO 23
PARQUE EMPRESARIAL VENTORRO DEL CAÑO, ALCORCÓN, MADRID

CONTRÔLEUR TECHNIQUE:
SOCOTEC CONSTRUCTION SAS
5 PLACE DES FRÈRES MONTGOLFIER
78182 ST-QUENTIN-EN-YVELINES

CSPS:
ACI / ASSISTANCE, CONSEIL, INGÉNIERIE
5 BIS RUE DU BOIS
60220 BOUTAVENT - FORMERIE

BUREAU D'ÉTUDES FLUIDES:
POLLEN SAS
100 RUE MARTRE - 92110 CLICHY

BUREAU D'ÉTUDES STRUCTURE:

N

ECHELLE 1:400	DATE 31 OCT 2024	VERSION A
DESSINÉ G. ROSSELLO	VÉRIFIÉ I. LAMPAYA N.	APPROUVÉ L. CERCÓS
INDICE		
ÉTAT PROJETÉ BPI_L_02_EP - 140.1		



LEGENDE

- 0 PRESSE
- 7 MUSIQUE, NOUVELLE GÉNÉRATION
- 7 ART
- 7 CINÉMA
- 8 LANGUES ET LITTÉRATURE
- ZONE GÉNÉRALE
- ZONE RESTREINTE
- ARCHIVES ET STOCKAGES (LOCAUX LOUÉS)

PROJET:
ITACA ARQUITECTURA
CALLE PEDREZUELA 2, BAJO 23
PARQUE EMPRESARIAL VENTORRO DEL CAÑO, ALCORCÓN, MADRID

CONTRÔLEUR TECHNIQUE:
SOCOTEC CONSTRUCTION SAS
5 PLACE DES FRÈRES MONTGOLFIER
78182 ST-QUENTIN-EN-YVELINES

CSPS:
ACI / ASSISTANCE, CONSEIL, INGÉNIERIE
5 BIS RUE DU BOIS
60220 BOUTAVENT - FORMERIE

BUREAU D'ÉTUDES FLUIDES:
POLLEN SAS
100 RUE MARTRE - 92110 CLICHY

BUREAU D'ÉTUDES STRUCTURE:

BPI LUMIÈRE

MAÎTRISE D'ŒUVRE
LUIS CERCÓS, CHEF DE PROJETS BÂTIMENTAIRES DE LA BPI

ASSISTANT À LA MAÎTRISE D'ŒUVRE
IGNACIO LAMPAYA NASARRE (C.M. 22935)

Bibliothèque publique d'information Centre Pompidou

MAÎTRISE D'ŒUVRE
CHRISTINE CARRIÈRE, DIRECTRICE
ANNIE BRIGANT, DIRECTRICE ADJOINTE

VERSION N°: A
DATE: 24/01/2025
APPROUVÉ / NON APPROUVÉ

PROJET D'AMÉNAGEMENT DE LA BPI 2025 DANS LE BÂTIMENT LUMIÈRE

NIVEAU 2 - ÉTAT PROJETÉ

PLAN

PHASE: DOSSIER DES OUVRAGES EXÉCUTÉS

ECHELLE
1:250

DATE
31 OCT 2024

DESSIN
G. ROSSELLO

VÉRIFIÉ
I. LAMPAYA N.

APPROUVÉ
L. CERCÓS

INDICE

EP-AXES 23-32
BPI_L_02_EP - 140.2





LEGENDE

- 0 PRESSE
- 7 MUSIQUE, NOUVELLE GÉNÉRATION
- 7 ART
- 7 CINÉMA
- 8 LANGUES ET LITTÉRATURE
- ZONE GÉNÉRALE
- ZONE RESTREINTE
- ARCHIVES ET STOCKAGES (LOCAUX LOUÉS)

PROJET:
ITACA ARQUITECTURA
CALLE PEDREZUELA 2, BAJO 23
PARQUE EMPRESARIAL VENTORRO DEL CAÑO, ALCORCÓN, MADRID

CONTRÔLEUR TECHNIQUE:
SOCOTEC CONSTRUCTION SAS
5 PLACE DES FRÈRES MONTGOLFIER
78182 ST-QUENTIN-EN-YVELINES

CSFS:
ACI / ASSISTANCE, CONSEIL, INGÉNIERIE
5 BIS RUE DU BOIS
60220 BOUTAVENT - FORMERIE

BUREAU D'ÉTUDES FLUIDES:
POLLEN SAS
100 RUE MARTRE - 92110 CLICHY

BUREAU D'ÉTUDES STRUCTURE:

BPI LUMIÈRE

MAÎTRISE D'ŒUVRE
LUIS CERCÓS, CHEF DE PROJETS BÂTIMENTAIRES DE LA BPI

ASSISTANT À LA MAÎTRISE D'ŒUVRE
IGNACIO LAMPAYA NASARRE (C.M. 22935)

Bibliothèque publique d'information Centre Pompidou

MAÎTRISE D'ŒUVRE
CHRISTINE CARRIÈRE, DIRECTRICE
ANNIE BRIGANT, DIRECTRICE ADJOINTE

VERSION N°: A
DATE: 24/01/2025
APPROUVÉ / NON APPROUVÉ

PROJET D'AMÉNAGEMENT DE LA BPI 2025 DANS LE BÂTIMENT LUMIÈRE

NIVEAU 2 - ÉTAT PROJETÉ

PLAN

PHASE: DOSSIER DES OUVRAGES EXÉCUTÉS

ECHELLE
1:250

DATE
31 OCT 2024

DESSINÉ
G. ROSSELLO

VÉRIFIÉ
I. LAMPAYA N.

VERSION
A

APPROUVÉ
L. CERCÓS

INDICE

EP-AXES 29-38
BPI_L_02_EP - 140.3



LEGENDE

- 0 PRESSE
- 7 MUSIQUE, NOUVELLE GÉNÉRATION
- 7 ART
- 7 CINÉMA
- 8 LANGUES ET LITTÉRATURE
- ZONE GÉNÉRALE
- ZONE RESTREINTE
- ARCHIVES ET STOCKAGES (LOCAUX LOUÉS)

PROJET:
ITACA ARQUITECTURA
CALLE PEDREZUELA 2, BAJO 23
PARQUE EMPRESARIAL VENTORRO DEL CAÑO, ALCORCÓN, MADRID

CONTRÔLEUR TECHNIQUE:
SOCOTEC CONSTRUCTION SAS
5 PLACE DES FRÈRES MONTGOLFIER
78182 ST-QUENTIN-EN-YVELINES

CSFS:
ACI / ASSISTANCE, CONSEIL, INGÉNIERIE
5 BIS RUE DU BOIS
60220 BOUTAVENT - FORMERIE

BUREAU D'ÉTUDES FLUIDES:
POLLEN SAS
100 RUE MARTRE - 92110 CLICHY

BUREAU D'ÉTUDES STRUCTURE:

ECHELLE
1:175

DATE
31 OCT 2024

VERSION
A

DESSINÉ
G. ROSSELLO

VÉRIFIÉ
I. LAMPAYA N.

APPROUVÉ
L. CERCÓS

INDICE

EP-ZONE 1
BPI_L_02_EP - 140.4



LEGENDE

0 PRESSE

7 MUSIQUE,
NOUVELLE GÉNÉRATION

7 ART

7 CINÉMA

8 LANGUES ET LITTÉRATURE

ZONE GÉNÉRALE

ZONE RESTREINTE

ARCHIVES ET STOCKAGES
(LOCAUX LOUÉS)

PROJET:
ITACA ARQUITECTURA
CALLE PEDREZUELA 2, BAJO 23
PARQUE EMPRESARIAL VENTORRO DEL CAÑO, ALCORCÓN, MADRID

CONTRÔLEUR TECHNIQUE:
SOCOTEC CONSTRUCTION SAS
5 PLACE DES FRÈRES MONTGOLFIER
78182 ST-QUENTIN-EN-YVELINES

CSPS:
ACI / ASSISTANCE, CONSEIL, INGÉNIERIE
5 BIS RUE DU BOIS
60220 BOUTAVENT - FORMERIE

BUREAU D'ÉTUDES FLUIDES:
POLLEN SAS
100 RUE MARTRE - 92110 CLICHY

BUREAU D'ÉTUDES STRUCTURE:

N

BPI LUMIÈRE

MAÎTRISE D'ŒUVRE
LUIS CERCÓS, CHEF DE PROJETS BÂTIMENTAIRES DE LA BPI

ASSISTANT À LA MAÎTRISE D'ŒUVRE
IGNACIO LAMPAYA NASARRE (C.M. 22935)

Bibliothèque publique
d'information
Centre Pompidou

MAÎTRISE D'ŒUVRE
CHRISTINE CARRIÈRE, DIRECTRICE
ANNIE BRIGANT, DIRECTRICE ADJOINTE

VERSION N°: A
DATE: 24/01/2025
APPROUVÉ / NON APPROUVÉ

PROJET D'AMÉNAGEMENT DE LA BPI 2025 DANS LE BÂTIMENT LUMIÈRE

NIVEAU 2 - ÉTAT PROJETÉ

PLAN

PHASE: DOSSIER DES OUVRAGES EXÉCUTÉS

ECHELLE
1:175

DATE
31 OCT 2024

VERSION
A

DESSINÉ
G. ROSSELLO

VÉRIFIÉ
I. LAMPAYA N.

APPROUVÉ
L. CERCÓS

INDICE

EP-ZONE 2
BPI_L_02_EP - 140.5



LEGENDE

- 0 PRESSE
- 7 MUSIQUE, NOUVELLE GÉNÉRATION
- 7 ART
- 7 CINÉMA
- 8 LANGUES ET LITTÉRATURE
- ZONE GÉNÉRALE
- ZONE RESTREINTE
- ARCHIVES ET STOCKAGES (LOCAUX LOUÉS)

PROJET:
ITACA ARQUITECTURA
CALLE PEDREZUELA 2, BAJO 23
PARQUE EMPRESARIAL VENTORRO DEL CAÑO, ALCORCÓN, MADRID

CONTRÔLEUR TECHNIQUE:
SOCOTEC CONSTRUCTION SAS
5 PLACE DES FRÈRES MONTGOLFIER
78182 ST-QUENTIN-EN-YVELINES

CSPS:
ACI / ASSISTANCE, CONSEIL, INGÉNIERIE
5 BIS RUE DU BOIS
60220 BOUTAVENT - FORMERIE

BUREAU D'ÉTUDES FLUIDES:
POLLEN SAS
100 RUE MARTRE - 92110 CLICHY

BUREAU D'ÉTUDES STRUCTURE:

ECHELLE
1:175

DATE
31 OCT 2024

VERSION
A

DESSINÉ
G. ROSSELLO

VÉRIFIÉ
I. LAMPAYA N.

APPROUVÉ
L. CERCÓS

INDICE

EP-ZONE 3
BPI_L_02_EP - 140.6

BPI LUMIÈRE

MAÎTRISE D'ŒUVRE
LUIS CERCÓS, CHEF DE PROJETS BÂTIMENTAIRES DE LA BPI

ASSISTANT À LA MAÎTRISE D'ŒUVRE
IGNACIO LAMPAYA NASARRE (C.M. 22935)

Bibliothèque publique d'information Centre Pompidou

MAÎTRISE D'ŒUVRE
CHRISTINE CARRIÈRE, DIRECTRICE
ANNIE BRIGANT, DIRECTRICE ADJOINTE

VERSION N°: A
DATE: 24/01/2025
APPROUVÉ / NON APPROUVÉ

PROJET D'AMÉNAGEMENT DE LA BPI 2025 DANS LE BÂTIMENT LUMIÈRE

NIVEAU 2 - ÉTAT PROJETÉ

PLAN


PHASE: DOSSIER DES OUVRAGES EXÉCUTÉS

PROJET D'AMÉNAGEMENT DE LA BPI 2025 DANS LE BÂTIMENT LUMIÈRE

NIVEAU 2 - ÉTAT PROJETÉ

PLAN

PHASE: DOSSIER DES OUVRAGES EXÉCUTÉS

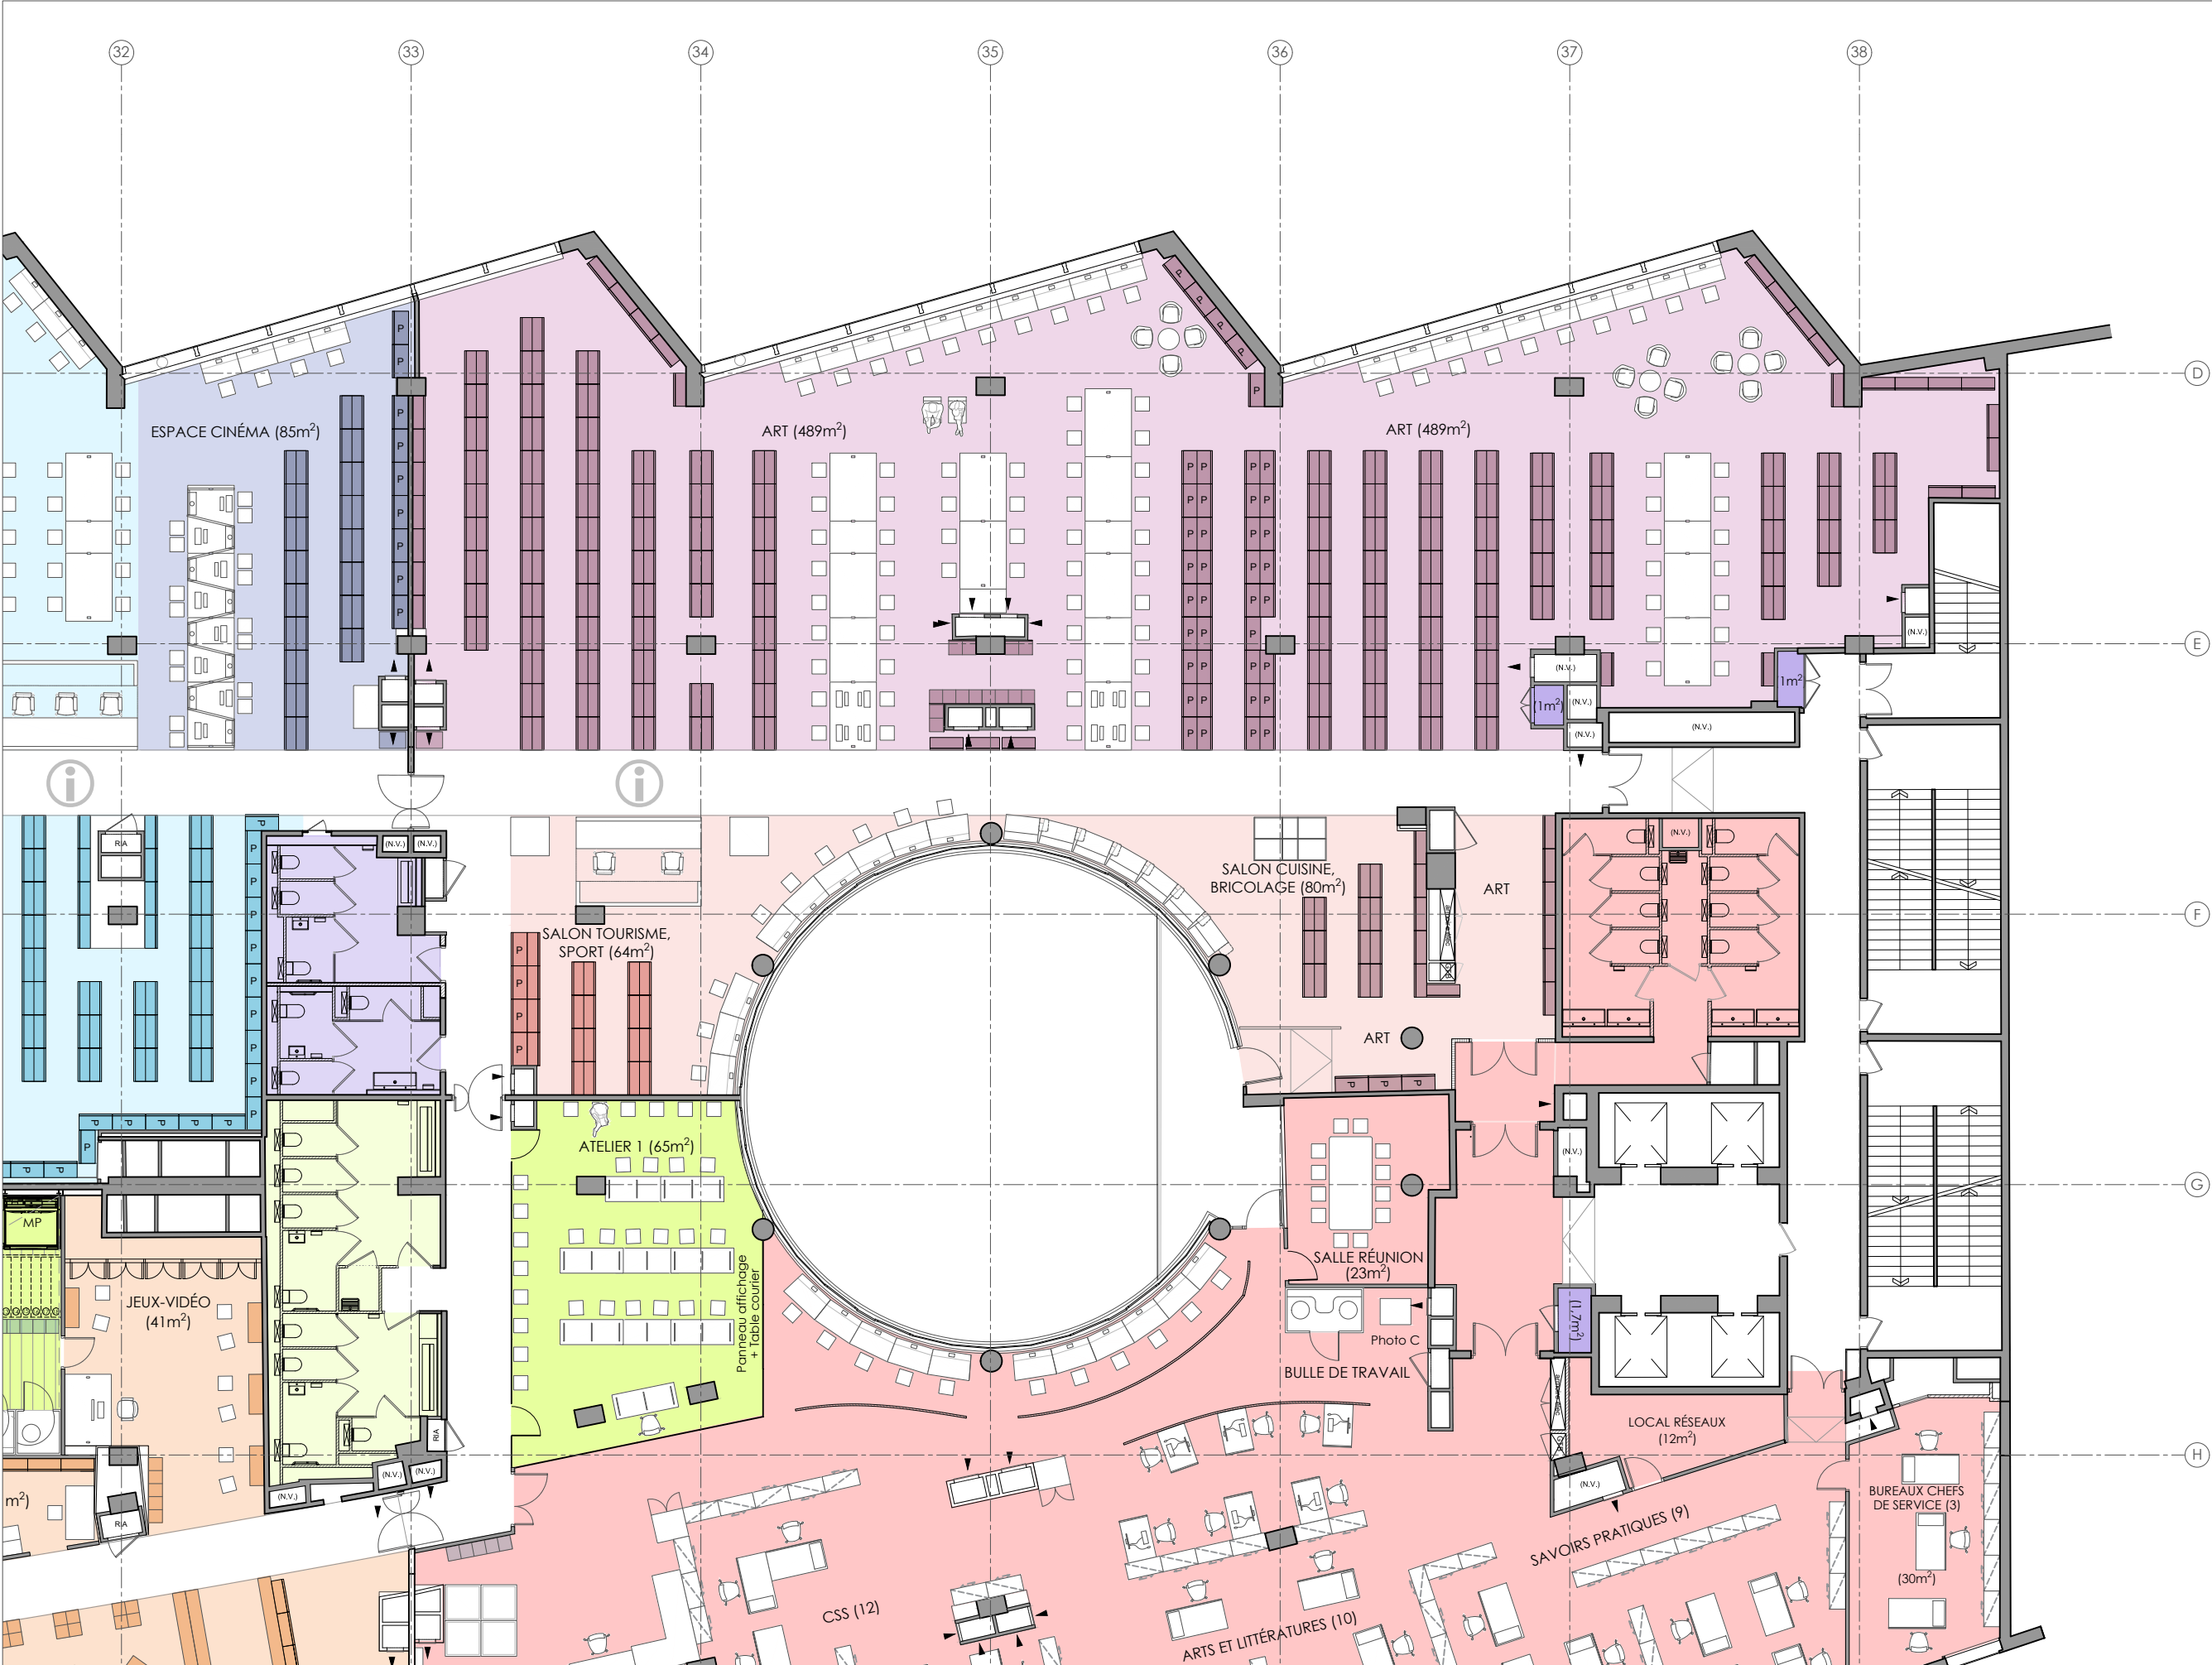

LEGENDE

- 0 PRESSE
- 7 MUSIQUE, NOUVELLE GÉNÉRATION
- 7 ART
- 7 CINÉMA
- 8 LANGUES ET LITTÉRATURE
- ZONE GÉNÉRALE
- ZONE RESTREINTE
- ARCHIVES ET STOCKAGES (LOCAUX LOUÉS)

PROJET:
ITACA ARQUITECTURA
CALLE PEDREZUELA 2, BAJO 23
PARQUE EMPRESARIAL VENTORRO DEL CAÑO, ALCORCÓN, MADRID

CONTRÔLEUR TECHNIQUE:
SOCOTEC CONSTRUCTION SAS
5 PLACE DES FRÈRES MONTGOLFIER
78182 ST-QUENTIN-EN-YVELINES

CSFS:
ACI / ASSISTANCE, CONSEIL, INGÉNIERIE
5 BIS RUE DU BOIS
60220 BOUTAVENT - FORMERIE

BUREAU D'ÉTUDES FLUIDES:
POLLEN SAS
100 RUE MARTRE - 92110 CLICHY

BUREAU D'ÉTUDES STRUCTURE:

ECHELLE
1:175

DATE
31 OCT 2024

VERSION
A

DESSINÉ
G. ROSSELLO

VÉRIFIÉ
I. LAMPAYA N.

APPROUVÉ
L. CERCÓS

INDICE

EP-ZONE 4
BPI_L_02_EP - 140.7



LEGENDE

- 0 PRESSE
- 7 MUSIQUE, NOUVELLE GÉNÉRATION
- 7 ART
- 7 CINÉMA
- 8 LANGUES ET LITTÉRATURE
- ZONE GÉNÉRALE
- ZONE RESTREINTE
- ARCHIVES ET STOCKAGES (LOCAUX LOUÉS)


PROJET:
ITACA ARQUITECTURA
CALLE PEDREZUELA 2, BAJO 23
PARQUE EMPRESARIAL VENTORRO DEL CAÑO, ALCORCÓN, MADRID

CONTRÔLEUR TECHNIQUE:
SOCOTEC CONSTRUCTION SAS
5 PLACE DES FRÈRES MONTGOLFIER
78182 ST-QUENTIN-EN-YVELINES

CSPS:
ACI / ASSISTANCE, CONSEIL, INGÉNIERIE
5 BIS RUE DU BOIS
60220 BOUTAVENT - FORMERIE

BUREAU D'ÉTUDES FLUIDES:
POLLEN SAS
100 RUE MARTRE - 92110 CLICHY

BUREAU D'ÉTUDES STRUCTURE:

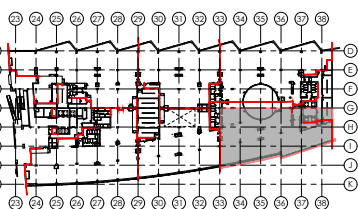

BPI LUMIÈRE

MAÎTRISE D'ŒUVRE
LUIS CERCÓS, CHEF DE PROJETS BÂTIMENTAIRES DE LA BPI

ASSISTANT À LA MAÎTRISE D'ŒUVRE
IGNACIO LAMPAYA NASARRE (C.M. 22935)

**Bibliothèque publique
d'information
Centre Pompidou**



MAÎTRISE D'ŒUVRE
CHRISTINE CARRIÈRE, DIRECTRICE
ANNIE BRIGANT, DIRECTRICE ADJOINTE

VERSION N°: A
DATE: 24/01/2025
APPROUVÉ / NON APPROUVÉ

PROJET D'AMÉNAGEMENT DE LA BPI 2025 DANS LE BÂTIMENT LUMIÈRE

NIVEAU 2 - ÉTAT PROJETÉ

PLAN

PHASE: DOSSIER DES OUVRAGES EXÉCUTÉS

ECHELLE
1:175

DATE
31 OCT 2024

DESSINÉ
G. ROSSELLO

VÉRIFIÉ
I. LAMPAYA N.

VERSION
A

APPROUVÉ
L. CERCÓS

INDICE

**EP-ZONE 5
BPI_L_02_EP - 140.8**



LEGENDE

0 PRESSE

7 MUSIQUE,
NOUVELLE GÉNÉRATION

7 ART

7 CINÉMA

8 LANGUES ET LITTÉRATURE

ZONE GÉNÉRALE

ZONE RESTREINTE

ARCHIVES ET STOCKAGES
(LOCAUX LOUÉS)

PROJET:
ITACA ARQUITECTURA
CALLE PEDREZUELA 2, BAJO 23
PARQUE EMPRESARIAL VENTORRO DEL CAÑO, ALCORCÓN, MADRID

CONTRÔLEUR TECHNIQUE:
SOCOTEC CONSTRUCTION SAS
5 PLACE DES FRÈRES MONTGOLFIER
78182 ST-QUENTIN-EN-YVELINES

CSPS:
ACI / ASSISTANCE, CONSEIL, INGÉNIERIE
5 BIS RUE DU BOIS
60220 BOUTAVENT - FORMERIE

BUREAU D'ÉTUDES FLUIDES:
POLLEN SAS
100 RUE MARTRE - 92110 CLICHY

BUREAU D'ÉTUDES STRUCTURE:

28

29

30

31

32

33

34

28

29

30

31

32

33

34

28

29

30

31

32

33

34

28

29

30

31

32


33

34

N

BPI LUMIÈRE	MAÎTRISE D'OEUVRE LUIS CERCÓS, CHEF DE PROJETS BÂTIMENTAIRES DE LA BPI	Bibliothèque publique d'information Centre Pompidou		MAÎTRISE D'OUVRAGE CHRISTINE CARRIÈRE, DIRECTRICE ANNIE BRIGANT, DIRECTRICE ADJOINTE	PROJET D'AMÉNAGEMENT DE LA BPI 2025 DANS LE BÂTIMENT LUMIÈRE	ECHELLE 1:175	DATE 31 OCT 2024	VERSION A
	ASSISTANT À LA MAÎTRISE D'OEUVRE IGNACIO LAMPAYA NASARRE (C.M. 22935)			VERSION N°: A DATE: 24/01/2025 APPROUVÉ / NON APPROUVÉ	NIVEAU 2 - ÉTAT PROJETÉ	DESSINÉ G. ROSSELLO	VÉRIFIÉ I. LAMPAYA N.	APPROUVÉ L. CERCÓS
	PLAN			PHASE: DOSSIER DES OUVRAGES EXÉCUTÉS	INDICE			

EP-ZONE 6
BPI_L_02_EP - 140.9

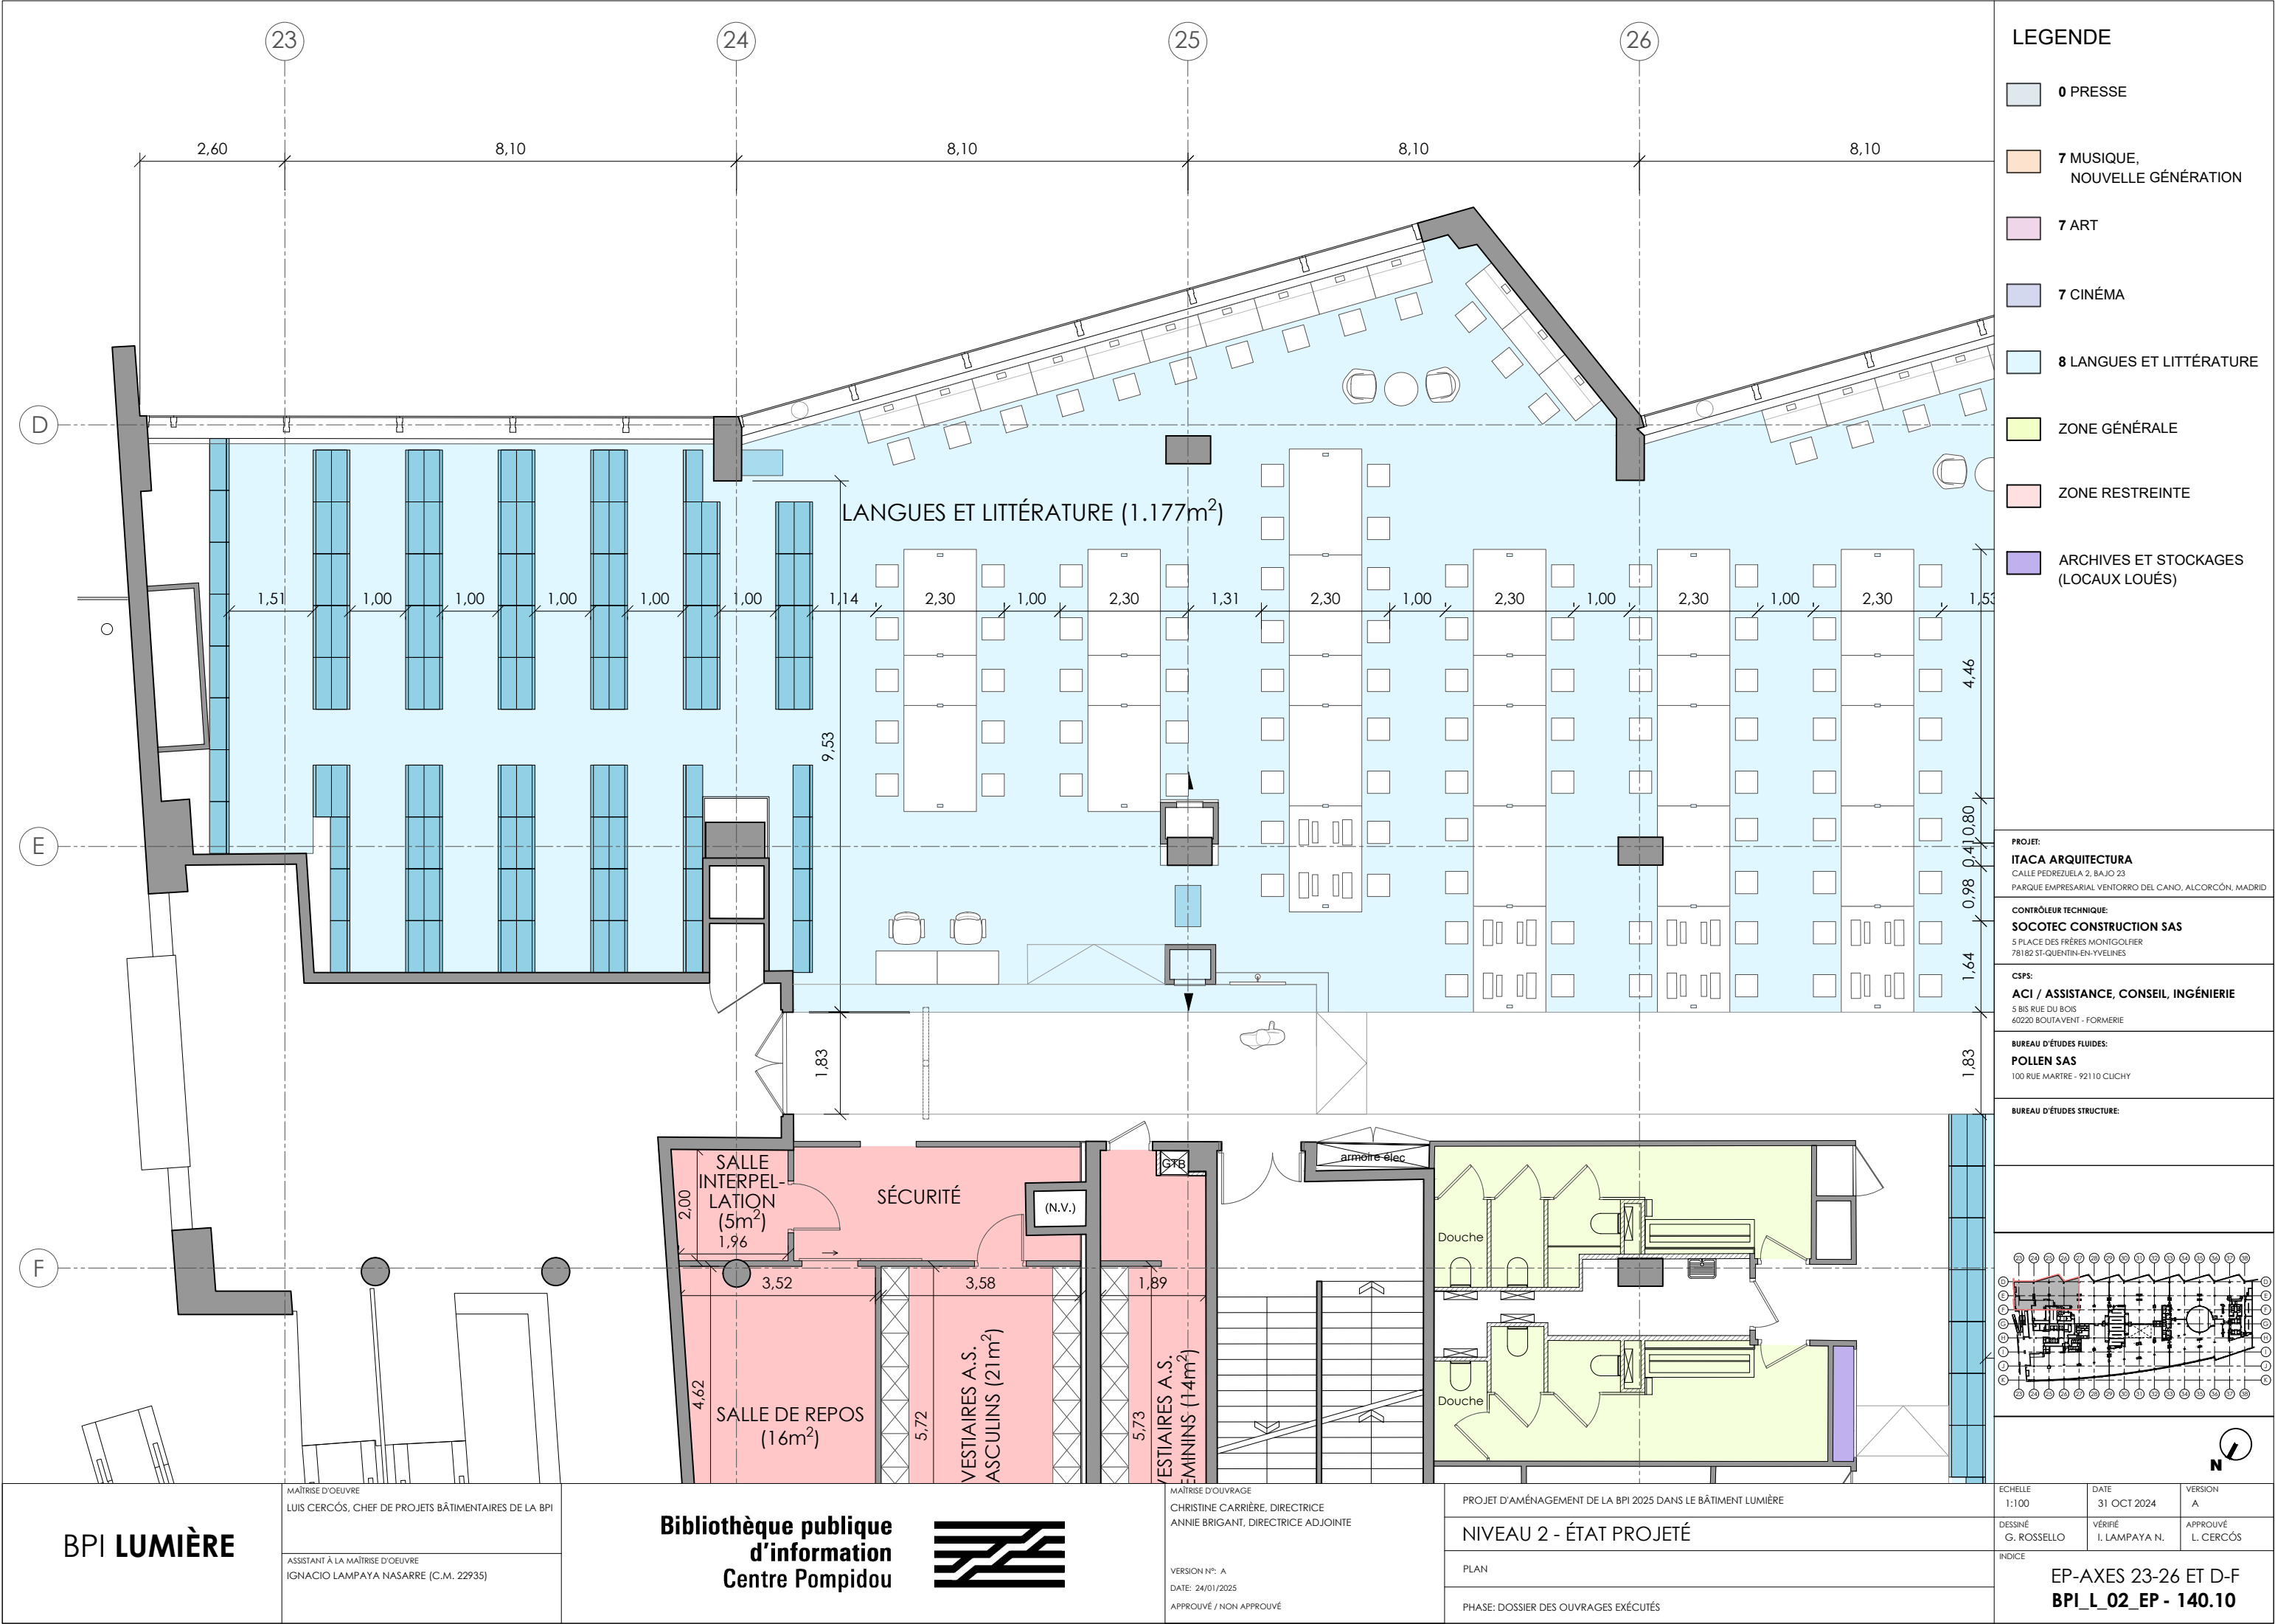

LEGENDE

- 0 PRESSE
- 7 MUSIQUE, NOUVELLE GÉNÉRATION
- 7 ART
- 7 CINÉMA
- 8 LANGUES ET LITTÉRATURE
- ZONE GÉNÉRALE
- ZONE RESTREINTE
- ARCHIVES ET STOCKAGES (LOCAUX LOUÉS)


PROJET:
ITACA ARQUITECTURA
CALLE PEDREZUELA 2, BAJO 23
PARQUE EMPRESARIAL VENTORRO DEL CAÑO, ALCORCÓN, MADRID

CONTRÔLEUR TECHNIQUE:
SOCOTEC CONSTRUCTION SAS
5 PLACE DES FRÈRES MONTGOLFIER
78182 ST-QUENTIN-EN-YVELINES

CSPS:
ACI / ASSISTANCE, CONSEIL, INGÉNIERIE
5 BIS RUE DU BOIS
60220 BOUTAVENT - FORMERIE

BUREAU D'ÉTUDES FLUIDES:
POLLEN SAS
100 RUE MARTRE - 92110 CLICHY

BUREAU D'ÉTUDES STRUCTURE:

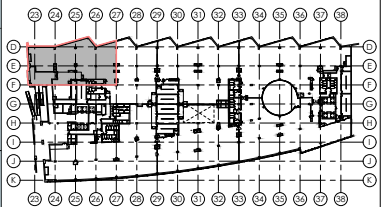

ECHELLE 1:100	DATE 31 OCT 2024	VERSION A
DESSINÉ G. ROSSELLO	VÉRIFIÉ I. LAMPAYA N.	APPROUVÉ L. CERCÓS
INDICE		
EP-AXES 23-26 ET D-F BPI_L_02_EP - 140.10		

BPI LUMIÈRE

MAÎTRISE D'ŒUVRE
LUIS CERCÓS, CHEF DE PROJETS BÂTIMENTAIRES DE LA BPI

ASSISTANT À LA MAÎTRISE D'ŒUVRE
IGNACIO LAMPAYA NASARRE (C.M. 22935)

Bibliothèque publique
d'information
Centre Pompidou



MAÎTRISE D'ŒUVRE
CHRISTINE CARRIÈRE, DIRECTRICE
ANNIE BRIGANT, DIRECTRICE ADJOINTE

VERSION N°: A
DATE: 24/01/2025
APPROUVÉ / NON APPROUVÉ

PROJET D'AMÉNAGEMENT DE LA BPI 2025 DANS LE BÂTIMENT LUMIÈRE

NIVEAU 2 - ÉTAT PROJETÉ

PLAN

PHASE: DOSSIER DES OUVRAGES EXÉCUTÉS



LEGENDE

- 0 PRESSE
- 7 MUSIQUE, NOUVELLE GÉNÉRATION
- 7 ART
- 7 CINÉMA
- 8 LANGUES ET LITTÉRATURE
- ZONE GÉNÉRALE
- ZONE RESTREINTE
- ARCHIVES ET STOCKAGES (LOCAUX LOUÉS)

PROJET:
ITACA ARQUITECTURA
CALLE PEDREZUELA 2, BAJO 23
PARQUE EMPRESARIAL VENTORRO DEL CAÑO, ALCORCÓN, MADRID

CONTRÔLEUR TECHNIQUE:
SOCOTEC CONSTRUCTION SAS
5 PLACE DES FRÈRES MONTGOLFIER
78182 ST-QUENTIN-EN-YVELINES

CSFS:
ACI / ASSISTANCE, CONSEIL, INGÉNIERIE
5 BIS RUE DU BOIS
60220 BOUTAVENT - FORMERIE

BUREAU D'ÉTUDES FLUIDES:
POLLEN SAS
100 RUE MARTRE - 92110 CLICHY

BUREAU D'ÉTUDES STRUCTURE:

BPI LUMIÈRE

MAÎTRISE D'ŒUVRE
LUIS CERCÓS, CHEF DE PROJETS BÂTIMENTAIRES DE LA BPI

ASSISTANT À LA MAÎTRISE D'ŒUVRE
IGNACIO LAMPAYA NASARRE (C.M. 22935)

Bibliothèque publique d'information Centre Pompidou

MAÎTRISE D'ŒUVRE
CHRISTINE CARRIÈRE, DIRECTRICE
ANNIE BRIGANT, DIRECTRICE ADJOINTE

VERSION N°: A
DATE: 24/01/2025
APPROUVÉ / NON APPROUVÉ

PROJET D'AMÉNAGEMENT DE LA BPI 2025 DANS LE BÂTIMENT LUMIÈRE

NIVEAU 2 - ÉTAT PROJETÉ

PLAN

PHASE: DOSSIER DES OUVRAGES EXÉCUTÉS

ECHELLE
1:100

DATE
31 OCT 2024

VERSION
A


DESSINÉ
G. ROSSELLO

VÉRIFIÉ
I. LAMPAYA N.

APPROUVÉ
L. CERCÓS

INDICE

EP-AXES 31-34 ET D-F
BPI_L_02_EP - 140.12

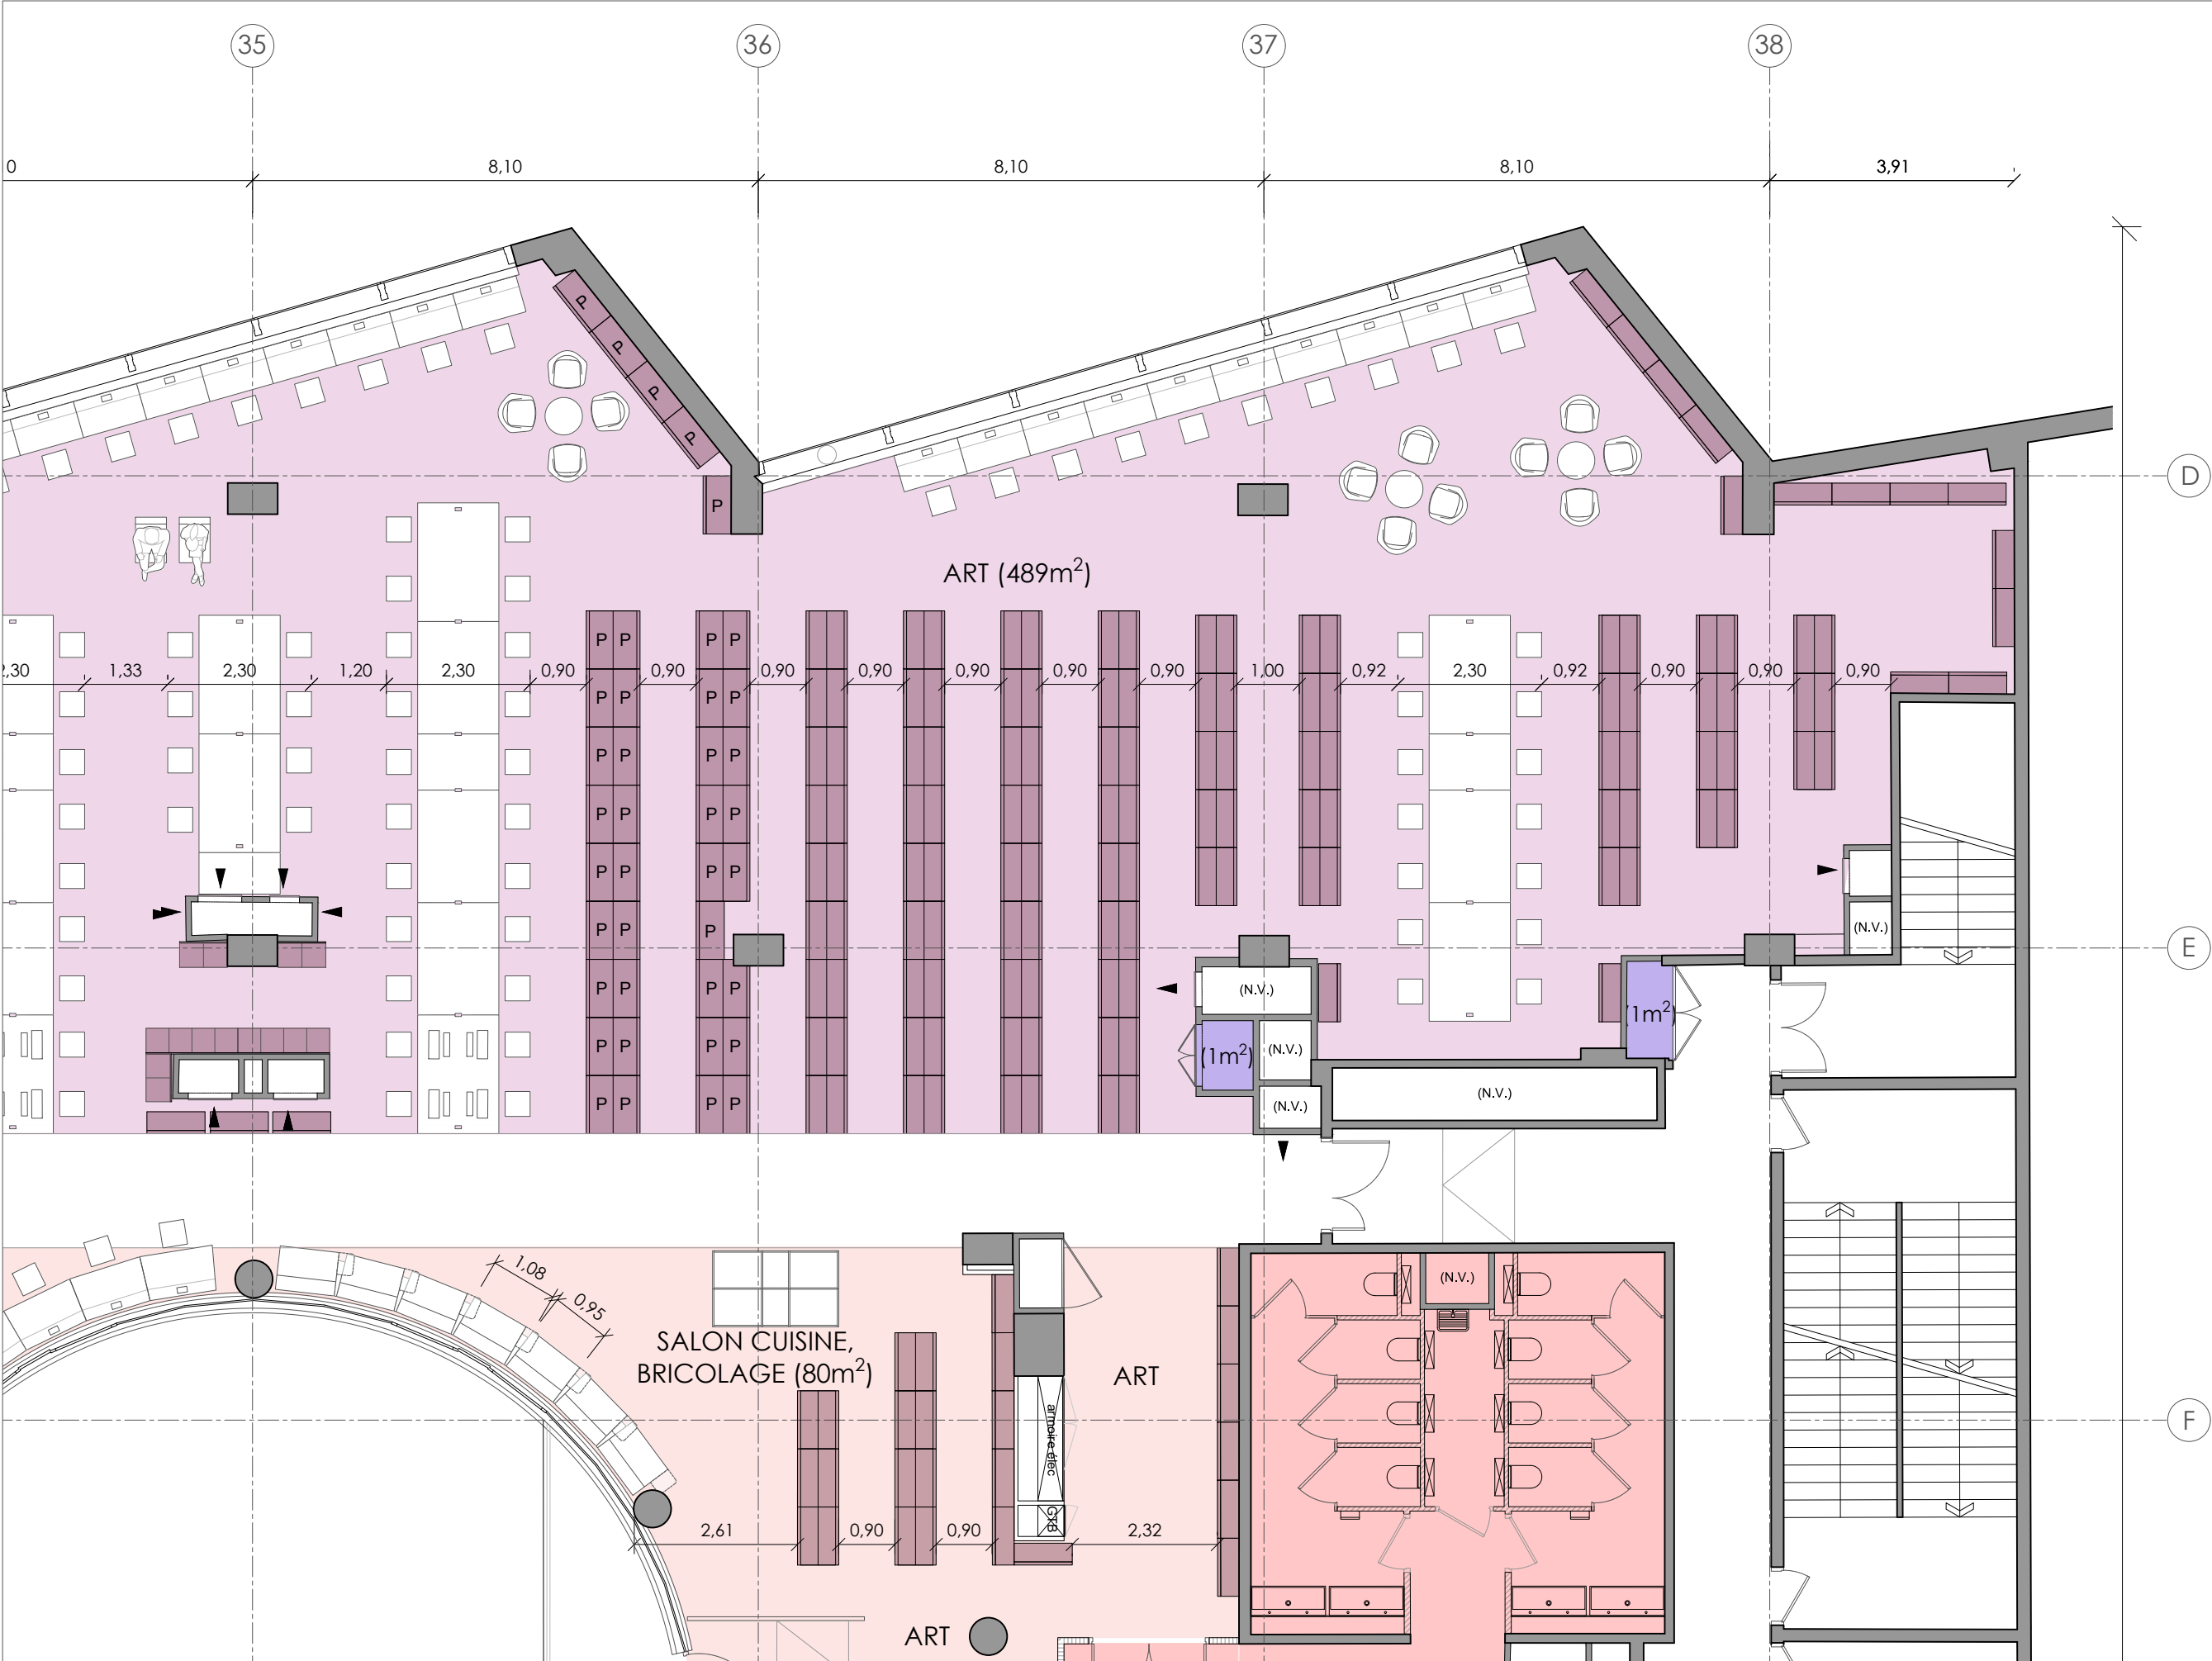

LEGENDE

0 PRESSE

7 MUSIQUE,
NOUVELLE GÉNÉRATION

7 ART

7 CINÉMA

8 LANGUES ET LITTÉRATURE

ZONE GÉNÉRALE

ZONE RESTREINTE

ARCHIVES ET STOCKAGES
(LOCAUX LOUÉS)

PROJET:
ITACA ARQUITECTURA
CALLE PEDREZUELA 2, BAJO 23
PARQUE EMPRESARIAL VENTORRO DEL CAÑO, ALCORCÓN, MADRID

CONTRÔLEUR TECHNIQUE:
SOCOTEC CONSTRUCTION SAS
5 PLACE DES FRÈRES MONTGOLFIER
78182 ST-QUENTIN-EN-YVELINES

CSPS:
ACI / ASSISTANCE, CONSEIL, INGÉNIERIE
5 BIS RUE DU BOIS
60220 BOUTAVENT - FORMERIE

BUREAU D'ÉTUDES FLUIDES:
POLLEN SAS
100 RUE MARTRE - 92110 CLICHY

BUREAU D'ÉTUDES STRUCTURE:

N

ECHELLE
1:100

DATE
31 OCT 2024

VERSION
A

DESSINÉ
G. ROSSELLO

VÉRIFIÉ
I. LAMPAYA N.

APPROUVÉ
L. CERCÓS

INDICE

EP-AXES 35-38 ET D-F
BPI_L_02_EP - 140.13

BPI LUMIÈRE

MAÎTRISE D'OEUVRE
LUIS CERCÓS, CHEF DE PROJETS BÂTIMENTAIRES DE LA BPI

ASSISTANT À LA MAÎTRISE D'OEUVRE
IGNACIO LAMPAYA NASARRE (C.M. 22935)

Bibliothèque publique
d'information
Centre Pompidou

MAÎTRISE D'OUVRAGE
CHRISTINE CARRIÈRE, DIRECTRICE
ANNIE BRIGANT, DIRECTRICE ADJOINTE

VERSION N°: A
DATE: 24/01/2025
APPROUVÉ / NON APPROUVÉ

PROJET D'AMÉNAGEMENT DE LA BPI 2025 DANS LE BÂTIMENT LUMIÈRE

NIVEAU 2 - ÉTAT PROJETÉ

PLAN

PHASE: DOSSIER DES OUVRAGES EXÉCUTÉS

ECHELLE
1:100

DATE
31 OCT 2024


VERSION
A

DESSINÉ
G. ROSSELLO

VÉRIFIÉ
I. LAMPAYA N.

APPROUVÉ
L. CERCÓS

INDICE

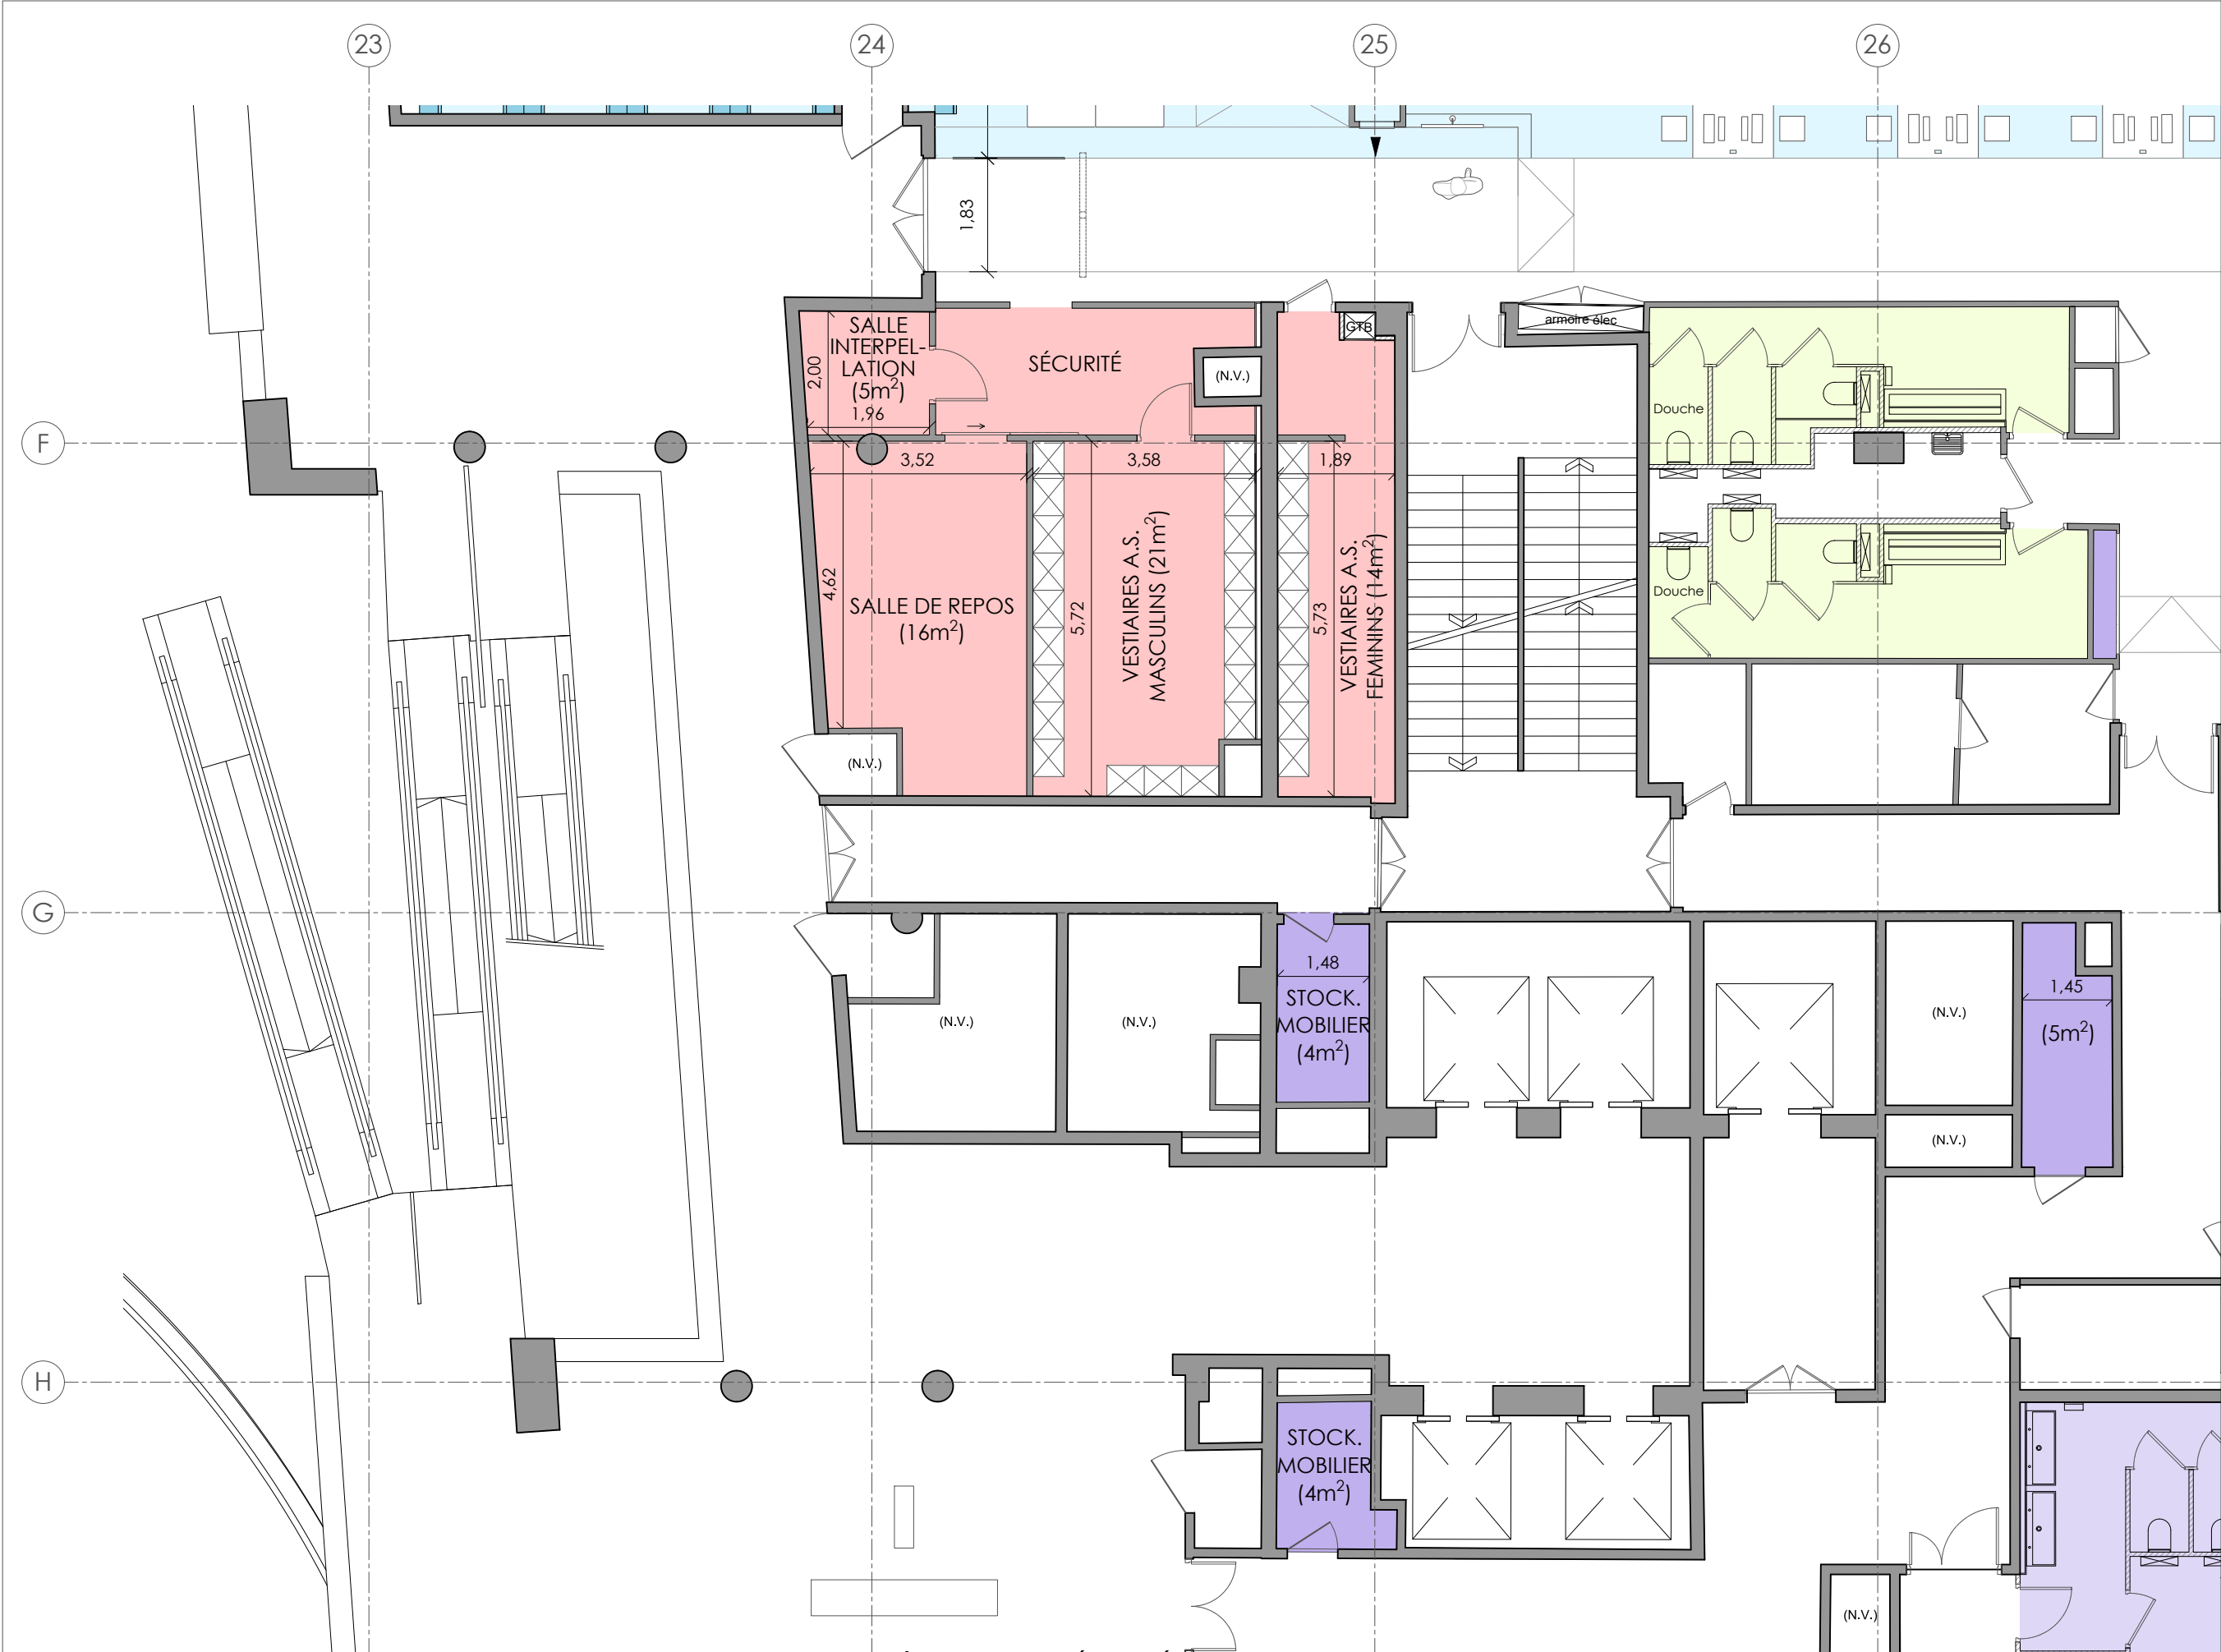

LEGENDE

0 PRESSE

7 MUSIQUE,
NOUVELLE GÉNÉRATION

7 ART

7 CINÉMA

8 LANGUES ET LITTÉRATURE

ZONE GÉNÉRALE

ZONE RESTREINTE

ARCHIVES ET STOCKAGES
(LOCAUX LOUÉS)

PROJET:
ITACA ARQUITECTURA
CALLE PEDREZUELA 2, BAJO 23
PARQUE EMPRESARIAL VENTORRO DEL CAÑO, ALCORCÓN, MADRID

CONTRÔLEUR TECHNIQUE:
SOCOTEC CONSTRUCTION SAS
5 PLACE DES FRÈRES MONTGOLFIER
78182 ST-QUENTIN-EN-YVELINES

CSPS:
ACI / ASSISTANCE, CONSEIL, INGÉNIERIE
5 BIS RUE DU BOIS
60220 BOUTAVENT - FORMERIE

BUREAU D'ÉTUDES FLUIDES:
POLLEN SAS
100 RUE MARTRE - 92110 CLICHY

BUREAU D'ÉTUDES STRUCTURE:

N

BPI LUMIÈRE

MAÎTRISE D'ŒUVRE
LUIS CERCÓS, CHEF DE PROJETS BÂTIMENTAIRES DE LA BPI

ASSISTANT À LA MAÎTRISE D'ŒUVRE
IGNACIO LAMPAYA NASARRE (C.M. 22935)

Bibliothèque publique
d'information
Centre Pompidou

MAÎTRISE D'ŒUVRE
CHRISTINE CARRIÈRE, DIRECTRICE
ANNIE BRIGANT, DIRECTRICE ADJOINTE

VERSION N°: A
DATE: 24/01/2025
APPROUVÉ / NON APPROUVÉ

PROJET D'AMÉNAGEMENT DE LA BPI 2025 DANS LE BÂTIMENT LUMIÈRE

NIVEAU 2 - ÉTAT PROJETÉ

PLAN

PHASE: DOSSIER DES OUVRAGES EXÉCUTÉS

ECHELLE
1:100

DATE
31 OCT 2024

VERSION
A

DESSINÉ
G. ROSSELLO

VÉRIFIÉ
I. LAMPAYA N.

APPROUVÉ
L. CERCÓS

INDICE

EP-AXES 23-26 ET F-H
BPI_L_02_EP - 140.14



LEGENDE

0 PRESSE

7 MUSIQUE,
NOUVELLE GÉNÉRATION

7 ART

7 CINÉMA

8 LANGUES ET LITTÉRATURE

ZONE GÉNÉRALE

ZONE RESTREINTE

ARCHIVES ET STOCKAGES
(LOCAUX LOUÉS)

PROJET:
ITACA ARQUITECTURA
CALLE PEDREZUELA 2, BAJO 23
PARQUE EMPRESARIAL VENTORRO DEL CANO, ALCORCÓN, MADRID

CONTRÔLEUR TECHNIQUE:
SOCOTEC CONSTRUCTION SAS
5 PLACE DES FRÈRES MONTGOLIER
78182 ST-QUENTIN-EN-YVELINES

CSPS:
ACI / ASSISTANCE, CONSEIL, INGÉNIERIE
5 BIS RUE DU BOIS
60220 BOUTAVENT - FORMERIE

BUREAU D'ÉTUDES FLUIDES:
POLLEN SAS
100 RUE MARTRE - 92110 CLICHY

BUREAU D'ÉTUDES STRUCTURE:

N

ECHELLE
1:100

DATE
31 OCT 2024

VERSION
A

DESINÉ
G. ROSSELLO

VÉRIFIÉ
I. LAMPAYA N.

APPROUVÉ
L. CERCÓS

INDICE

EP-AXES 31-34 ET F-H

BPI_L_02_EP - 140.16

BPI LUMIÈRE

MATRISE D'ŒUVRE
LUIS CERCÓS, CHEF DE PROJETS BÂTIMENTAIRES DE LA BPI

ASSISTANT À LA MATRISE D'ŒUVRE
IGNACIO LAMPAYA NASARRE (C.M. 22935)

Bibliothèque publique
d'information
Centre Pompidou

MATRISE D'ŒUVRE
CHRISTINE CARRIÈRE, DIRECTRICE
ANNIE BRIGANT, DIRECTRICE ADJOINTE


VERSION N°: A
DATE: 24/01/2025
APPROUVÉ / NON APPROUVÉ

PROJET D'AMÉNAGEMENT DE LA BPI 2025 DANS LE BÂTIMENT LUMIÈRE

NIVEAU 2 - ÉTAT PROJETÉ

PLAN

PHASE: DOSSIER DES OUVRAGES EXÉCUTÉS

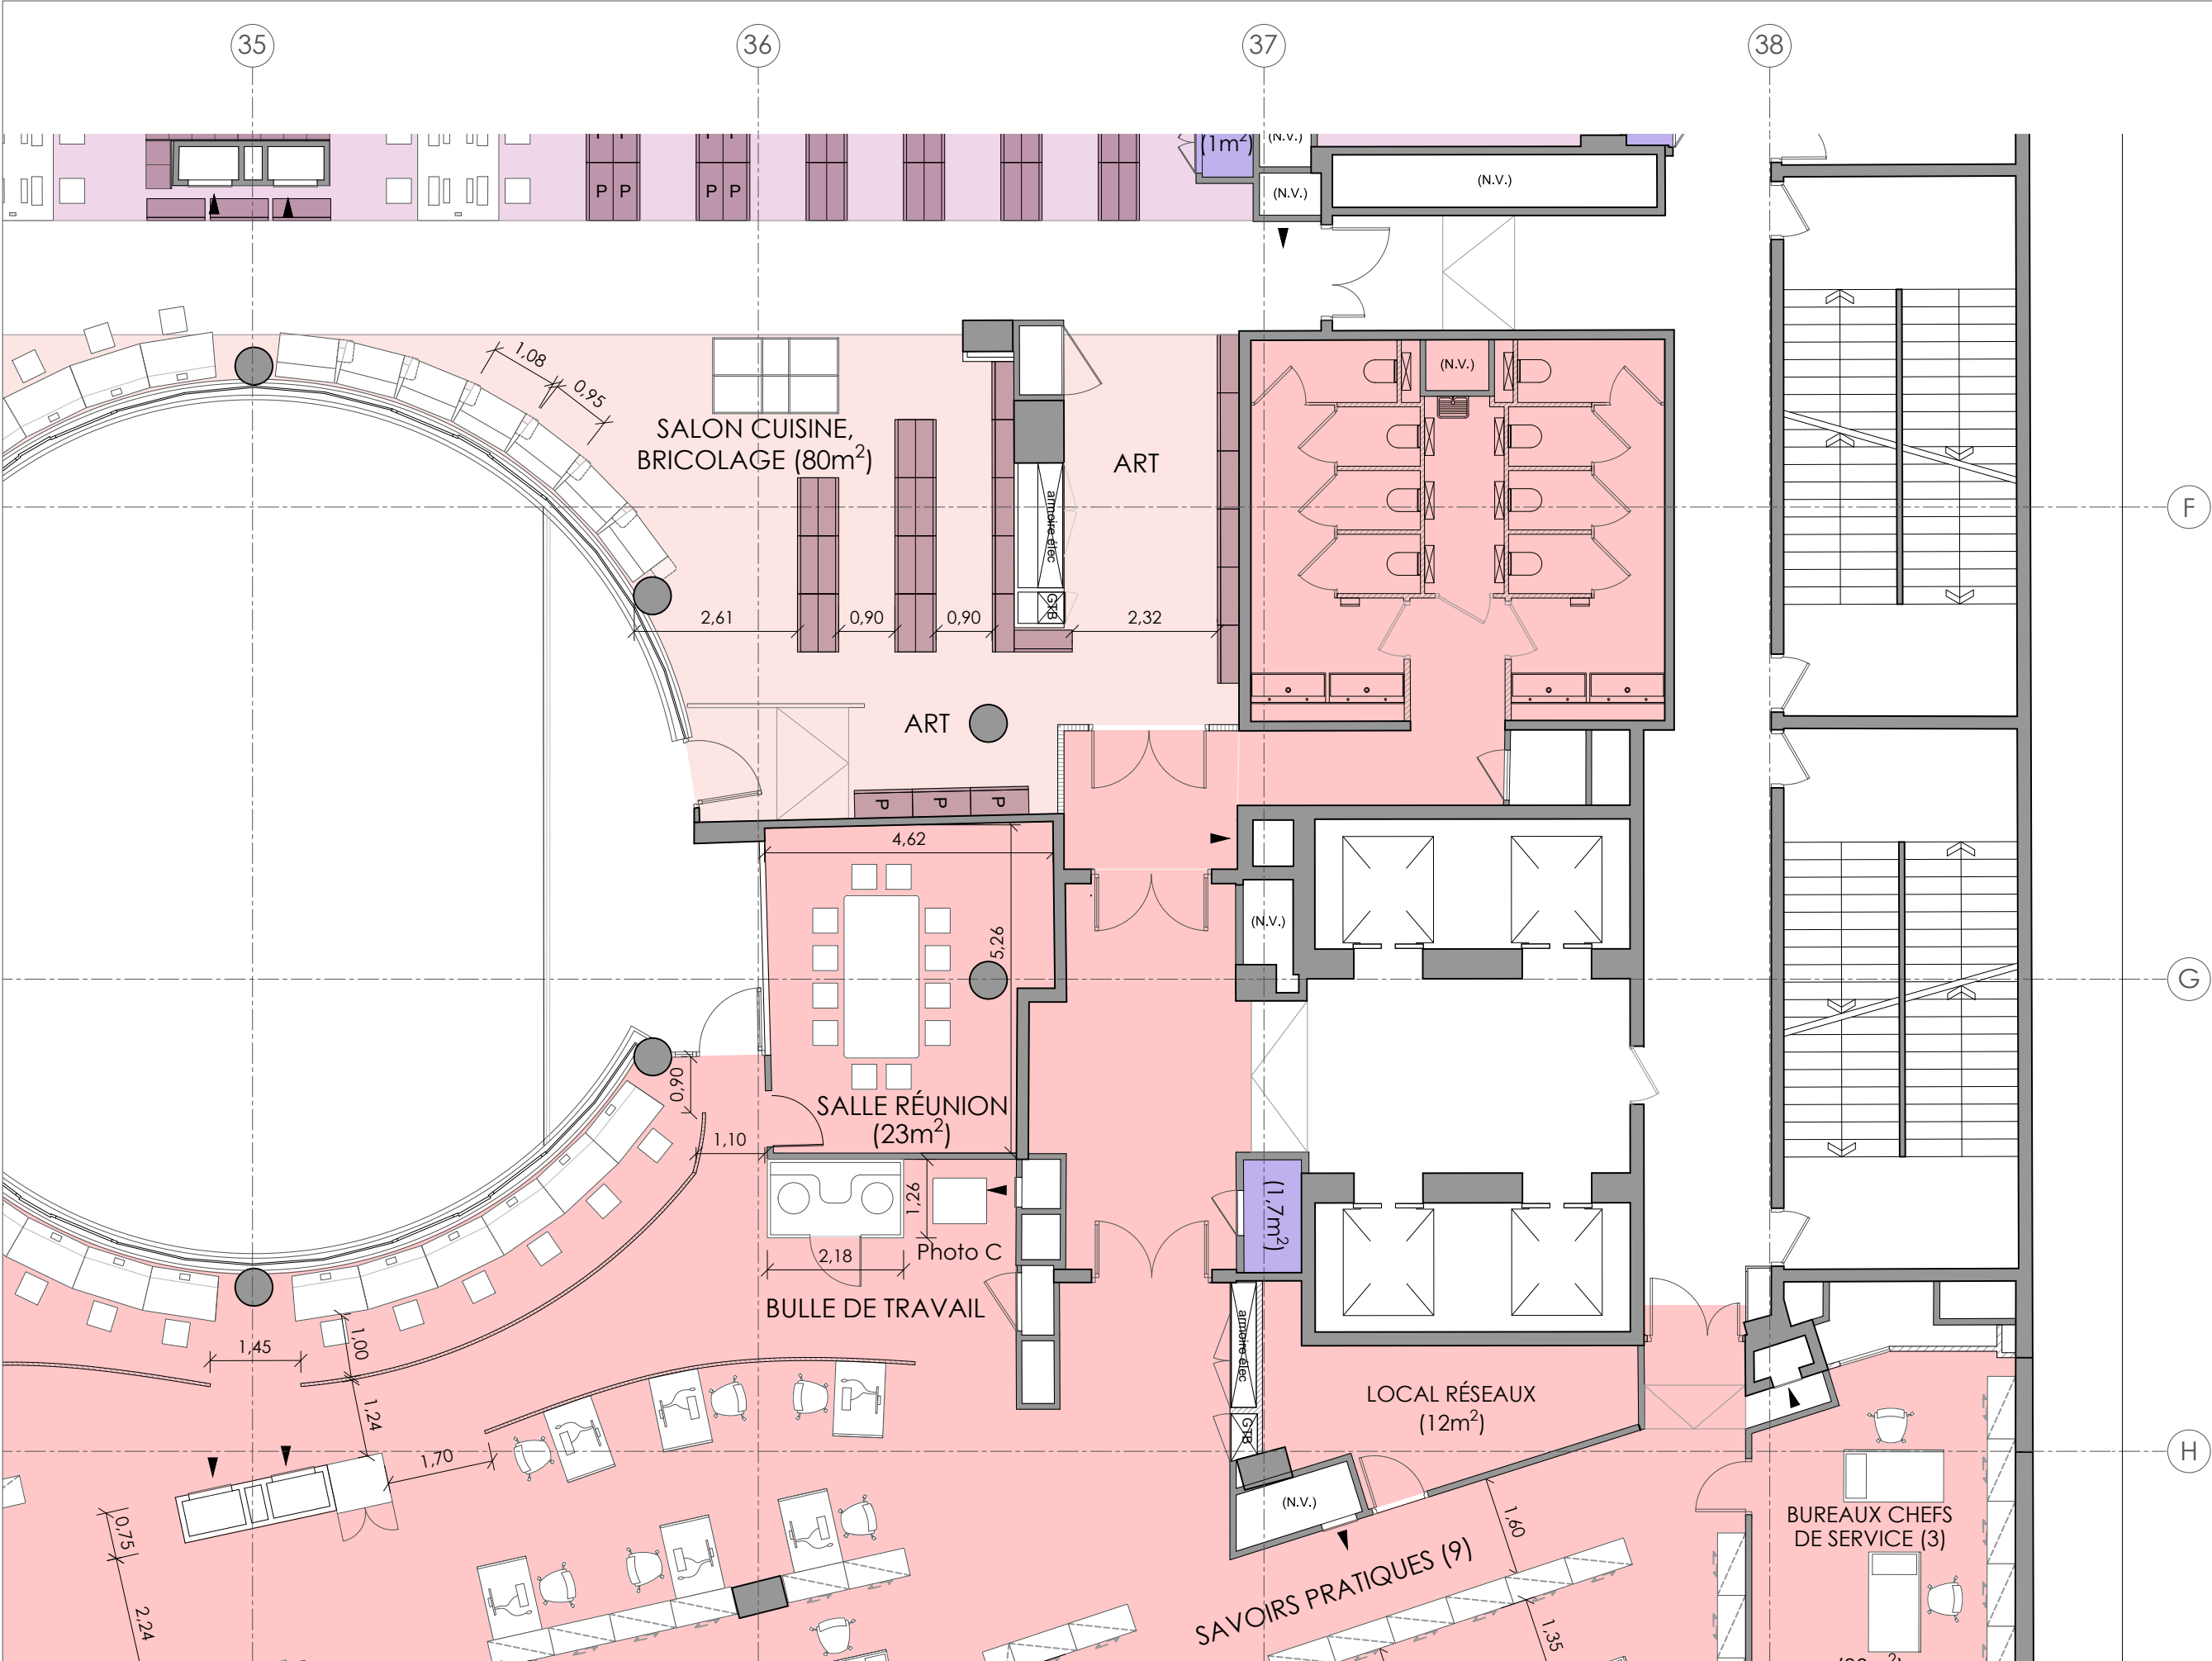

LEGENDE

- 0 PRESSE
- 7 MUSIQUE, NOUVELLE GÉNÉRATION
- 7 ART
- 7 CINÉMA
- 8 LANGUES ET LITTÉRATURE
- ZONE GÉNÉRALE
- ZONE RESTREINTE
- ARCHIVES ET STOCKAGES (LOCAUX LOUÉS)

PROJET:
ITACA ARQUITECTURA
CALLE PEDREZUELA 2, BAJO 23
PARQUE EMPRESARIAL VENTORRO DEL CAÑO, ALCORCÓN, MADRID

CONTRÔLEUR TECHNIQUE:
SOCOTEC CONSTRUCTION SAS
5 PLACE DES FRÈRES MONTGOLFIER
78182 ST-QUENTIN-EN-YVELINES

CSFS:
ACI / ASSISTANCE, CONSEIL, INGÉNIERIE
5 BIS RUE DU BOIS
60220 BOUTAVENT - FORMERIE

BUREAU D'ÉTUDES FLUIDES:
POLLEN SAS
100 RUE MARTRE - 92110 CLICHY

BUREAU D'ÉTUDES STRUCTURE:

BPI LUMIÈRE

MAÎTRISE D'ŒUVRE
LUIS CERCÓS, CHEF DE PROJETS BÂTIMENTAIRES DE LA BPI

ASSISTANT À LA MAÎTRISE D'ŒUVRE
IGNACIO LAMPAYA NASARRE (C.M. 22935)

**Bibliothèque publique d'information
Centre Pompidou**

MAÎTRISE D'ŒUVRE
CHRISTINE CARRIÈRE, DIRECTRICE
ANNIE BRIGANT, DIRECTRICE ADJOINTE

VERSION N°: A
DATE: 24/01/2025
APPROUVÉ / NON APPROUVÉ

PROJET D'AMÉNAGEMENT DE LA BPI 2025 DANS LE BÂTIMENT LUMIÈRE

NIVEAU 2 - ÉTAT PROJETÉ

PLAN

PHASE: DOSSIER DES OUVRAGES EXÉCUTÉS

ECHELLE
1:100

DATE
31 OCT 2024

DESSINÉ
G. ROSSELLO

VÉRIFIÉ
I. LAMPAYA N.

VERSION
A

APPROUVÉ
L. CERCÓS

INDICE

**EP-AXES 35-38 ET F-H
BPI_L_02_EP - 140.17**



LEGENDE

- 0 PRESSE
- 7 MUSIQUE, NOUVELLE GÉNÉRATION
- 7 ART
- 7 CINÉMA
- 8 LANGUES ET LITTÉRATURE
- ZONE GÉNÉRALE
- ZONE RESTREINTE
- ARCHIVES ET STOCKAGES (LOCAUX LOUÉS)

PROJET:
ITACA ARQUITECTURA
CALLE PEDREZUELA 2, BAJO 23
PARQUE EMPRESARIAL VENTORRO DEL CAÑO, ALCORCÓN, MADRID


CONTRÔLEUR TECHNIQUE:
SOCOTEC CONSTRUCTION SAS
5 PLACE DES FRÈRES MONTGOLFIER
78182 ST-QUENTIN-EN-YVELINES

CSFS:
ACI / ASSISTANCE, CONSEIL, INGÉNIERIE
5 BIS RUE DU BOIS
60220 BOUTAVENT - FORMERIE

BUREAU D'ÉTUDES FLUIDES:
POLLEN SAS
100 RUE MARTRE - 92110 CLICHY

BUREAU D'ÉTUDES STRUCTURE:

N

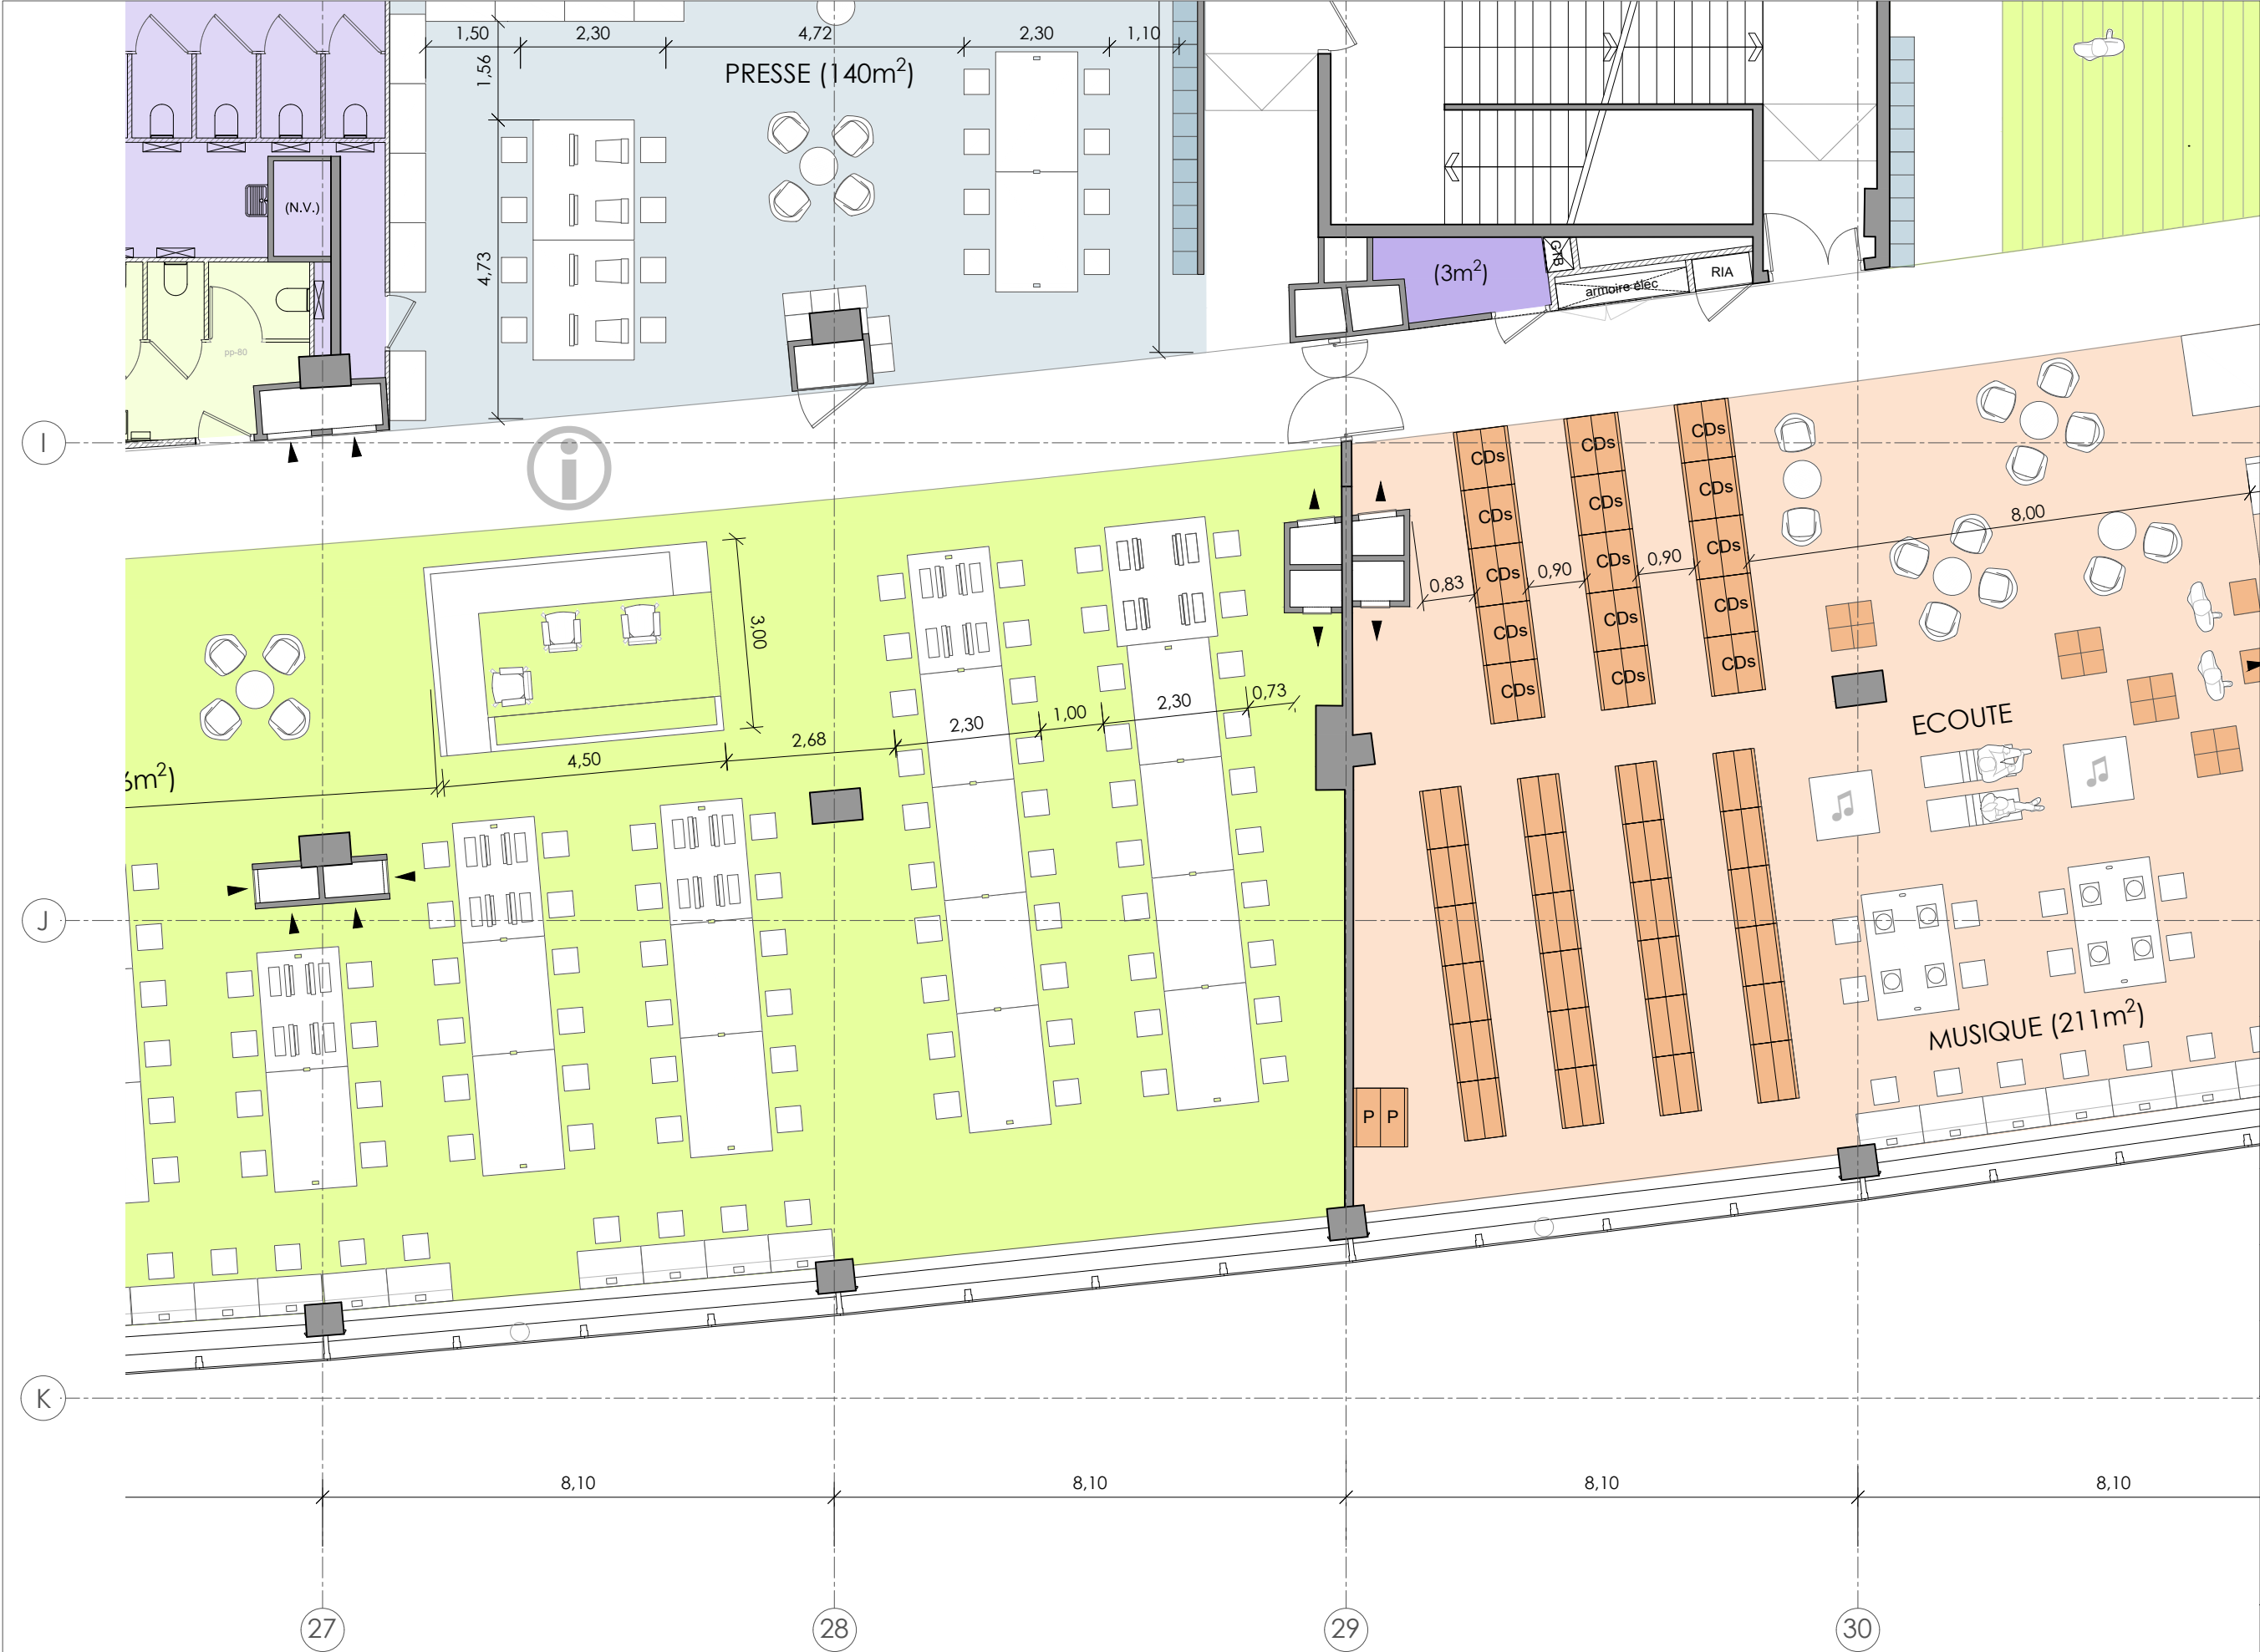

LEGENDE

0 PRESSE

7 MUSIQUE,
NOUVELLE GÉNÉRATION

7 ART

7 CINÉMA

8 LANGUES ET LITTÉRATURE

ZONE GÉNÉRALE

ZONE RESTREINTE

ARCHIVES ET STOCKAGES
(LOCAUX LOUÉS)

PROJET:
ITACA ARQUITECTURA
CALLE PEDREZUELA 2, BAJO 23
PARQUE EMPRESARIAL VENTORRO DEL CAÑO, ALCORCÓN, MADRID

CONTRÔLEUR TECHNIQUE:
SOCOTEC CONSTRUCTION SAS
5 PLACE DES FRÈRES MONTGOLFIER
78182 ST-QUENTIN-EN-YVELINES

CSPS:
ACI / ASSISTANCE, CONSEIL, INGÉNIERIE
5 BIS RUE DU BOIS
60220 BOUTAVENT - FORMERIE

BUREAU D'ÉTUDES FLUIDES:
POLLEN SAS
100 RUE MARTRE - 92110 CLICHY

BUREAU D'ÉTUDES STRUCTURE:

N

BPI LUMIÈRE	MAÎTRISE D'ŒUVRE LUIS CERCÓS, CHEF DE PROJETS BÂTIMENTAIRES DE LA BPI	Bibliothèque publique d'information Centre Pompidou		MAÎTRISE D'ŒUVRE CHRISTINE CARRIÈRE, DIRECTRICE ANNIE BRIGANT, DIRECTRICE ADJOINTE	PROJET D'AMÉNAGEMENT DE LA BPI 2025 DANS LE BÂTIMENT LUMIÈRE	ECHELLE 1:100	DATE 31 OCT 2024	VERSION A
	ASSISTANT À LA MAÎTRISE D'ŒUVRE IGNACIO LAMPAYA NASARRE (C.M. 22935)			VERSION N°: A DATE: 24/01/2025 APPROUVÉ / NON APPROUVÉ	NIVEAU 2 - ÉTAT PROJETÉ	DESSINÉ G. ROSSELLO	VÉRIFIÉ I. LAMPAYA N.	APPROUVÉ L. CERCÓS
				PLAN	INDICE			

PHASE: DOSSIER DES OUVRAGES EXÉCUTÉS

EP-AXES 27-30 ET H-K
BPI_L_02_EP - 140.19



LEGENDE

0 PRESSE

7 MUSIQUE,
NOUVELLE GÉNÉRATION

7 ART

7 CINÉMA

8 LANGUES ET LITTÉRATURE

ZONE GÉNÉRALE

ZONE RESTREINTE

ARCHIVES ET STOCKAGES
(LOCAUX LOUÉS)

PROJET:
ITACA ARQUITECTURA
CALLE PEDREZUELA 2, BAJO 23
PARQUE EMPRESARIAL VENTORRO DEL CAÑO, ALCORCÓN, MADRID

CONTRÔLEUR TECHNIQUE:
SOCOTEC CONSTRUCTION SAS
5 PLACE DES FRÈRES MONTGOLFIER
78182 ST-QUENTIN-EN-YVELINES

CSPS:
ACI / ASSISTANCE, CONSEIL, INGÉNIERIE
5 BIS RUE DU BOIS
60220 BOUTAVENT - FORMERIE

BUREAU D'ÉTUDES FLUIDES:
POLLEN SAS
100 RUE MARTRE - 92110 CLICHY

BUREAU D'ÉTUDES STRUCTURE:

N



LEGENDE

- 0 PRESSE
- 7 MUSIQUE, NOUVELLE GÉNÉRATION
- 7 ART
- 7 CINÉMA
- 8 LANGUES ET LITTÉRATURE
- ZONE GÉNÉRALE
- ZONE RESTREINTE
- ARCHIVES ET STOCKAGES (LOCAUX LOUÉS)


PROJET:
ITACA ARQUITECTURA
CALLE PEDREZUELA 2, BAJO 23
PARQUE EMPRESARIAL VENTORRO DEL CAÑO, ALCORCÓN, MADRID

CONTRÔLEUR TECHNIQUE:
SOCOTEC CONSTRUCTION SAS
5 PLACE DES FRÈRES MONTGOLFIER
78182 ST-QUENTIN-EN-YVELINES

CSFS:
ACI / ASSISTANCE, CONSEIL, INGÉNIERIE
5 BIS RUE DU BOIS
60220 BOUTAVENT - FORMERIE

BUREAU D'ÉTUDES FLUIDES:
POLLEN SAS
100 RUE MARTRE - 92110 CLICHY

BUREAU D'ÉTUDES STRUCTURE:

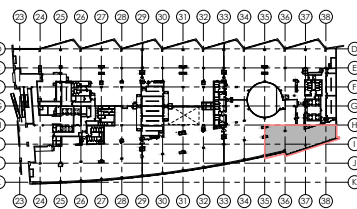

BPI LUMIÈRE

MAÎTRISE D'ŒUVRE
LUIS CERCÓS, CHEF DE PROJETS BÂTIMENTAIRES DE LA BPI

ASSISTANT À LA MAÎTRISE D'ŒUVRE
IGNACIO LAMPAYA NASARRE (C.M. 22935)

**Bibliothèque publique
d'information
Centre Pompidou**



MAÎTRISE D'ŒUVRE
CHRISTINE CARRIÈRE, DIRECTRICE
ANNIE BRIGANT, DIRECTRICE ADJOINTE

VERSION N°: A
DATE: 24/01/2025
APPROUVÉ / NON APPROUVÉ

PROJET D'AMÉNAGEMENT DE LA BPI 2025 DANS LE BÂTIMENT LUMIÈRE

NIVEAU 2 - ÉTAT PROJETÉ

PLAN

PHASE: DOSSIER DES OUVRAGES EXÉCUTÉS

ECHELLE
1:100

DATE
31 OCT 2024

VERSION
A

DESSINÉ
G. ROSSELLO

VÉRIFIÉ
I. LAMPAYA N.

APPROUVÉ
L. CERCÓS

INDICE
**EP-AXES 35-38 ET H-K
BPI_L_02_EP - 140.21**



LEGENDE

- 0 PRESSE
- 7 MUSIQUE, NOUVELLE GÉNÉRATION
- 7 ART
- 7 CINÉMA
- 8 LANGUES ET LITTÉRATURE
- ZONE GÉNÉRALE
- ZONE RESTREINTE
- ARCHIVES ET STOCKAGES (LOCAUX LOUÉS)

PROJET:
ITACA ARQUITECTURA
CALLE PEDREZUELA 2, BAJO 23
PARQUE EMPRESARIAL VENTORRO DEL CAÑO, ALCORCÓN, MADRID

CONTRÔLEUR TECHNIQUE:
SOCOTEC CONSTRUCTION SAS
5 PLACE DES FRÈRES MONTGOLFIER
78182 ST-QUENTIN-EN-YVELINES

CSFS:
ACI / ASSISTANCE, CONSEIL, INGÉNIERIE
5 BIS RUE DU BOIS
60220 BOUTAVENT - FORMERIE

BUREAU D'ÉTUDES FLUIDES:
POLLEN SAS
100 RUE MARTRE - 92110 CLICHY

BUREAU D'ÉTUDES STRUCTURE:

BPI LUMIÈRE

MAÎTRISE D'ŒUVRE
LUIS CERCÓS, CHEF DE PROJETS BÂTIMENTAIRES DE LA BPI

ASSISTANT À LA MAÎTRISE D'ŒUVRE
IGNACIO LAMPAYA NASARRE (C.M. 22935)

**Bibliothèque publique
d'information
Centre Pompidou**

MAÎTRISE D'ŒUVRE
CHRISTINE CARRIÈRE, DIRECTRICE
ANNIE BRIGANT, DIRECTRICE ADJOINTE

VERSION N°: A
DATE: 24/01/2025
APPROUVÉ / NON APPROUVÉ

PROJET D'AMÉNAGEMENT DE LA BPI 2025 DANS LE BÂTIMENT LUMIÈRE

NIVEAU 2 - ÉTAT PROJETÉ

PLAN

PHASE: DOSSIER DES OUVRAGES EXÉCUTÉS

ECHELLE
1:100

DATE
31 OCT 2024

DESSINÉ
G. ROSSELLO


VÉRIFIÉ
I. LAMPAYA N.

VERSION
A

APPROUVÉ
L. CERCÓS

INDICE

**EP-ENTRÉE
BPI_L_02_EP - 140.22**

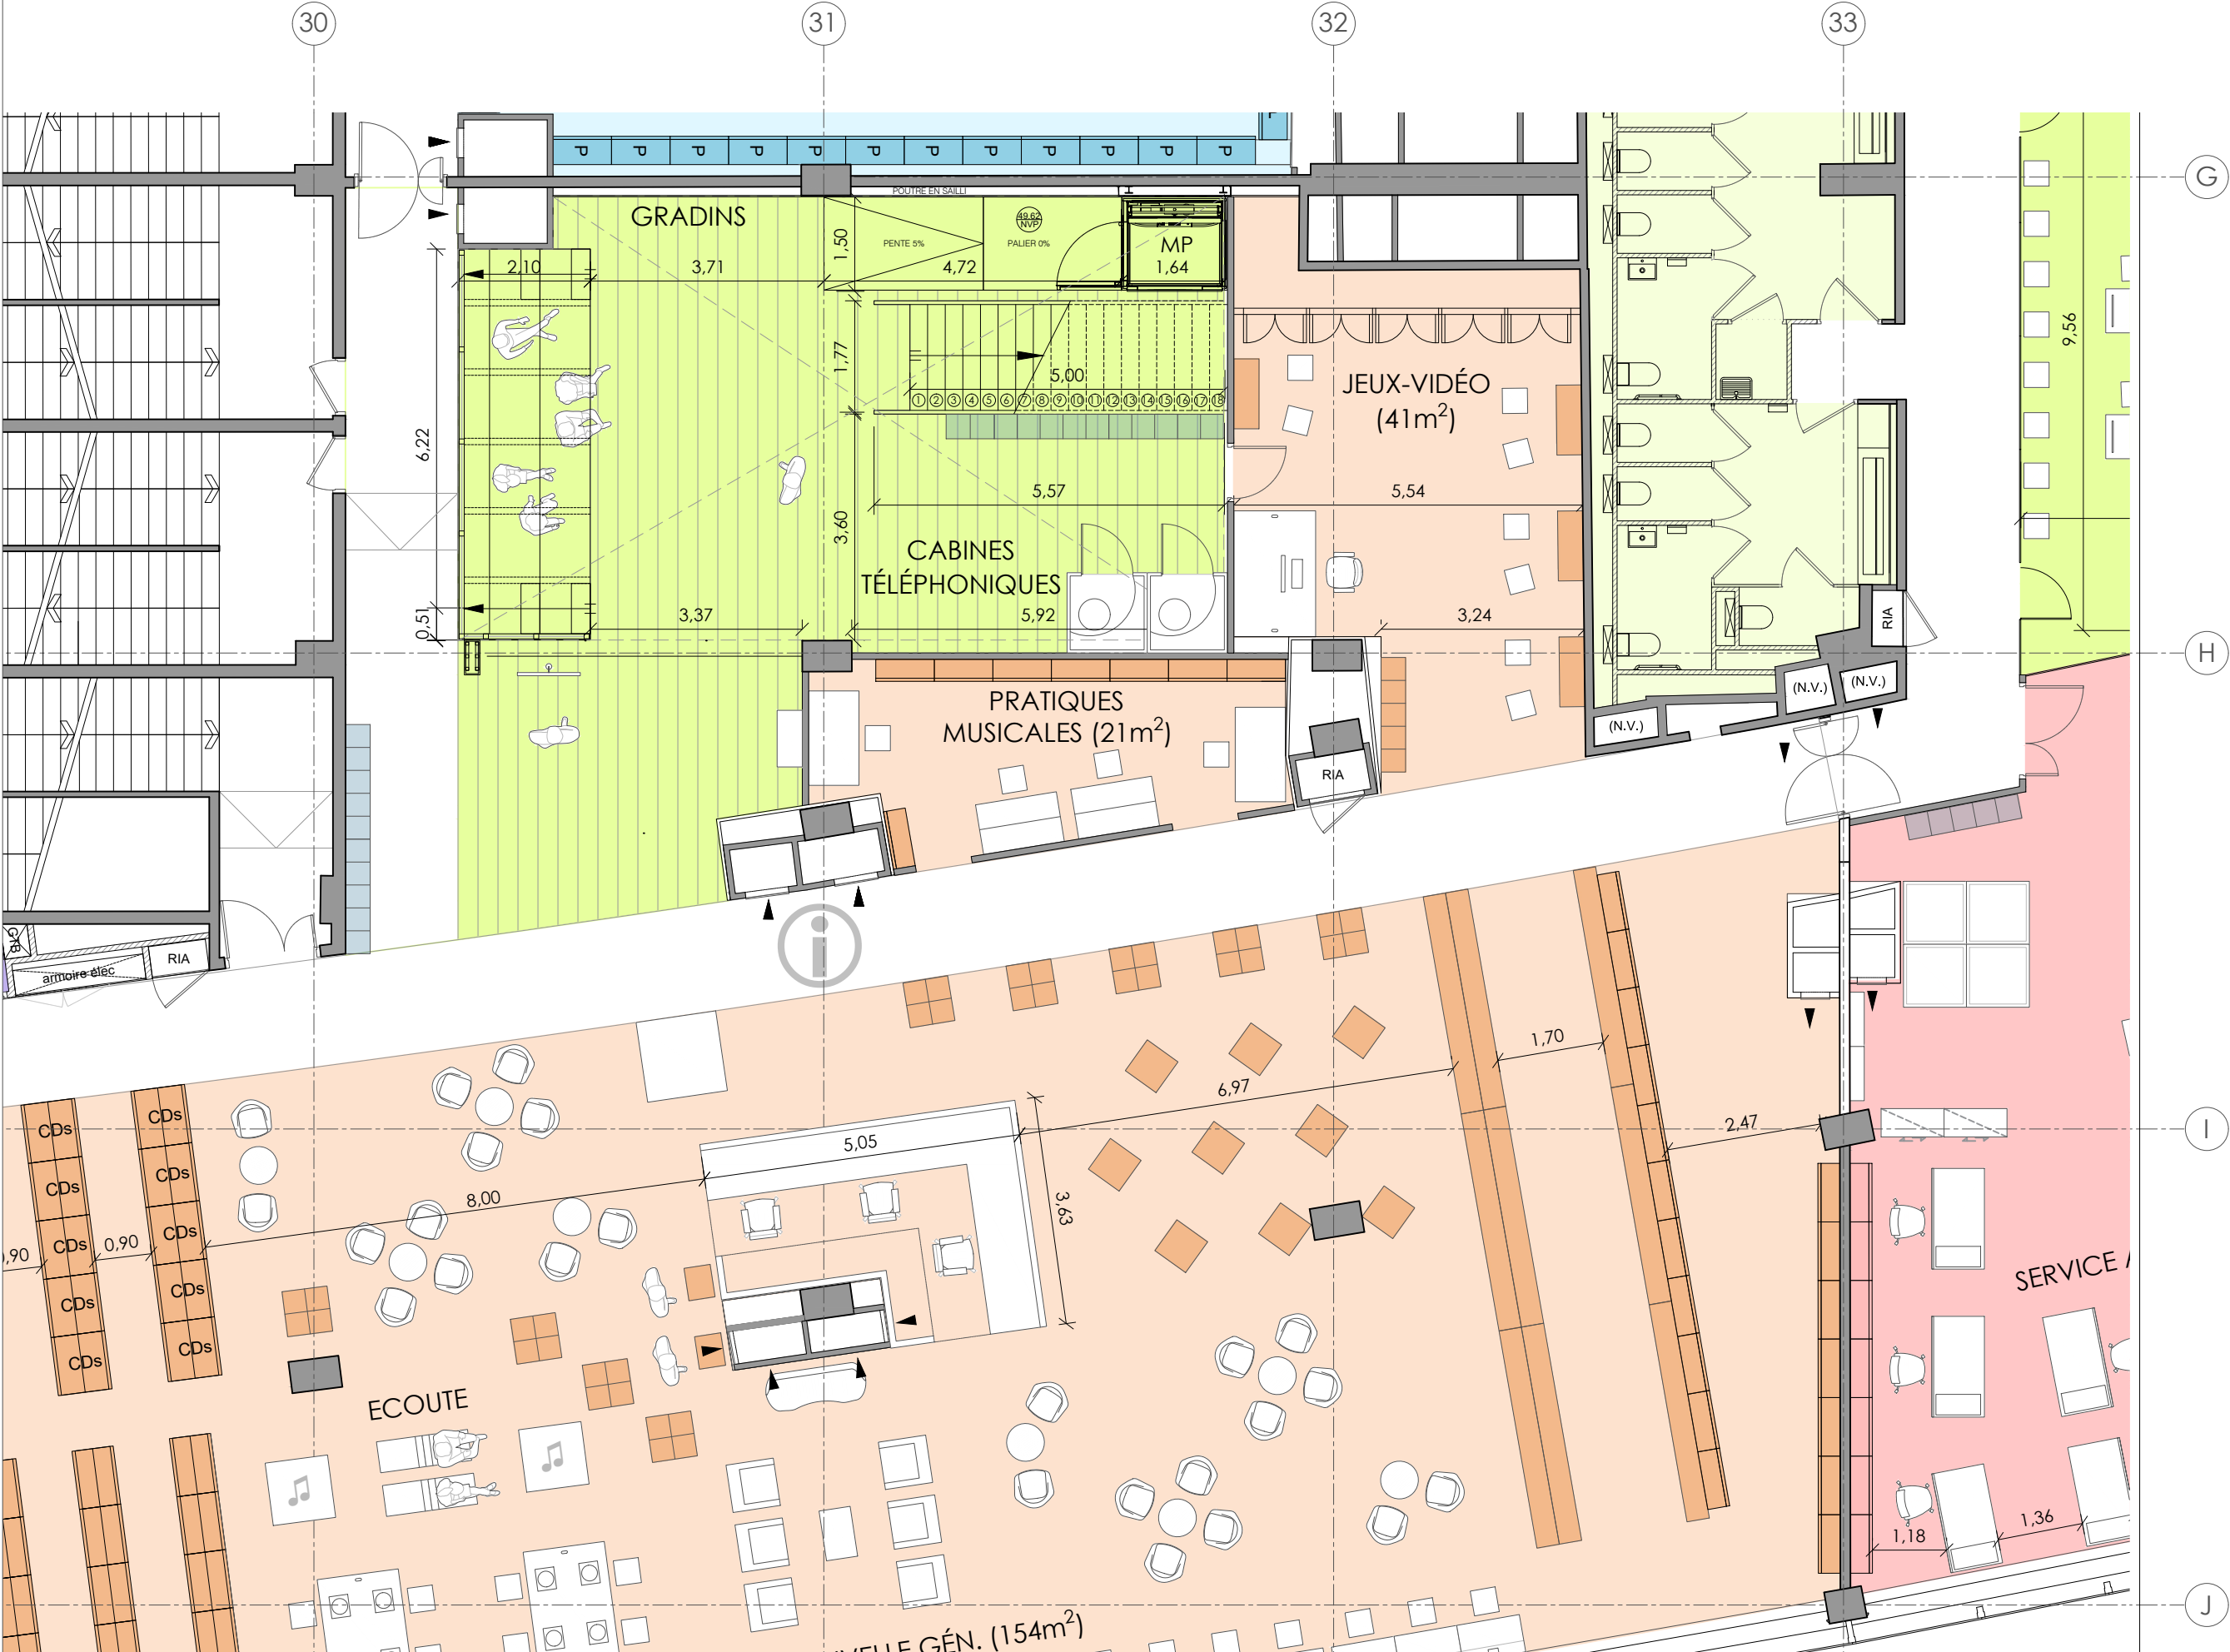

LEGENDE

- 0 PRESSE
- 7 MUSIQUE, NOUVELLE GÉNÉRATION
- 7 ART
- 7 CINÉMA
- 8 LANGUES ET LITTÉRATURE
- ZONE GÉNÉRALE
- ZONE RESTREINTE
- ARCHIVES ET STOCKAGES (LOCAUX LOUÉS)

PROJET:
ITACA ARQUITECTURA
CALLE PEDREZUELA 2, BAJO 23
PARQUE EMPRESARIAL VENTORRO DEL CAÑO, ALCORCÓN, MADRID


CONTRÔLEUR TECHNIQUE:
SOCOTEC CONSTRUCTION SAS
5 PLACE DES FRÈRES MONTGOLFIER
78182 ST-QUENTIN-EN-YVELINES

CSFS:
ACI / ASSISTANCE, CONSEIL, INGÉNIERIE
5 BIS RUE DU BOIS
60220 BOUTAVENT - FORMERIE

BUREAU D'ÉTUDES FLUIDES:
POLLEN SAS
100 RUE MARTRE - 92110 CLICHY

BUREAU D'ÉTUDES STRUCTURE:

EP-GRADINS
BPI_L_02_EP - 140.23

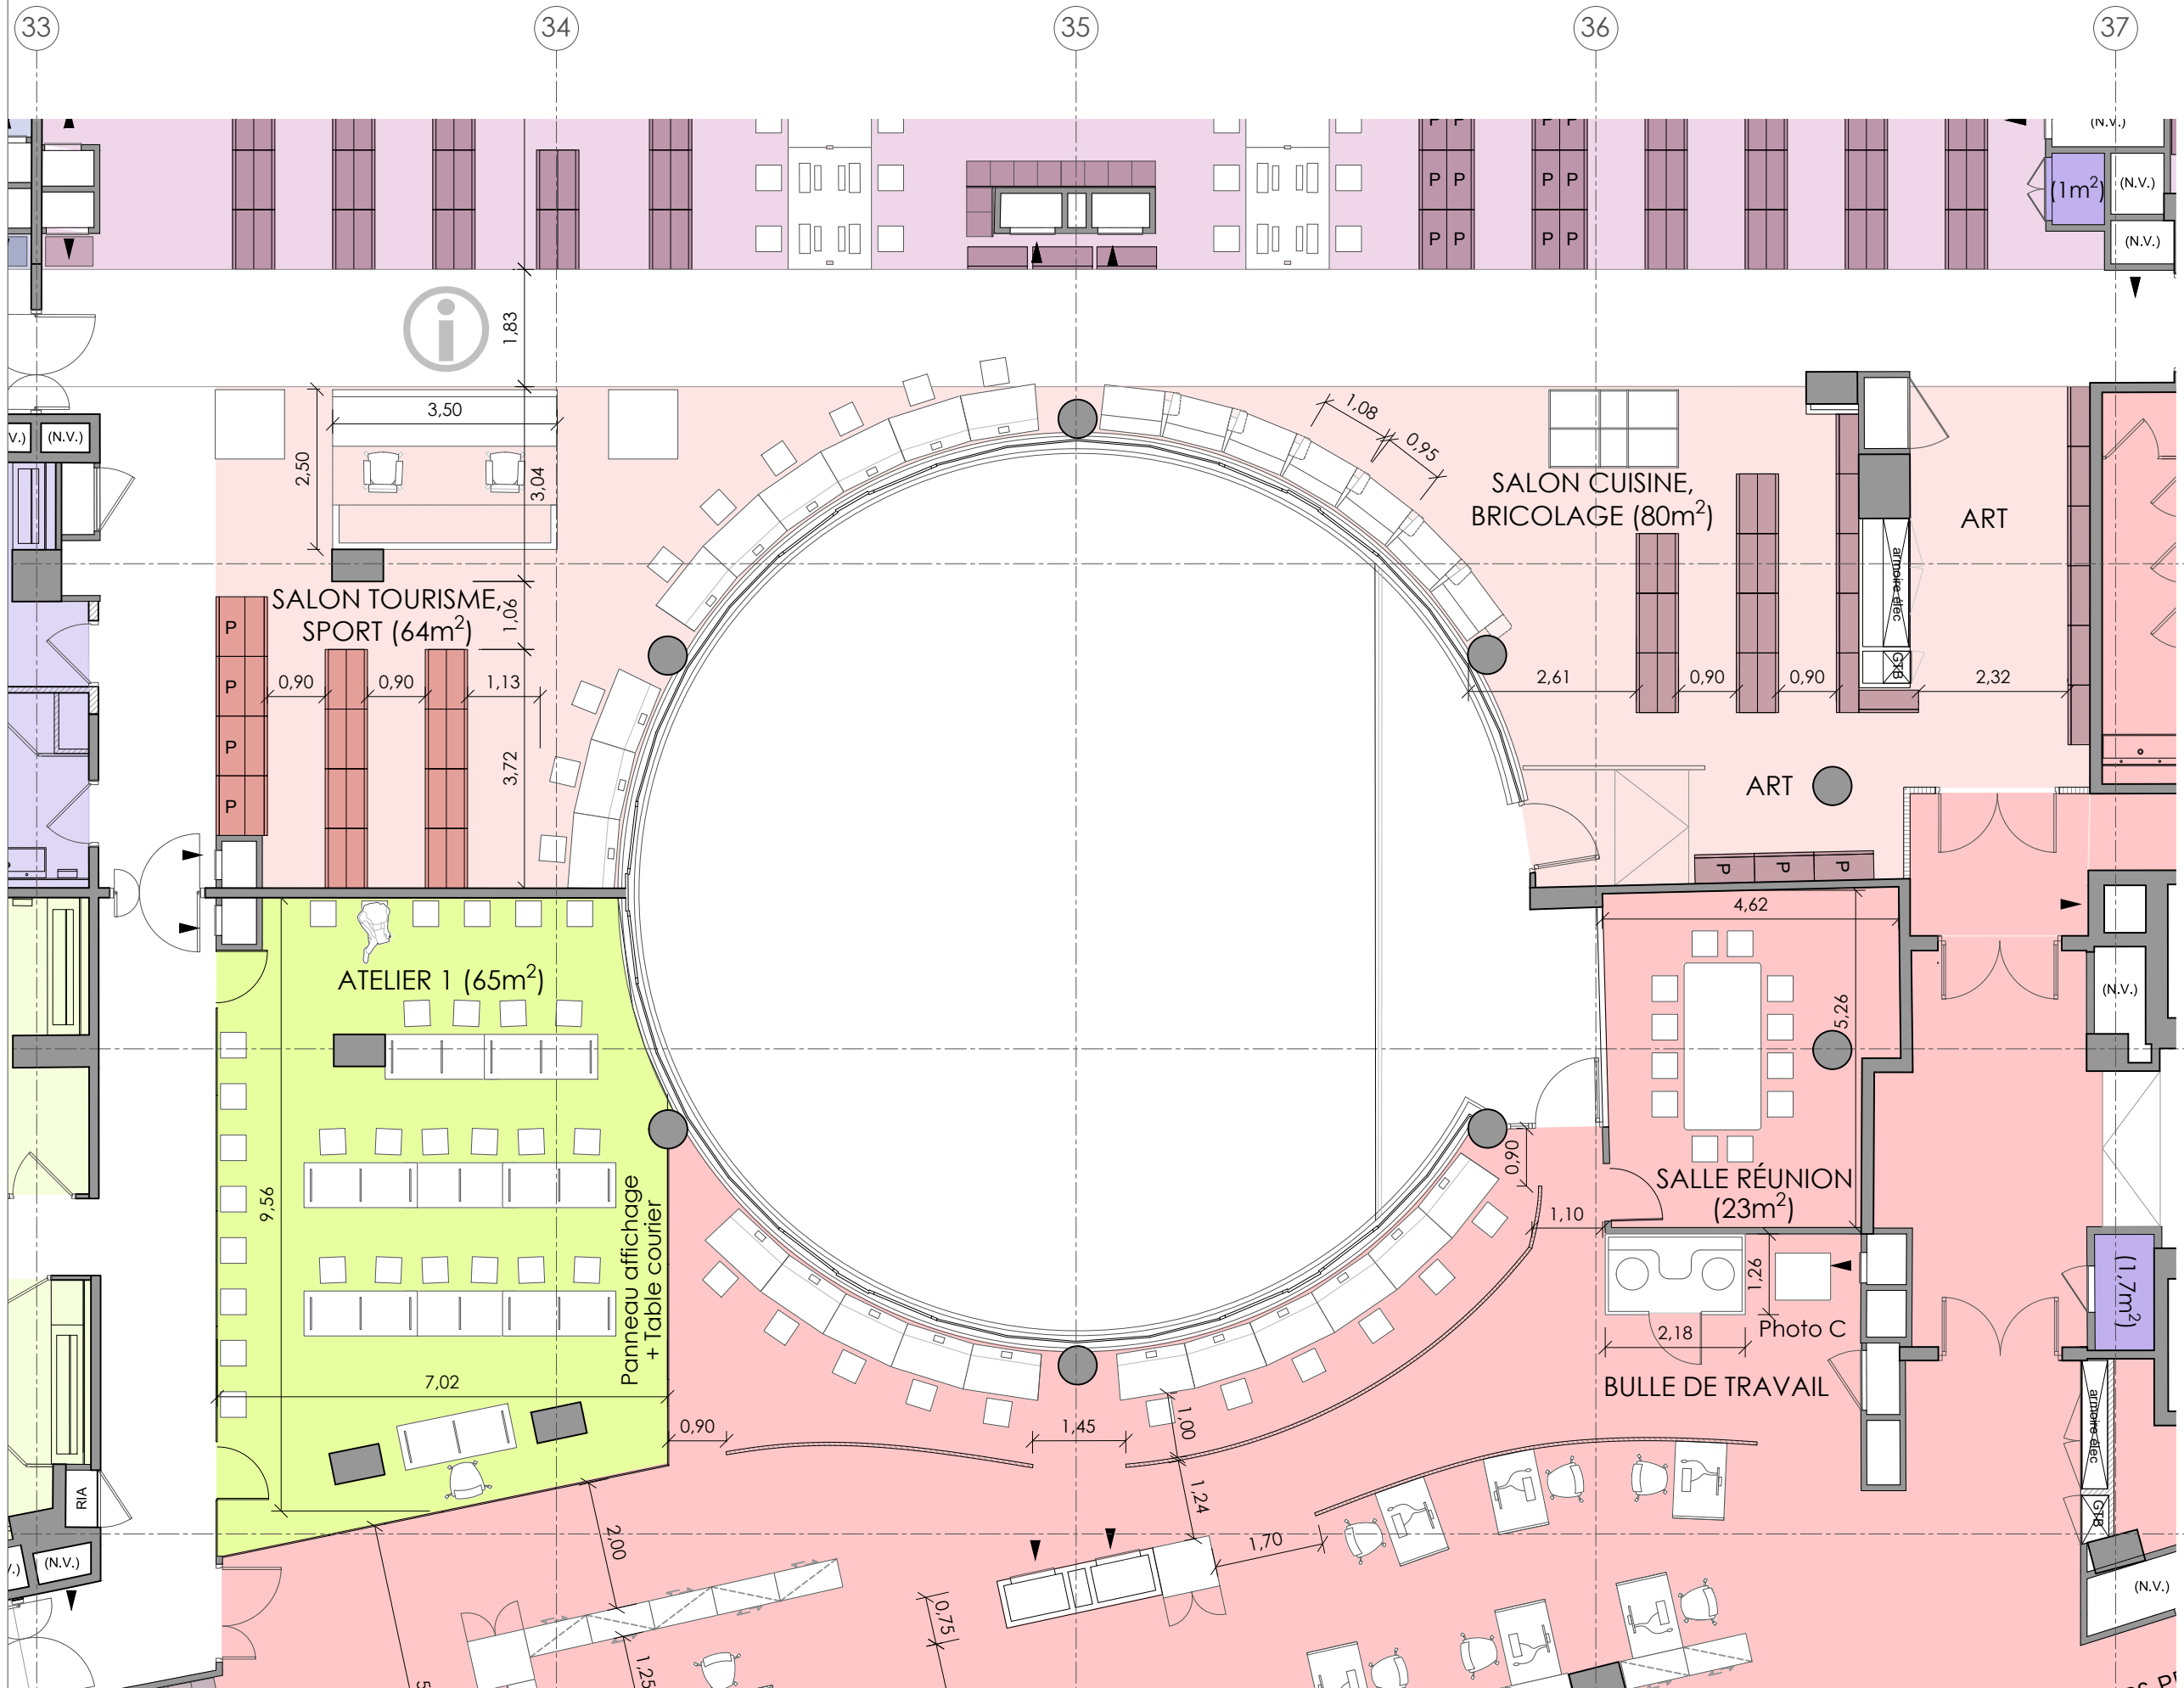

LEGENDE

- 0 PRESSE
- 7 MUSIQUE, NOUVELLE GÉNÉRATION
- 7 ART
- 7 CINÉMA
- 8 LANGUES ET LITTÉRATURE
- ZONE GÉNÉRALE
- ZONE RESTREINTE
- ARCHIVES ET STOCKAGES (LOCAUX LOUÉS)

PROJET:
ITACA ARQUITECTURA
CALLE PEDREZUELA 2, BAJO 23
PARQUE EMPRESARIAL VENTORRO DEL CAÑO, ALCORCÓN, MADRID

CONTRÔLEUR TECHNIQUE:
SOCOTEC CONSTRUCTION SAS
5 PLACE DES FRÈRES MONTGOLFIER
78182 ST-QUENTIN-EN-YVELINES

CSFS:
ACI / ASSISTANCE, CONSEIL, INGÉNIERIE
5 BIS RUE DU BOIS
60220 BOUTAVENT - FORMERIE

BUREAU D'ÉTUDES FLUIDES:
POLLEN SAS
100 RUE MARTRE - 92110 CLICHY

BUREAU D'ÉTUDES STRUCTURE:

ECHELLE
1:100

DATE
31 OCT 2024

VERSION
A

DESSINÉ
G. ROSSELLO

VÉRIFIÉ
I. LAMPAYA N.

APPROUVÉ
L. CERCÓS

INDICE

EP-ATRIUM
BPI_L_02_EP - 140.24