


VOSGES

P. RÉ. C.I. Grand Est  
9 Bd Joffre  
54047 Nancy  
Tel. : 03 83 85 67 93

CPAM  
Code RAP : M88H001  
EPINAL

PLAN SOUS-SOL ET RDC  
ESQUISSE

EXISTANT  
Date : 24/03/23  
Echelle: Graph.

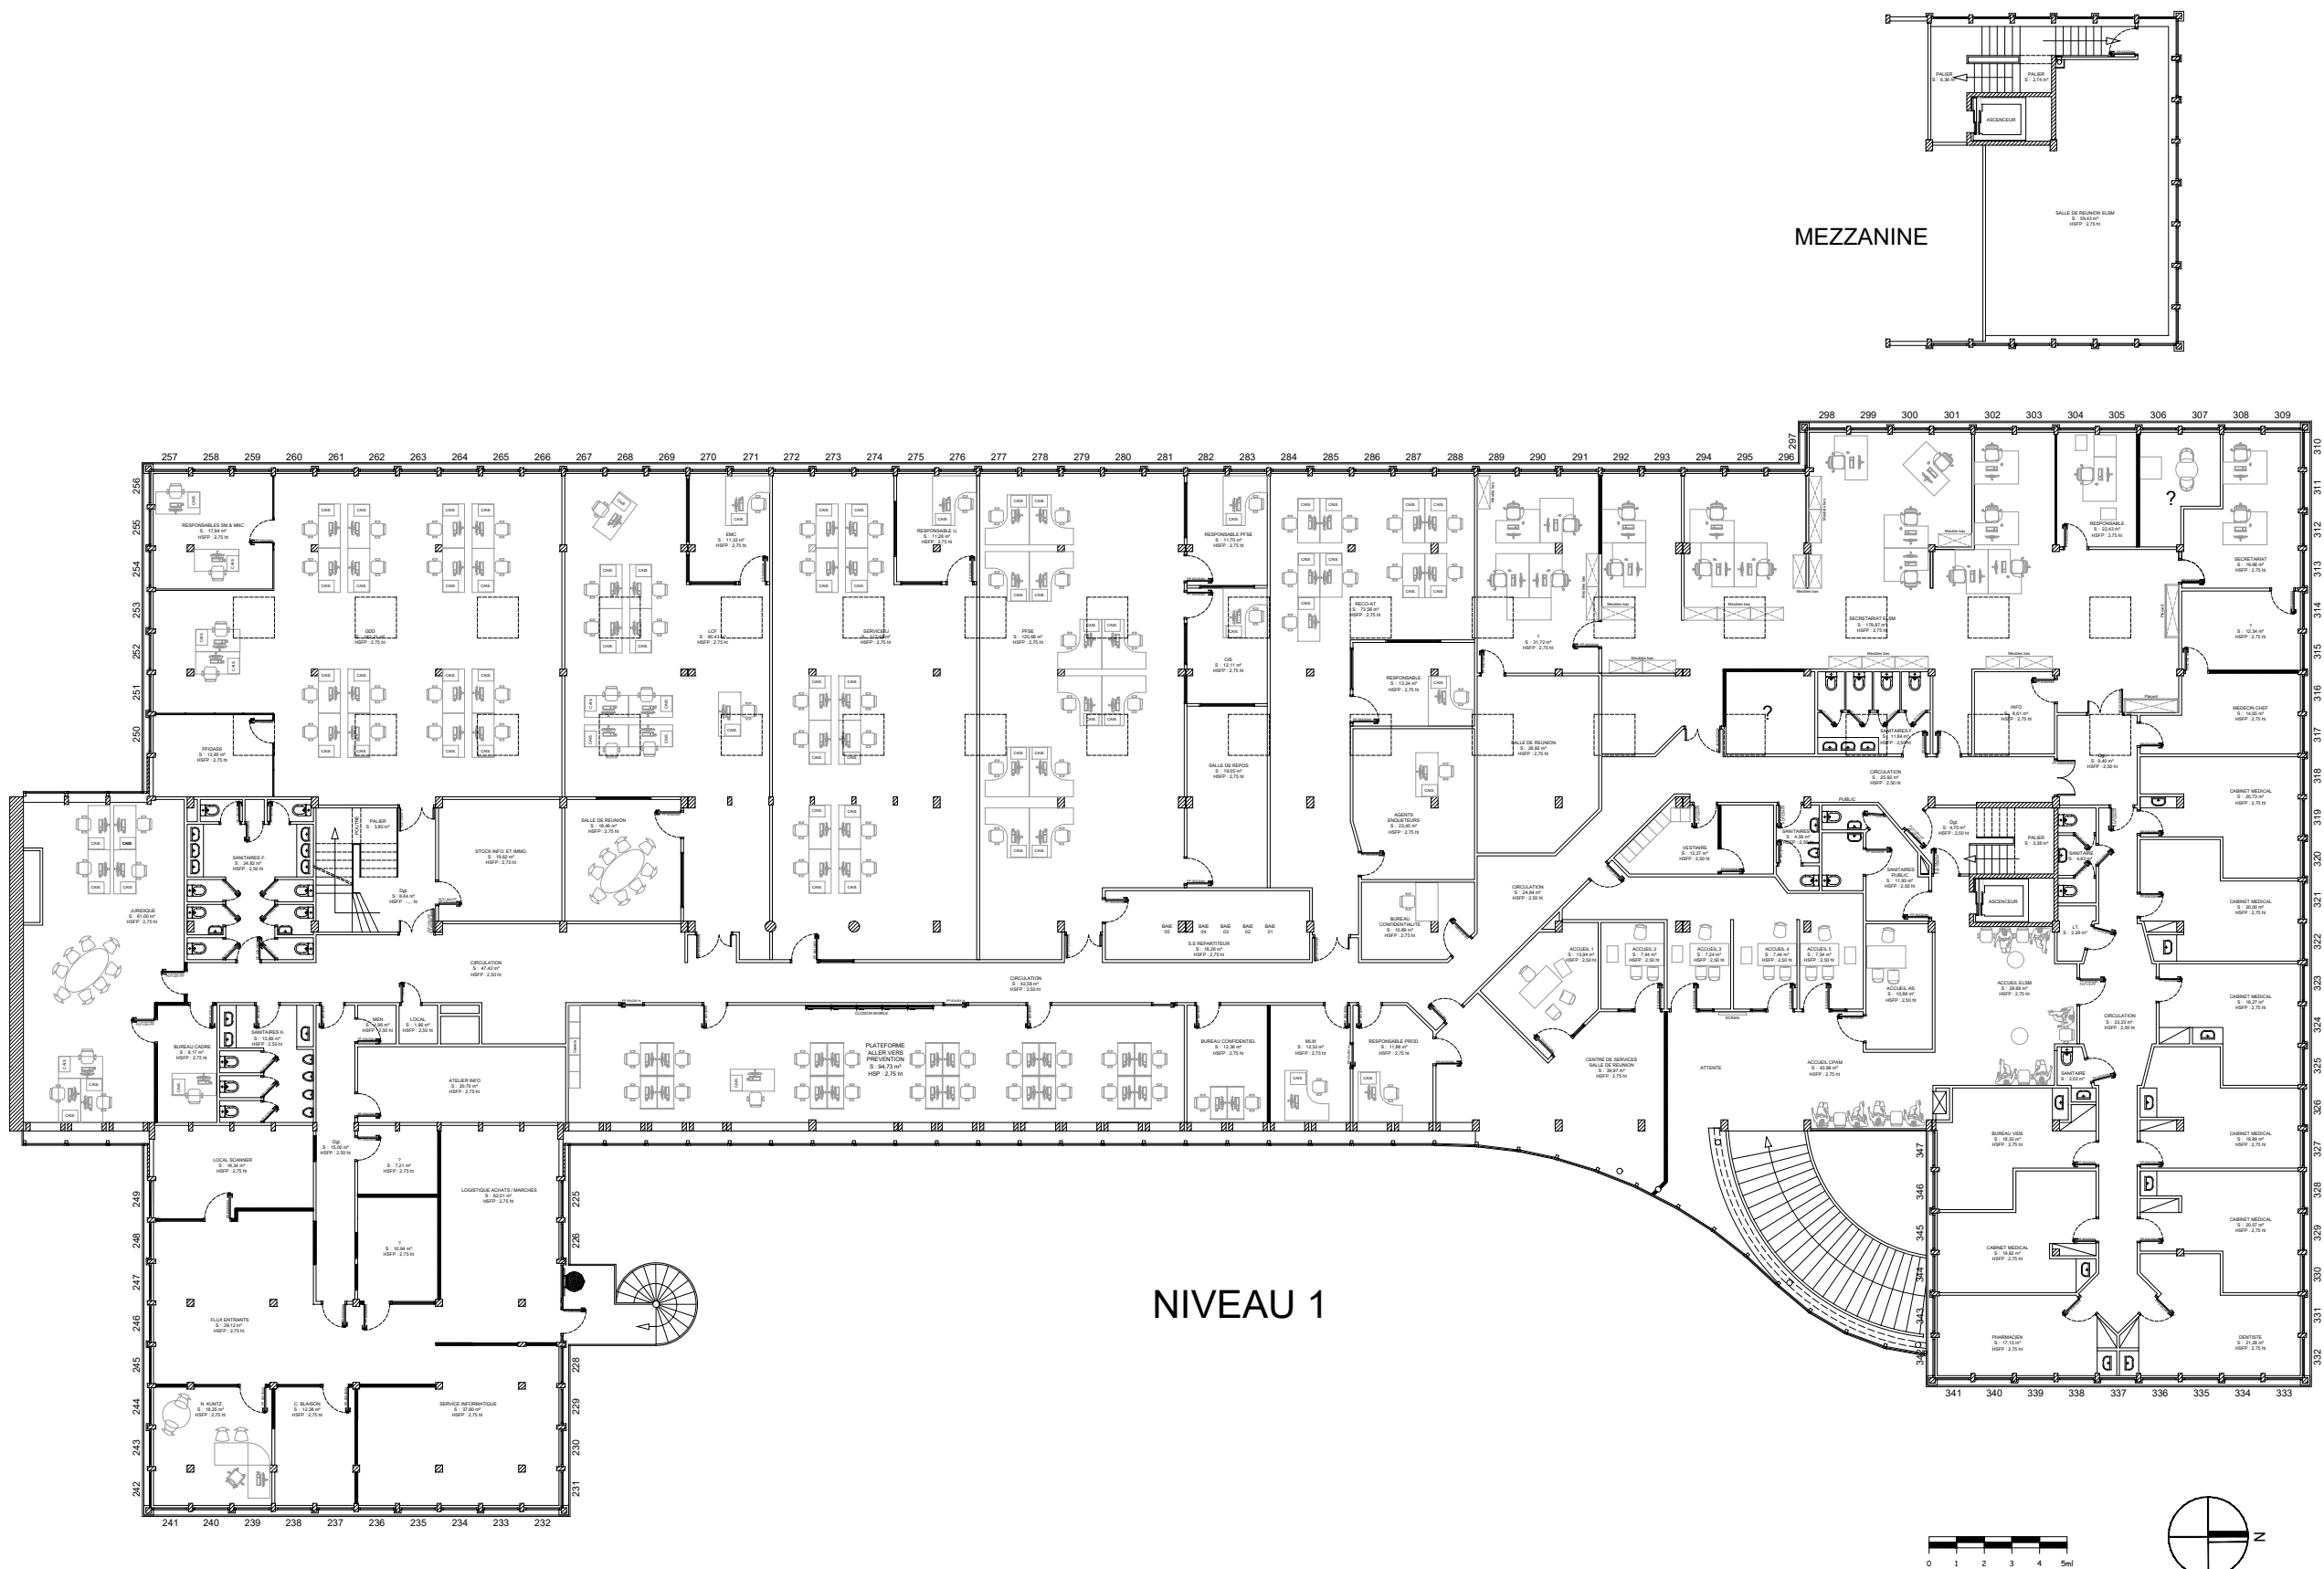

NIVEAU 1

MEZZANINE




VOSGES


P.RÉ.C.I. Grand Est  
9 Bd Joffre  
54047 Nancy  
Tel. : 03 83 85 67 93

CPAM  
Code RAP : M88H001  
EPINAL


PLAN ETAGE 1 ET MEZZANINE  
ESQUISSE

EXISTANT  
Date : 24/03/23  
Echelle: Graph.

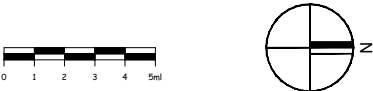


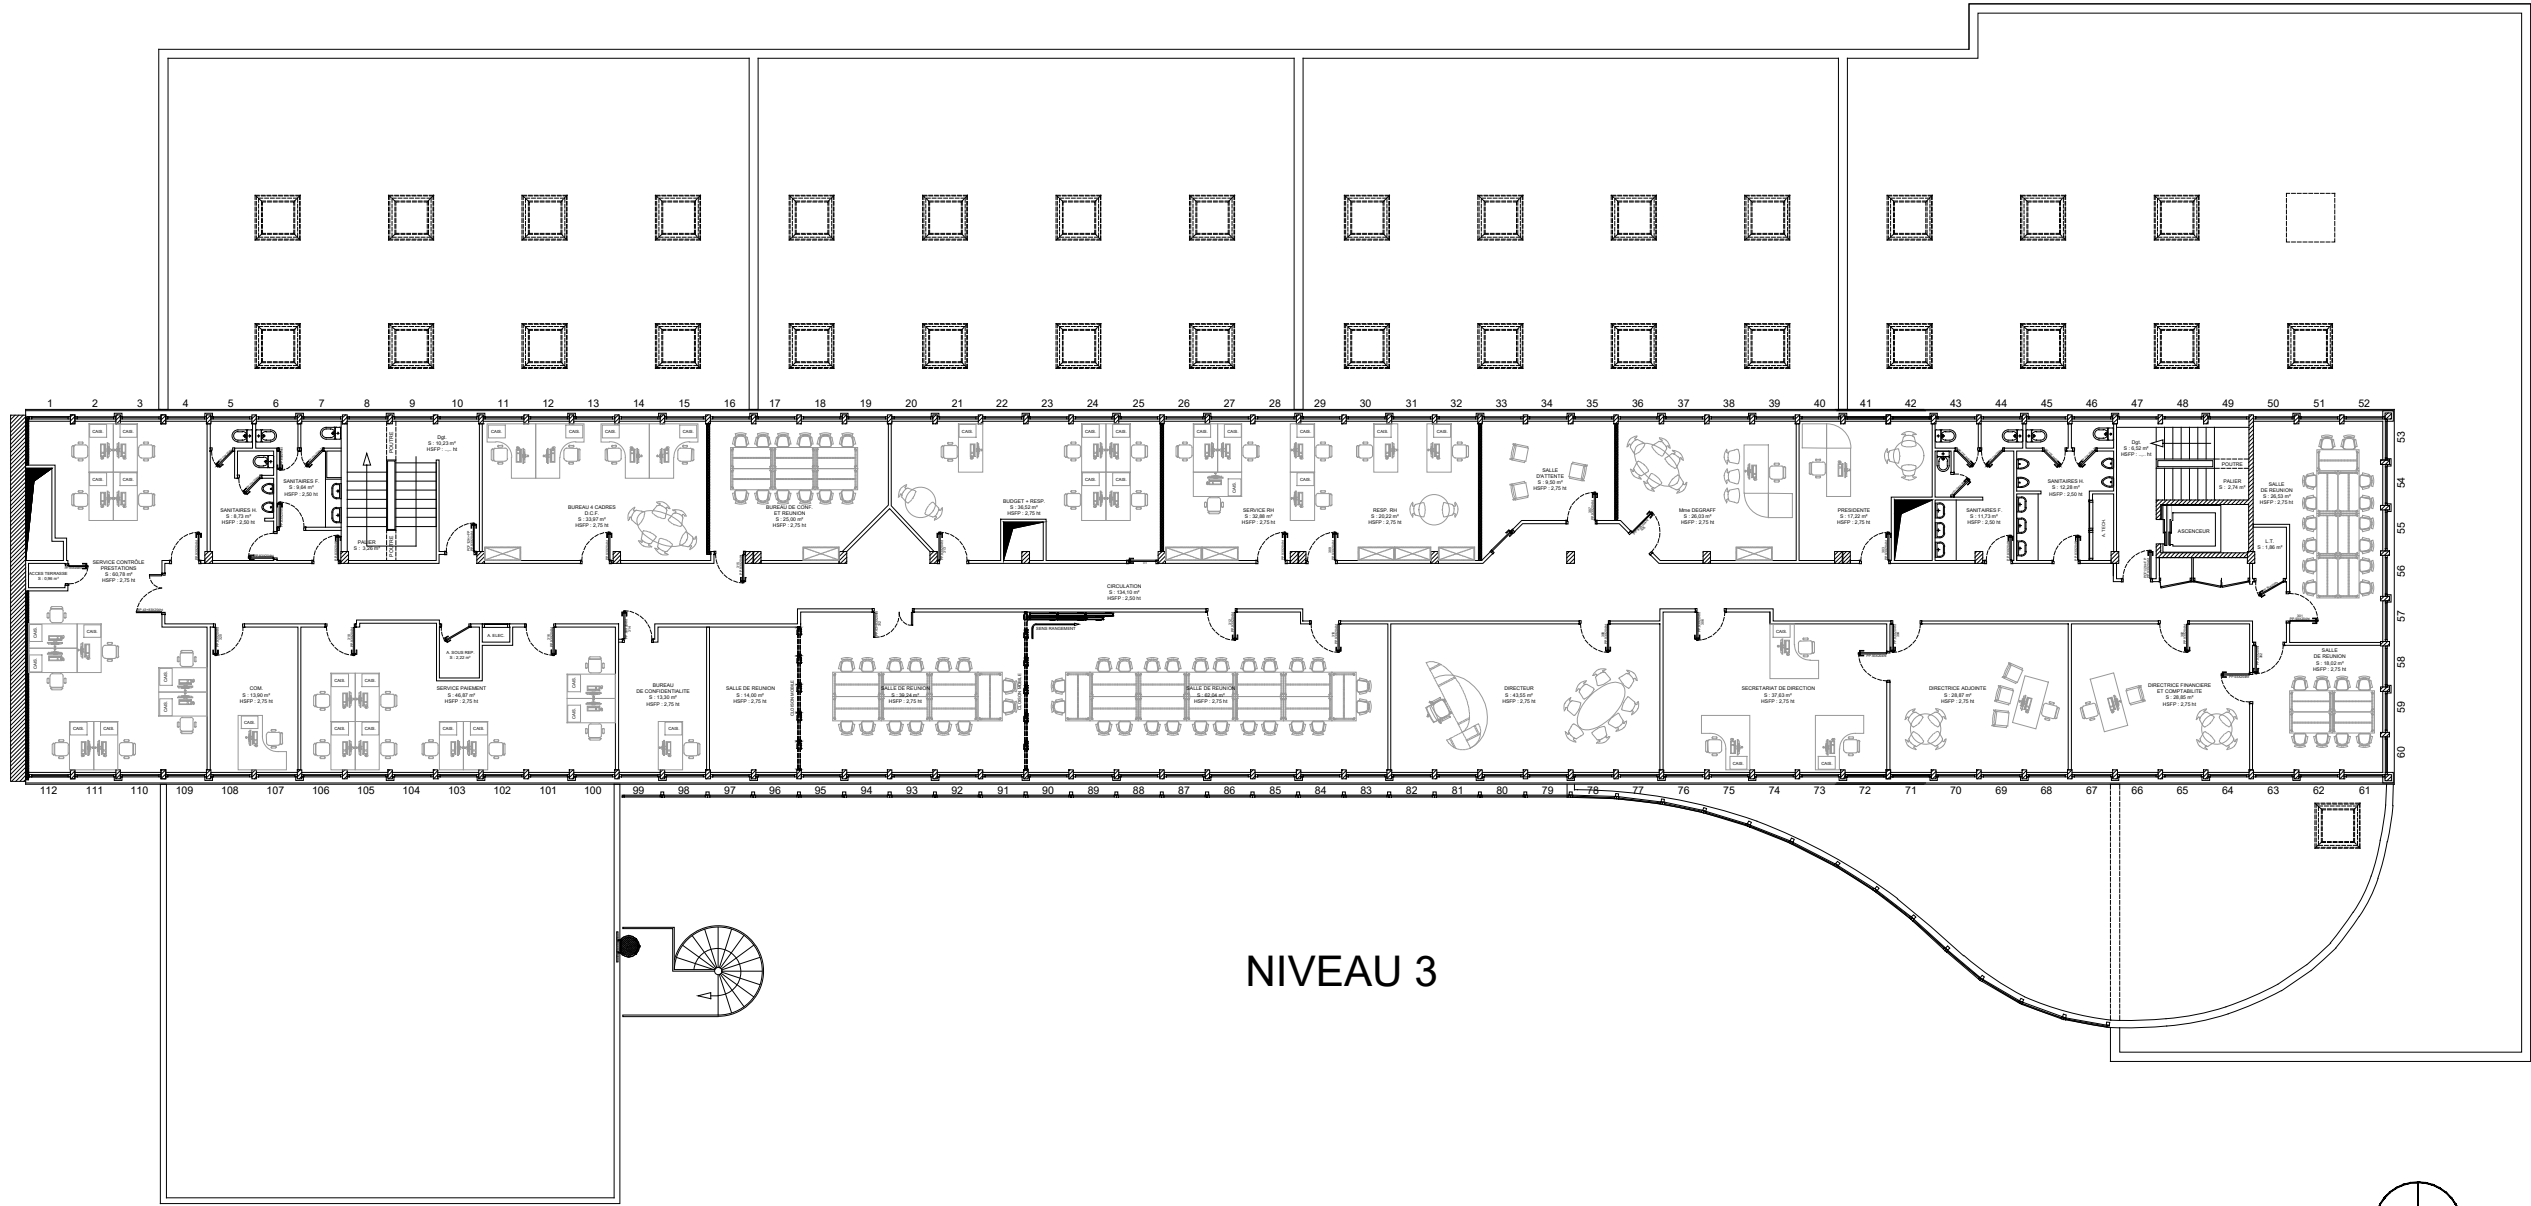

NIVEAU 3

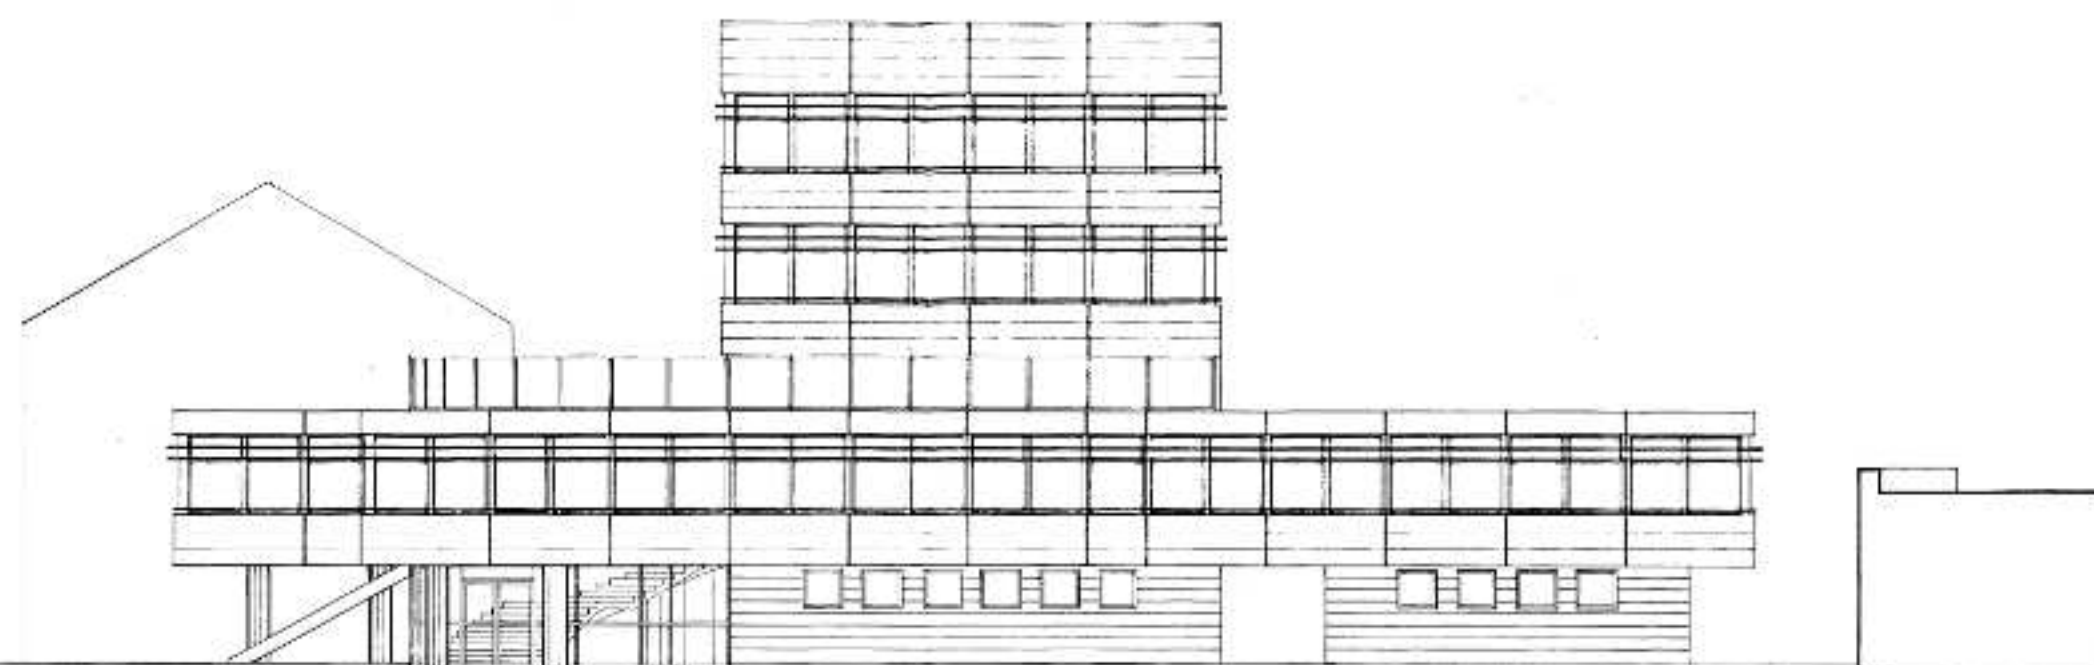

Façade Nord

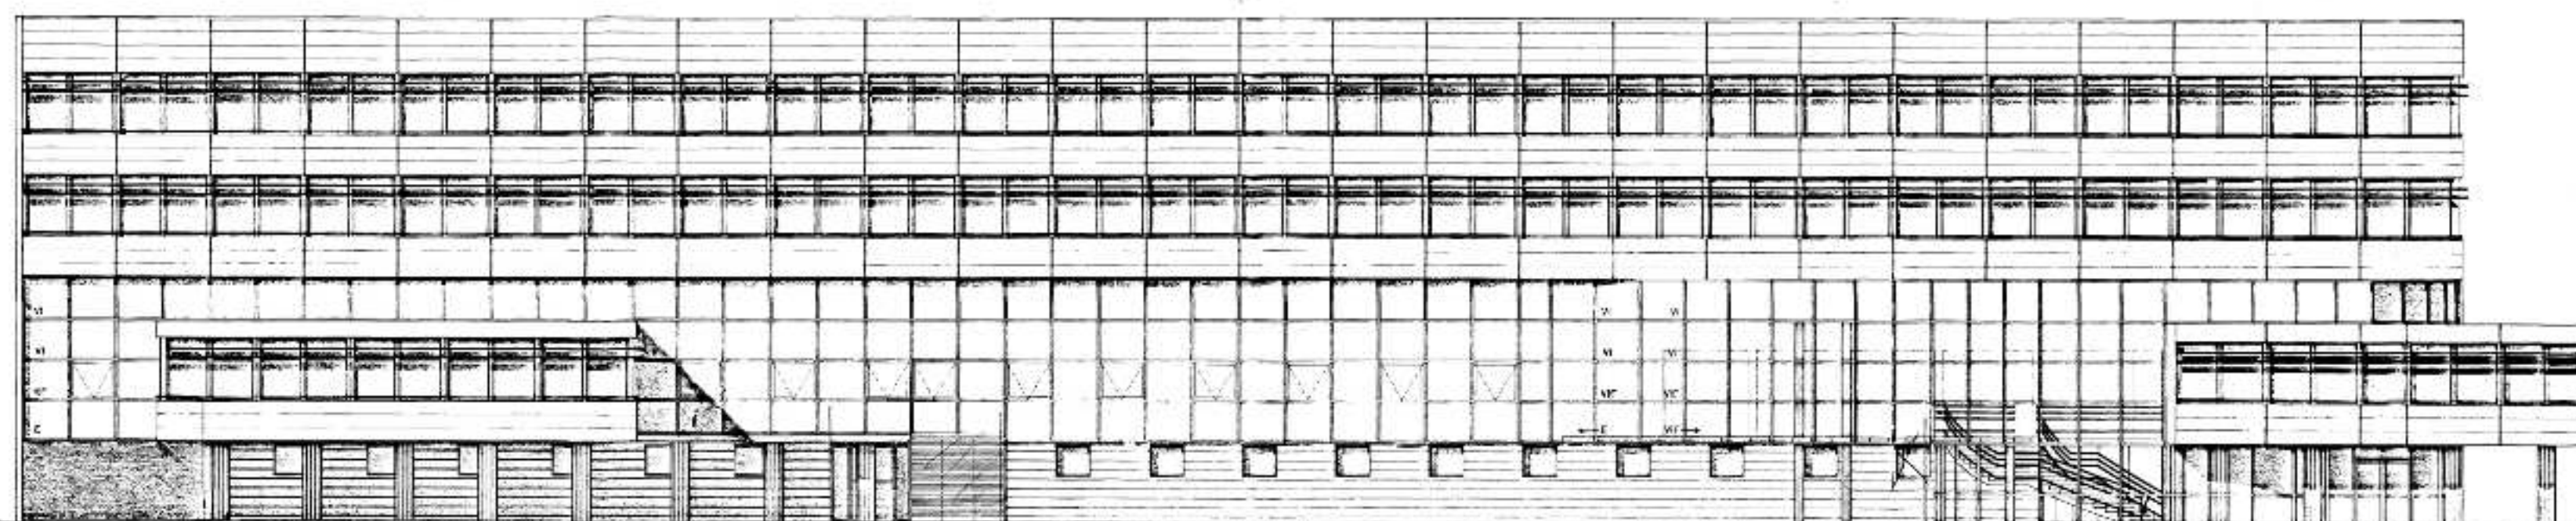

Façade Est

Code RAP et désignation de l'immeuble 88HT001 - Siège soc. d'EPINAL	
Numéro Bon du plan : 88HT001_013 Date du plan : 23/09/03	

D.O.E.  
RECOLEMENT

Avril 1995 N°436

12

FAÇADES  
ECH 1/100

CAISSE PRIMAIRE  
D'ASSURANCE MALADIE  
DES VOSGES

RESTRUCTURATION DU SIEGE

Rue de la Clé D'Or - 88000 EPINAL




REI TRIGO

AUA

ARCHITECTURE D'INTERIEUR  
m. Basset - J. P. Guillemin - J. L. Soudet


Voir détails plan M 10



 l'Assurance Maladie des salariés - sécurité sociale Caisse Nationale
Code RAP et désignation de l'immeuble 88HT001 - Siège social d'EPINAL
Numéro Bâti du plan : 88HT001_012 Date du scan : 25/09/03

**D.O.E. RECOLEMENT**

Avril 1995 N°436

**COUPE ET**  
ECH. 1/100

**CAISSE PR  
D'ASSURANCE  
DES VO**


**RESTRUCTURATION**

Rue de la Clé D'Or - 88


<b>RAP 2</b>	<b>DOCUMENT D'EXPERTISE</b>
Date : 04/04/99	
Immeuble : 88HT001	
Expert : G. T. M.	
<input type="checkbox"/> PHOTOS	<input type="checkbox"/> PLAN
à conserver pour M.A.J. à 3 ans	

**AUA** ARCHITECTURE URBANISME  
m. bonnet - f. grandjean - d. senet  
ARCHITECTES DPLP

84500 LAROU - 8, RUE EMILE DALLÉ - Téléphone : 03 27 81 81 81 - 88100 BAUFET-DIE - 22, R

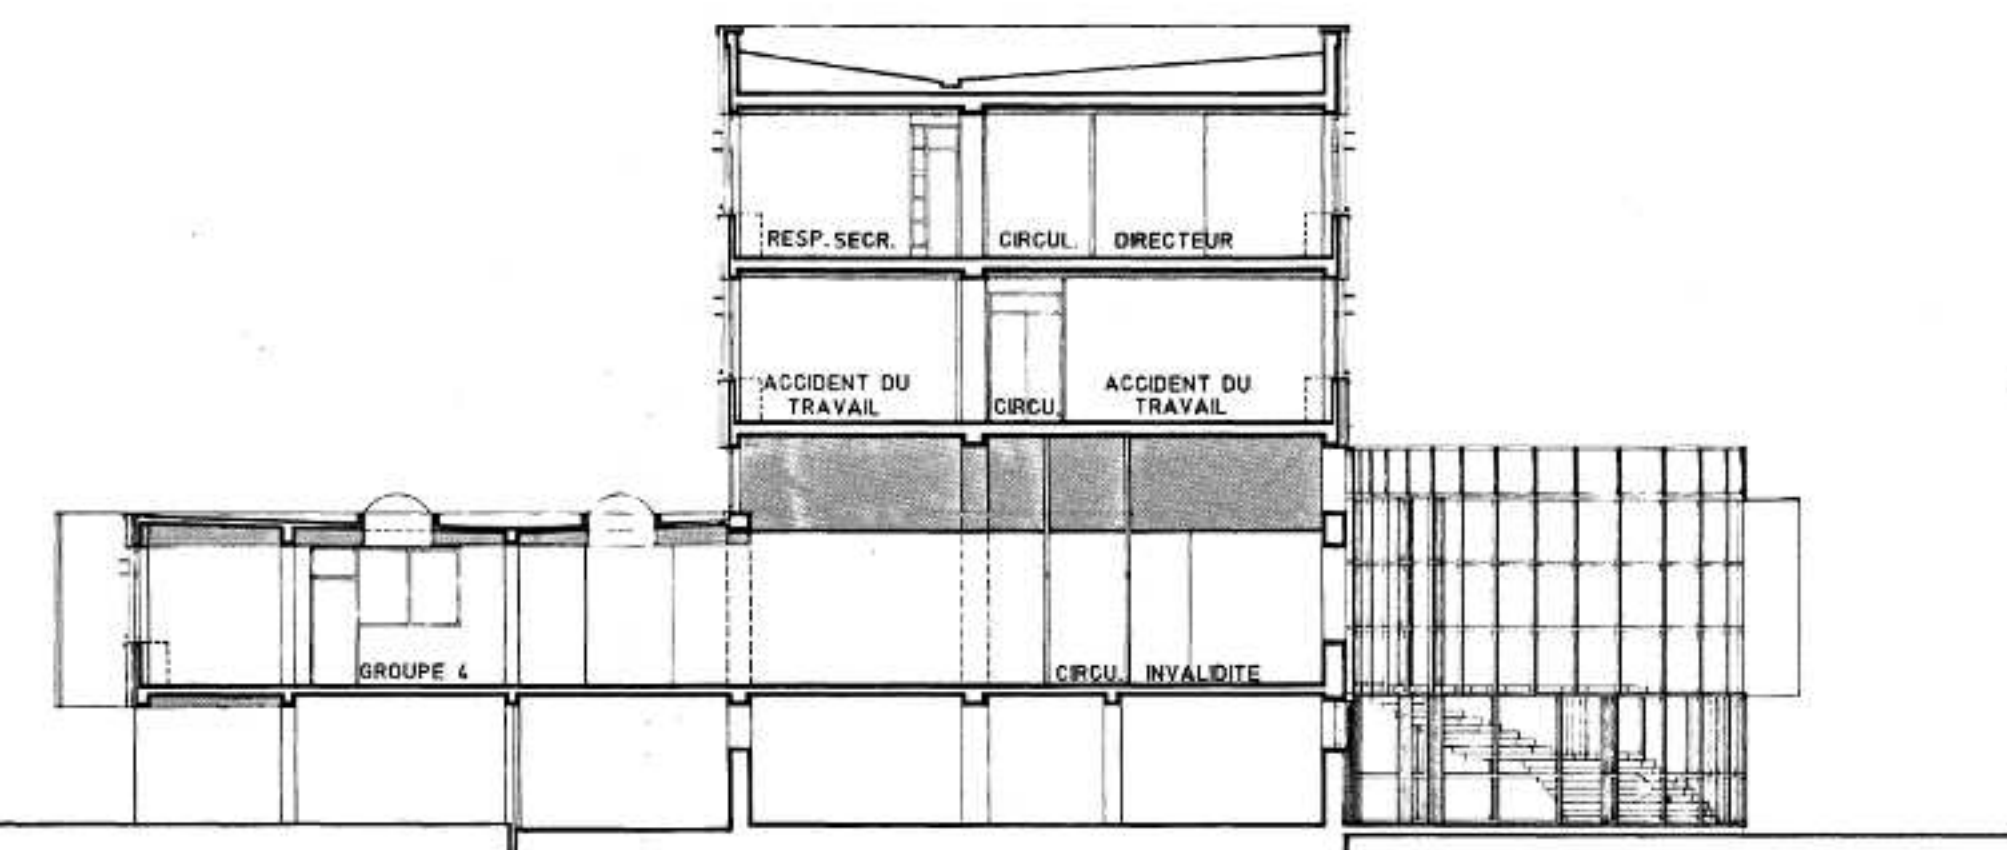

*Coupe AA*

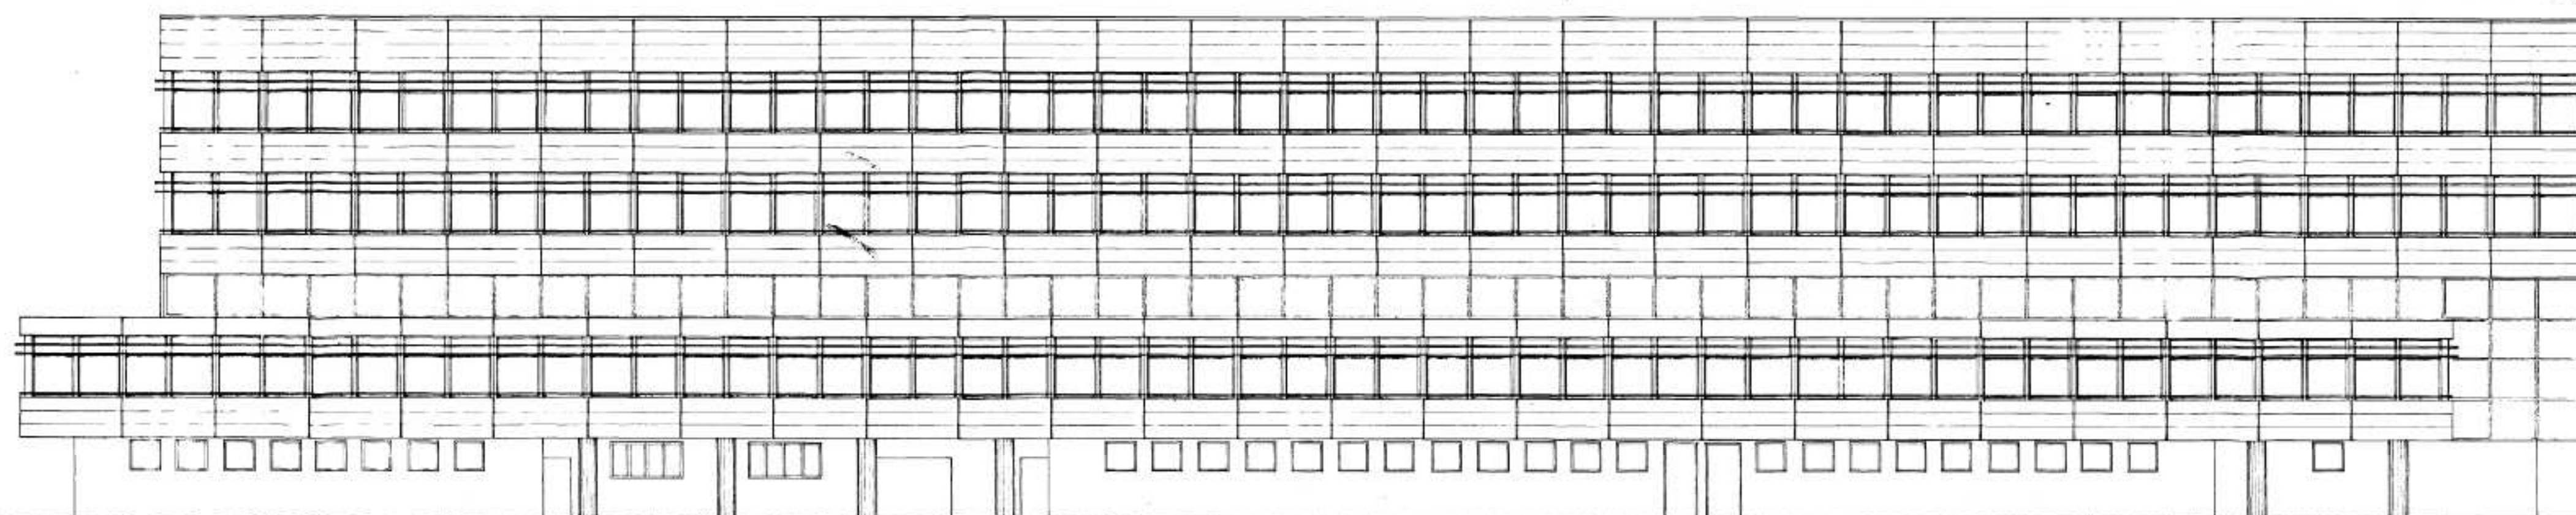

*Façade Ouest*