






COUPE B-B
Ech : 1/125

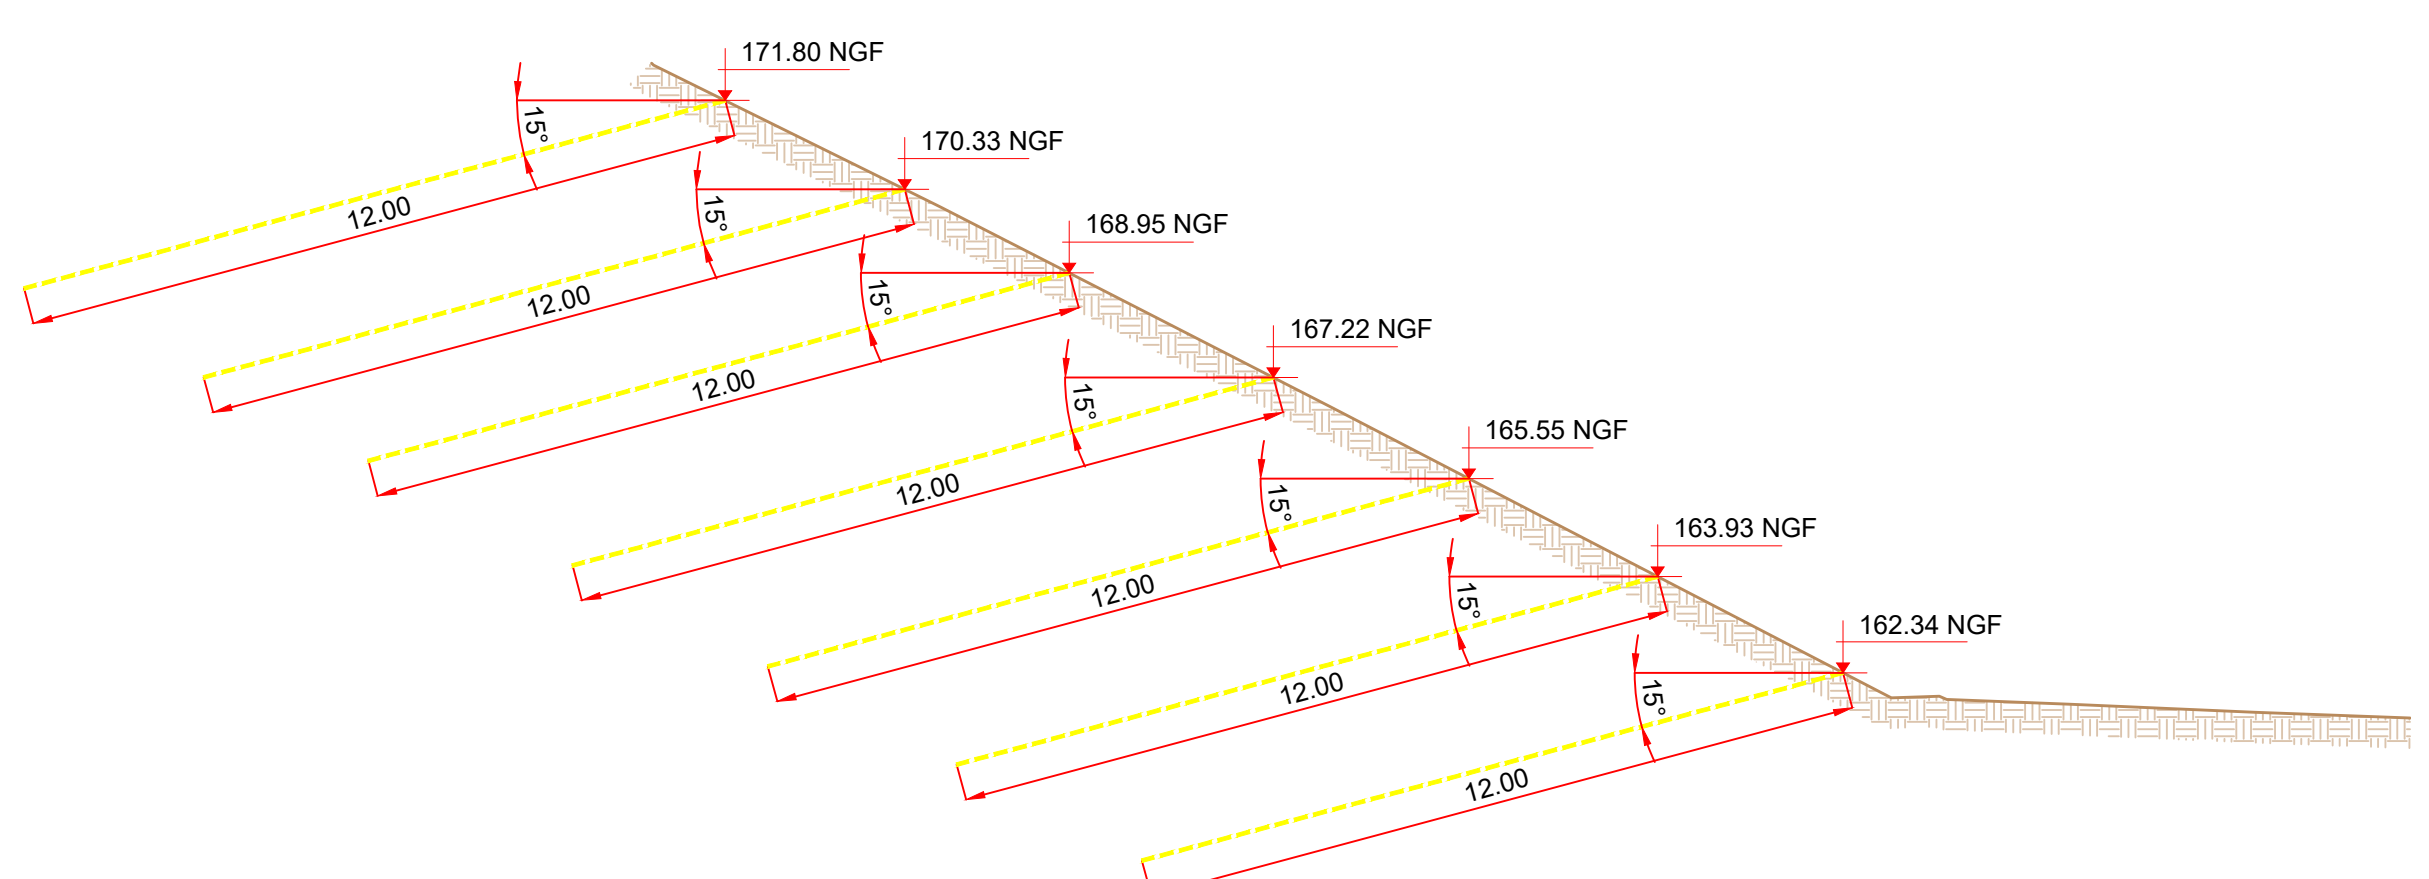

COUPE D-D
Ech : 1/125

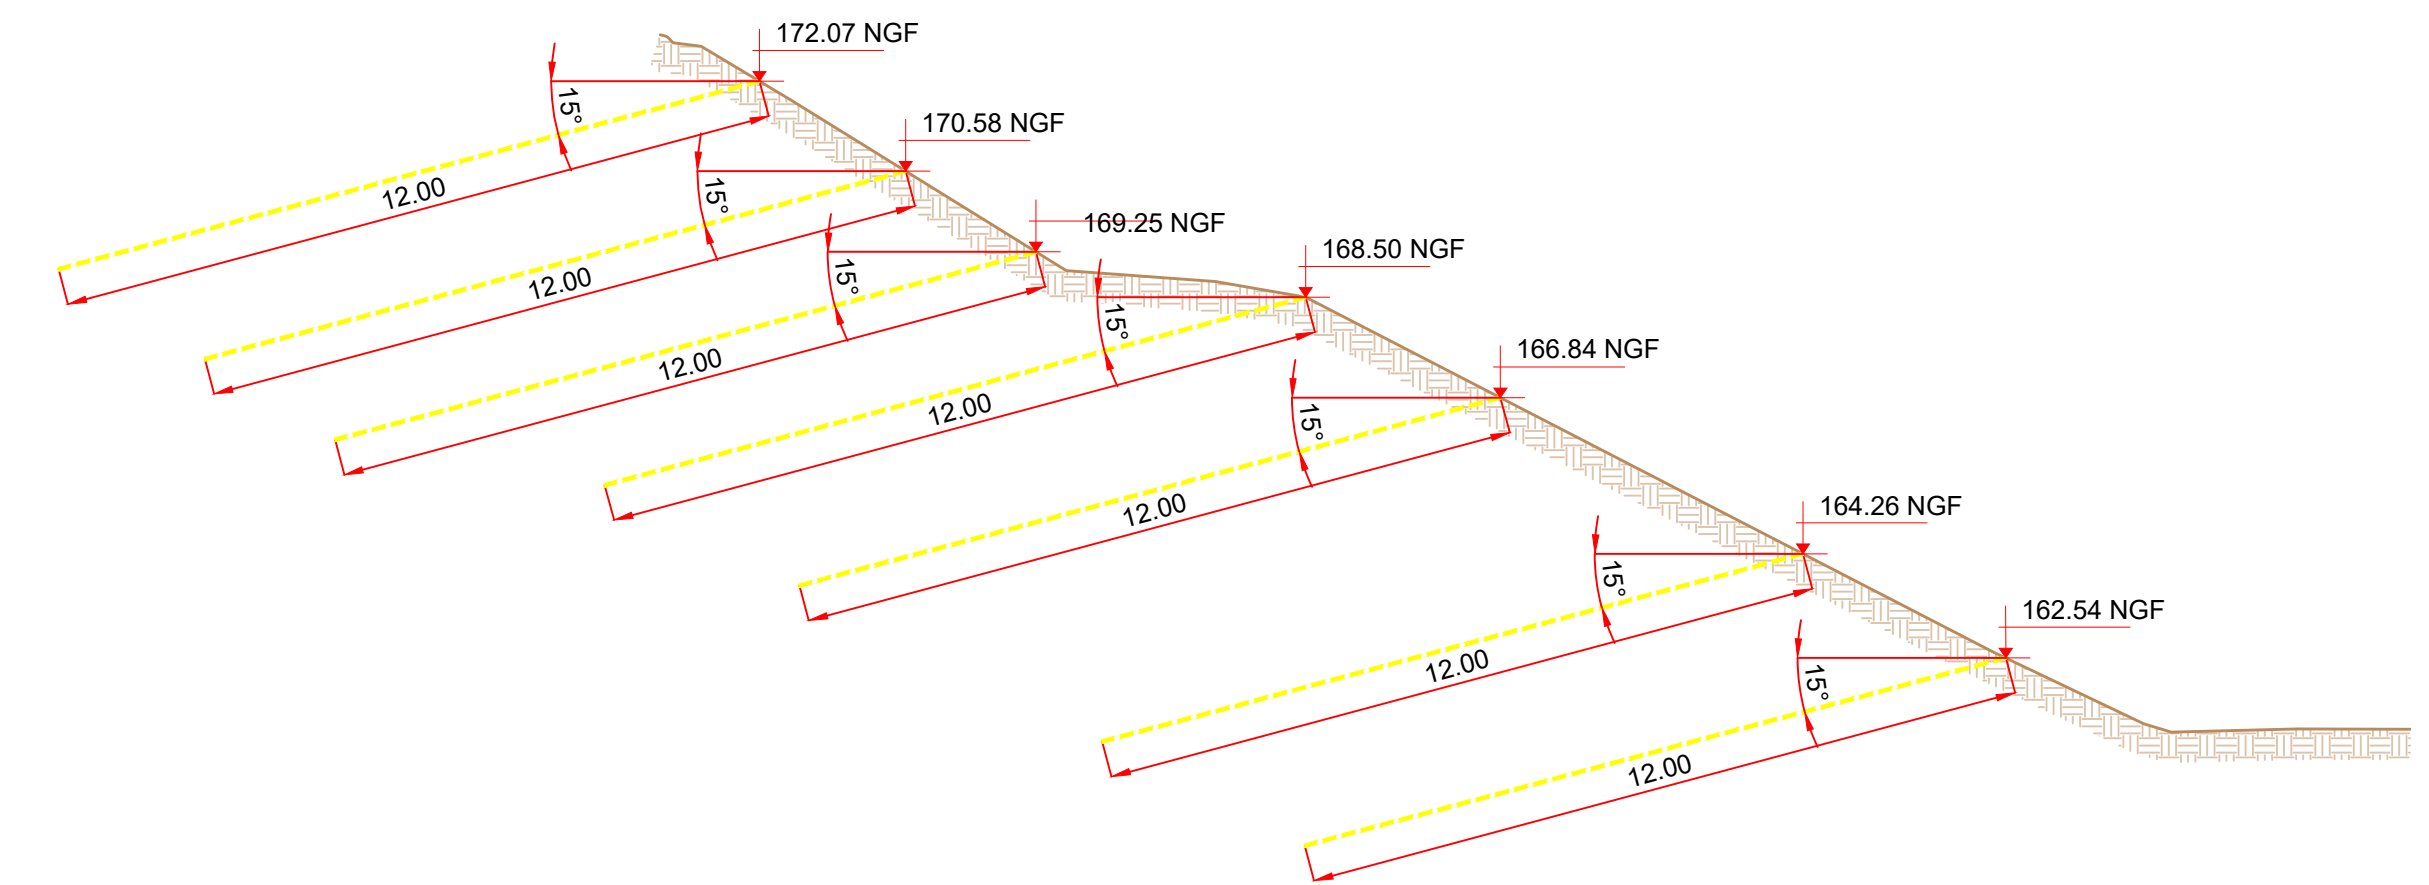


COUPE F-F
Ech : 1/125

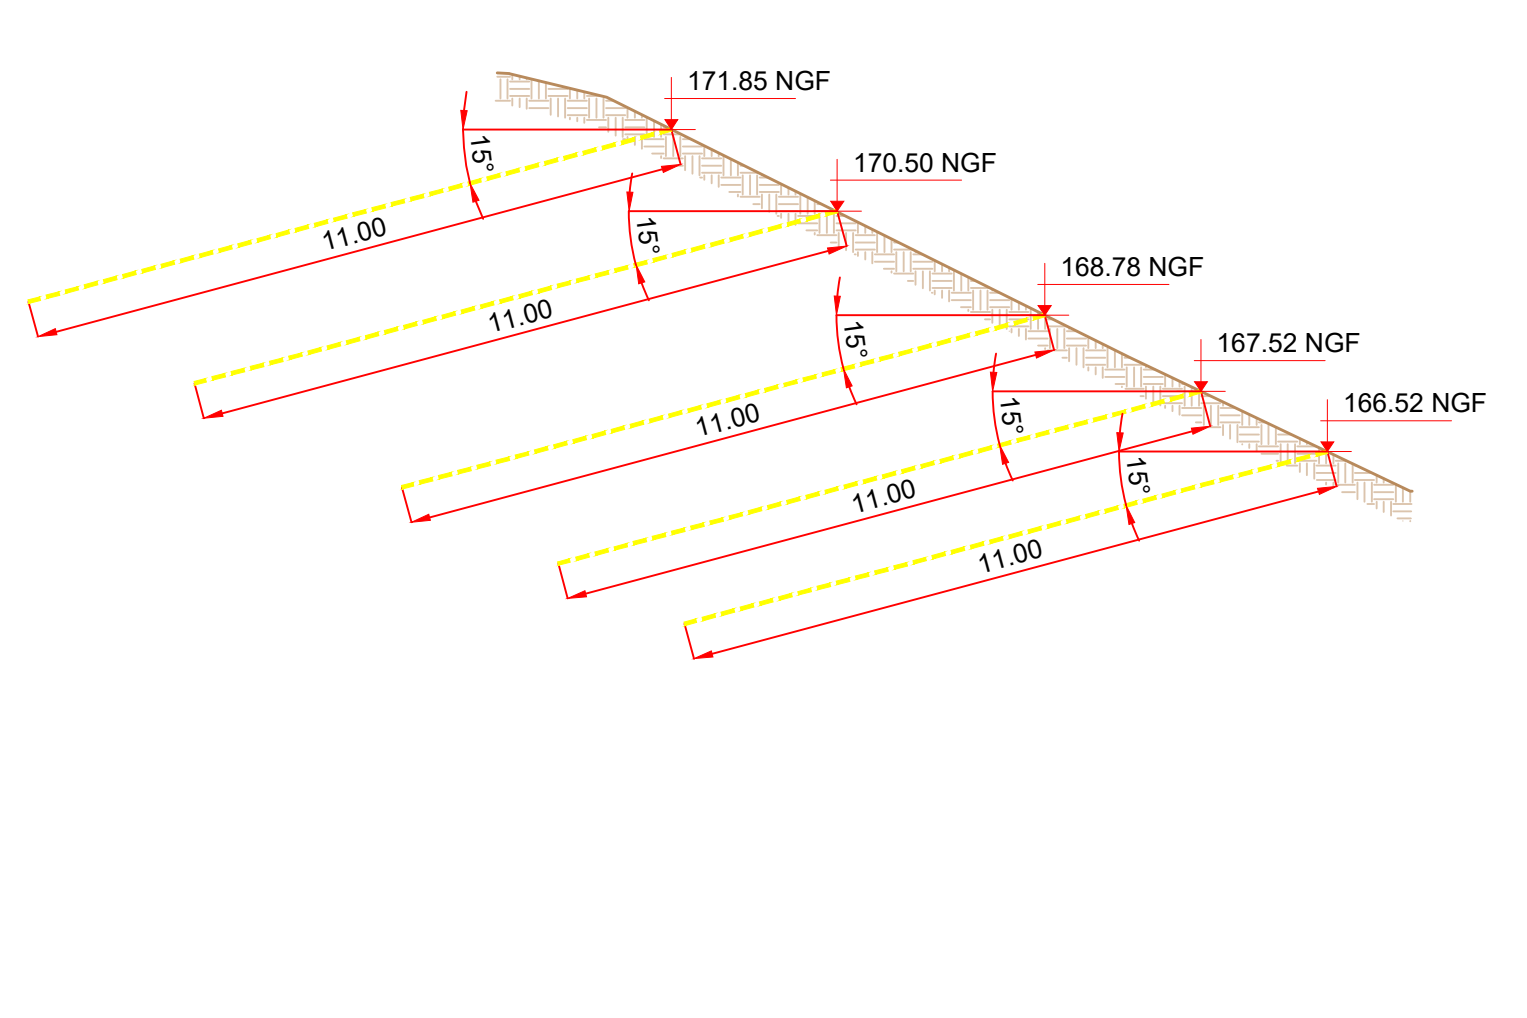


LEGENDE
<ul style="list-style-type: none"> - Clou L=12m : + - Clou L=11m : + - Clou L=3m : + - Point de référence :
ALTIMETRIE - PLANIMETRIE
<ul style="list-style-type: none"> - <u>Altimétrie</u> : Les niveaux sont exprimés en mètre et sont donnés dans le système altimétrique IGN 69. - <u>Planimétrie</u> : Les coordonnées sont exprimées dans le système de coordonnées Lambert Nord.
MATERIAUX
<ul style="list-style-type: none"> - <u>Armature des clous</u> : R36-500
D O C U M E N T S D E R E F E R E N C E
<p>Documents d'exécution NGE FONDATIONS,</p> <p>- NDC402- Note de calcul - Paroi clouée</p> <p><u>Géomètre</u> :</p> <p>- <u>Plan</u> : 231208_LEVE_TN_TALUS_RN12_GUYANACOURT</p>

Confortement Talus RN12 Y PR26+400 / PR26+600
PLAN D'IMPLANTATION DES CLOUS
(version récolement du 13/01/2025)

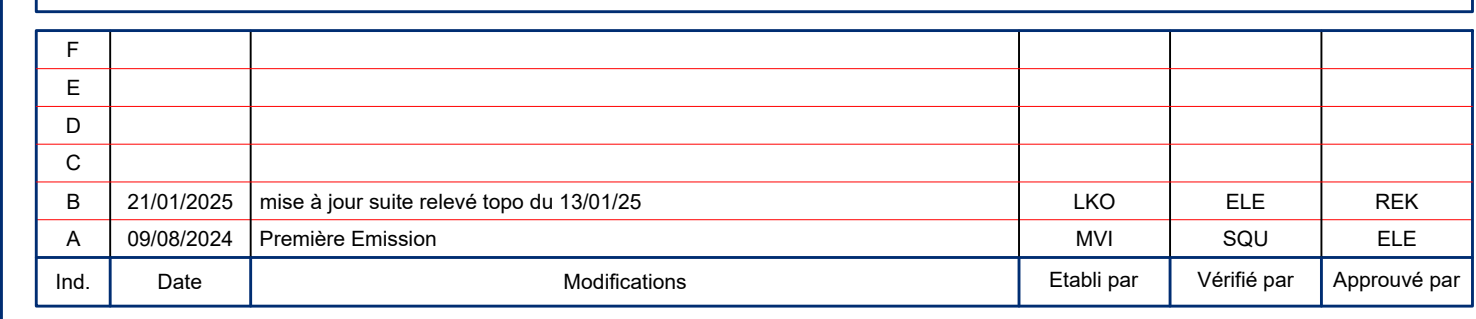

Echelle(s)	1/200 - 1/125	Géo-vérification interne	N° d'affaire	Type	Num.	Ind.
Format	A0	Vérifié par	ABR	IGN433	PLA	703
Fichier dwg	RN12-EXE-EIFF NGEF-FON-PLA-703-B.dwg					

NGE FONDATIONS
www.ngef.fr
www.ngef.fr



NGE FONDATIONS

