

PREVOIR RESERVE DE PLACE POUR  
2 DISJ TETRA + 3 DISJ MONO  
+  
PREVOIR 30%  
DE RESERVE DE PLACE

AMEC SPIE – Sud-Ouest

DATE : \_\_\_\_/\_\_\_\_/\_\_\_\_

☐ BPO ☐ VSO ☐ Récolement

☐ BPE ☐ VAO

NOM :

VISA

402-05-STMP-TBEP-a

VALIDATION DE L'INDICE :







Visa  
Dessiné par

Visa  
vérifié par

Visa  
Approuvé par


COFFRET LABORATOIRE NO-17  
COLONNE 2 -AD-011H

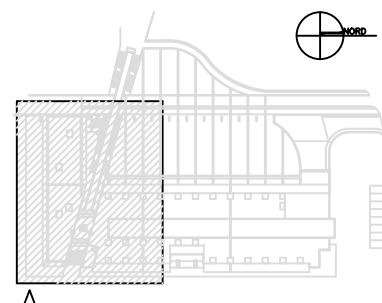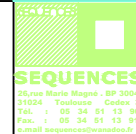Origine: LABO 2  
Repere: D.306  
Tension: 415V – 50Hz  
R Neutre: IT  
Ik3 max: 3.7 kA

maîtrise d'ouvrage	Hôpitaux de Toulouse Hôpital Purpan	maîtrise d'œuvre  agence de nantes 15 rue de la rivaudière 44800 saint herblain tél : 02 40 38 13 13 fax : 02 40 92 11 37 ala.nantes@a-l-a.fr
projet	institut fédératif de biologie Programme 2002	 agence de nantes 15 rue de la rivaudière 44800 saint herblain tél : 02 40 38 13 13 fax : 02 40 92 11 37 ala.nantes@a-l-a.fr
		 25, rue Marie Magné - BP 2004 31024 Toulouse Cedex 3 Tél. : 05 34 51 13 85 Fax. : 05 34 51 13 91 e-mail: sequences@wanadoo.fr
dossier	Dossier d'Ouvrages Exécutés	PHASE DOE
titre du document	COFFRET LABORATOIRE HEMATO-CELLO-HEMATOPEISE – AD-011H PII 028-029-030 – RDC HAUT COLONNE 2	N° DOSSIER 6569
visé		AUTEUR AMEC SPIE
spécialité	ELECTRICITE CFO	DES : S.HERBIN VERIF : D.PICHAUD FICH NO-17-AD-011H.dwg DATE : 30/07/04 ECH : Sans
entreprise	 AMEC SPIE sud-ouest 70, chemin du Payssat 31029 Toulouse Cedex Tél: 05.61.36.75.75 Fax: 05.61.54.47.80	 GROUPE SNEF AGENCE DE TOULOUSE 68, Ch. de la FLAMBERE 31300 TOULOUSE Tél : 05.61.15.82.40 Fax : 05.61.15.82.41
DATE :		INDICE : D



ARRIVEE TABLEAU NORMAL

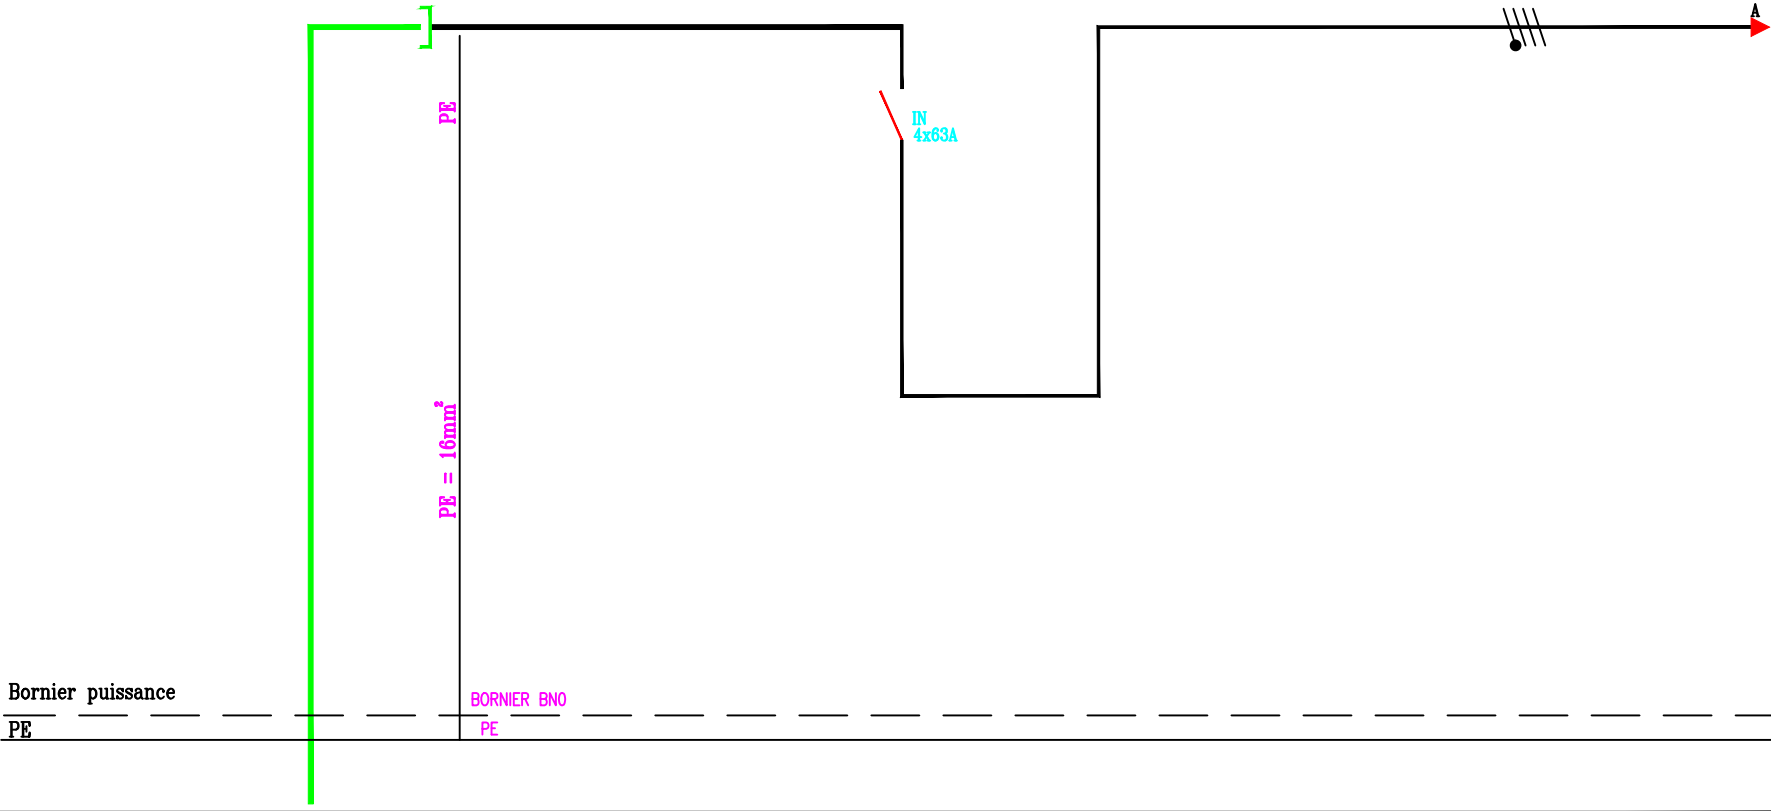

Bornier puissance


PE

BORNIER BNO

PE

REPERE	.			IN				
DESIGNATION	DEPUIS			PROTECTION				
	ARM. LABO 2			GENERALE				
	.			DU TABLEAU				
TYPE APPAREILS	.			.				
	.			.				
	.			.				
PUISSANCE	.			.				
	.			.				
	.			.				
COURANT	A			.				
PROTECTION				IN63				
REGLAGE	A			4x63A				
DIFFERENTIEL	mA			.				
NATURE DU CABLE	U1000R02V			.				
SECTION	mm²	5G16		.				
LONGUEUR	m	30m		.				
dU	%	.		.				
Icc	A	.		.				

AMEC SPIE SUD-OUEST  
70, Chemin du Paysant  
31029 TOULOUSE Cedex  
Tél : 05.61.36.76.76  
Fax : 05.61.34.47.60

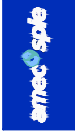

GRUPE SNEF  
60, Ch. de la FLANDRE  
31300 TOULOUSE Cedex  
Tél : 05.61.15.82.41  
Fax : 05.61.15.82.41



COFFRET LABORATOIRE  
HEMATO-CELLO-HEMATOPEISE  
PII0 028-029-030


6569 NO-17-AD-011H.dwg NO-17

3

.0

C	01/12/04	MISE A JOUR	FIBANEZ	NOM
B	30/07/04	MISE A JOUR	FIBANEZ	
A	24/06/03	EMISSIION ORIGINALE	S.HERBIN	

## SCHEMA DE PUISSANCE

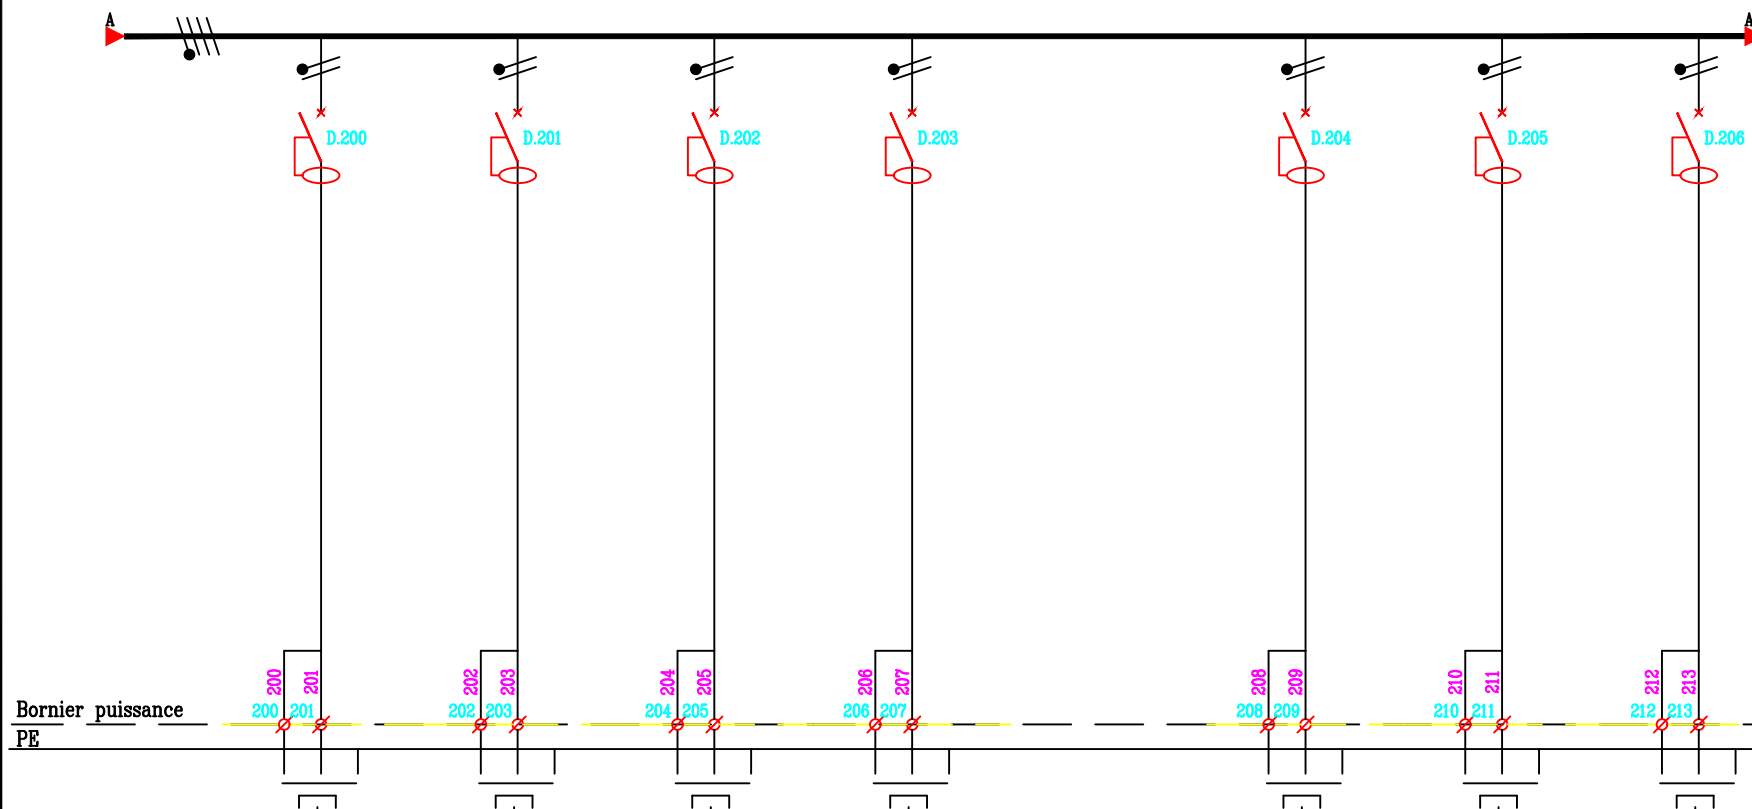

REPÈRE	D.200	D.201	D.202	D.203		D.204	D.205	D.206
DESIGNATION	2 PC 2P+T 10/16A Normale P110 028	1 PC 2P+T 10/16A CONGELATEUR P110 028	1 PC 2P+T 10/16A CONGELATEUR P110 029	2 PC 2P+T 10/16A Normale P110 029		4 PC 2P+T 10/16A Normale P110 030	1 PC 2P+T 10/16A CONGELATEUR P110 030	1 PC 2P+T 10/16A ETUVE P110 028
TYPE APPAREILS	COURBE C	COURBE C	COURBE C	COURBE C		COURBE C	COURBE C	COURBE C
PUISSANCE								
COURANT A								
PROTECTION	C60N	C60N	C60N	C60N		C60N	C60N	C60N
REGLAGE A	2x16A	2x16A	2x16A	2x16A		2x16A	2x16A	2x16A
DIFFERENTIEL mA	30mA	30mA	30mA	30mA		30mA	30mA	30mA
NATURE DU CABLE	U1000R2V	U1000R2V	U1000R2V	U1000R2V		U1000R2V	U1000R2V	U1000R2V
SECTION mm²	3G2.5	3G2.5	3G2.5	3G2.5		3G2.5	3G2.5	3G2.5
LONGUEUR m								
dU %								
Icc A								

COFFRET LABORATOIRE  
HEMATO-CELLO-HEMATOPEISE  
P110 028-029-030

**AMEC SPIE SUD-OUEST**  
70, Chemin du Payssat  
331029 TOULOUSE Cedex  
Tel: 05 61 38 76 75


**GRUPE SNEF**  
88, Ch. de la FLAMBERE  
33130 TOULOUSE Cedex  
Tel : 05.61.15.82.40  
Fax : 05.61.15.82.41



SNF

				F.IBANEZ	
C	01/12/04	MISE A JOUR		F.IBANEZ	
B	30/07/04	MISE A JOUR		F.IBANEZ	
A	24/06/03	EMISSION ORIGINALE		S.HERBIN	
Ind	Date	Modifications			NOM

# SCHEMA DE PUISSANCE

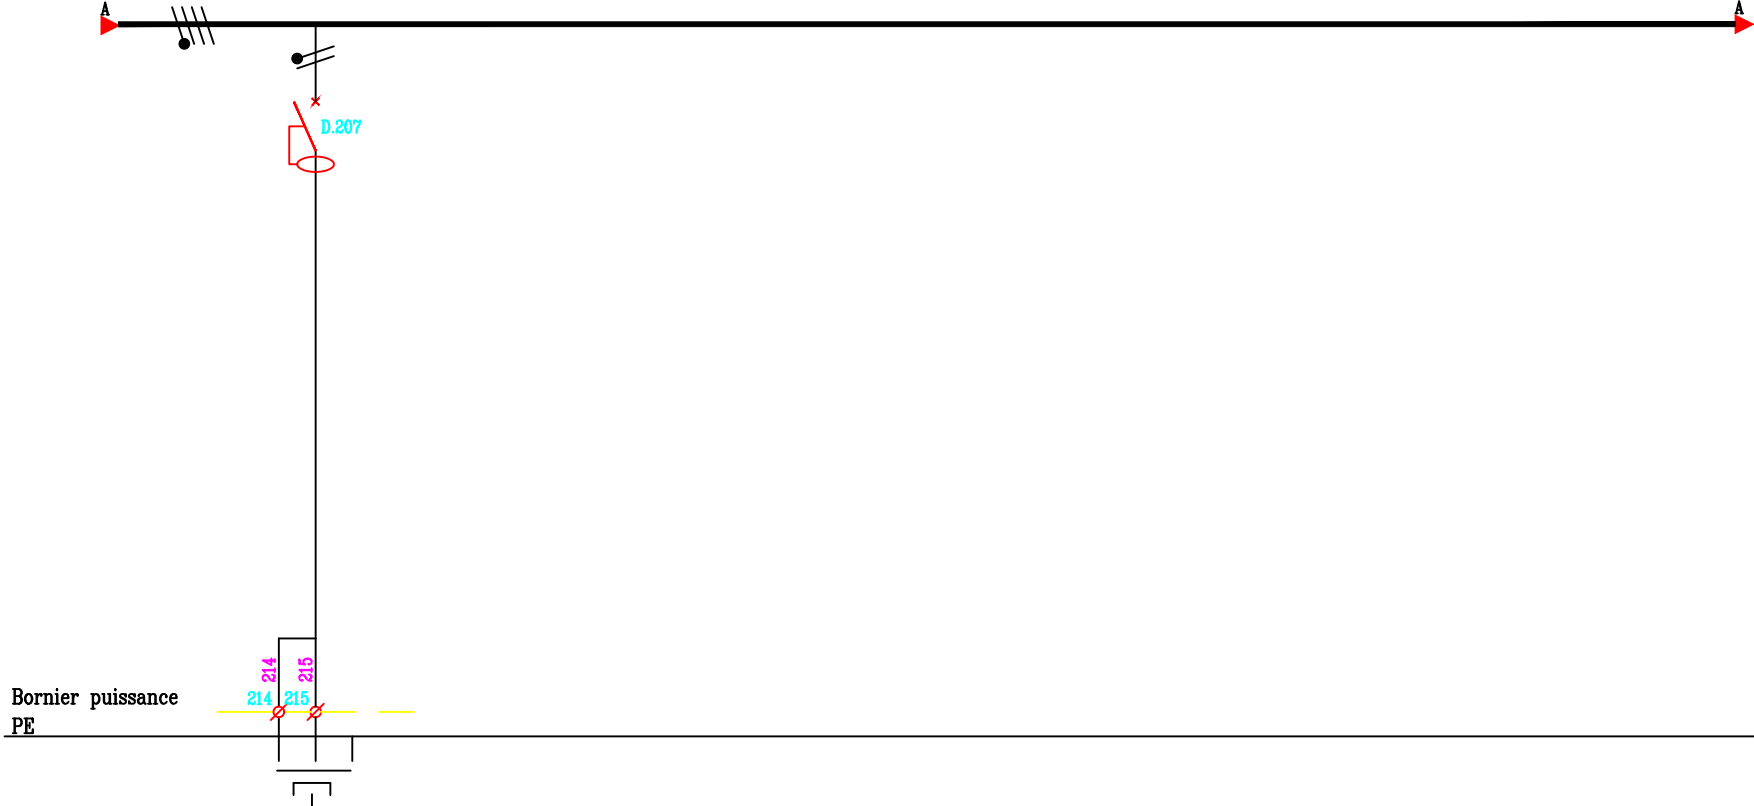

REPERE	D.207							
DESIGNATION	1 PC 2P+T 32A CENTRI sur paillasse PII0 028							
TYPE APPAREILS	COURBE C							
PUISSANCE								
COURANT	A							
PROTECTION	C60N							
REGLAGE	2x32A							
DIFFERENTIEL	mA 30mA							
NATURE DU CABLE	U1000R2V							
SECTION	mm² 3G6							
LONGUEUR	m							
dU	%							
Icc	A							

COFFRET LABORATOIRE  
HEMATO-CELLO-HEMATOPEISE  
PII0 028-029-030

6569 NO-17-AD-011H.dwg NO-17

5 0

AMEC SPIE SUD-OUEST  
70, Chemin du Paysant  
31029 TOULOUSE Cedex  
Tel: 05.61.36.75.75  
Fax: 05.61.54.47.80


GROUPE SNEF  
68, Ch. de la FLAMBERGE  
31300 TOULOUSE Cedex  
Tel : 05.61.15.82.40  
Fax : 05.61.15.82.41



C	01/12/04	MISE A JOUR	FIBANEZ	NOM
B	30/07/04	MISE A JOUR	FIBANEZ	
A	24/06/03	EMISSION ORIGINALE	S.HERBIN	

Ind Date Modifications

# SCHEMA DE PUISSANCE

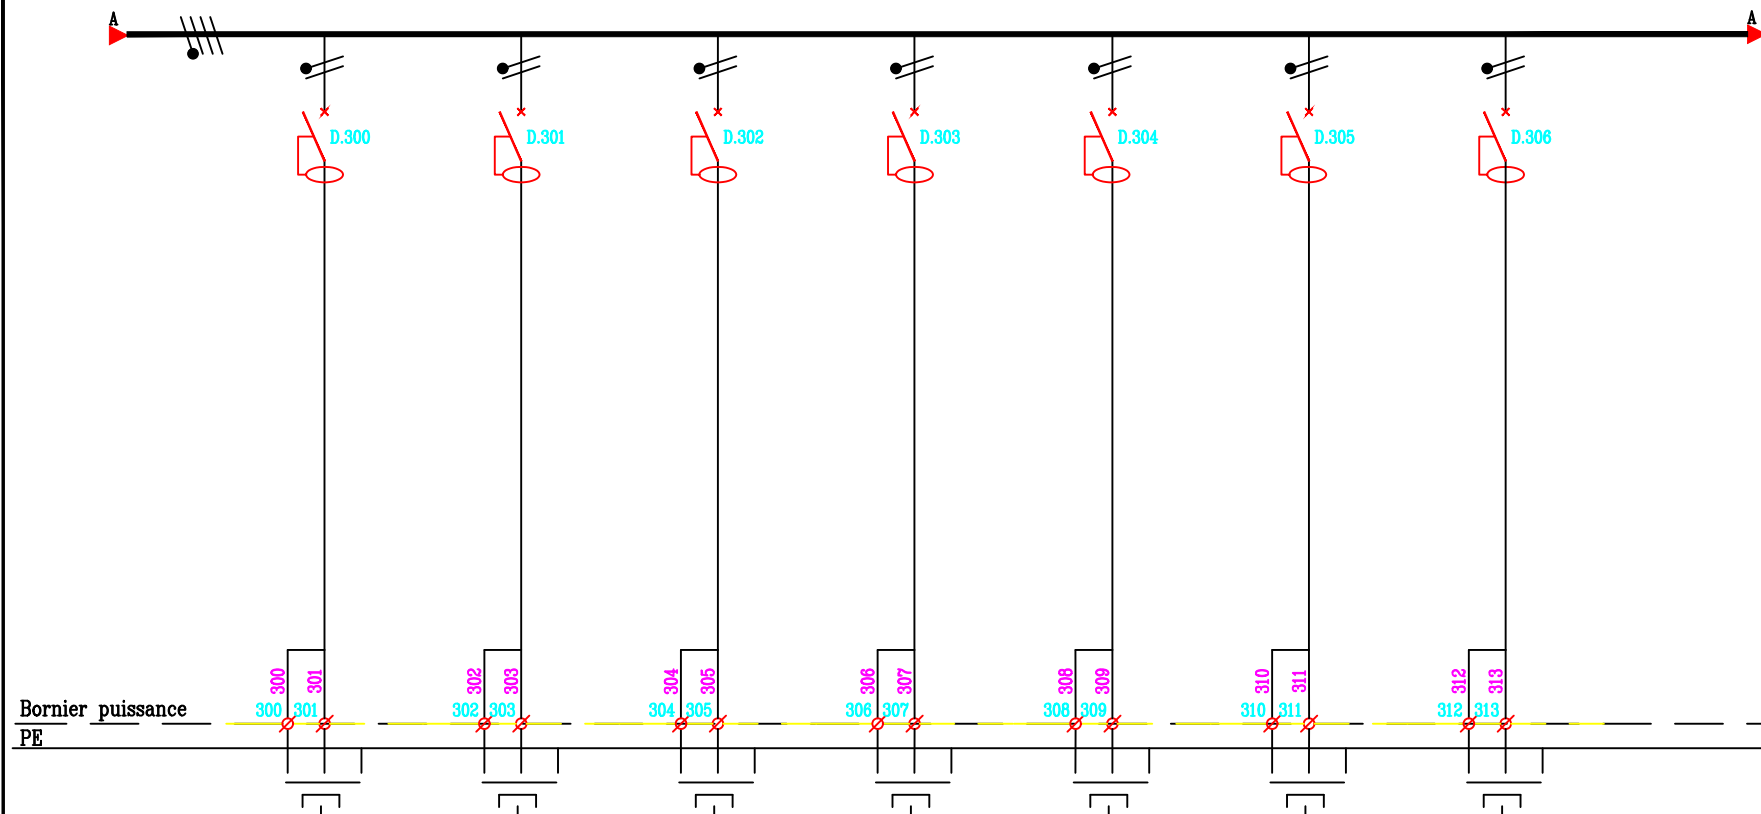

REPERE	D.300	D.301	D.302	D.303	D.304	D.305	D.306	
DESIGNATION	Alim. EN ATTENTE PII0 028	Alim. EN ATTENTE PII0 029	Alim. EN ATTENTE PII0 029	Alim. EN ATTENTE PII0 030	Alim. EN ATTENTE PII0 030	Alim. HOTTE PII0 030	Alim. EN ATTENTE PII0 028	
TYPE APPAREILS	COURBE C	COURBE C	COURBE C	COURBE C	COURBE C	COURBE C	COURBE C	
PUISSANCE								
COURANT A								
PROTECTION	C60N	C60N	C60N	C60N	C60N	C60N	C60N	
REGLAGE A	2x16A	2x16A	2x16A	2x16A	2x16A	2x16A	2x16A	
DIFFERENTIEL mA	30mA	30mA	30mA	30mA	30mA	30mA	30mA	
NATURE DU CABLE	U1000R2V	U1000R2V	U1000R2V	U1000R2V	U1000R2V	U1000R2V	U1000R2V	
SECTION mm²	3G2.5	3G2.5	3G2.5	3G2.5	3G2.5	3G2.5	3G2.5	
LONGUEUR m								
dU %								
Icc A								

AMEC SPIE SUD-OUEST  
70, Chemin du Paysant  
31039 TOULOUSE Cedex  
Tél: 05.61.36.76.76  
Fax: 05.61.34.47.60



GRUPE SNEF  
66, Ch. de la FLANDRE  
31300 TOULOUSE Cedex  
Tél: 05.61.15.82.41  
Fax : 05.61.15.82.41




COFFRET LABORATOIRE  
HEMATO-CELLO-HEMATOPEISE  
PII0 028-029-030

6569 NO-17-AD-011H.dwg NO-17 6 .0

C 01/12/04	MISE A JOUR	FIBANEZ	NOM
B 30/07/04	MISE A JOUR	FIBANEZ	
A 24/06/03	EMISSION ORIGINALE	S-HERBIN	
Ind	Date	Modifications	

# SCHEMA DE PUISSANCE

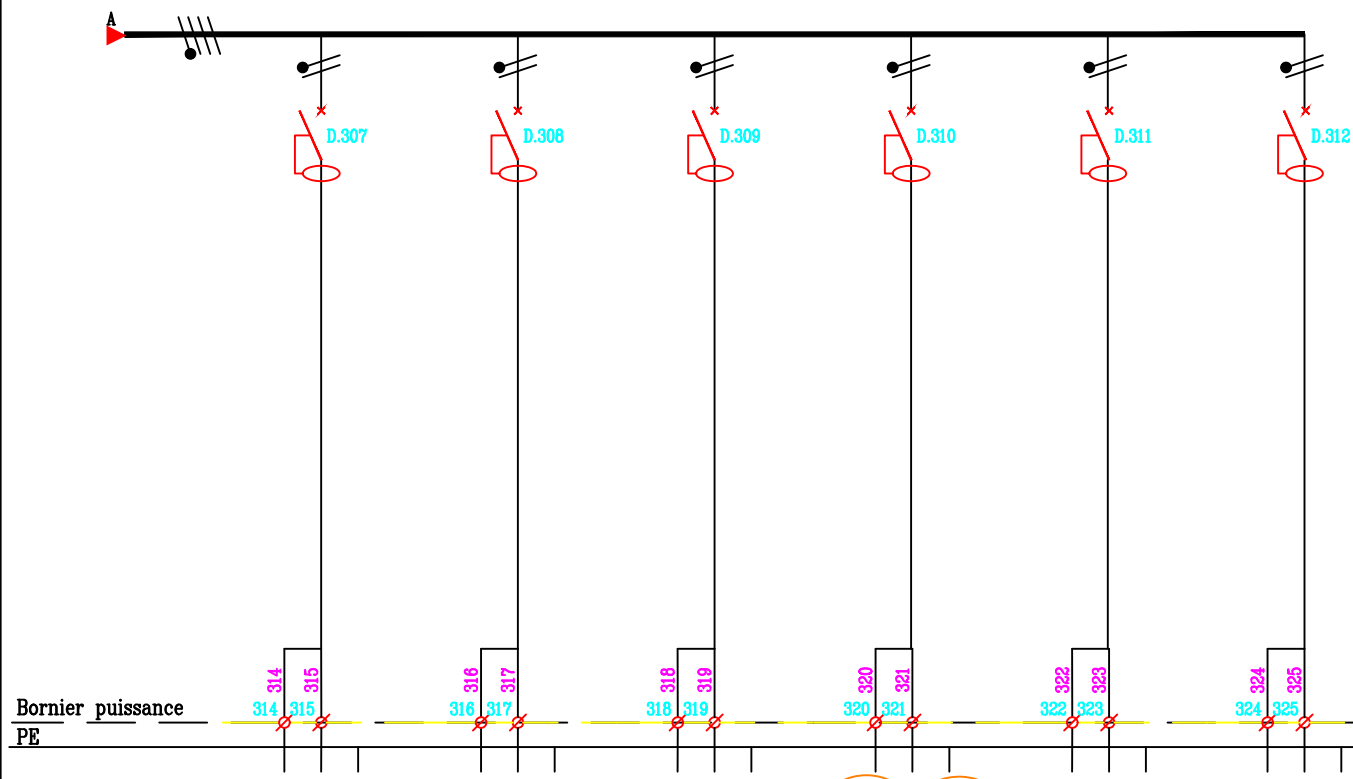

REPERE	D.307	D.308	D.309	D.310	D.311	D.312		
DESIGNATION	Alim. EN ATTENTE PII0 028	Alim. EN ATTENTE PII0 028	Alim. EN ATTENTE PII0 028	2x3 PC 2P+T 10/16A Normale PII 028	Alim. HOTTE PII0 028	Alim. EN ATTENTE PII0 028		
TYPE APPAREILS	COURBE C	COURBE C	COURBE C	COURBE C	COURBE C	COURBE C		
PUISSANCE								
COURANT	A							
PROTECTION	C60N	C60N	C60N	C60N	C60N	C60N		
REGLAGE	A	2x16A	2x16A	2x16A	2x16A	2x16A		
DIFFERENTIEL	mA	30mA	30mA	30mA	30mA	30mA		
NATURE DU CABLE	U1000R2V	U1000R2V	U1000R2V	U1000R2V	U1000R2V	U1000R2V		
SECTION	mm²	3G2.5	3G2.5	3G2.5	3G2.5	3G2.5		
LONGUEUR	m							
dU	%							
Icc	A							

AMEC SPIE SUD-OUEST  
70, Chemin du Paysat  
31039 TOULOUSE Cedex  
Tel: 05.61.56.76.76  
Fax: 05.61.54.47.80



GRUPE SNEF  
68, Ch. de la FLAMBÈRE  
31300 TOULOUSE Cedex  
Tel : 05.61.15.62.40  
Fax : 05.61.15.62.41



COFFRET LABORATOIRE  
HEMATO-CELLO-HEMATOPEISE  
PII0 028-029-030

6569 NO-17-AD-011H.dwg NO-17

7 D

Ind	Date	Modifications	NOM
D	13/02/23	MAJ SUITE P2187	PS/EIFFAGE
C	01/12/04	MISE A JOUR	F.BANZ
B	30/07/04	MISE A JOUR	F.BANZ
A	24/06/03	EMISSION ORIGINALE	S-HERBIN