

AMEC SPIE – Sud-Ouest

DATE : ____/____/____

- ☐ BPO
- ☐ VSO
- ☐ Récolement

BPO

VSO

Récollement

□ BPE □ VAO

BPE

VAO

PREVOIR 30%

DE RESERVE DE PLACE

NON

VISA

402-05-STMP-TBEP-a

VALIDATION DE L'INDICE :

Visa

Dessiné par

Visa


vérifié pa

Visa

Approuvé par

Hôpitaux de Toulouse
Hôpital Purpan

institut fédératif de biologie
Programme 2002

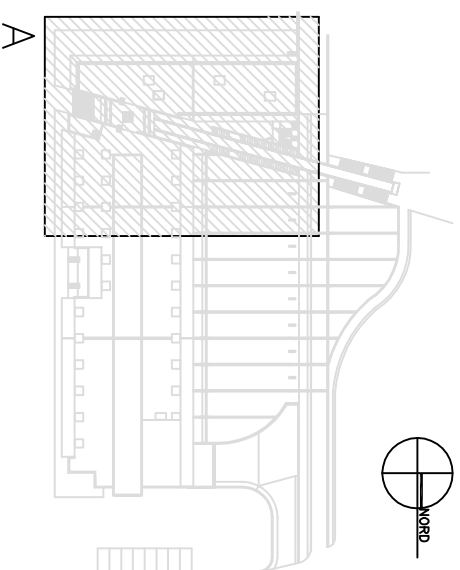

Dossier d'ouvrages exécutés

ARMOIRE LABORATOIRE ONDULEE
TD-003H
RDC HAUT

6569

AUTEUR
AMEC SPIE

DES : S.HERBIN


VERIF : D.PICHAUD

FICH


DATE : 30/07/04

ECH : Sans

ELECTRICITE CFO

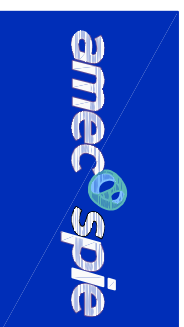

AMEC SPIE sud-ouest
70, chemin du Payssat
31029 Toulouse Cedex
Tel: 05.61.36.75.75
Fax: 05.61.54.47.80

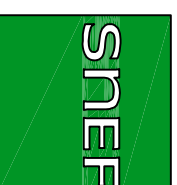

GROUPE SNEF
AGENCE DE TOULOUSE
68, Ch. de la FLAMBERE
31300 TOULOUSE

Tél : 05.61.15.82.40
Fax : 05.61.15.82.41

cerca
ingegneria

agence de nantes
15 rue de la riviadère
44800 saint herblain
tél : 02 40 38 13 13
fax : 02 40 92 11 37
aia.nantes@a-i-a.fr



SEQUENCES
26, rue Marie Magné - BP 3004
31024 Toulouse Cedex 3
Tél. : 05 34 51 13 90
Fax. : 05 34 51 13 91
e-mail: sequences@wanadoo.fr





NO-04


INDEX : .0

SOMMAIRE

1	PAGE DE GARDE	28	
2	SOMMAIRE	29	
3	ARRIVEE TABLEAU NORMAL	30	
4	SCHEMA DE PUISSANCE	31	
5	SCHEMA DE PUISSANCE	32	
6	SCHEMA DE PUISSANCE	33	
7	SCHEMA DE PUISSANCE	34	
8	SCHEMA DE PUISSANCE	35	
9	SCHEMA DE PUISSANCE	36	
10	SCHEMA DE PUISSANCE	37	
11	SCHEMA DE PUISSANCE	38	
12		39	
13		40	
14		41	
15		42	
16		43	
17		44	
18		45	
19		46	
20		47	
21		48	
22		49	
23		50	
24		51	
25		52	
26		53	
27		54	


				 AMEC SPIE SUD-OUEST 70,Chemin du Payssat 31029 TOULOUSE Cedex Tel:05.61.36.75.75 Fax:05.61.54.47.80	ARMOIRE LABORATOIRE ONDULEE RDC HAUT				
D	01/12/04	MISE A JOUR	F.IBANEZ	 GROUPE SNEF 68, Ch. de la FLAMBERE 31300 TOULOUSE Cedex Tél : 05.61.15.82.40 Fax : 05.61.15.82.41	6569 NO-04-TD-003H.0wg NO-04			2	.0
C	30/07/04	MISE A JOUR	F.IBANEZ						
B	27/11/03	MISE A JOUR	M-T GUY						
A	24/07/03	EMISSION ORIGINALE	S.HERBIN						
Ind	Date	Modifications	NOM						

ARRIVEE TABLEAU NORMAL

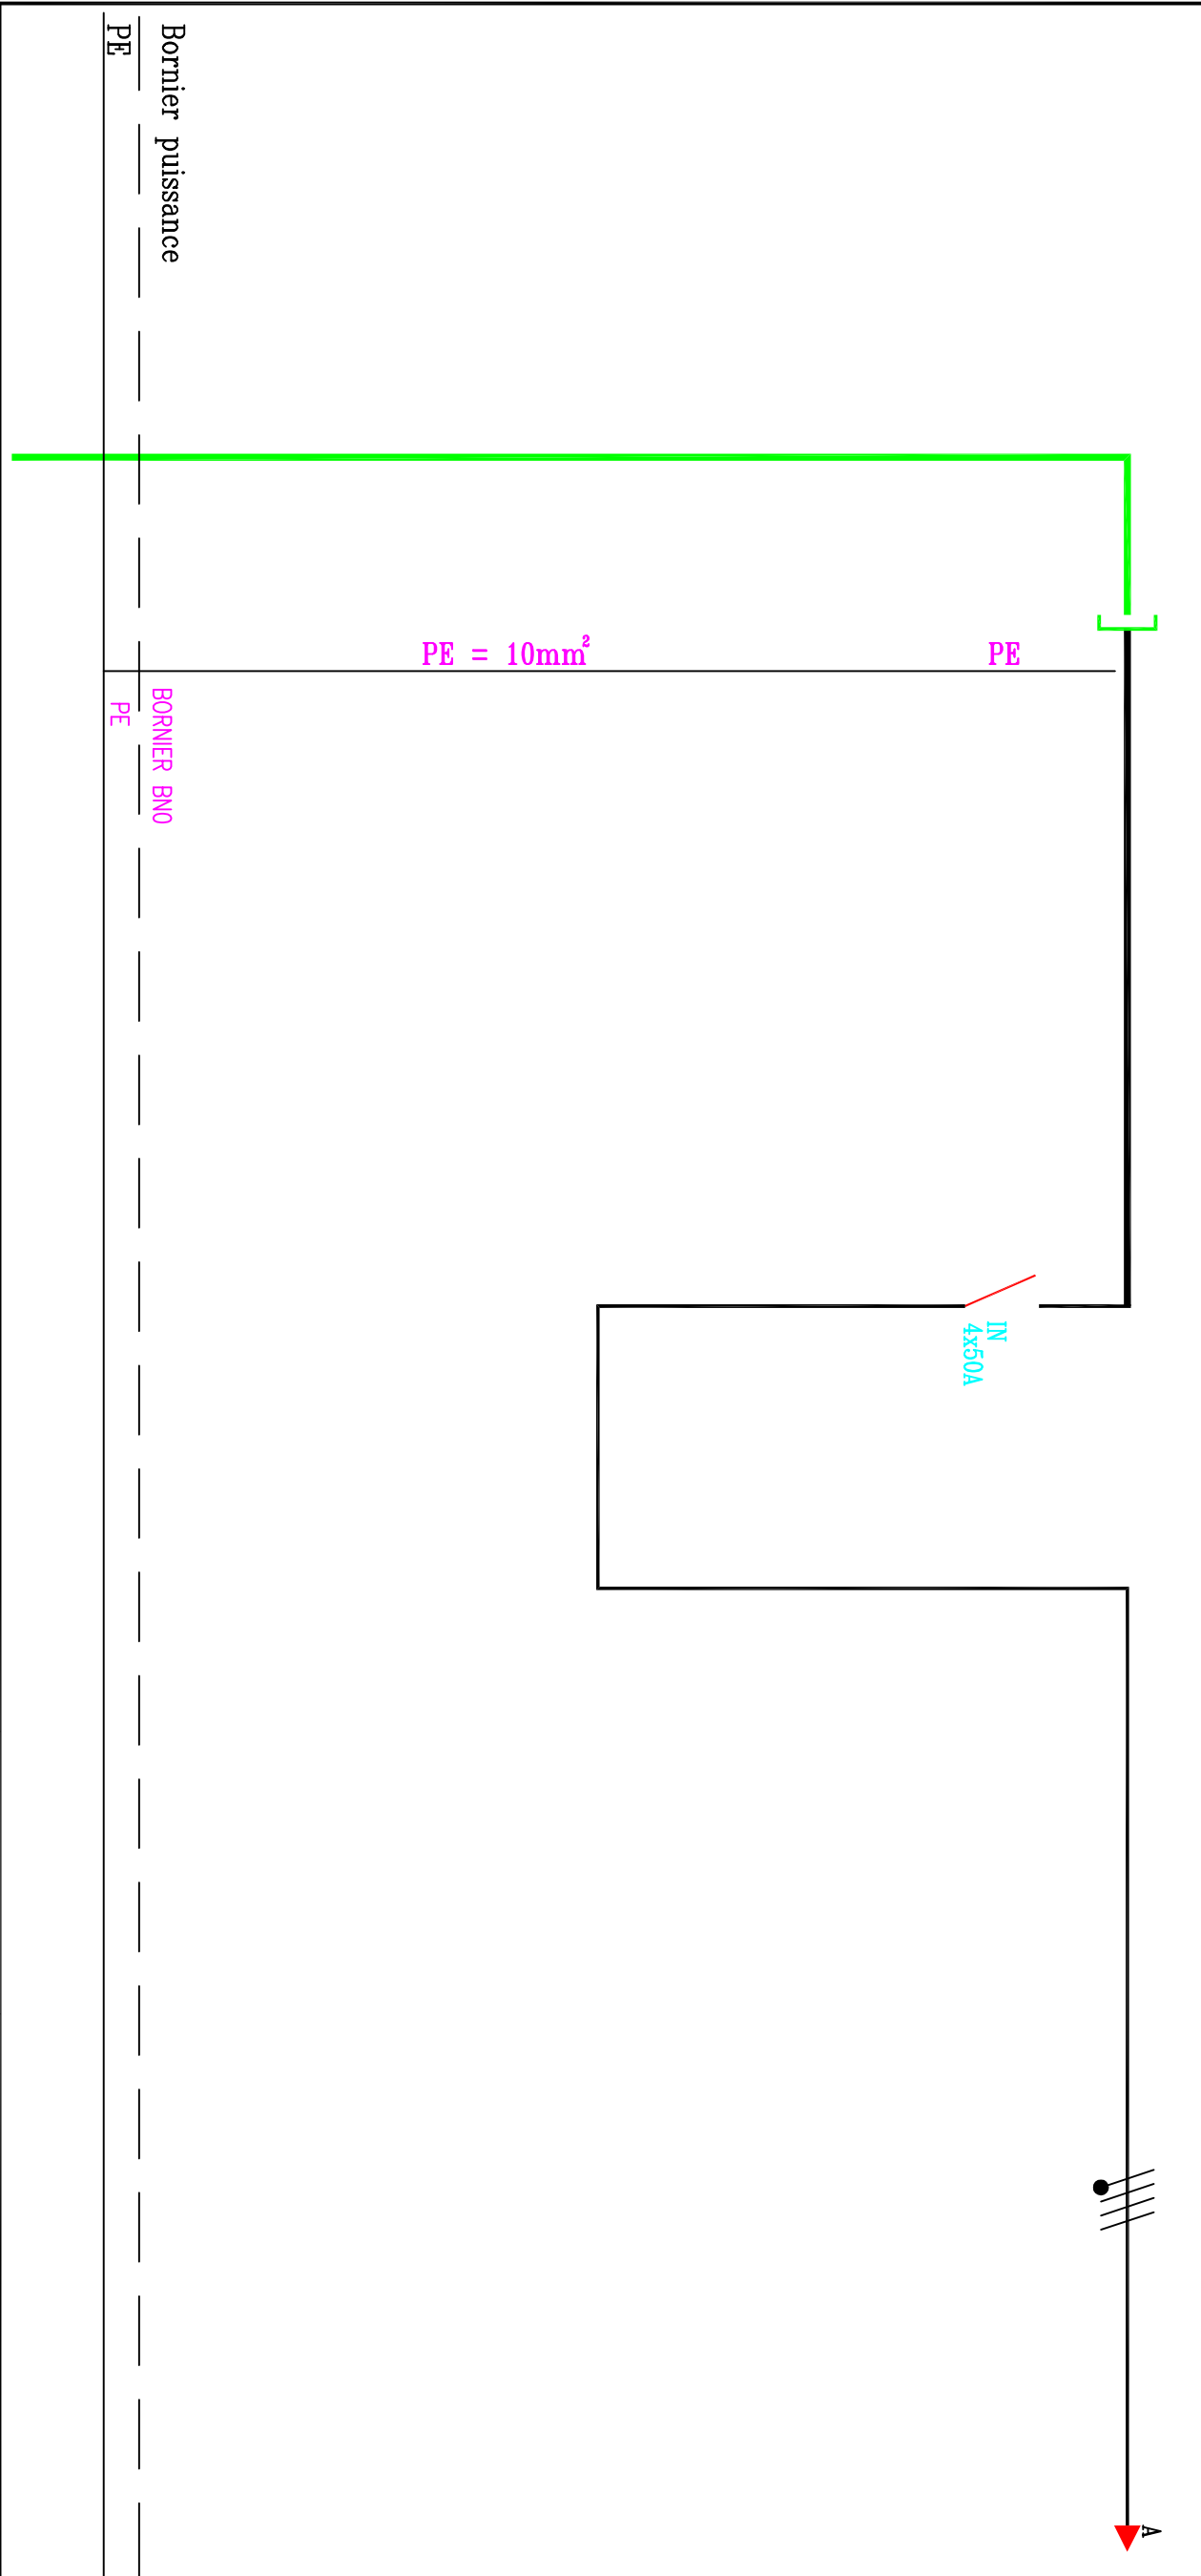

REPERE	DEPUIS TGBTONDUD2	IN	PROTECTION GENERALE DU TABLEAU				
DESIGNATION	.	.	.				
TYPE APPAREILS	.	.	.				
PUISSANCE	.	.	.				
COURANT	A	.	.				
PROTECTION	.	.	.				
REGLAGE	A	.	.				
DIFFERENTIEL	mA	.	.				
NATURE DU CABLE	U1000R2V	.	.				
SECTION	mm²	.	.				
LONGUEUR	m	.	.				
du	%	.	.				
Icc	A	.	.				

SCHEMA DE PUISSANCE

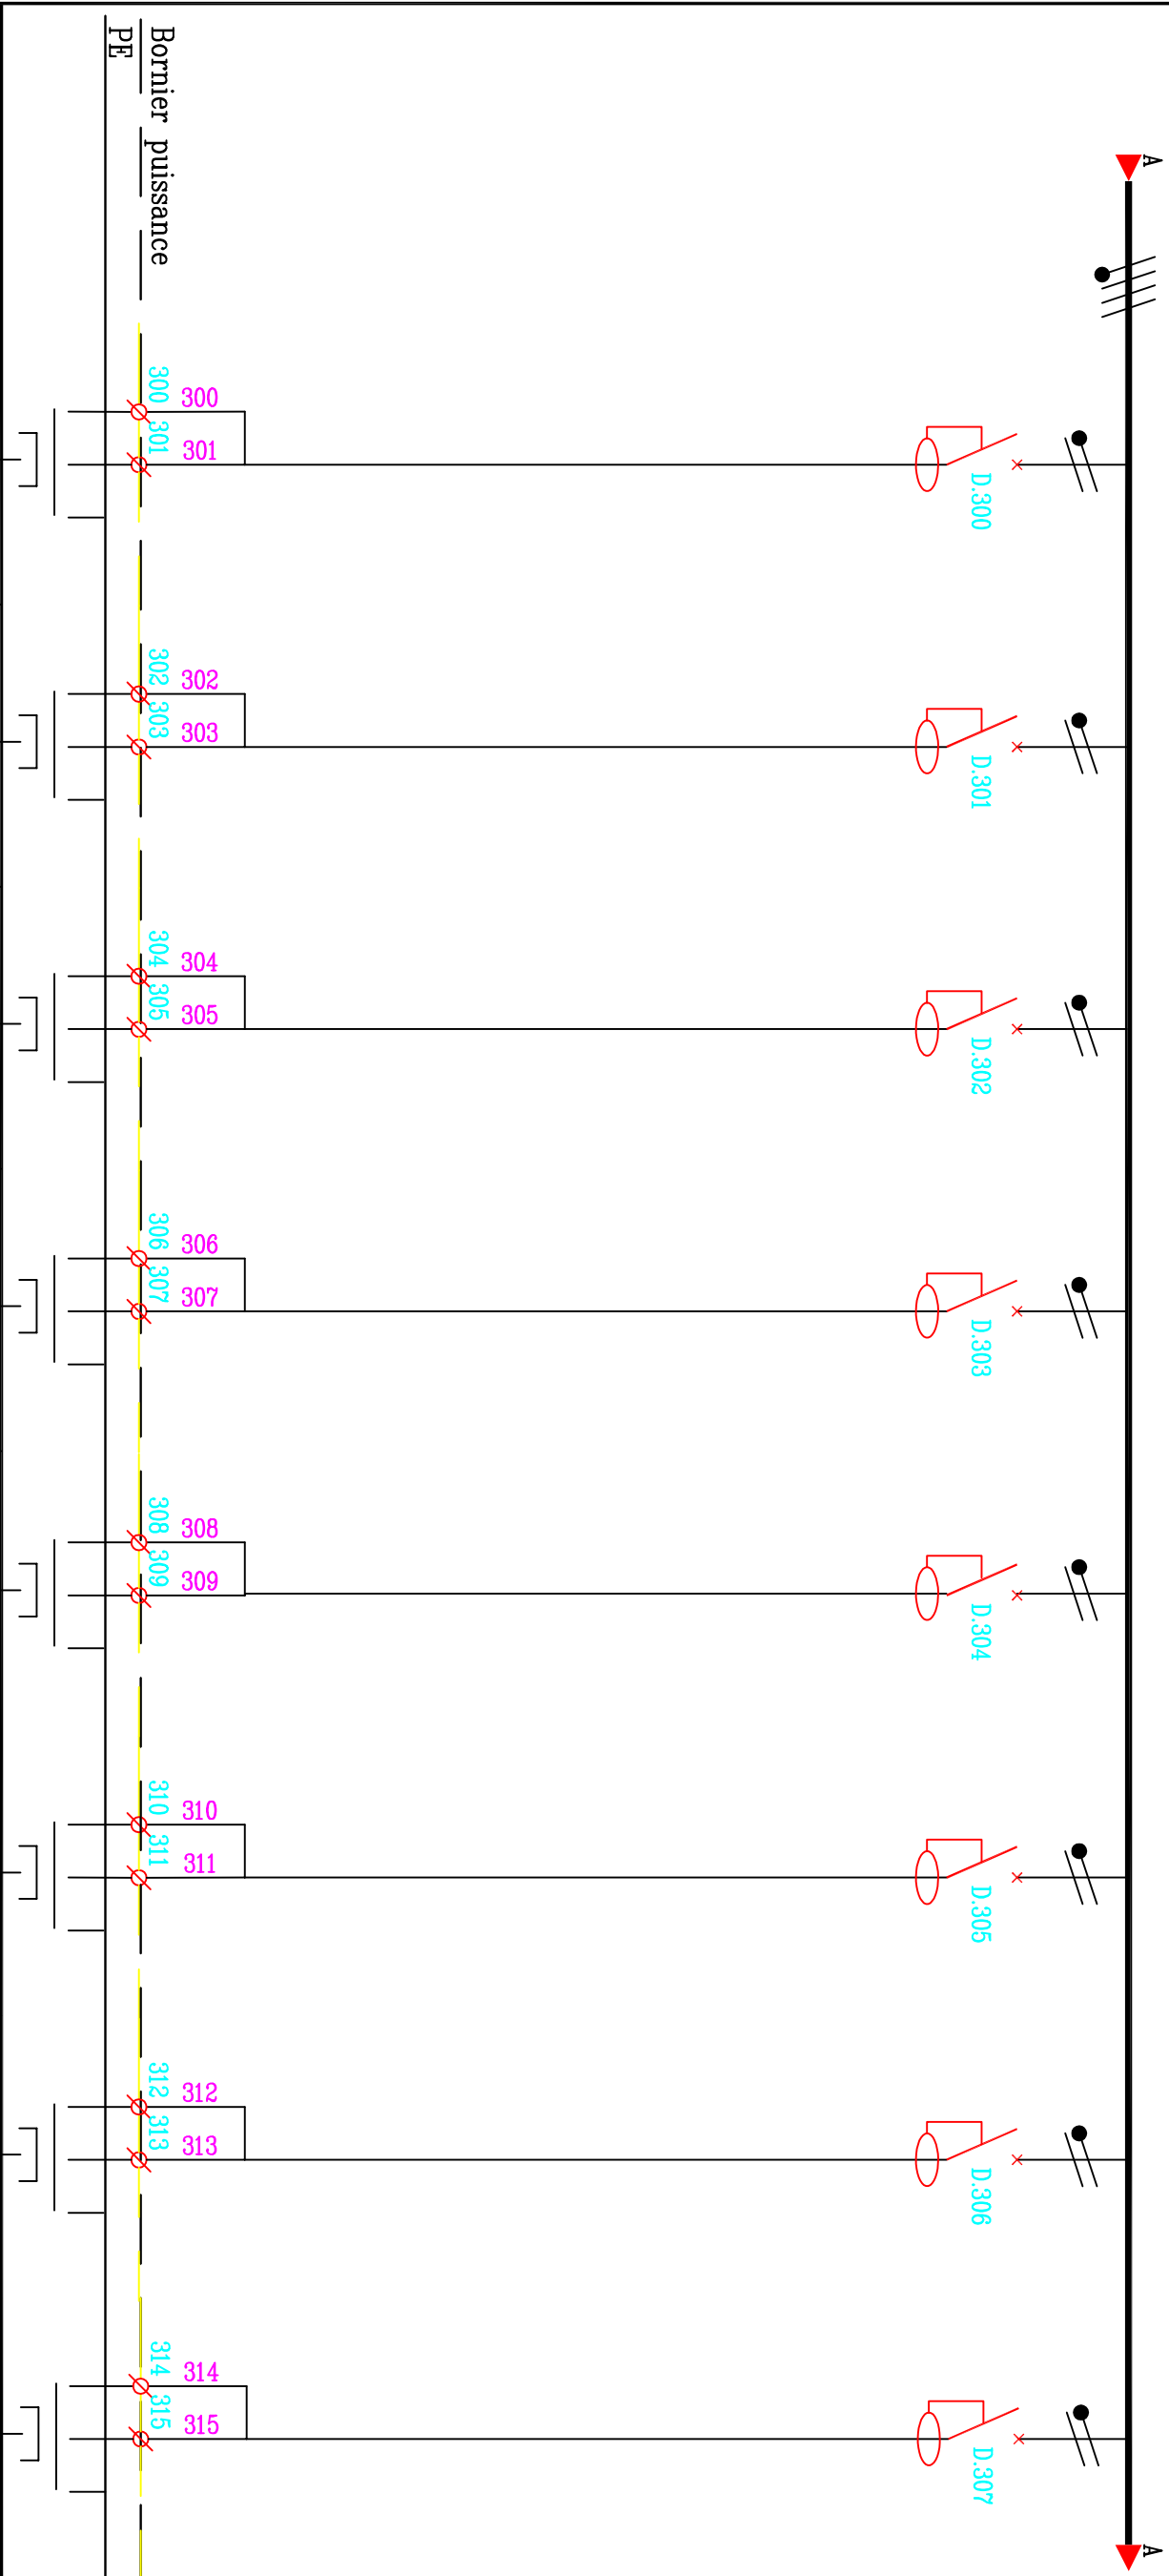

REPERE	D.300	D.301	D.302	D.303	D.304	D.305	D.306	D.307
DESIGNATION	Alim. EN ATTENTE PIIO 03	Alim. EN ATTENTE PIIO 03	Alim. EN ATTENTE PIIO 03	Alim. EN ATTENTE PIIO 04	Alim. EN ATTENTE PIIO 04	Alim. EN ATTENTE PIIO 04	Alim. EN ATTENTE PIIO 04	Alim. EN ATTENTE PIIO 04
TYPE APPAREILS	COURBE B	COURBE B	COURBE B	COURBE B	COURBE B	COURBE B	COURBE B	COURBE B
PUISSANCE								
COURANT	A							
PROTECTION	C60N	C60N	C60N	C60N	C60N	C60N	C60N	C60N
REGIAGE	2x16A	2x16A	2x16A	2x16A	2x16A	2x16A	2x16A	2x16A
DIFFERENTIEL	30mA	30mA	30mA	30mA	30mA	30mA	30mA	30mA
NATURE DU CABLE	U1000R2V	U1000R2V	U1000R2V	U1000R2V	U1000R2V	U1000R2V	U1000R2V	U1000R2V
SECTION	mm²	3G2.5	3G2.5	3G2.5	3G2.5	3G2.5	3G2.5	3G2.5
LONGUEUR	m							
dU	%							
Icc	A							

ARMOIRE LABORATOIRE ONDULEE
RDC HAUT

6569 NO-04-TD-003H.0w NO-04


4 .0

AMEC SPIE SUD-OUEST
70,Chemin du Payssat
31029 TOULOUSE Cedex
Tel:05.61.36.75.75
Fax:05.61.54.47.80


GROUPE SNEF
68, Ch. de la FLAMBERE
31300 TOULOUSE Cedex
Tél : 05.61.15.82.40
Fax : 05.61.15.82.41

D	01/12/04	MISE A JOUR	F.IBANEZ
C	30/07/04	MISE A JOUR	F.IBANEZ
B	27/11/03	MISE A JOUR	M-T GUY
A	24/07/03	EMISSION ORIGINALE	S.HERBIN
Ind	Date	Modifications	NOM


SCHEMA DE PUISSANCE

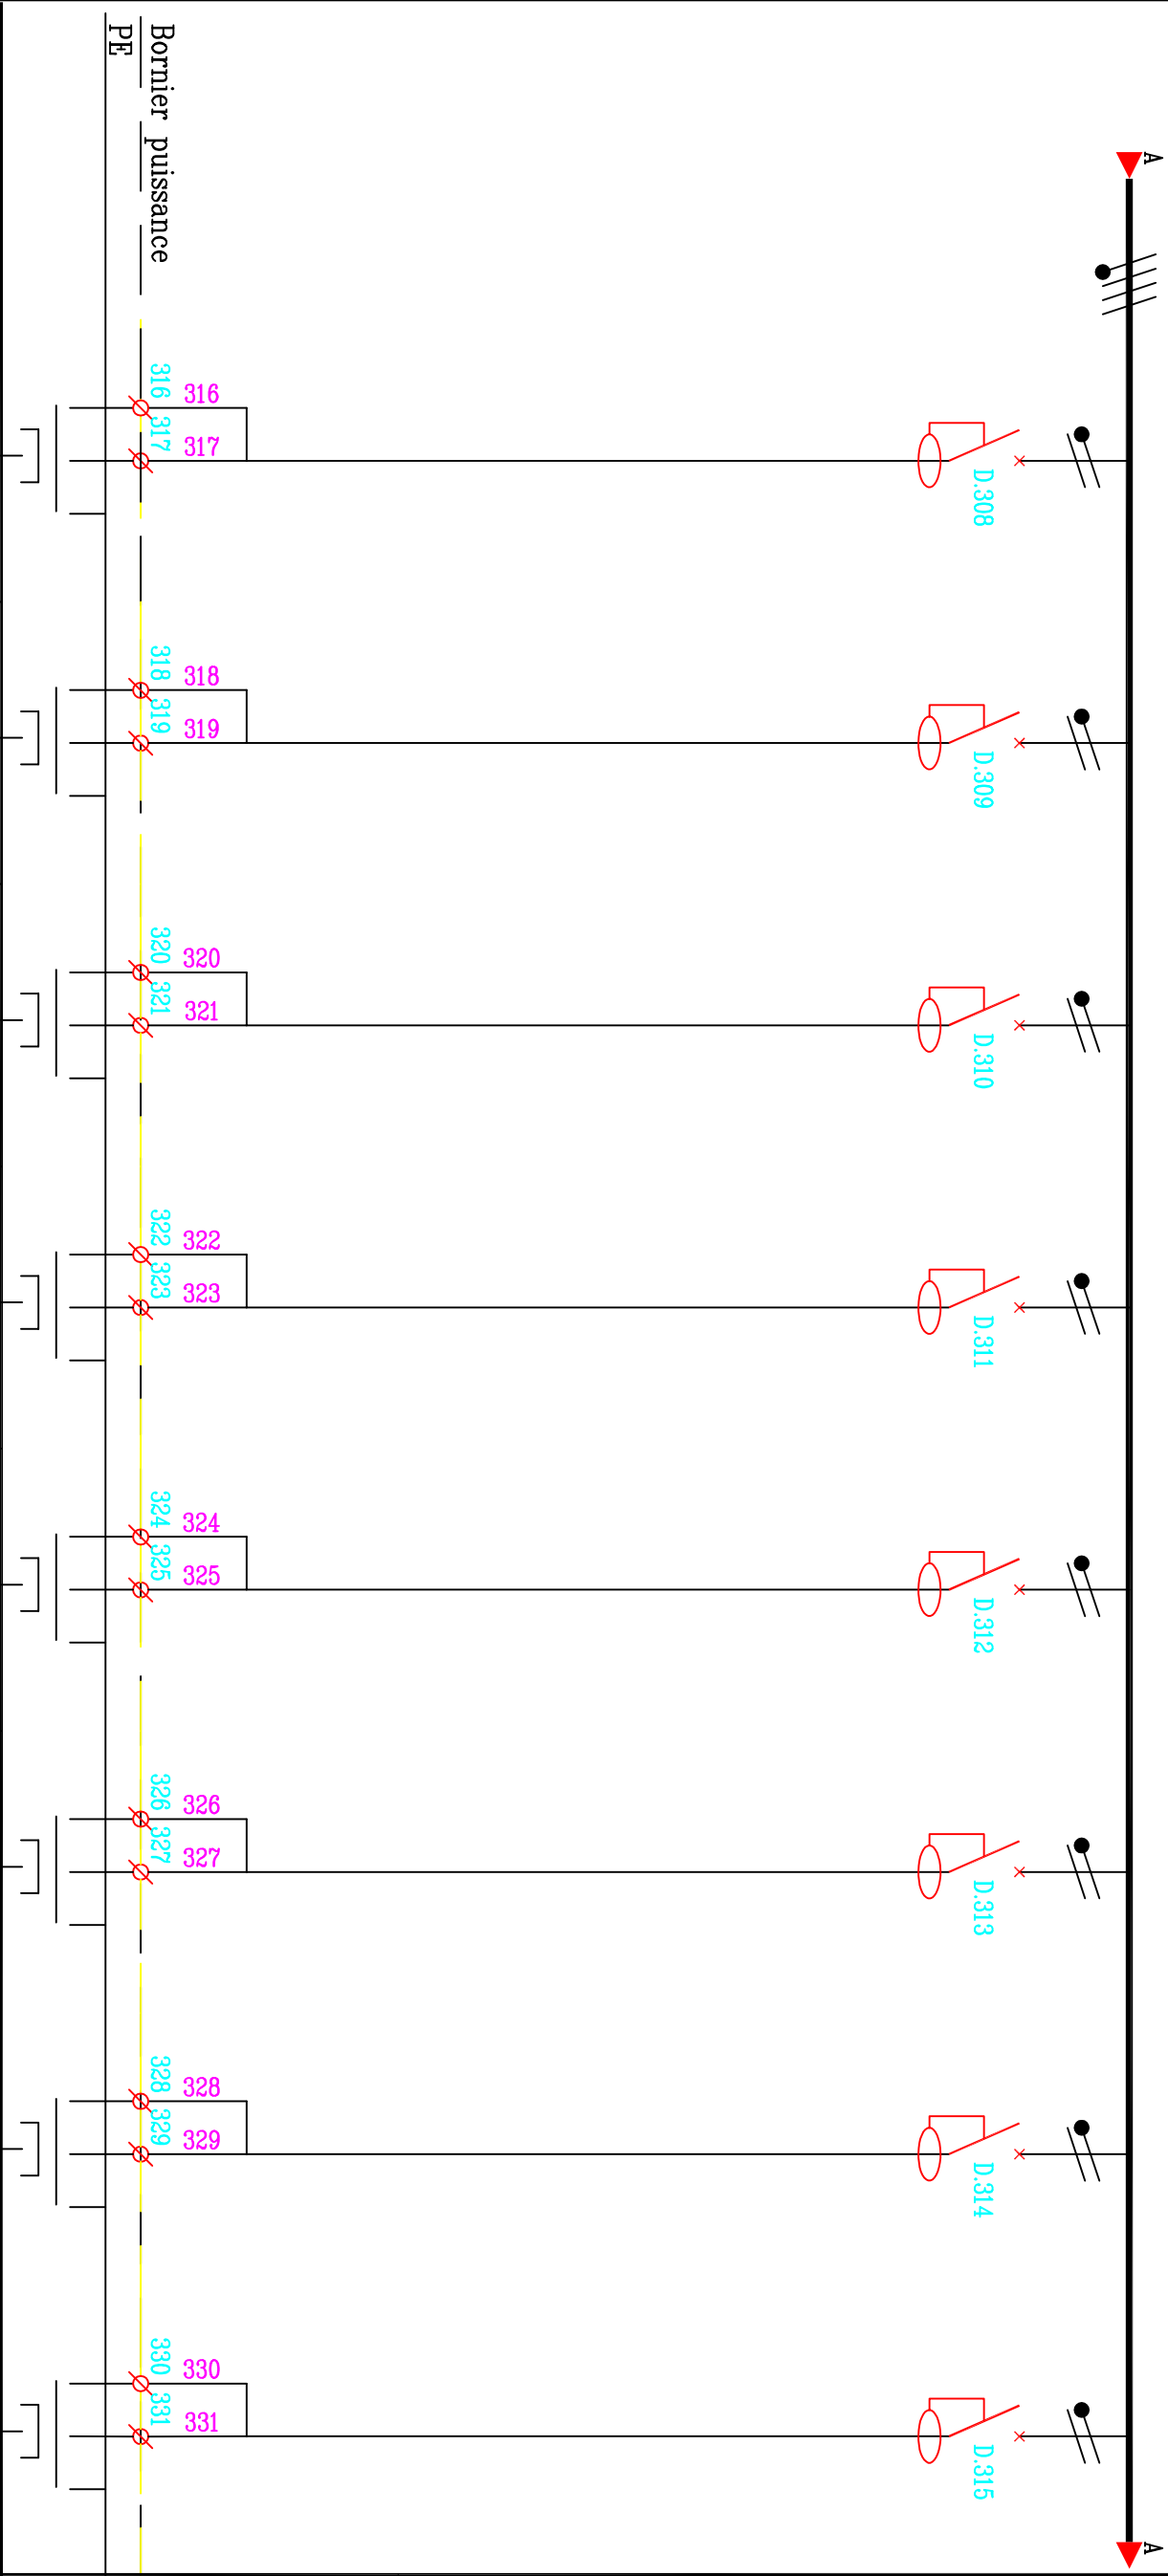

REPERE	D.308	D.309	D.310	D.311	D.312	D.313	D.314	D.315
DESIGNATION	Alim. EN ATTENTE PIIO 04	Alim. EN ATTENTE PIIO 05	Alim. EN ATTENTE PIIO 05	Alim. EN ATTENTE PIIO 06	Alim. EN ATTENTE PIIO 06	Alim. EN ATTENTE PIIO 07	Alim. EN ATTENTE PIIO 07	Alim. EN ATTENTE PIIO 08
TYPE APPAREILS	COURBE B	COURBE B	COURBE B	COURBE B	COURBE B	COURBE B	COURBE B	COURBE B
PUISSANCE								
COURANT	A							
PROTECTION	C60N	C60N	C60N	C60N	C60N	C60N	C60N	C60N
REGLAGE	2x16A	2x16A	2x16A	2x16A	2x16A	2x16A	2x16A	2x16A
DIFFERENTIEL	30mA	30mA	30mA	30mA	30mA	30mA	30mA	30mA
NATURE DU CABLE	U1000R2V	U1000R2V	U1000R2V	U1000R2V	U1000R2V	U1000R2V	U1000R2V	U1000R2V
SECTION	mm²	3G2.5	3G2.5	3G2.5	3G2.5	3G2.5	3G2.5	3G2.5
LONGUEUR	m							
du	%							
Icc	A							



AMEC SPIE SUD-OUEST
70,Chemin du Payssat
31029 TOULOUSE Cedex
Tel:05.61.36.75.75
Fax:05.61.54.47.80



GROUPE SNEF
68, Ch. de la FLAMBERE
31300 TOULOUSE Cedex
Tél : 05.61.15.82.40
Fax : 05.61.15.82.41

ARMOIRE LABORATOIRE ONDULEE
RDC HAUT

6569

N0-04-TD-003H.0wq


N0-04



5

.0

D	01/12/04	MISE A JOUR	F.IBANEZ
C	30/07/04	MISE A JOUR	F.IBANEZ
B	27/11/03	MISE A JOUR	M-T GUY
A	24/07/03	EMISSION ORIGINALE	S.HERBIN
Ind	Date	Modifications	NOM

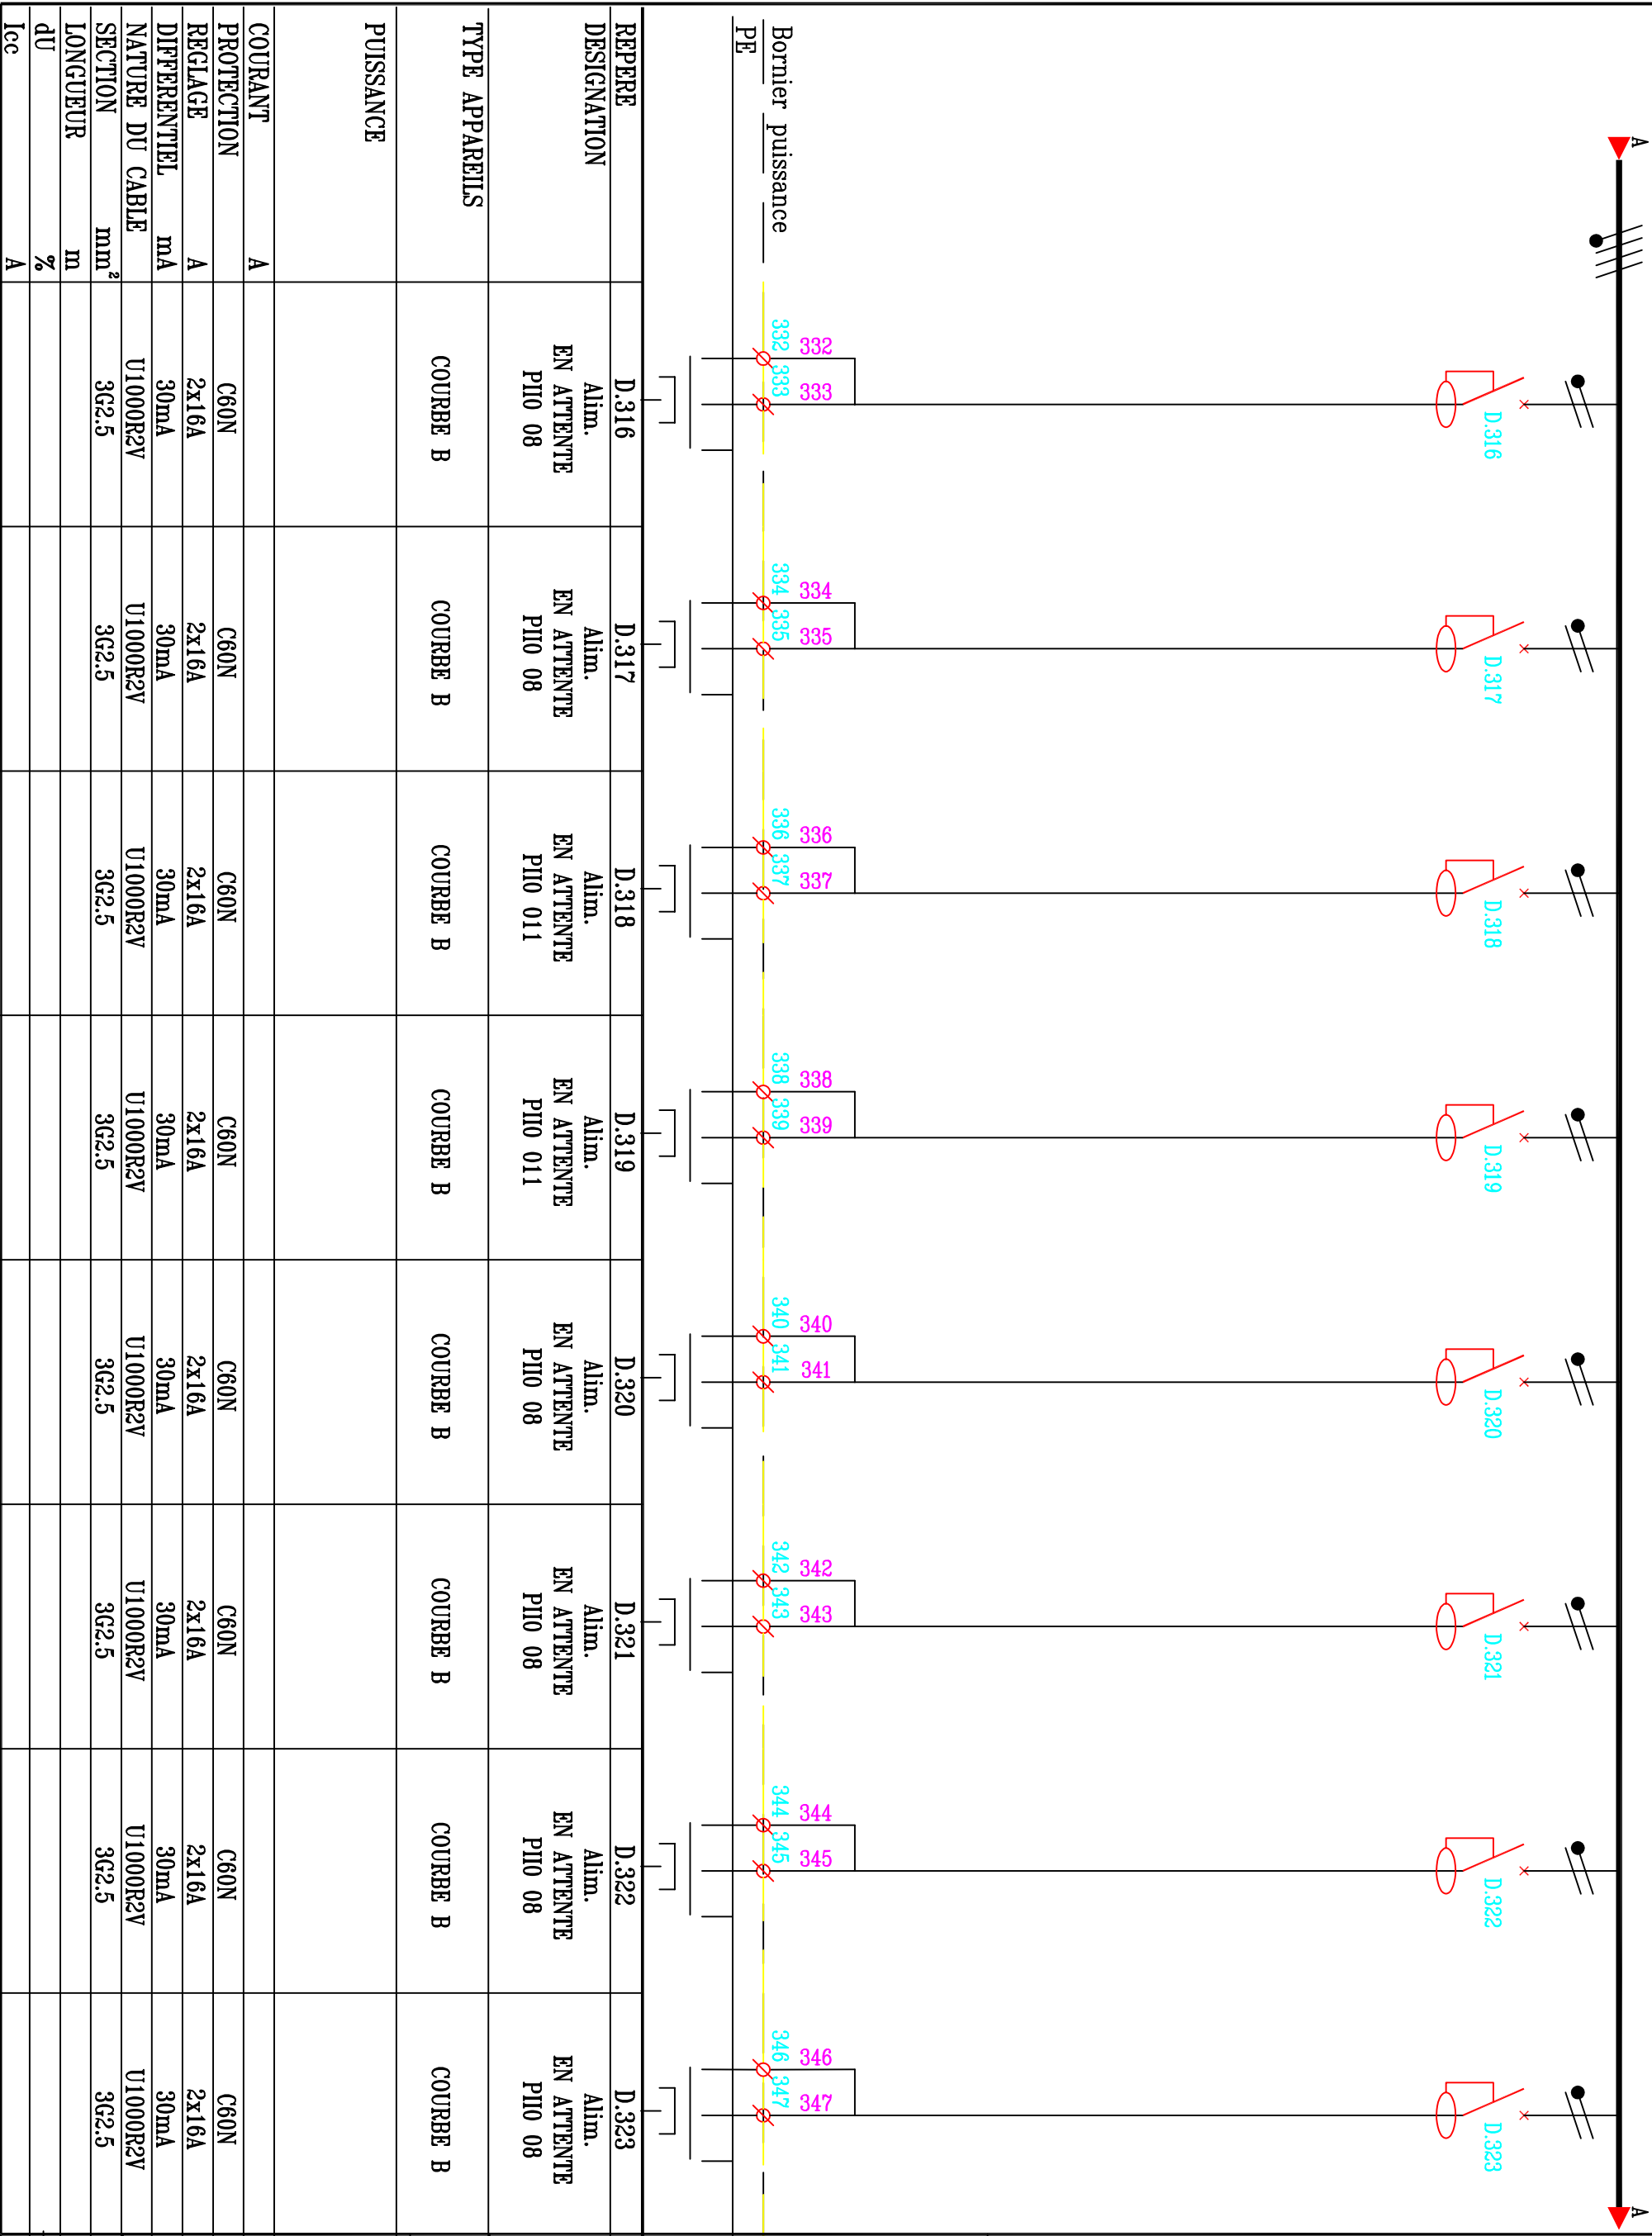SCHEMA DE PUISSANCE



					AMEC SPIE SUD-OUEST 70,Chemin du Payssat 31029 TOULOUSE Cedex Tel:05.61.36.75.75 Fax:05.61.54.47.80	ARMOIRE LABORATOIRE ONDULEE RDC HAUT				
					GROUPE SNEF 68, Ch. de la FLAMBERE 31300 TOULOUSE Cedex Tél : 05.61.15.82.40 Fax : 05.61.15.82.41					
D	01/12/04	MISE A JOUR	F.IBANEZ			6569	N0-04-TD-003H.0wq	N0-04	6	.0
C	30/07/04	MISE A JOUR	F.IBANEZ							
B	27/11/03	MISE A JOUR	M-T GUY							
A	24/07/03	EMISSION ORIGINALE	S.HERBIN							
Ind	Date	Modifications	NOM							






AMEC SPIE SUD-OUEST
70,Chemin du Payssat
31029 TOULOUSE Cedex
Tel:05.61.36.75.75
Fax:05.61.54.47.80



GROUPE SNEF
68, Ch. de la FLAMBERE
31300 TOULOUSE Cedex
Tél : 05.61.15.82.40
Fax : 05.61.15.82.41

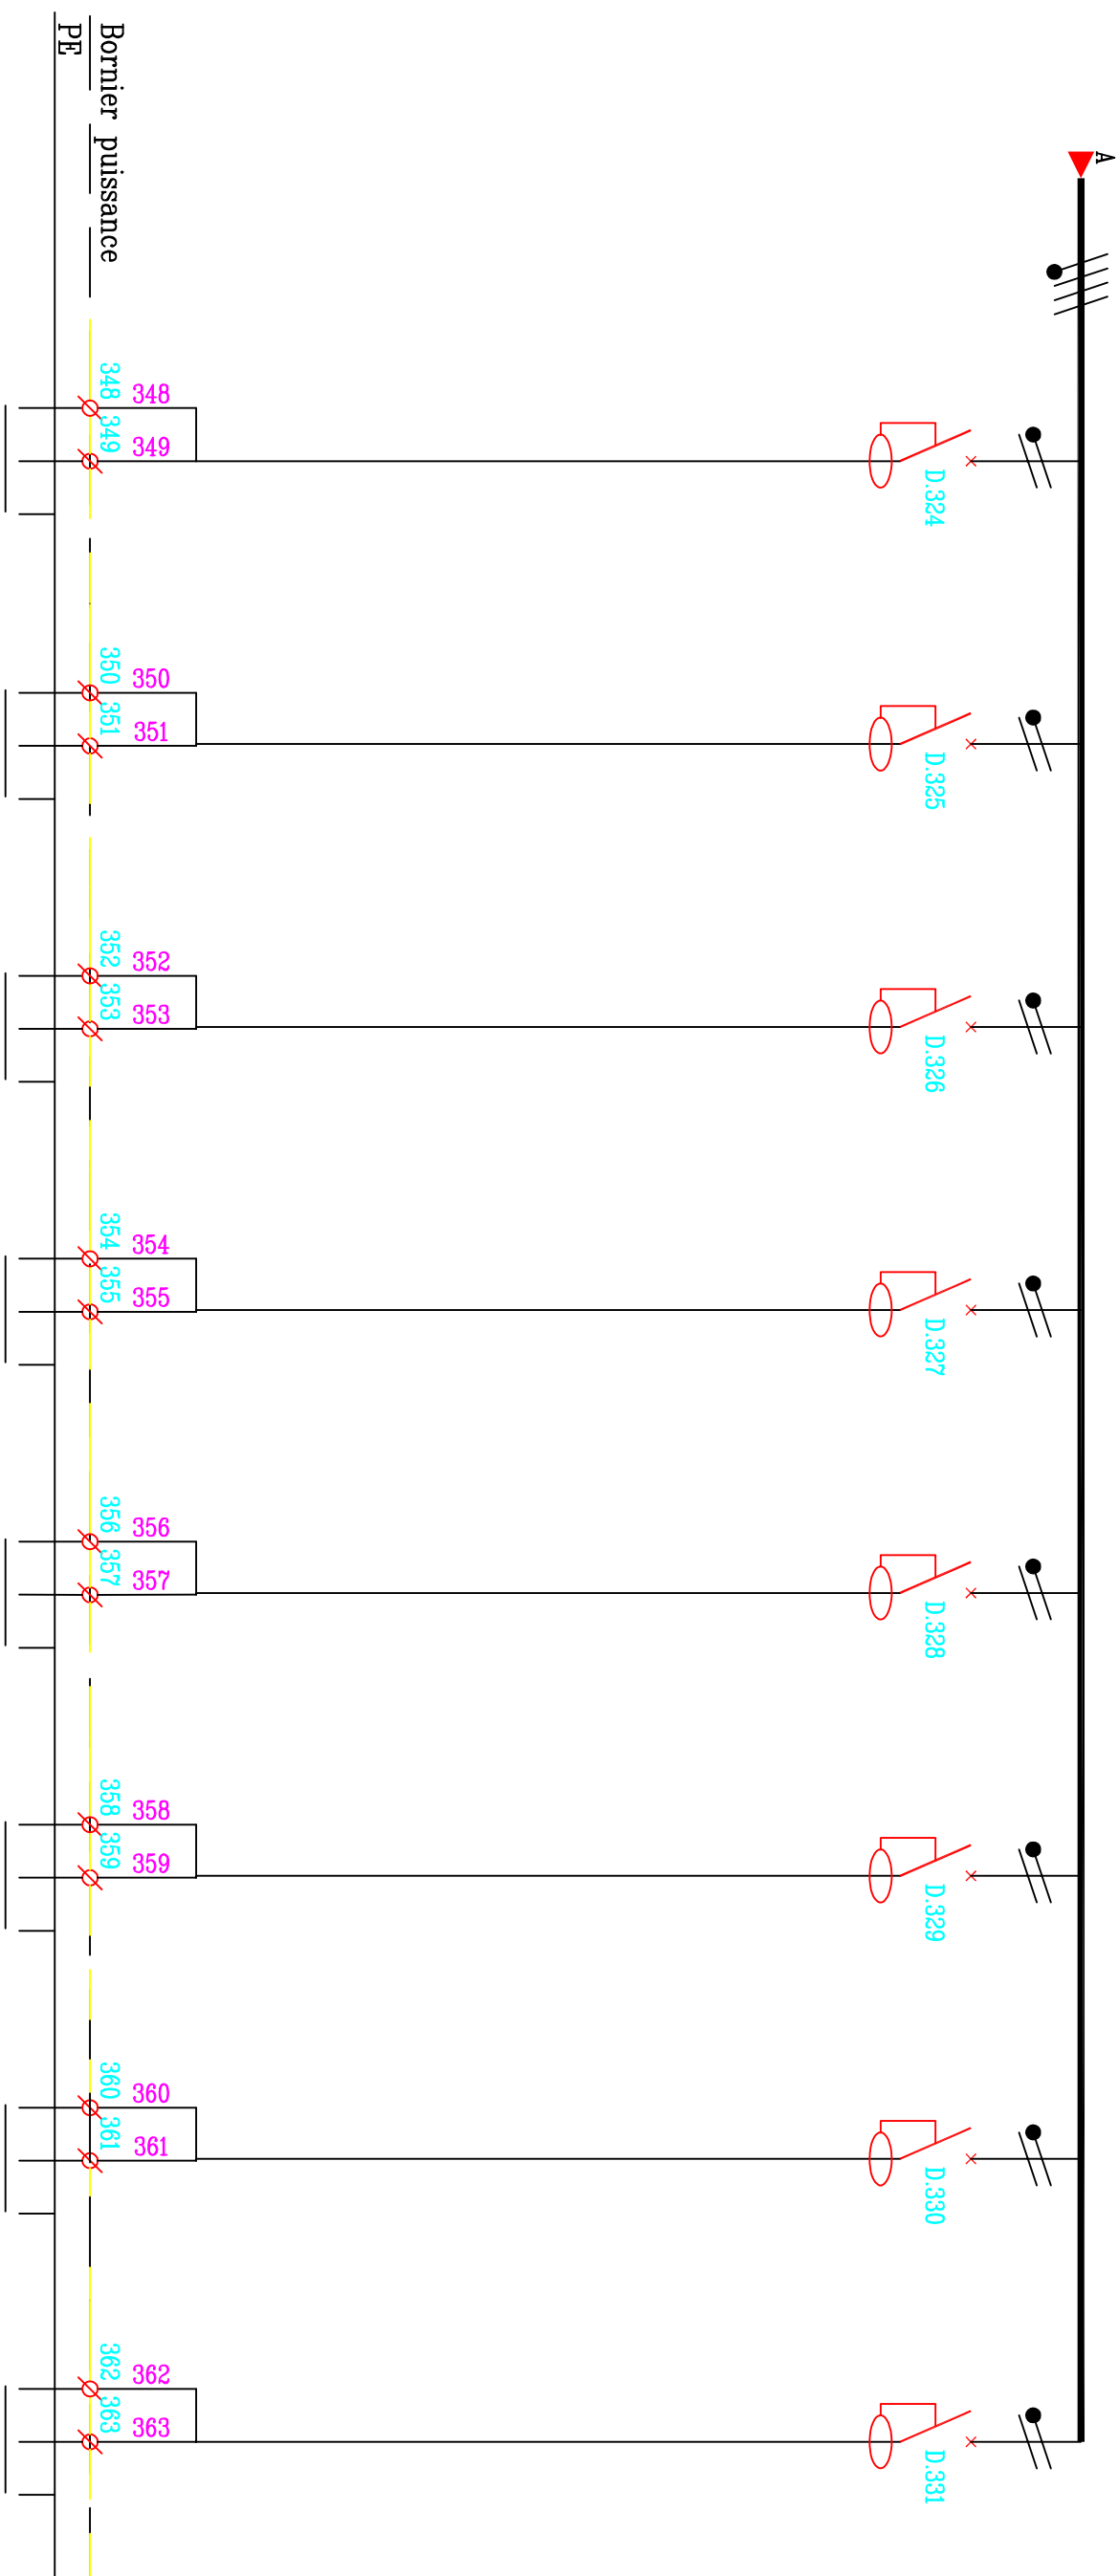SCHEMA DE PUISSANCE

[illegible]

				 AMEC SPIE SUD-OUEST 70,Chemin du Payssat 31029 TOULOUSE Cedex Tel:05.61.36.75.75 Fax:05.61.54.47.80	ARMOIRE LABORATOIRE ONDULEE RDC HAUT				
D	01/12/04	MISE A JOUR	F.IBANEZ	 GROUPE SNEF 68, Ch. de la FLAMBERE 31300 TOULOUSE Cedex Tél : 05.61.15.82.40 Fax : 05.61.15.82.41					
C	30/07/04	MISE A JOUR	F.IBANEZ						
B	27/11/03	MISE A JOUR	M-T GUY						
A	24/07/03	EMISSION ORIGINALE	S.HERBIN						
Ind	Date	Modifications	NOM		6569	N0-04-TD-003H.0wg	N0-04	7	.0

SCHEMA DE PUISSANCE



ARMOIRE LABORATOIRE ONDULEE
RDC HAUT




AMEC SPIE SUD-OUEST
70,Chemin du Payssat
31029 TOULOUSE Cedex
Tel:05.61.36.75.75
Fax:05.61.54.47.80




GROUPE SNEF
68, Ch. de la FLAMBERE
31300 TOULOUSE Cedex
Tél : 05.61.15.82.40
Fax : 05.61.15.82.41



D	01/12/04	MISE A JOUR	F.IBANEZ
C	30/07/04	MISE A JOUR	F.IBANEZ
B	27/11/03	MISE A JOUR	M-T GUY
A	24/07/03	EMISSION ORIGINALE	S.HERBIN
Ind	Date	Modifications	NOM

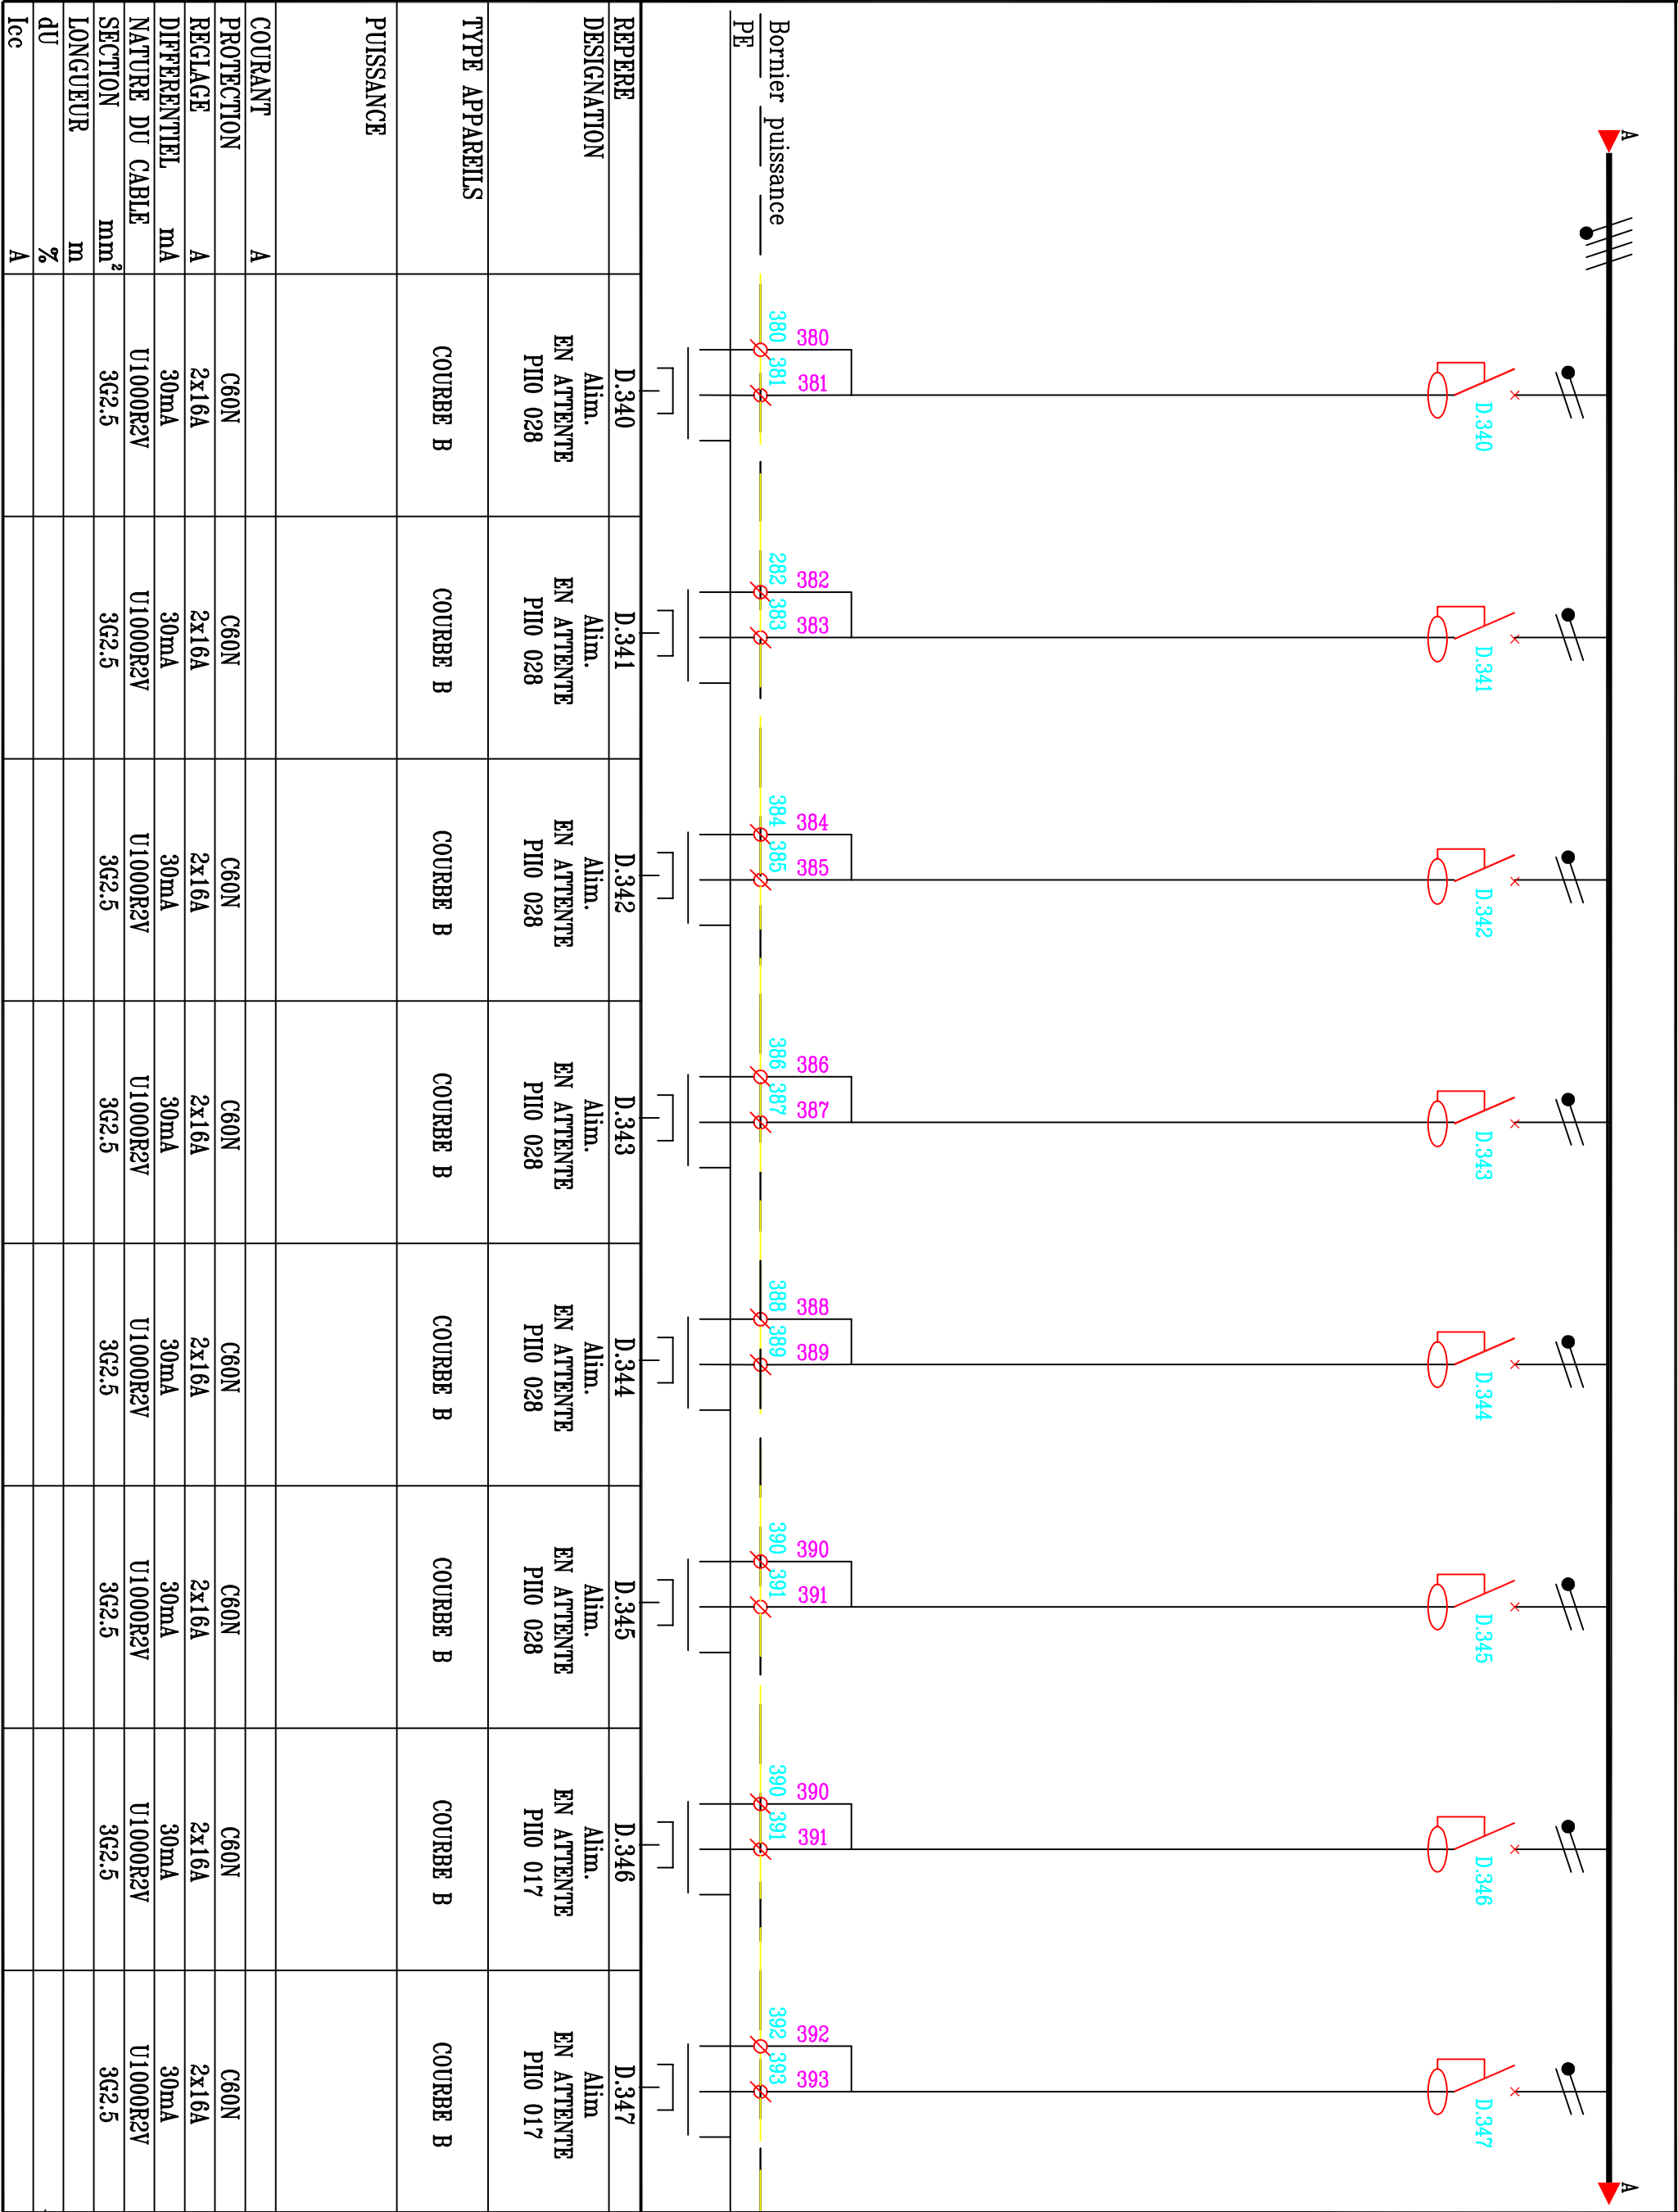SCHEMA DE PUISSANCE

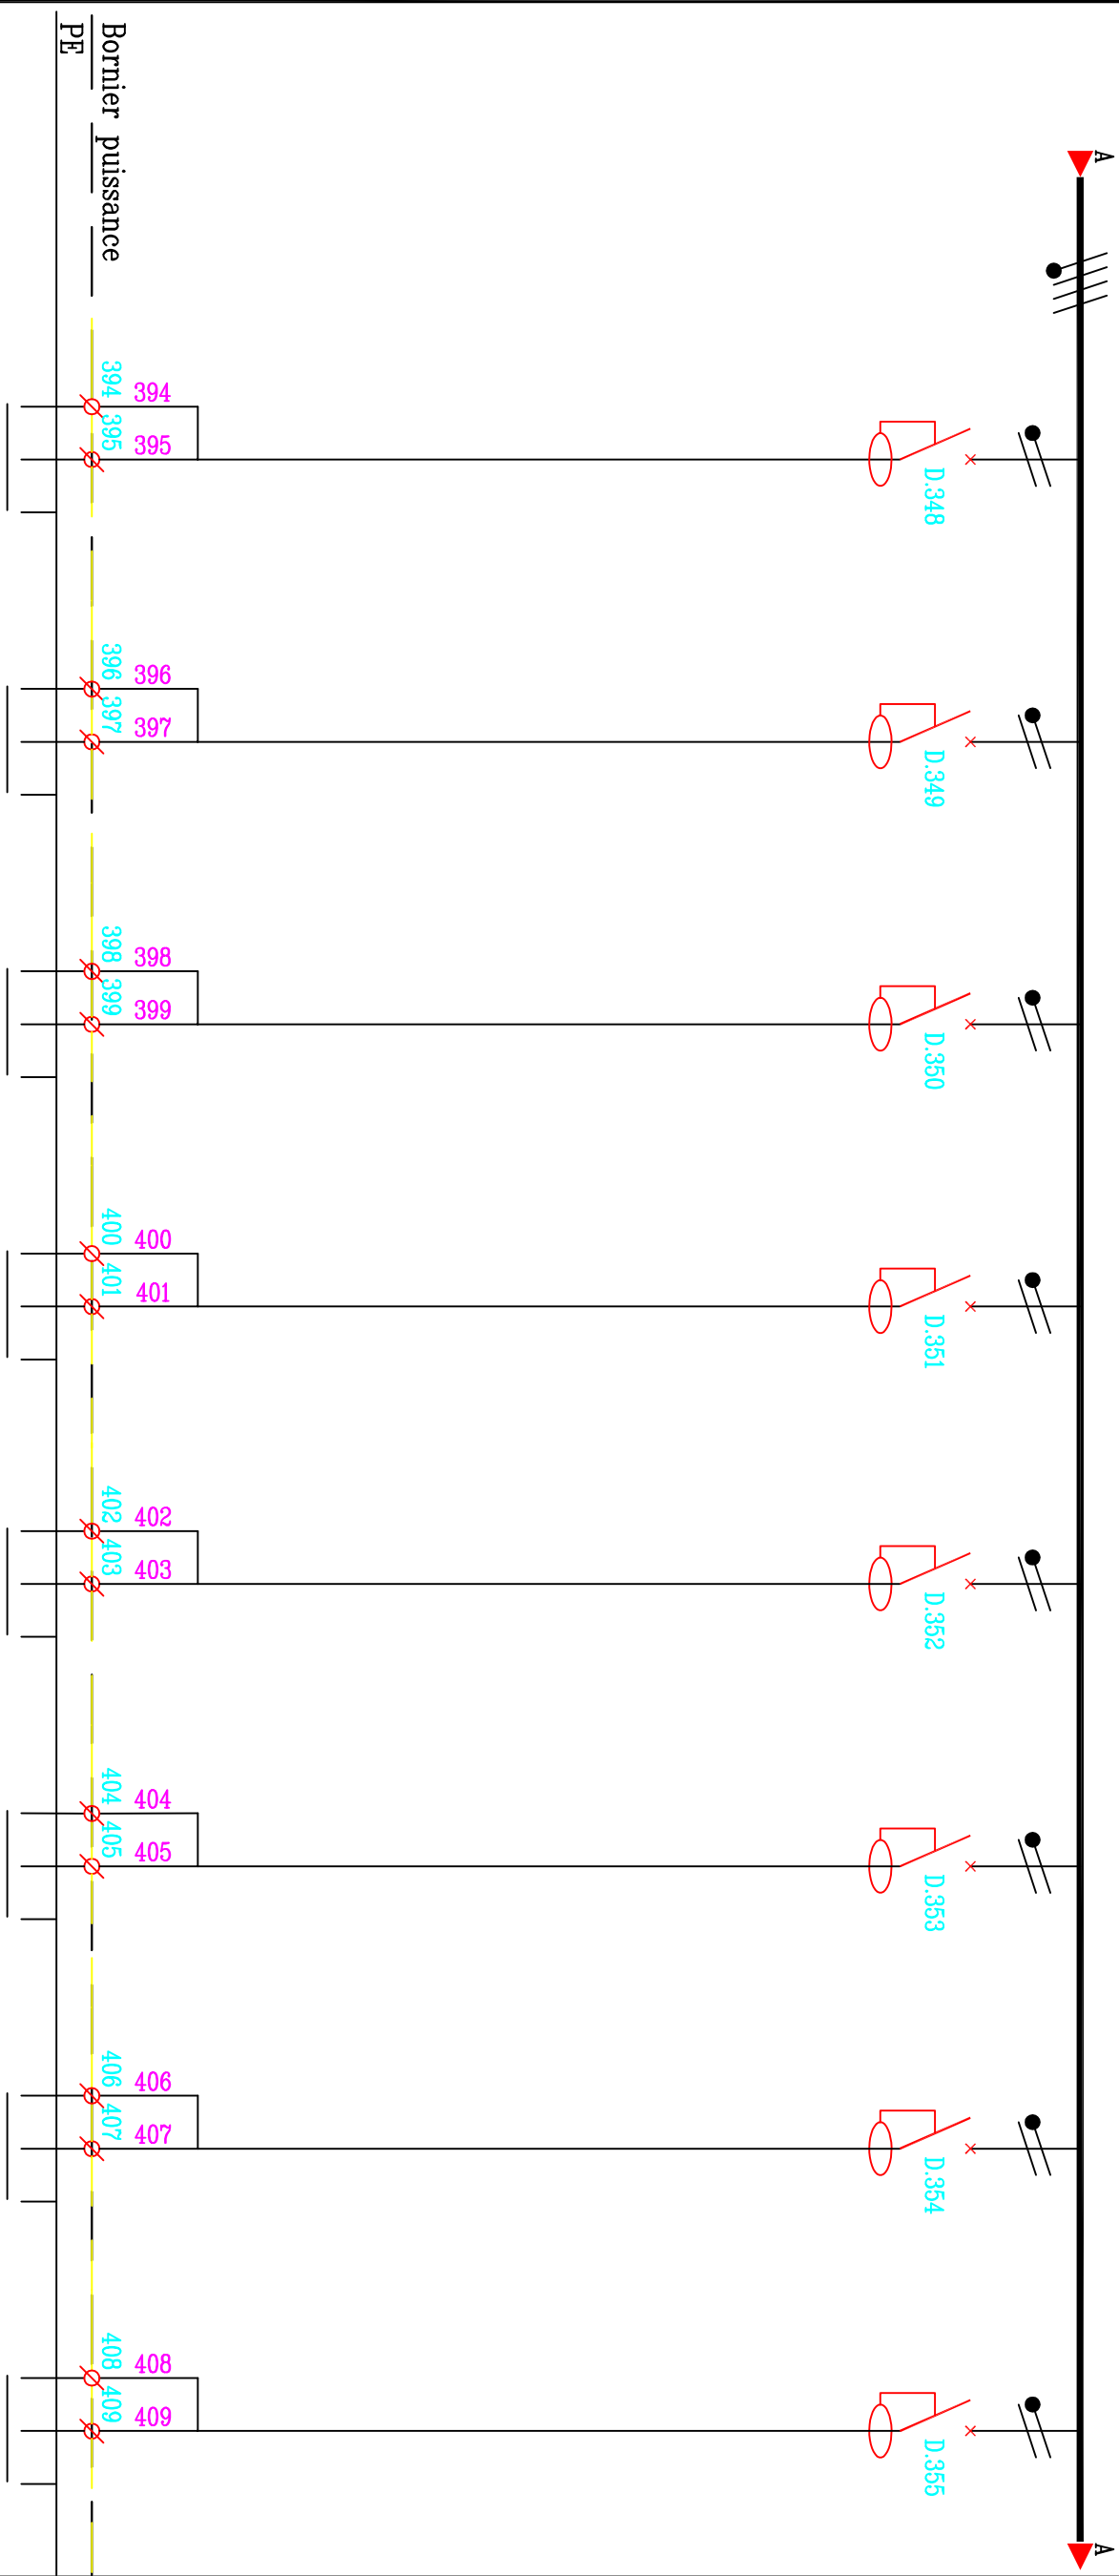


SCHEMA DE PUISSANCE



[illegible]

				 AMEC SPIE SUD-OUEST 70,Chemin du Payssat 31029 TOULOUSE Cedex Tel:05.61.36.75.75 Fax:05.61.54.47.80	ARMOIRE LABORATOIRE ONDULEE RDC HAUT				
D	01/12/04	MISE A JOUR	F.IBANEZ	 GROUPE SNEF 68, Ch. de la FLAMBERE 31300 TOULOUSE Cedex Tél : 05.61.15.82.40 Fax : 05.61.15.82.41					
C	30/07/04	MISE A JOUR	F.IBANEZ						
B	27/11/03	MISE A JOUR	M-T GUY						
A	24/07/03	EMISSION ORIGINALE	S.HERBIN						
Ind	Date	Modifications	NOM		6569	N0-04-TD-003H.0wg	N0-04	10	.0

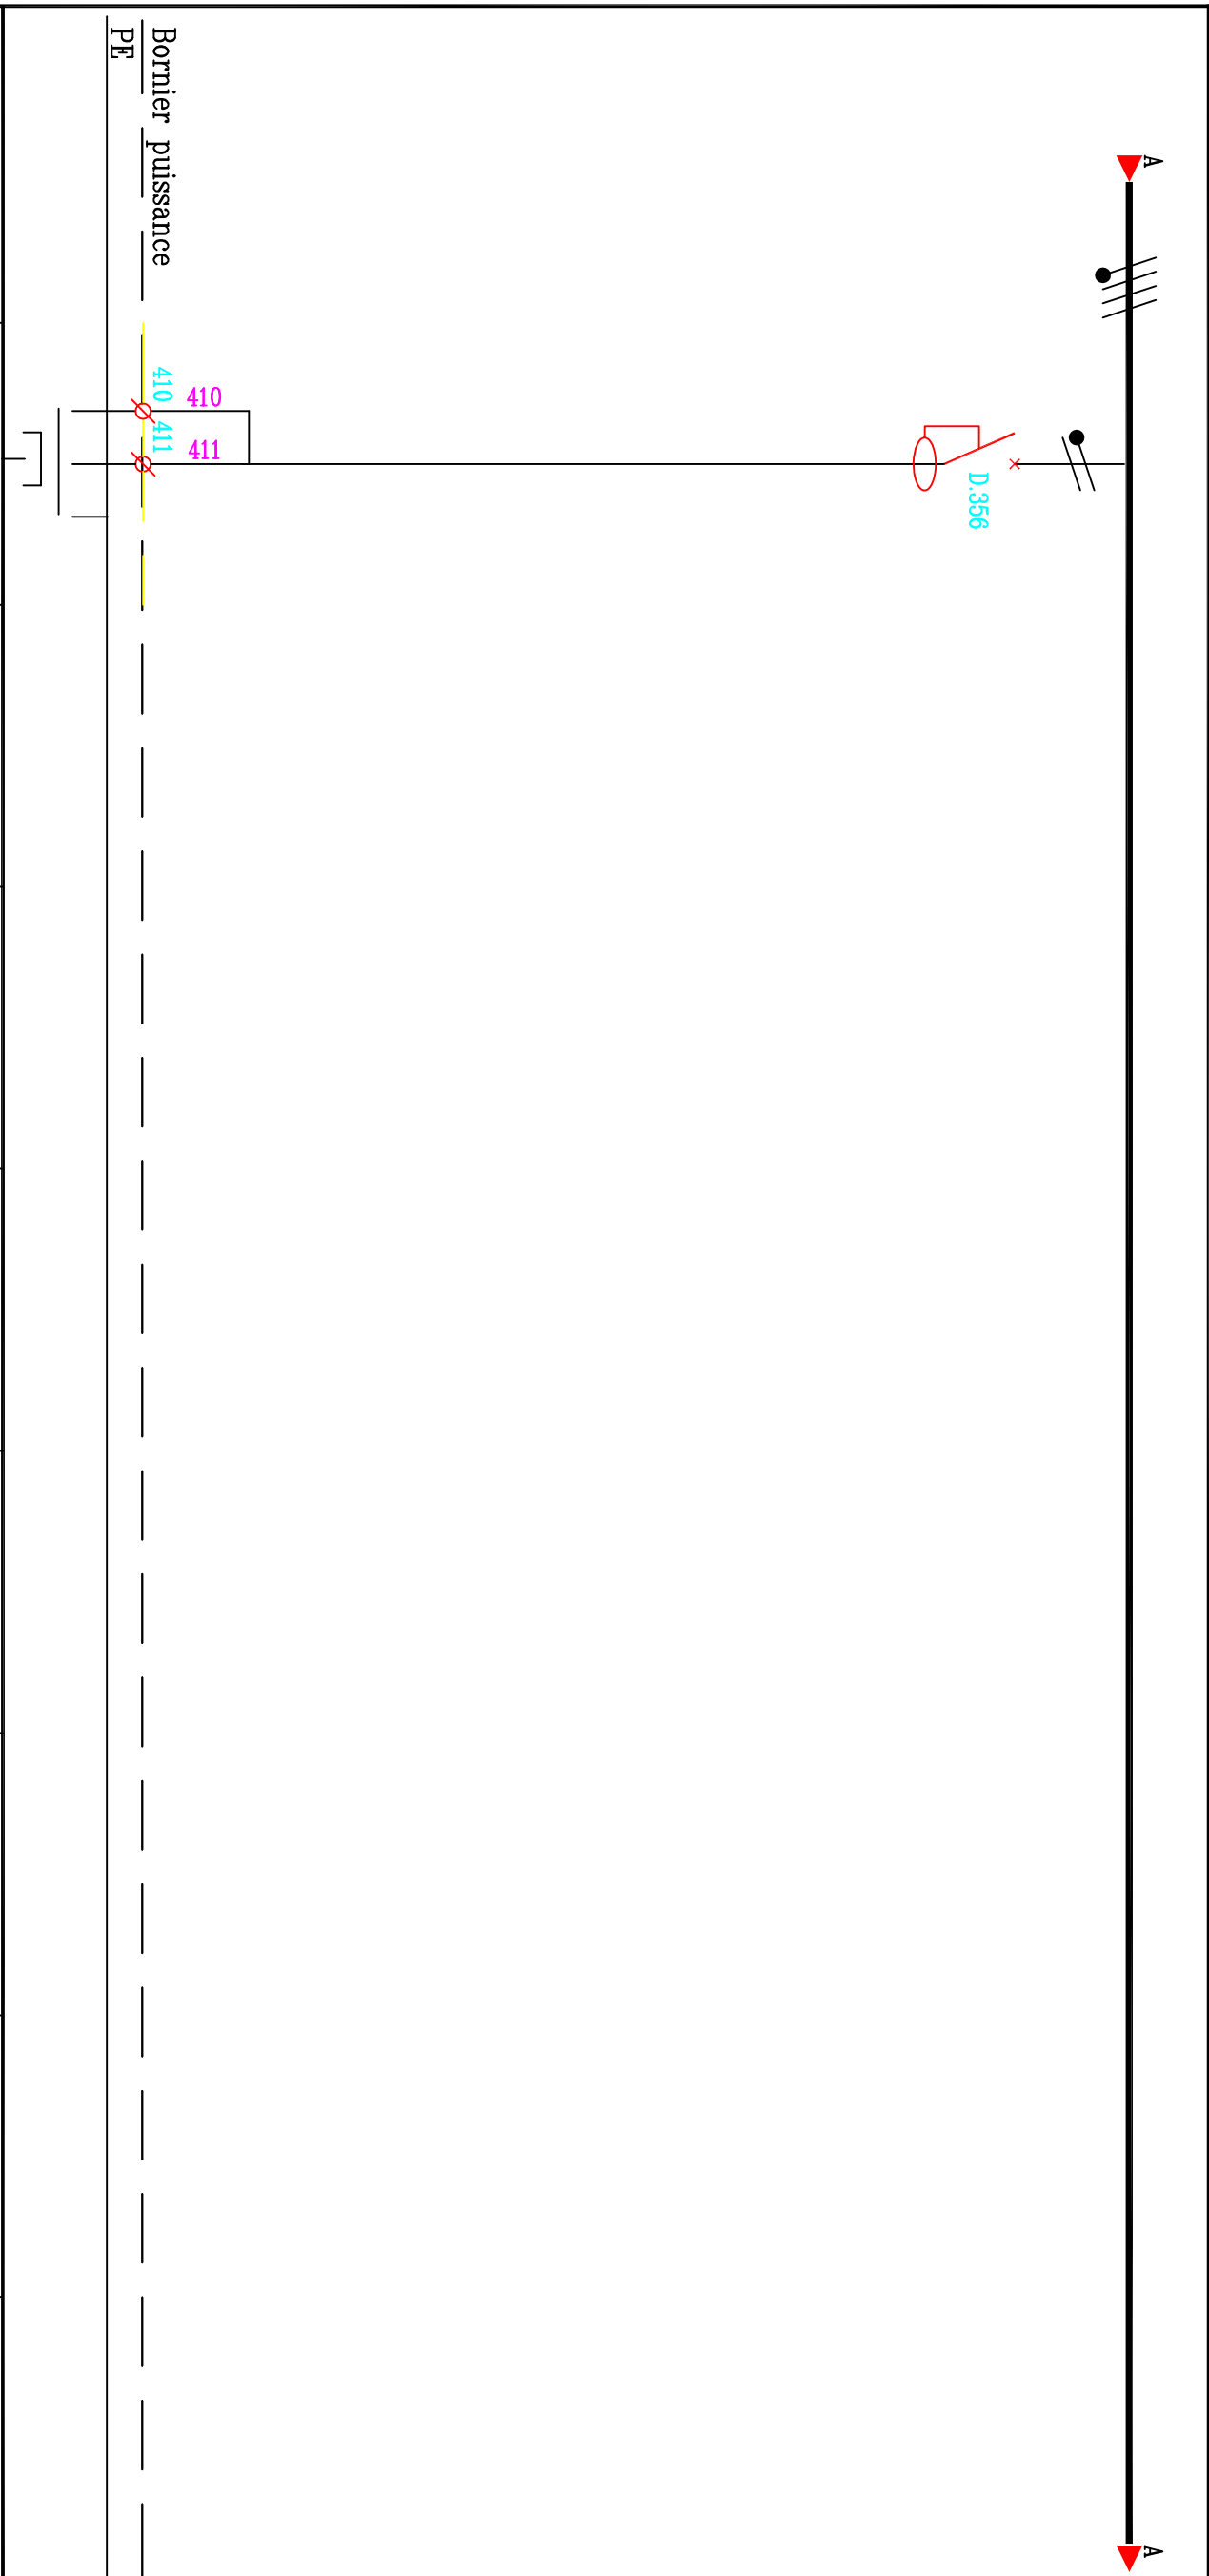SCHEMA DE PUISSANCE



REPÈRE	D.356								
DESIGNATION	Alim EN ATTENTE PIO 020								
TYPE APPAREILS	COURBE B								
PUISSANCE									
COURANT	A								
PROTECTION	C60N								
REGIAGE	2x16A								
DIFFERENTIEL	30mA								
NATURE DU CABLE	UI000R2V								
SECTION	mm ² 3G2.5								
LONGUEUR	m								
du	%								
Icc	A								

				 AMEC SPIE SUD-OUEST 70,Chemin du Payssat 31029 TOULOUSE Cedex Tel:05.61.36.75.75 Fax:05.61.54.47.80	ARMOIRE LABORATOIRE ONDULEE RDC HAUT			
D	01/12/04	MISE A JOUR	F.IBANEZ	 GROUPE SNEF 68, Ch. de la FLAMBERE 31300 TOULOUSE Cedex Tél : 05.61.15.82.40 Fax : 05.61.15.82.41	6569 NO-04-TD-003H.0wg NO-04 11 .0			
C	30/07/04	MISE A JOUR	F.IBANEZ					
B	27/11/03	MISE A JOUR	M-T GUY					
A	24/07/03	EMISSION ORIGINALE	S.HERBIN					
Ind	Date	Modifications	NOM					