

DATE : ____/____/____

☐ BPO

☐ VSO

☐ Récolement

☐ BPE

☐ VAO

PREVOIR 30%
DE RESERVE DE PLACE

NOM :

VISA

402-05-STMP-TBEP-a

VALIDATION DE L'INDICE :

Visa
Dessiné par

Visa
Vérifié par

Visa
Approuvé par

PREVOIR BORNES
DE RACCORDEMENT POUR
PONTAGE DE COFFRET A COFFRET
EN 4x25 + 1x16 PE



ARMOIRE CIRCULATION LABO.
TD-005B

Origine: TGBT 1-S
Repere: D4
Tension: 415V – 50Hz
R Neutre: IT
Ik3 max: 9 kA


maîtrise d'ouvrage	Hôpitaux de Toulouse Hôpital Purpan		<div><div>architectes ingénieurs associés</div><div>agence de nantes 15 rue de la rivaudière 44300 saint herblain tél : 02 40 38 13 13 fax : 02 40 92 11 37 aia.nantes@a-i-a.fr</div></div>
	projet		<div><div><div>ceraingenierre</div><div>agence de nantes 15 rue de la rivaudière 44300 saint herblain tél : 02 40 38 13 13 fax : 02 40 92 11 37 aia.nantes@a-i-a.fr</div></div><div>institut fédératif de biologie Programme 2002</div><div><div>SEQUENCES</div><div>26 rue Michel Magre - BP 3004 44024 Nantes cedex 03 Tél : 05 34 51 43 90 Fax : 05 34 51 13 91 e-mail: sequences@wanadoo.fr</div><div><div>BETEREM</div><div>INGENIERIE</div></div></div></div>
dossier	titre du document		PHASE DOE
visio	Dossier d'ouvrages exécutés		N° DOSSIER 6569
	ARMOIRE CIRCULATION LABO. TD-005B RDC BAS		AUTEUR AMEC SPIE
			DES : D.PICHAUD
			VERIF : D.PICHAUD
spécialité	ELECTRICITE CFO		FICH S1-06-TD-005B.dwg DATE : 30/07/04 ECH : Sans
entreprise	<div><div><div>amecspie</div><div>AMEC SPIE sud-ouest 70, chemin du PaysSAT 31029 Toulouse Cedex Tél: 05.61.36.75.75 Fax: 05.61.54.47.80</div></div><div><div>SNEF</div><div>GROUPE SNEF AGENCE DE TOULOUSE 68, Ch. de la FLAMBERE 31300 TOULOUSE Tél : 05.61.15.82.40 Fax : 05.61.15.82.41</div></div></div>		S1-06
DATE :			INDICE : .O

SOMMAIRE



1	PAGE DE GARDE	28	
2	SOMMAIRE	29	
3	ARRIVEE TABLEAU NORMAL	30	
4	SCHEMA DE PUISSANCE	31	
5	SCHEMA DE PUISSANCE	32	
6	SCHEMA DE PUISSANCE	33	
7	SCHEMA DE PUISSANCE	34	
8		35	
9		36	
10		37	
11		38	
12		39	
13		40	
14		41	
15		42	
16		43	
17		44	
18		45	
19		46	
20		47	
21		48	
22		49	
23		50	
24		51	
25		52	
26		53	
27		54	

				 AMEC SPIE SUD-OUEST 70,Chemin du Payssat 31029 TOULOUSE Cedex Tel:05.61.36.75.75 Fax:05.61.54.47.80	ARMOIRE CIRCULATION LABO.				
				 GROUPE SNEF 68, Ch. de la FLAMBERE 31300 TOULOUSE Cedex Tél : 05.61.15.82.40 Fax : 05.61.15.82.41	RDC BAS				
C	02/12/04	MISE A JOUR	F.IBANEZ		6569	S1-06-TD-005B.dwg	S1-06	2	.0
B	30/07/04	MISE A JOUR	F.IBANEZ						
A	27/11/03	EMISSION ORIGINALE	D.PICHAUD						
Ind	Date	Modifications	NOM						

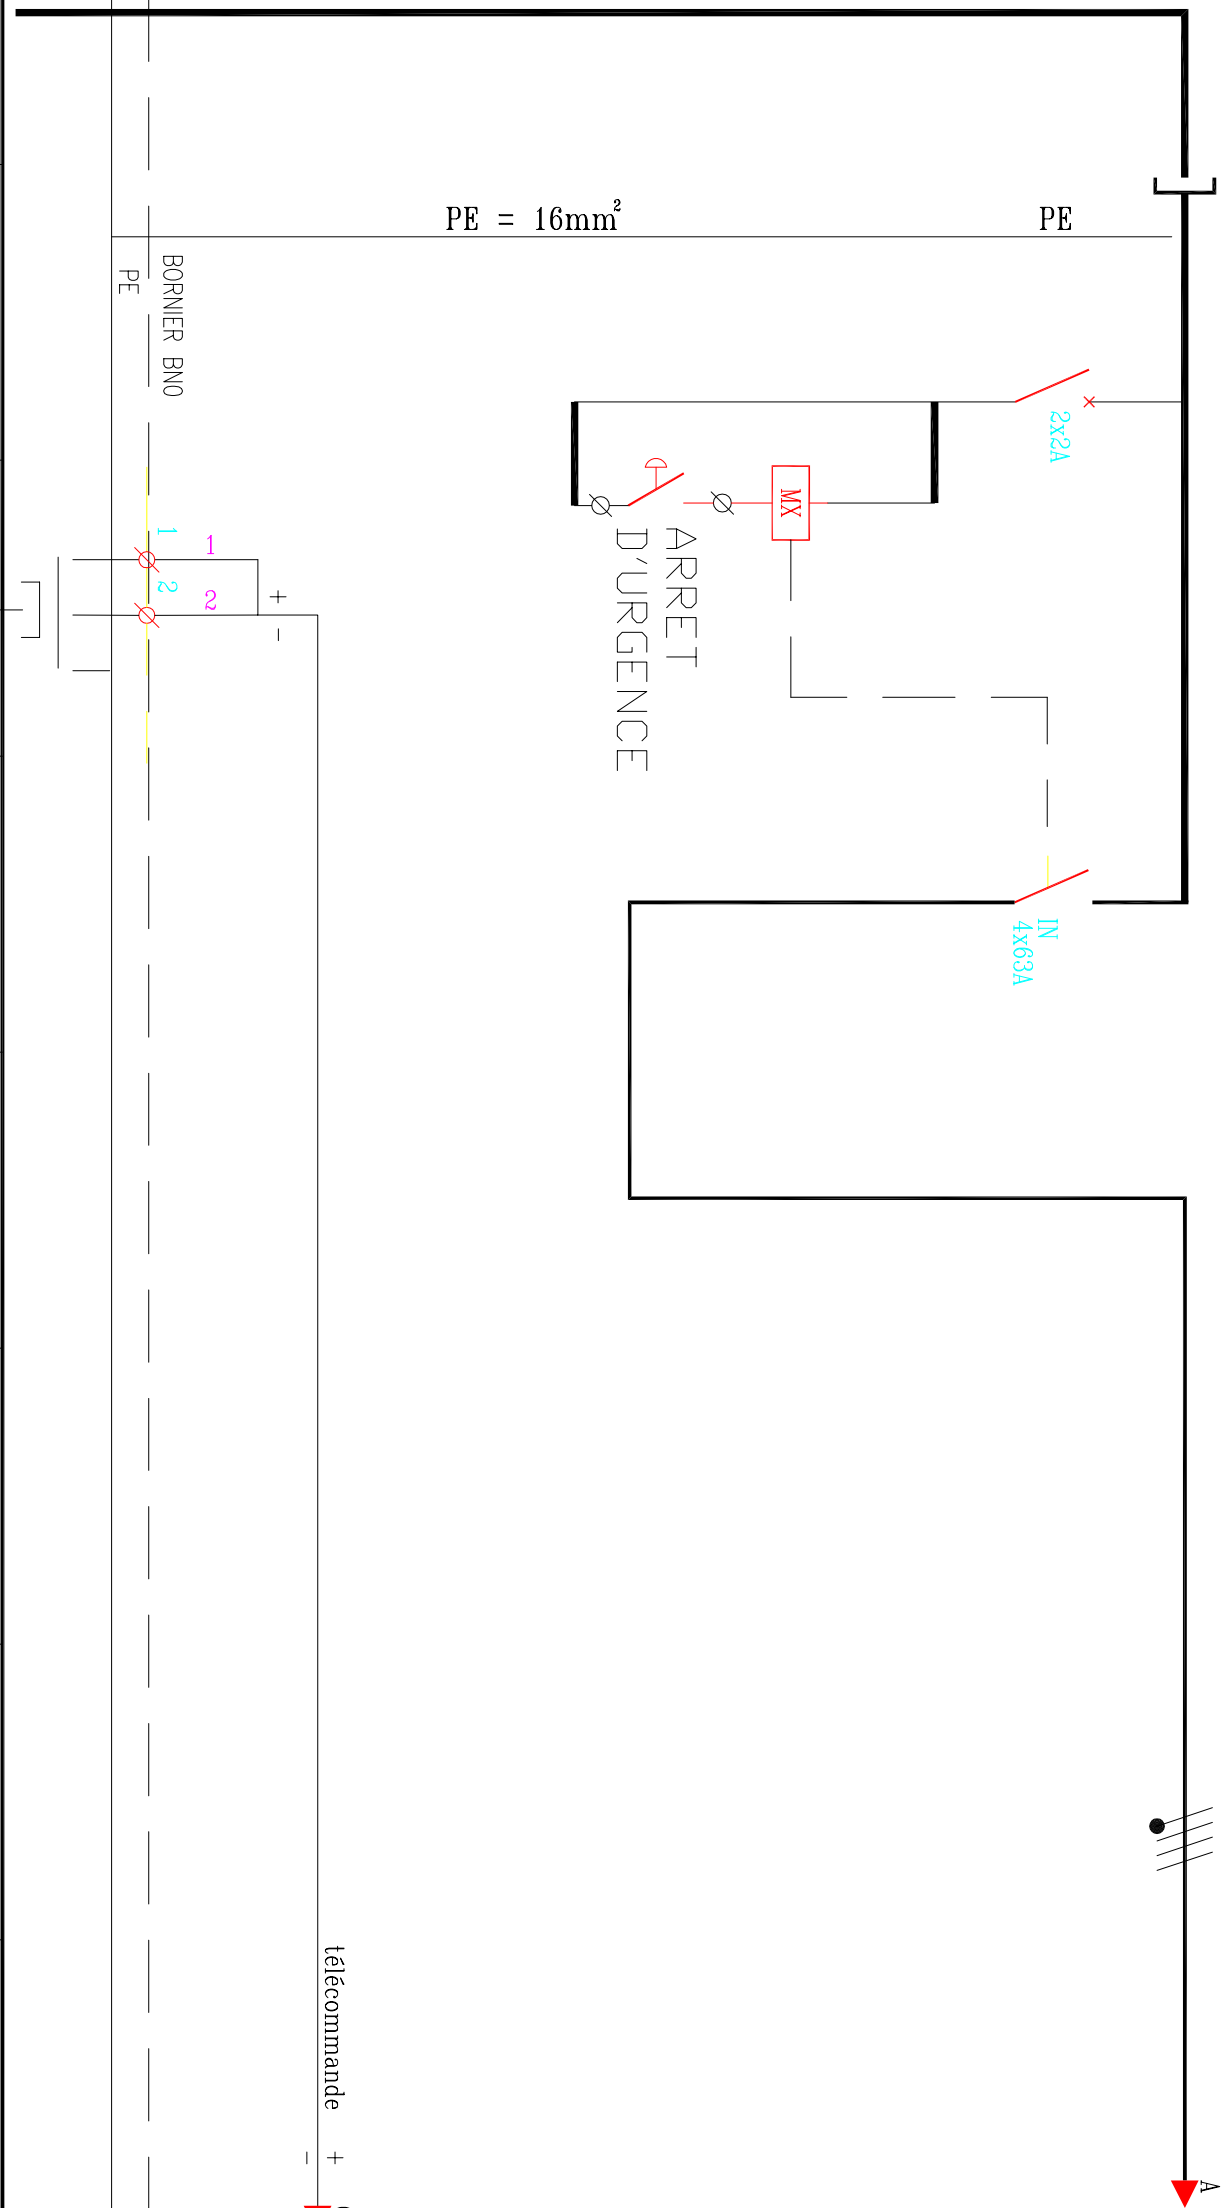
ARRIVÉE TABLEAU NORMAL



REPERE	.			IN					
DESIGNATION	DEPUIS TGBT 1-S		Telecommande Depuis TGBT 1	PROTECTION GENERALE DU TABLEAU					
	.			.					
TYPE APPAREILS	.			.					
	.			.					
PUISSANCE	.			.					
	.			.					
	.			.					
COURANT	A	.		.					
PROTECTION		.		IN63					
REGLAGE	A	.		4x63A					
DIFFERENTIEL	mA	.		.					
NATURE DU CABLE		U1000R2V	U1000R2V	.					
SECTION	mm ²	4x25+1x16	2x1.5	.					
LONGUEUR	m	20m		.					
du	%	.		.					
Icc	A	.		.					

				 AMEC SPIE SUD-OUEST 70,Chemin du Payssat 31029 TOULOUSE Cedex Tel:05.61.36.75.75 Fax:05.61.54.47.80	ARMOIRE CIRCULATION LABO.				
C	02/12/04	MISE A JOUR	F.IBANEZ	 GROUPE SNEF 68, Ch. de la FLAMBERE 31300 TOULOUSE Cedex Tél : 05.61.15.82.40 Fax : 05.61.15.82.41	RDC BAS				
B	30/07/04	MISE A JOUR	F.IBANEZ						
A	27/11/03	EMISSION ORIGINALE	D.PICHAUD						
Ind	Date	Modifications	NOM						
				6569	S1-06-TD-005B.dwg	S1-06	3	.0	

SCHEMA DE PUISANCE

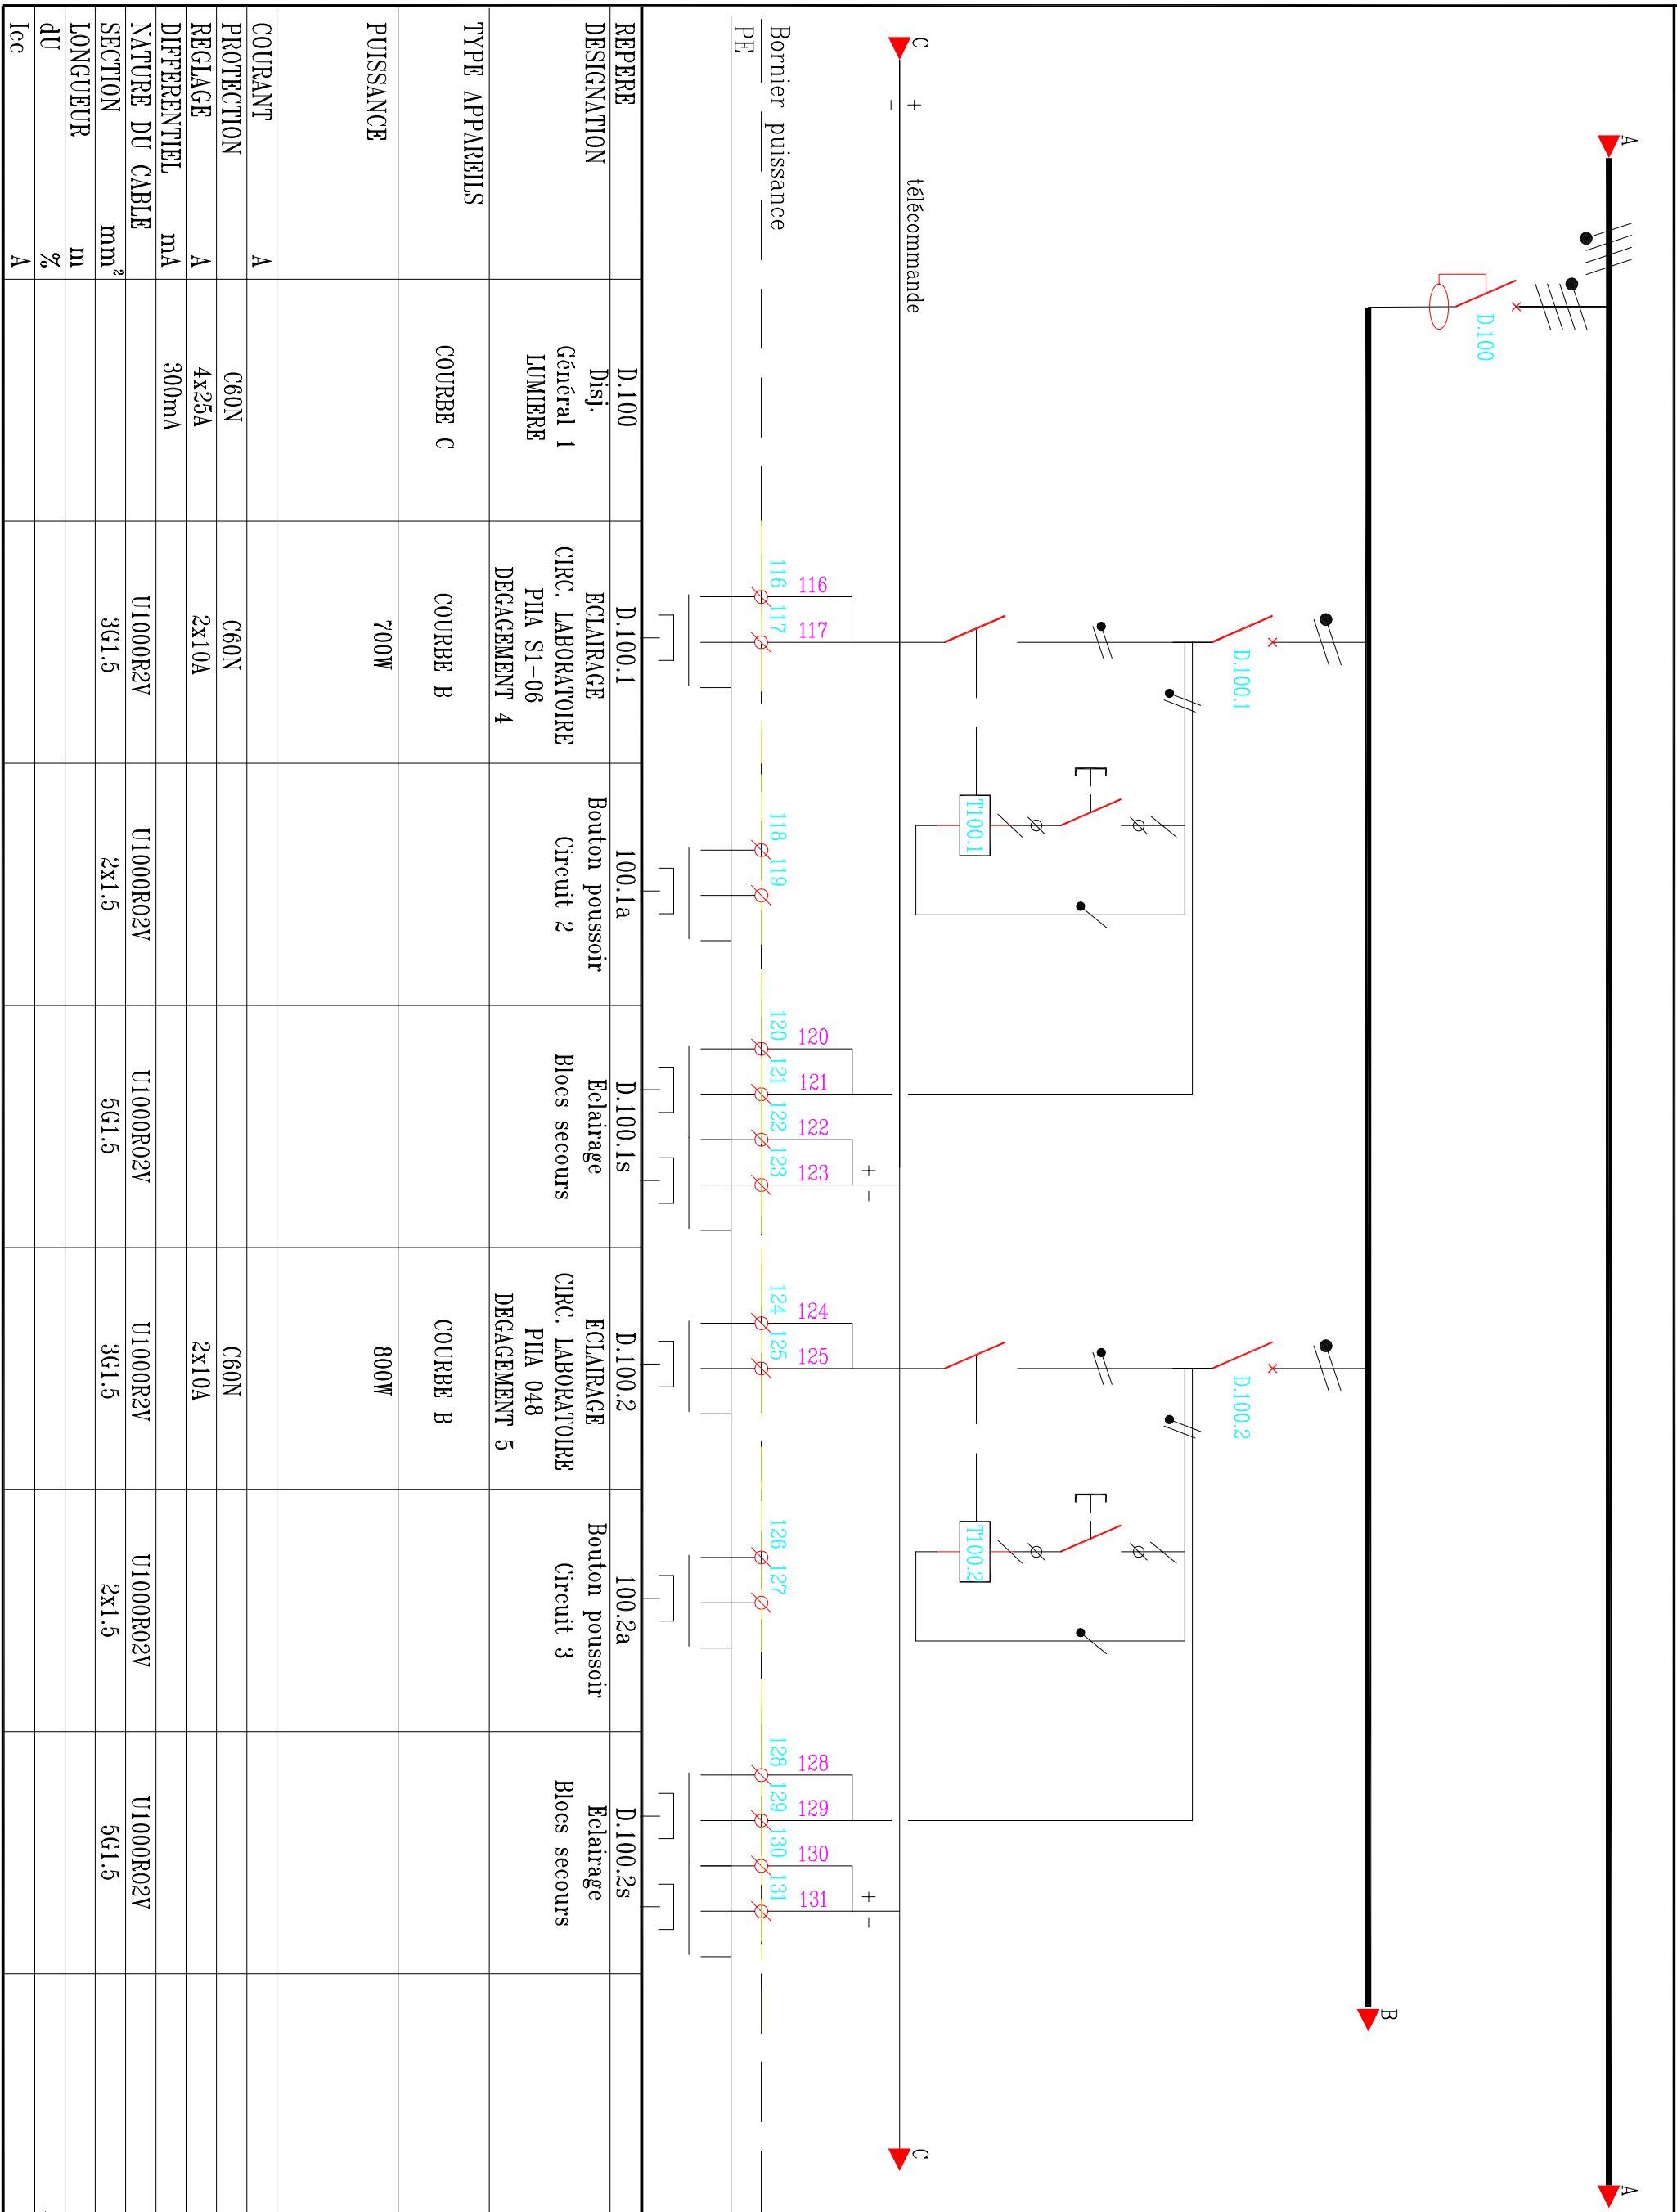

ARMOIRE CIRCULATION LABO.

RDC BAS

6569	S1-06-TD-005B.dwg	S1-06
------	-------------------	-------

4

0.




AMEC SPIE SUD-OUEST
70,Chemin du Payssat
31029 TOULOUSE Cedex
Tel:05.61.36.75.75
Fax:05.61.54.47.80





GROUPE SNEF
68, Ch. de la FLAMBERE
31300 TOULOUSE Cedex
Tél : 05.61.15.82.40
Fax : 05.61.15.82.41

C	02/12/04	MISE A JOUR	F.IBANEZ
B	30/07/04	MISE A JOUR	F.IBANEZ
A	27/11/03	EMISSION ORIGINALE	D.PICHAUD
Ind	Date	Modifications	NOM

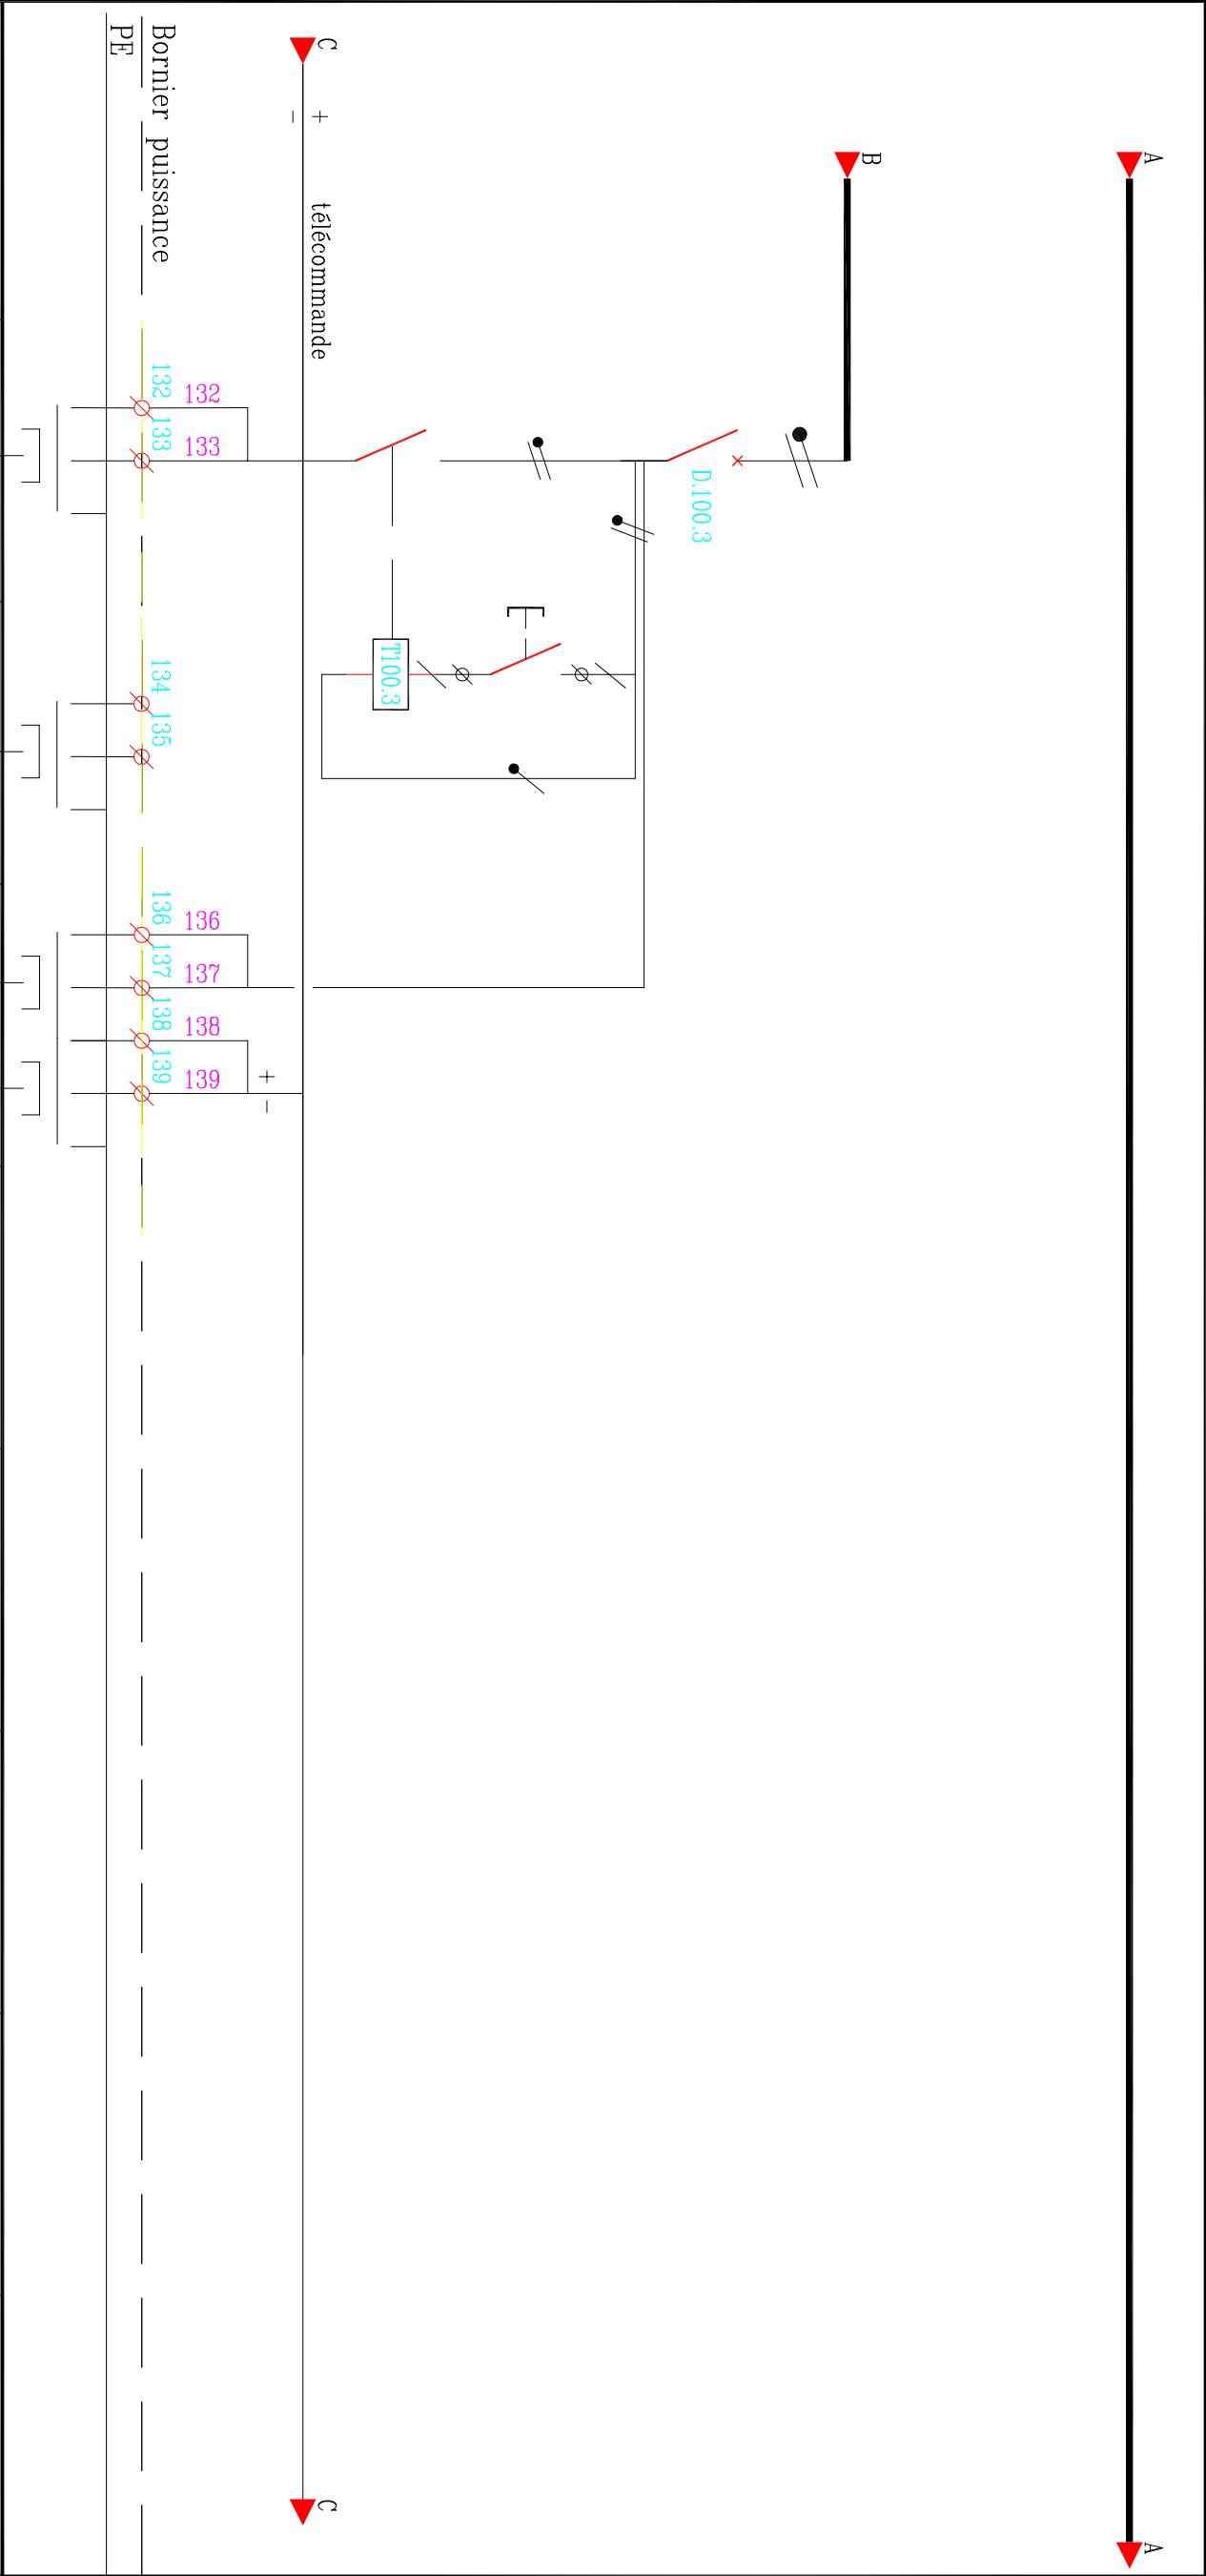
SCHEMA DE PUISSANCE



REPERE	D.100.3	100.3a	D.100.3s						
DESIGNATION	ECLAIRAGE ESC. N°2	Bouton poussoir Circuit 6	Eclairage Blocs secours						
TYPE APPAREILS	COURBE B								
PUISSANCE									
COURANT	A								
PROTECTION	C60N								
REGLAGE	2x10A								
DIFFERENTIEL	mA								
NATURE DU CABLE	U1000R2V	U1000R02V	U1000R02V						
SECTION	mm²	3G1.5	5G1.5						
LONGUEUR	m	2x1.5							
dU	%								
Icc	A								

					AMEC SPIE SUD-OUEST 70,Chemin du Payssat 31029 TOULOUSE Cedex Tel:05.61.36.75.75 Fax:05.61.54.47.80	ARMOIRE CIRCULATION LABO.				
					GROUPE SNEF 68, Ch. de la FLAMBERE 31300 TOULOUSE Cedex Tél : 05.61.15.82.40 Fax : 05.61.15.82.41	RDC BAS escalier				
						6569	S1-06-TD-005B.dwg	S1-06	5	.0
Ind	Date	Modifications			NOM					
C	02/12/04	MISE A JOUR			F.IBANEZ					
B	30/07/04	MISE A JOUR			F.IBANEZ					
A	27/11/03	EMISSION ORIGINALE			D.PICHAUD					

SCHEMA DE PUISSANCE

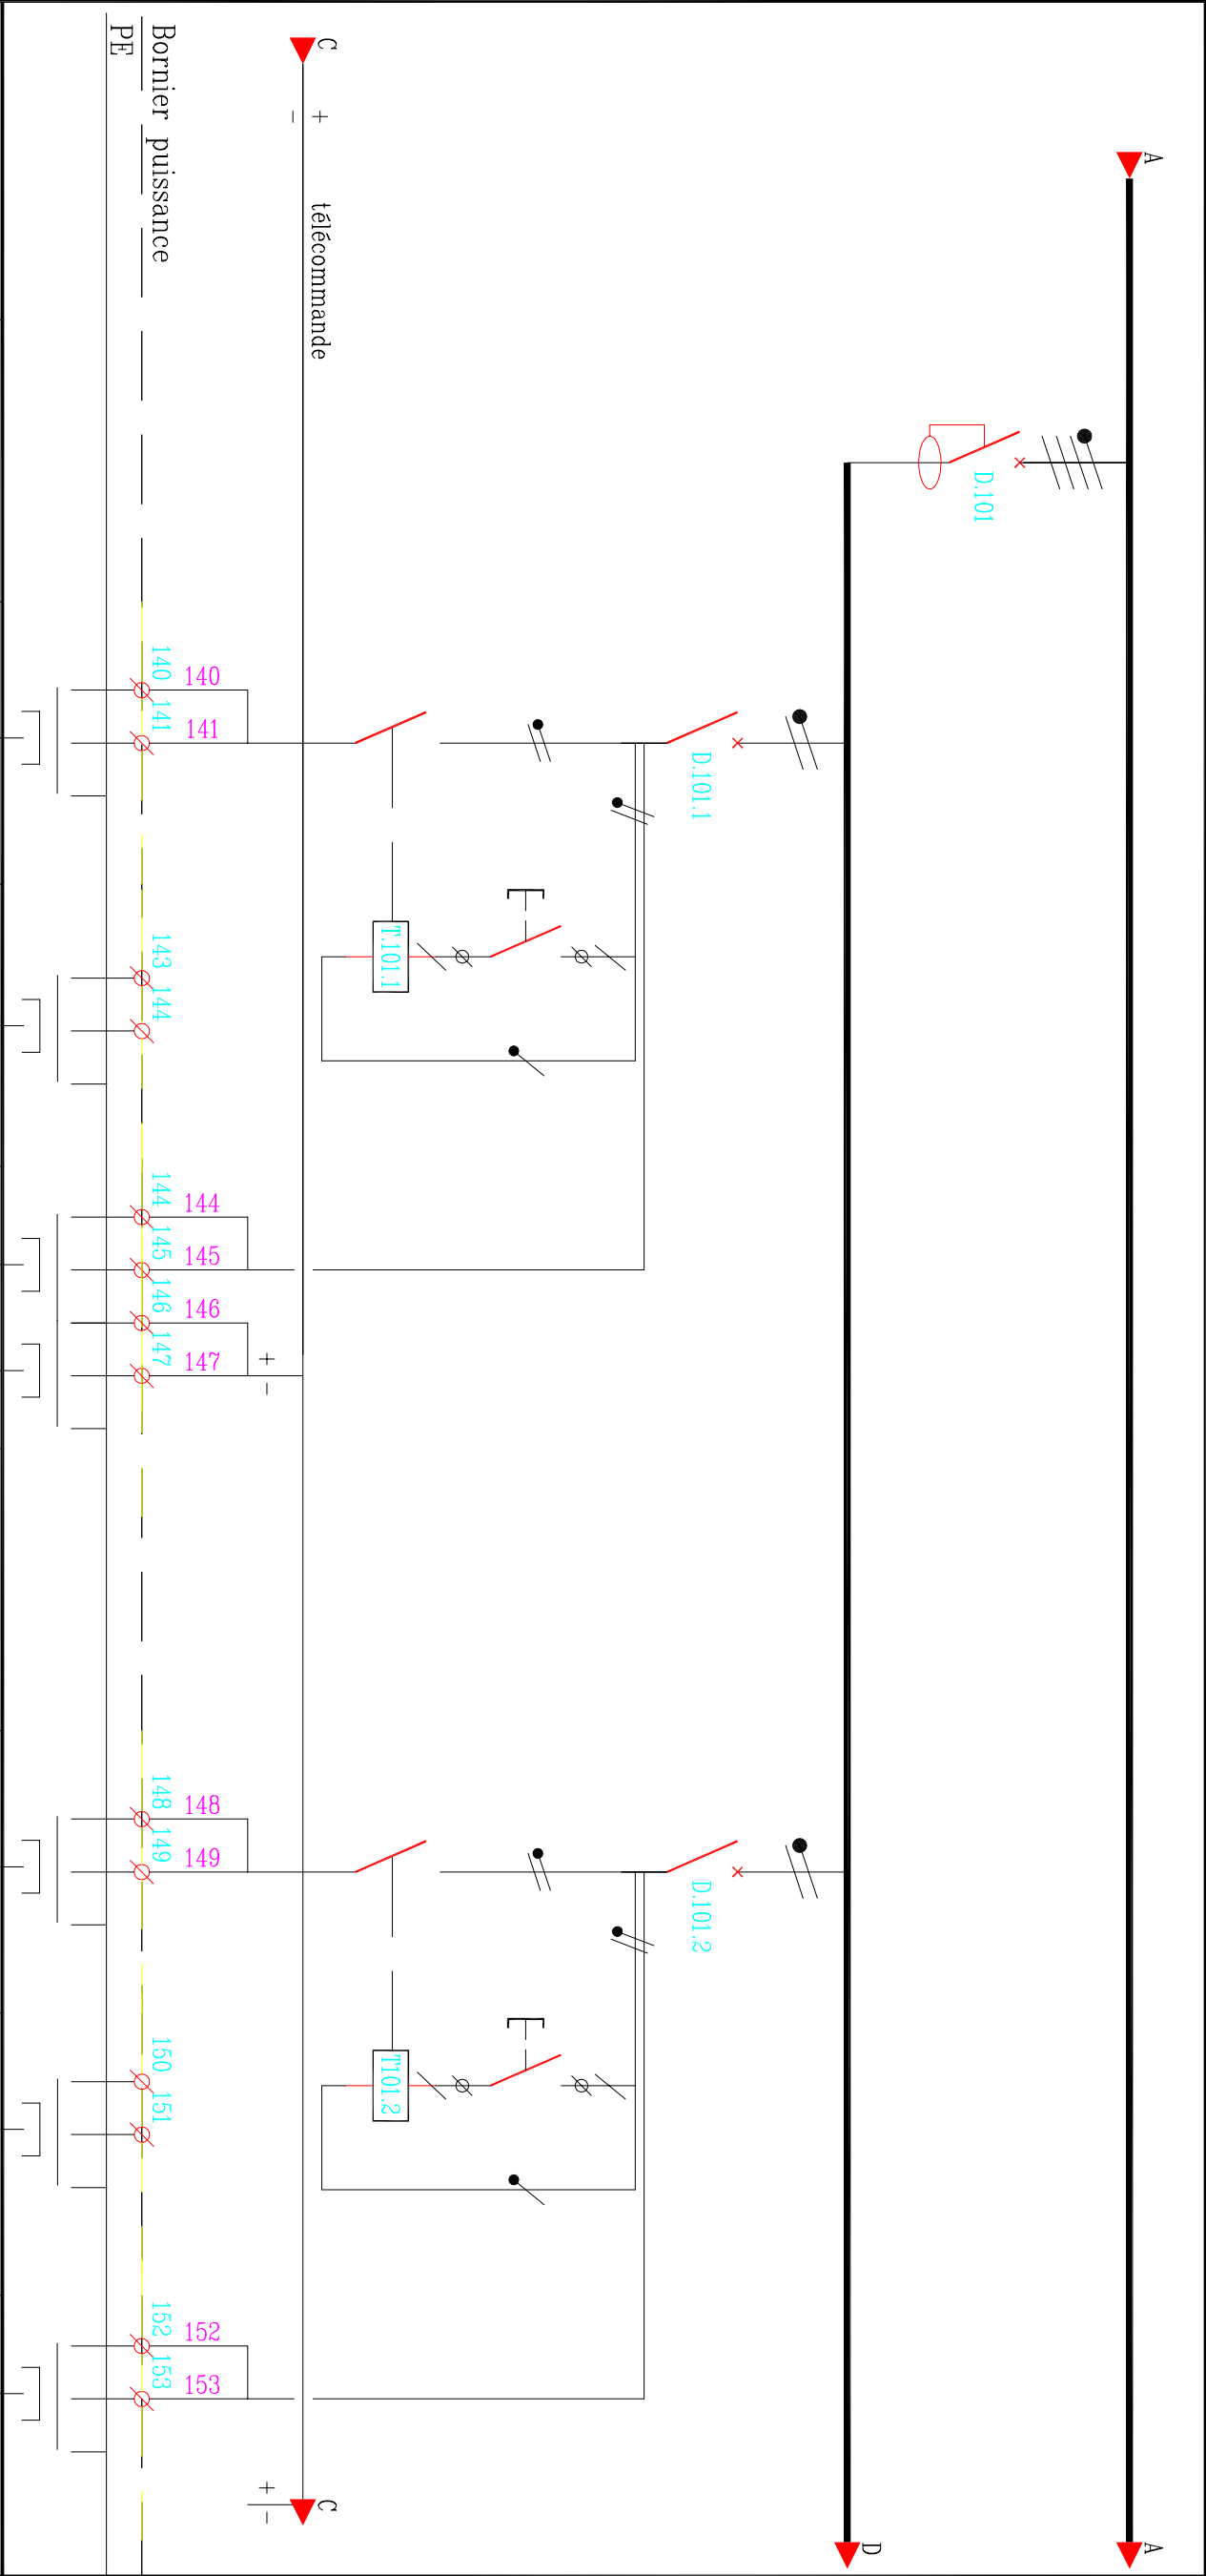

REPERE	D.101	D.101.1	101.1a	D.101.1s	D.101.2	101.2a	D.101.2s
DESIGNATION	Disj. Général 2 LUMIERE	ECLAIRAGE CIRC. LABORATOIRE PIA 046 DEGAGEMENT 3	Bouton poussoir Circuit 4	Eclairage Blocs secours	ECLAIRAGE CIRC. LABORATOIRE PIA 045 DEGAGEMENT 2	Bouton poussoir Circuit 5	Eclairage Blocs secours
TYPE APPAREILS	COURBE C	COURBE B			COURBE B		
PUISSANCE		1000W			1100W		
COURANT	A						
PROTECTION	C60N	C60N			C60N		
REGLAGE	4x25A	2x10A			2x10A		
DIFFERENTIEL	300mA						
NATURE DU CABLE		U1000R2V	U1000R02V	U1000R02V	U1000R2V	U1000R02V	U1000R02V
SECTION	mm ²	3G1.5	2x1.5	5G1.5	3G1.5	2x1.5	5G1.5
LONGUEUR	m						
dU	%						
Icc	A						

ARMOIRE CIRCULATION LABO.

RDC BAS




AMEC SPIE SUD-OUEST
70,Chemin du Payssat
31029 TOULOUSE Cedex
Tel:05.61.36.75.75
Fax:05.61.54.47.80



GRUPE SNEF
68, Ch. de la FLAMBERE
31300 TOULOUSE Cedex
Tél : 05.61.15.82.40
Fax : 05.61.15.82.41

C	02/12/04	MISE A JOUR	F.IBANEZ
B	30/07/04	MISE A JOUR	F.IBANEZ
A	27/11/03	EMISSION ORIGINALE	D.PICHAUD
Ind	Date	Modifications	NOM

SCHEMA DE PUISANCE

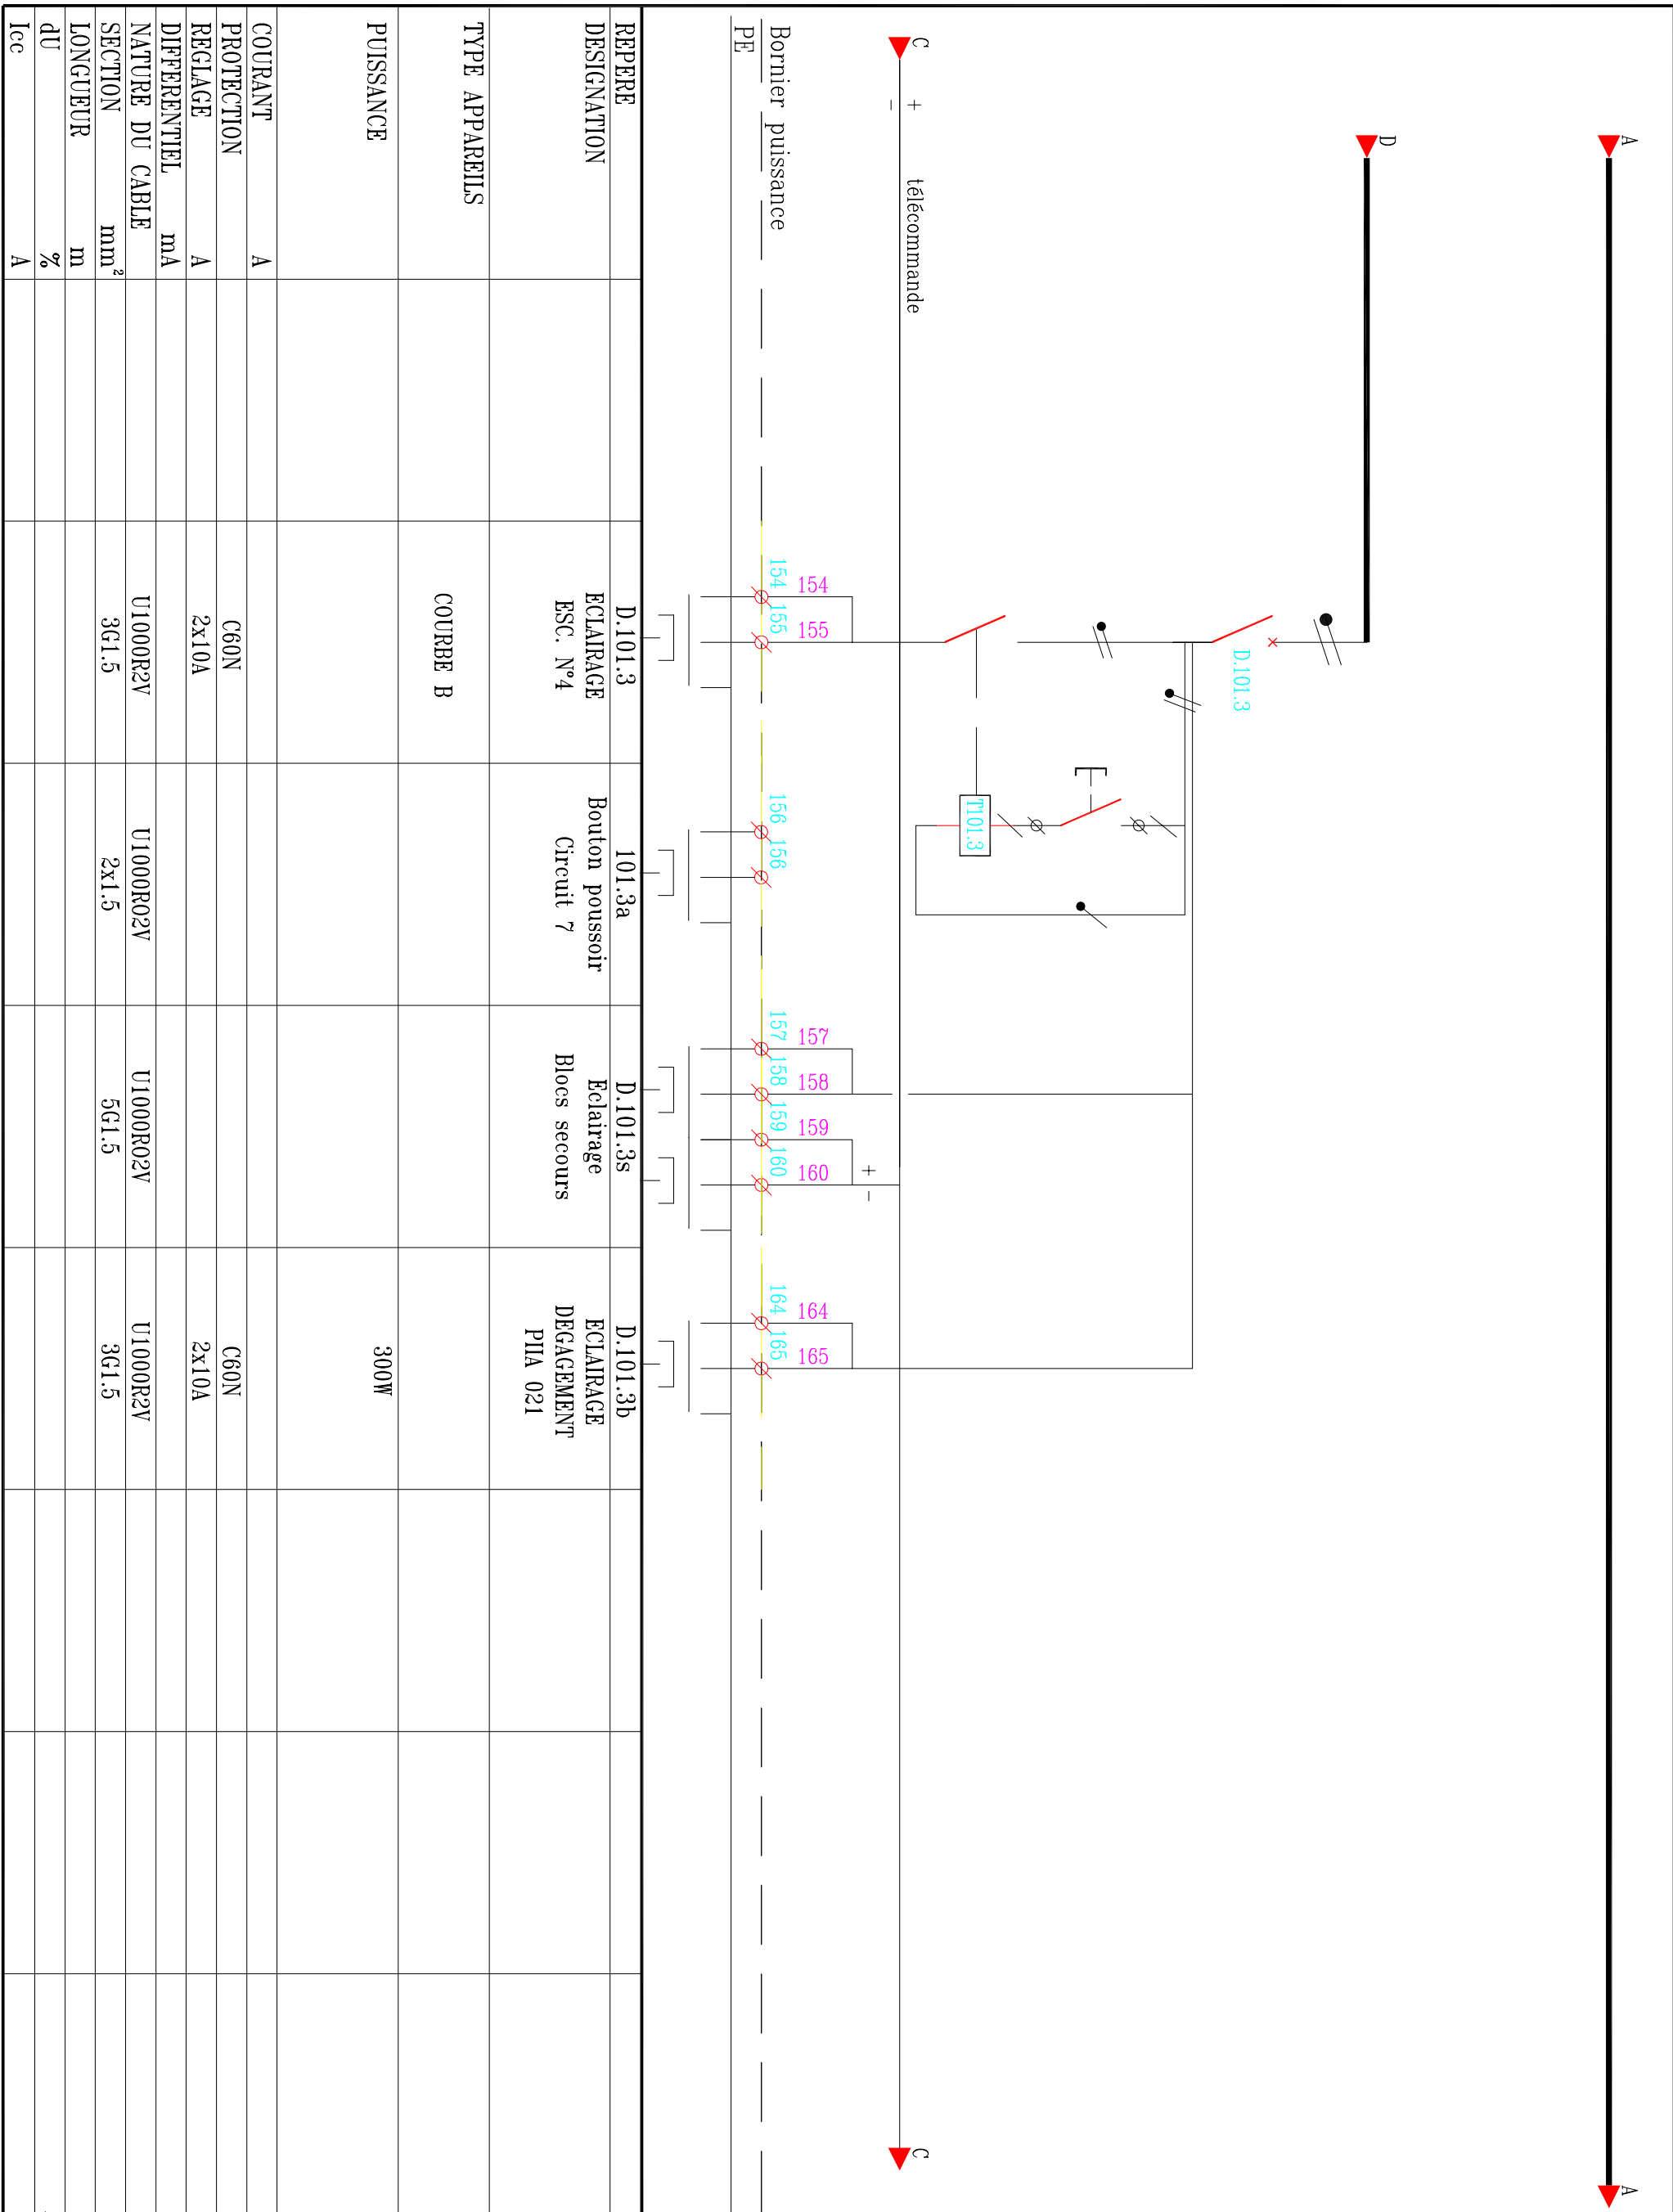

ARMOIRE CIRCULATION LABO.

RDC BAS escalier

6569	S1-06-TD-005B.dwg	S1-06
------	-------------------	-------

7

0



AMEC SPIE SUD-OUEST
70,Chemin du Payssat
31029 TOULOUSE Cedex
Tel:05.61.36.75.75
Fax:05.61.54.47.80



GROUPE SNEF
68, Ch. de la FLAMBERE
31300 TOULOUSE Cedex
Tél : 05.61.15.82.40
Fax : 05.61.15.82.41

C	02/12/04	MISE A JOUR	F.IBANEZ
B	30/07/04	MISE A JOUR	F.IBANEZ
A	27/11/03	EMISSION ORIGINALE	D.PICHAUD
Ind	Date	Modifications	NOM