

PREVOIR RESERVE DE PLACE POUR
1 DISJ TETRA + 1 DISJ MONO
+
PREVOIR 30%
DE RESERVE DE PLACE

AMEC SPIE – Sud-Ouest

DATE : ____/____/____

☐ BPO ☐ VSO ☐ Récolement
☐ BPE ☐ VAO

NOM :

VISA

402-05-STMP-TBEP-a

VALIDATION DE L'INDICE :







Visa
Dessiné par

Visa
vérifié par

Visa
Approuvé par

COFFRET LABORATOIRE NO-16
COLONNE 2 -AD-010H

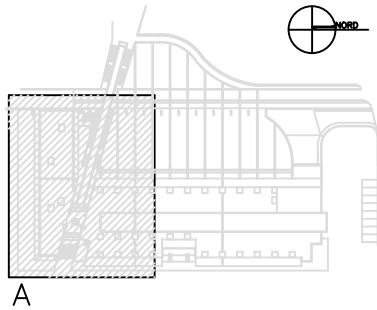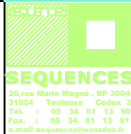Origine: LABO 2
Repere: D.305
Tension: 415V – 50Hz
R Neutre: IT
Ik3 max: 3.6 kA

maîtrise d'ouvrage	Hôpitaux de Toulouse Hôpital Purpan	maîtrise d'œuvre  agence de nantes 15 rue de la rivaudière 44800 saint herblain tél : 02 40 38 13 13 fax : 02 40 92 11 37 aia.nantes@a-i-a.fr
projet	institut fédératif de biologie Programme 2002	 agence de nantes 15 rue de la rivaudière 44800 saint herblain tél : 02 40 38 13 13 fax : 02 40 92 11 37 aia.nantes@a-i-a.fr
		 25, rue Marie Magné - BP 2004 31024 - Toulouse Cedex 3 Tél. : 05 34 51 13 85 Fax. : 05 34 51 13 91 e-mail: sequences@wanadoo.fr
dossier	Dossier d'Ouvrages Exécutés	PHASE DOE
titre du document	COFFRET LABORATOIRE HISTOLOGIE – AD-010H- PII 021 RDC HAUT COLONNE 2	N° DOSSIER 6569
visé		AUTEUR AMEC SPIE
		DES : S.HERBIN
		VERIF : D.PICHAUD
		FICH NO-16-AD-010H.dwg
spécialité	ELECTRICITE CFO	DATE : 30/07/04
entreprise	 AMEC SPIE sud-ouest 70, chemin du Payssat 31029 Toulouse Cedex Tél: 05.61.36.75.75 Fax: 05.61.54.47.80	 GROUPE SNEF AGENCE DE TOULOUSE 68, Ch. de la FLAMBERE 31300 TOULOUSE Tél : 05.61.15.82.40 Fax : 05.61.15.82.41
DATE :		INDICE : A

SOMMAIRE

1	PAGE DE GARDE	28
2	SOMMAIRE	29
3	ARRIVEE TABLEAU NORMAL	30
4	SCHEMA DE PUISSANCE	31
5	SCHEMA DE PUISSANCE	32
6		33
7		34
8		35
9		36
10		37
11		38
12		39
13		40
14		41
15		42
16		43
17		44
18		45
19		46
20		47
21		48
22		49
23		50
24		51
25		52
26		53
27		54


COFFRET LABORATOIRE
HISTOLOGIE

PI10 021

6569 N0-16-AD-010H.dwg N0-16

2 .0

AMEC SPIE SUD-OUEST
70, Chemin du Paysat
31029 TOULOUSE Cedex
Tel : 05.61.36.76.76
Fax : 05.61.54.47.80

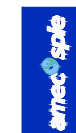


GROUPE SNEF
68, Ch. de la FLAMBERG
31300 TOULOUSE Cedex
Tel : 05.61.16.82.40
Fax : 05.61.16.82.41



C 23/11/04	MISE A JOUR	F. IBANEZ
B 30/07/04	MISE A JOUR	F. IBANEZ
A 24/06/03	EMISSION ORIGINALE	S. HERBIN
Ind	Date	NOM


Modifications

ARRIVEE TABLEAU NORMAL

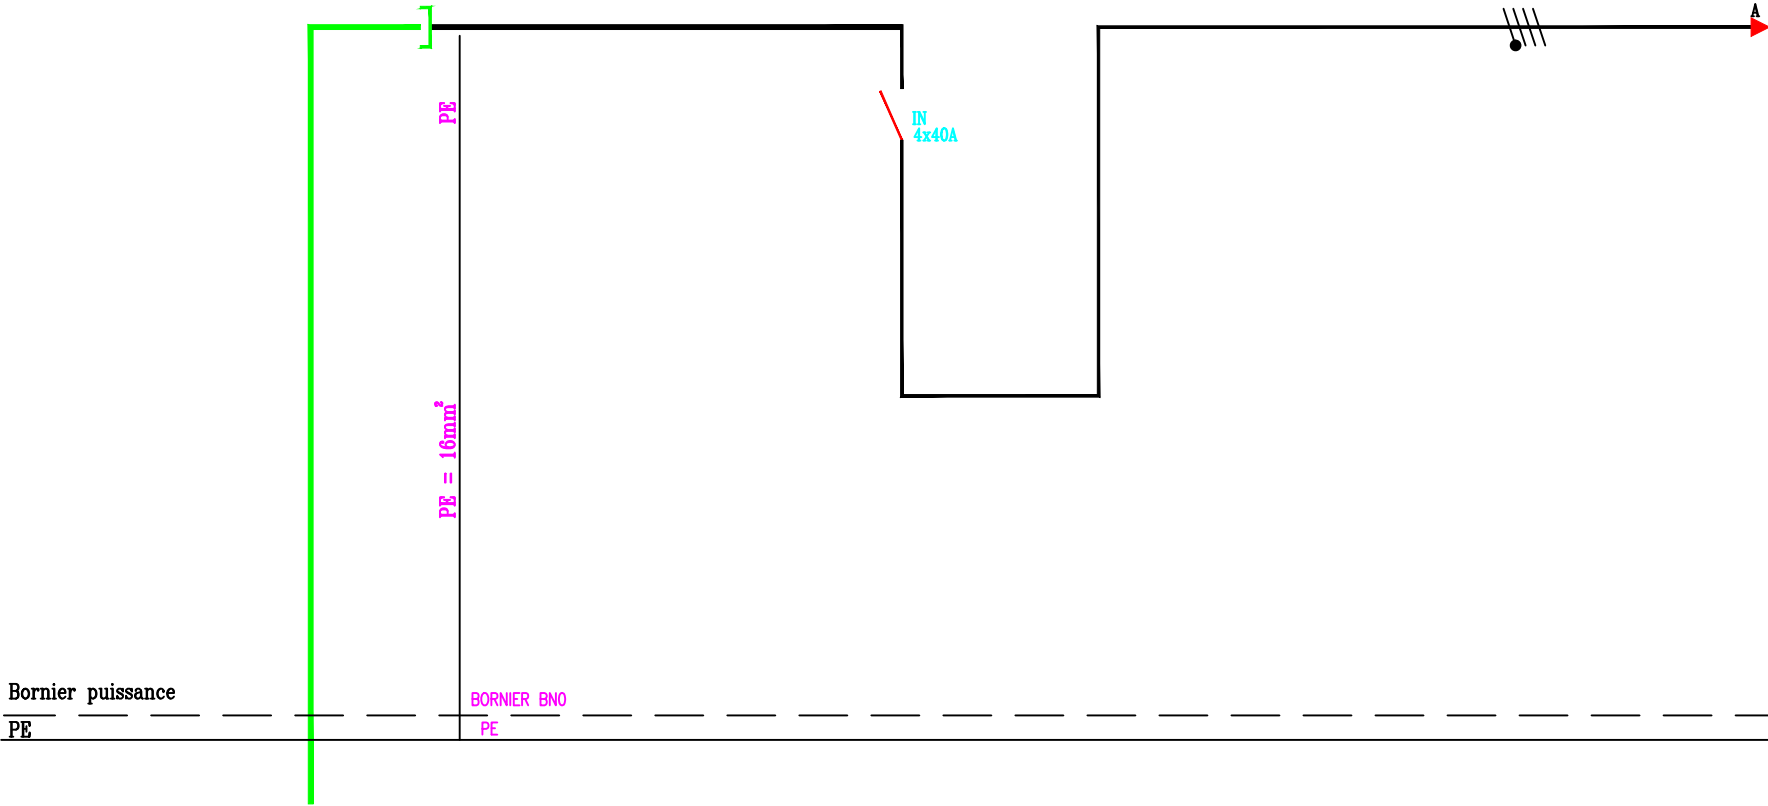


REPERE	.			IN				
DESIGNATION	DEPUIS			PROTECTION				
	ARM. LABO 2			GENERALE				
	.			DU TABLEAU				
TYPE APPAREILS	.			.				
	.			.				
	.			.				
PUISSANCE	.			.				
	.			.				
	.			.				
COURANT	A	.		.				
PROTECTION		.		IN40				
REGLAGE	A	.		4x40A				
DIFFERENTIEL	mA	.		.				
NATURE DU CABLE	U1000R02V			.				
SECTION	mm²	5G10		.				
LONGUEUR	m	20m		.				
dU	%	.		.				
Icc	A	.		.				

AMEC SPIE SUD-OUEST
70, Chemin du Paysant
31029 TOULOUSE Cedex
Tél : 05.61.36.76.76
Fax : 05.61.34.47.60




GRUPE SNEF
60, Ch. de la FLANDRE
31300 TOULOUSE Cedex
Tél : 05.61.15.82.41
Fax : 05.61.15.82.41



C 23/11/04	MISE A JOUR	FIBANEZ	NOM
B 30/07/04	MISE A JOUR	FIBANEZ	
A 24/06/03	EMISSIION ORIGINALE	S.HERBIN	
Ind	Date	Modifications	

COFFRET LABORATOIRE
HISTOLOGIE
PII0 021
6569 | NO-16-AD-010H.dwg | NO-16

SCHEMA DE PUISSANCE

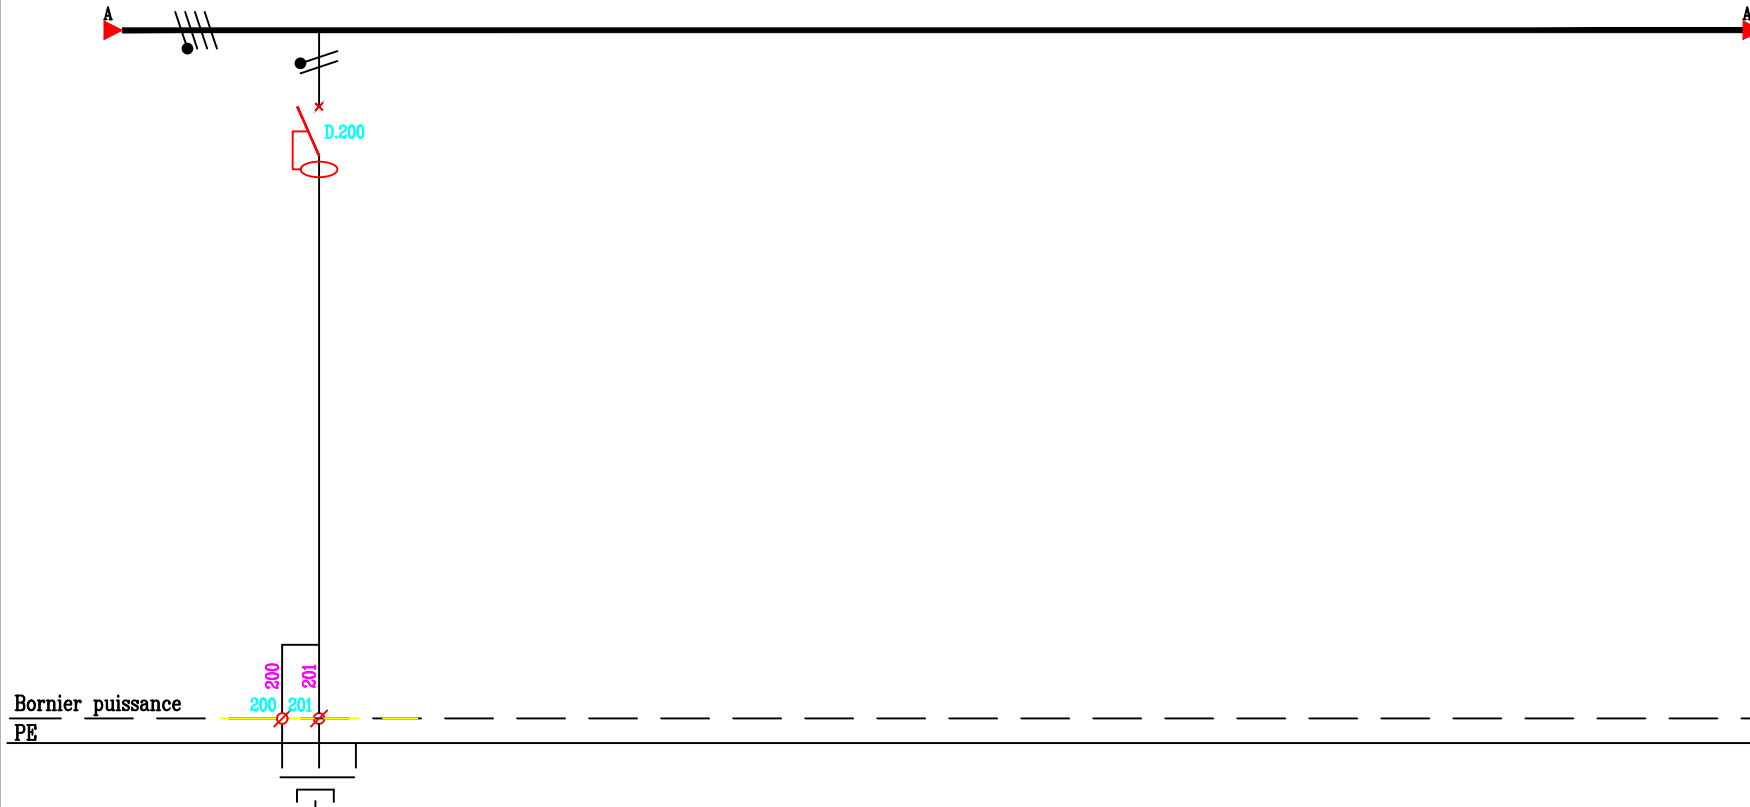

REPERE	D.200							
DESIGNATION	2 PC 2P+T 10/16A Normale PIIO 021							
TYPE APPAREILS	COURBE C							
PUISSANCE								
COURANT	A							
PROTECTION	C60N							
REGLAGE	A	2x16A						
DIFFERENTIEL	mA	30mA						
NATURE DU CABLE		U1000R2V						
SECTION	mm ²	3G2.5						
LONGUEUR	m							
dU	%							
Icc	A							

AMEC SPIE SUD-OUEST
70, Chemin du Payssat
31029 TOULOUSE Cedex
Tel : 05.61.15.82.40
Fax : 05.61.15.82.41



GRUPE SNEF
68, Ch. de la FLAMBERE
31000 TOULOUSE Cedex
Tel : 05.61.15.82.40
Fax : 05.61.15.82.41



COFFRET LABORATOIRE
HISTOLOGIE

PIIO 021


6569 N0-16-AD-010H.dwg N0-16

4

.0

C	23/11/04	MISE A JOUR	F.IBANZ	NOM
B	30/07/04	MISE A JOUR	F.IBANZ	
A	24/06/03	EMISSION ORIGINALE	S.HERBIN	
Ind	Date	Modifications		

SCHEMA DE PUISSANCE

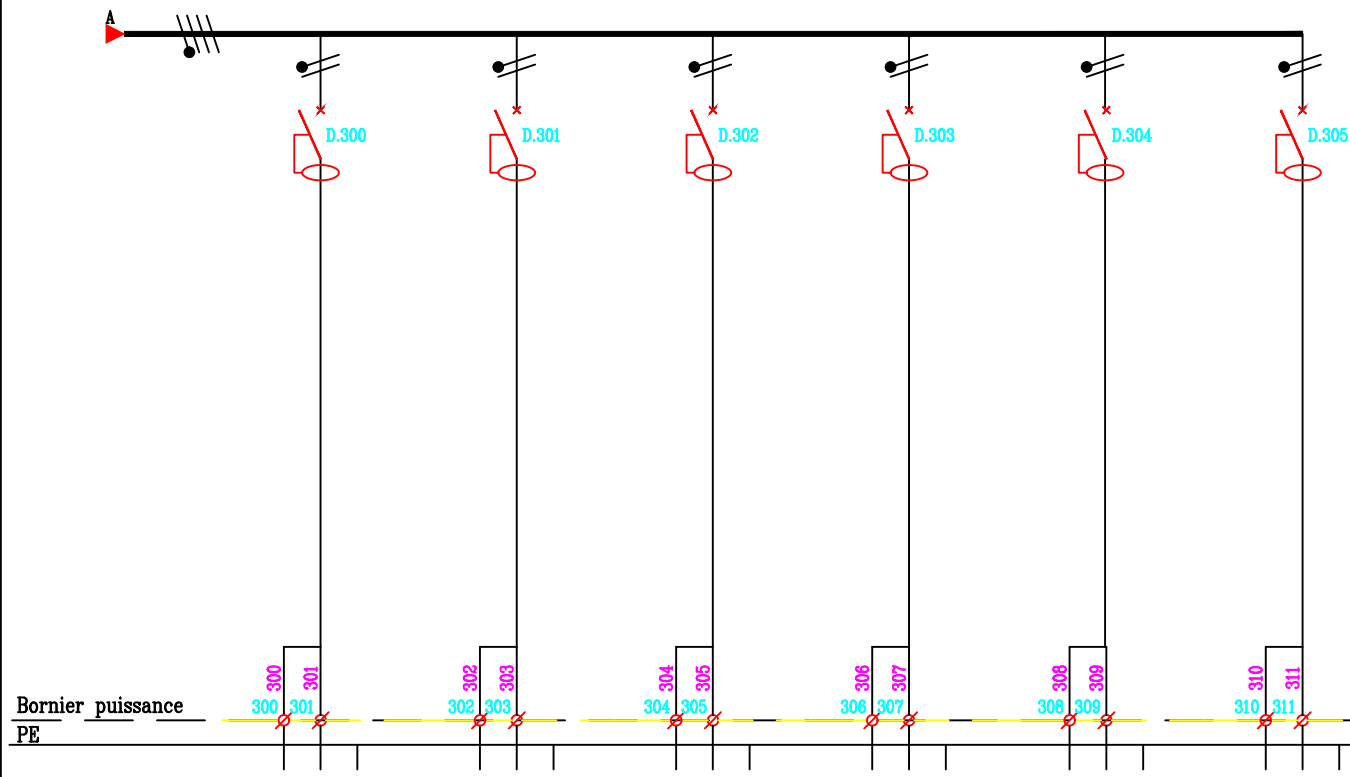

REPERE	D.300	D.301	D.302	D.303	D.304	D.305
DESIGNATION	2x3 PC 2P+T 10/16A Normale PII 021	2 PC 2P+T 10/16A Normale PII 021	3x3 PC 2P+T 10/16A Normale PII 021	Alim. EN ATTENTE PII 021	Alim. HOTTE PII 021	2 PC 2P+T 10/16A Normale PII 021
TYPE APPAREILS	COURBE C	COURBE C	COURBE C	COURBE C	COURBE C	COURBE C
PUISSANCE						
COURANT	A					
PROTECTION	C60N	C60N	C60N	C60N	C60N	C60N
REGLAGE	2x16A	2x16A	2x16A	2x16A	2x16A	2x16A
DIFFERENTIEL	30mA	30mA	30mA	30mA	30mA	30mA
NATURE DU CABLE	U1000R2V	U1000R2V	U1000R2V	U1000R2V	U1000R2V	U1000R2V
SECTION	3G2.5	3G2.5	3G2.5	3G2.5	3G2.5	3G2.5
LONGUEUR	m					
dU	%					
Icc	A					

AMEC SPIE SUD-OUEST
70, Chemin du Payant
31029 TOULOUSE Cedex
Tél : 05 61 15 82 40
Fax : 05 61 15 82 41



GRUPE SNEF
68, Ch. de la FLANDRE
31029 TOULOUSE Cedex
Tél : 05 61 15 82 40
Fax : 05 61 15 82 41



COFFRET LABORATOIRE
HISTOLOGIE
PII 021

6569 NO-16-AD-010H.dwg NO-16

5 A

Ind	Date	Modifications	NOM
D	13/02/23	MAJ SUITE P2121	DS/EFFAGE
C	23/11/04	MISE A JOUR	FIBANEZ
B	30/07/04	MISE A JOUR	FIBANEZ
A	24/06/03	EMISSIION ORIGINALE	SHERIN