


Rue
du
DOCTEUR
MENGUY

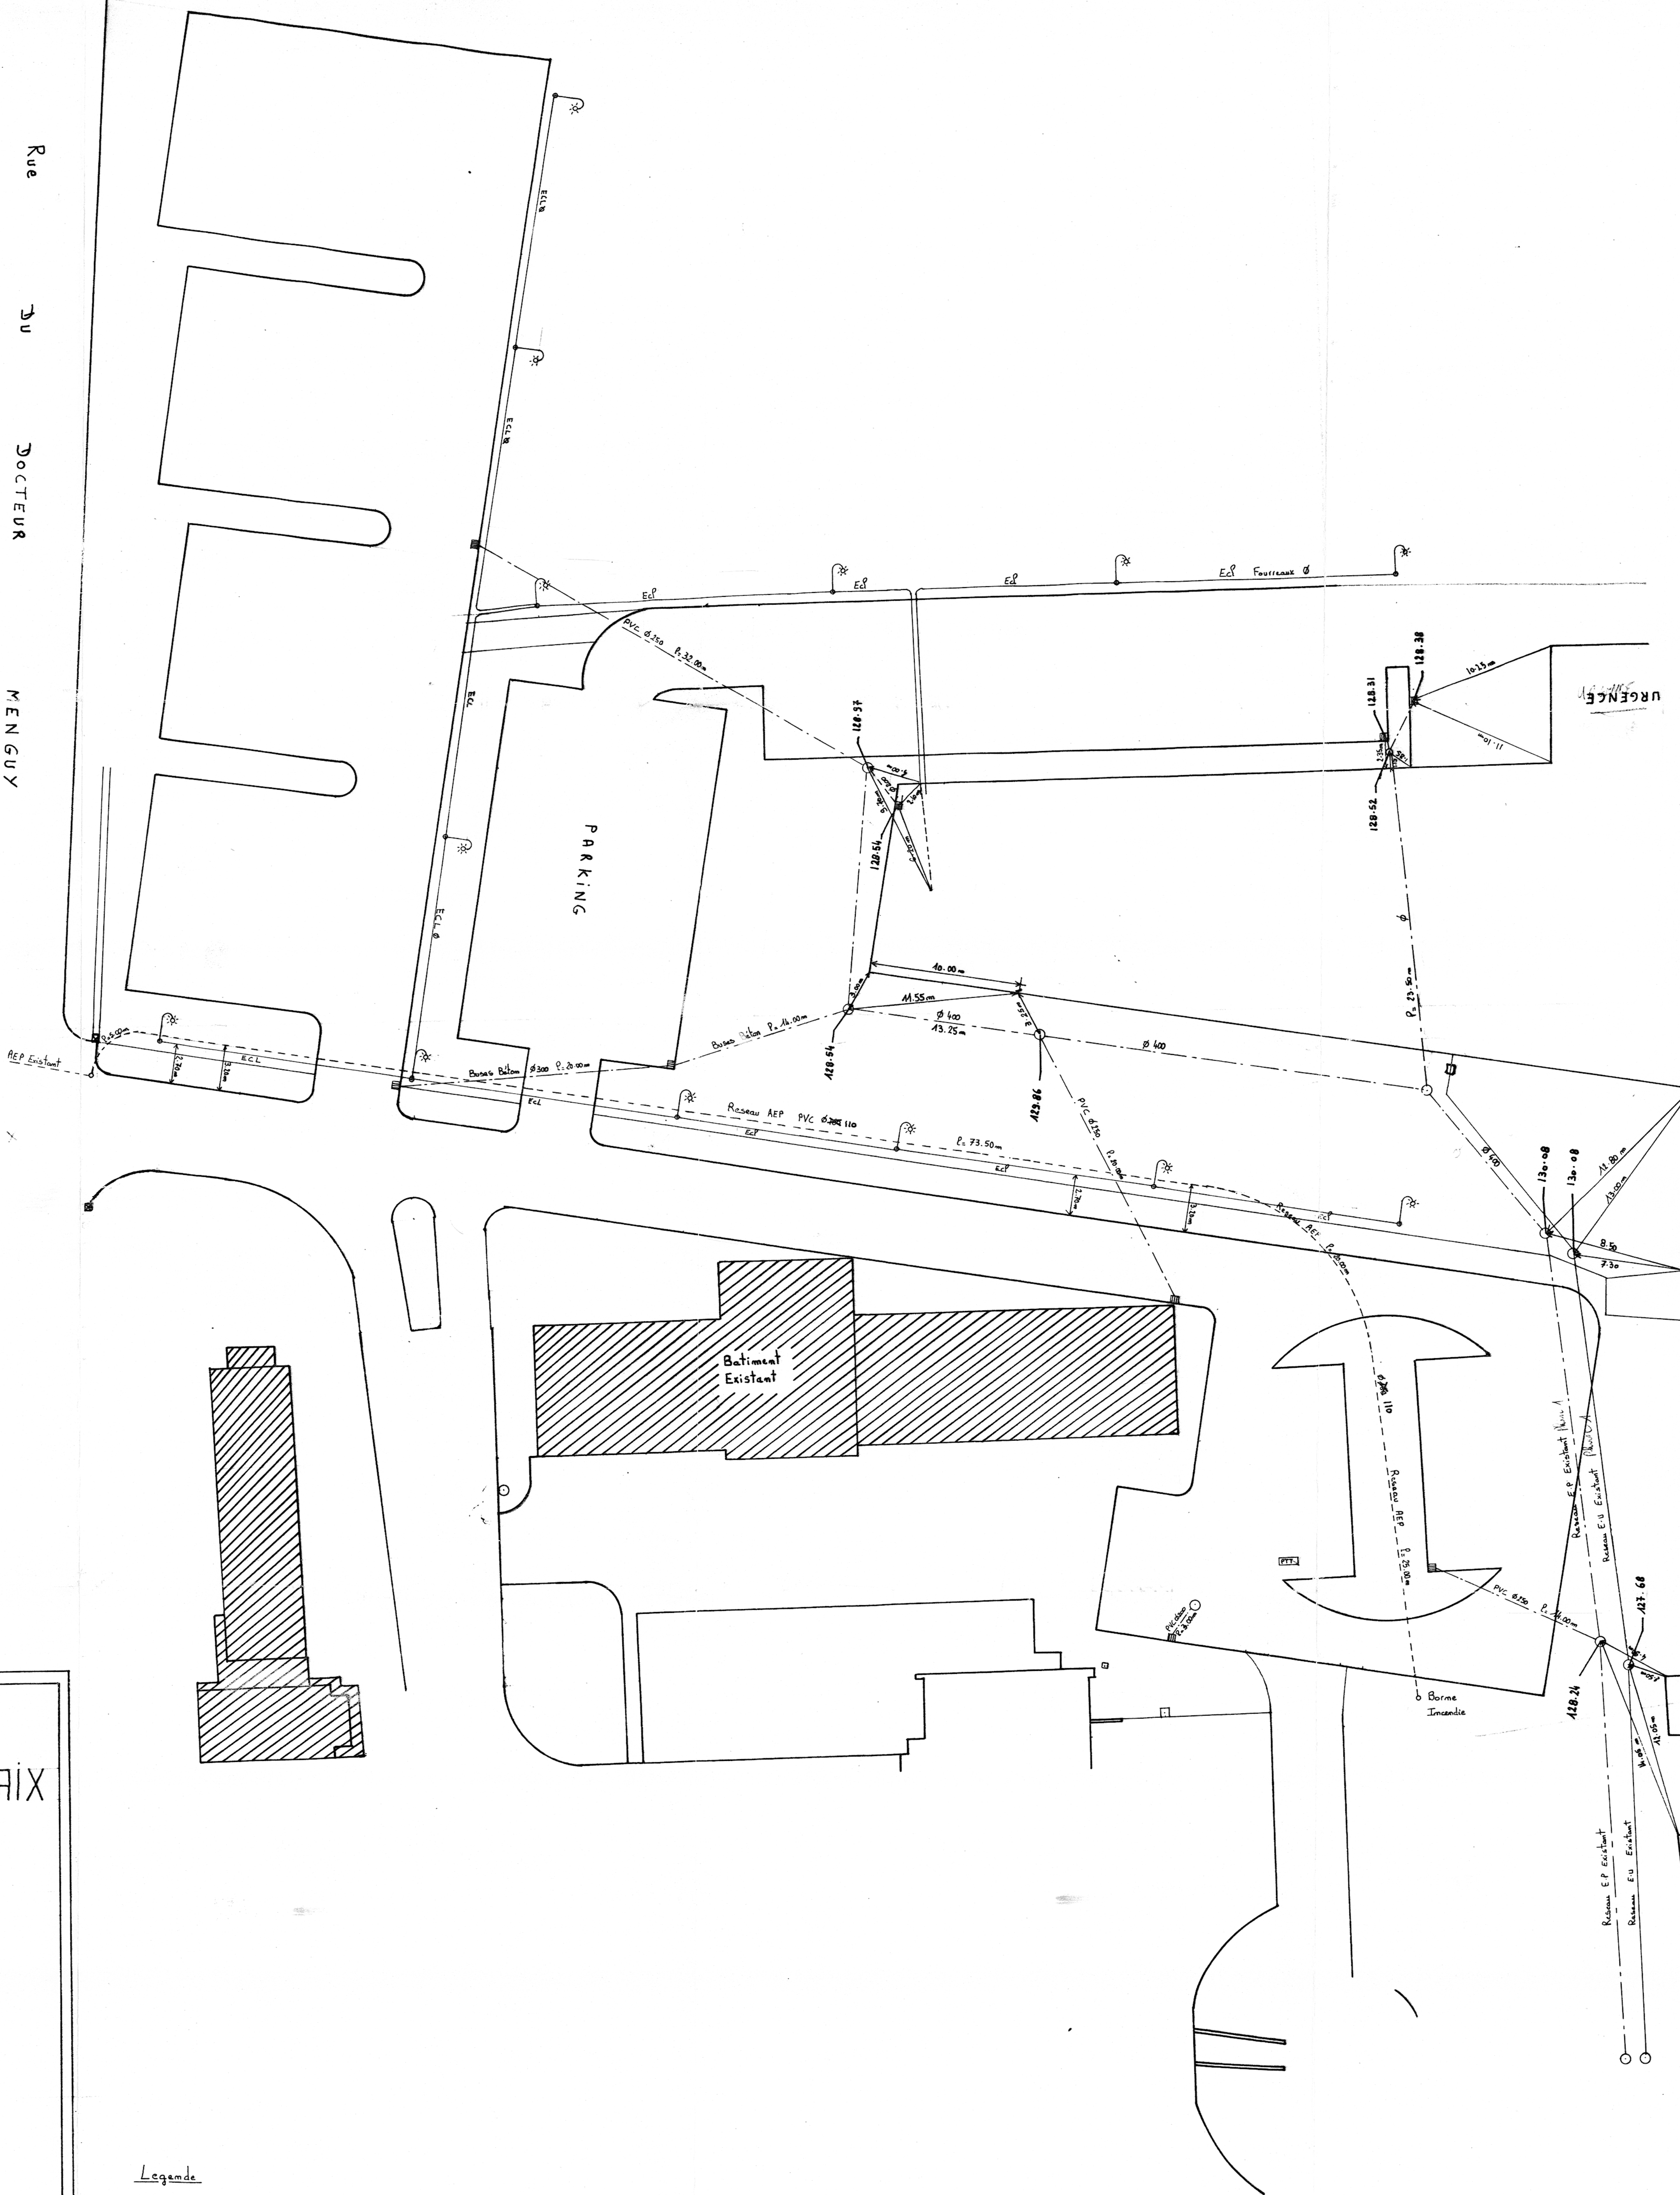

CENTRE HOSPITALIER DE CARHAIX

AMENAGEMENT DE PARKING

PLAN DE RECOLEMENT

- E-P
- E-U
- R-E-P
- Eclairage



HELARY SA
RN 12
22970 PLOUMAGOAR
TEL 02 96 40 11 11

Echelle: 1/200

Legende

- Regard de Ø1000
- Regard avec fourmiture de grille 50x50
- Camérelaire avec mât d'éclairage
- Réseau d'Eau Pluviale
- Réseau d'Eau Potable