

REEMPLACEMENT DU SYSTEME DE SECURITE INCENDIE
EHPAD Antoine PINAY - Les Charmilles
19 rue Laurent Charles
42400 St-Chamond



Hôpital du Gier
19 rue Victor Hugo
42400 St-Chamond



NAMIXIS
département incendie
1 rue Claude Chappe
69370 St Didier au Mont d'Or

H								
G								
F								
E								
D								
C	28/02/18	Dossier des Ouvrages Exécutés	MMU		EWE		FDU	
B	23/01/18	MàJ suite détection galerie bât. A et D	MMU		EWE		FDU	
A	21/11/17	MàJ suite remarques CSSI	MMU		EWE		FDU	
0	25/10/17	Création	YQU		EWE		FDU	
Indice	Date	Observations	Réaliser par	Visa	Verifier par	Visa	Resp.Affaire	Visa

Zoning de l'installation

Bâtiment A



SPIE Sud-Est
DIRECTION OPERATIONNELLE TERTIAIRE ELECTRICITE
DEPARTEMENT RHONE-LOIRE-AUVERGNE
6 AVENUE JEAN JAURES - TSA 30031
69551 FEYZIN CEDEX
TEL: +33 (0)4 72 21 12 00 - TELECOPIE: +33 (0)4 72 21 15 52



Système de Détection d'incendie et Centralisateurs de
Mise en Sécurité Incendie : Service d'installation
(Certification N° 092/01/I7 délivrée par le CNPP)
(www.cnpp.com)

Echelle : 1/250

Fichier : SPIE_HdG_Pinay_BatA_SSI

Date : 28/02/18

Indice : C


Plan N° 226068-020

Etat : DOE

Folio : 1/5

<div><div><div></div><div>ZC5: Zone de compartimentage 5 Niveau 0</div></div><div><div></div><div>ZF5: Zone de désenfumage 5 Niveau 0</div></div><div><div></div><div>ZDA05: Zone de détection automatique 05 (Circulation ZC5 Niveau 0)</div></div><div><div></div><div>ZDA16: Zone de détection automatique 16 (Locaux ZC5 Niveau 0)</div></div><div><div></div><div>ZDA39: Zone de détection automatique 39 (Galerie ZC5 Niveau 0 - Galerie accès bâtiment A et D)</div></div></div> <div><div><div></div><div>ZC4: Zone de compartimentage 4 niveau 0</div></div><div><div></div><div>ZF4: Zone de désenfumage 4 Niveau 0</div></div><div><div></div><div>ZDA04: Zone de détection automatique 04 (Circulation ZC4 Niveau 0)</div></div><div><div></div><div>ZDA15: Zone de détection automatique 15 (Locaux ZC4 Niveau 0)</div></div></div> <div><div><div></div><div>ZC3: Zone de compartimentage 3 Niveau 0</div></div><div><div></div><div>ZF3: Zone de désenfumage 3 Niveau 0</div></div><div><div></div><div>ZDA03: Zone de détection automatique 03 (Circulation ZC3 Niveau 0)</div></div><div><div></div><div>ZDA14: Zone de détection automatique 14 (Locaux ZC3 Niveau 0)</div></div></div> <div><div><div></div><div>ZC1: Zone de compartimentage 1 Niveau 0</div></div><div><div></div><div>ZF1: Zone de désenfumage 1 Niveau 0</div></div><div><div></div><div>ZDA01: Zone de détection automatique 01 (Circulation ZC1 Niveau 0)</div></div><div><div></div><div>ZDA12: Zone de détection automatique 12 (Locaux ZC1 Niveau 0)</div></div></div> <div><div><div></div><div>ZC2: Zone de compartimentage 2 Niveau 0</div></div><div><div></div><div>ZF2: Zone de désenfumage 2 Niveau 0</div></div><div><div></div><div>ZDA02: Zone de détection automatique 02 (Circulation ZC2 Niveau 0)</div></div><div><div></div><div>ZDA13: Zone de détection automatique 13 (Locaux ZC2 Niveau 0)</div></div></div>

ZDM24: Zone de détection manuelle Niveau 0

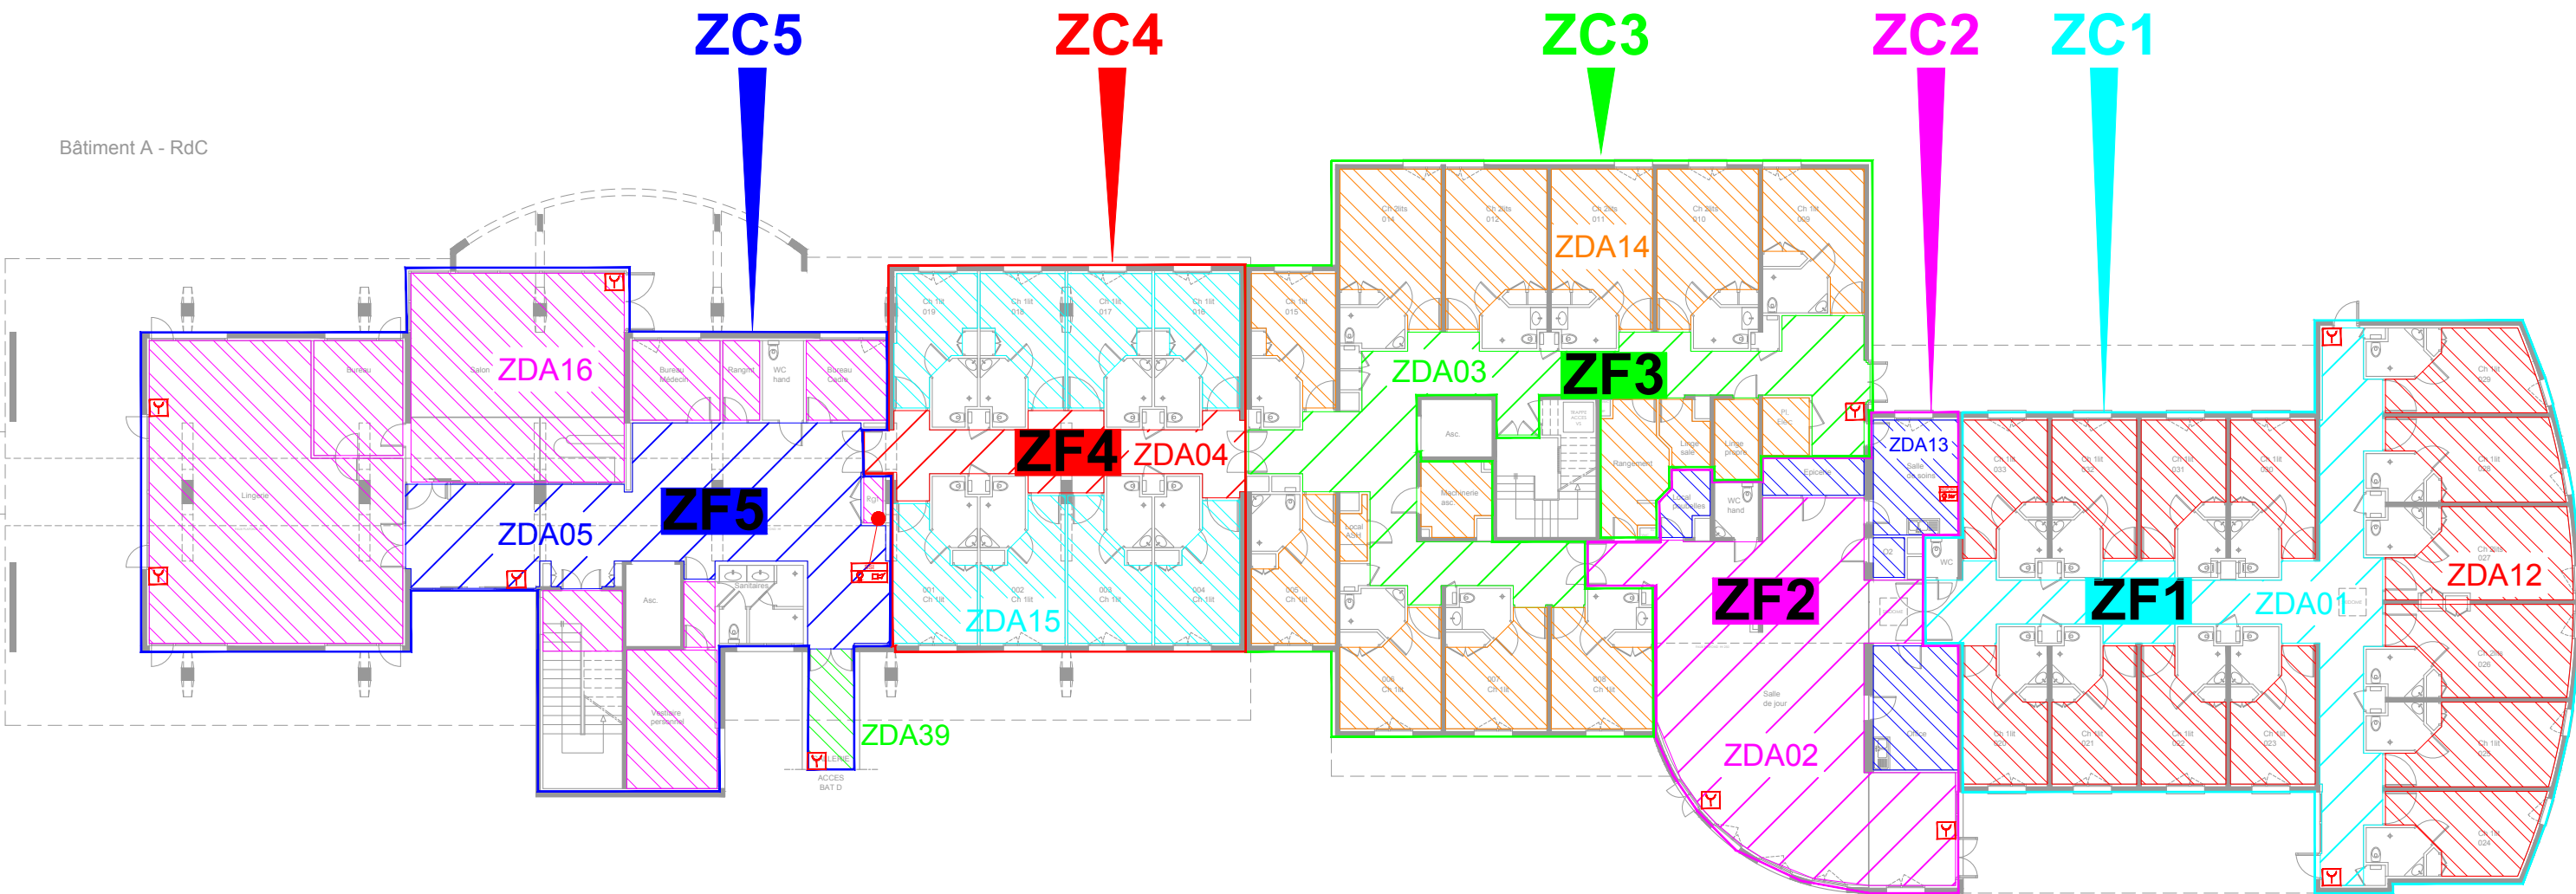

Zone d'alarme = Tout le bâtiment A



SPIE Sud-Est
DIRECTION OPERATIONNELLE TERTIAIRE ELECTRICITE
DEPARTEMENT RHONE-LOIRE-AUVERGNE
6 AVENUE JEAN JAURES - TSA 30031
69551 FEYZIN CEDEX
TEL: +33 (0)4 72 21 12 00 - TELECOPIE: +33 (0)4 72 21 15 52













EHPAD Antoine Pinay
Les Charmilles
19 rue Laurent Charles 42400 St-Chamond

Zoning de l'installation
Bâtiment A
Niveau 0


NUMERO :
226068-020
ECHELLE :
1/250

INDICE :
C
PAGE:
2/5



 ZC8: Zone de compartimentage 8 Niveau 1  ZF8: Zone de désenfumage 8 Niveau 1  ZDA08: Zone de détection automatique 08 (Circulation ZC8 Niveau 1)  ZDA19: Zone de détection automatique 19 (Locaux ZC8 Niveau 1)	 ZC7: Zone de compartimentage 7 Niveau 1  ZF7: Zone de désenfumage 7 Niveau 1  ZDA07: Zone de détection automatique 07 (Circulation ZC7 Niveau 1)  ZDA18: Zone de détection automatique 18 (Locaux ZC7 Niveau 1)	 ZC6: Zone de compartimentage 6 Niveau 1  ZF6: Zone de désenfumage 6 Niveau 1  ZDA06: Zone de détection automatique 06 (Circulation ZC6 Niveau 1)  ZDA17: Zone de détection automatique 17 (Locaux ZC6 Niveau 1)
---	---	---


☒ ZDM25: Zone de détection manuelle Niveau 1

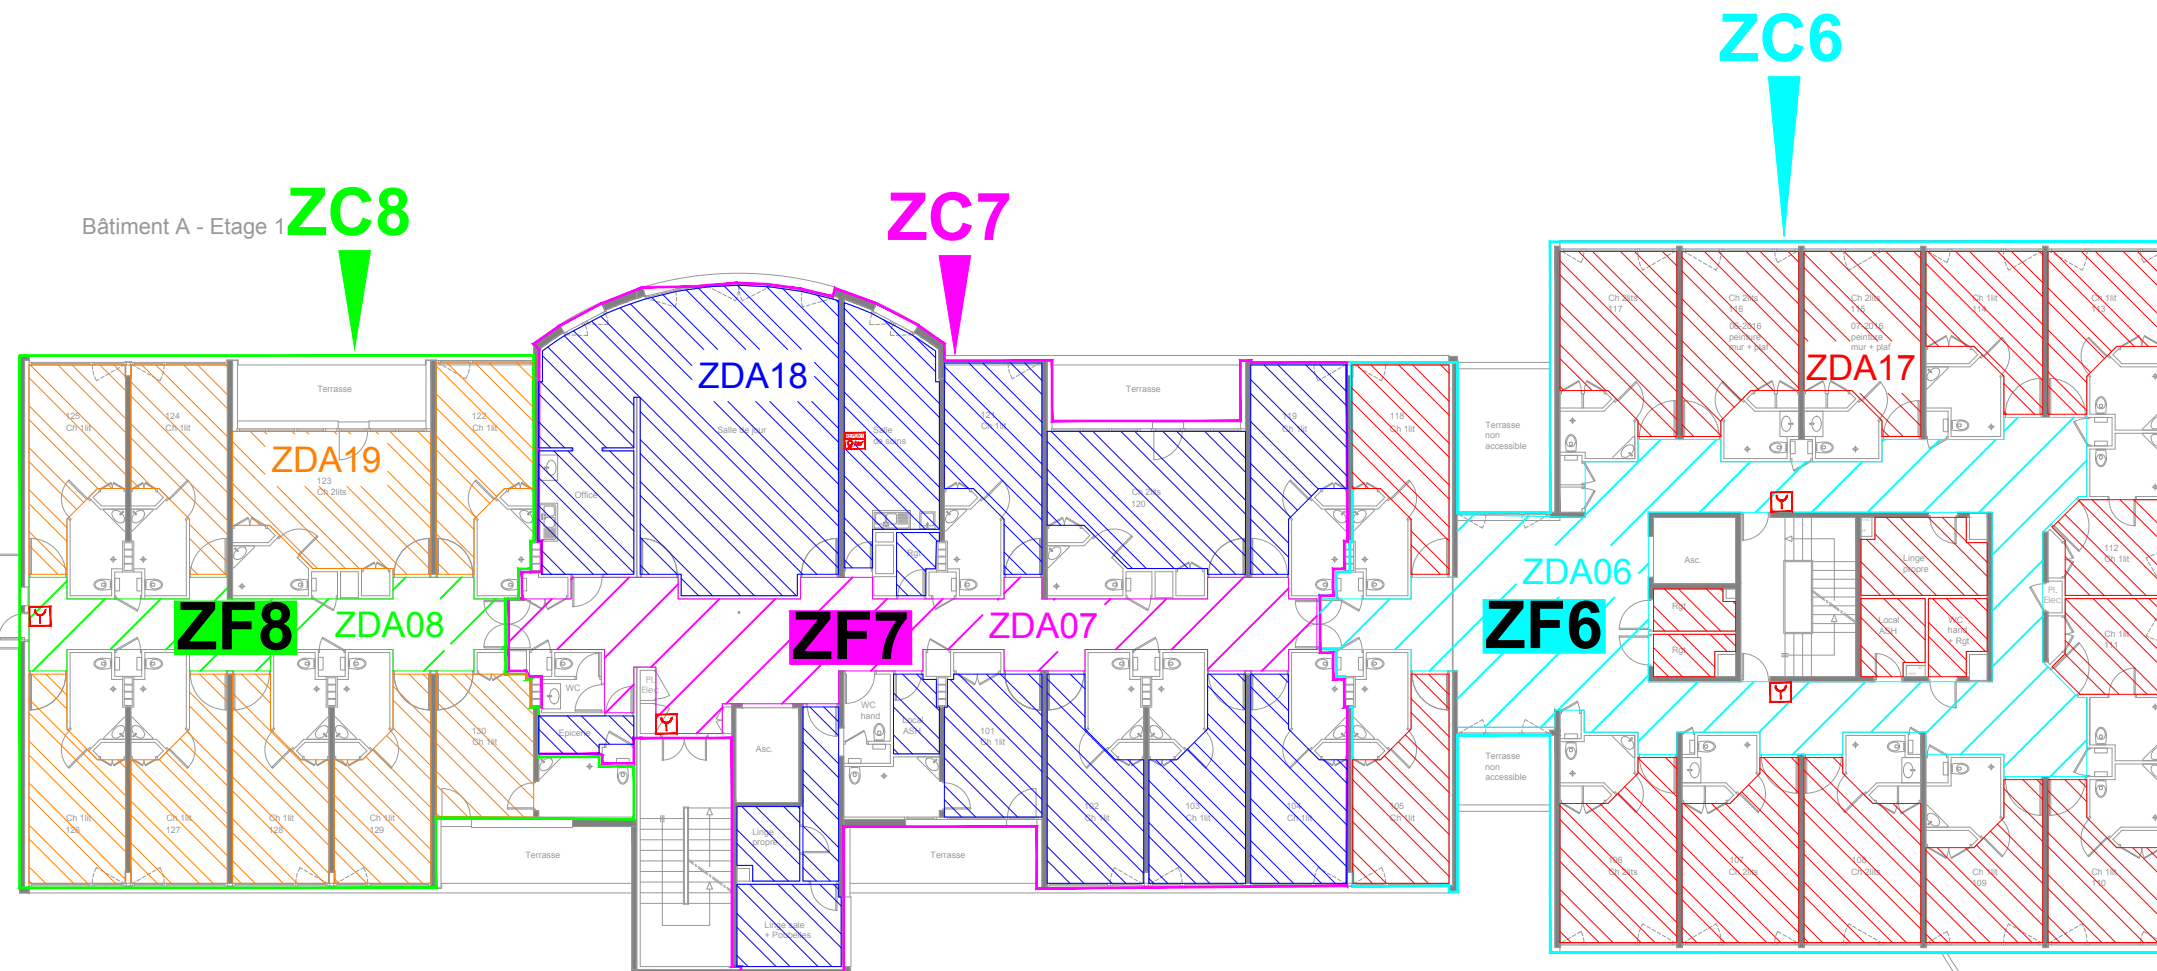

Zone d'alarme = Tout le bâtiment A

<div>□ ZC11: Zone de compartimentage 11 Niveau 2</div> <div>▨ ZF11: Zone de désenfumage 11 Niveau 2</div> <div>▨ ZDA11: Zone de détection automatique 11 (Circulation ZC11 Niveau 2)</div> <div>▨ ZDA22: Zone de détection automatique 22 (Locaux ZC11 Niveau 2)</div>	<div>□ ZC10: Zone de compartimentage 10 Niveau 2</div> <div>▨ ZF10: Zone de désenfumage 10 Niveau 2</div> <div>▨ ZDA10: Zone de détection automatique 10 (Circulation ZC10 Niveau 2)</div> <div>▨ ZDA21: Zone de détection automatique 21 (Locaux ZC10 Niveau 2)</div>	<div>□ ZC9: Zone de compartimentage 9 Niveau 2</div> <div>▨ ZF9: Zone de désenfumage 9 Niveau 2</div> <div>▨ ZDA09: Zone de détection automatique 09 (Circulation ZC9 Niveau 2)</div> <div>▨ ZDA20: Zone de détection automatique 20 (Locaux ZC9 Niveau 2)</div>
--	--	--

☑ ZDM26: Zone de détection manuelle Niveau 2

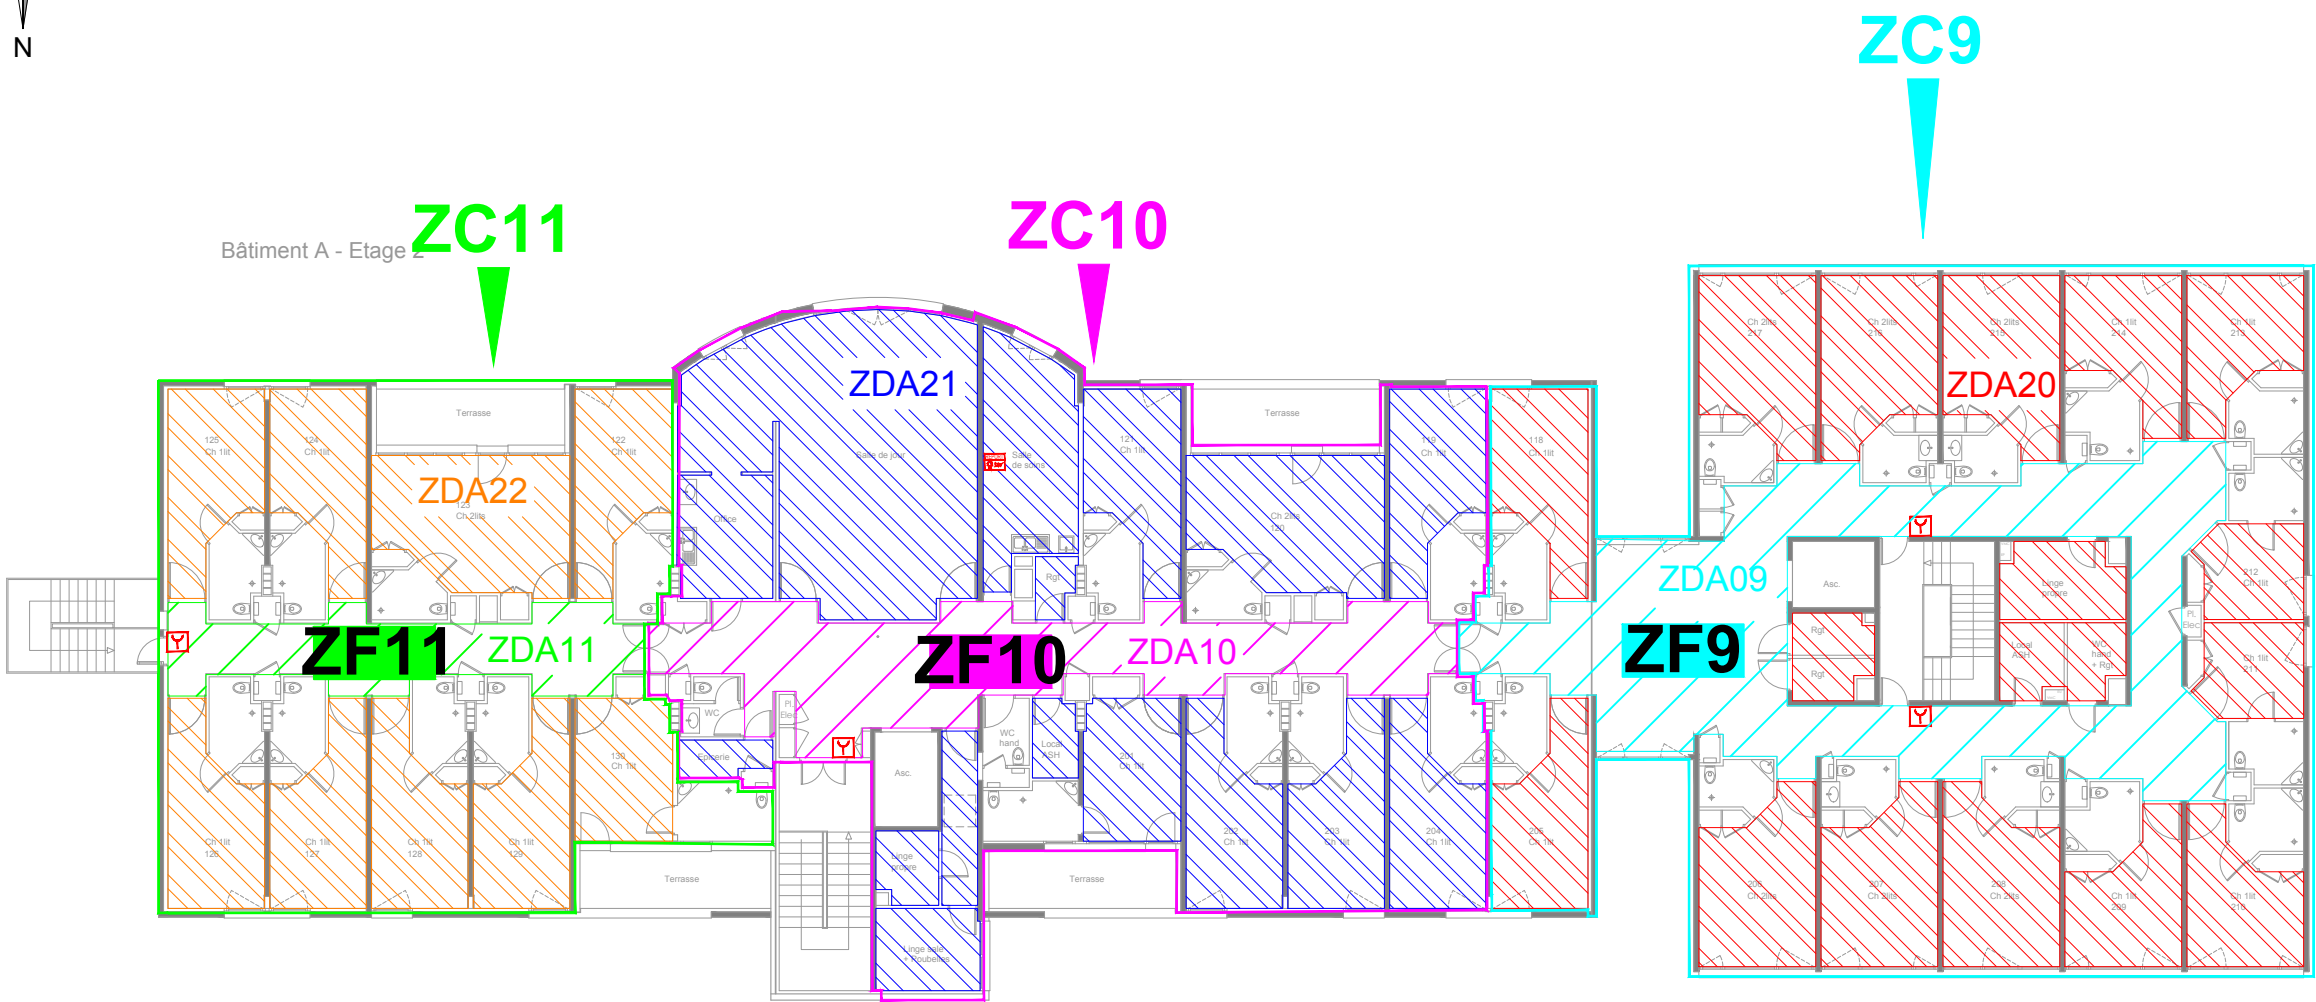

Zone d'alarme = Tout le bâtiment A



SPIE Sud-Est
DIRECTION OPERATIONNELLE TERTIAIRE ELECTRICITE
DEPARTEMENT RHONE-LOIRE-AUVERGNE
6 AVENUE JEAN JAURES - TSA 30031
69551 FEYZIN CEDEX
TEL: +33 (0)4 72 21 12 00 - TELECOPIE: +33 (0)4 72 21 15 52

EHPAD Antoine Pinay
Les Charmilles
19 rue Laurent Charles 42400 St-Chamond

Zoning de l'installation
Bâtiment A
Niveau 2

NUMERO :
226068-020
ECHELLE :
1/250

INDICE :
C
PAGE:
4/5




 ZDA23: Zone de détection automatique 23 (Locaux Toiture)

 ZDM27: Zone de détection manuelle Niveau Toiture



Bâtiment A - Toit terrasse

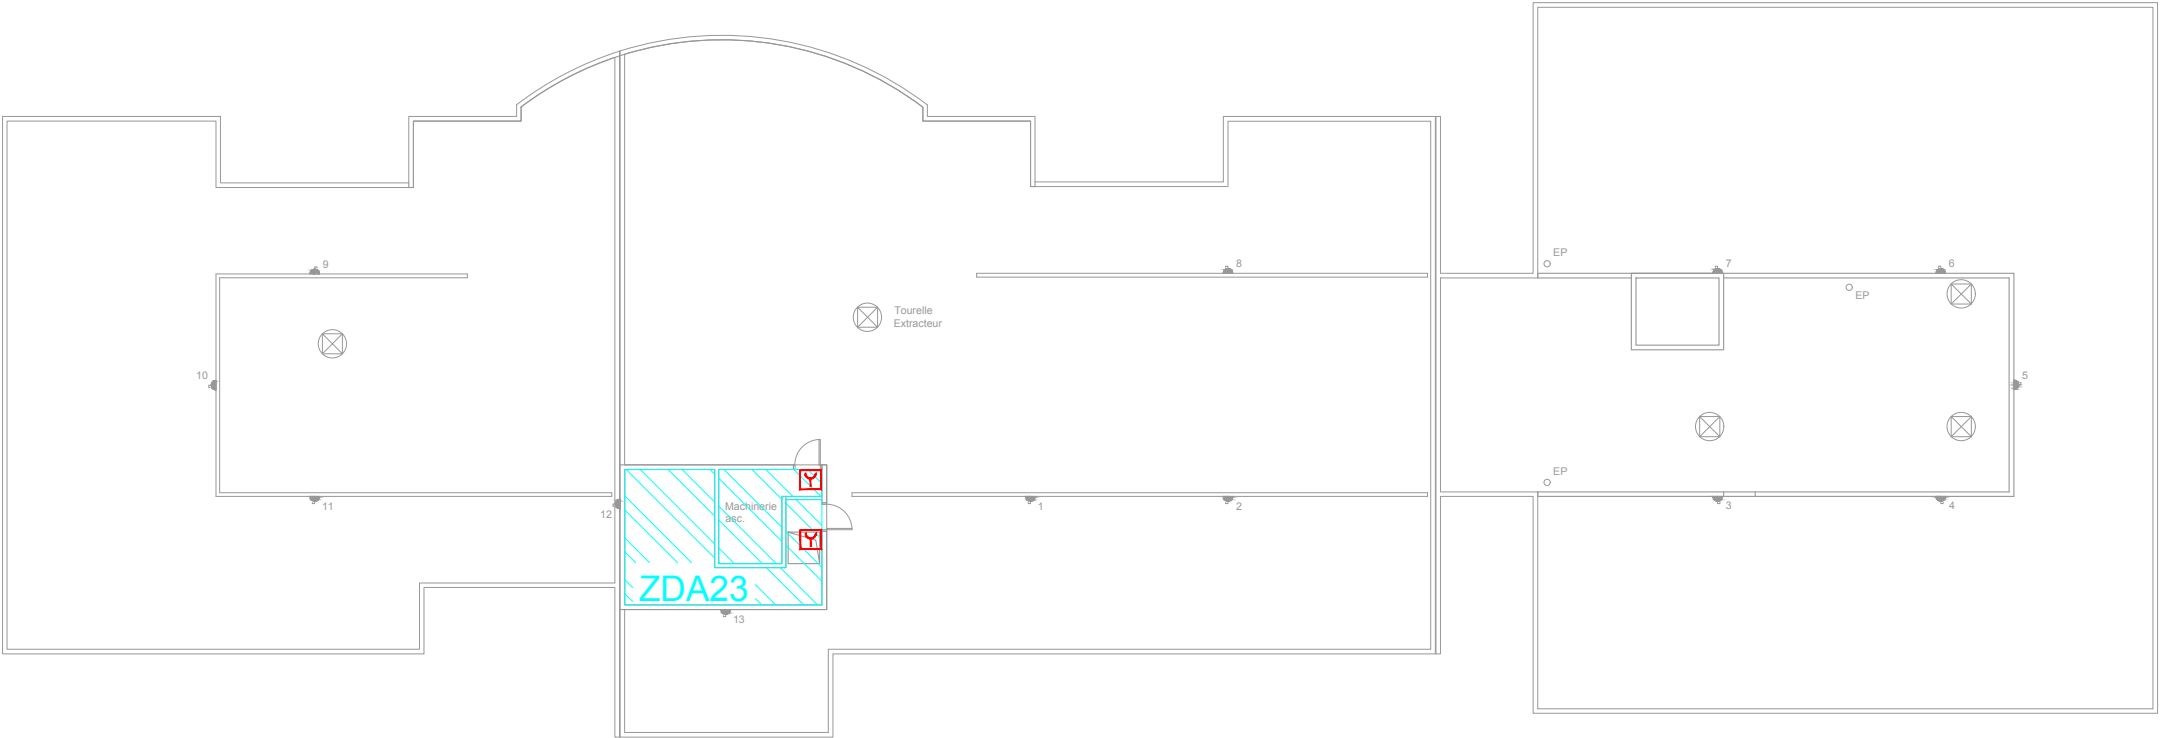

Zone d'alarme = Tout le bâtiment A



SPIE Sud-Est
DIRECTION OPERATIONNELLE TERTIAIRE ELECTRICITE
DEPARTEMENT RHONE-LOIRE-AUVERGNE
6 AVENUE JEAN JAURES - TSA 30031
69551 FEYZIN CEDEX
TEL: +33 (0)4 72 21 12 00 - TELECOPIE: +33 (0)4 72 21 15 52

**EHPAD Antoine Pinay
Les Charmilles
19 rue Laurent Charles 42400 St-Chamond**

**Zoning de l'installation
Bâtiment A
Niveau Toiture**

NUMERO :
226068-020
ECHELLE :
1/250

INDICE :
C
PAGE:
5/5

