


1/100e

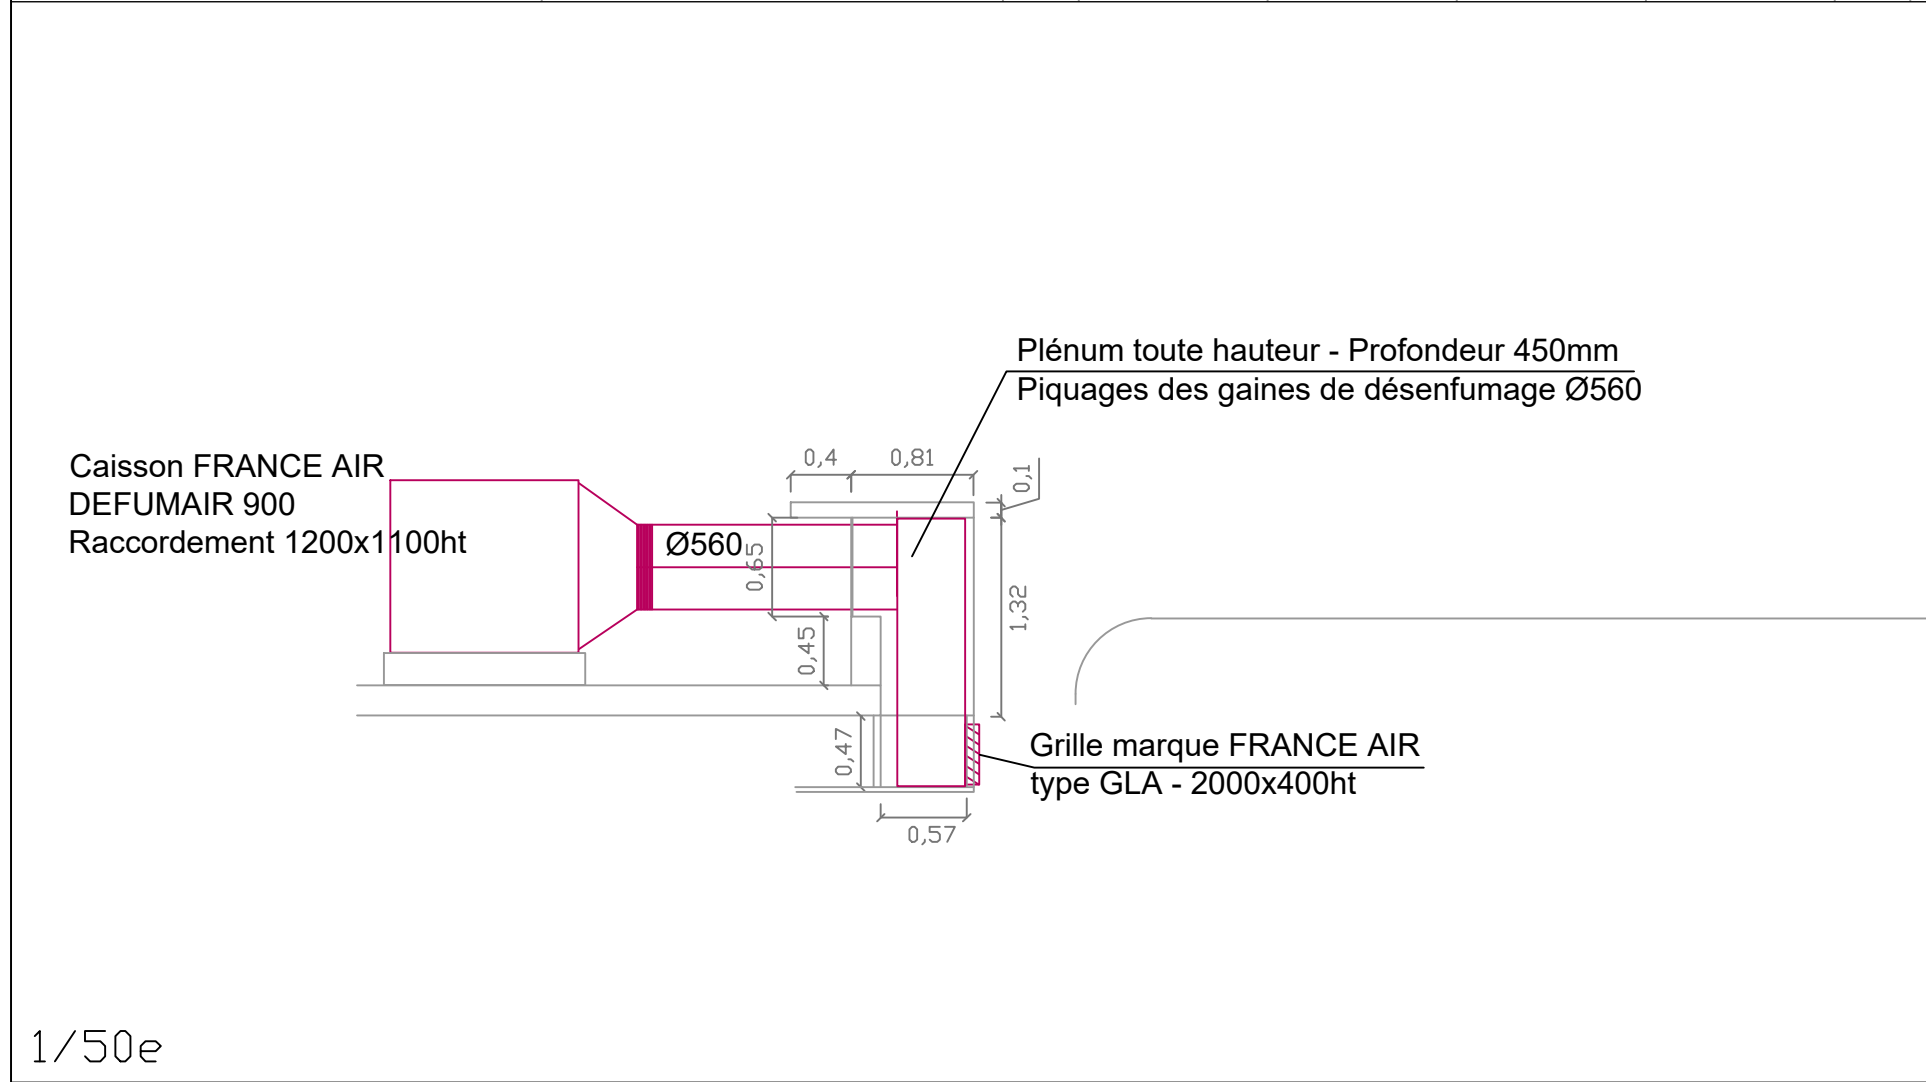

1/50e


REHABILITATION DE L'IMMEUBLE CPAM/URSSAF DES P.O A PERPIGNAN

B	Plan de récolement	01/06/06	
A	Modifications selon plan archi	04/08/05	
0	Plan initial	13/07/05	
N°	LIBELLÉ	DATE	VISA

Avis Favorable	Visa avec Réserves	Suspendu	TRACE: M.VALLADEAU
Nom:	Nom:	Nom:	DATE: 13/07/05
Visa:	Visa:	Visa:	
Date:	Date:	Date:	

HERVE THERMIQUE

ZI du Casque - BP26 - 27,rue A.Bergès 31270 CUGNAUX
TEL: 05.62.13.57.80 FAX: 02.47.68.35.40
Internet <http://www.herve-thermique.com>

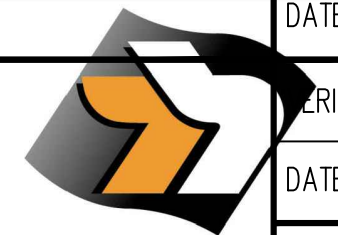

HERVÉ THERMIQUE

VERIFIE: R.BAUDOIN

DATE: 13/07/05

ECHELLE:

Principe de désenfumage

NUMERO DE CHANTIER: 3152000009	NUMERO DE GED: 1028660400013152	NUMERO DE LOT: 11-CVC	PLAN: DES	B
-----------------------------------	------------------------------------	--------------------------	-----------	---