

3DSI

7 Avenue des Carmes  
46100 FIGEAC  
Tél : 05 65 34 15 62 - Email : contact@3dsi.eu  
Topographie - S.I.G. - Implantation - Scanners 3D Dynamique et Statique  
Drone - Auscultations - Métrologie - Récolement - Bathymétrie

# Département de l' ARIEGE

Commune de Perles-et-Castelet


Déviation d'Ax-les-thermes

## Route Nationale N° 20

### PLAN TOPOGRAPHIQUE

BASSIN 1

			Etabli par : Terrain : PM-CVDV Bureau : PM-CVDV	Vérifié par : AD	Responsable affaire OB
Libellé :					
Num dossier :	222260 - 18199	10/03/2023			
Mode d'établissement :	Terrestre	Altimétrie : IGN 69 - RAF 09	Planimétrie : RGF 93 - CC43	Echelle : 1/200	Planche : 1/9
		Altération linéaire moyenne : -7.5 cm/km			

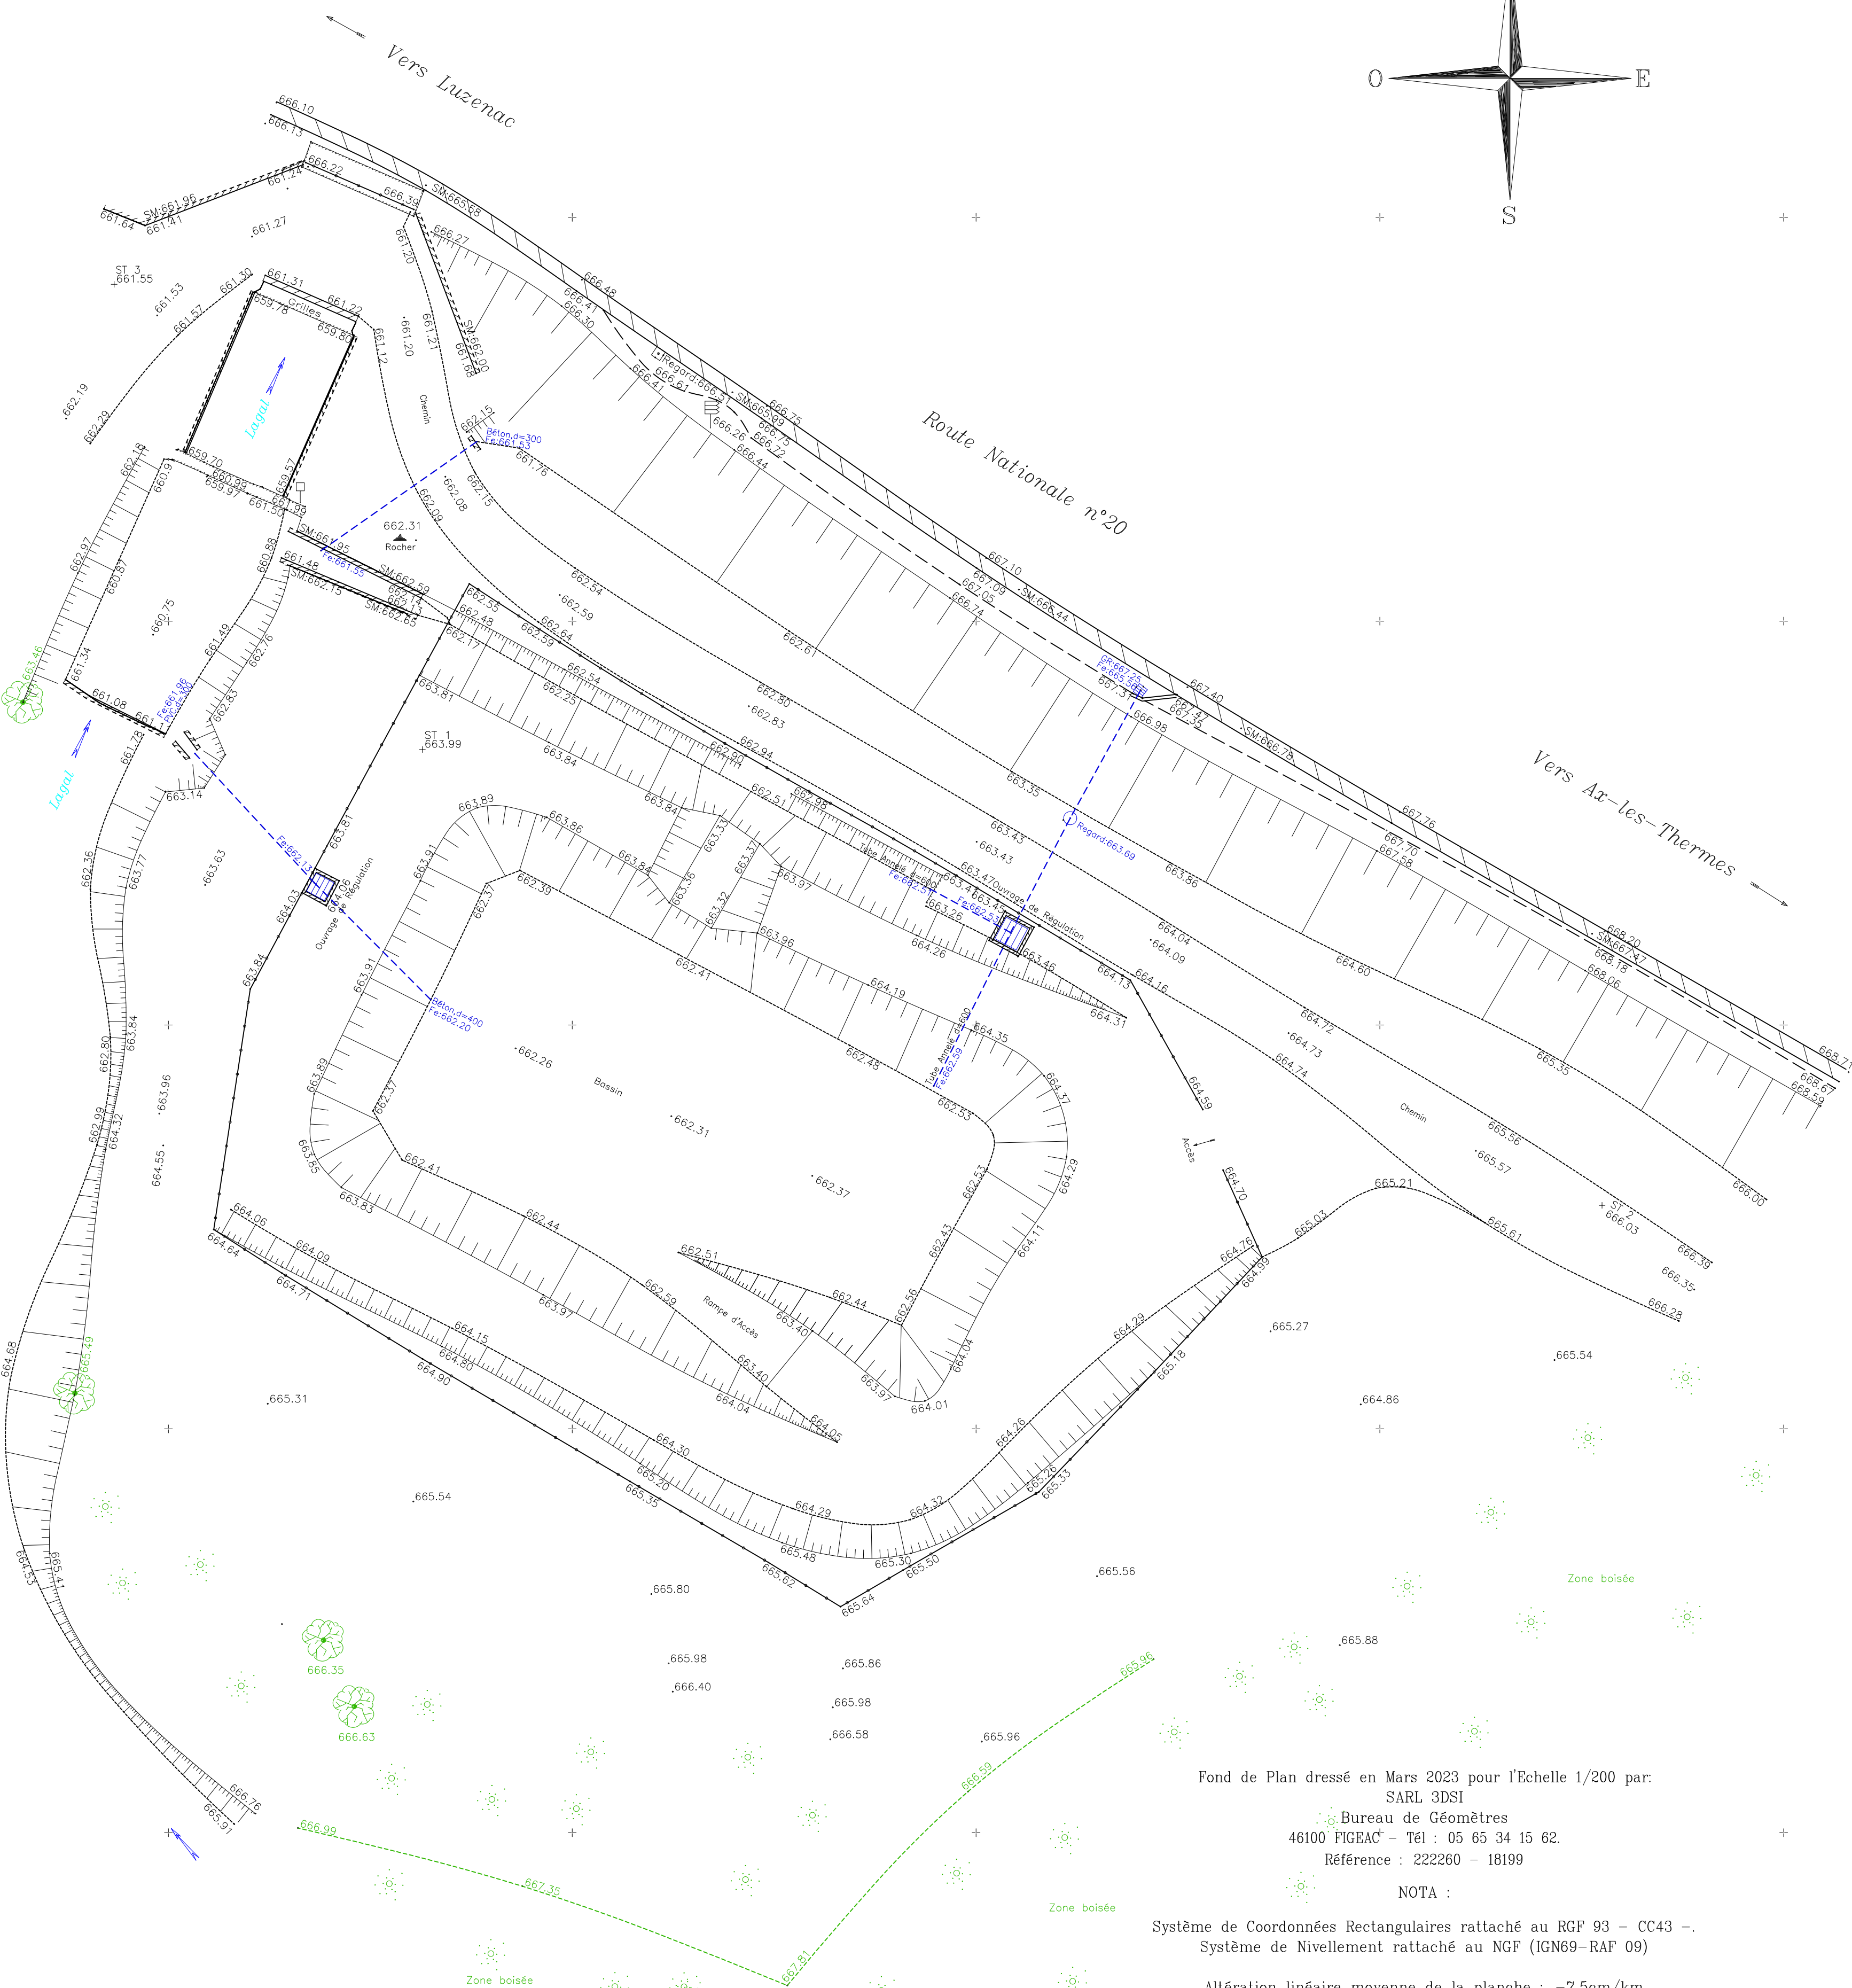

Fond de Plan dressé en Mars 2023 pour l'Echelle 1/200 par:  
SARL 3DSI  
Bureau de Géomètres  
46100 FIGEAC - Tél : 05 65 34 15 62.  
Référence : 222260 - 18199

NOTA :

Système de Coordonnées Rectangulaires rattaché au RGF 93 - CC43 -  
Système de Nivellement rattaché au NGF (IGN69-RAF 09)

Altération linéaire moyenne de la planche : -7.5cm/km