


BATIMENT ADMINISTRATION

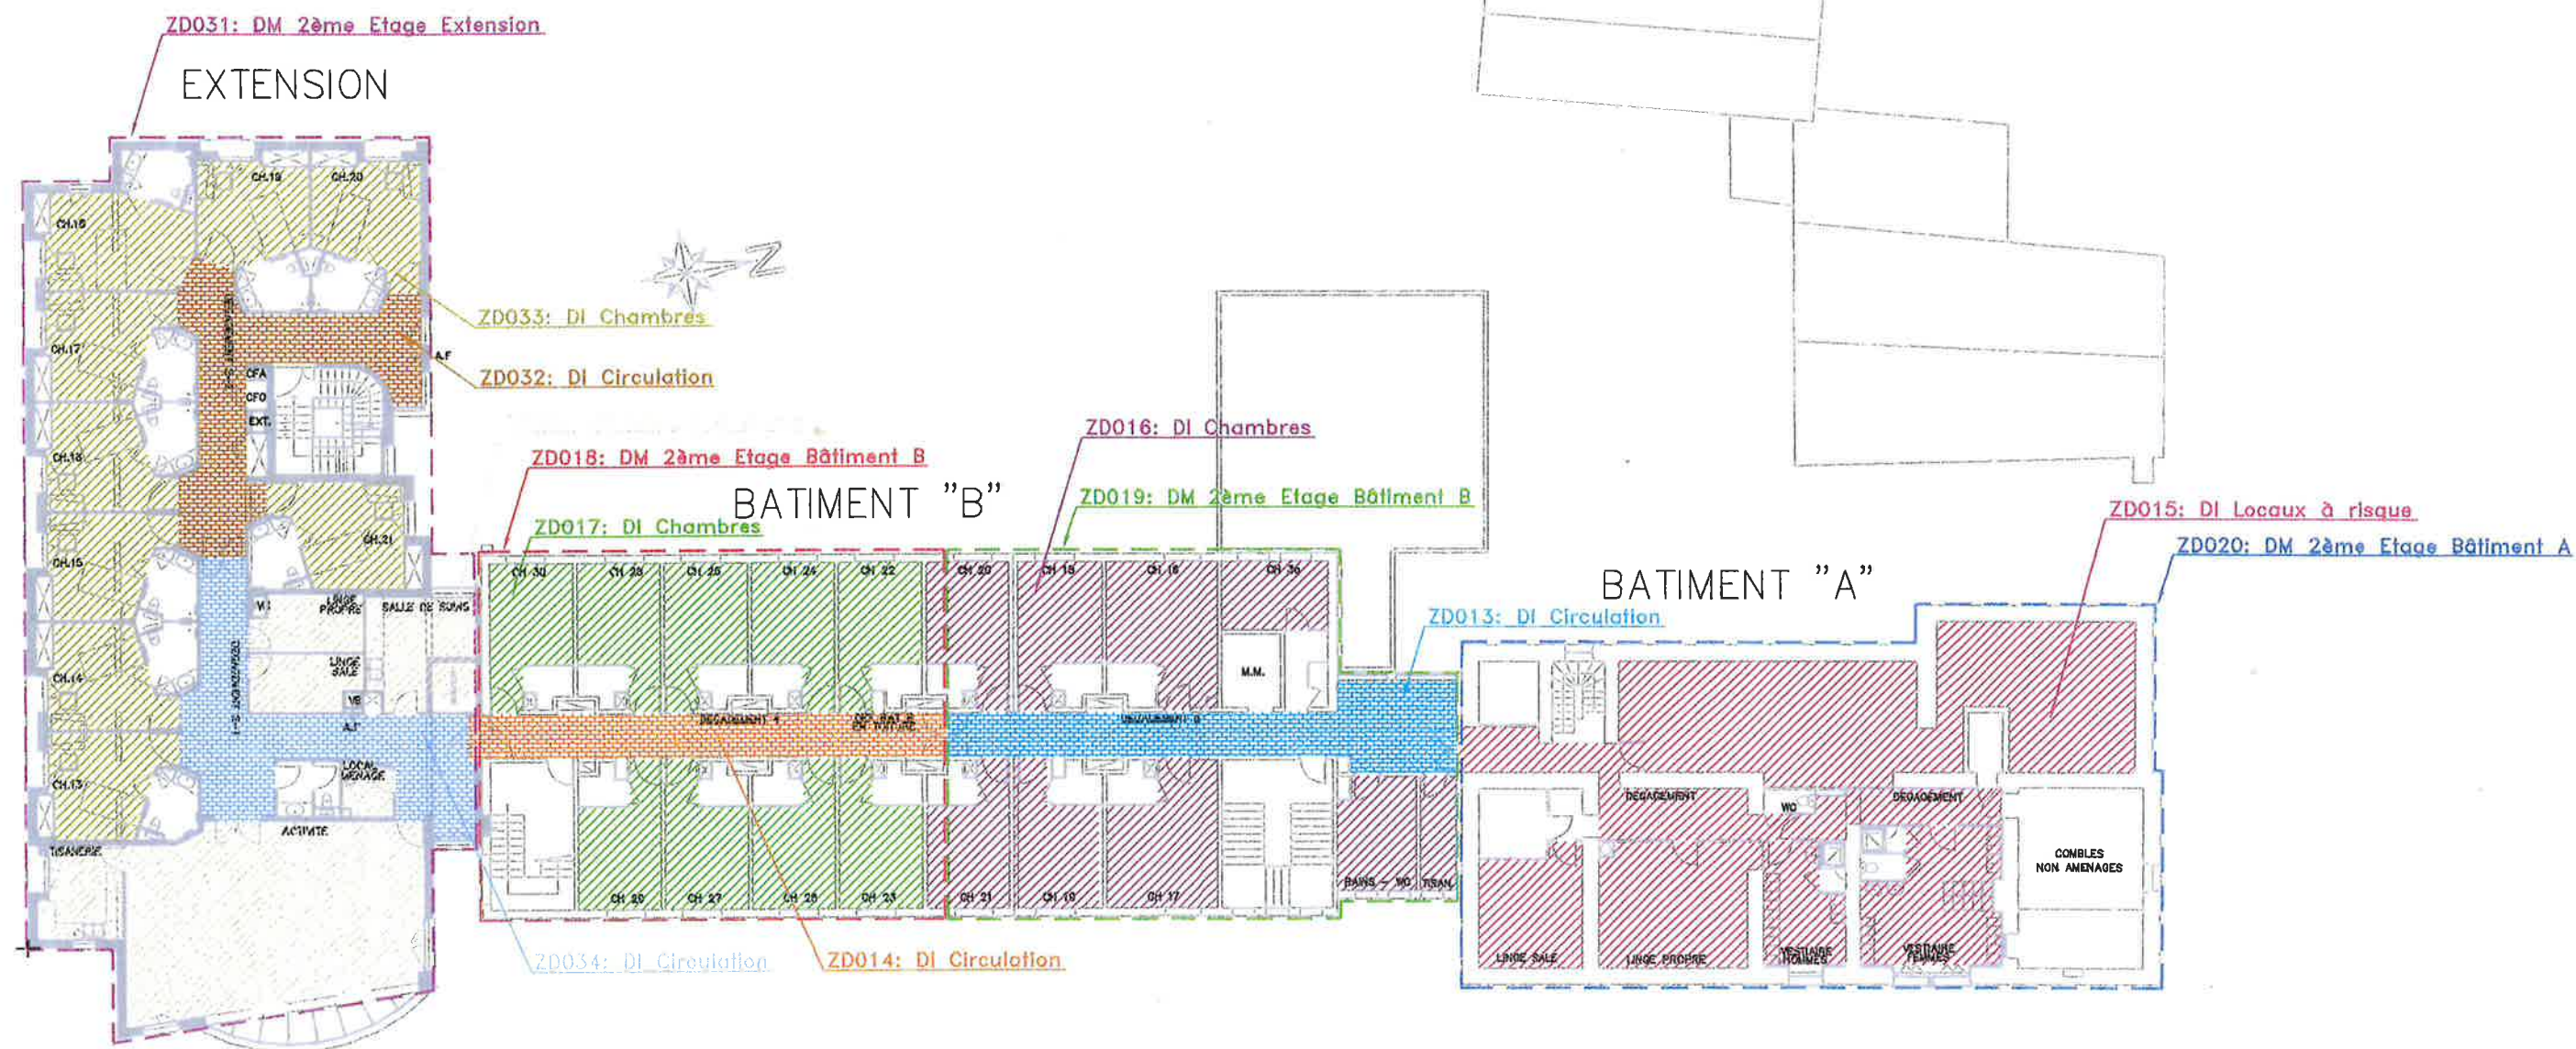

DC/FRM/013-A

La trame de ce document est une conception originale de DEF et sa propriété exclusive. Toute reproduction non autorisée serait passible de poursuite.

| | | | | | | | | |
|--------|----------|--------------------|-------------|--|--|--|--|--|
| | | | Rédacteur | 2ème ETAGE PLANS DES ZONES DE DETECTION INCENDIE | | AFFAIRE : Maison de Retraite Emmanuel Bardot | | |
| B | 16/05/08 | RECOLEMENT PHASE 1 | O.GROLEAT | | |  AGENCE RHONE ALPES AUVERGNE Bât. B8 B, allée Joliot Curie ZAC des perches 69800 SAINT PRIEST | | |
| A | 13/02/08 | CREATION | Approbateur | | | | | |
| Indice | Date | Modifications | E. GRONDIN | | | N° d'affaire: M0701270 Plan : ZD 006 Folio : 4/5 | | |