

5 T. ENTERREE

100

100

25

25

25

25

R 3.00

1

11


---

\_\_\_\_\_

DÉBOUEUR SEPARATEUR  
À HYDROCARBURES

Tuyauterie de pontage  
Ø 40x49

INSTALLATION EN LIBRE SERVICE									
DISTRIBUTION				PROTECTION INCENDIE					
NUMERO	APPAREILS	98	95	97	GO	SYMBOLS	DESIGNATION	NUMERO	
5	DISTRIBUTION V.L.	4,8	4,8	4,8	4,8	24	BAC A SABLE 100L	5	
—	MULTIPRODUIT L.S.						SCAU DE 30L	6	
—	MULTIPRODUIT L.S.						EXTINCTEUR ABC DE 9kg	7	
—	MULTIPRODUIT L.S.						EXTINCTEUR CO2 DE 20kg	2	
2	DISTRIBUTION P.L.				10	20	EXTINCTEUR ABC DE 50kg MOBILE	2	
—	MULTIPRODUIT L.S.						COUVERTURE GIGAGUE	2	
—	MULTIPRODUIT L.S.						EXTINCTEUR BC DE 100kg MOBILE	2	
—	MULTIPRODUIT L.S.						DISPOSITIF MANUEL D'EXTINCTION	1	
TOTAL	RESERVOIR					24	DISPOSITIF MANUEL DE COUPEUR ELECTRIQUE	1	
						24	BOUCHE D'INCENDIE	1	
STOCKAGES									
		en m <sup>3</sup> .							
98	10 • 30 • 30					80			
95	10 • 30 • 30					60			
97	30 • 30 • 30					60			
GO	10 • 30 • 30 • 30					50			
FOO									
TOTAL	CAPACITE MAXIMALE					210			

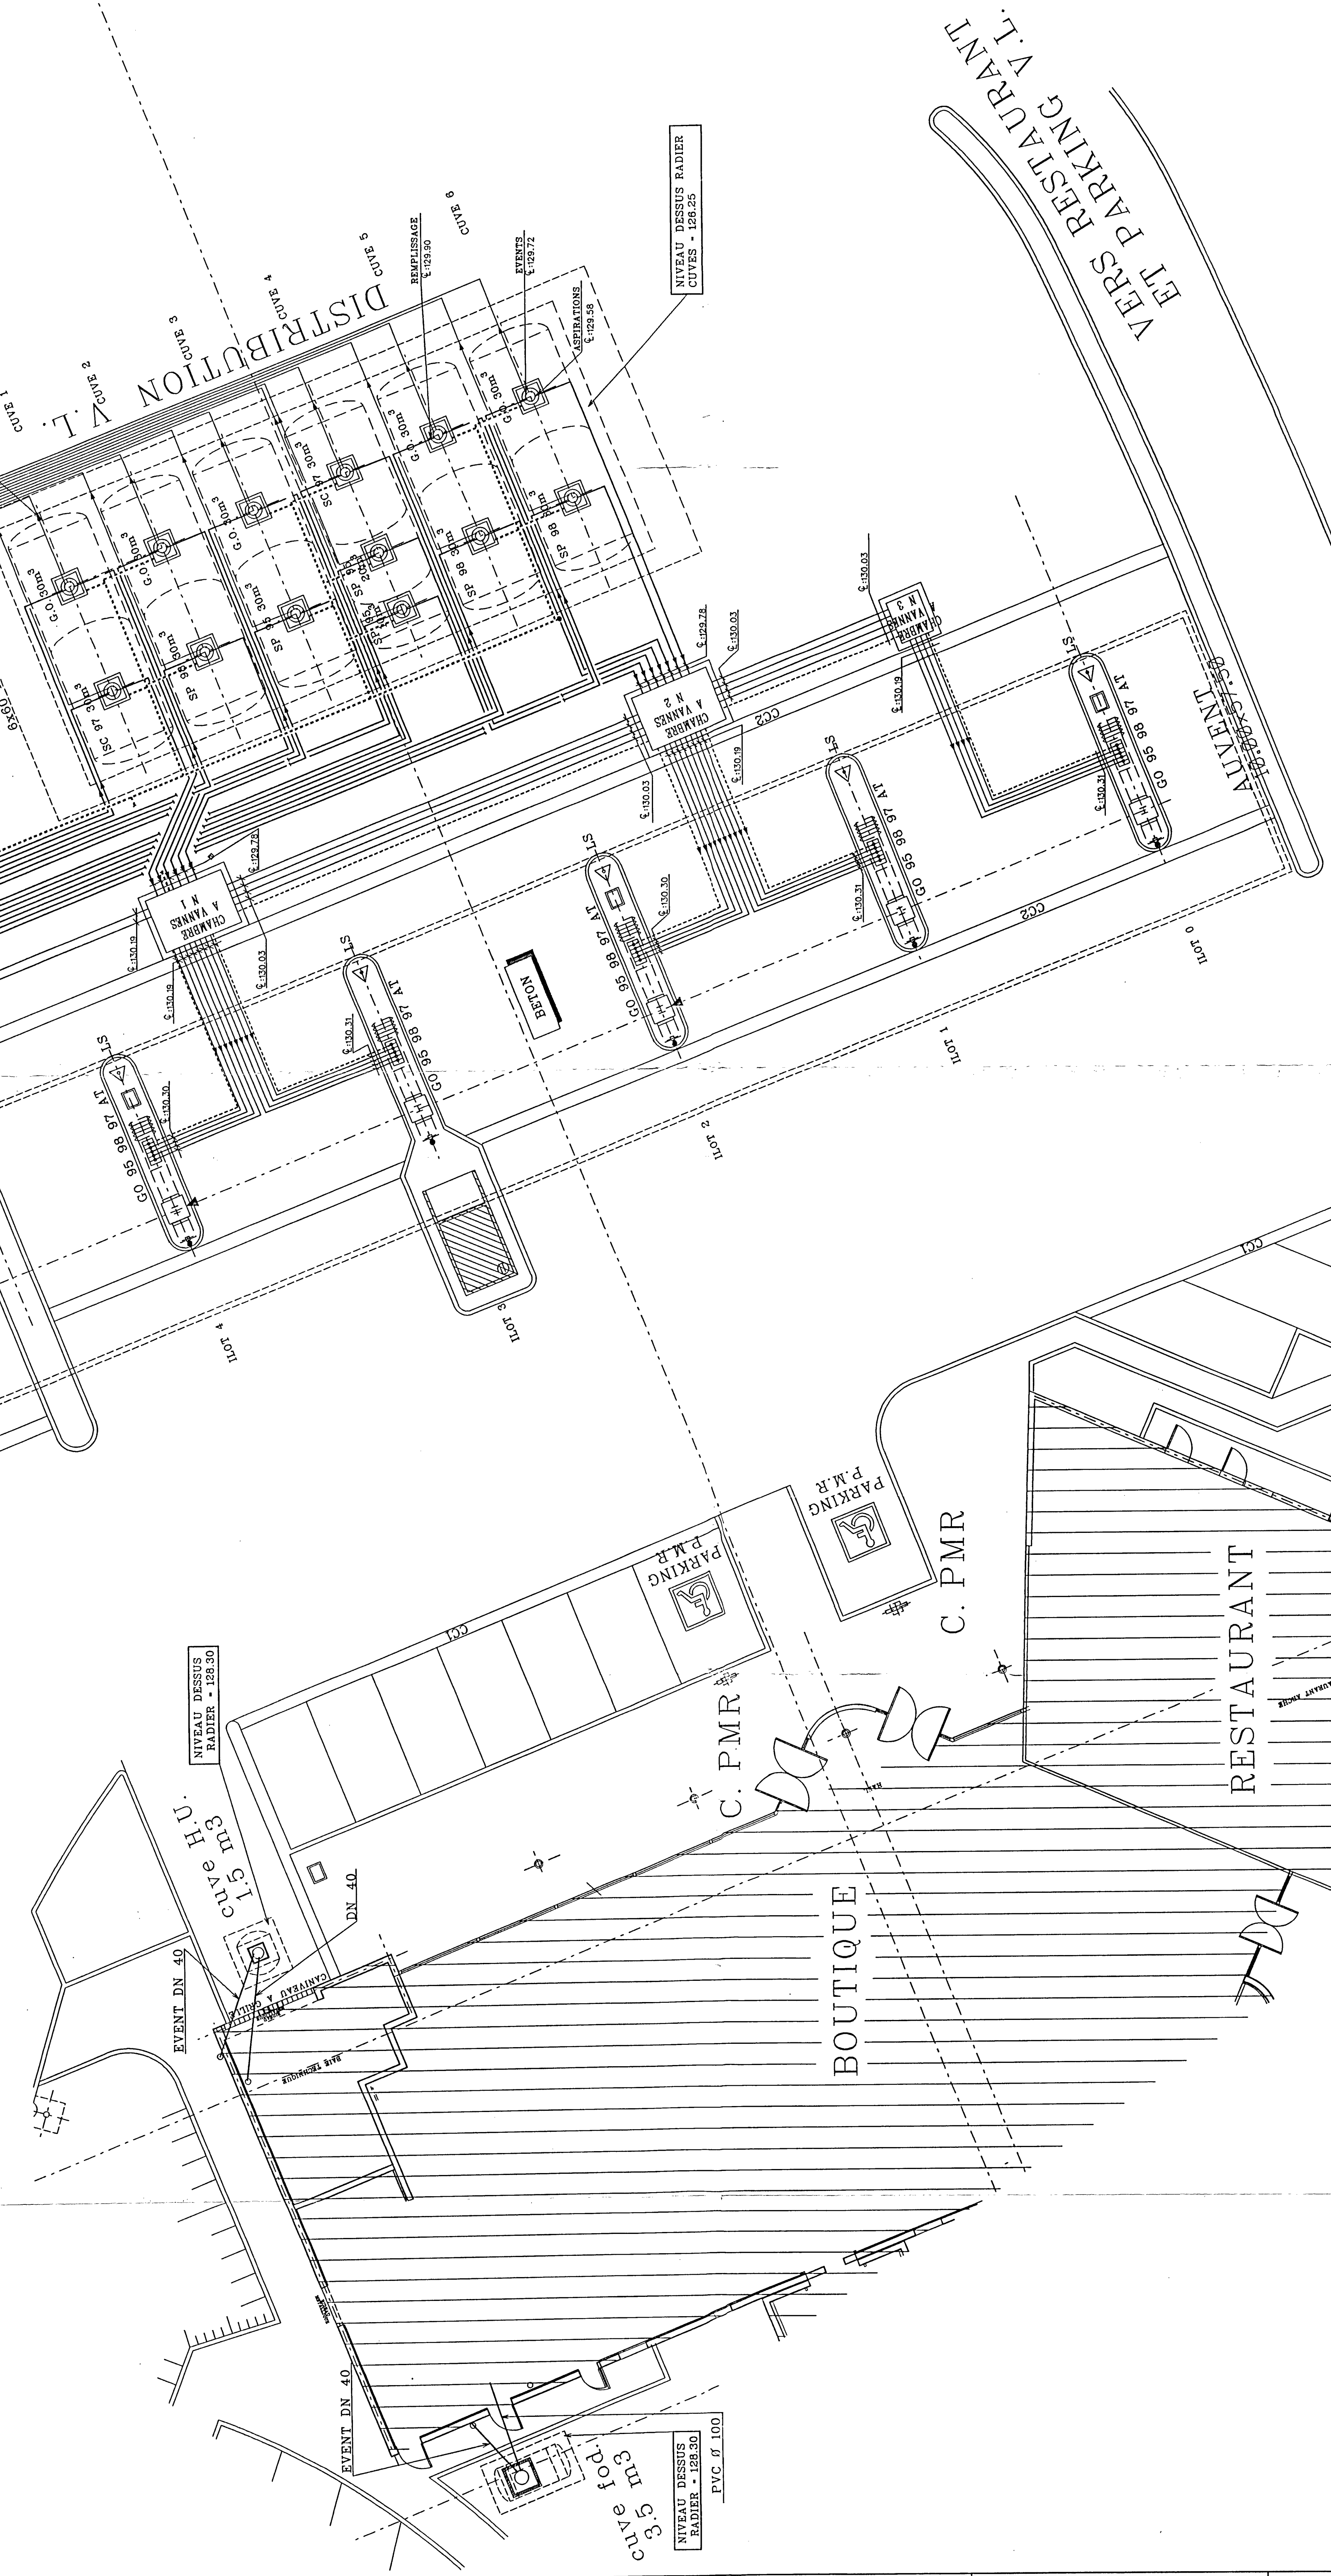

**TEL QUE CONSTRUIT**

MINUTE  
BUREAU D'ÉTUDES

[illegible]