

# SOMMAIRE

ARMOIRE

FOLIO

DATE


COFFRET PASSERELLE

01

04-01-1993

N			
M			
L			
K			
J			
I			
H			
G			
F			
E			
D	PLAN D'OUVRAGE EXECUTER	02/07/1993	
C	RECOLEMENT	16/06/1993	
B	SUPPRESSION DEPART DIVERS	05/02/1993	
A	PREMIERE DIFFUSION	04/01/93	

MODIFICATIONS	DATE	OBSERVATIONS
---------------	------	--------------

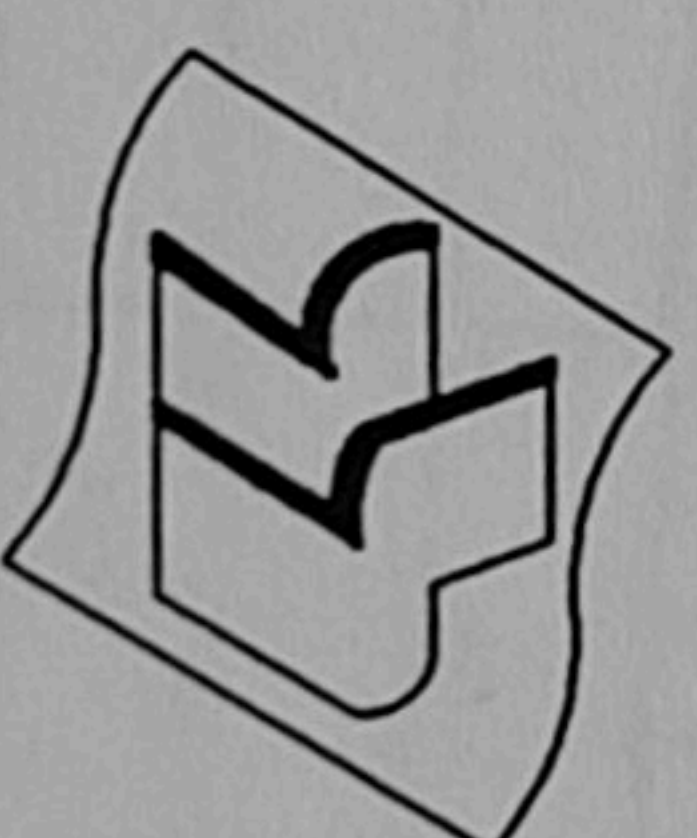

HERVE THERMIQUE

UNIVERSITE PARIS 8  
2. RUE DE LA LIBERTE  
93256 SAINT-DENIS CEDEX 02  
COFFRET PASSERELLE  
LOCAL TECHNIQUE ROTONDE

NB TOTAL DE FOLIOS : 2

DATE DE CREATION : 04/01/93

DESSINE PAR : DENIS PIQUEUR

HERVE THERMIQUE

11 RUE DES CIGOGNES  
B.P 208  
37 552 SAINT AVERTIN CEDEX.

FAX : 47-28-46-38  
TEL : 47-28-51-46

N° AFFAIRE:  
7324017282  
N° PLAN:



