


# UNIVERSITE DE PARIS 8

## S<sup>t</sup> DENIS

### PASSERELLE

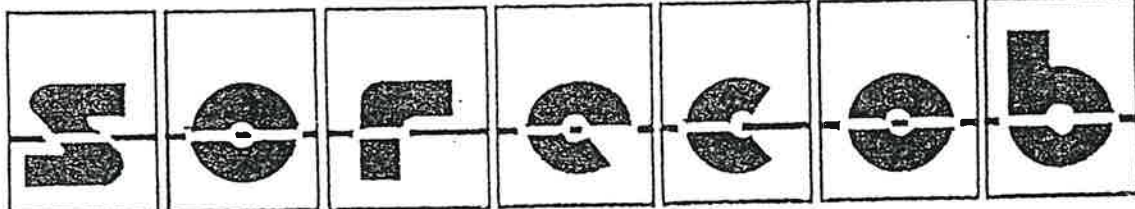

Etanchéité. Couverture. Bardage  
Isolation thermique par l'extérieur

Siege Social et Bureau

1415, rue Marc  
94400 VITRY-SUR SEINE  
Tél. : 49.73 00.30

15.1.93	1a	Mise à jour totale
23/2/93	1b	✓
18.5.93	1c	Mise à jour - Coupe 3 supr.

COMMANDE.

150CH1994

## RECOLEMENT

### CARNET DE DETAILS

### AVEC PLANS

DES. C - S -

DATE 24.11.92


ECH.

N°

1c

Combs-la-Ville, le

- 5 AOÛT 1993

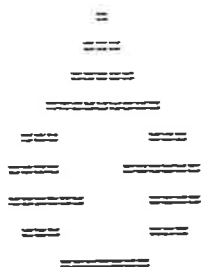

**SORECOB**

13/15 rue Marat, 94400 Vitry sur Seine

Téléphone (1) 45 73 00 30 - télécopie (1) 46 82 05 40

Société Anonyme au capital de 1 000 000 F  
R.C. Créteil B 307 330 902

AFFAIRE : 150 CH 1994  
UNIVERSITE PARIS 8  
SAINT DENIS

VITRY, le 17 Novembre 1992

- NOMENCLATURE -


PASSERELLE


TERRASSE ASPHALTE

1. Surface courante :  
Asphalte spécial circulation piétons coulé en indépendance sur papier kraft  
ép. 30mm teinte naturelle.
2. Surface courante :  
Etanchéité de type B3a.
3. EVACUATIONS PLUVIALES :

MOIGNON DROIT EN PLOMB AVEC PLATINE RACCORDEE A L'ETANCHEITE.


# - COUPE 1 -

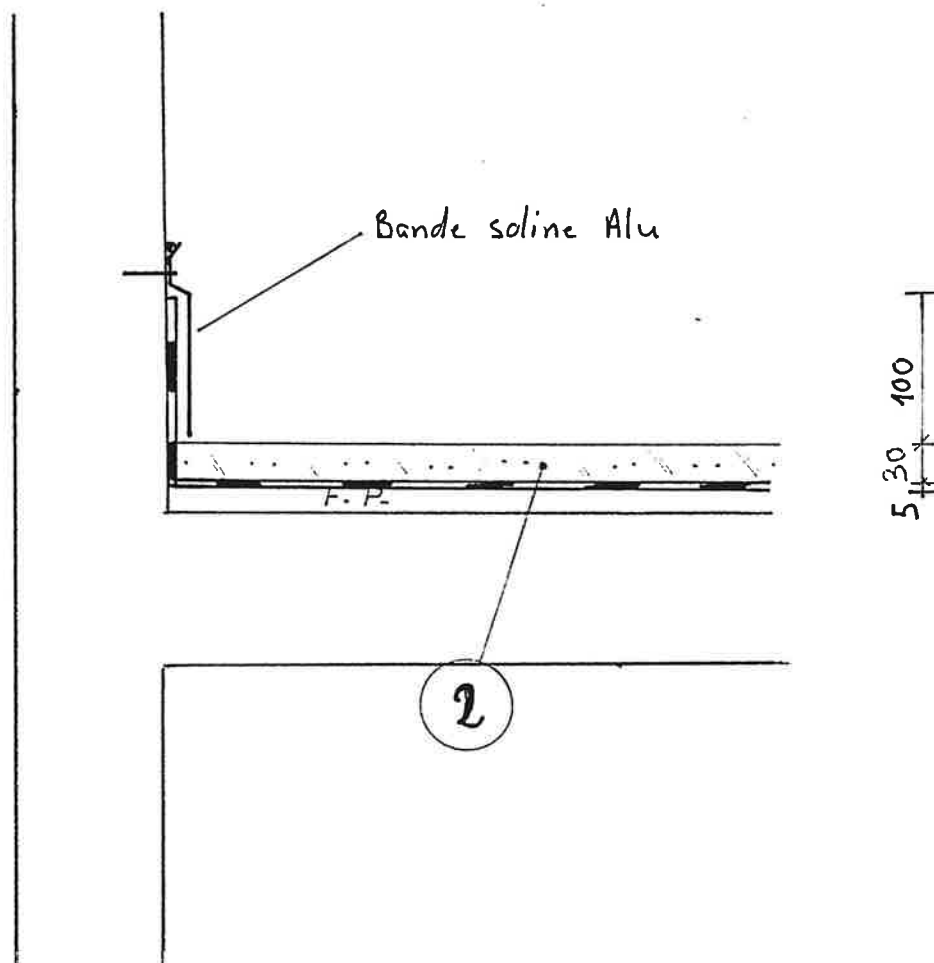


	ElanchéM - Couverture - Bardage		N°	
	Siège Social et Bureaux 13/15, rue Harat 94400 VITRY S/SEINE Tél. 45.73.00.20.			Aff.: 150 CH 1990
				Des: C - S      Date: 15.1.93


# — COUPE 1bis —


Releve sur belvederes

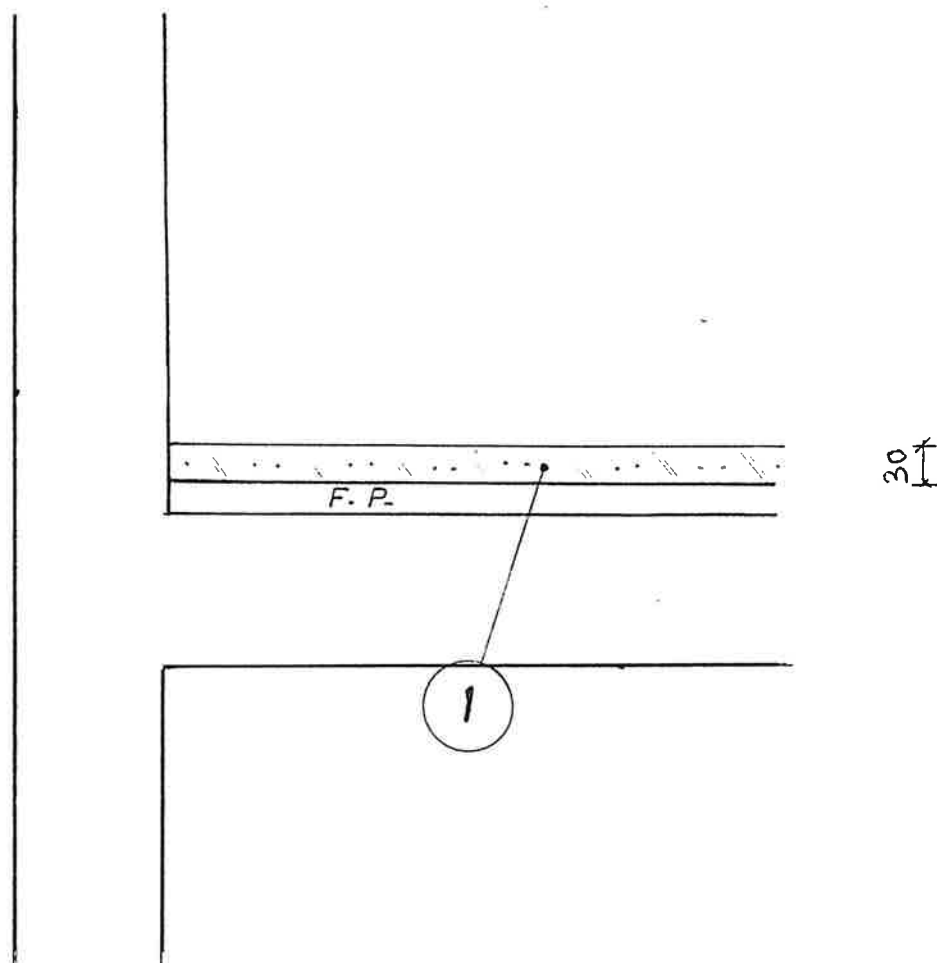


	<b>Elanchéllé - Couverture - Bardage</b> Siège Social et Bureaux 13/15, rue Marat 94400 VITRY S/SEINE TEL. 45.73.00.30.	N°	
		Aff.: 150 CH 1990	
		Desi: C - S .	Date: 15.1.93


# — COUPE 3bis —

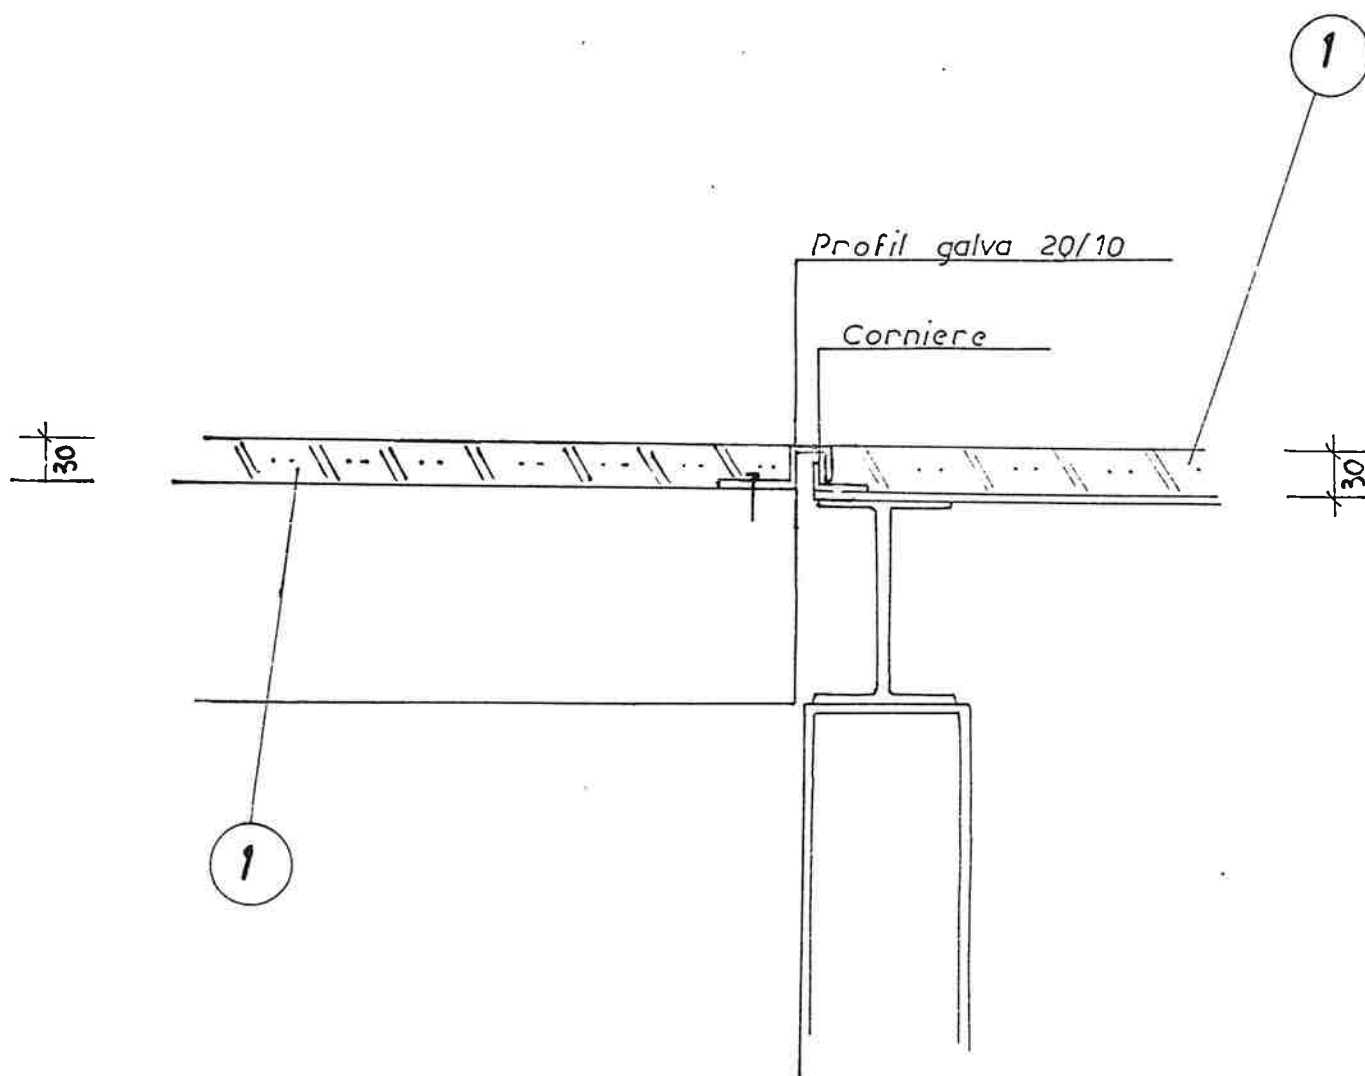


 <p>Elanchéllé - Couverture - Bardage</p> <p>Siège Social et Bureaux 13/15, rue Marat 94400 VITRY S/SEINE Tél. 45.73.00.30.</p>	<p>N°</p> <p>Aff.: 150 CH 1990</p> <p>Des: c.s.      Date: 15.1.93</p>
--	--

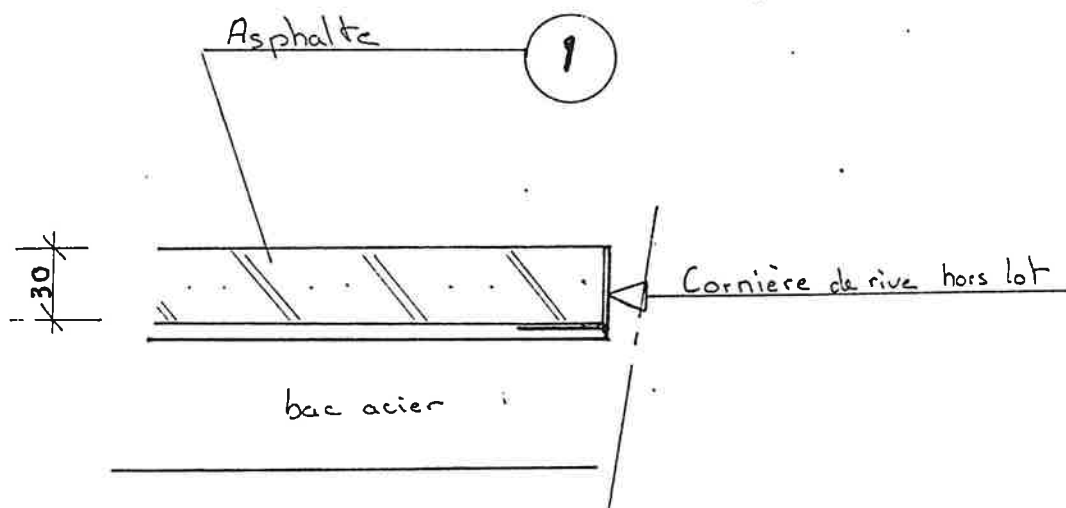

# - COUPE 4 -




 <b>Etanchéité - Couverture - Bardage</b> Siège Social et Bureaux 13/15, rue Marat 94400 VITRY S/SEINE Tél. 45.73.00.30.	N°	
	Aff.: 150 CH 1996	
Des: C.S.	Date: 24.11.92	

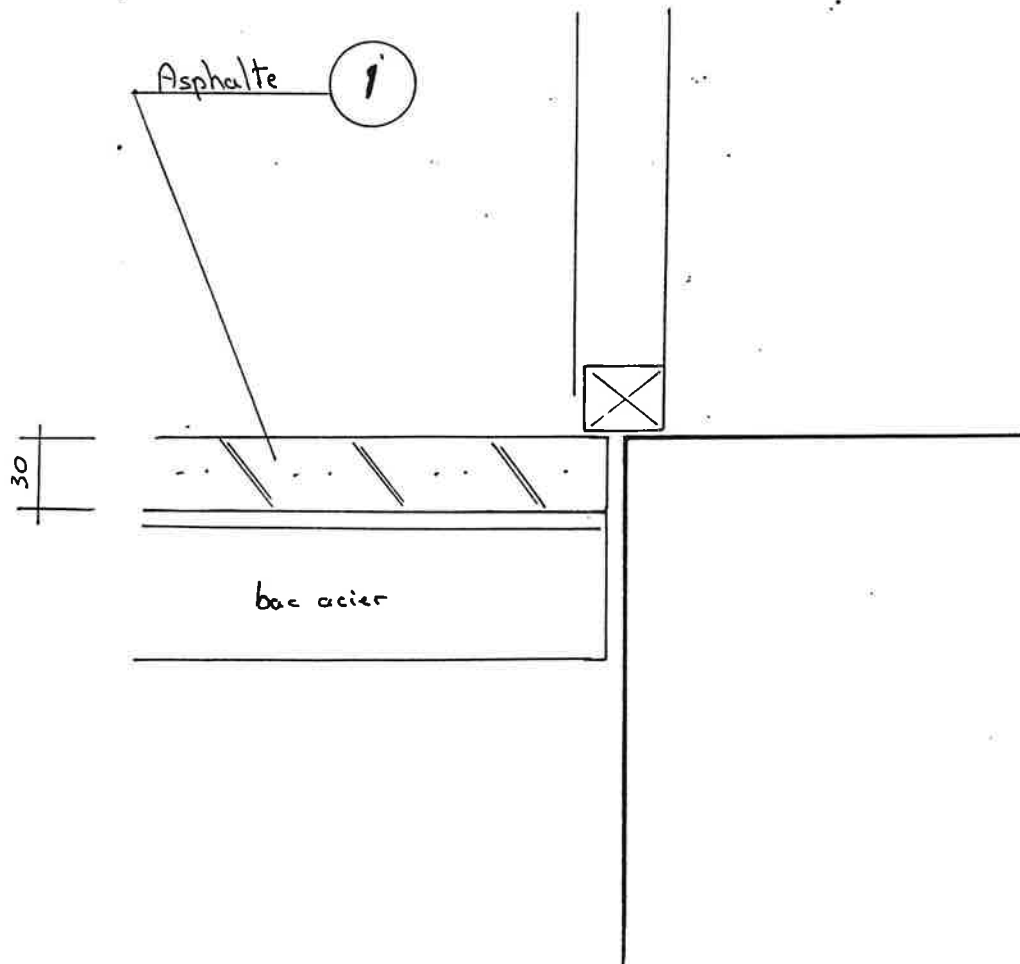
# — COUPE 4b —




 	<b>Étanchéité - Couverture - Dardage</b> Siège Social et Bureaux 13/15, rue Marat 94400 VITRY S/SEINE Tél. 45.73.00.30.		N°	
	Aff.: 150 CH1994			
	Desi: C-S.		Date: 28.5.93	


# — COUPE 5 —

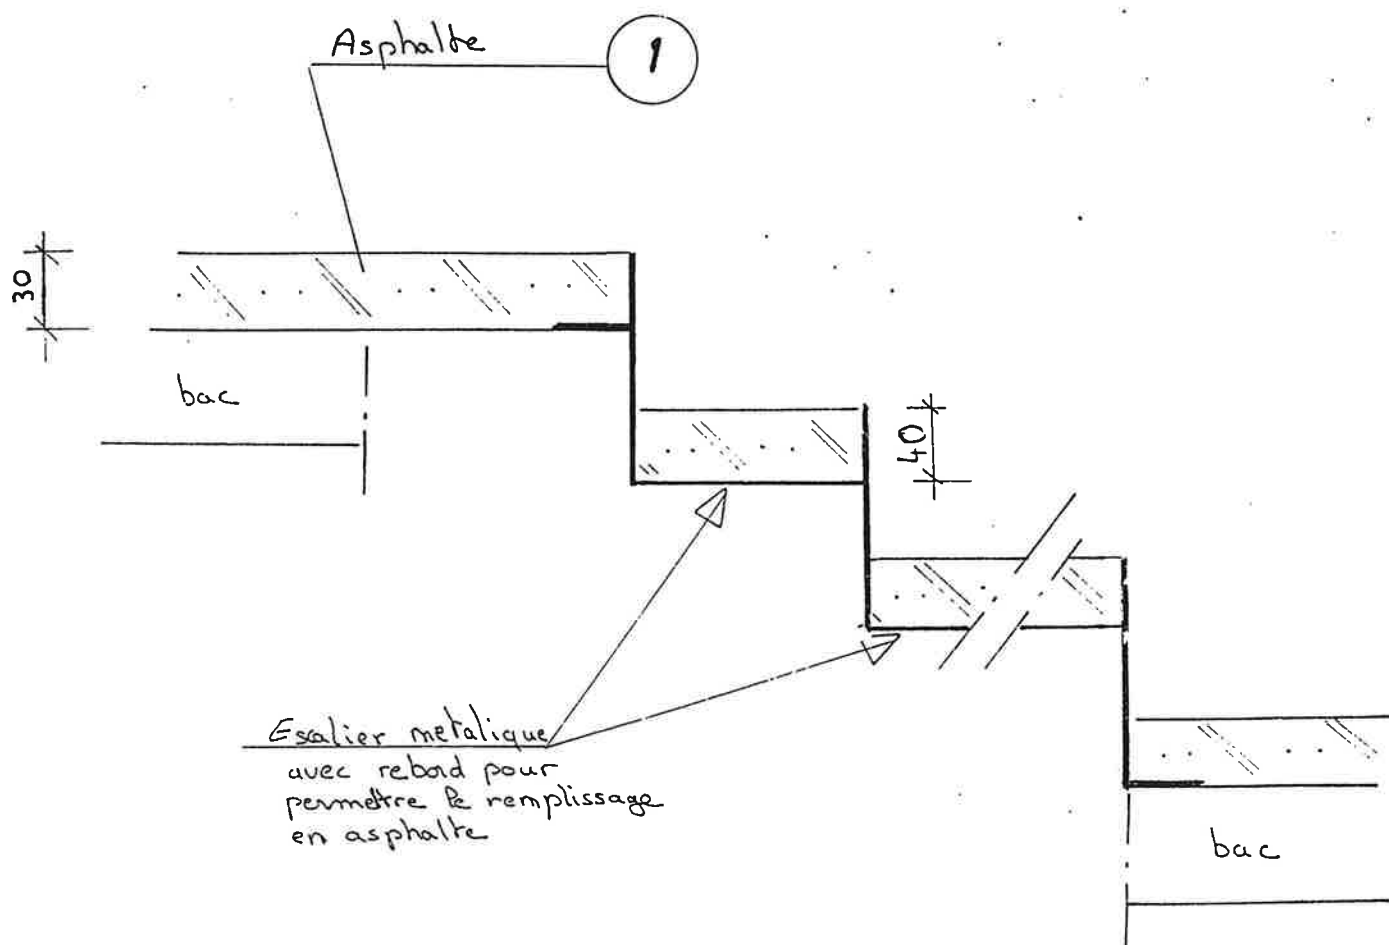



	<b>Etanchéité - Couverture - Dardage</b>	<b>N°</b>	
	<b>SORECOB</b>	Siège Social et Bureaux 13/15, rue Marat 94400 VITRY S/SEINE Tél. 45.73.00.30.	
	Aff.: 150 CH 1994		
Des.: C.S.		Date: 24.11.92	




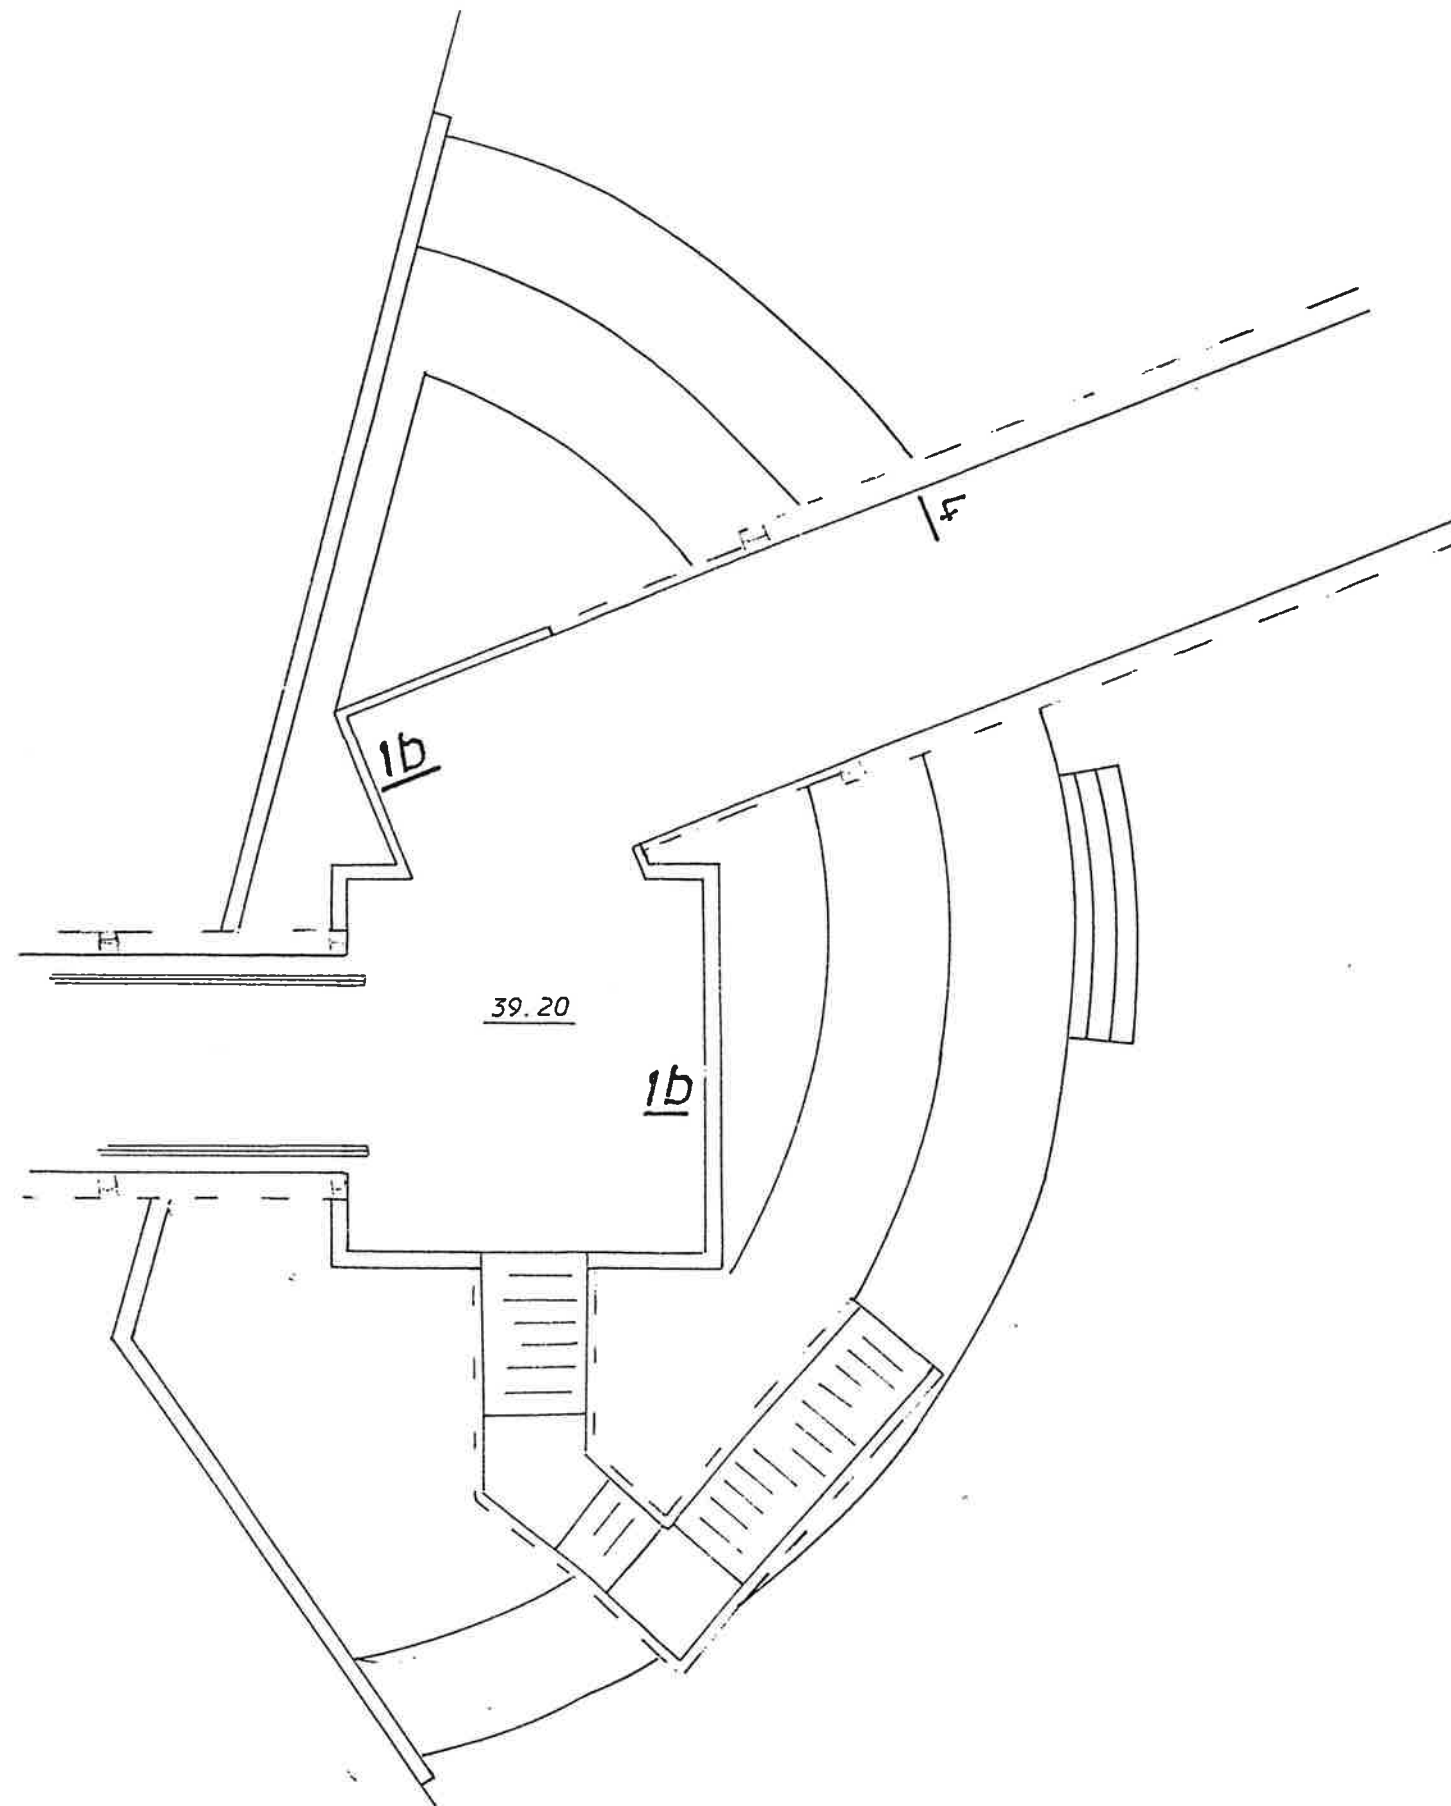


 <b>sorecob</b>		Etanchéité - Couverture - Bardage 13 / 15, rue Marat 94400 VITRY SUR SEINE Tél. (1) 45 73 00 30		N°	
		Aff. 150 CH 1992			
		Des.: C.S.		Date: 22.11.92	

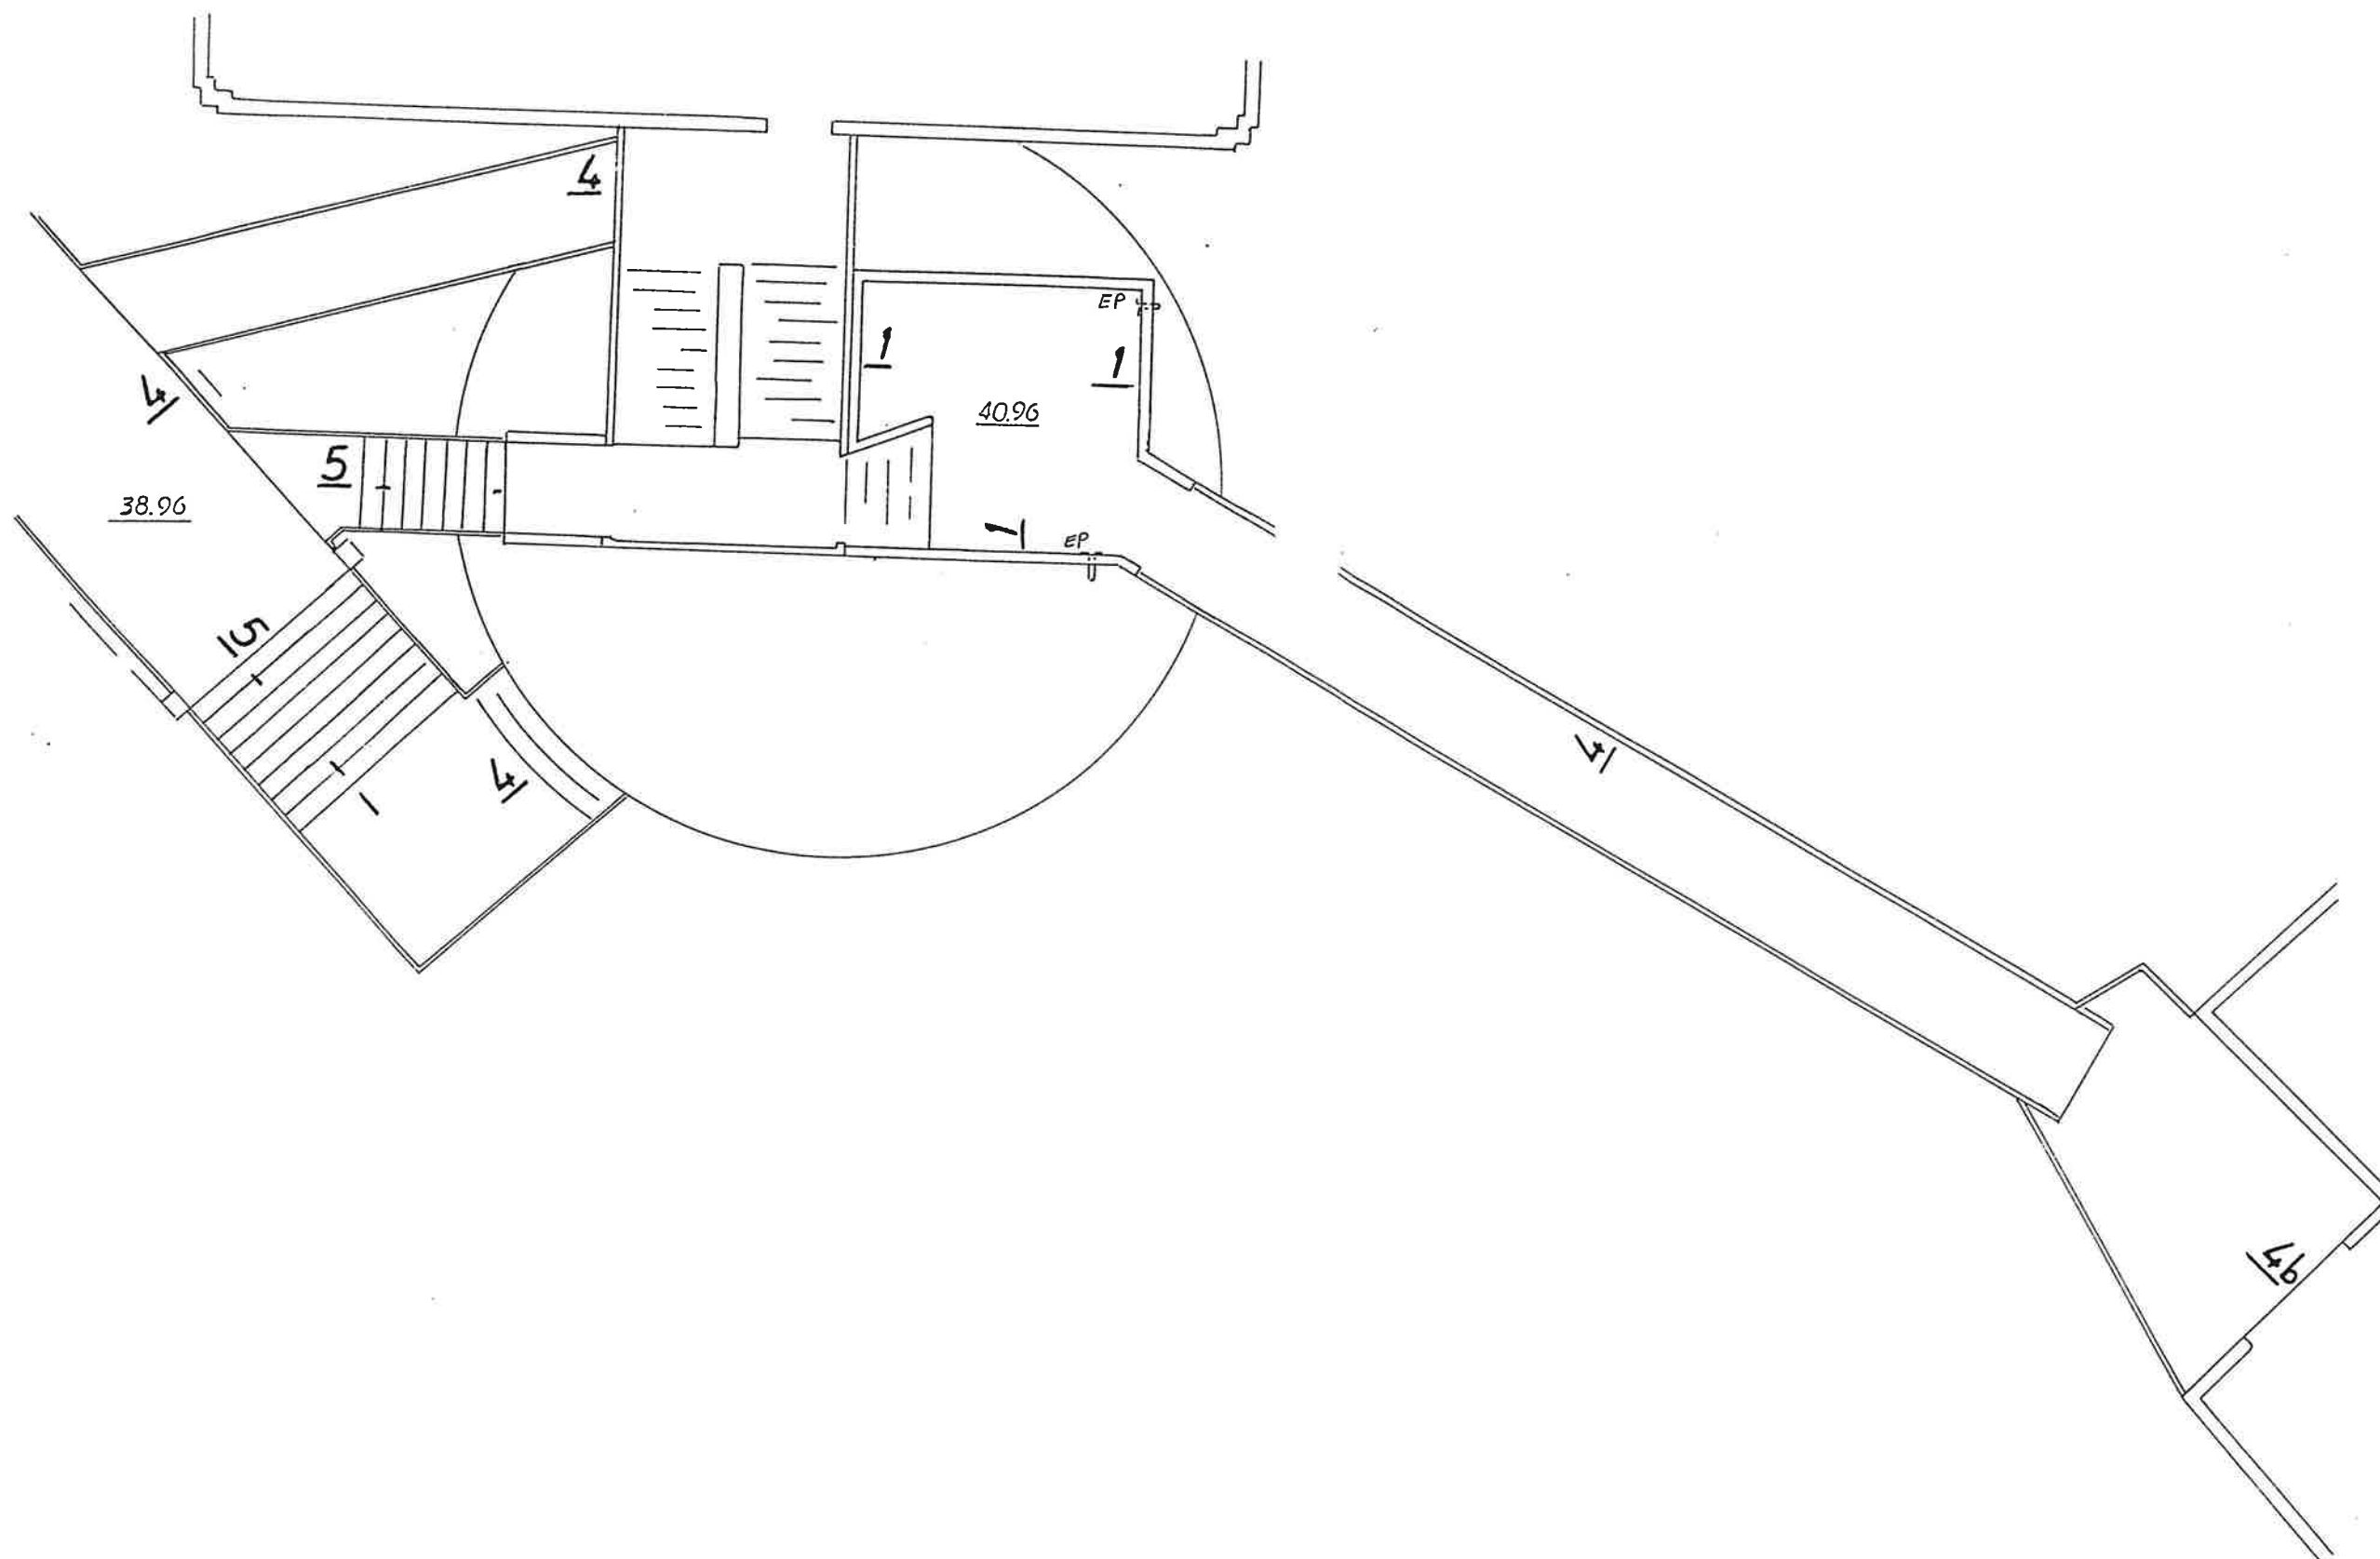

 <p>Etanchéité - Couverture - Bardage</p> <p><b>sorecob</b></p> <p>13 / 15, rue Marat 94400 VITRY SUR SEINE TEL (1) 45 73 00 30</p>	<p>N°</p>
<p>Aff. 150 CH 1994</p>	
<p>Des. c.s -</p>	<p>Date: 15.1.93</p>

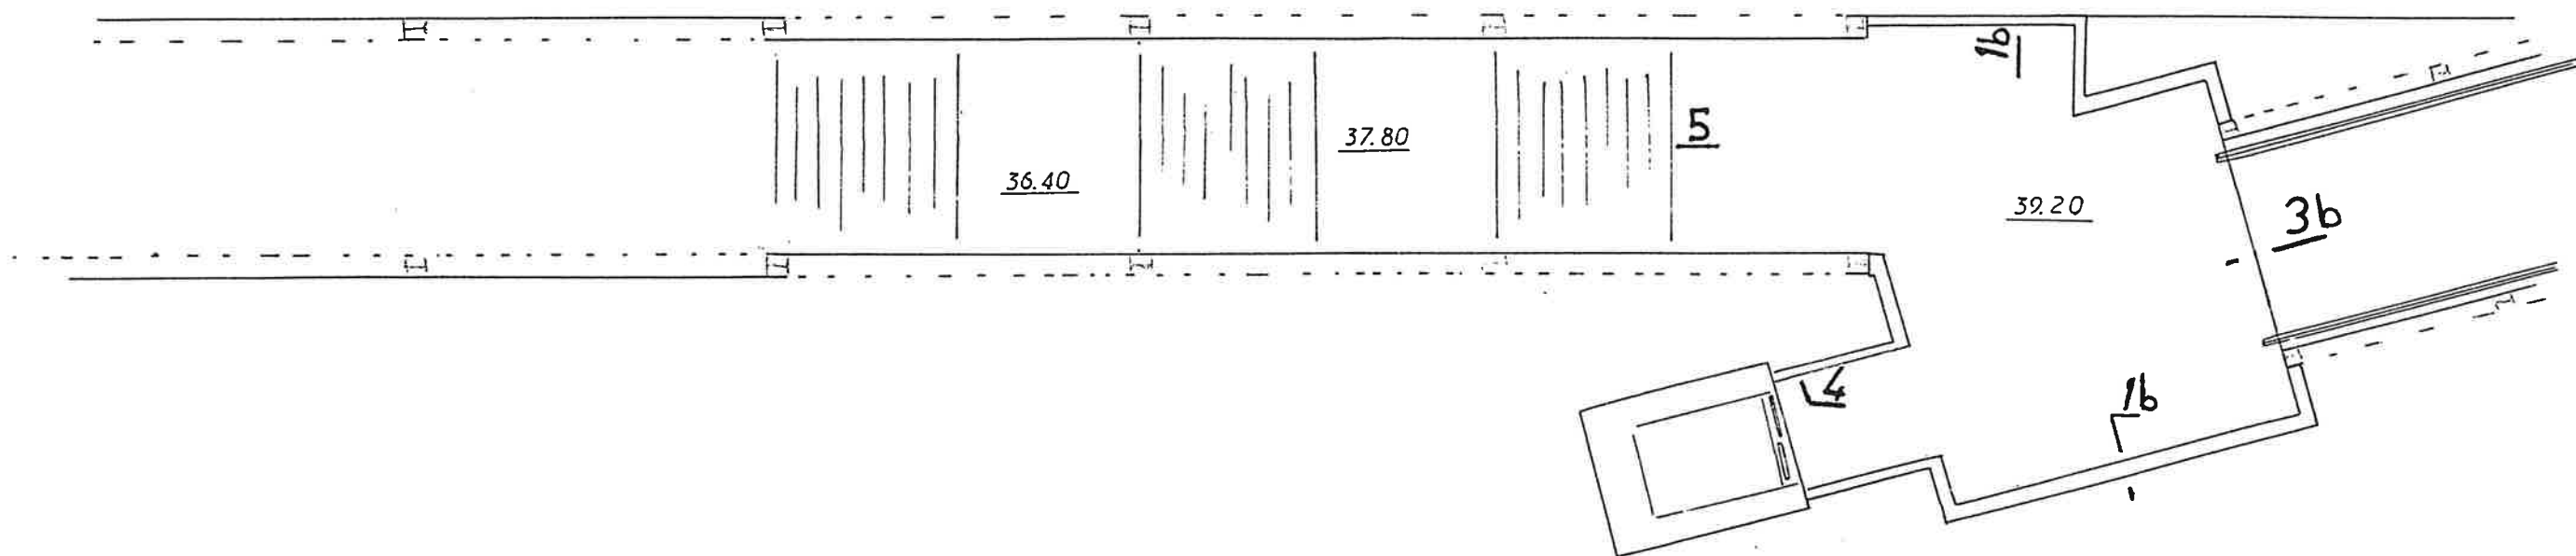

 <b>scresob</b> Etanchéité - Couverture - Bardage 13 / 15, rue Marat 94400 VITRY SUR SEINE Tél. (1) 45 73 00 30	N°	Aff.: 150 CH1992	
		Des.: c.s.	Date: 24.11.92