



Route Nationale n° 77

Pont sur la voie ferrée Paris-Marseille
à VERGIGNY


Reconstruction de la chaussée
sur le tablier de l'ouvrage

PLAN ET COUPES


RECOLEMENT

SERVICE AMENAGEMENT ET URBANISME NORD
Subdivision de SAINT-FLORENTIN
28, Av. du Général Leclerc 89600 SAINT-FLORENTIN

Coupe transversale

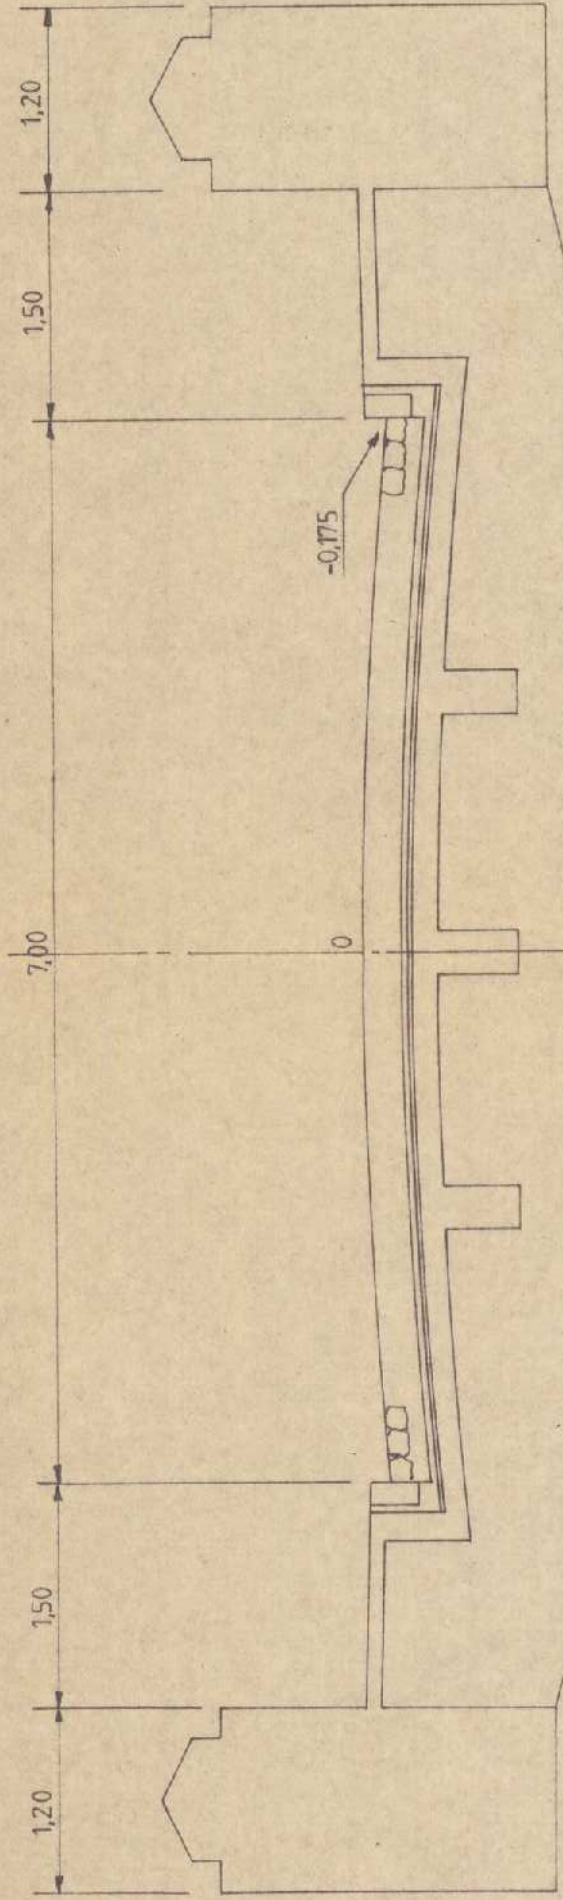


Vue en plan

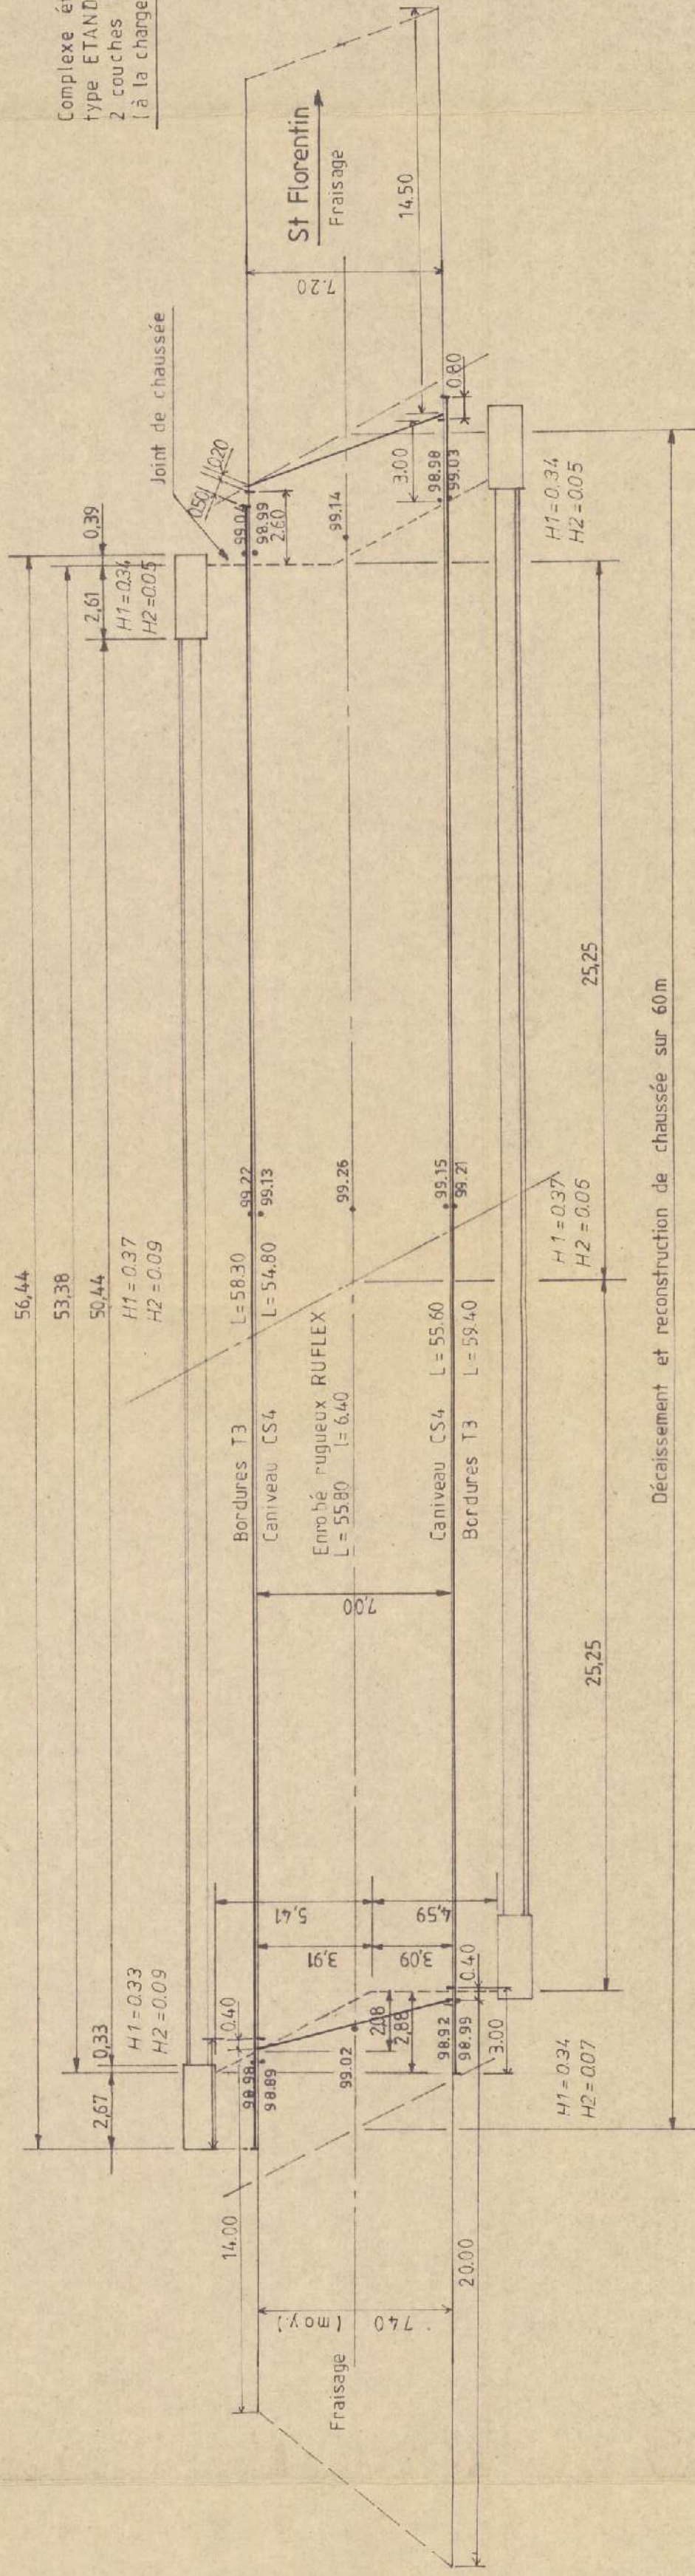


Echelle: 1/100

Détail chaussée future

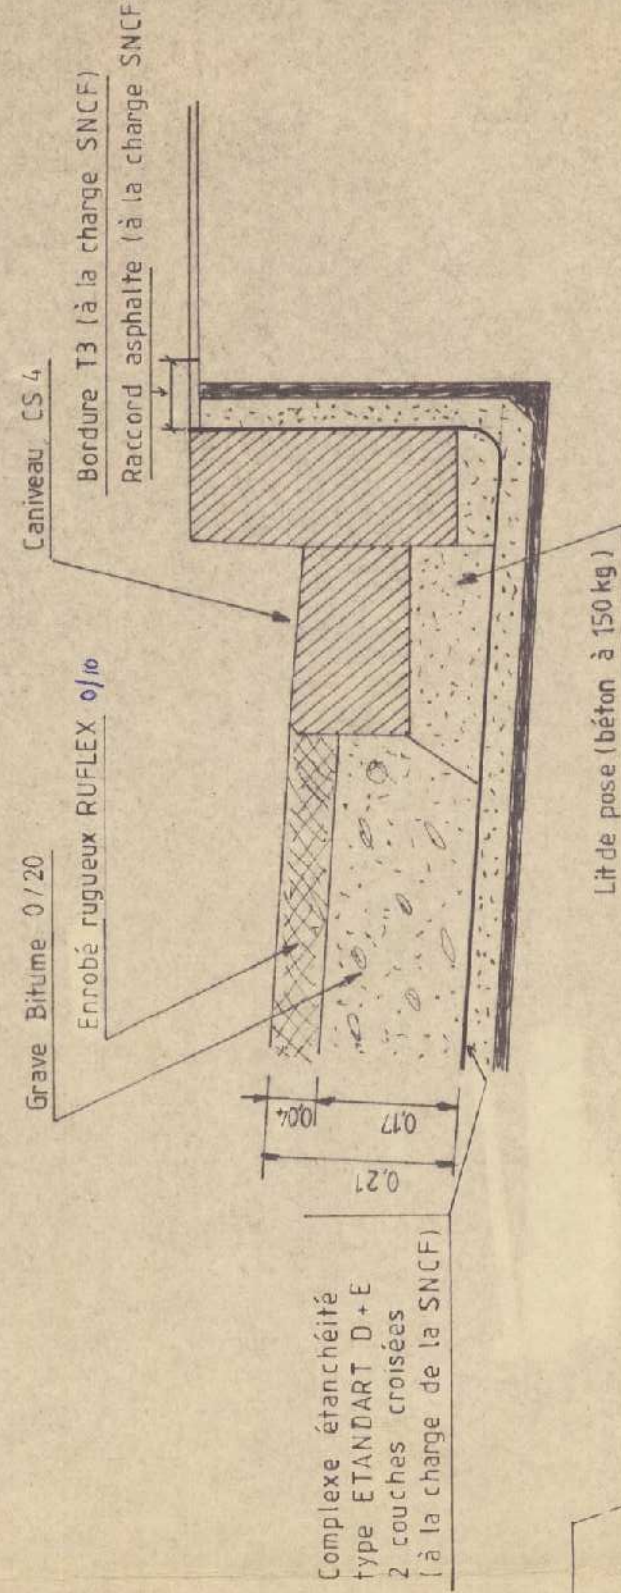

Détail du joint de chaussée

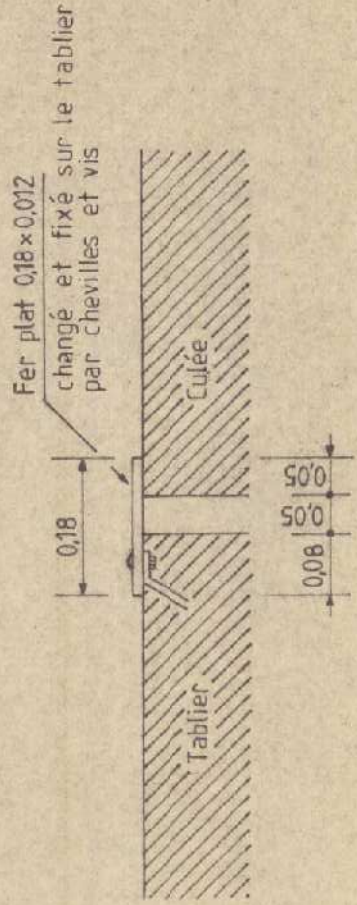

Echelle: 1/200

Echelle: 1/50