


AB POUR BIOME
DEPARTEMENT DU RHÔNE
commune de DARDILLY
ANCIENNE DECHARGE
Récolement Lixiviats et TPC

Dossier 180030	Echelle 1/200	Edition 02/02/2018	Fichier Informatique 180030-BIOME-DARDILLY-ANCIENNE_DECHARGE.dwg
Chargé d'affaires Benjamin DEBERT	Récolé par Santiago Arroez 06 22 87 89 10		
ALTEA pour	Indice	Date	Modification
	0	11/01/2018	Récolement tranchée et réseau Biogaz et gaine TPC

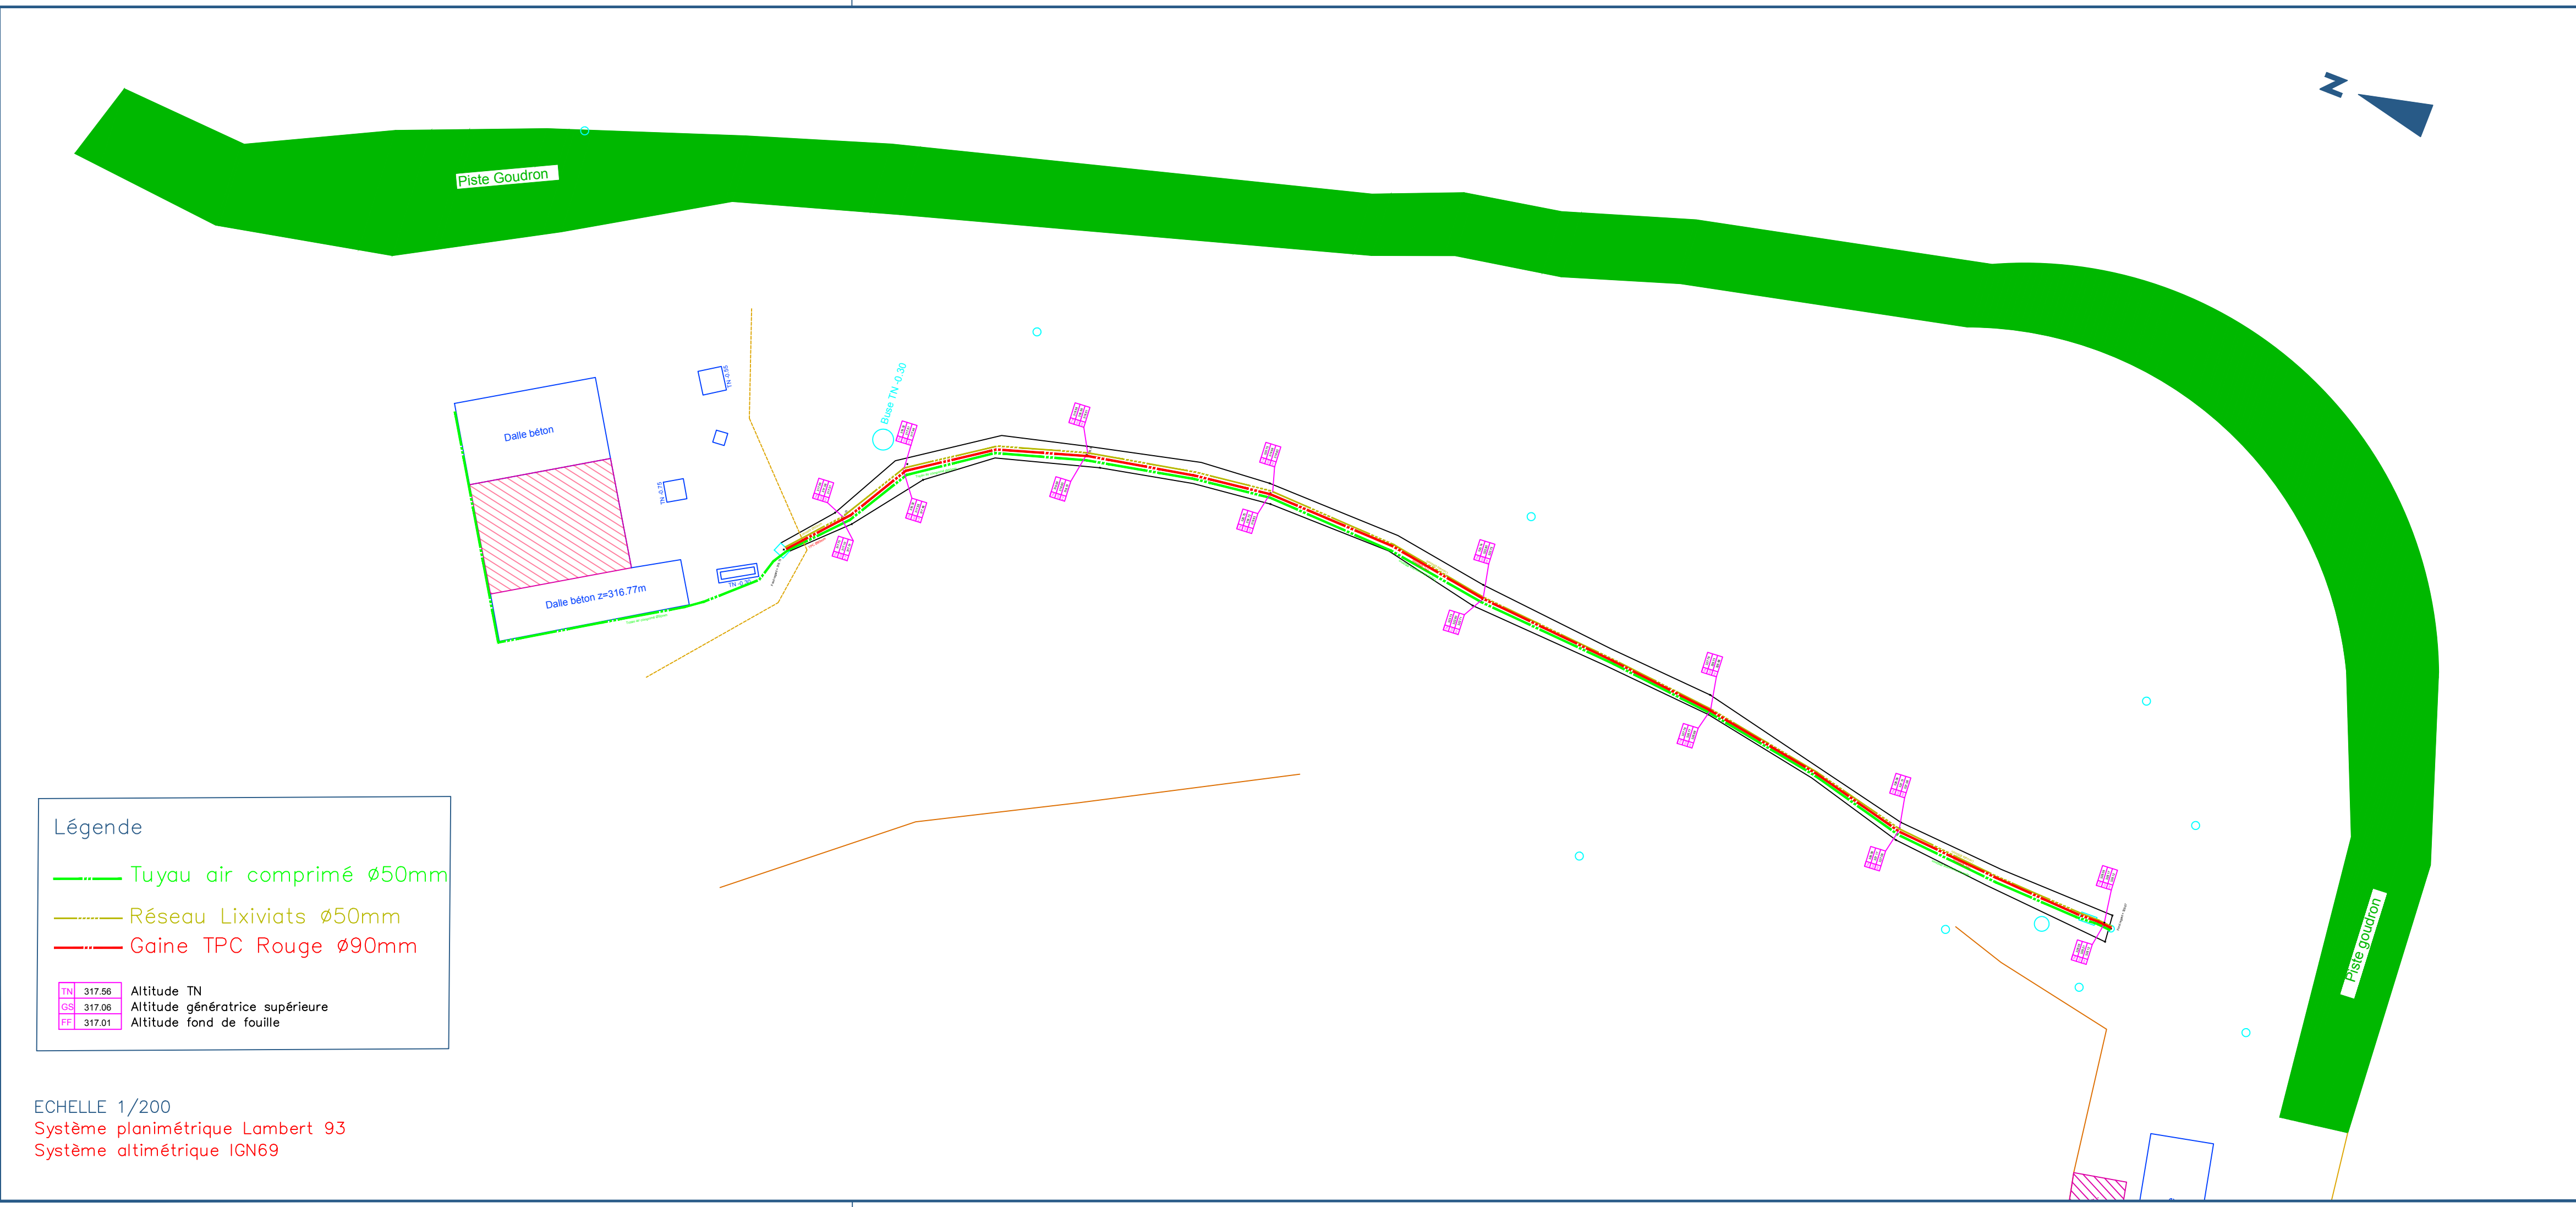

Légende

- Tuyau air comprimé ø50mm
- Réseau Lixiviats ø50mm
- Gaine TPC Rouge ø90mm

TN	317.58	Altitude TN
GS	317.08	Altitude génératrice supérieure
FF	317.01	Altitude fond de fouille

ECHELLE 1/200
Système planimétrique Lambert 93
Système altimétrique IGN69