


Légende :

- Air Comprimé
- Chambre AC+AEP+GAZ
- Eau Potable
- Fourreau électrique
- Fourreau TBT
- Gaz naturel
- Liaison informatique
- Eclairage Fourreau Ø63+Cu
- Chambre TBT et FB
- Chambre BT
- Chambre HT

COMMUNE DE VERNEUIL EN HALATTE
INERIS - PARC ALATA
REAMENAGEMENT PLATE FORME INCENDIE

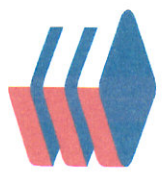

EUROVIA
VINCI
AGENCE DE CREIL
SECTEUR DE CREIL

2,1, du RENOU 60240 Saint LEU d'ESSERENT
Tel 03.44.55.85.40 Fax 03.44.55.85.45

PLAN DE RECOLEMENT RESEAUX DIVERS
AIR COMPRIE-GAZ-EAU-HT-BT-TBT.

Echelle : 1 / 200

Date: 20.02.2014

No Plan:
3328VVD1360508RCRD01

Vu et signé par le client

| Ind | Date | Dessiné | Visa | Vérifié | Visa | Modifications |
|-----|----------|----------|-----------|---------|------|---------------|
| A | 20.02.14 | DE VOS J | VILLARD V | | | 1ère Emission |
| | | | | | | |
| | | | | | | |
| | | | | | | |
| | | | | | | |

ce document est la propriété de l'entreprise eurovia il ne peut être
utilisé reproduit ou divulgué sans son autorisation écrite au préalable