



40 bis Rue du Commandant ROLLAND
93350 LE BOURGET
Tel. : 01 48 38 26 18
Fax. : 01 45 38 68 69

MINISTERE DE L'INTERIEUR


Direction de la programmation des affaires
financières et immobilières

sous - direction des affaires immobilières

Bureau des affaires immobilières
de la Police Nationale

7 Rue Nélaton 75015 PARIS

RESTRUCTURATION DE L'LOT BESSIERES POUR L'IMPLANTATION
DE SERVICES
DE LA PREFECTURE DE POLICE

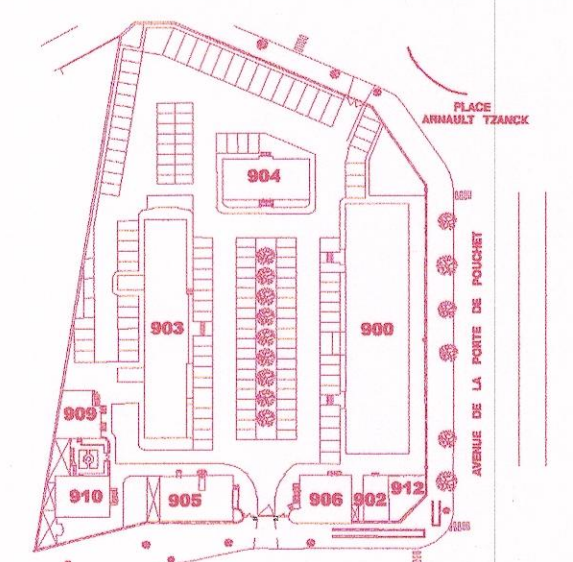

PLAN DE RECOLEMENT

Echelle : 1/200

Date: JANVIER 2001

N°: PR 12311


MAITRE D'OEUVRE
PH.CH. DUBOIS - ARCHITECTE
10 Rue de saint Quentin
75010 paris
B.E.T. TC

betci 7 RUE PAUL DUTER - 78140 VELIZY
TEL: 01.34.63.70.00 - Fax: 01.30.70.07.30

MAITRE D'OUVRAGE
MINISTERE DE L'INTERIEUR
Direction de la programmation des affaires
financières et immobilières
sous - direction des affaires immobilières
Bureau des affaires immobilières
de la Police Nationale
7 Rue Nélaton 75015 PARIS

LEGENDE

- RESEAU EP
- RESEAU EU A CREER
- RESEAU TELECOM
- RESEAU EDF
- RESEAU EU/EP EXISTANT
- REGARD A CREER
- REGARD A GRILLE A CREER
- REGARD EXISTANT
- REGARD A GRILLE EXISTANT
- CANIVEAU EXISTANT
- DEP
- REGARD EN PIED DE CHUTE DEP

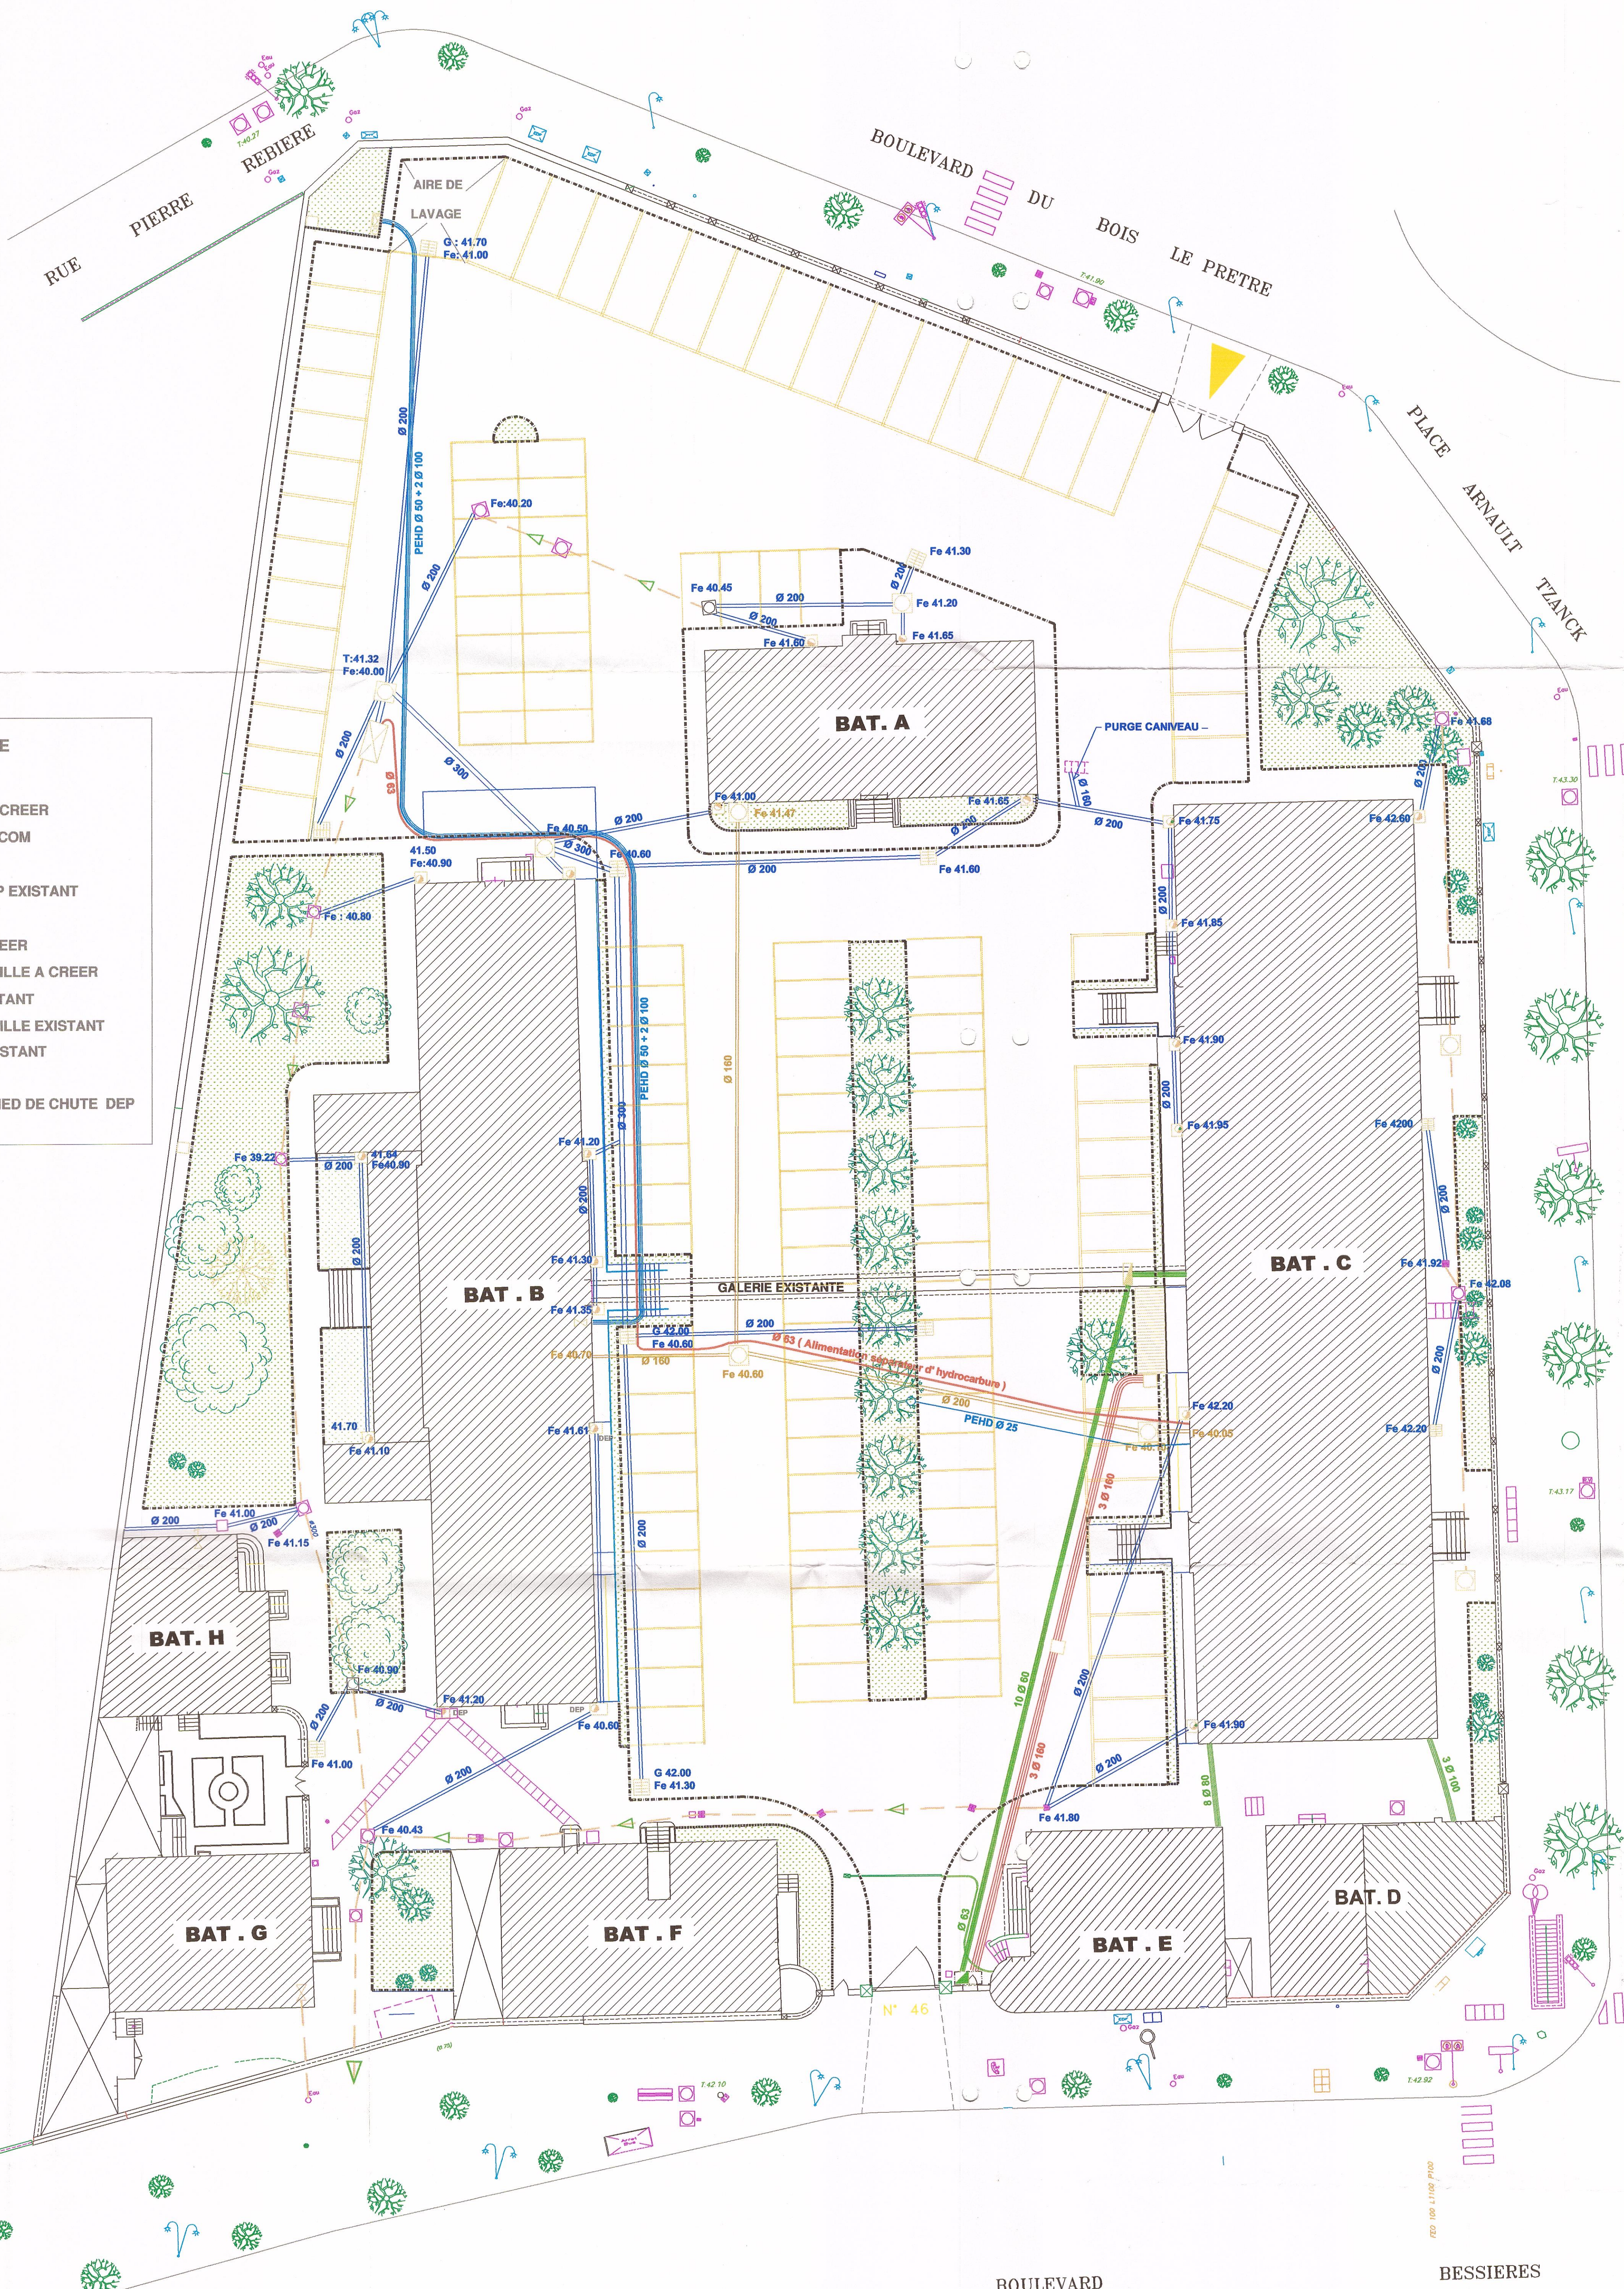

POUCHET
DE
PORTE
DE
LA
AVENUE