


# PORT DE DEBILLY


## MISE A NIVEAU DES RACCORDEMENTS EU

### PLAN DE RECOLEMENT


<div><div><div><div>Agence de Saint-Gratien</div><div>78, boulevard du Marechal Foch</div><div>95210 SAINT GRATIEN BP118</div><div>Tel: 01.39.89.16.36 - Fax: 01.39.89.57.81</div></div><div><div>Maître d'Ouvrage:</div><div><div><div><div>HAROPA</div><div>PORT</div></div><div><div>Le Havre</div><div>Rouen</div><div>Paris</div></div></div></div></div></div></div>					Date de Diffusion : 16/01/23		NOM FICHER MENSURA Debilly - Master rec.msa
<div><div><div><div></div><div>EUROVIA</div></div></div></div>					Echelle : 1/200		INDICE A
EMETTEUR	PHASE	TYPE	NUMERO	INDICE			
EURO	REC	PLN	001	A			

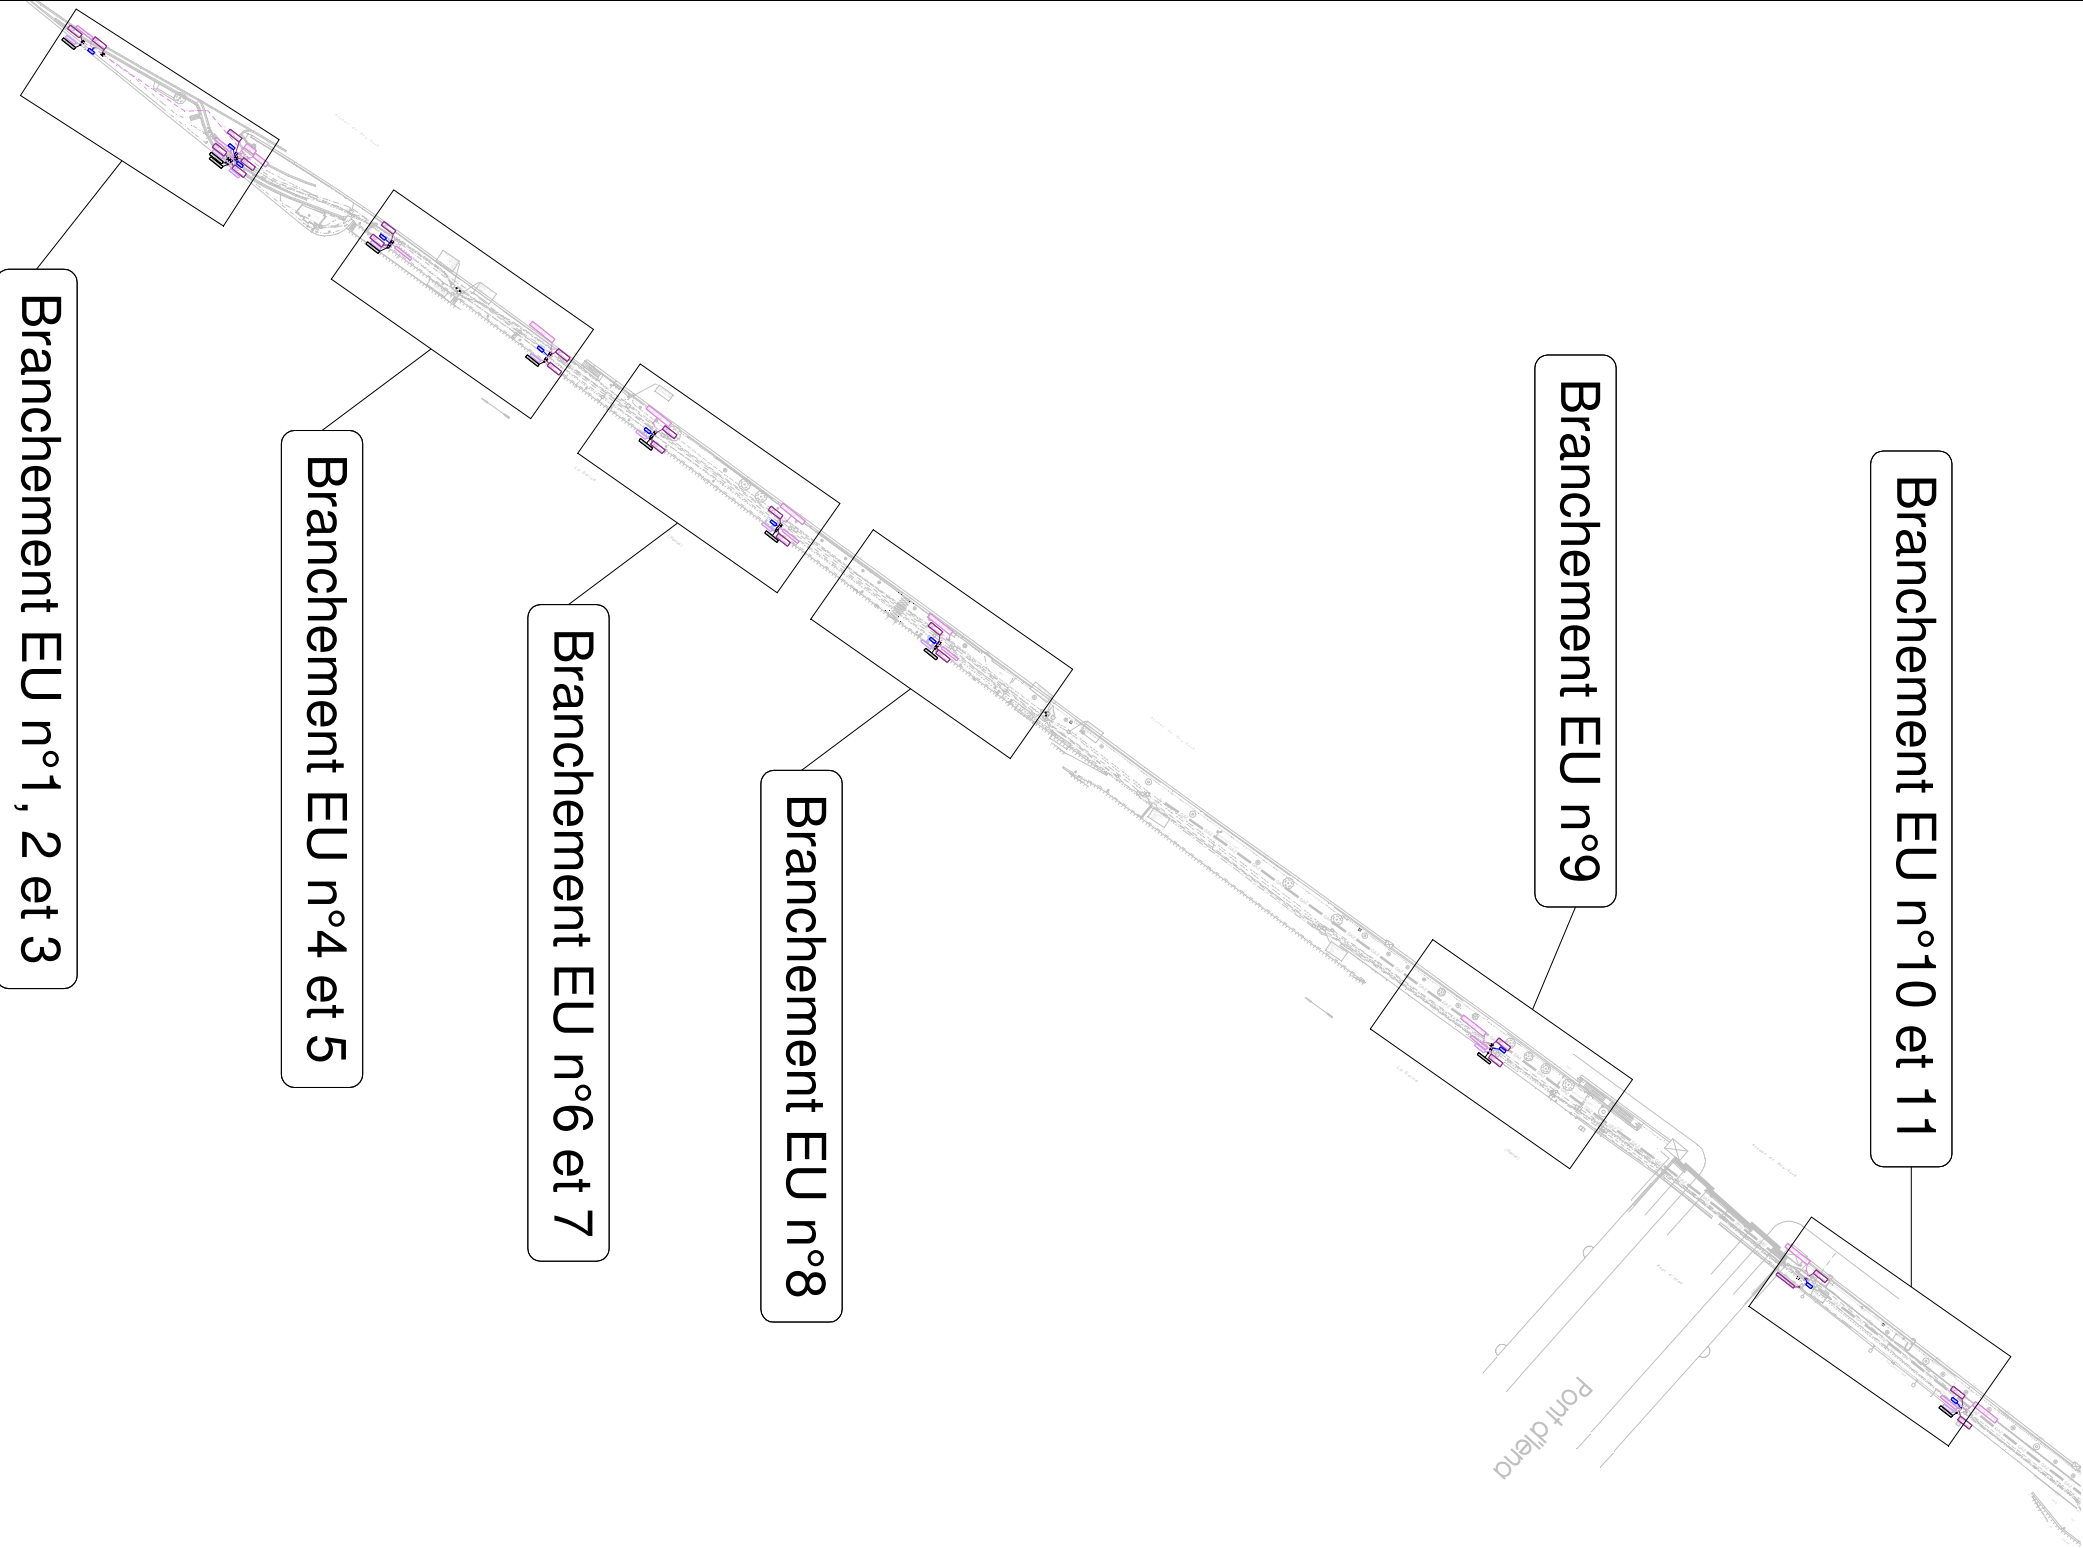



Avenue de Ne

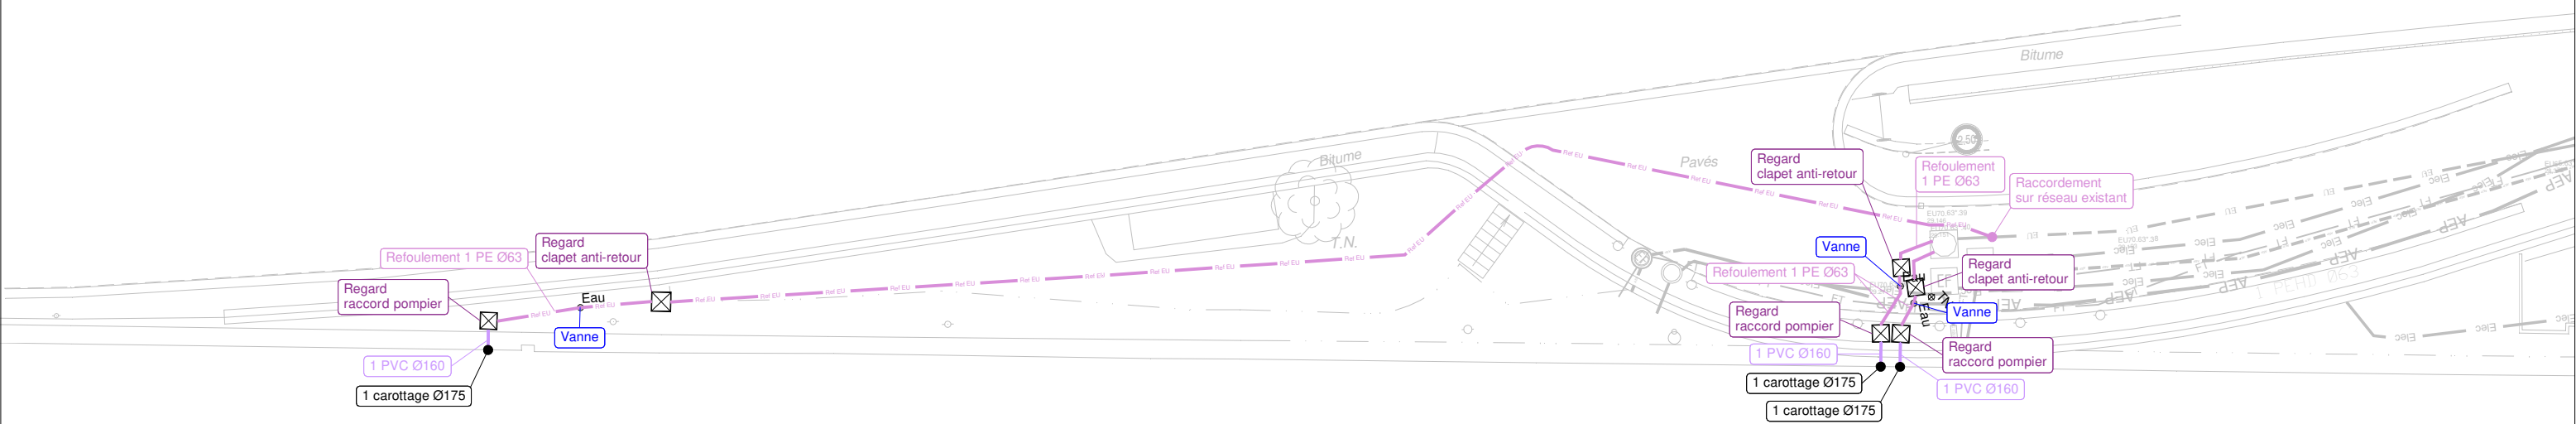


*New - York*

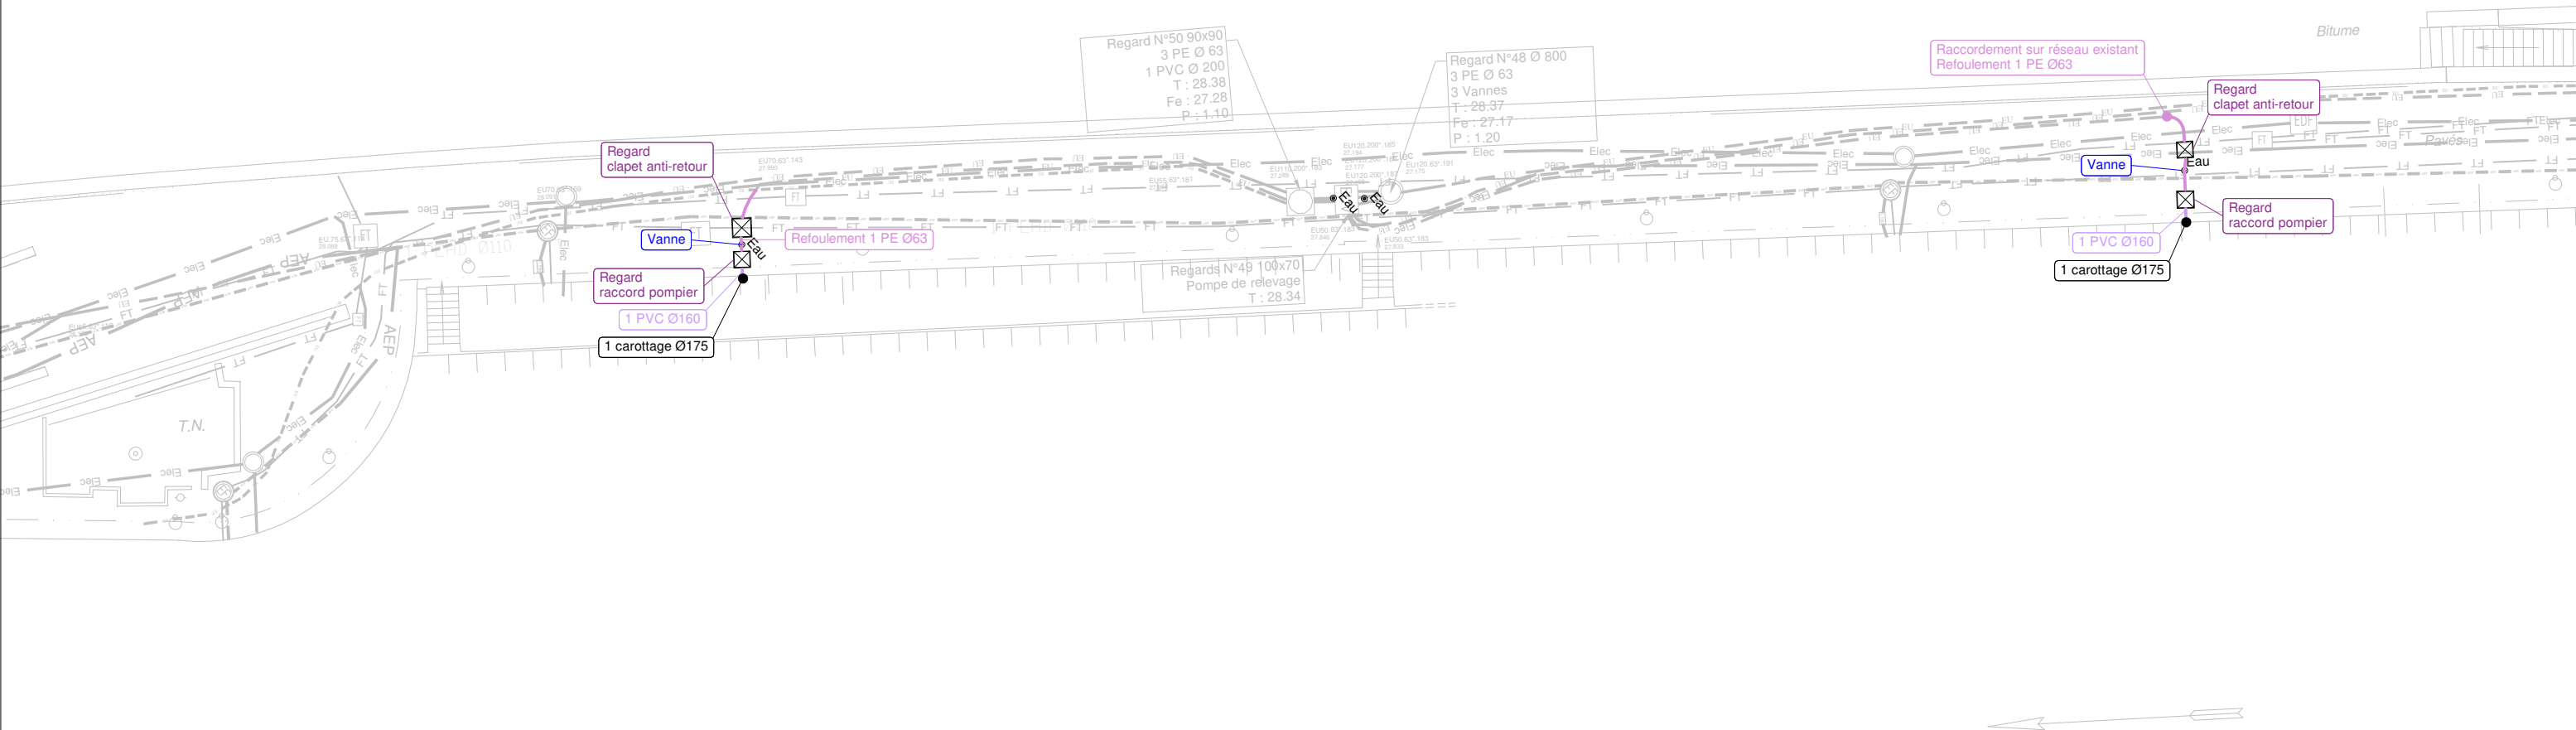

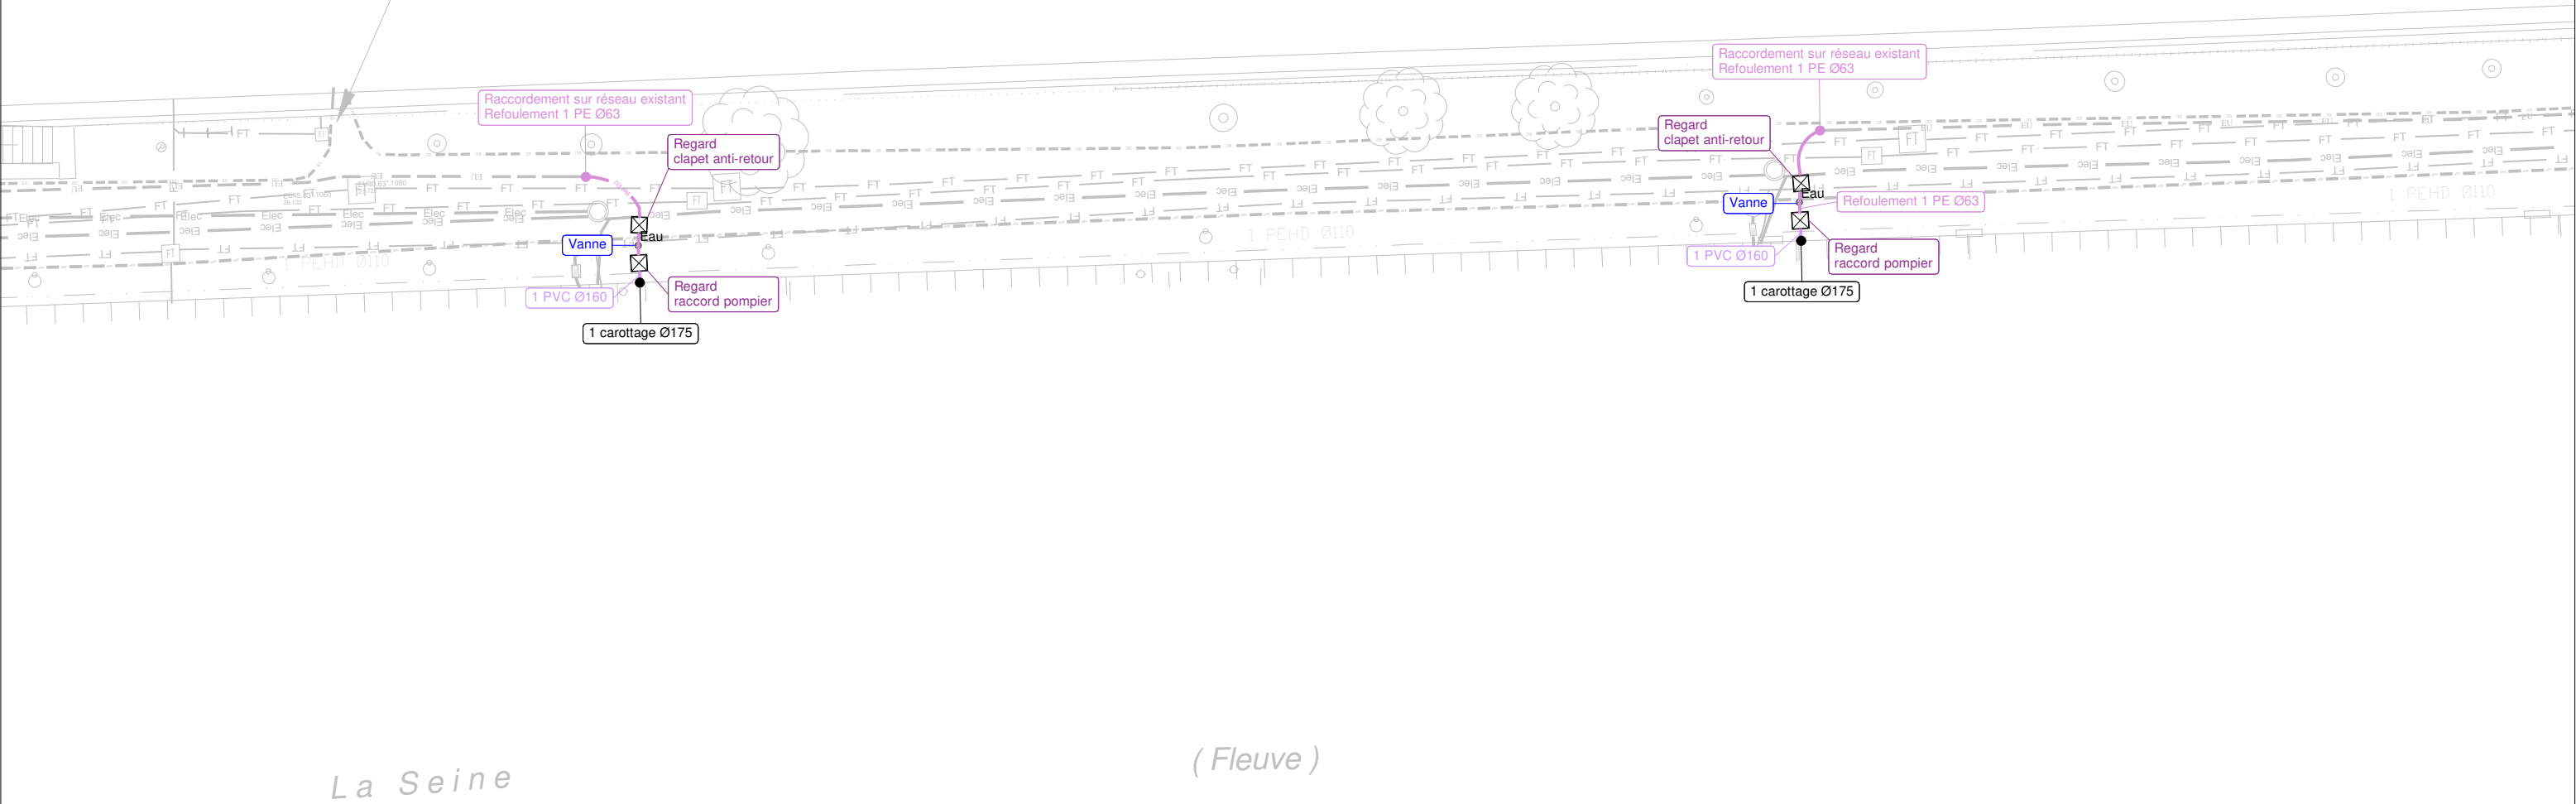

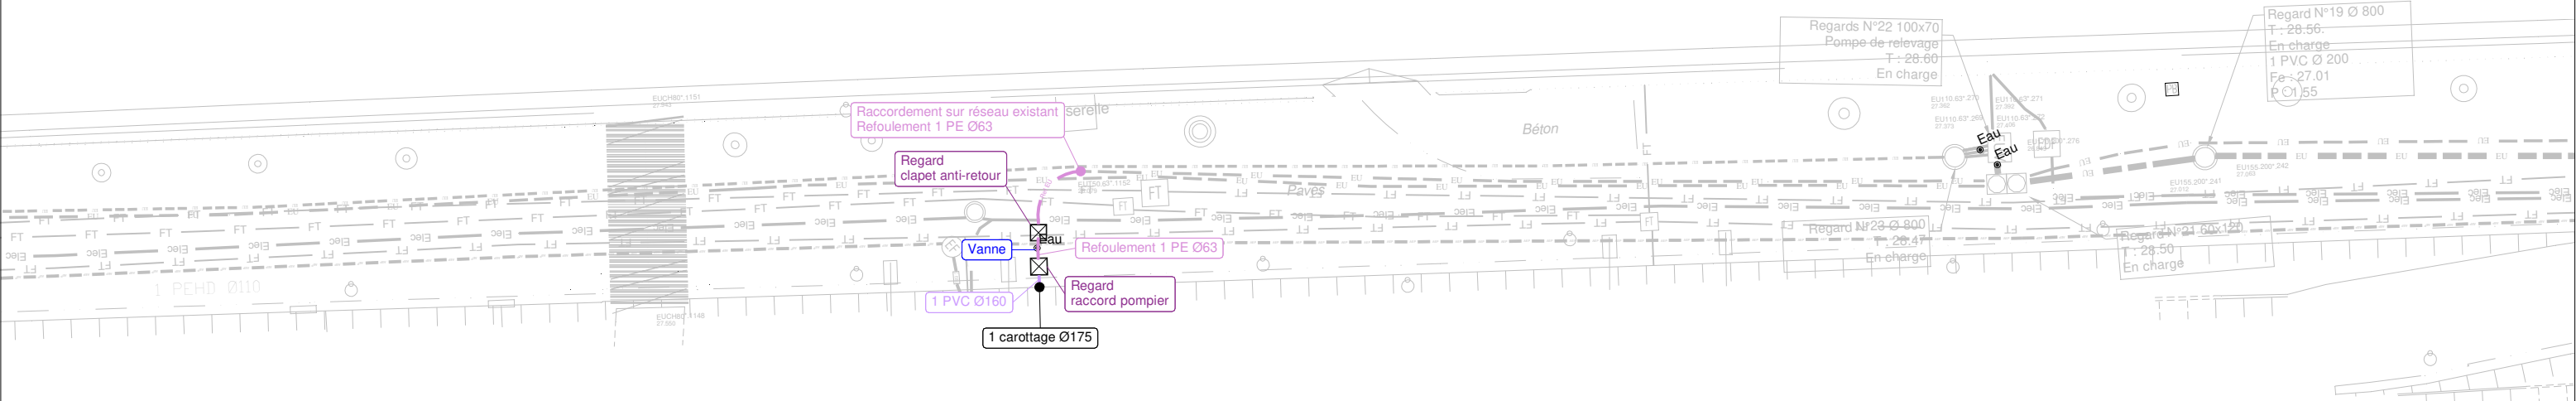

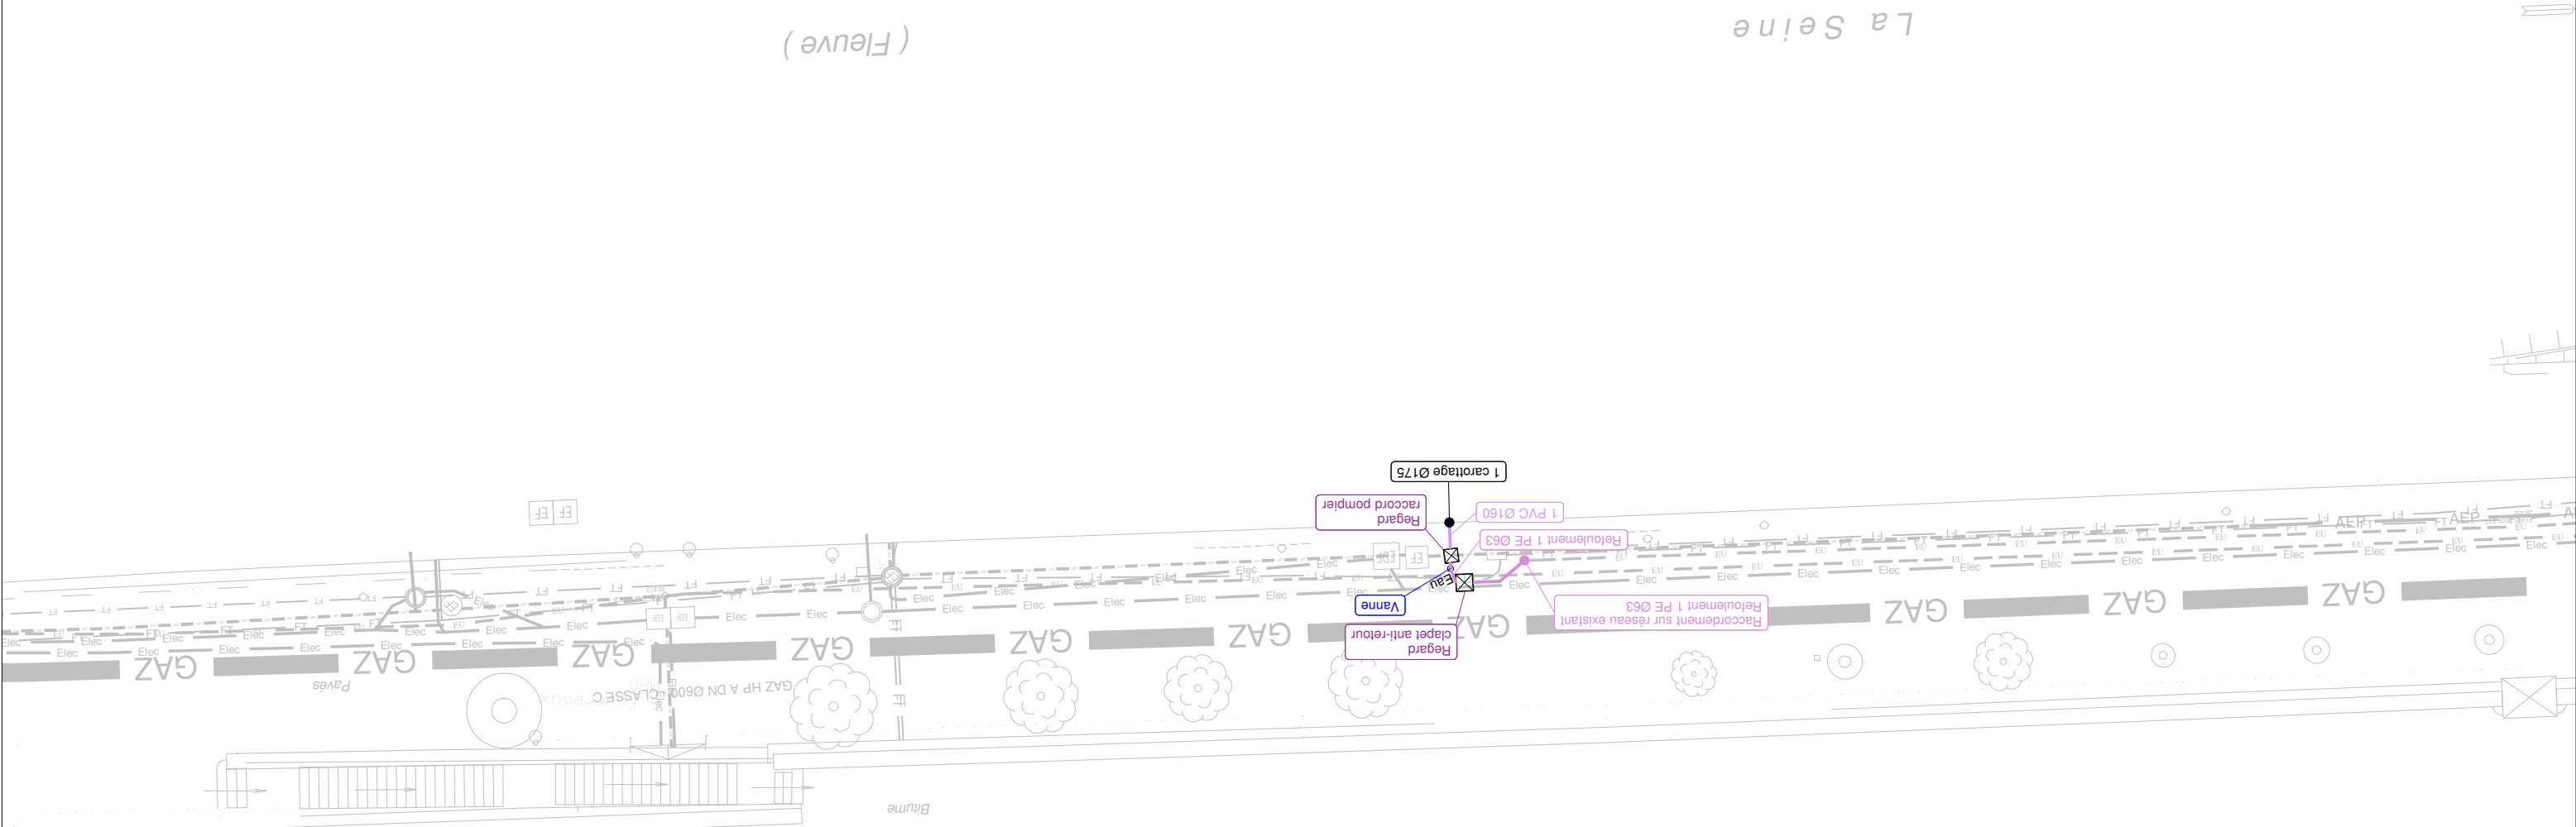


