

# VILLE DE PARIS

## JAVEL BAS

[illegible]

|  |
|--|
|  |
|--|

## PLAN DE RECOLEMENT



Maître d'Ouvrage:



|          |       |      |        |        |
|----------|-------|------|--------|--------|
| EMETTEUR | PHASE | TYPE | NUMERO | INDICE |
| EURO     | REC   | PLN  | 001    | A      |

Ce plan est la propriété de la société EUROVIA IDF, toute utilisation ou copie sans son autorisation est illicite.

|                                 |  |
|---------------------------------|--|
| Date de Diffusion :<br>04/10/21 | NOM FICHER MENSURA<br>Javel bas - master rec.msa |
|---------------------------------|--|



Echelle : 1/200

**INDICE A**

NOM FICHIER MENSURA  
Javel bas - master rec.msa

## INDICE A

# LEGENDE

|  |                          |
|--|--------------------------|
|  | Trottoir béton désactivé |
|  | Espace vert              |
|  | Béton balayé             |

## Bordures et nivellement :

|  |                                |
|--|--------------------------------|
|    | Bordure granit gris            |
|  | Bordure granit gris surbaissée |
|  | Rampant                        |


⊗ 60.23

|  |                   |
|--|-------------------|
|  | Côte altimétrique |
|--|-------------------|


## Réseaux divers :

|  |                   |
|--|-------------------|
|  | Fourreaux TPC     |
|  | EP assainissement |

- Revêtements :

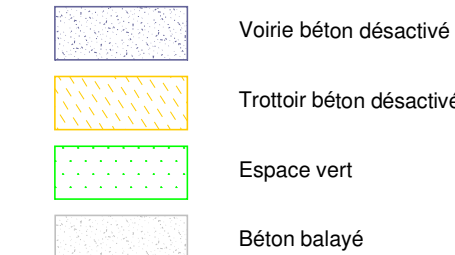

### - Bordures et nivellement

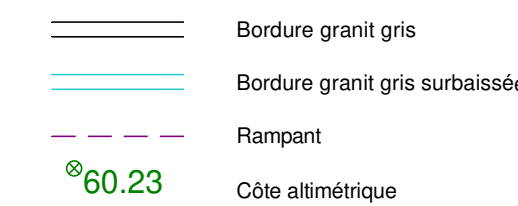

### - Réseaux divers

