

MAITRE D'OUVRAGE:
**INSERM Administration déléguée
régionale, Toulouse**

CHU Purpan BP 3048 31024
TOULOUSE CEDEX

OPERATION:
**REHABILITATION DU PAVILLON BAUDOT
POUR l'IFR DE NEUROSCIENCES
A PURPAN**

ARCHITECTES-MANDATAIRE
DACBERT COCHET CHAPELIER
ARCHITECTES ASSOCIES
21 Rue Montbrun 75014 Paris
TEL:01.43.27.78.00 -FAX:01.43.27.04.29.

ARCHITECTE ASSOCIE
jean-Noel PRUNET, Architecte
6,Allée Paul Sabatier,31 000 TOULOUSE
TEL:05.61.53.51.44-FAX:05.62.26.27.08

B.E.T.
BETOM-Ingenierie-Sud-Ouest
5, avenue Didier DAURAT-31 700 BLAGNAC
TEL:05.61.30.63.63-FAX:05.61.30.01.48

Lot 13 Equipements Courants Forts et Faibles

**SCHEMA ARMOIRE
TGBT**

*	*	*	*	*	*	*
*	*	*	*	*	*	*

A	08/12/09	COURTILLEAU		JOULIA		MALPAUX		DOE	DOSSIER DES OUVRAGES EXECUTES	
Ind	Date	Etabli	Visa	Verifie	Visa	Approuve	Visa	Etat	Modifications	


Fournié Grosraud
TOULOUSE
Rue Pierre et Marie Curie
BP 823 - 31682 Labège Cedex
Tél. 05 62 88 44 00 - Fax 05 61 00 50 26

Folio:	01
Fichier dwg:	502-A
Plan N°:	502
Affaire:	16 128 02
Indice	A

XREF:

SCHEMA DE PUISSANCE HTA

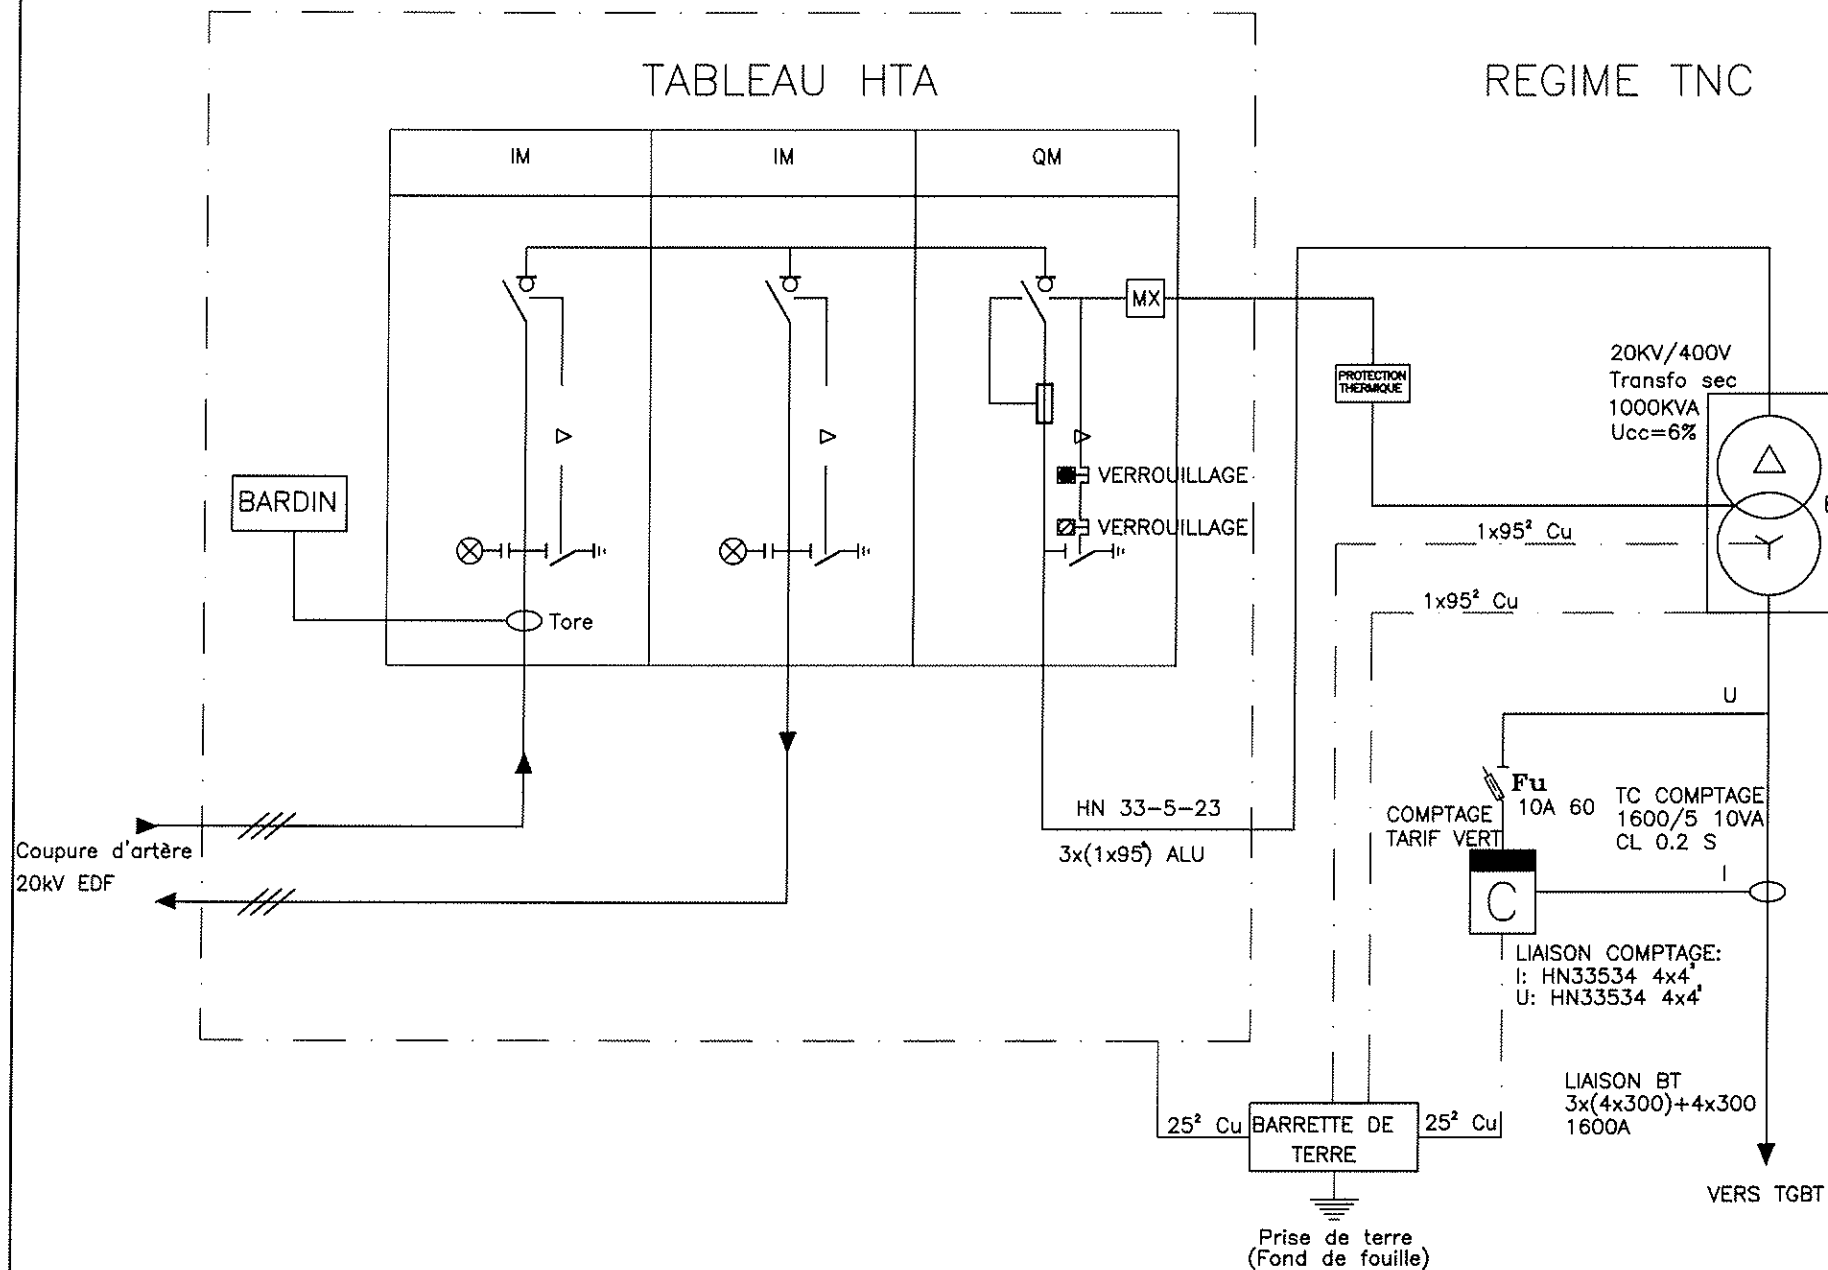

INSERM Lot 13 Cfo Cfa

Fichier: 502-A

Plan N°: 502

Affaire: 16 128 02

Folio: 02


Indice
A

TGBT

Ind	Date	Modifications
A	08/12/09	DOSSIER DES OUVRAGES EXECUTES




SCHEMA DE PUISSANCE

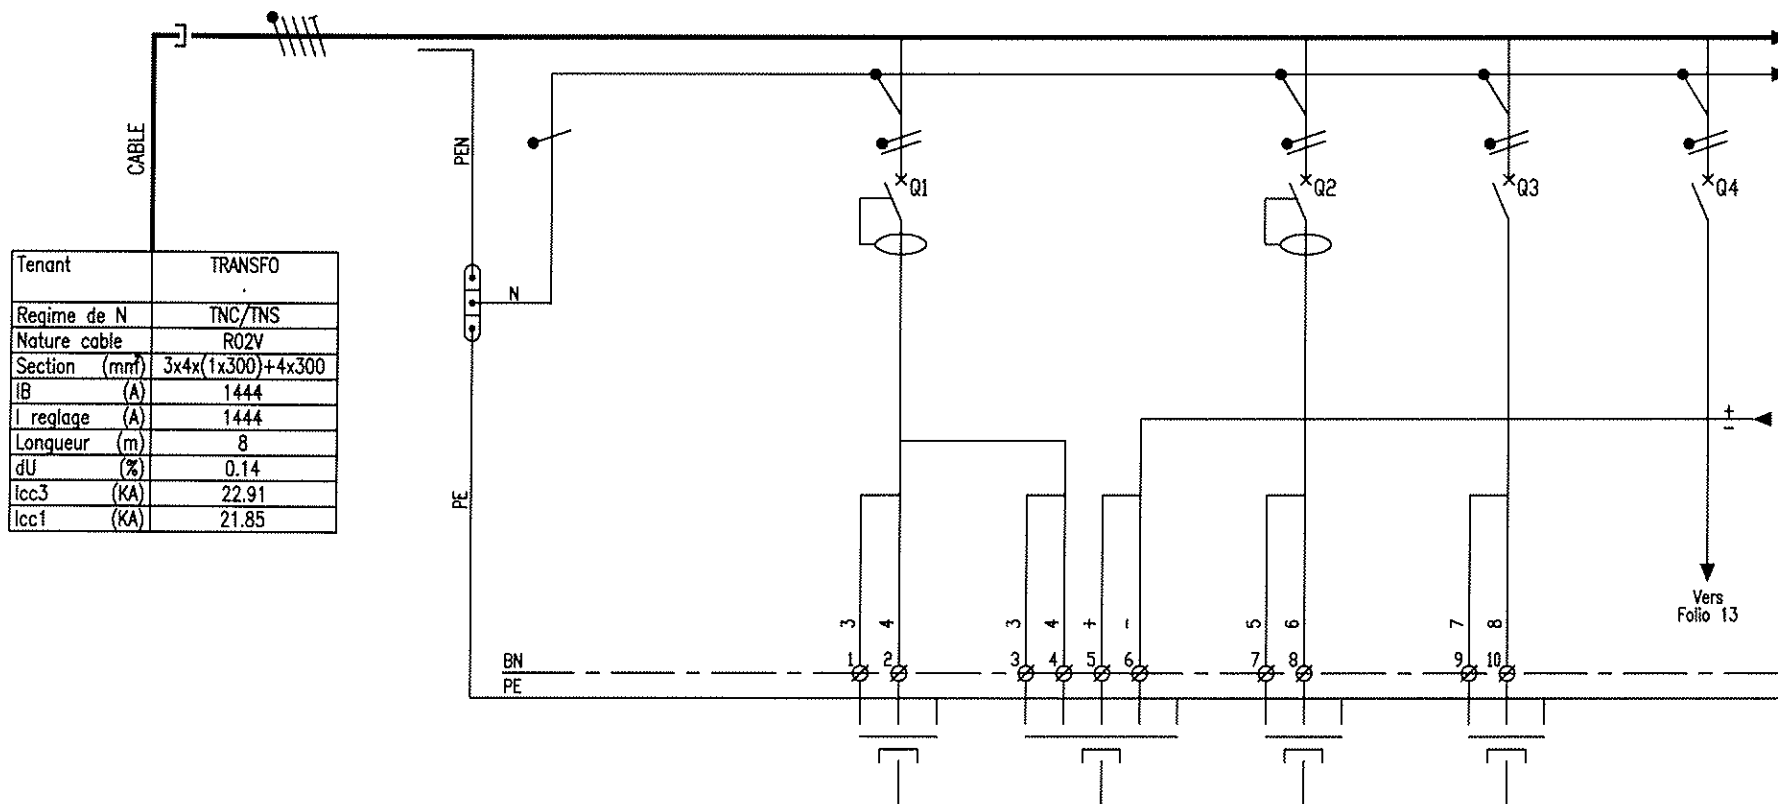

Tenant	TRANSFO
Regime de N	TNC/TNS
Nature cable	R02V
Section (mm²)	3x4x(1x300)+4x300
IB (A)	1444
I reglage (A)	1444
Longueur (m)	8
dU (%)	0.14
Icc3 (KA)	22.91
Icc1 (KA)	21.85

[illegible][illegible]

SCHEMA DE PUISSANCE

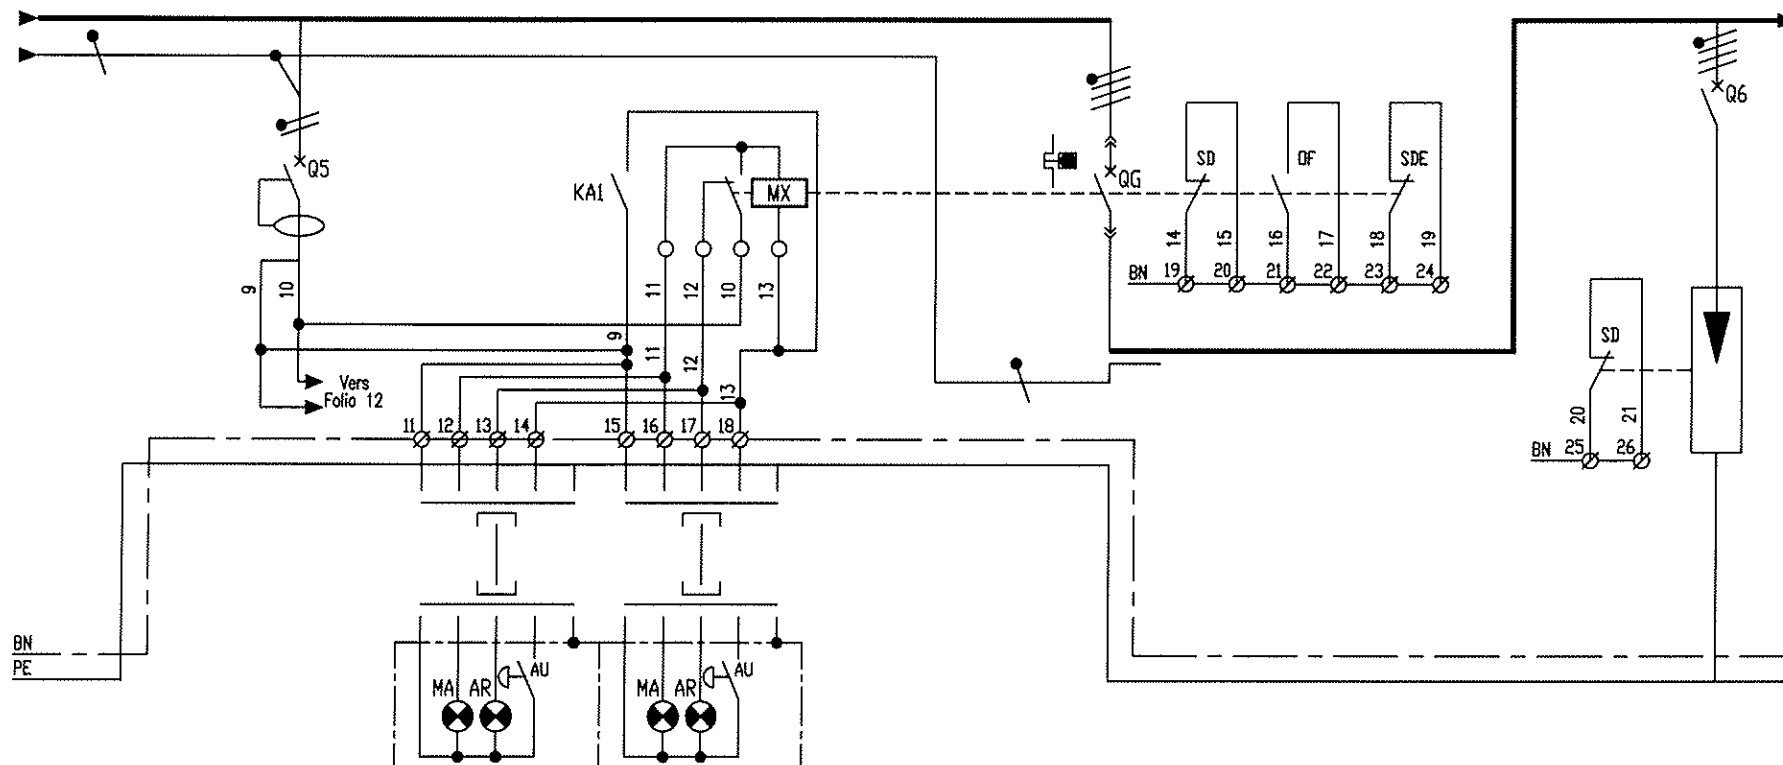[illegible]

Fichier:	502-A
Plan N°:	502
Affaire:	16 128 02
Folio:	04 ^{indice} A


INSERM Lot 13 Cfo Cfa

TGBI

A	08/12/09	DOSSIER DES OUVRAGES EXECUTES
nd	Date	Modifications



SCHEMA DE PUISSANCE

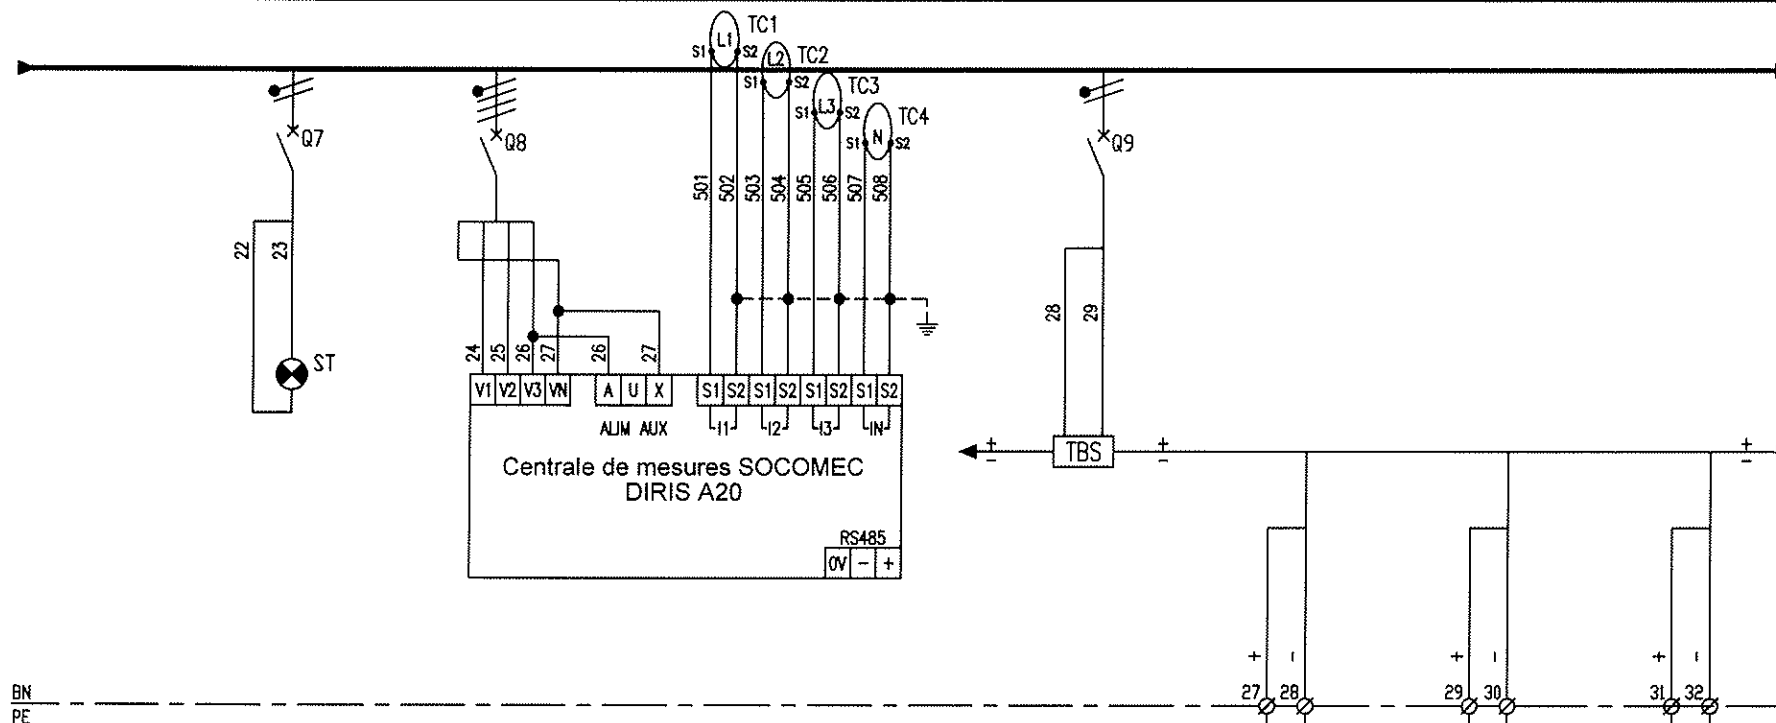[illegible]


Fichier:	502-A
Plan N°:	502
Affaire:	16 128 02
Folio:	05
	Indice A

INSERM Lot 13 Cfo Cfa


Title

08/12/09	DOSSIER DES OUVRAGES EXECUTES
----------	-------------------------------

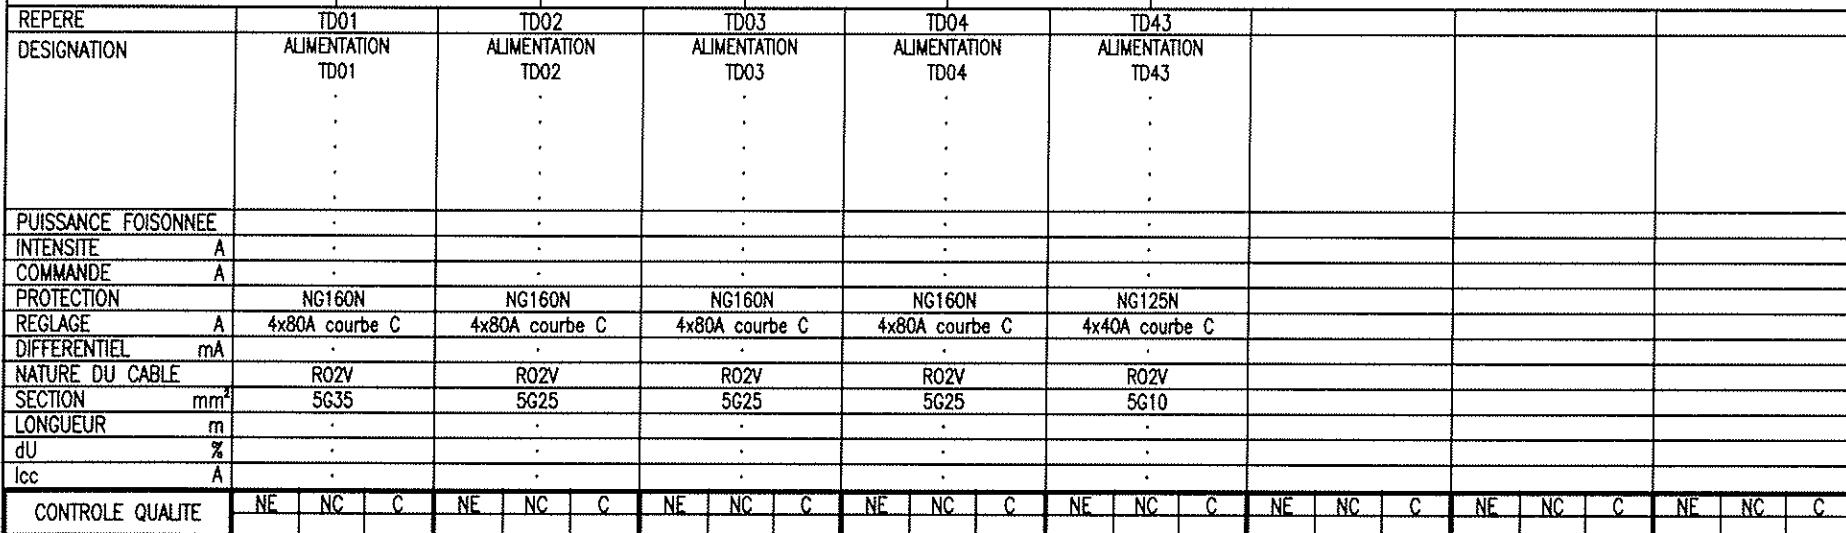

[illegible]

SCHEMA DE PUISSANCE

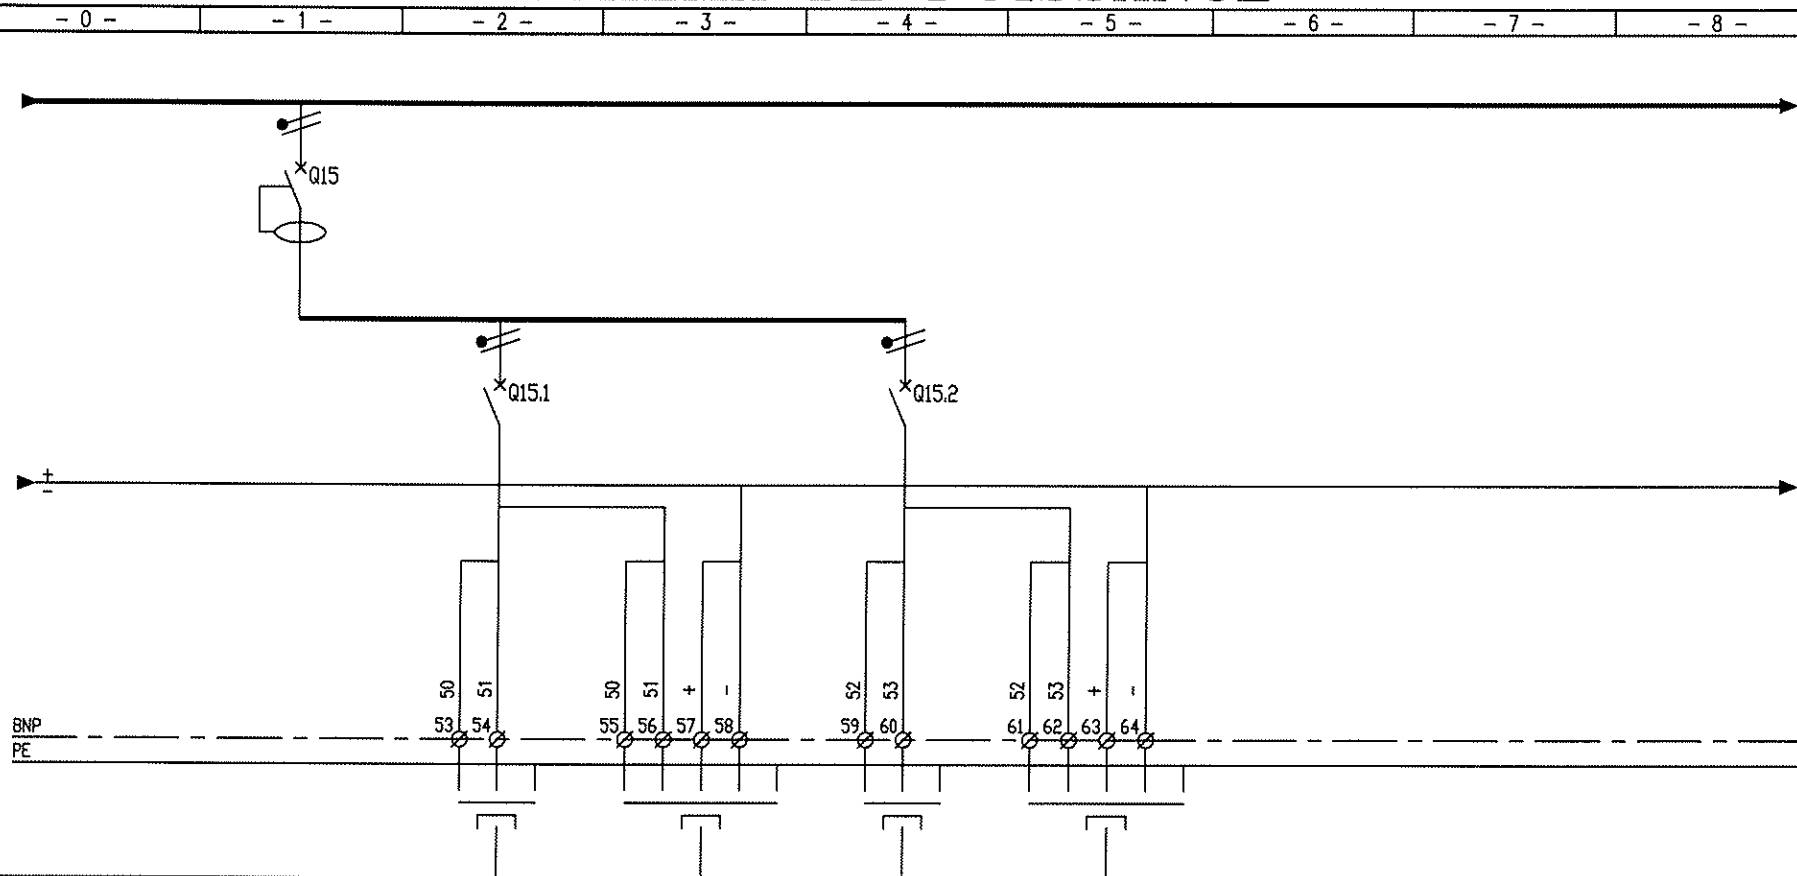

REPERE		ECL02	ES02	ECL03	ES03			
DESIGNATION	PROTECTION GENERALE ECLAIRAGE	ECLAIRAGE LOCAUX TECHNIQUE	BLOC SECOURS LOCAUX TECHNIQUE	ECLAIRAGE SOUS-SOL	BLOC SECOURS SOUS-SOL			
PUISSANCE FOISONNEE	.	1330W	.	1680W	.			
INTENSITE	A			
COMMANDE	A			
PROTECTION	C60H	DT40	.	DT40	.			
REGLAGE	A 2x32A courbe C	2x10A Courbe C	.	2x10A Courbe C	.			
DIFFERENTIEL	mA 300mA			
NATURE DU CABLE	.	R02V	R02V	R02V	R02V			
SECTION	mm²	3G1.5	5G1.5	3G2.5	5G1.5			
LONGUEUR	m			
dU	%			
Icc	A			
CONTROLE QUALITE	NE NC C	NE NC C	NE NC C	NE NC C	NE NC C	NE NC C	NE NC C	NE NC C

Fichier:	502-A
Plan N°:	502
Affaire:	16 128 02
Folio:	07

INSERM Lot 13 Cfo Cfa

TGBT


Ind Date

A 08/12/08 DOSSIER DES OUVRAGES EXECUTES

Modifications



SCHEMA DE PUISSANCE

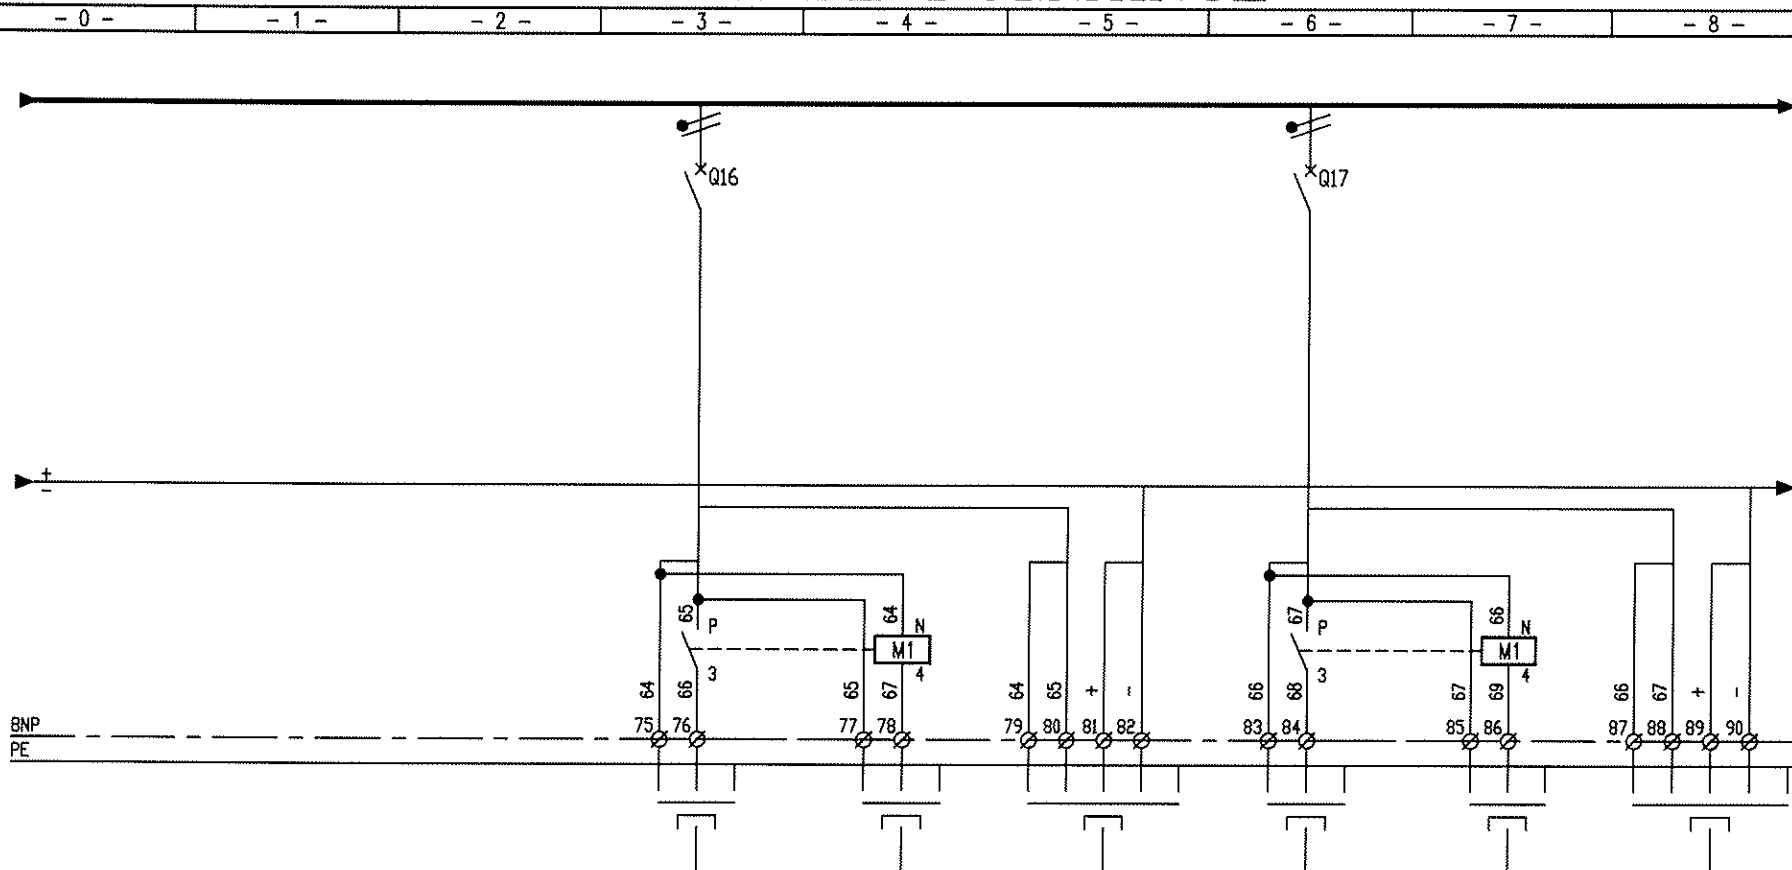

REPERE					ECL05			BP05			ES05			ECL06			BP06			ES06		
DESIGNATION					ECLAIRAGE ESCALIER A . . .			BOUTON POUSSOIR ESCALIER A . . .			BLOC SECOURS ESCALIER A . . .			ECLAIRAGE ESCALIER B . . .			BOUTON POUSSOIR ESCALIER B . . .			BLOC SECOURS ESCALIER B . . .		
PUISSANCE FOISONNEE					1300W			.			.			1500W			.			.		
INTENSITE A						
COMMANDE A						
PROTECTION					C60H			.			.			C60H			.			.		
REGLAGE A					2x10A Courbe C			.			.			2x10A Courbe C			.			.		
DIFFERENTIEL mA						
NATURE DU CABLE					R02V			R02V			R02V			R02V			R02V			R02V		
SECTION mm²					3G1.5			2x1.5			5G1.5			3G1.5			2x1.5			5G1.5		
LONGUEUR m						
dU %						
Icc A						
CONTROLE QUALITE		NE	NC	C	NE	NC	C	NE	NC	C	NE	NC	C	NE	NC	C	NE	NC	C	NE	NC	C

INSERM Lot 13 Cfo Cfa

Fichier: 502-A

Plan N°: 502


Affaire: 16 128 02

Folio: 08

TGBT

Ind Date
A 08/12/09 DOSSIER DES OUVRAGES EXECUTES
Modifications

SCHEMA DE PUISSANCE

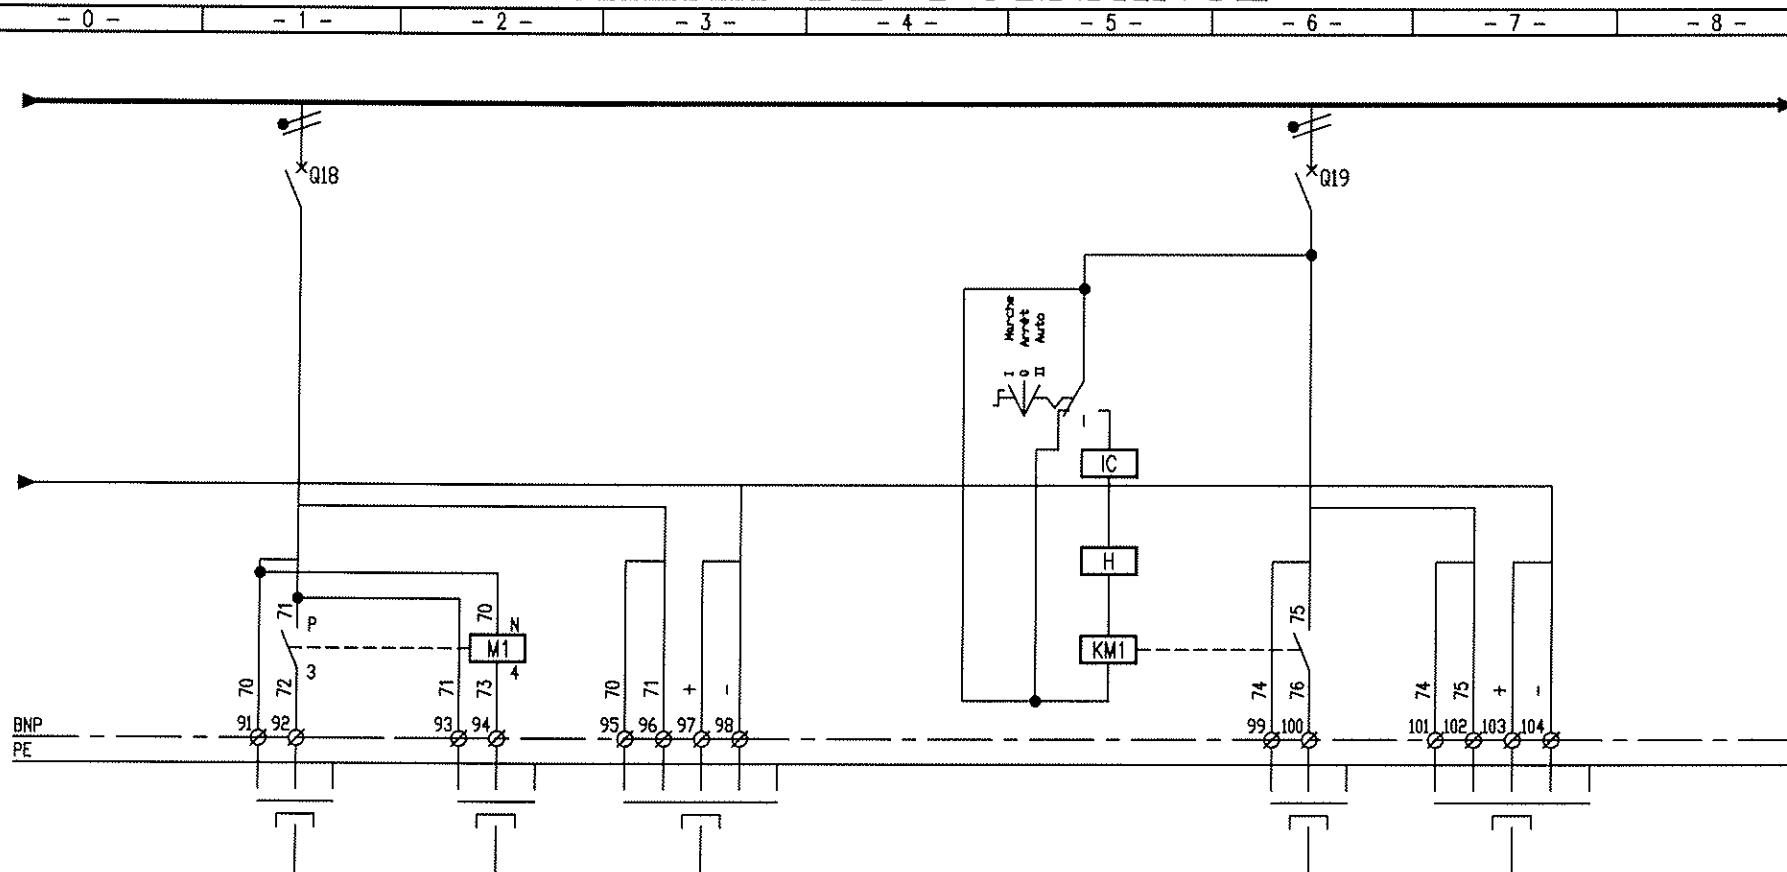

REPÈRE	ECL07	BP07	ES07			ECL08	ESEXT	
DESIGNATION	ECLAIRAGE ESCALIER	BOUTON POUSSOIR ESCALIER	BLOC SECOURS ESCALIER			ECLAIRAGE EXTERIEUR	BLOC SECOURS S/SOL ANIMALERIE	
	C	C	C					
	
	
PUISSANCE FOISONNEE	700W							
INTENSITE	A	.	.				.	
COMMANDE	A	.	.				.	
PROTECTION	C60H	.	.			C60H	.	
REGLAGE	2x10A Courbe C	.	.			2x10A Courbe C	.	
DIFFERENTIEL	mA	.	.			300mA	.	
NATURE DU CABLE	RO2V	RO2V	RO2V			RO2V	RO2V	
SECTION	3G1.5	2x1.5	5G1.5			3G1.5	5G1.5	
LONGUEUR	m	
dU	%	
Icc	A	
CONTROLE QUALITE	NE NC C	NE NC C	NE NC C	NE NC C	NE NC C	NE NC C	NE NC C	NE NC C

INSERM Lot 13 Cfo Cfa

Fichier: 502-A

Plan N°: 502

Affaire: 16 128 02

Folio: 09

indice A

TGBT


A 04/12/09 DOSSIER DES OUVRAGES EXECUTES

Indl Date

Modifications



SCHEMA DE PUISSANCE

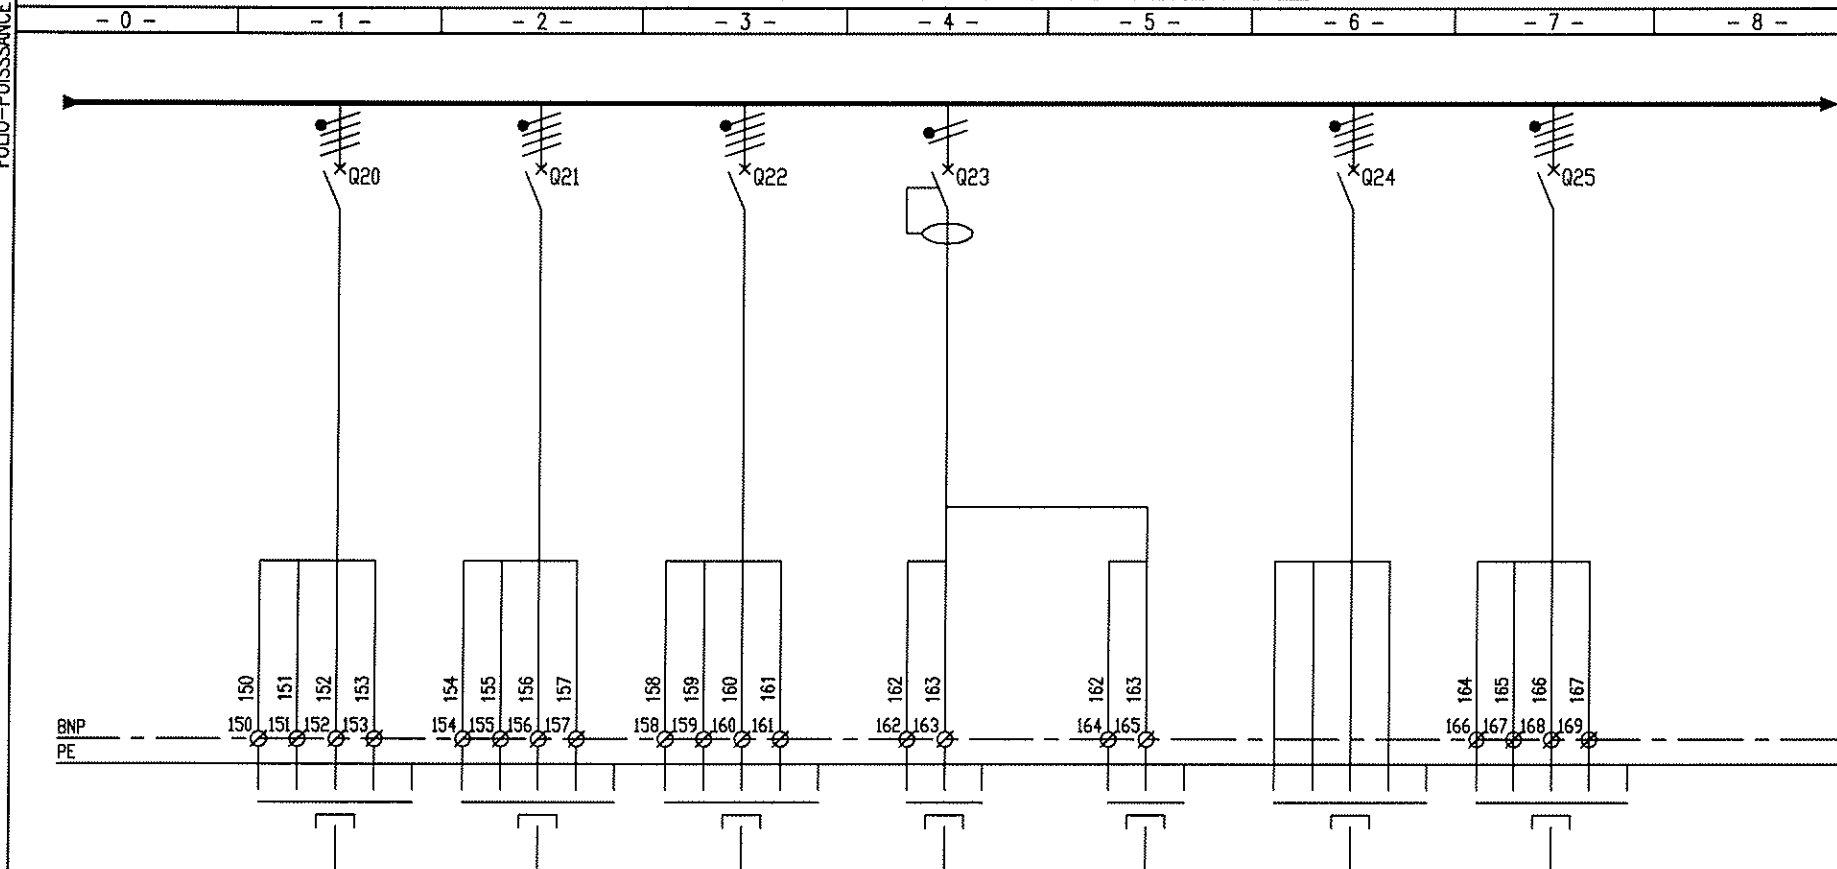

REPERE	FM02	FM03	FM04	PCS02A	PCS02B	FM15	FM20	
DESIGNATION	ALIMENTATION VIDE 1 SOUS-SOL	ALIMENTATION VIDE 2 SOUS-SOL	ALIMENTATION ARMOIRE PLOMBERIE SOUS-SOL	PC 10/16A+T ALIM. PC LOCAL LT04	PC 10/16A+T ALIM. PC SOUS-SOL	ALIMENTATION IRM SALLE D'EXAMEN R-22	ALIMENTATION MODULE HYDRAULIQUE	
PUISSANCE FOISONNEE	3750W	3750W	32000W	250W	500W	95KVA	3000W	
INTENSITE	A	
COMMANDE	A	
PROTECTION	C60L	C60L	NG125N	C60H	.	NG160N	C60L	
REGLAGE	4x16A courbe C	4x16A courbe C	4x63A courbe C	2x16A courbe C	.	4x160A courbe C	4x16A courbe C	
DIFFERENTIEL	mA	.	.	30mA	.	.	.	
NATURE DU CABLE	R02V	R02V	R02V	R02V	R02V	AR02V	R02V	
SECTION	5G4	5G4	5G25	3G2.5	3G2.5	4x70+1x35	5G2.5	
LONGUEUR	m	
dU	%	
Icc	A	
CONTROLE QUALITE	NE NC C	NE NC C	NE NC C	NE NC C	NE NC C	NE NC C	NE NC C	NE NC C

INSERM Lot 13 Cfo Cfa

502-A

Fichier:

Plan N°:

502

Affaire:

16 128 02

Folio:

10

Indice

A

TGBT


A 04/12/09 DOSSIER DES OUVRAGES EXECUTES

Modifications


Ind Date



SCHEMA DE PUISSANCE

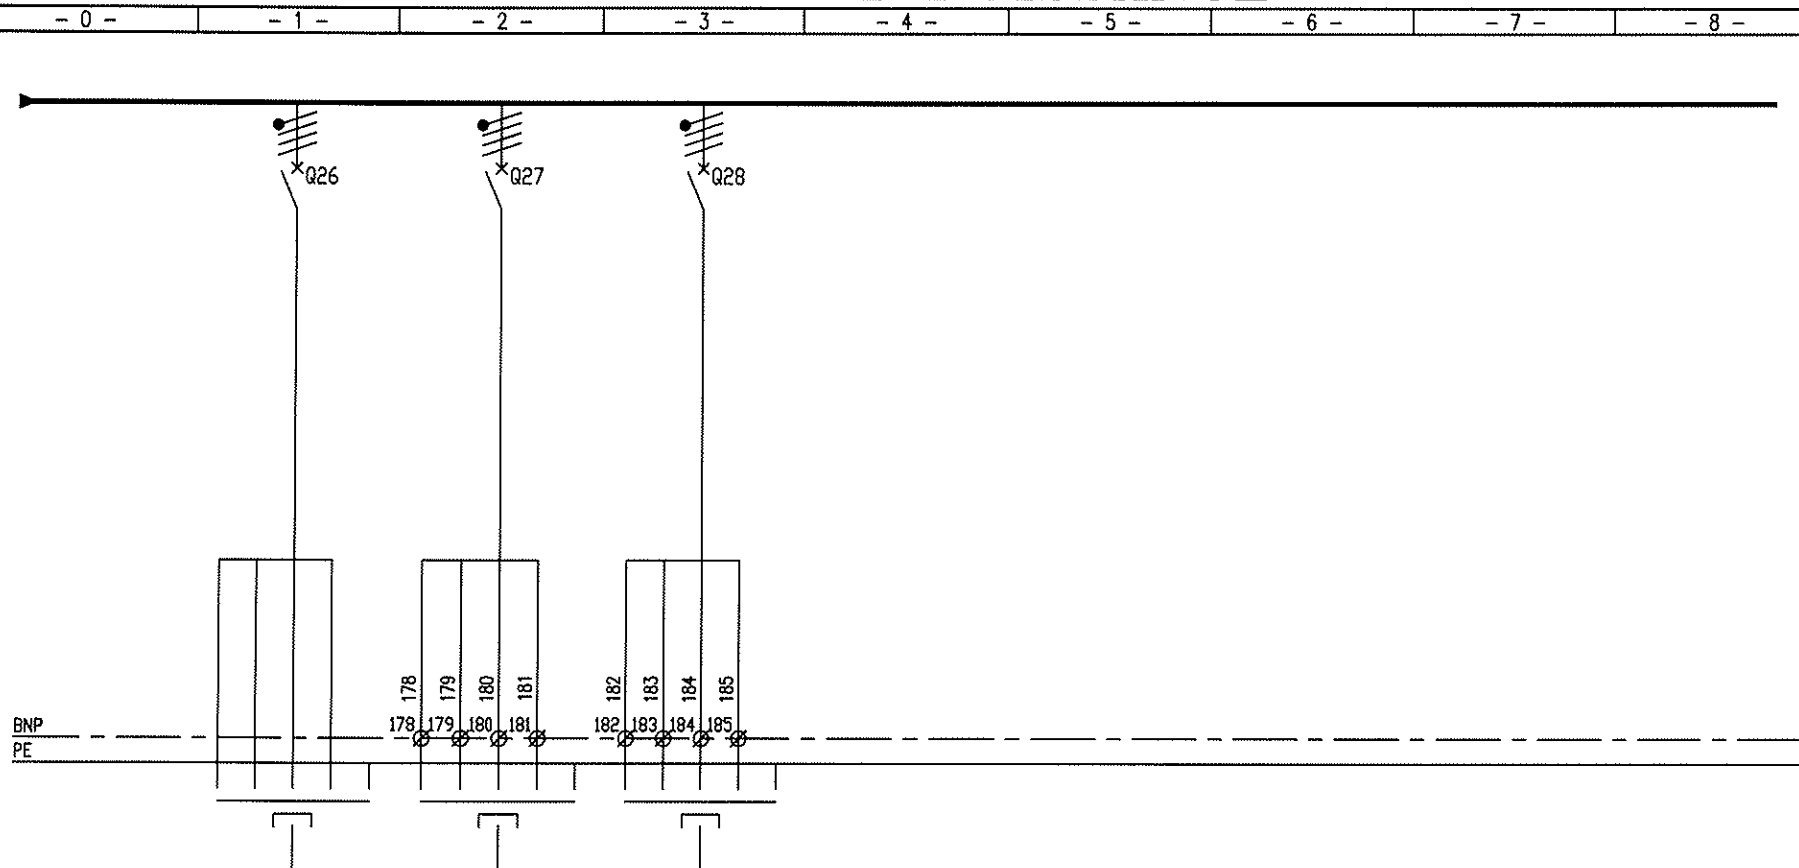


REPERE	FM21	FM07	FM30				
DESIGNATION	ALIMENTATION GROUPE FROID . . .	ALIMENTATION STR . . .	ALIMENTATION EXTRACTEUR LOCAL CHIMIE . . .				
PUISSANCE FOISONNEE	65 KW	6.2KW	.				
INTENSITE A	.	.	.				
COMMANDE A	.	.	.				
PROTECTION	NG160N	C60L	C60L				
REGLAGE A	4x160A courbe C	4x16A courbe C	4x10A courbe C				
DIFFERENTIEL mA	.	.	.				
NATURE DU CABLE	ARO2V	RO2V	RO2V				
SECTION mm²	4x70+1x35	5G2.5	5G1.5				
LONGUEUR m	.	.	.				
dU %	.	.	.				
Icc A	.	.	.				
CONTROLE QUALITE	NE NC C	NE NC C	NE NC C	NE NC C	NE NC C	NE NC C	NE NC C


	
---	--	--	


SCHEMA DE PUISSANCE

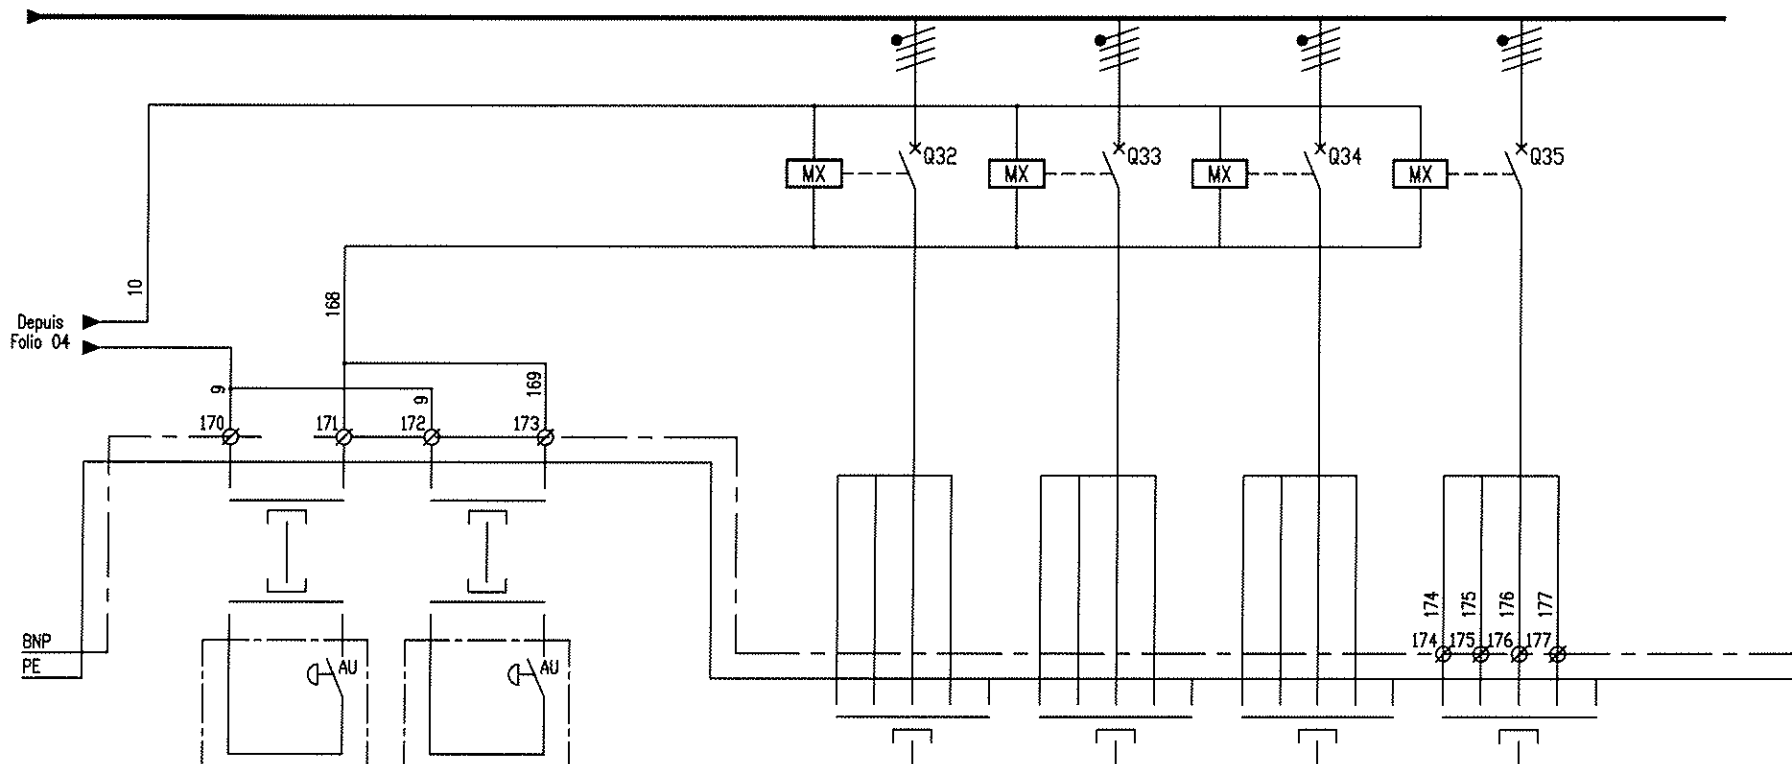[illegible][illegible]

DECLENCHEMENT HT / BT

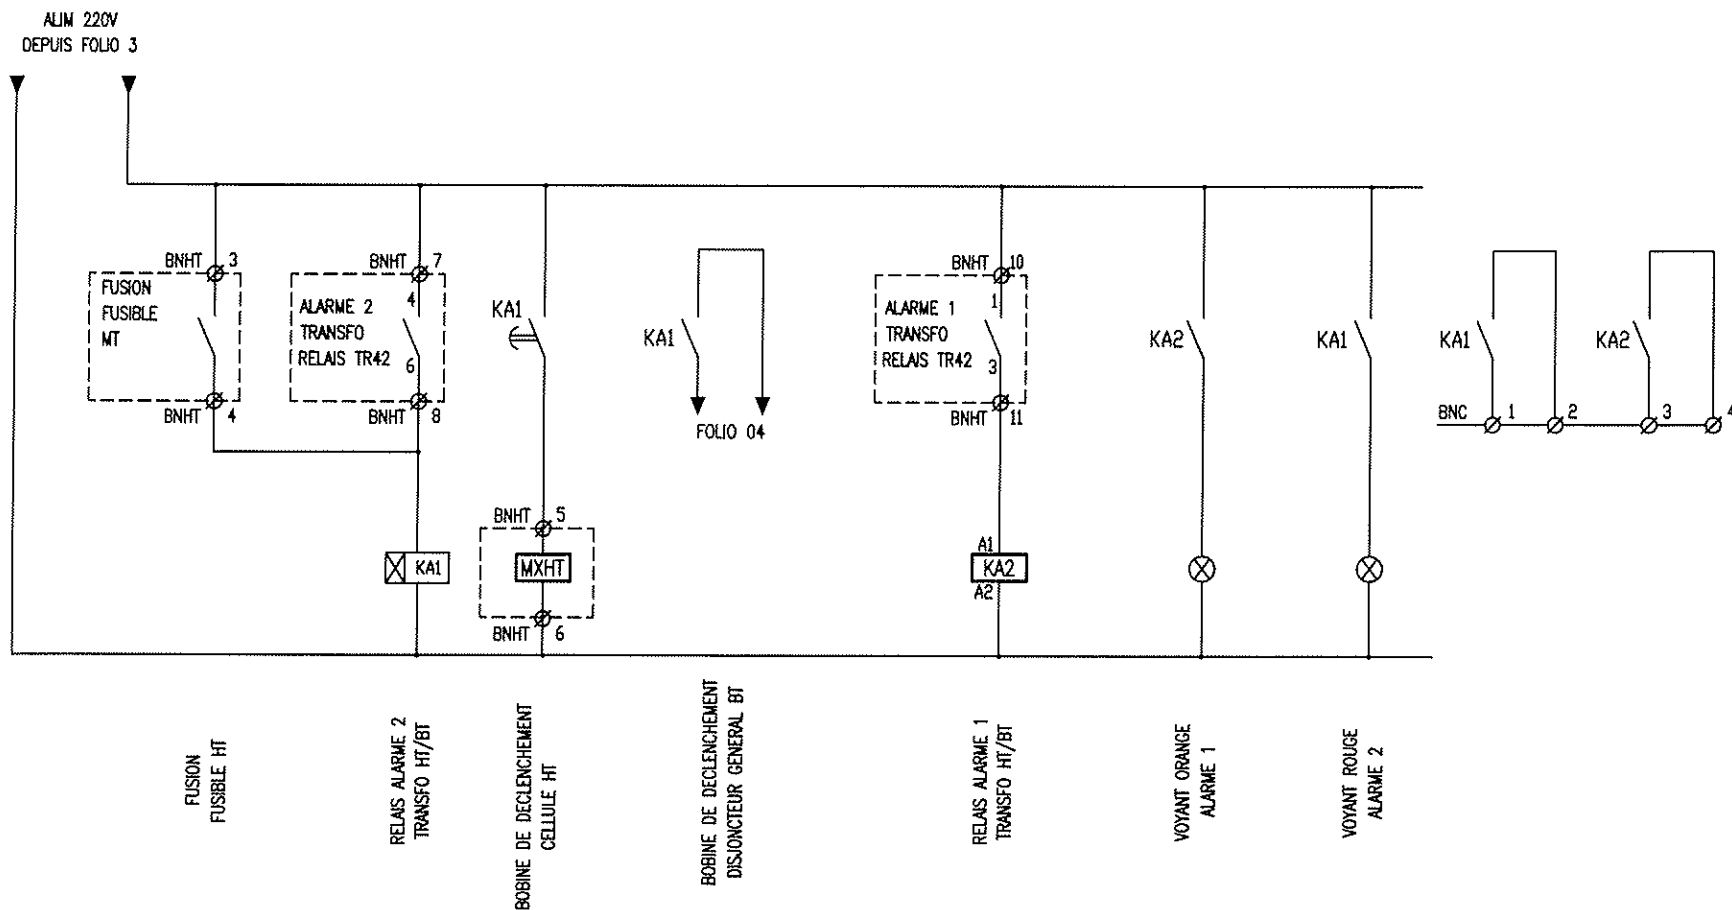

INSERM Lot 13 Cfo Cfa

Fichier: 502-A

Plan N°: 502

Affaire: 16 128 02

Folio: 13


indice

A

TGBT



BORNIER BNHT

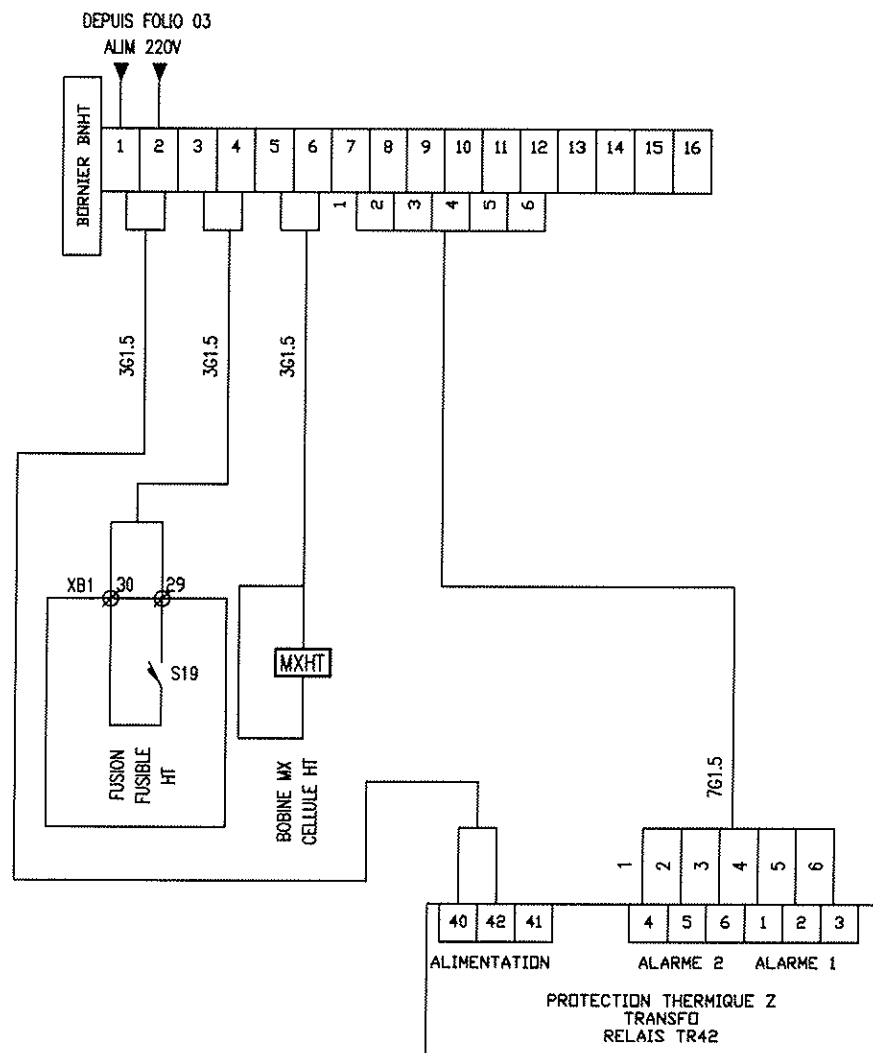

INSERM Lot 13 Cfo Cfa

Fichier: 502-A

Plan N°: 502

Affaire: 16 128 02


Folio: 14

indice
A

TGBT

Ind Date
A 08/12/09
DOSSIER DES OUVRAGES EXECUTES
Modifications

BORNIER ECLAIRAGE BNP

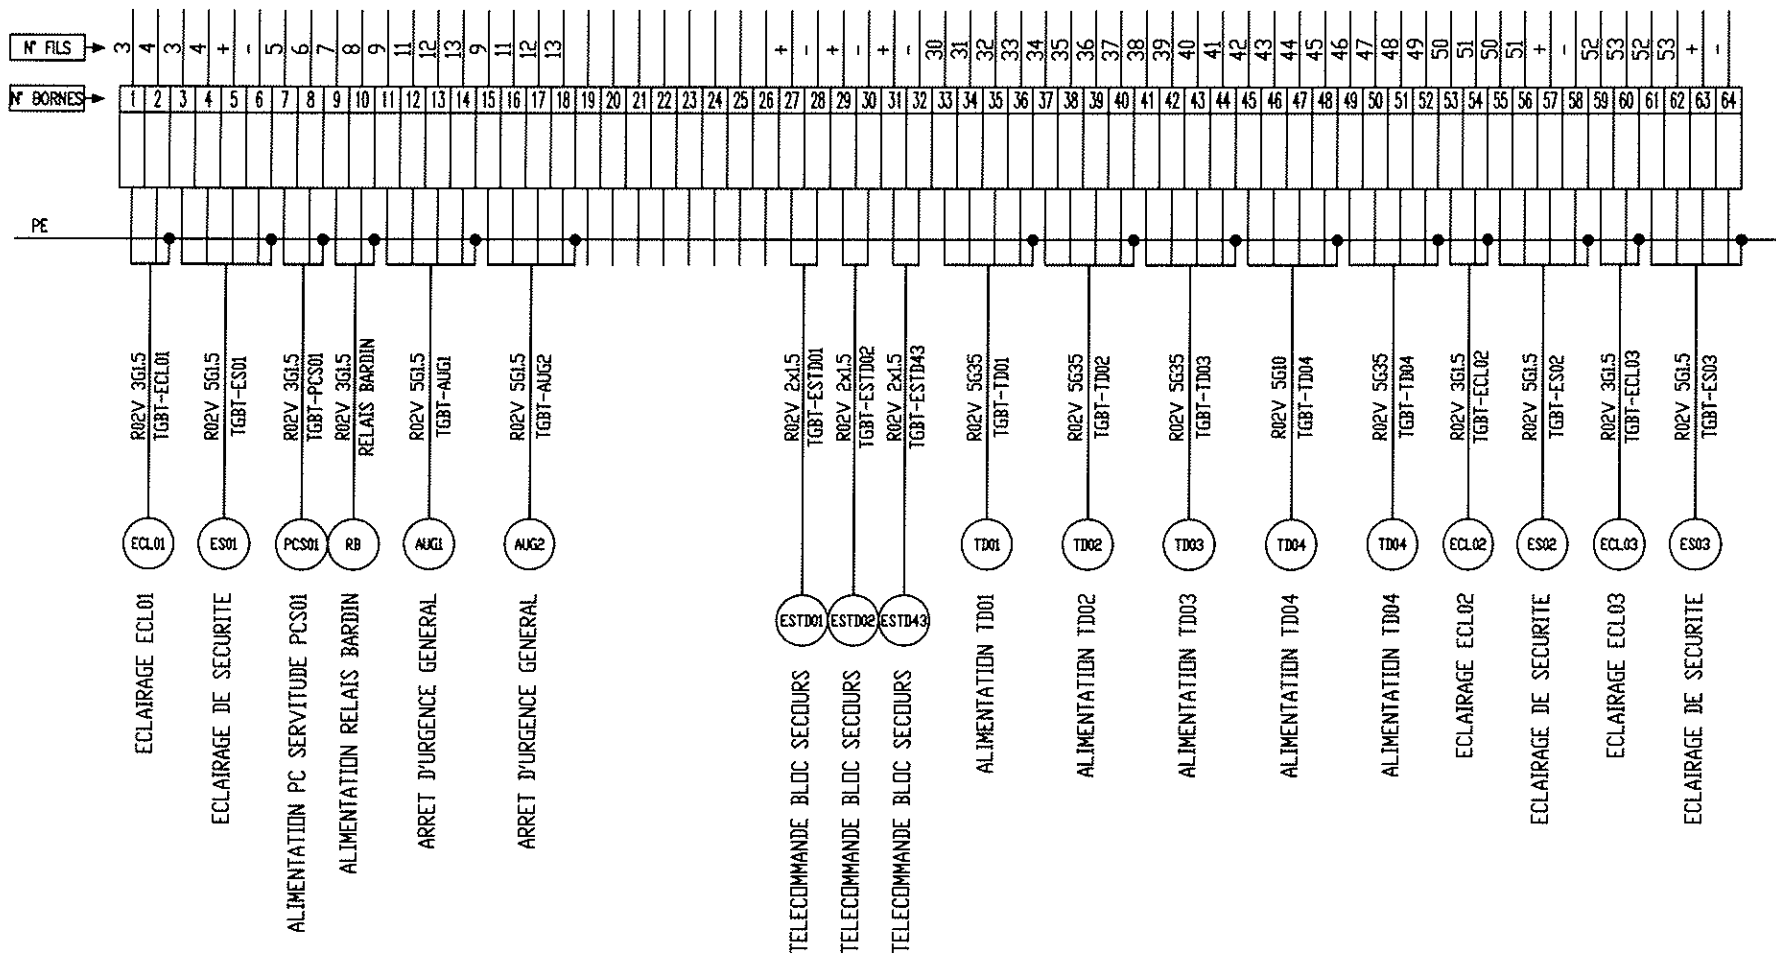

INSERM Lot 13 Cfo Cfa

Fichier: 502-A

Plan N°: 502

Affaire: 16 128 02

Folio: 15

indice

A


TGBT

Ind Date

A 30/12/09 DOSSIER DES OUVRAGES EXECUTES


Modifications

BORNIER ECLAIRAGE BNP

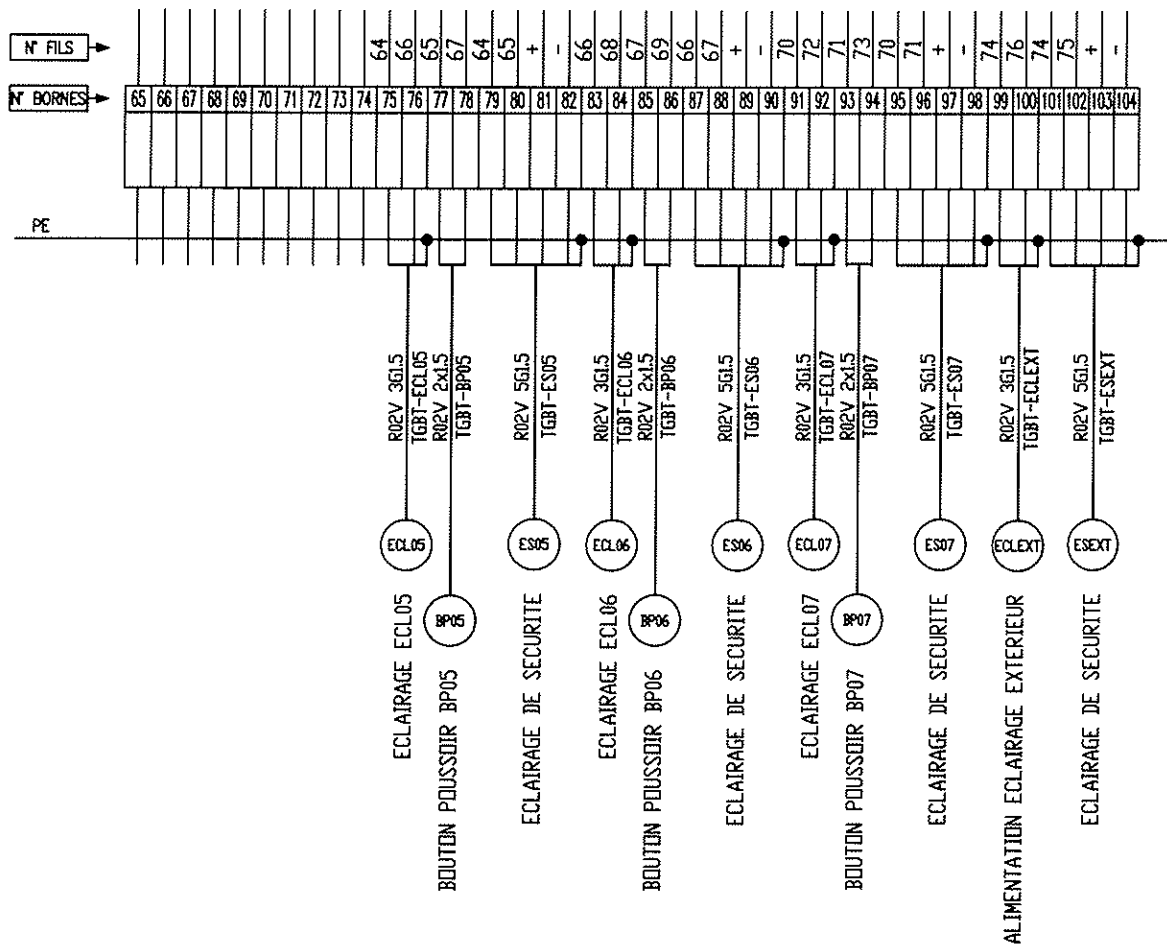

	INSERM Lot 13 Cfo Cfa		Fichier:	502-A
	TGBT		Plan N°:	502
			Affaire:	16 128 02
			Folio:	16
Ind Date		Indice		
A 10/12/08		A		
Dossier des ouvrages exécutés				
Modifications				

BORNIER PC BNP

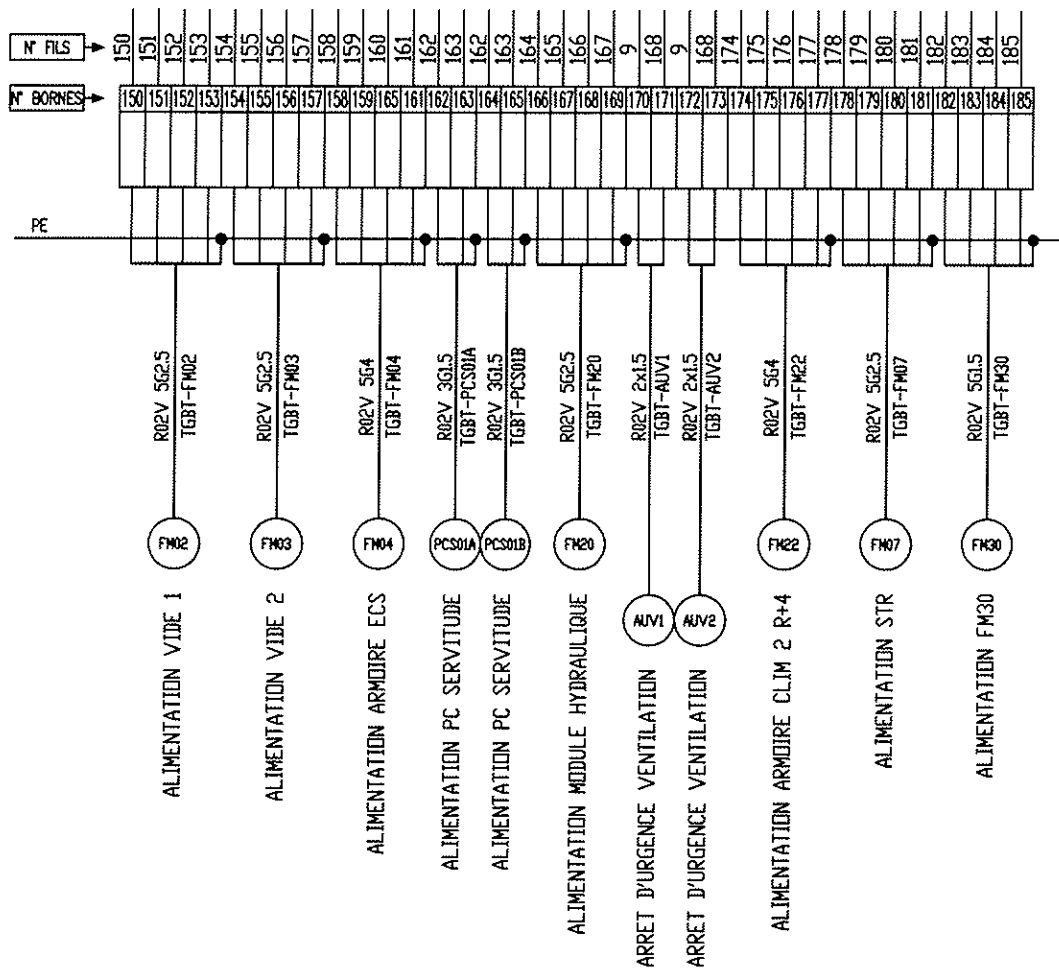

INSERM Lot 13 Cfo Cfa

Fichier: 502-A

TGBT

Plan N°: 502

Affaire: 16 128 02

Folio: 17

indice
A

Ind	Date	Modifications
A	02/12/09	DOSSIER DES OUVRAGES EXECUTES