

Création d'un réseau de chaleur

Vue en plan


Plan de récolement (2/4)

MATRICULAIRE
Commune Lys Haut Layon
10 Place Charles de Gaulle
49310 VHIERS

MATRIÈRE ENCHÈRE
RHI Ingénieur Conseil
8 Rue Olivier de Serres
49070 BEAUCOUZE


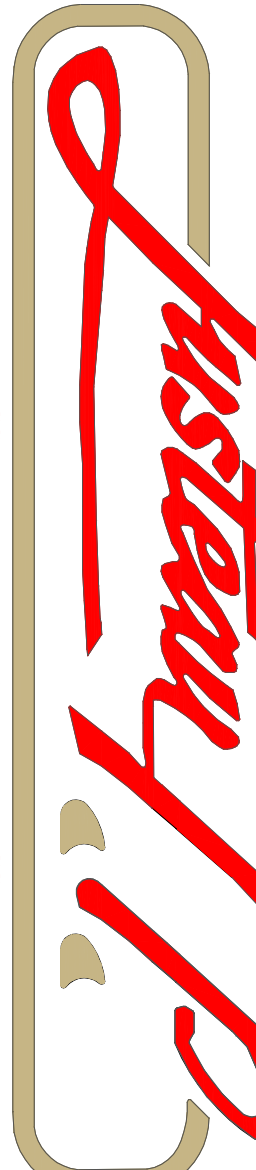

TRAVAUX PUBLICS


17/2020

Révisé par :

Ce plan est une propriété Justeau TP. Toute réimpression ou utilisation non autorisée sans la permission écrite de la société Justeau TP est formellement interdite.


Salle de sport

Salle de sport
P=320kW
D=13.80m3/h
DN65

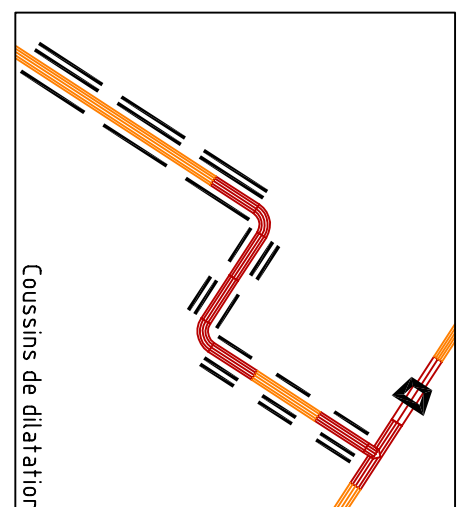


6.46m3/h
DN80

13.80m3/h
DN65



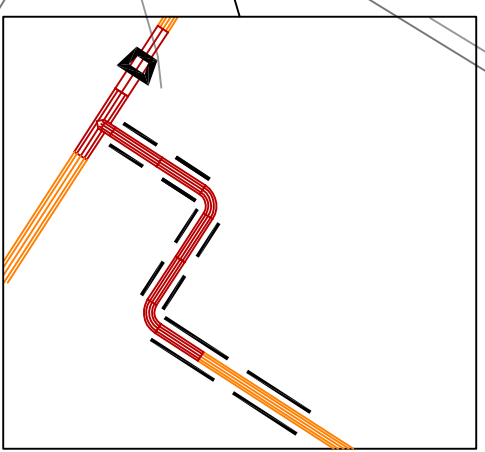


28.86m3/h
DN100

69.07m3/h
DN125

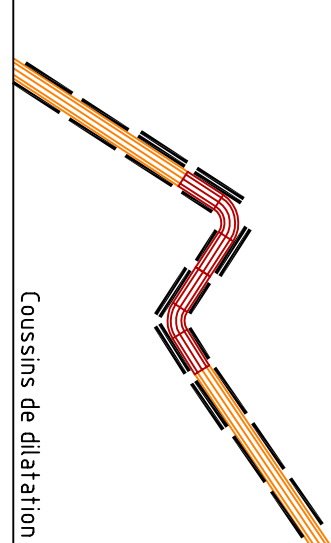


P=350kW
D=15.05m3/h
DN80

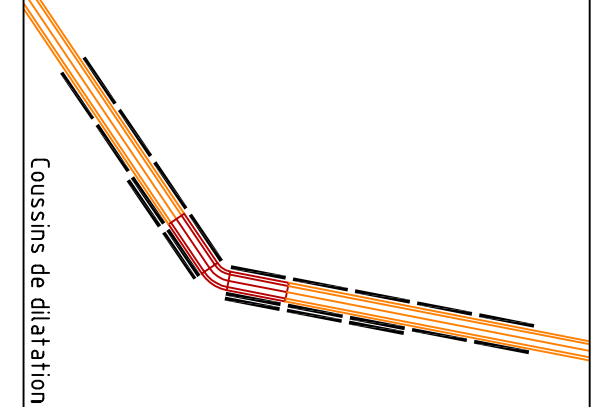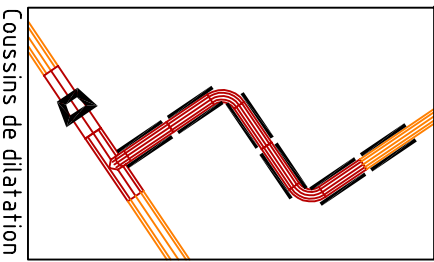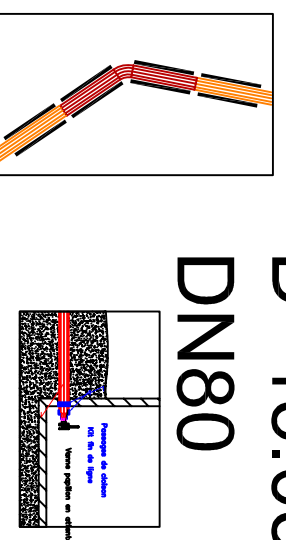


Piscine

Piscine
P=200kW
D=8.60m3/h
DN65

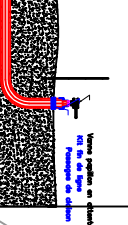

Terrain de
volley ball

bac à
sable

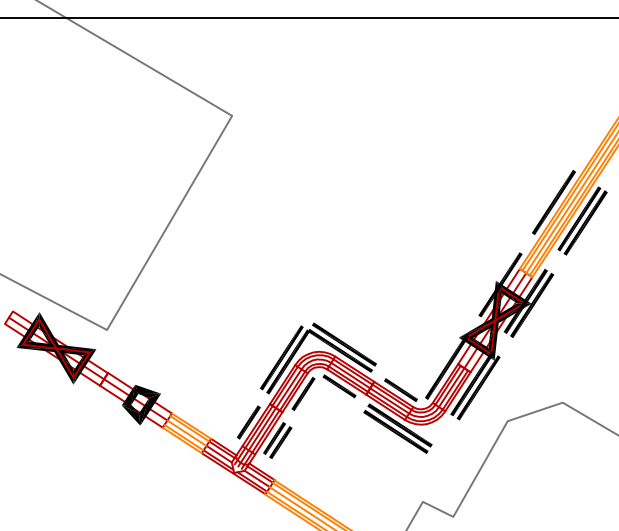

Rue

Jacques

Brel

Ilot 3
Hôpital

Hopital
P=935kW
D=40.21m3/h
DN100

