



BAT. CAM R-1

WC PMR

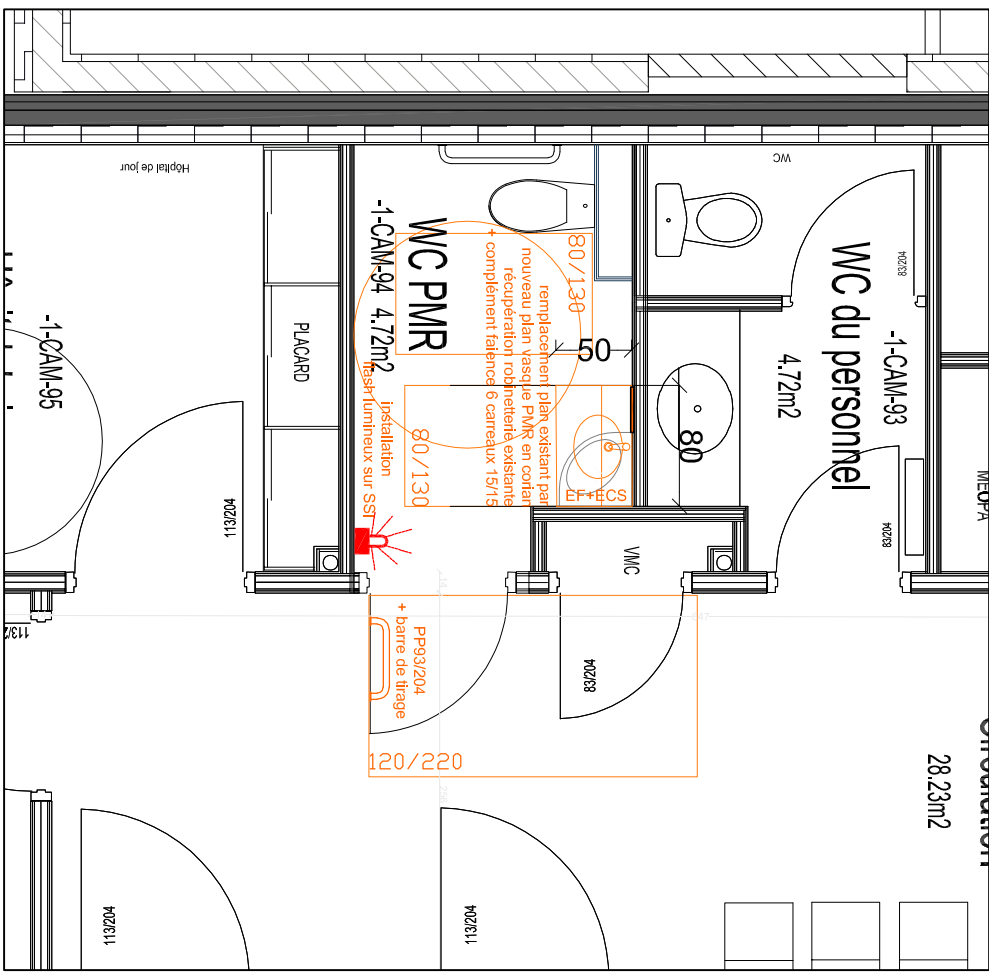


WC PMR

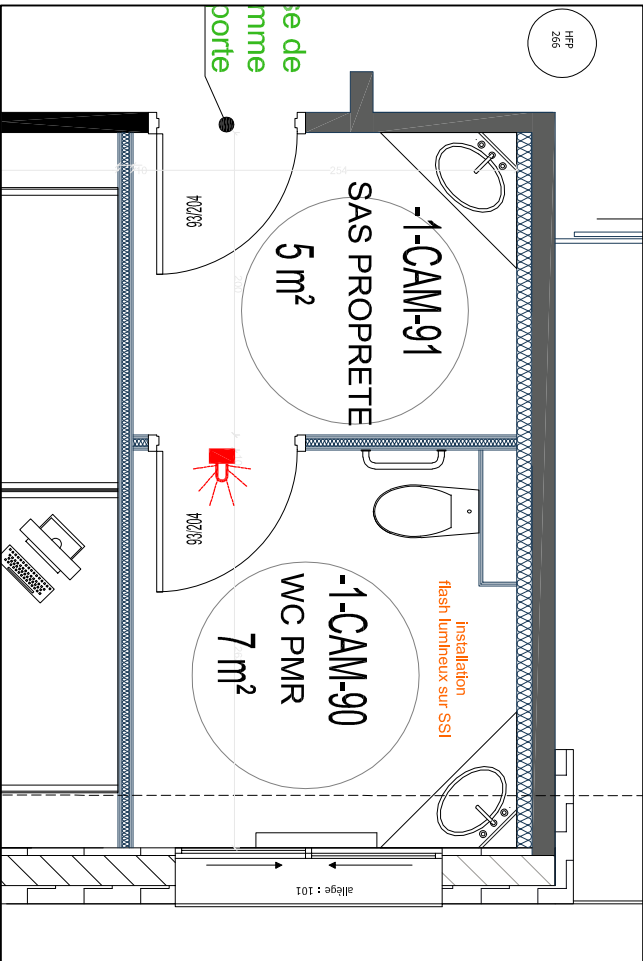


BAT. CAM RDC

WC PMR

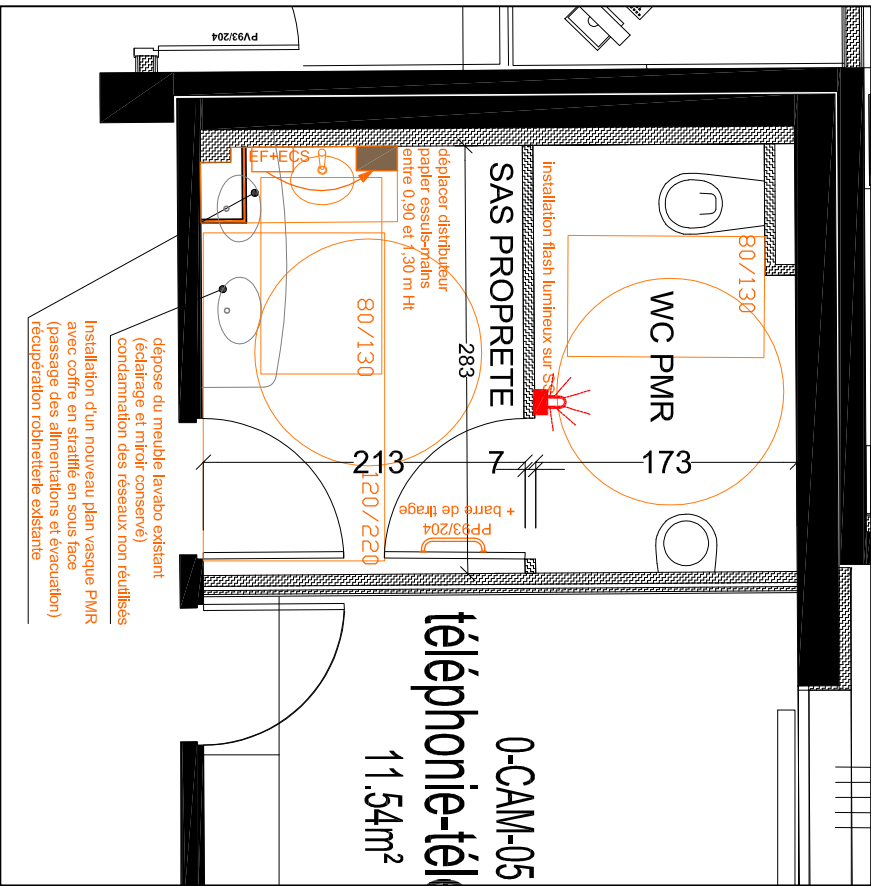


WC PMR

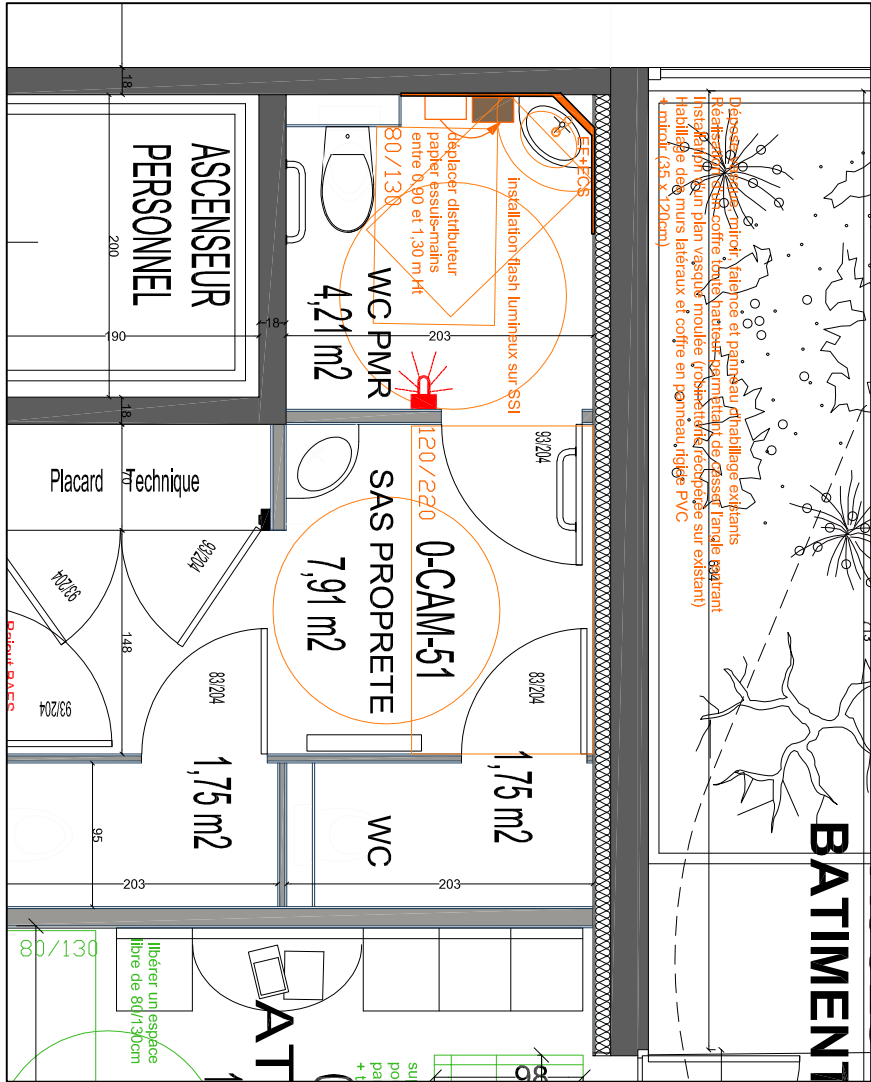


BAT. JM LEGER R-2

WC PMR

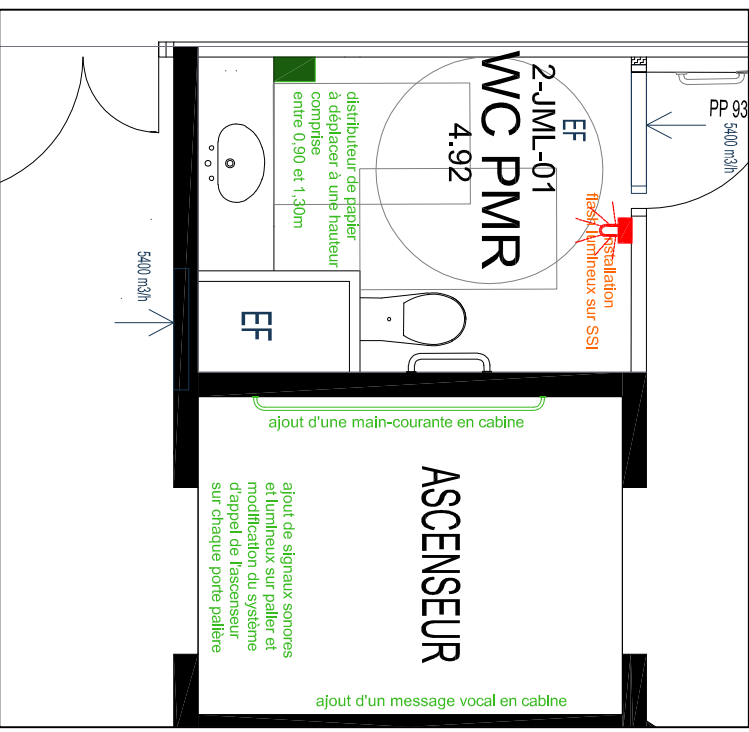

WC PMR

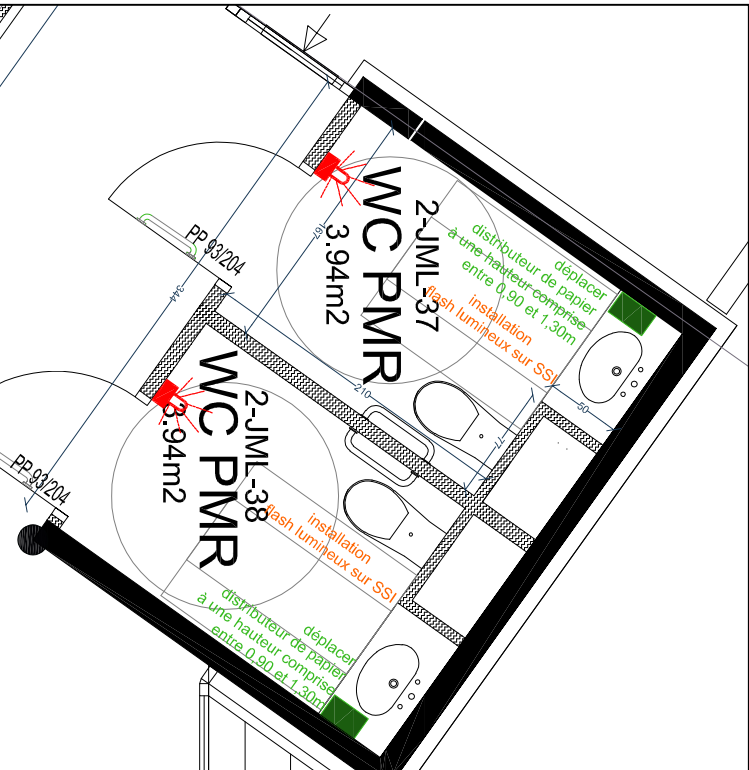


BAT. JM LEGER R-1

WC PMR




WC PMR

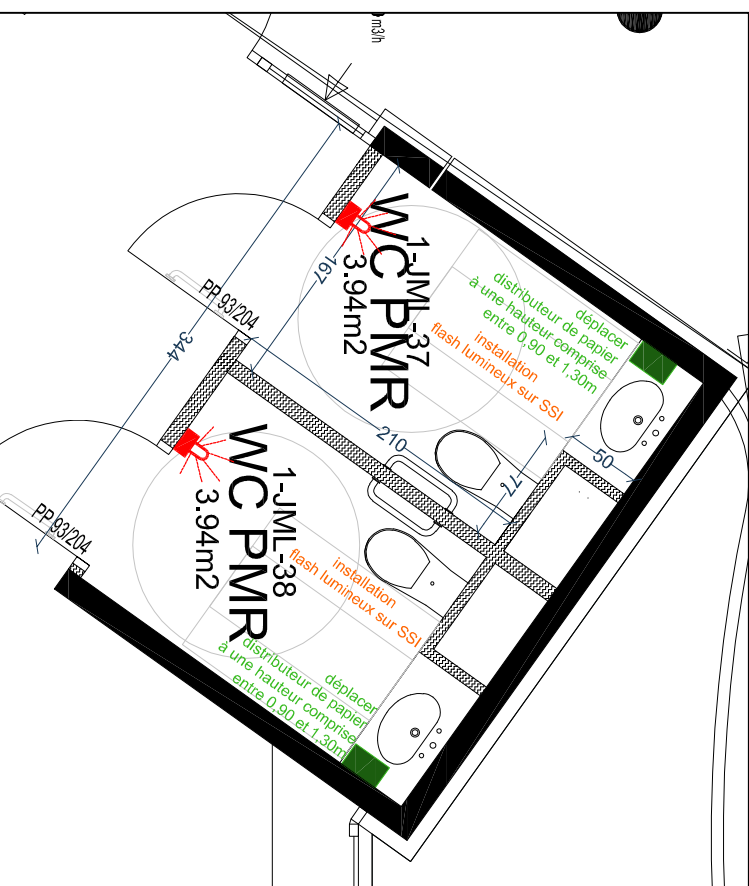

BAT. JM LEGER RDC

WC PMR

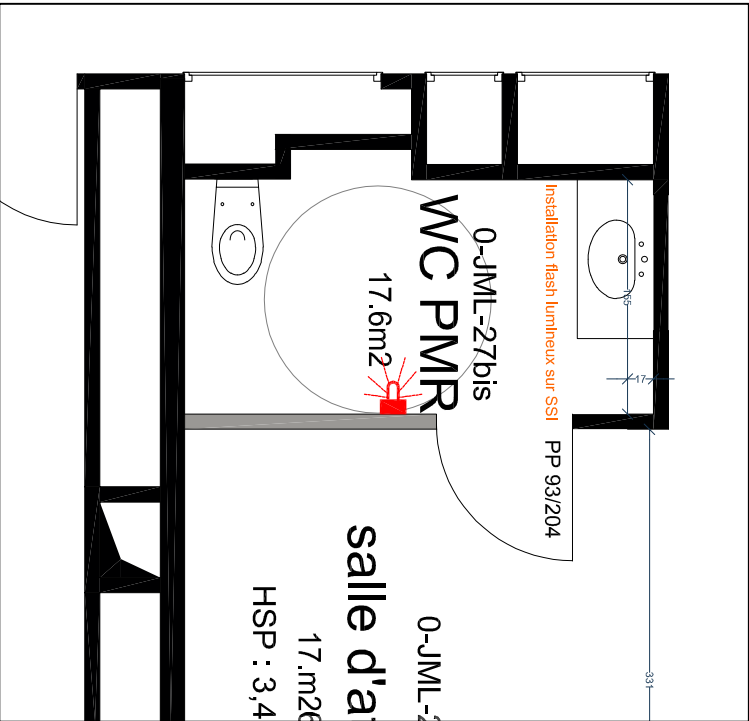

MAITRE D'OUVRAGE
CENTRE HOSPITALIER ESQUIROL
15 rue Docteur Marcland
87025 LIMOGES Cedex




PHASE DU DOSSIER	
Diag	
Esquisse	
Avant-projet sommaire	
Permis de construire	
Projet	
MARCHE	
Chantier	
Dossier des ouvrages exécutés	

PLAN AZ02 - TRAVAUX INTERIEURS BATIMENTS AUTRES ZONES	
DATE	13/02/2025
ECHELLE	1/100ème

CHIEF DE PROJET D. MICHENOT

IND	DATE	MODIFICATIONS

BAT. MAS SAINT-EXUPERY

WC PMR

