
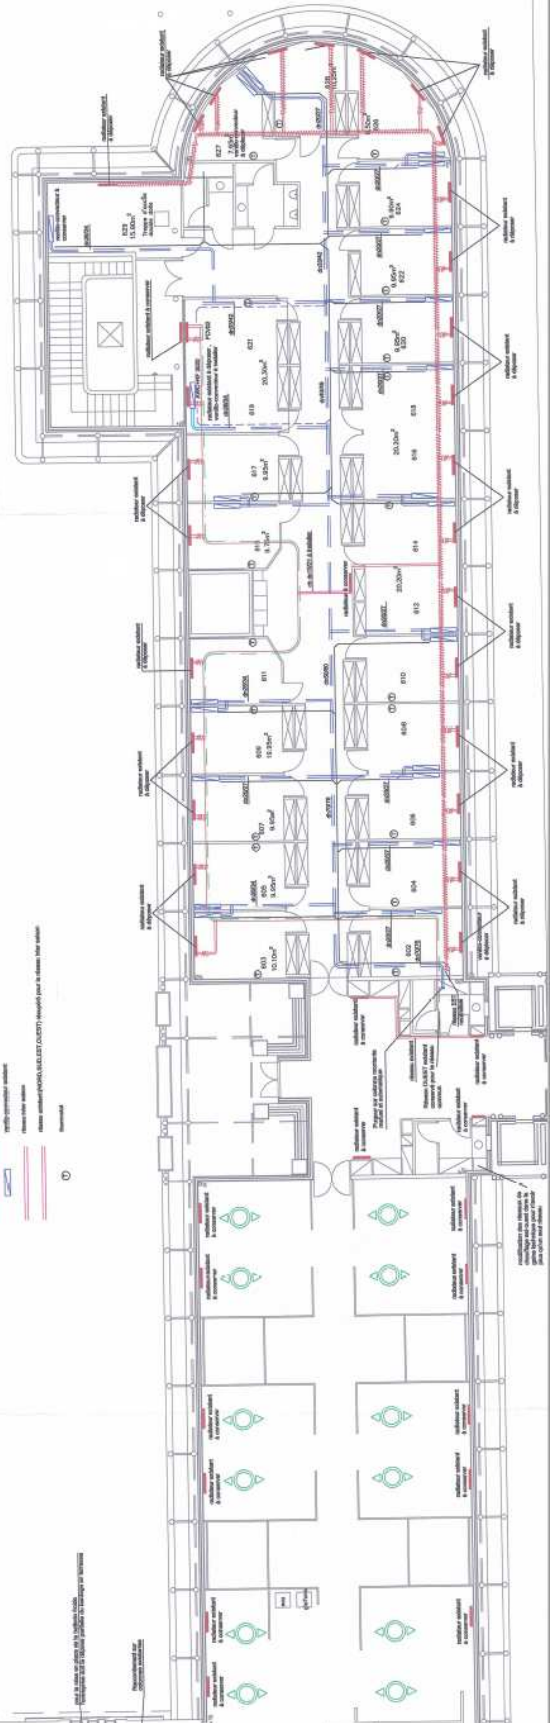


## LEGENDE

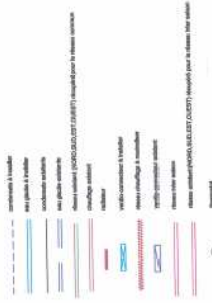


<b>LOT N°1</b>	<b>CHAUFFAGE / RAFRAICHISSEMENT</b>
Bureau d'étude :	TEB 7 rue de la République - 92000 Nanterre Tél : 01 86 36 05 00 FAX : 01 86 36 05 09 http://www.teb.fr
Maitre d'œuvre :	
30/08/08	O Dossier des ouvrages exécutés
	date indice modifications
	X-B
	date
	valid.

Maitre d'ouvrage :

# MINISTRE DE L'EQUIPEMENT DES TRANSPORTS ET DU TOURISME

# HOTEL DE L'EQUIPEMENT

Service des Constructions Publiques / SCP2 Tel: 76.70.76.70  
17, Boulevard Joseph Vallier – 38100 GRENOBLE




DIRECTION DEPARTEMENTALE DE L'EQUIPEMENT DE L'ISERE

---

**DOE**

GILLET S.A. Génie climatique  
90 routes des éplagnes  
38490 CHARENTAY-LE-VIEUX  
Tel : 04 76 31 31 40  
Fax : 04 76 31 31 49  
e-mail : gillet@gilletsa.com

Indice du plan		<b>PLAN</b>
O	CR09	
Echelle : 1/100		<b>R+6</b>



**Giliet Climatique**