


ETAT DES MODIFICATIONS D'INDICE															
INDICE								INDICE							
PAGE	A	B	C	D	E	F	G	PAGE	A	B	C	D	E	F	G
1		X													
2		X													
3		X													
4															
5															
6															
7															
8															
9															
10		X													
11															
12		X													
13															
14															
15															
16															
17															
18		X													
19															
20															
21															
22															
23															
24															
25															

EVOLUTIONS DU DOCUMENT

B	28/04/2015	M.Bastouil	P.Sanjuan	F.Delpit	Passage en réclément
A	05/11/2014	M.Bastouil	P.Sanjuan	F.Delpit	Etablissement du projet d'exécution
Indice	Date	Etabli par	Contrôlé par	Approuvé par	Nature de la modification

maître d'ouvrage

ministère de l'Ecologie, du Développement durable, et de l'Energie

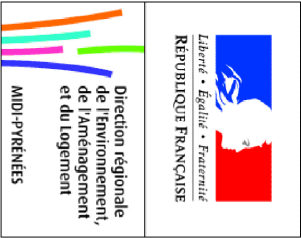

Direction Régionale de l'Environnement, de l'Aménagement et du Logement
STTD/Division maîtrise d'ouvrage des routes nationales

Cité administrative - bât C
Bd Armand Duportal 31074 Toulouse Cedex 9
Téléphone : 05.61.58.64.00, télécopie : 05.61.58.64.01
Courriel :
e-mail : smo.dre-midi-pyrenees@developpement-durable.gouv.fr

Opération n° 21 D 31A

RN 125 - Déviation de Saint-Béat / Arlos

TUNNEL DE SAINT BEAT

Niche incendie / Niche de sécurité Ouest
Niche technique / Niche de sécurité Est
Galerie de secours Nord

RESEAUX DIVERS Tranche Ferme

Coupes longitudinales

maître d'œuvre



Direction Interdépartementale des Routes
Sud-Ouest
155 avenue des Archènes Romaines 31 300 Toulouse
Tel : 05 61 58 59 70 - Fax : 05 61 58 62 01
www.midi-pyrenees.equipement.gouv.fr

Groupement des entreprises



AMÉNAGEMENTS SOUTERRAINS
Parc d'activités de Laurade
CS 5009, J3 103
SAINT ETIENNE DU GRES



Les Docks - Hôtel de Direction
10 Place de la Joilette
13002 Marseille



SOLETANCHE BACHY
280 avenue Napoléon
Bonparrie CS 60002
92500 Rueil-Malmaison



SOLETANCHE BACHY TUNNELS
401 Chemin des Plantades
83130 La Garde

Opération:

Phase:

Code géo:

Emetteur:

Type doc:

Ordre:

Ind:

21 d 31a	REC	TUN	EHTP	RES	5702	B
----------	-----	-----	------	-----	------	---



Sous traitant
5, chemin de Moundran
31 470 FONSORBES
T: 05.62.14.74.90 F: 05.61.56.49.17



Visa Maître d'oeuvre

Visé : OUI
NON

Avec réserve :
Sans réserve :

Date :
Signature

Echelle: 1/50

N°de fichier:


MP513_REC_TUN_EHTP_RES_5702_B.dwg

COUPE LONGITUDINALE

Profil : Fil d'eau bordure

Ech. 1/50e

↑
Sud

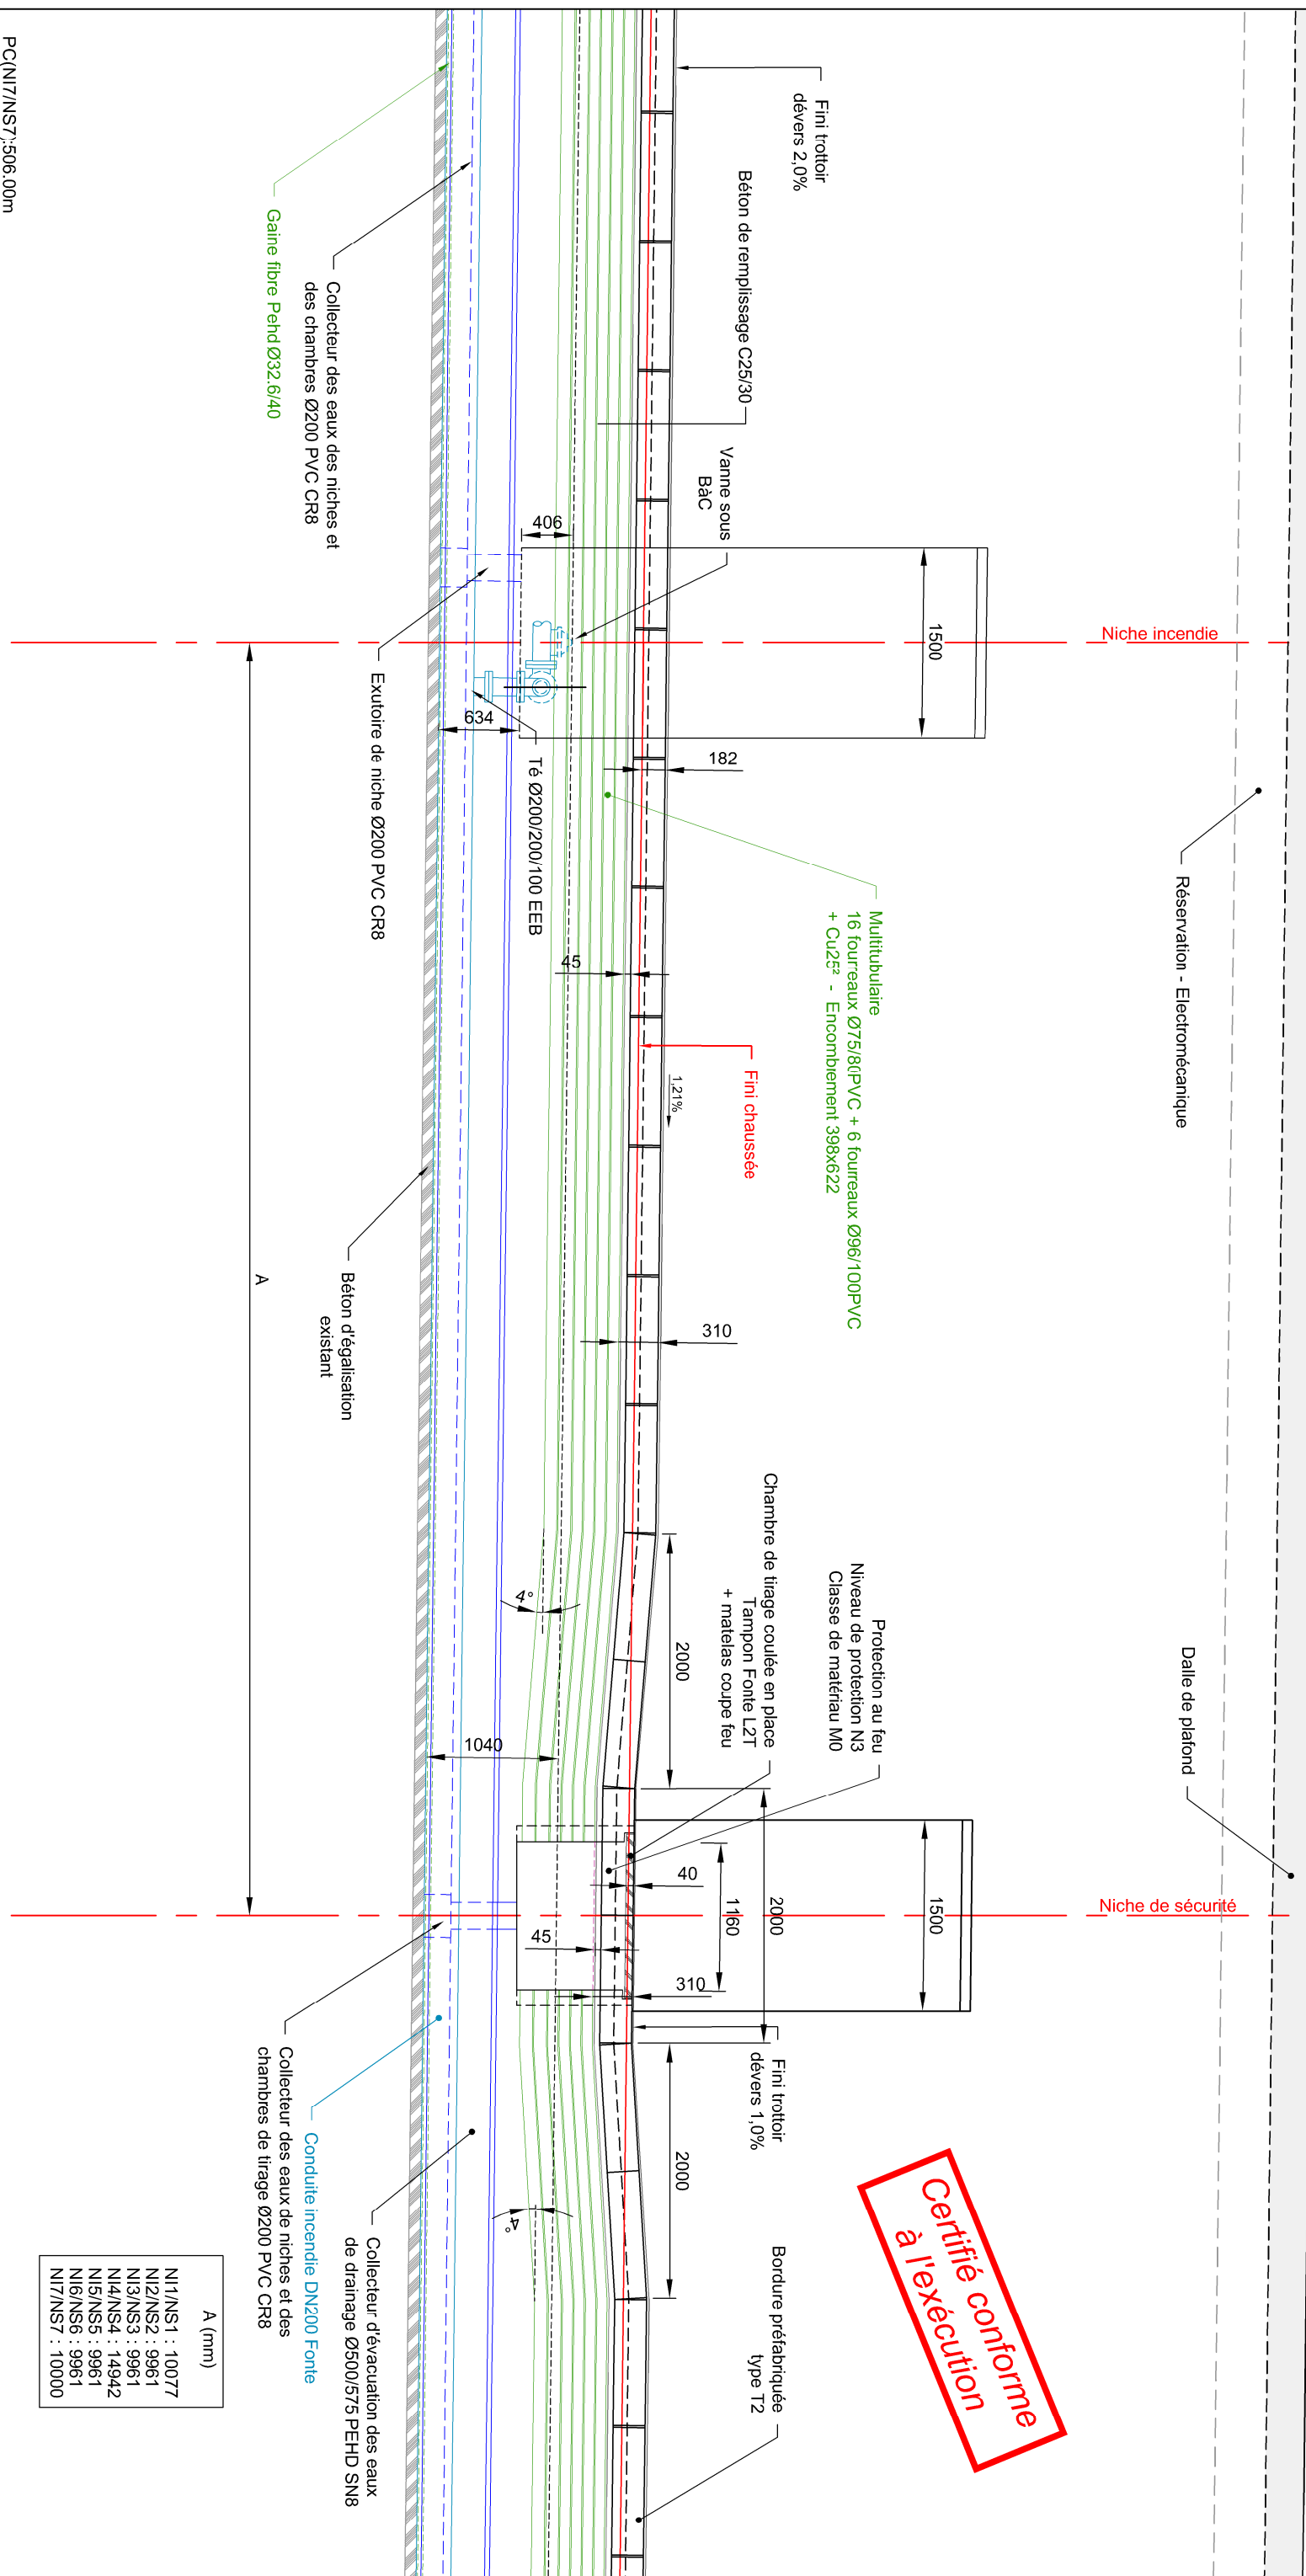

A (mm)
N11/NS1 : 10077
N12/NS2 : 9961
N13/NS3 : 9961
N14/NS4 : 14942
N15/NS5 : 9961
N16/NS6 : 9961
N17/NS7 : 10000


**Certifié conforme
à l'exécution**

COUPE LONGITUDINALE

Niche technique / Niche de sécurité EST
Profil : Fil d'eau bordure
Ech. 1/50e


Nord

Sud

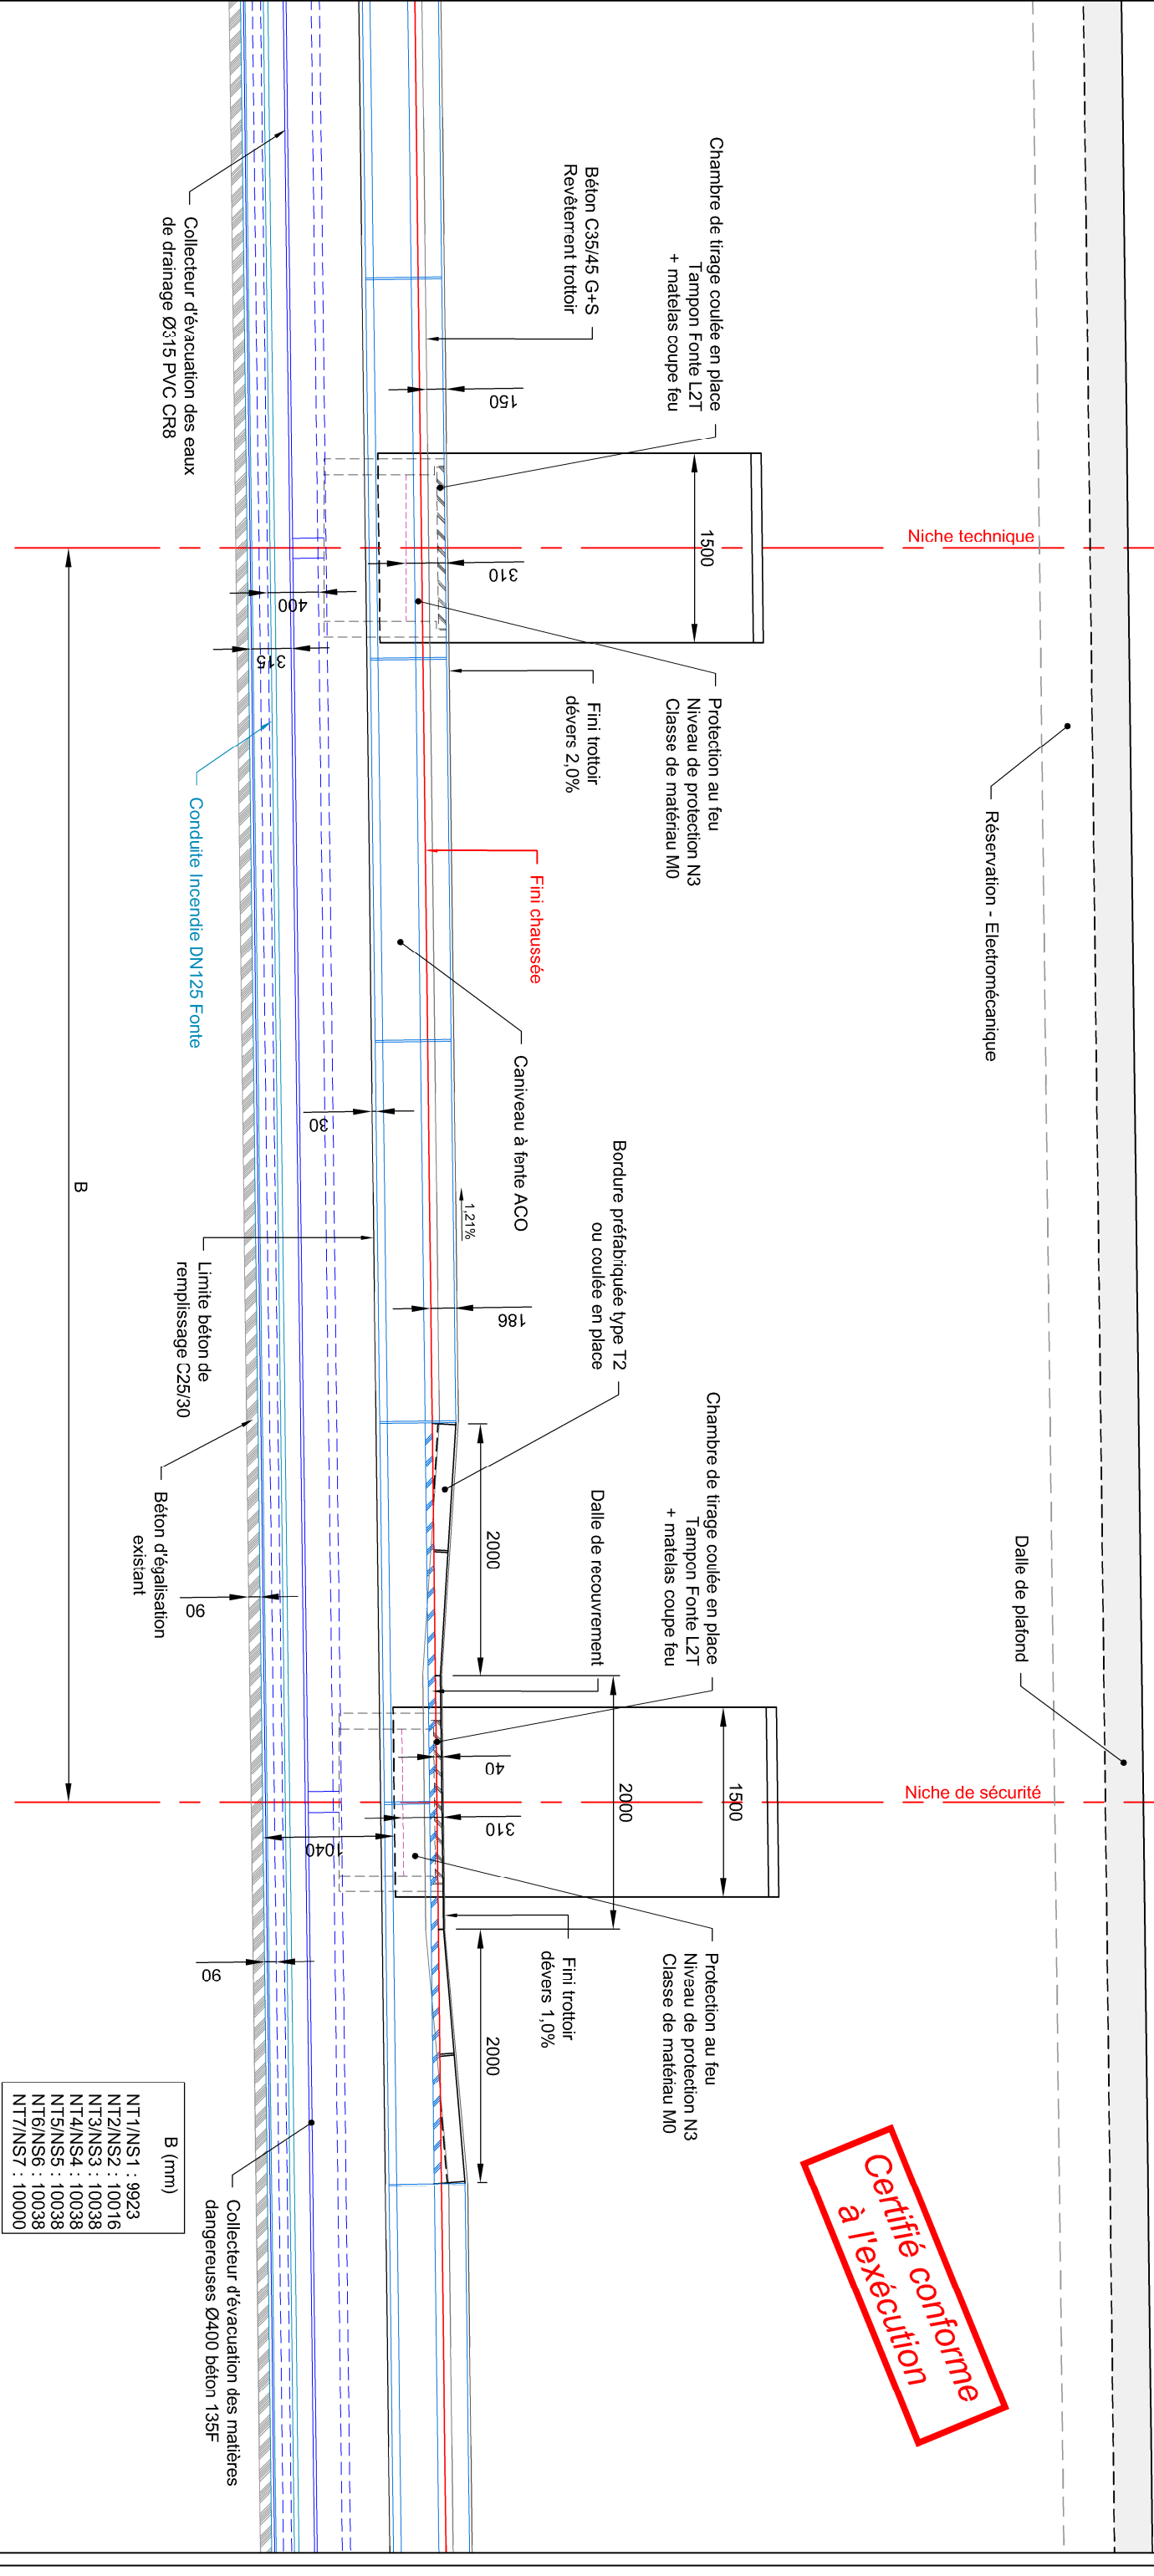


Certifié conforme à l'exécution

<div><div><div>afaq</div><div>Entreprise</div></div><div><div>QSE</div><div>Qualité Sécurité Environnement</div><div>ANVAR CERTIFICATION</div><div>ISO 9001 ISO 14001</div></div><div><div>E.H.T.P.</div><div>Entreprise</div></div></div>										Plan n°		02									
Affaire n°										MPE513											
EHTP	REC	CL	RES	Est	Ind B	Avril 2015				REVISION											
MPE513_EHTP_REC_CL_RES_IND_B.dwg																					
										B											
										28/04/2015											
										A											
										05/11/2014											
										DATE											
										Passage en récolement											
										M.Bastouil											
										P.Sanjuan											
										F.Coresini											
										Etablissement de la coupe longitudinale de principe											
										M.Bastouil											
										P.Sanjuan											
										F.Coresini											
										NATURE DE LA MODIFICATION											
										ETABLI PAR											
										VERIFIE PAR											
										APPROUVE PAR											

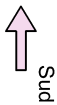

COUPE LONGITUDINALE
Galerie de secours NORD
Profil : Fil d'eau bordure Ouest
Ech. 1/50e

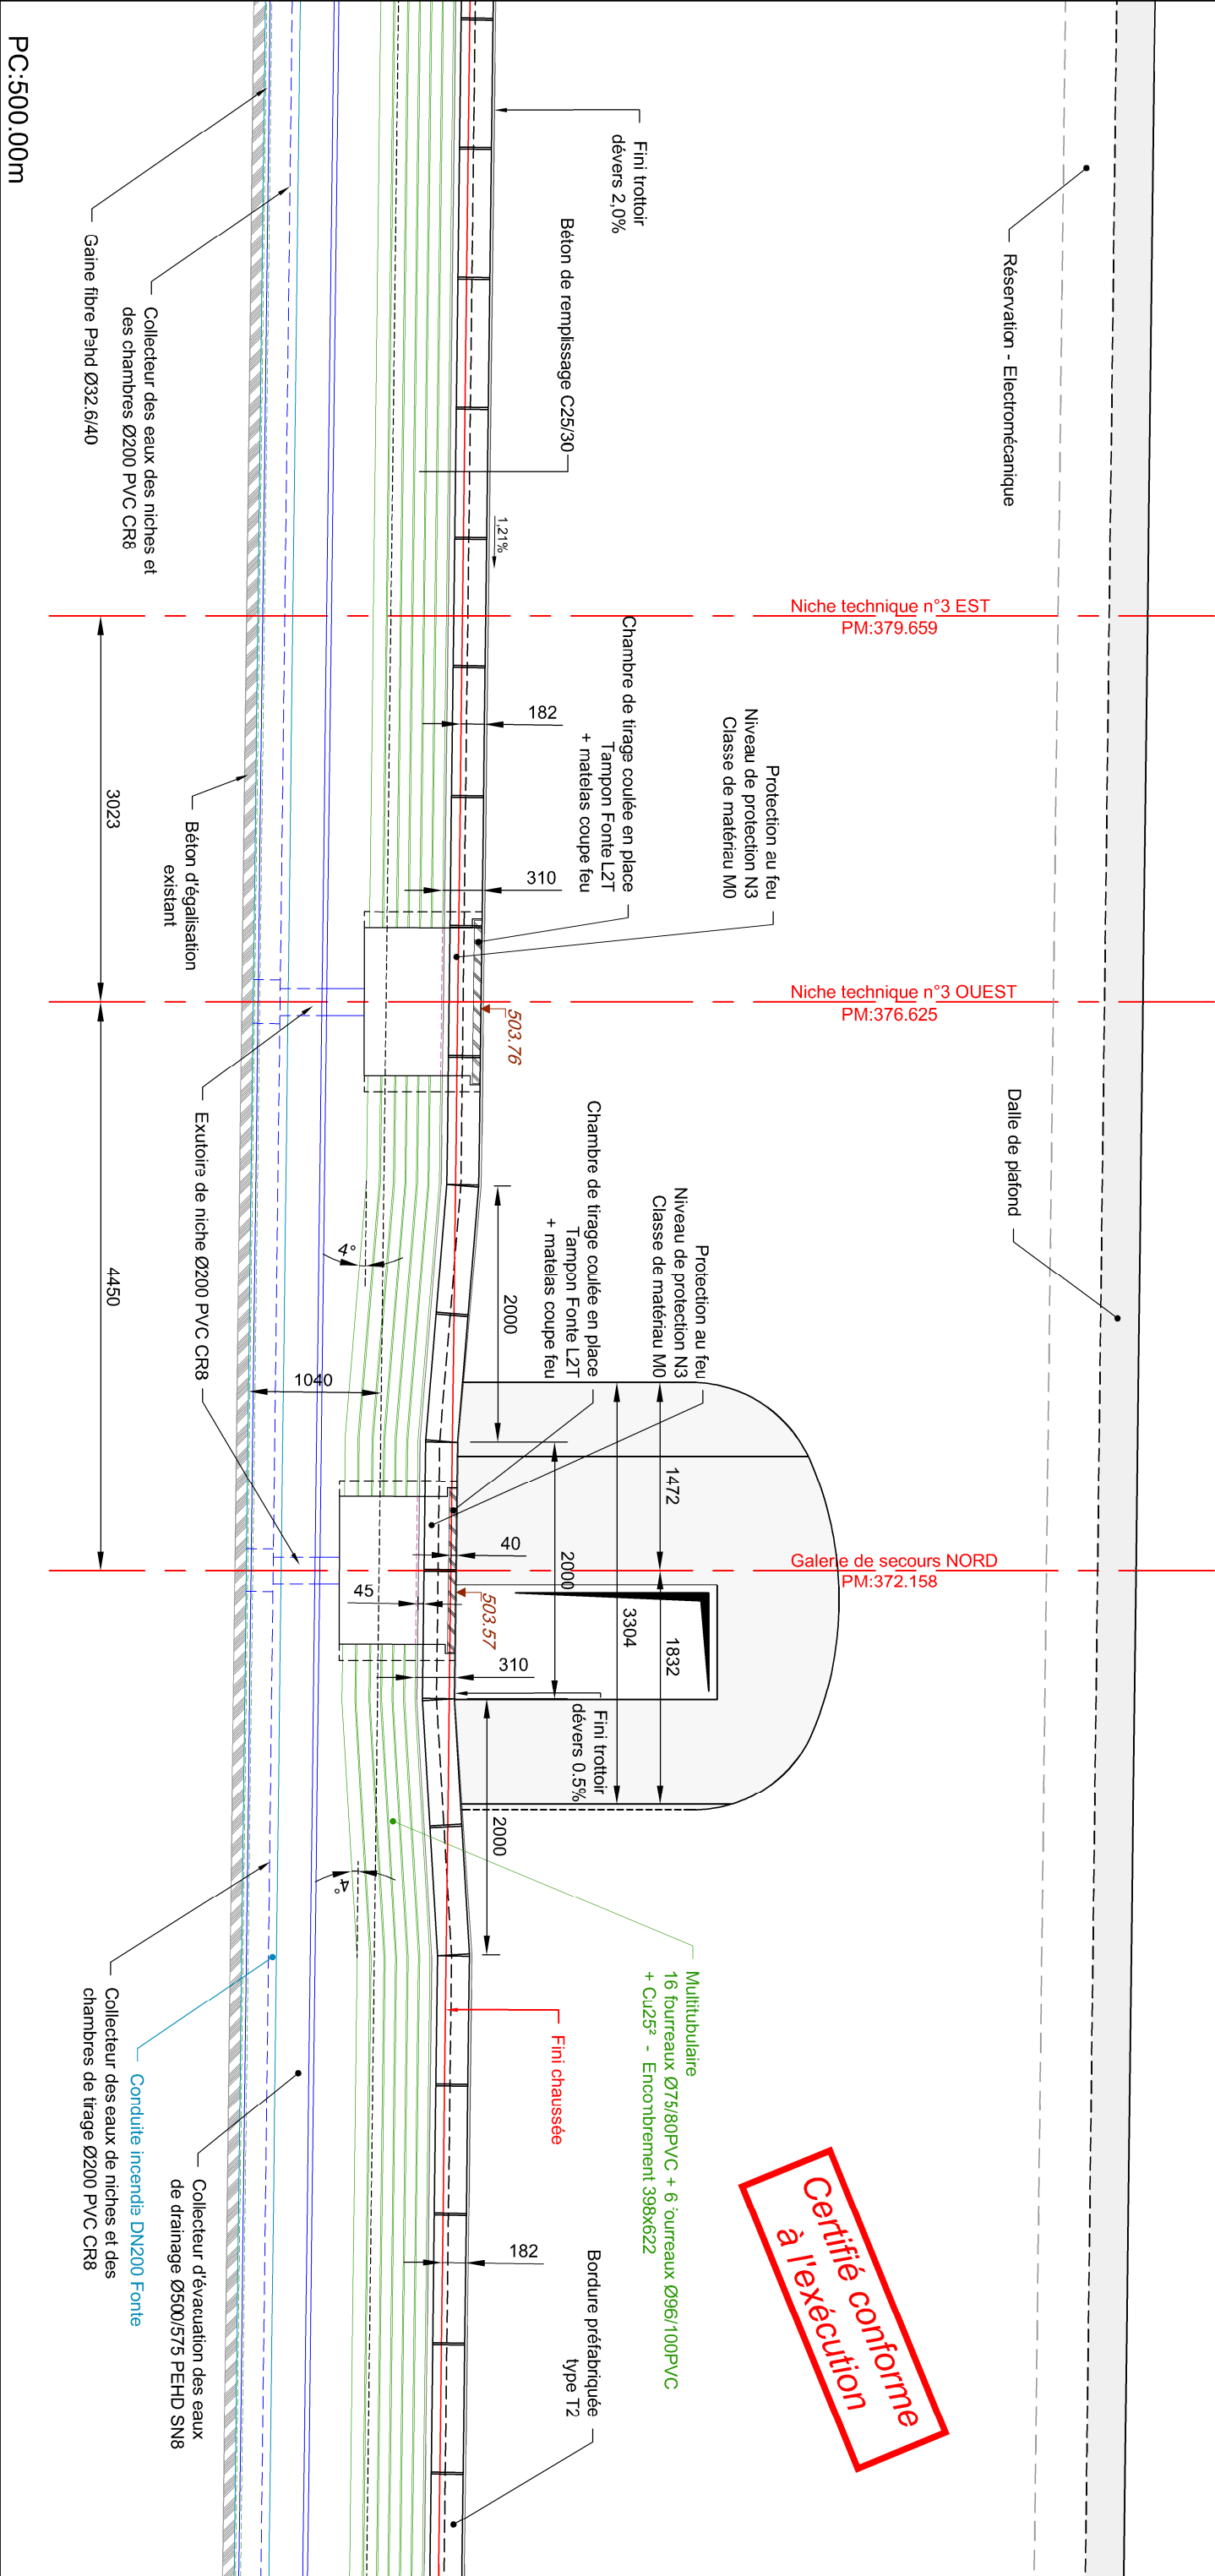

Certifié conforme
à l'exécution

<div><div><div><div>afao</div><div>Entreprise</div></div><div><div>QSE</div><div>Qualité Sécurité Environnement</div><div>ANIS CERTIFICATION</div><div>ISO 9001 ISO 14001</div></div><div><div>E.H.T.P.</div><div>Entreprise</div></div></div></div>										Plan n°		COUPE LONGITUDINALE										1/50	
										03		GALERIE DE SECOURS NORD (GSN)											
Affaire n°										MPE513													
EHTP	REC	CL	RES	Quest	Ind B	Avril 2015																	
MPE513_EHTP_REC_CL_RES_IND_B.dwg						REVISION		DATE		NATURE DE LA MODIFICATION				ETABLI PAR		VERIFIE PAR		APPROUVE PAR					
						A		05/11/2014		Etablissement de la coupe longitudinale de principe				M.Bastouil		P.Sanjuan		F.Coresitini					
						B		28/04/2015		Passage en récolement						M.Bastouil							