

Réseaux existants

Telecom

Aep

Telecom aérien

Basse tension\_souterrain

Basse tension\_aérien

Légende

00.00

Altitude\_recolement

00.00

Altitude\_terrain existant

Terrain existant

Eaux Pluviales

Canalisation PVC Ø300 ou BA

Canalisation fonte Ø100

Fil d'eau noue



Regard de visite Ø1000

OUvrage de régulation

Tête de pont

Boite de branchement Ø300

Noue d'infiltration

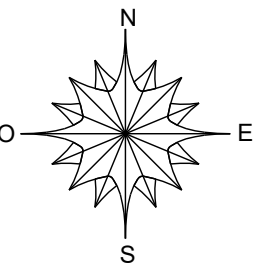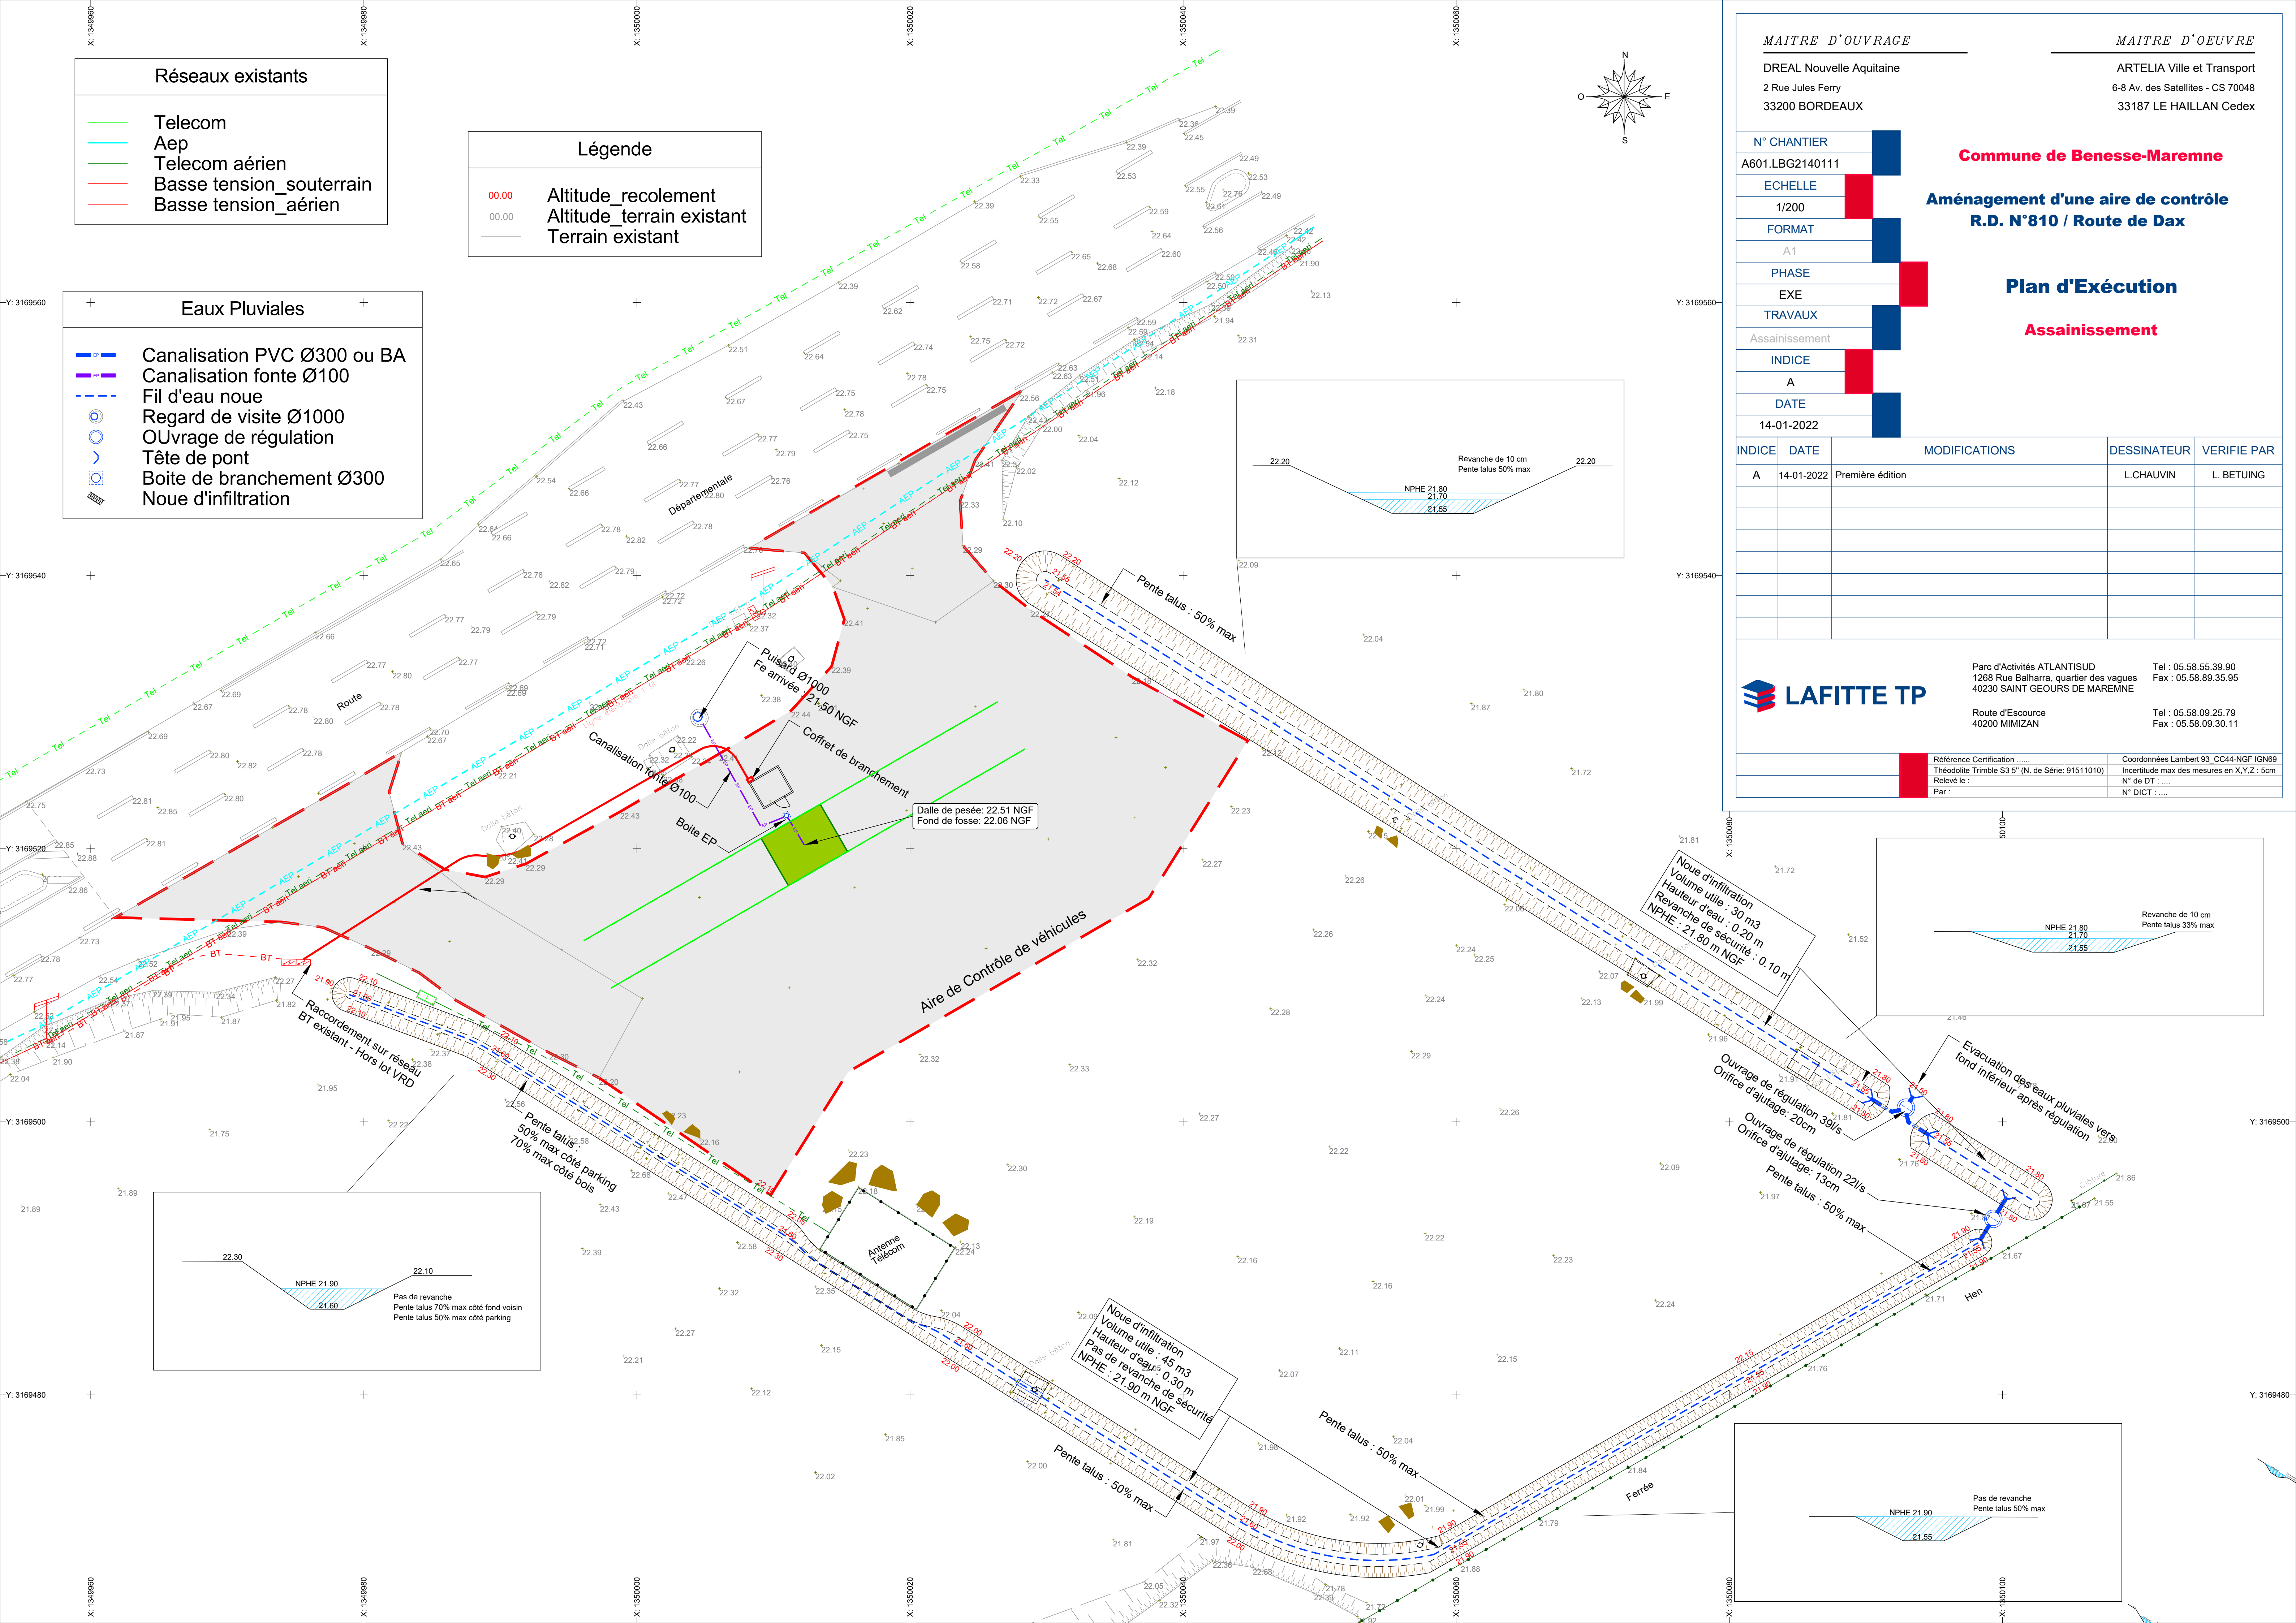

MAITRE D'OUVRAGE

DREAL Nouvelle Aquitaine  
2 Rue Jules Ferry  
33200 BORDEAUX

MAITRE D'OEUVRE

ARTELIA Ville et Transport  
6-8 Av. des Satellites - CS 70048  
33187 LE HAILLAN Cedex

Commune de Benesse-Maremne

Aménagement d'une aire de contrôle  
R.D. N°810 / Route de Dax

Plan d'Exécution

Assainissement

N° CHANTIER

A601.LBG2140111

ECHELLE

1/200

FORMAT

A1

PHASE

EXE

TRAVAUX

Assainissement

INDICE

A

DATE

14-01-2022

INDICE	DATE	MODIFICATIONS	DESSINATEUR	VERIFIE PAR
A	14-01-2022	Première édition	L.CHAUVIN	L. BETUING

Parc d'Activités ATLANTISUD  
1268 Rue Balharra, quartier des vagues  
40230 SAINT GEOURS DE MAREMNE  
  
Route d'Escource  
40200 MIMIZAN

Tel : 05.58.55.39.90  
Fax : 05.58.89.35.95  
  
Tel : 05.58.09.25.79  
Fax : 05.58.09.30.11

	Référence Certification .....	Coordonnées Lambert 93_CC44-NGF IGN69
	Théodolite Trimble S3 5" (N. de Série: 91511010)	Incertitude max des mesures en X,Y,Z : 5cm
	Relevé le :	N° de DT : ....
	Par :	N° DICT : ....

