


Réhabilitation du pavillon BOSSUET

PLAN DU SOUS-SOL
Echelle: 1/50°

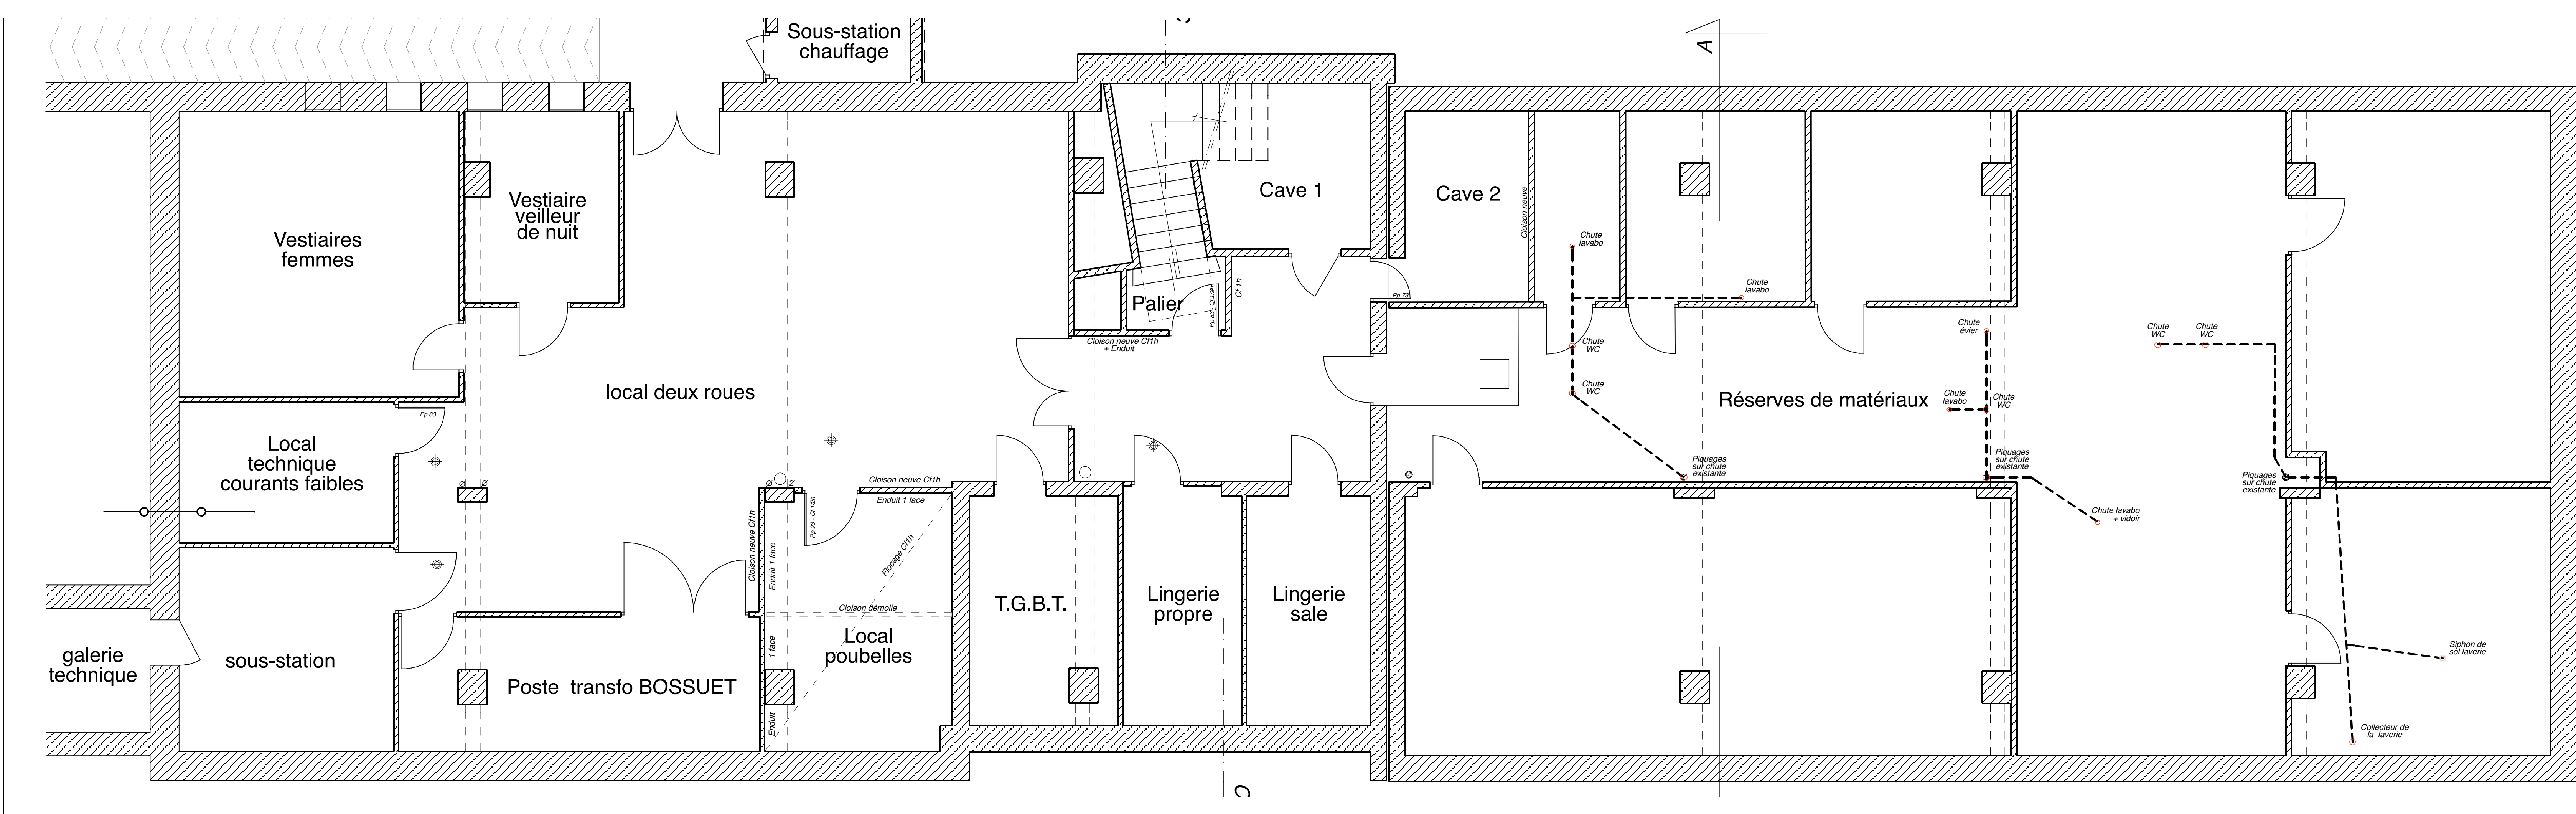

Dijon le 8 Mars 2002

0110 - DOE - 01

Date	Nature de la modification	Indice
14 Mars 2003	Plan des ouvrages exécutés	


Paul CHAUDONNERET, Pierre CHAUDONNERET, Annie-Claude DANON - Architectes
2, boulevard Georges Clémenceau 21000 Dijon - Tél.: 03/80/72/40/48 - Fax.: 03/80/70/12/25
Bureaux d'études associés: BOUTEILLER, C.E.T.E.F., ACOUSTIQUE FRANCE

CROUS de DIJON

3, rue du docteur Maret - 21000 Dijon

Réhabilitation du pavillon BOSSUET

PLAN DU 1er ETAGE
Echelle: 1/50°

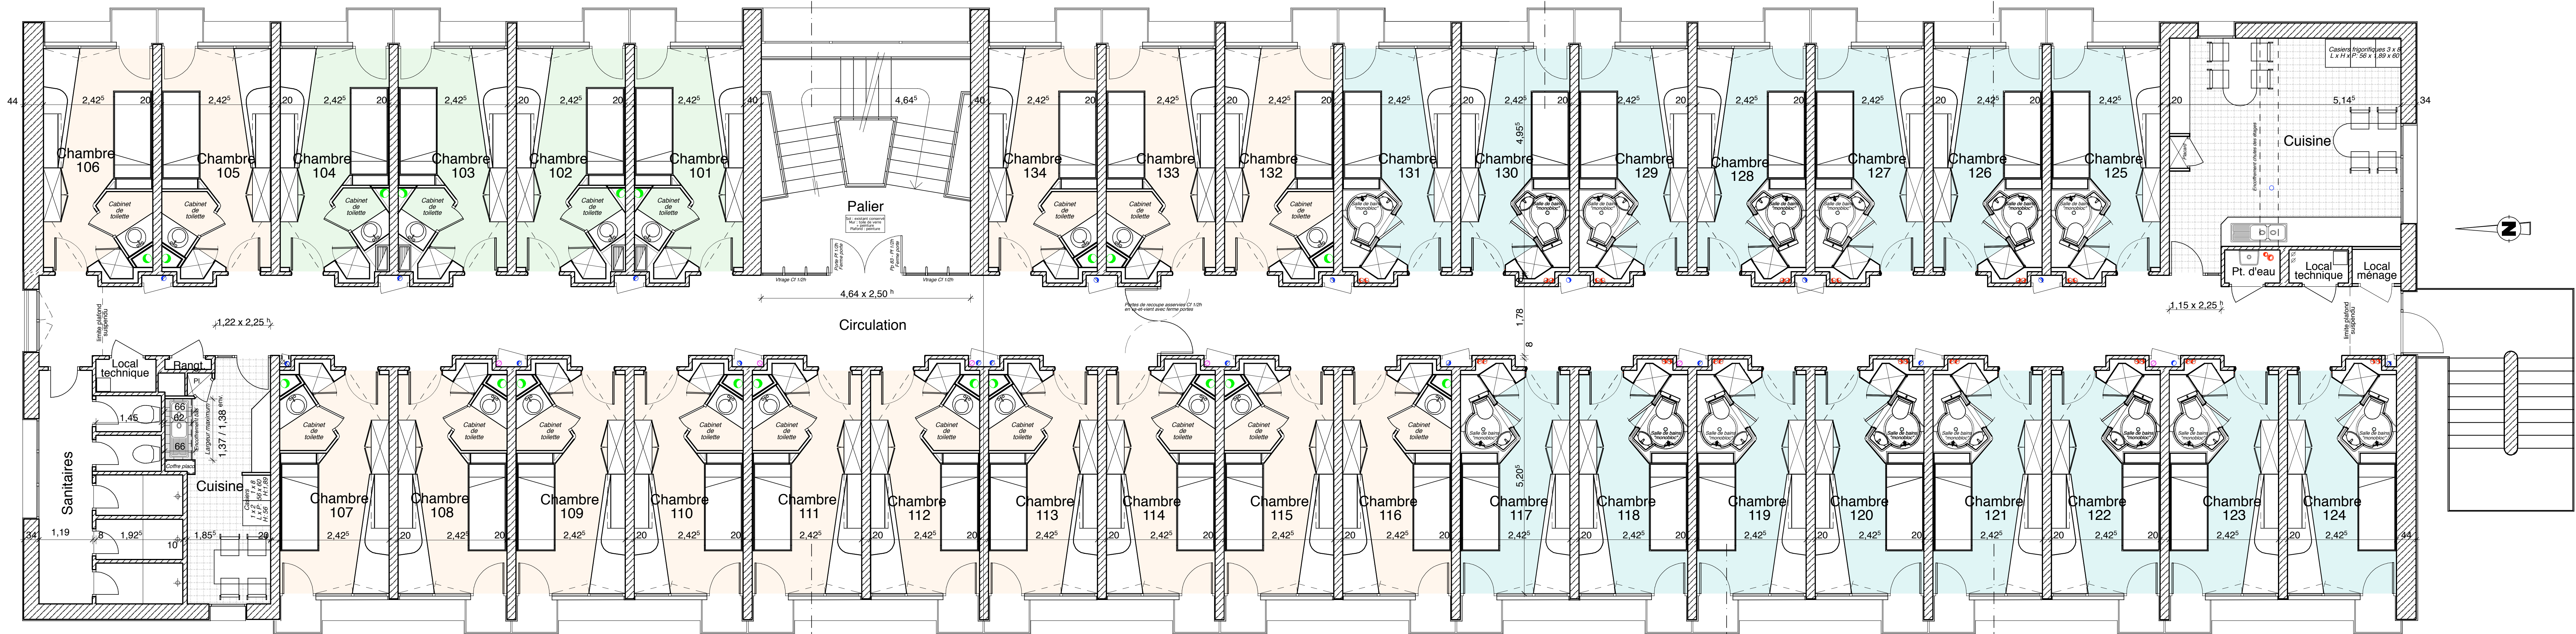

Dijon le 8 Mars 2002

0110 - DOE - 03

Date	Nature de la modification	Indice
14 Mars 2003	Plan des ouvrages exécutés	


Paul CHAUDONNERET, Pierre CHAUDONNERET, Annie-Claude DANON - Architectes
2, boulevard Georges Clémenceau 21000 Dijon - Tél.: 03/80/72/40/48 - Fax.: 03/80/70/12/25
Bureaux d'études associés: BOUTEILLER, C.E.T.E.F., ACOUSTIQUE FRANCE

CROUS de DIJON

3, rue du docteur Maret - 21000 Dijon

Réhabilitation du pavillon BOSSUET

PLAN Du 2ème et 3ème ETAGE
Echelle: 1/50°

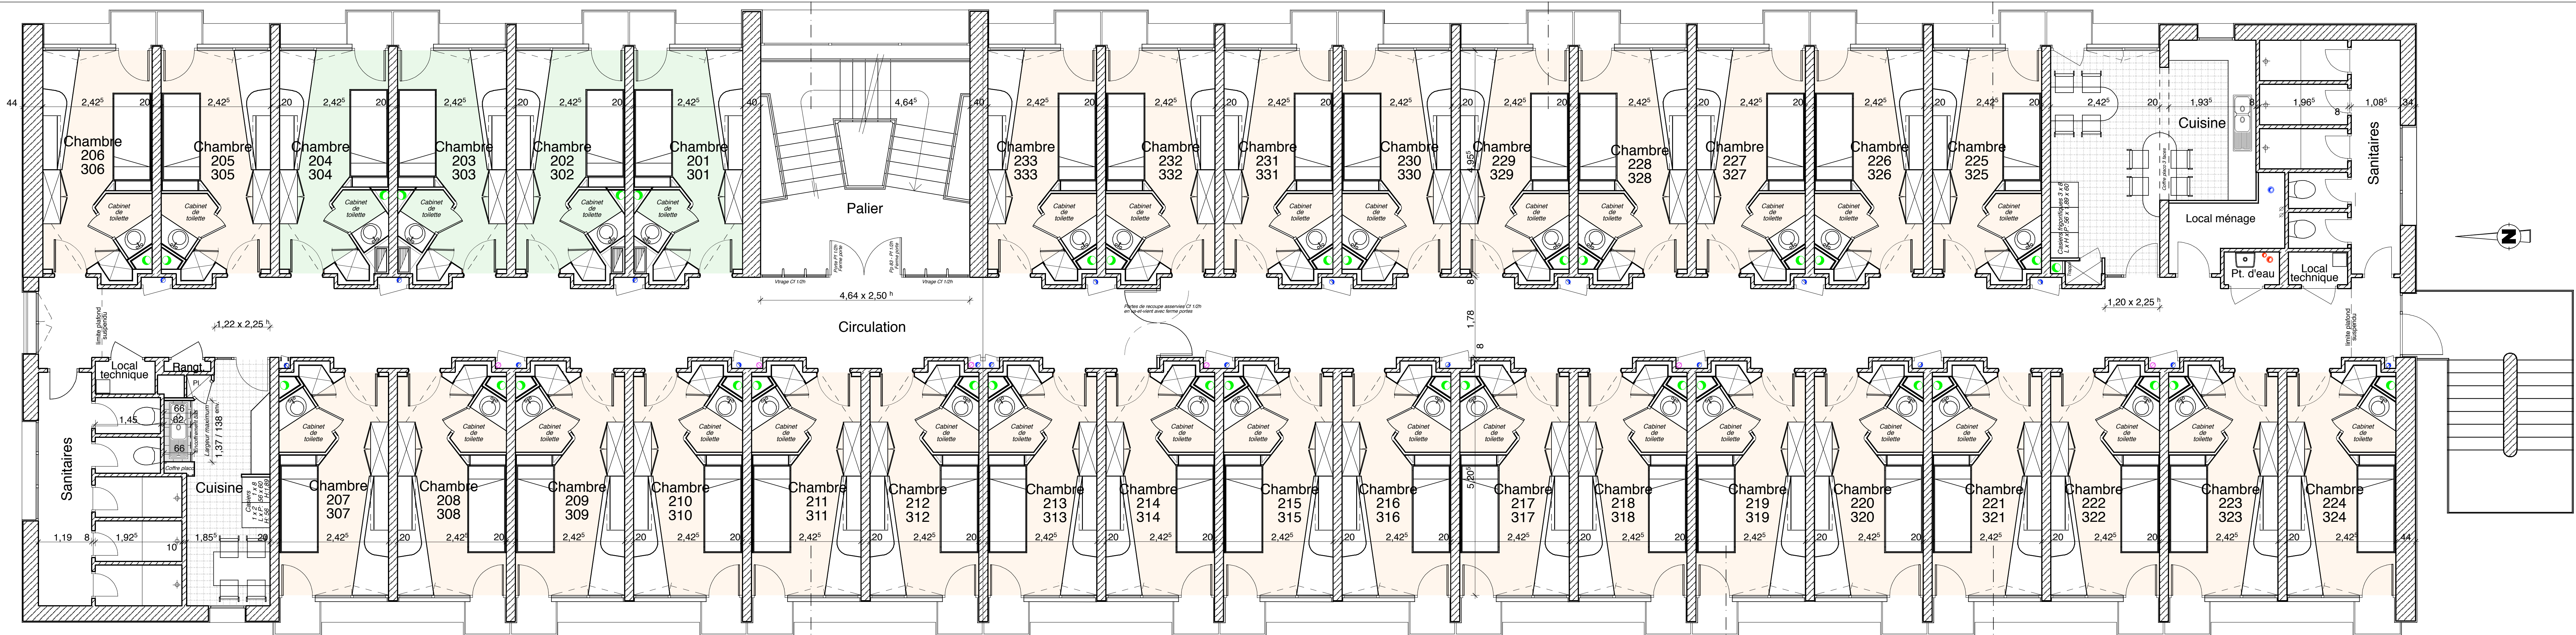

Dijon le 8 Mars 2002

0110 - DOE - 04

Date	Nature de la modification	Indice
14 Mars 2003	Plan des ouvrages exécutés	

Paul CHAUDONNERET, Pierre CHAUDONNERET, Annie-Claude DANON - Architectes
2, boulevard Georges Clémenceau 21000 Dijon - Tél.: 03/80/72/40/48 - Fax.: 03/80/70/12/25
Bureaux d'études associés: BOUTEILLER, C.E.T.E.F., ACOUSTIQUE FRANCE