


## CROUS de DIJON

3, rue du docteur Maret - 21000 Dijon

### Réhabilitation du pavillon BOSSUET

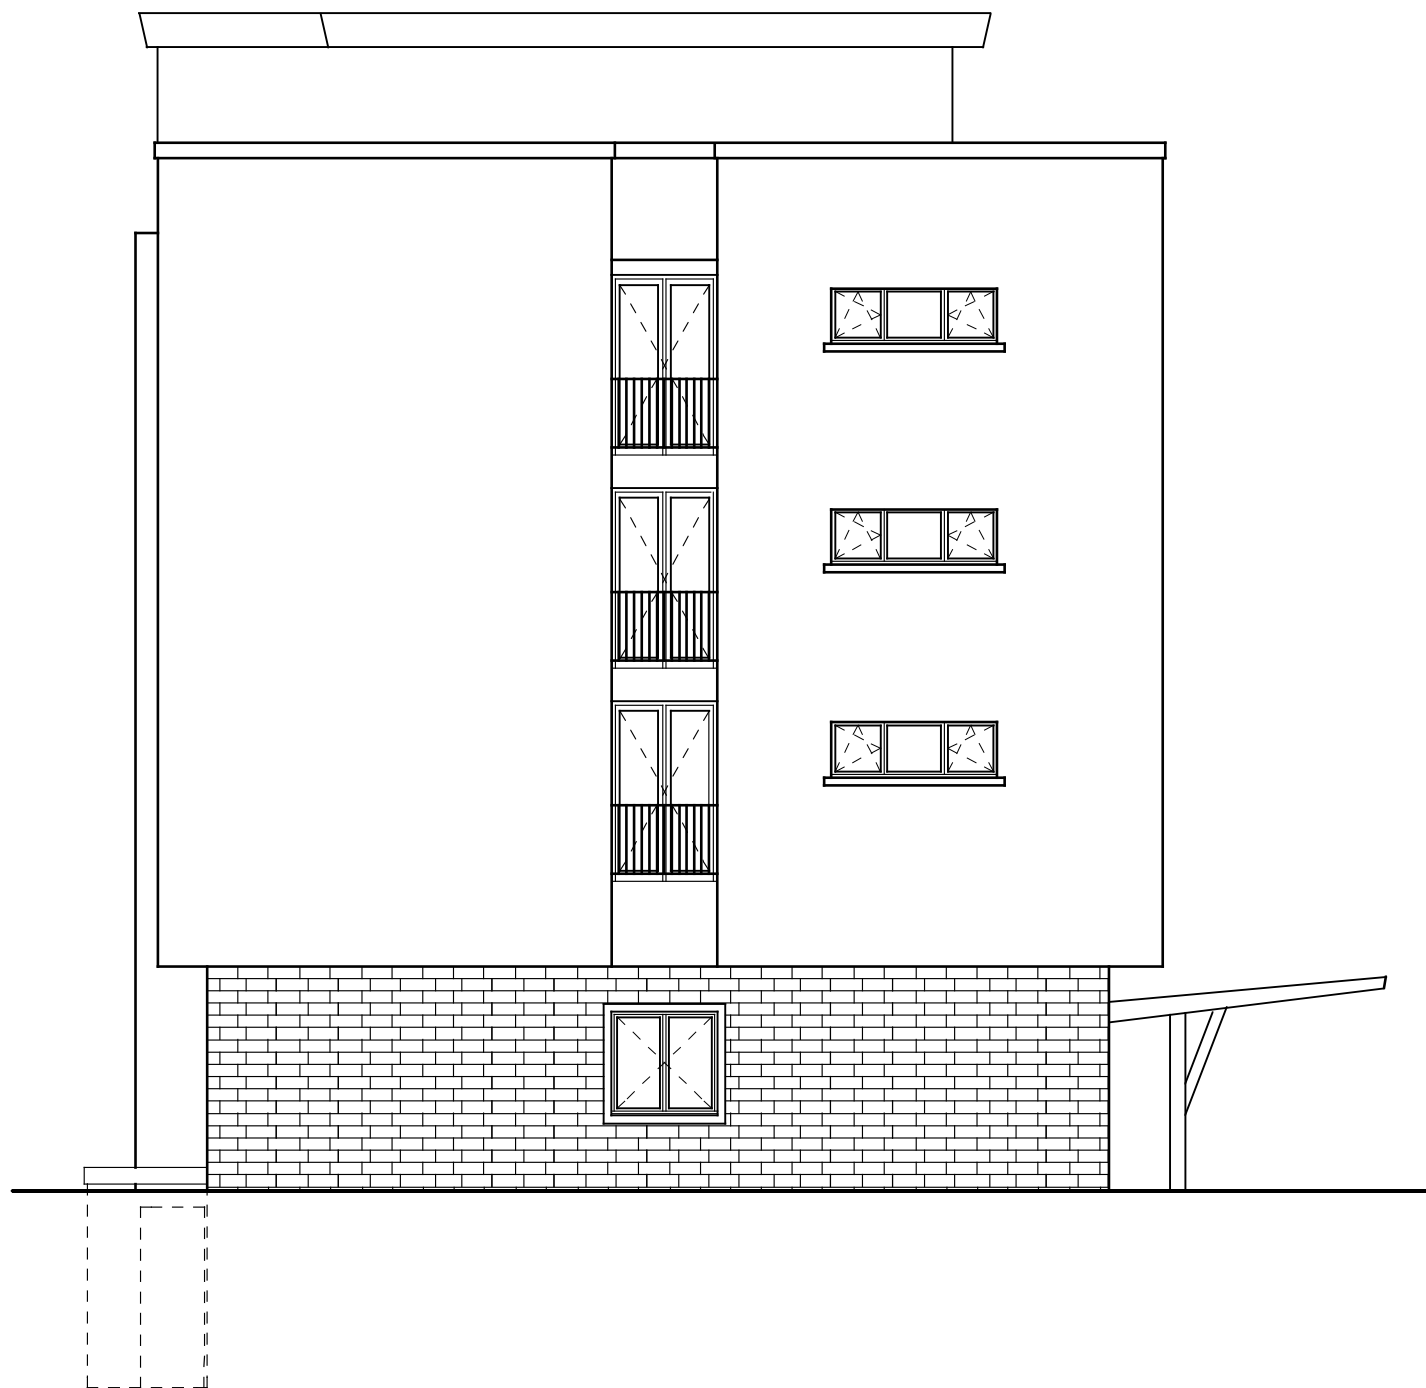

## FACADES

Echelle: 1/100°

Dijon le 8 Mars 2002

0110 - DOE - 08

Date	Nature de la modification	Indice
14 Mars 2003	Plan des ouvrages exécutés	

Paul CHAUDONNERET, Pierre CHAUDONNERET, Annie-Claude DANON - Architectes  
2, boulevard Georges Clémenceau 21000 Dijon - Tél.: 03/80/72/40/48 - Fax.: 03/80/70/12/25  
Bureaux d'études associés: BOUTEILLER, C.E.T.E.F., ACOUSTIQUE FRANCE