

*Société SESEM*



*Centre National de la Recherche Scientifique*

*Provence et Corse*

*Réalisation d'une station d'épuration  
au Bâtiment 7 (B7)  
Site CNRS de ROUSSET*

*Récolement*


*2 Plans*



une filiale de **Sesem**

# STEP B7 CNRS Rousset (13)

- 1 - Décanteur Primaire
- 2 - Décanteur Secondaire
- 3 - Grille Johnson
- 4 - Poste d'injection
- 5 - Lit Macrophytes 100 m<sup>2</sup>
- 6 - Canal de mesures

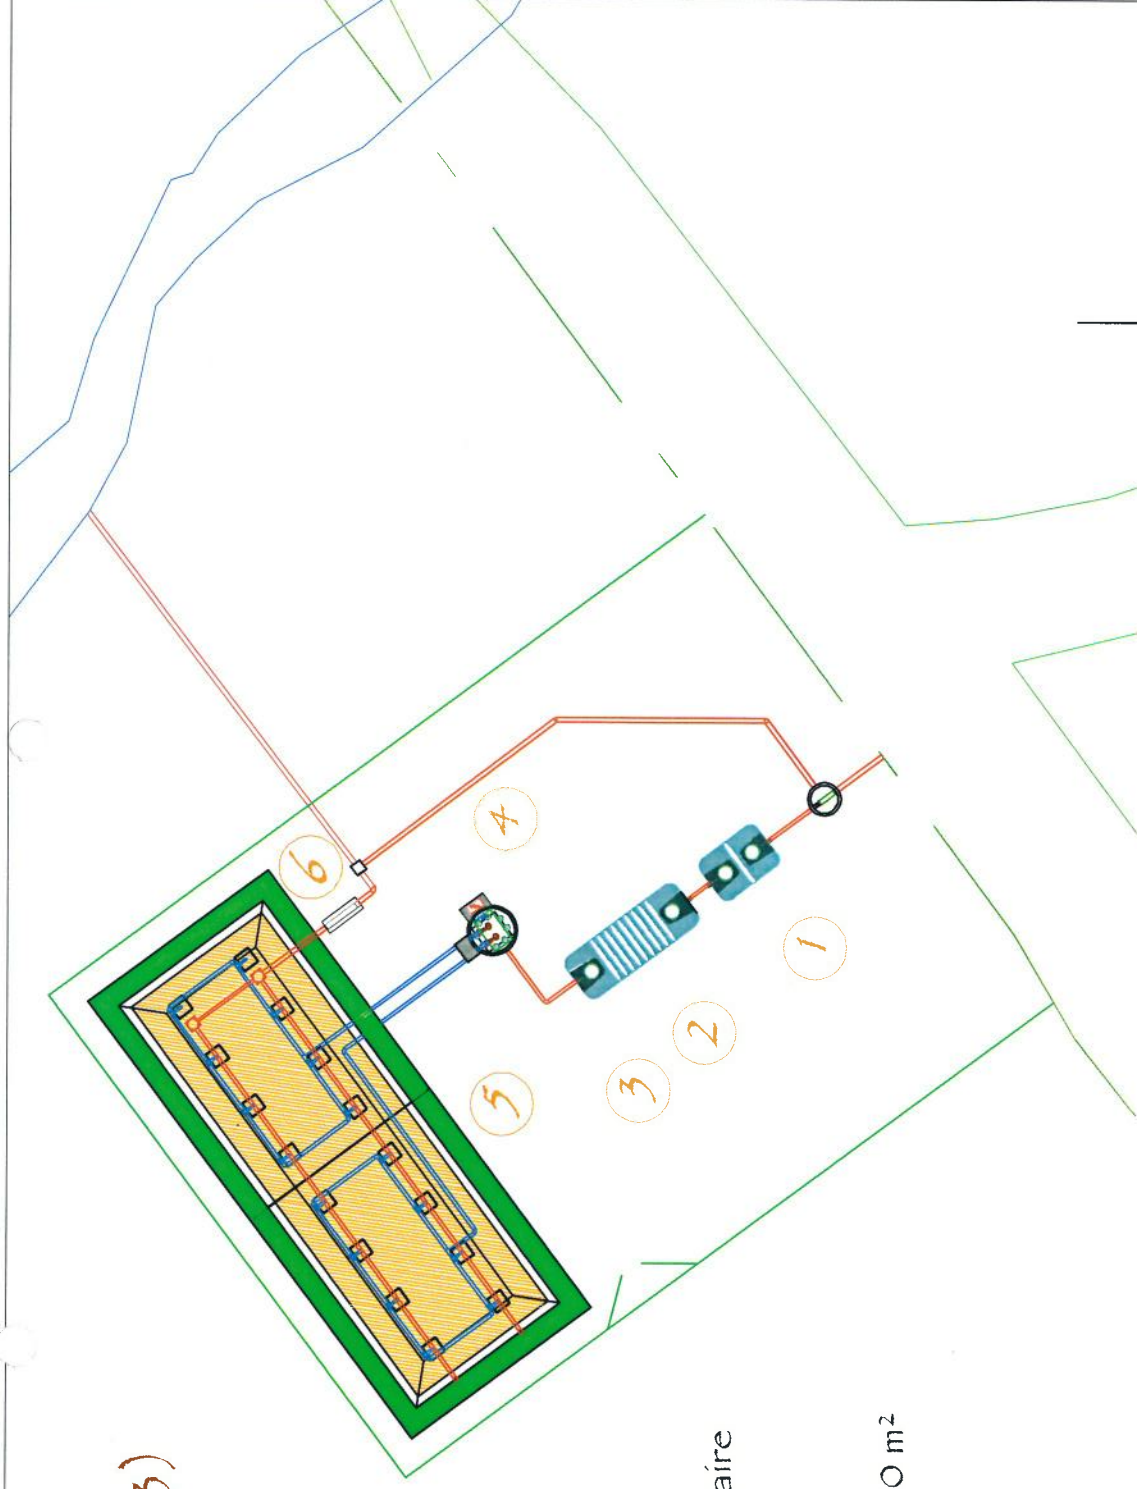

Indice de modification		le

Implantation


Plan N° R-150615-IMP

Du 2015 06 15

**SESEM - Construction Flom**  
 34 Rue Gabriel Fauré 270 Couzon  
 Tél: 04.78.22.62.61 - Fax: 04.78.22.61.56



STEPS

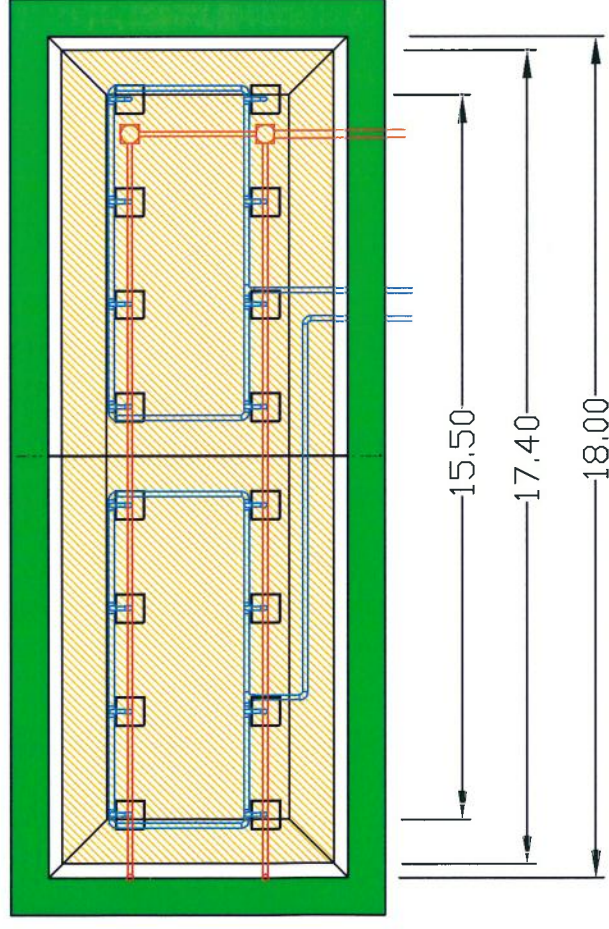

Phragmites communis  
40 cm sable alluvionnaire lavé 0/4  
18 cm gravier lavé 2/6  
18 cm gravier lavé 6/16  
25 cm concassé lavé 20/40  
Géotextile anti-poinçonnement  
Film PEHD 15/10°  
Géotextile anti-poinçonnement

[illegible]

# Lit Vertical Macrophytes


Plan No R-150615-LVMB7

$D_u$  2015 06 15


## SESEM - Construction Flow


# STEP B7 CNRS Rousset (13)

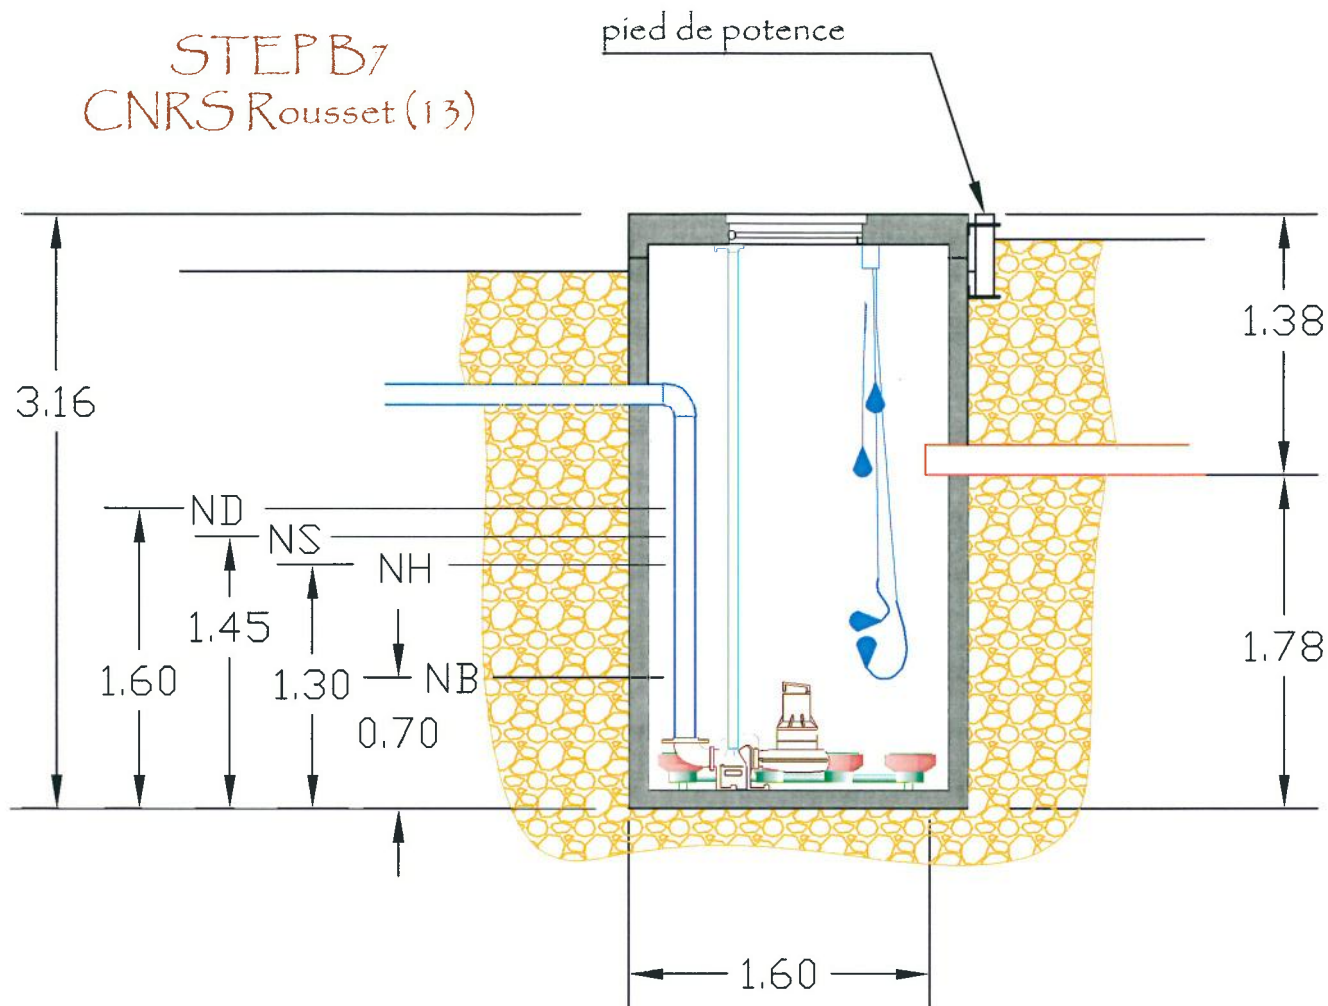

NB Niveau bas  
NS Niveau sécurité  
NH Niveau haut  
ND Niveau débordement

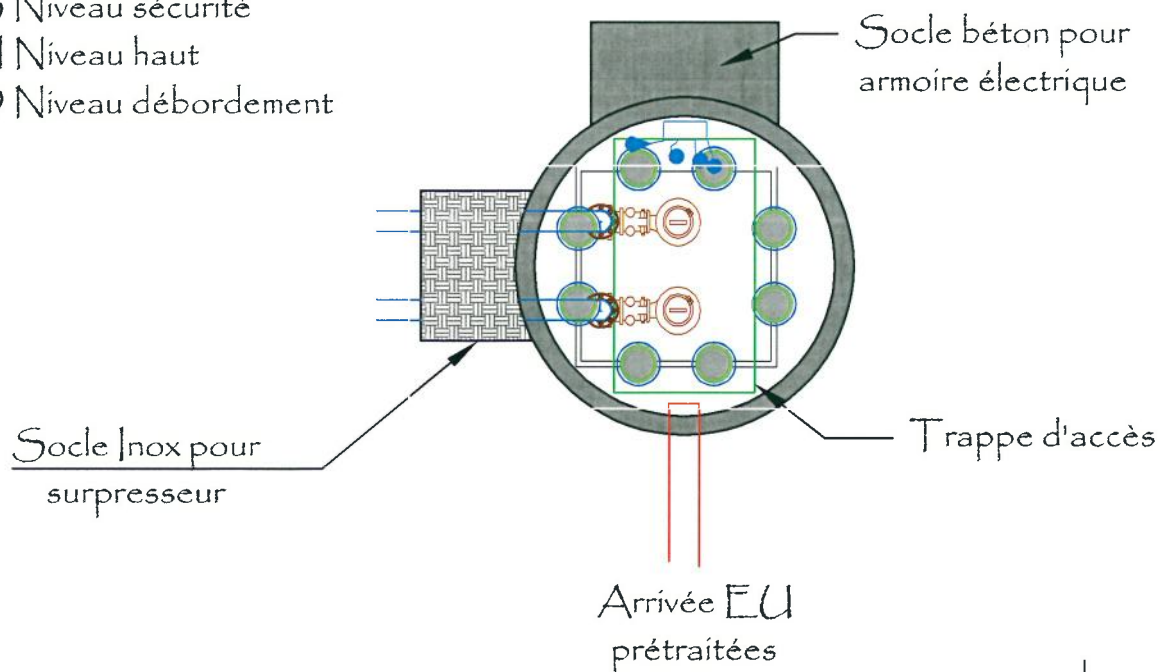

Indice de modification	le


Poste d'injection

Plan N° R-150615-PRB7  
Du 2015 06 15

SESEM - Construction Flom  



# STEP B7

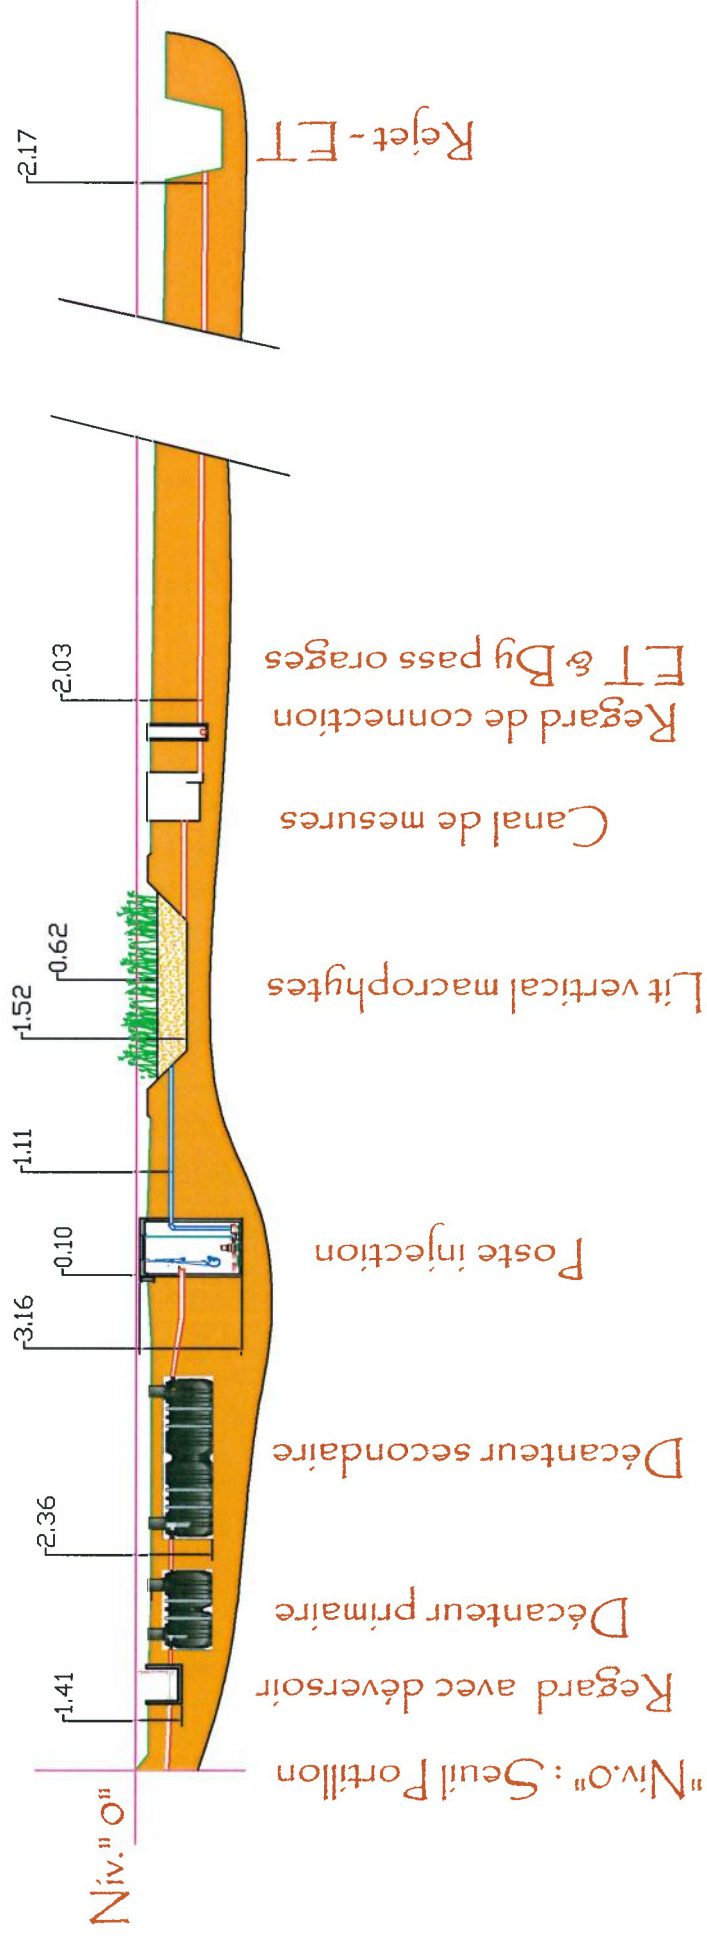

# Profilen long

[illegible]

Plan No R-150615-PRO


Du 2015 06 15

## SESEM-Construction Flow




Tel: 04-8220201 - Fax: 04-8220130

# CNRS-Rousset-B7

## Canal de mesures

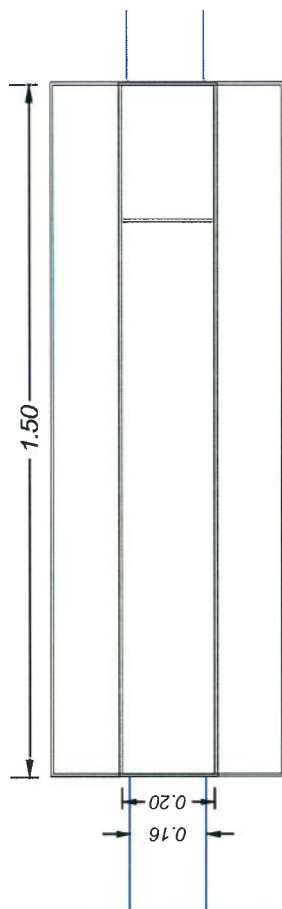

Clôison amovible

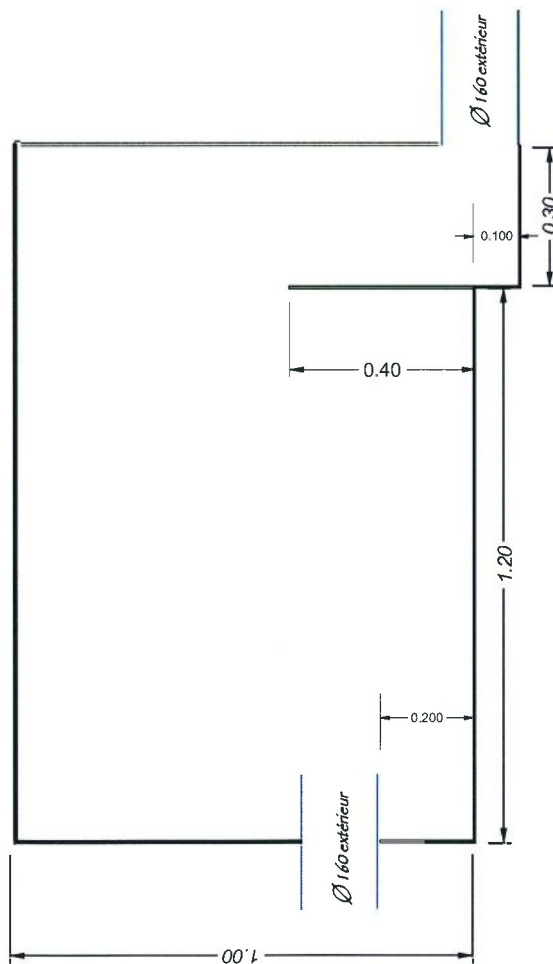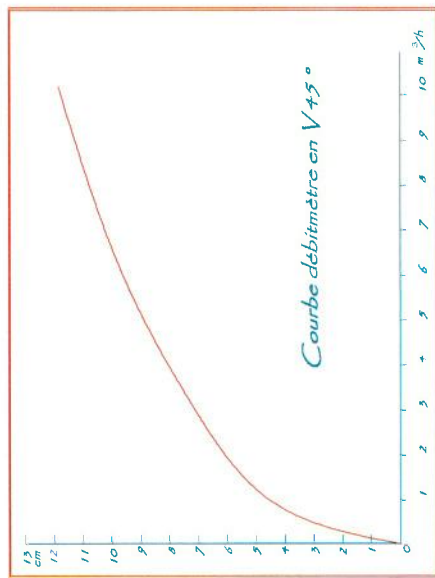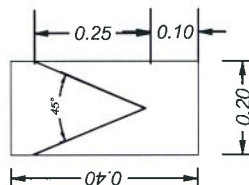



Plan n° 140613 Chme  
Du 13.06.2014  
Modifié

SESEM CONSTRUCTION FLOM  
34 Rue Gabriel Péri 69270 Couzon  
Tél: 07 42 62 61 17 - 07 42 61 18  
Mail: okierbottre@flom.fr



# CNRS Rousset - STEP B7

## Déversoir d'orage

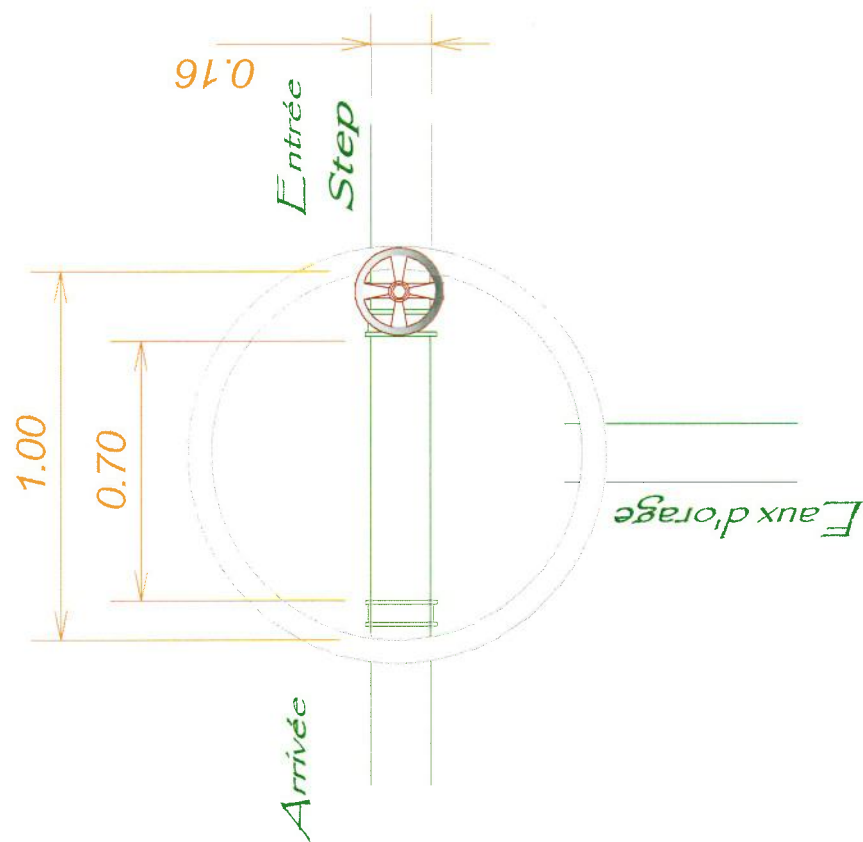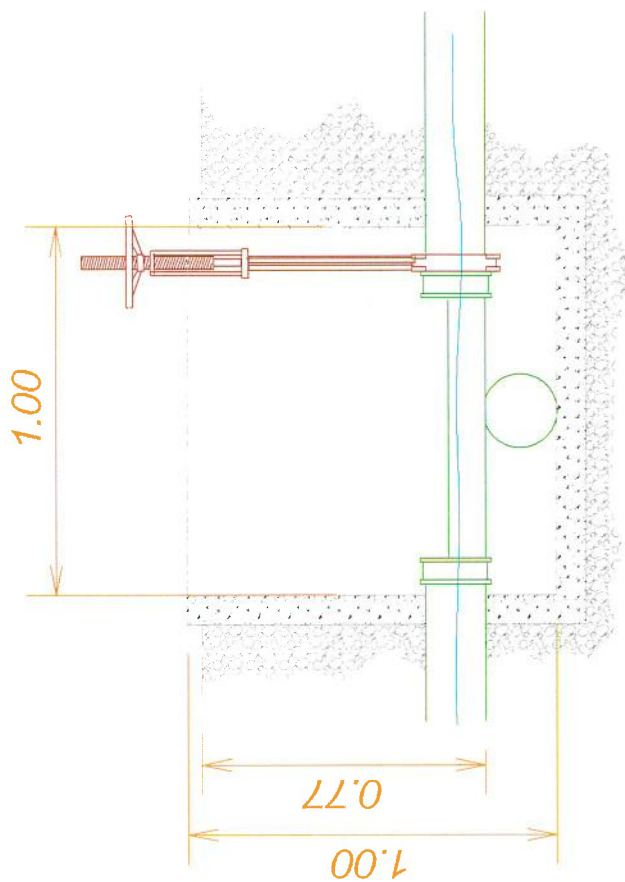

Plan n° 140610 DO  
Du 11.06.2014  
Modifié le

SESEM CONSTRUCTION FLOM  
34 Rue Gabriel Perri 69270 Couzon  
Tél: 04 78 22 61 11 - Fax: 04 78 22 61 16  
Mail: olivier.bottin@flom.fr

