



Centre National de la Recherche Scientifique


Provence et Corse

*Réalisation d'un bassin d'orage
à la station d'épuration
Site CNRS de ROUSSET*

Récolement

2 Plans


CNRS Rousset (13) - Station d'épuration Bassin d'Orage

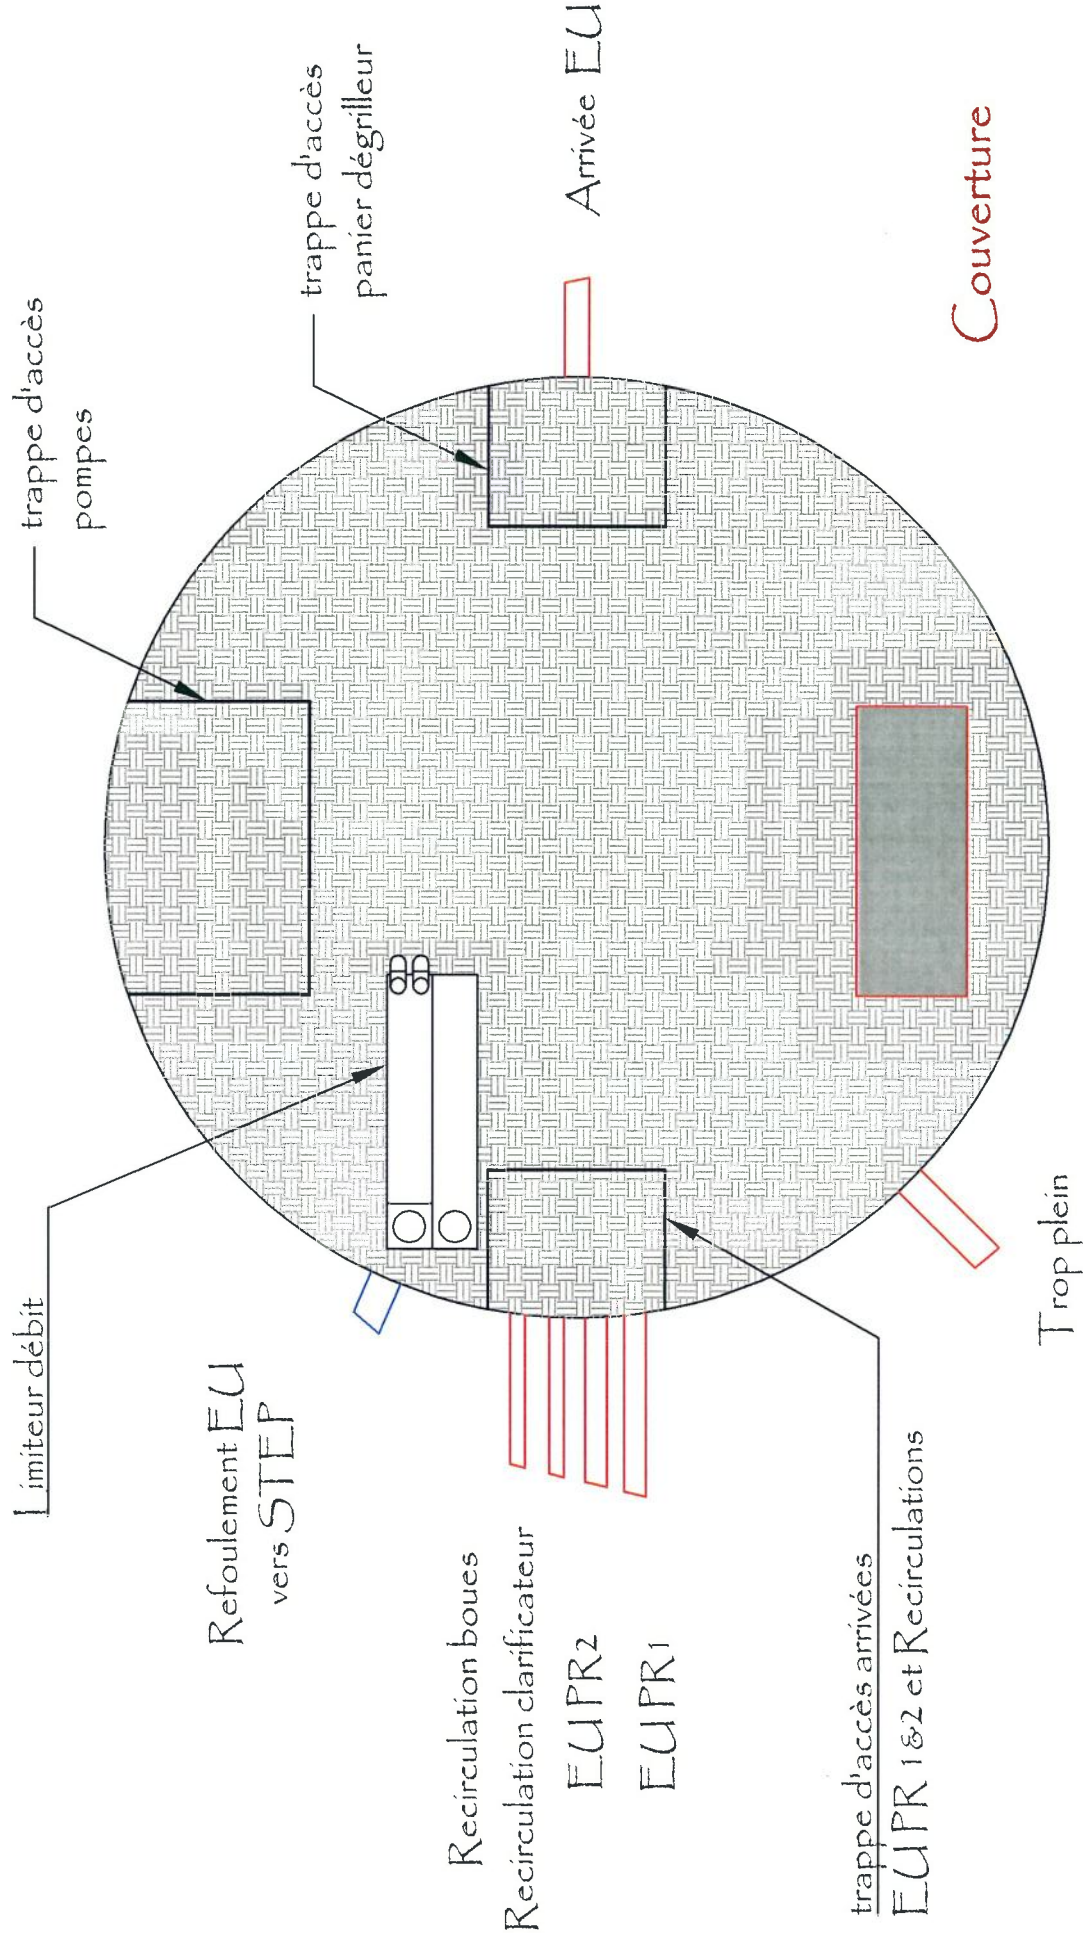

CNRS-LE ROUSSET

Station d'épuration

Implantation


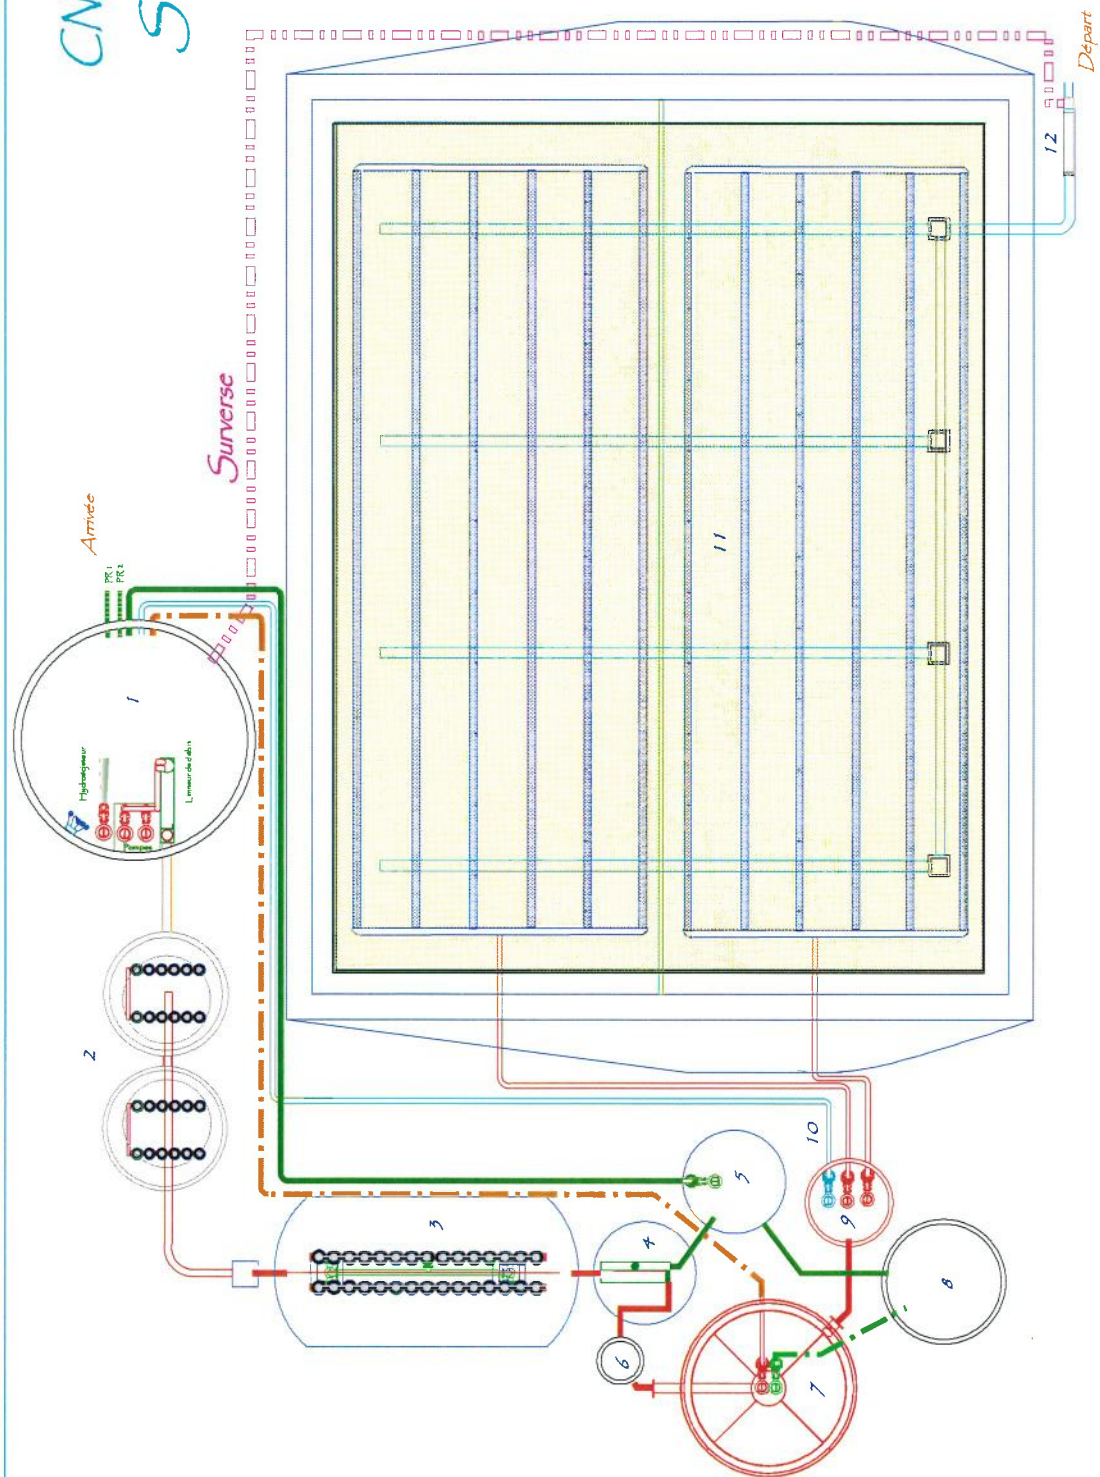


Légende

- 1 Bassin d'orage
- 2 Activation 25 m³
- 3 Activation 38 m³
- 4 Limiteur de débit
- 5 Poste de reprise
- 6 Dégazage
- 7 Clarificateur
- 8 Silo à boues
- 9 Poste d'injection
- 10 Recirculation eaux claires
- 11 Lits de finition
- 12 Canal de mesures

Echelle 5 m

CNRS Roussel (13) - Station d'épuration Bassin d'Orage

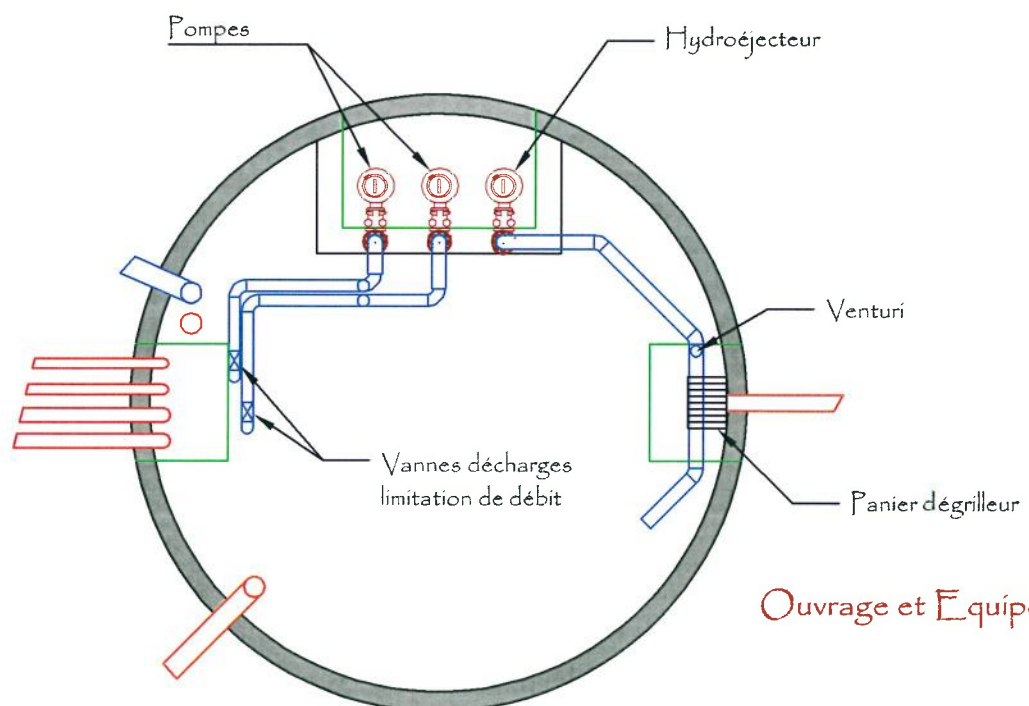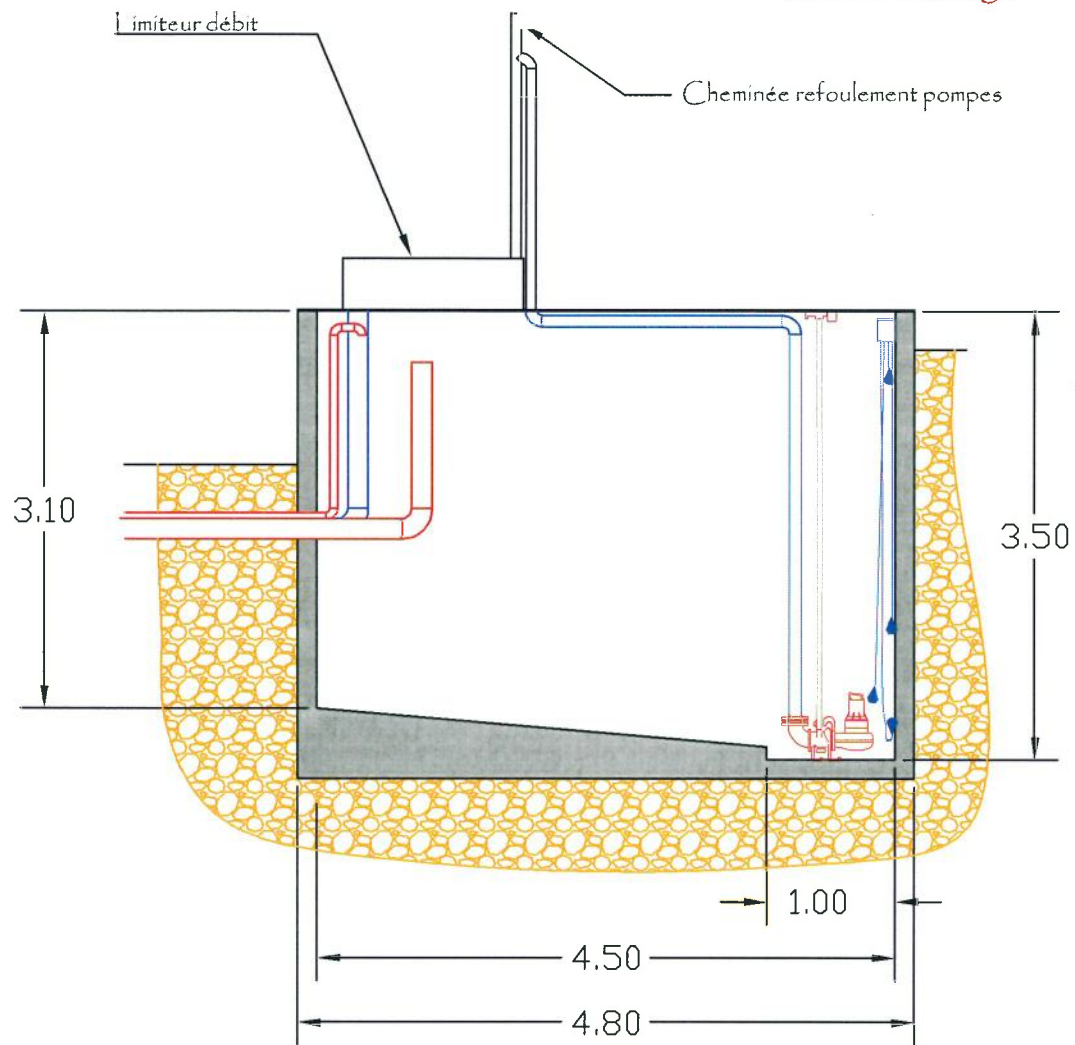

Ouvrage et Équipements

Bassin d'orage

Extension bassin d'aténation

Bassin d'aténation


Limiteur de débit

Poste de reprise

Dégazage

Clarificateur

Poste d'injection

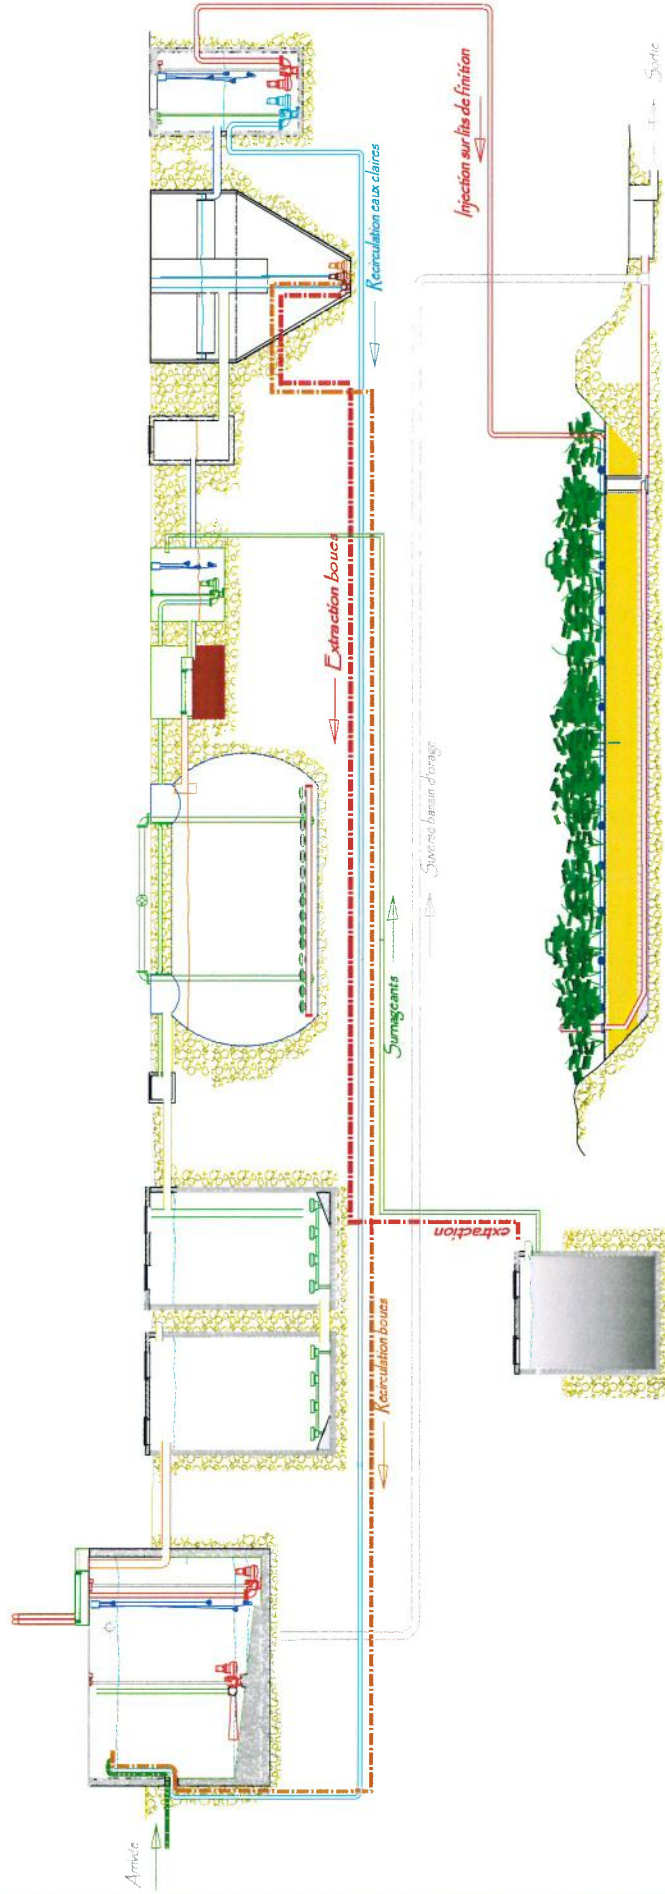

Silo à boues

Lits de finition

Chenal de mesures

Plan n° 150410-TRF
Date 10.04.2015

Plan n° 150410-TRF
Date 10.04.2015
Projet de construction
Mise en service

flom

Mise en service