


Maitre d'Ouvrage	
<i>A.P.H.P HOPITAL ROBERT DEBRE 48 Boulevard Serurier 75019 Paris</i>	

	<p>Lot N°10 - CVC ENTREPRISE</p> <p>16 bis rue du Dr Roux 94600 CHOISY LE ROI Tél : 01 46 80 11 11 Fax 01 46 82 57 48 <a href="http://www.societebouvard.com">www.societebouvard.com</a></p>	
--	--	--


SCHEMA DE PRINCIPE RESEAUX  
CVC MODIFIE

Date:09-08-17	Ech:---	N°CVC111	IND:Z
---------------	---------	----------	-------


## LEGENDE




Pose d'une robinetterie d'équilibrage



Pose d'une robinetterie d'isolement

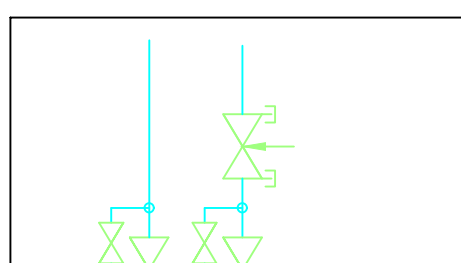

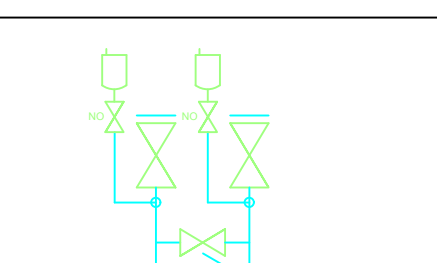

Vanne bypass  
(10% débit)