

# VILLE de VILLEURBANNE

69100 (Villeurbanne)

## CAMPUS DE LA DOUA

BÂTIMENT CHAUFFERIE

### PLAN DE RÉCOLEMENT DE RESEAUX


ÉCHELLE 1/200°

Rattachement par GNSS

Coordonnées RGF 93 Zone CC 46

Nivellement Général de la France

M. Dominique FERNANDEZ

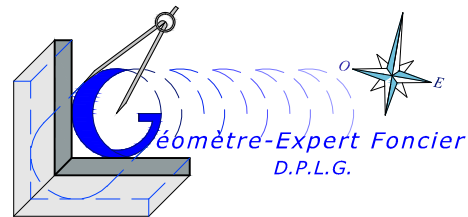

06100046995

dom.fernandez@expertgeometre.fr

11, Avenue des anciens combattants - 69150- Décines Charpieu

Indice	Date	Modification
1	11-12-15	Récolement réseaux
2		
3		
4		

#### LÉGENDE :

TÉLÉCOM

— TELs — TELs — TELs —

HTA Hors service

EDF

— — — — —

NON IDENTIFIÉ

CHAUFFAGE

— HW — HW —

DALLE

GAZ

— GAS — GAS — GAS —

Z tn

AEP


— AEP —

Z détection

ASSAINISSEMENT

— EU — EU — EU —

Profondeur détection

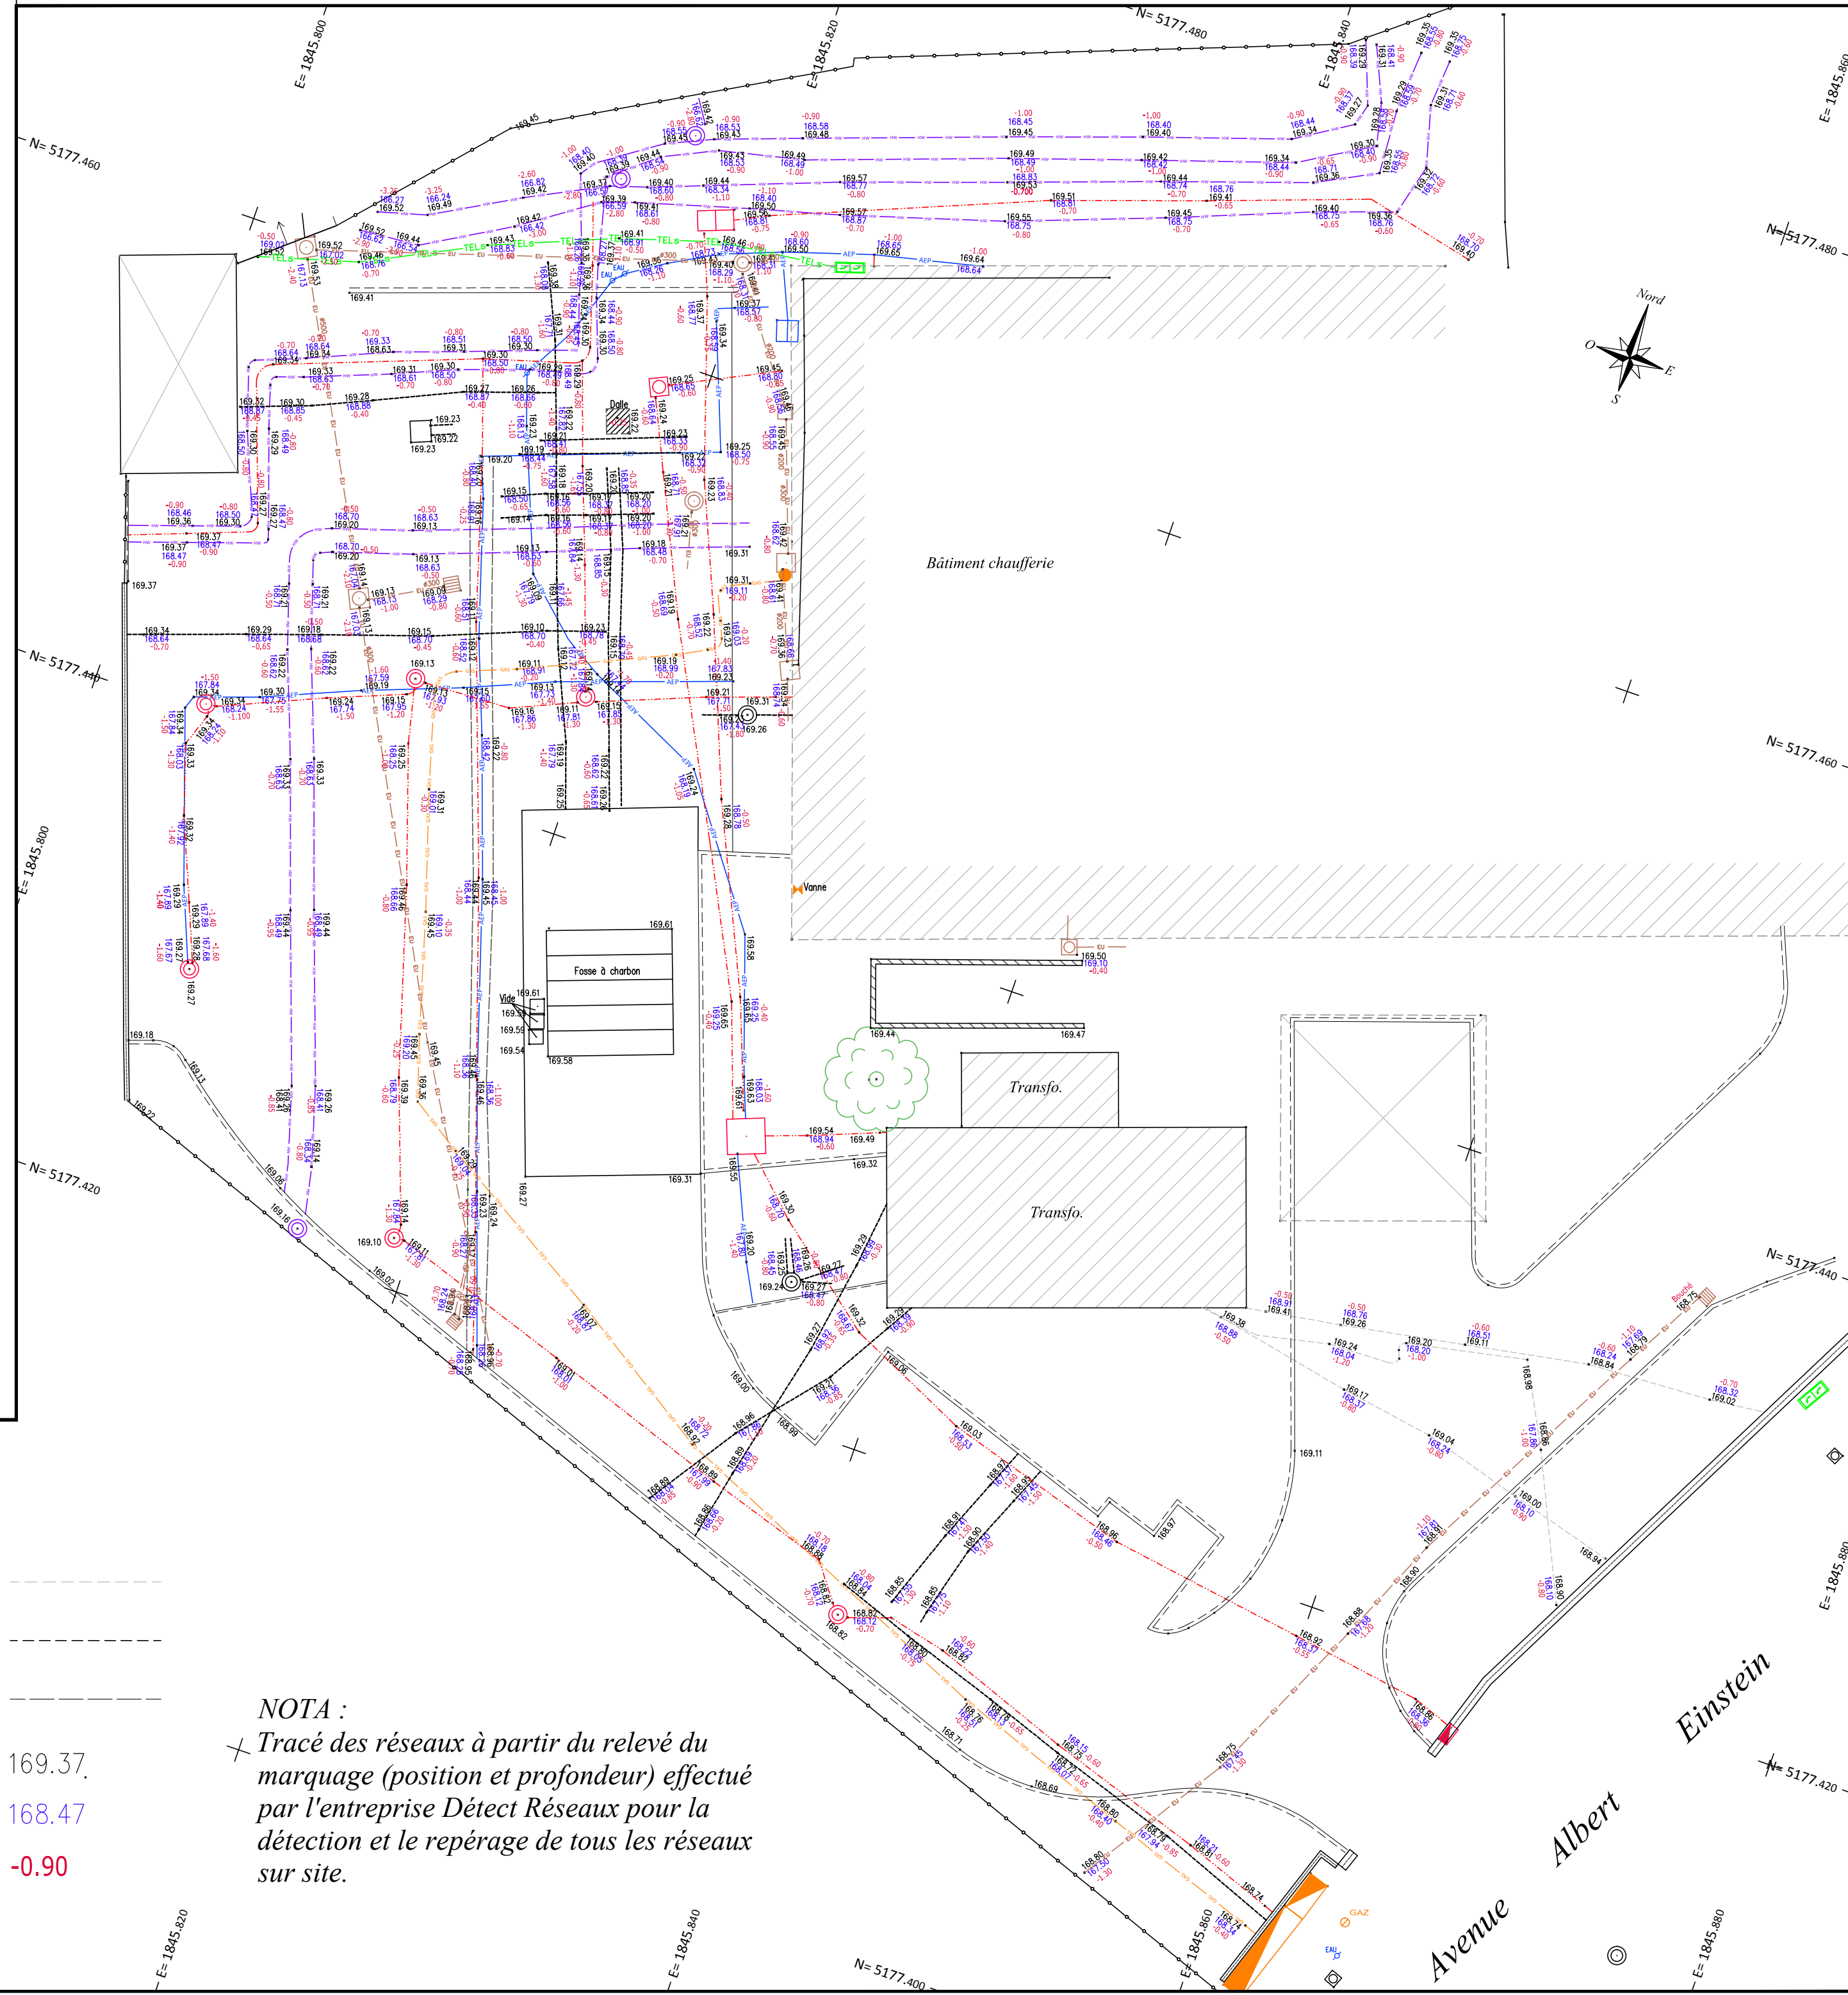

NOTA :  
+ Tracé des réseaux à partir du relevé du marquage (position et profondeur) effectué par l'entreprise Détect Réseaux pour la détection et le repérage de tous les réseaux sur site.