

B	17/03/2015	RECOLEMENT	C.T.	M.R.	P.B.
A	26/11/2014	Création du document	RZ	M.R.	P.B.
Indice	Date valeur	Objet de la revision	Etabli	Verifié	Approuvé

Liste de fichiers MASTERS

Documents guide de référence

-	CVC	-	-	-	TN TZ	-	SY	006	B	
AFFAIRE	LOT/ETUDE	SOUS-LOT	PHASE	BATIMENT	NIV	ZONE	SPEC	TYPE	N° D'ORDRE	IND
DOE	A3	/	RECOLEMENT					17/03/2015		
Format	Echelle	Information complémentaire					Date de valeur			

ECOLE NATIONALE DES PONTS ET CHAUSSEES

REGULATION CVC ET GTC



École des Ponts

ParisTech

SYNOPTIQUE GTC

REGULATION CLIMATISATION


BATIMENT A-B-C

MAITRISE D'OUVRAGE ENPC	MAITRISE D'OEUVRE TW INGENIERIE
MAITRISE D'OUVRAGE DELEGUEE IGN-ENCG	ARCHITECTE -

O.P.C.	BUREAUX D'ETUDES Bureau d'études fluides TW INGENIERIE Zac du Chevallement BP 90614 95506 Douai cedex Tél. 03.27.97.81.60 Fax 03.27.91.82.99	BUREAUX DE CONTROLE	COORDONNATEUR SPS
--------	--	---------------------	-------------------

	Adresse : 13 rue de la Perdrix
	Telephone : 01.48.17.03.80
	Fax : 01.48.17.03.89
	Adresse : BP 40002 VILLEPINTE 95911 ROISSY CDG
	Mail : marcel.recorda@snef.fr

-	SNEF	RZ	M. RECORDA	P. BOTTACCHI
Maître d'oeuvre	Emis par	Auteur/Dessinateur	Vérificateur	Approbateur

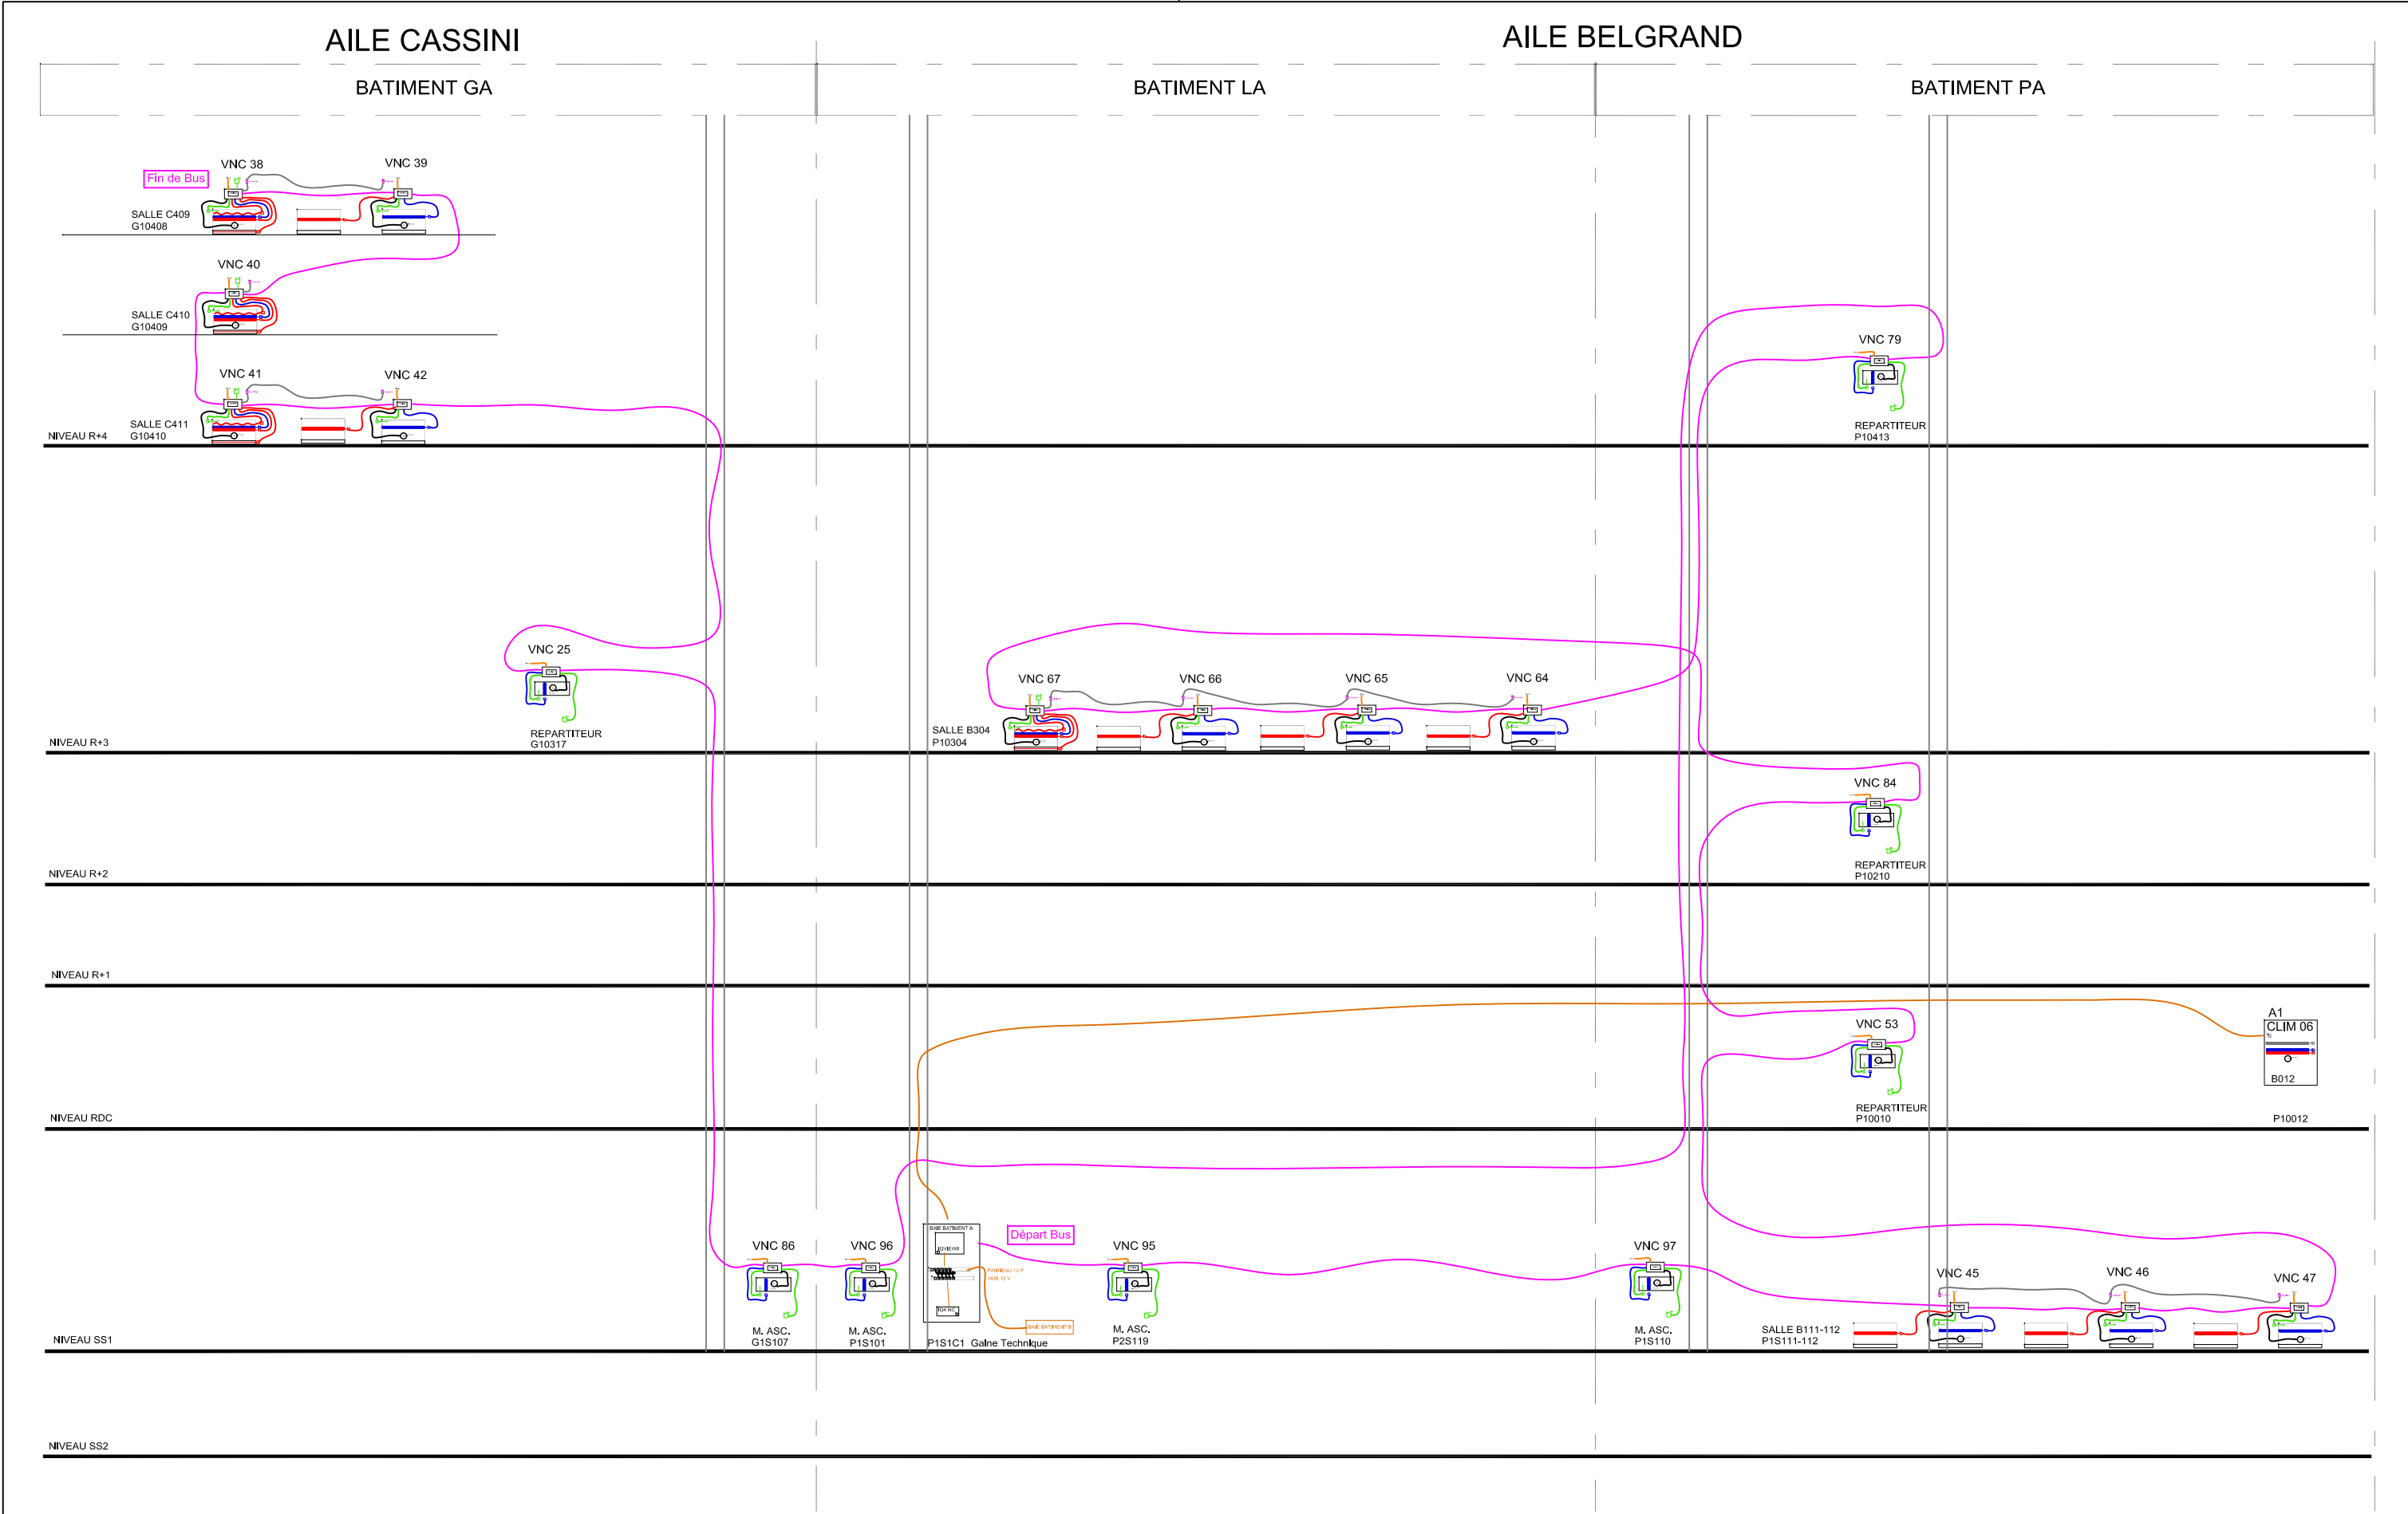

C			F			I		
B	17/03/2015	DOE	E			H		
A	26/11/2014	Création du document	D			G		
Ind	Date	Modifications	Ind	Date	Modifications	Ind	Date	Modifications
SYNOPTIQUE GTC REGULATION CLIMATISATION BATIMENT A			Ecole des Ponts ParisTech			Plan N° 006		
Adresse : 13 rue de la Perdrix Telephone : 01.48.17.03.80 Fax : 01.48.17.03.89 Adresse postale : BP 40002-95911 ROISSY CDG CEDEX Adresse E-mail : marcel.recorda@snef.fr						Folio N° 02		
						Révision B		


AILE LAPLACE



AILE PRONY

BATIMENT GB

BATIMENT LB

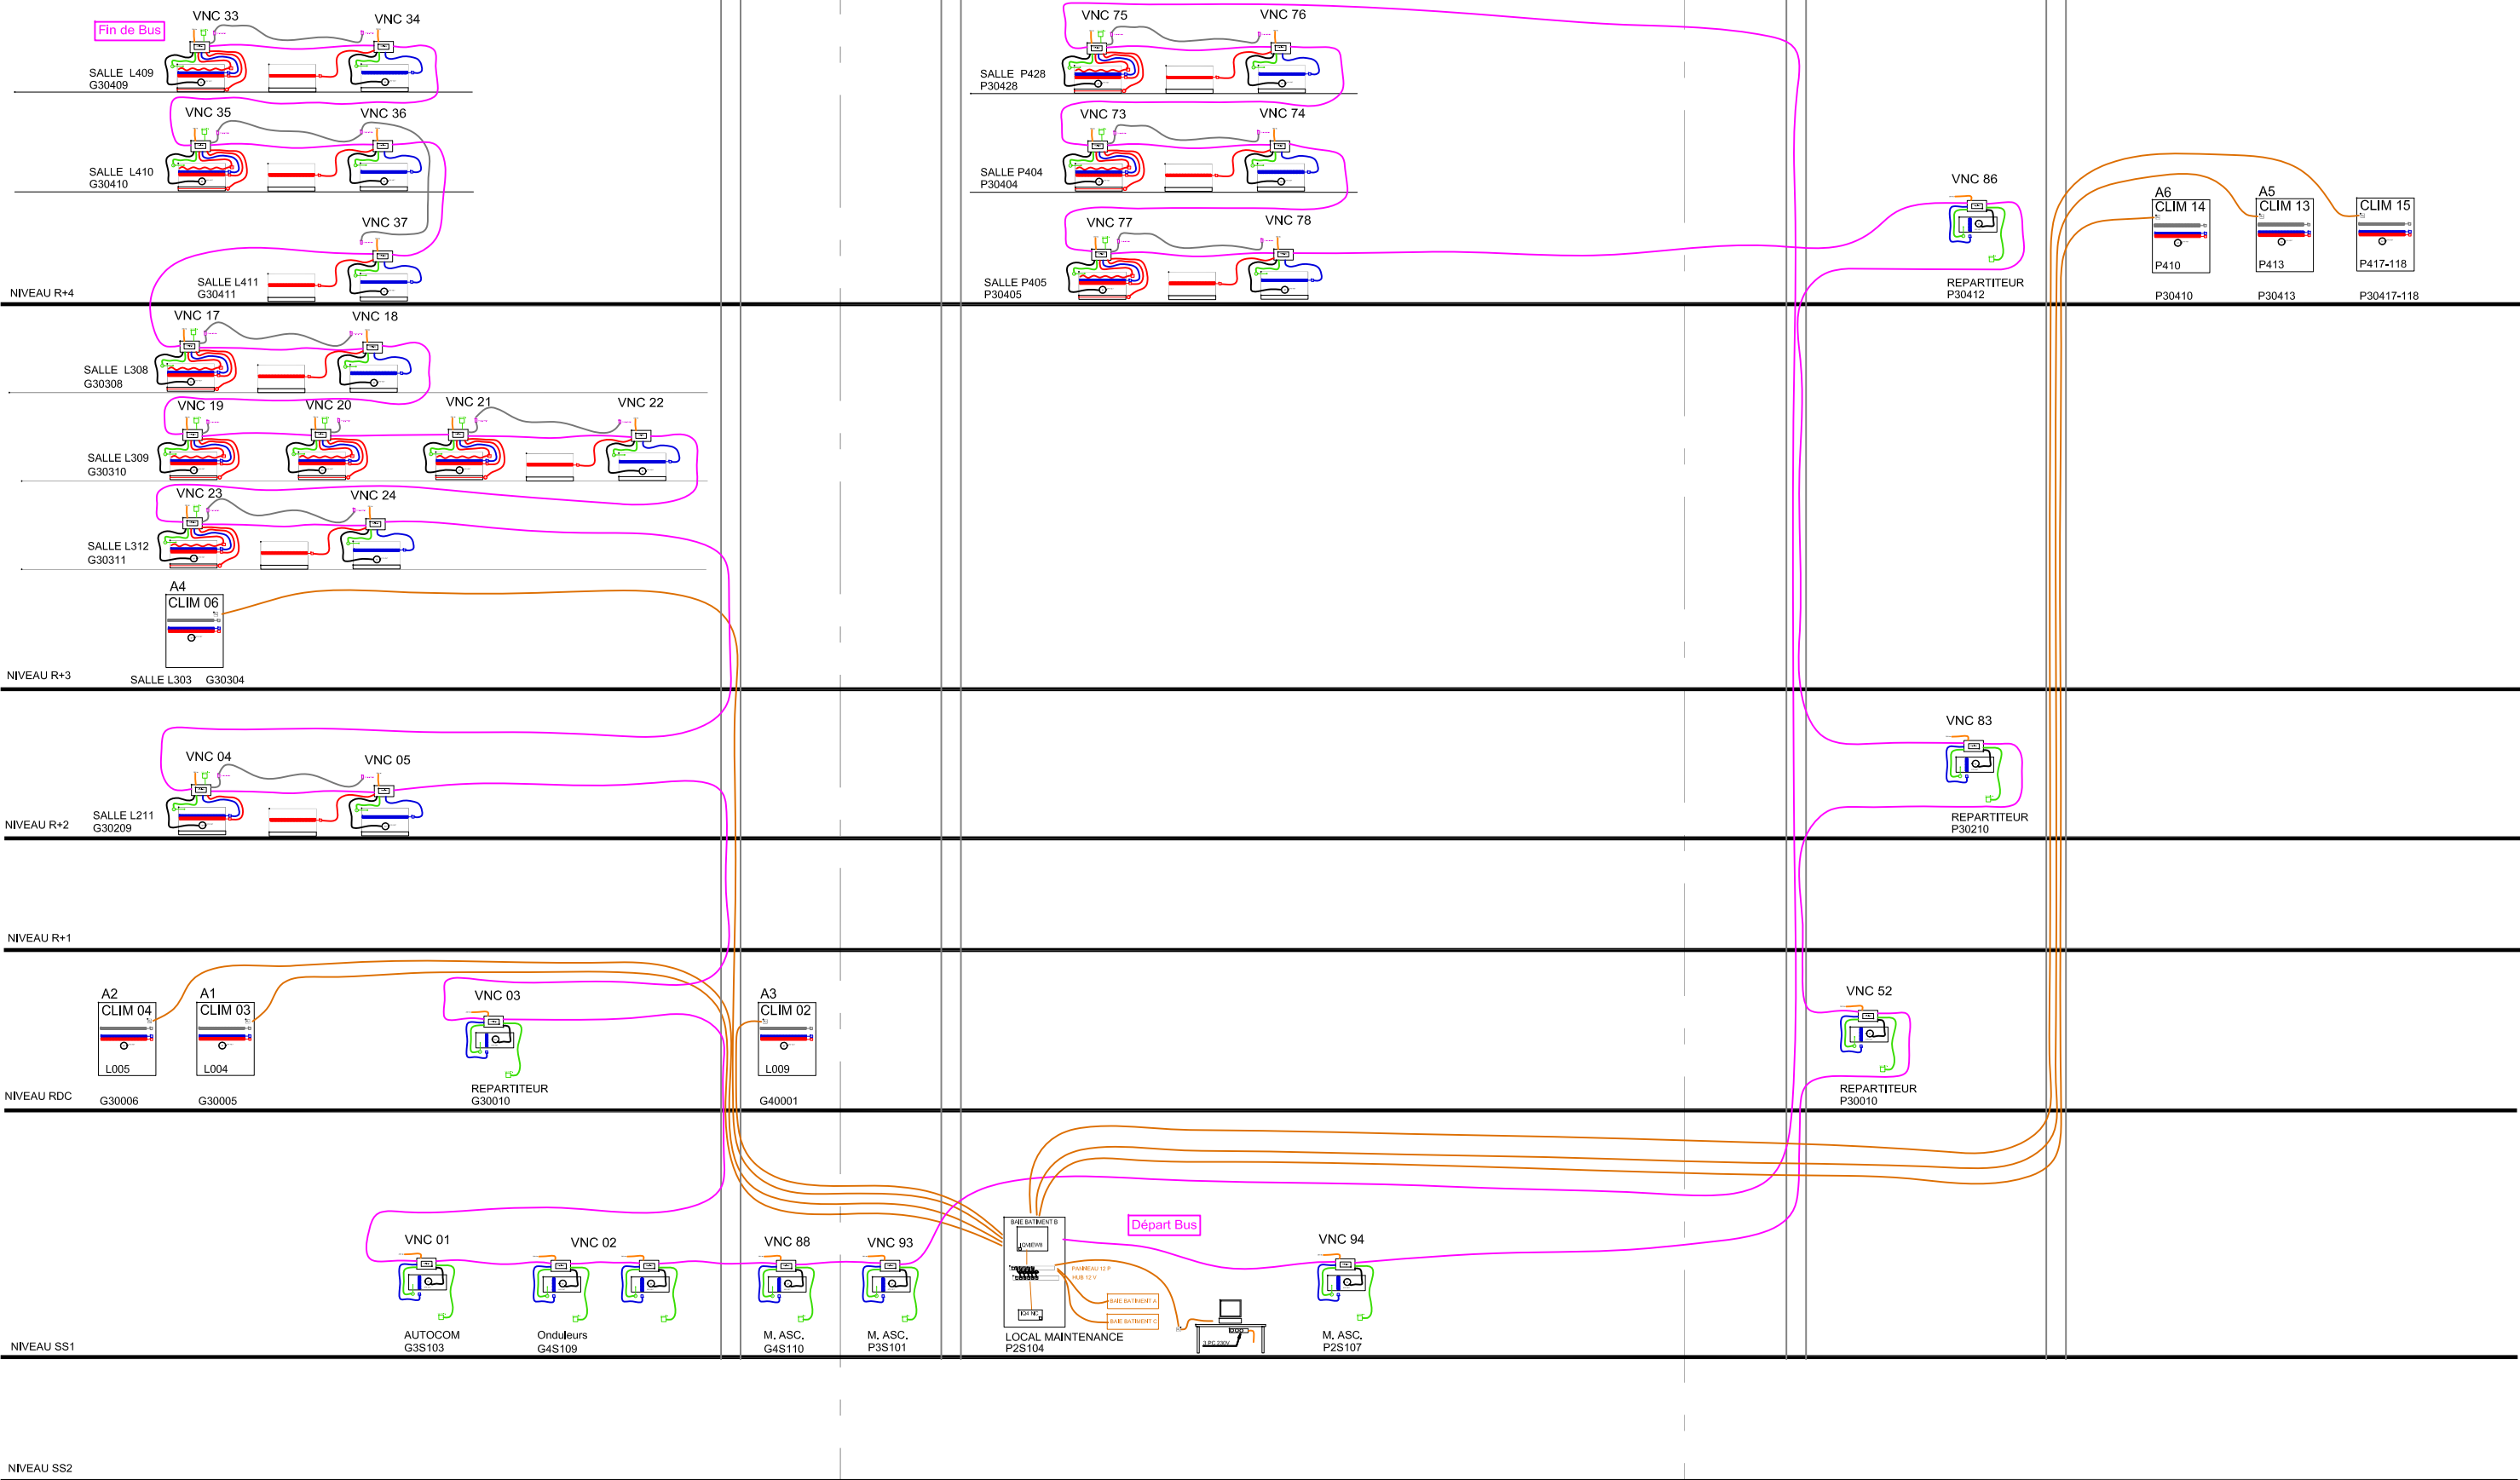BATIMENT PB



C			F			I		
B	17/03/2015	DOE	E			H		
A	26/11/2014	Création du document	D			G		
Ind	Date	Modifications	Ind	Date	Modifications	Ind	Date	Modifications
 Adresse : 13 rue de la Perdrix Telephone : 01.48.17.03.80 Fax : 01.48.17.03.89 Adresse postale : BP 40002-95911 ROISSY CDG CEDEX Adresse E-mail : marcel.recorda@snef.fr			SYNOPTIQUE GTC REGULATION CLIMATISATION BATIMENT B			 Plan N° 006		
						Folio N° 03		
						Révision B		


AILE MAUPERTUIS


AILE VICAT

BATIMENT GC

BATIMENT LC

BATIMENT PC

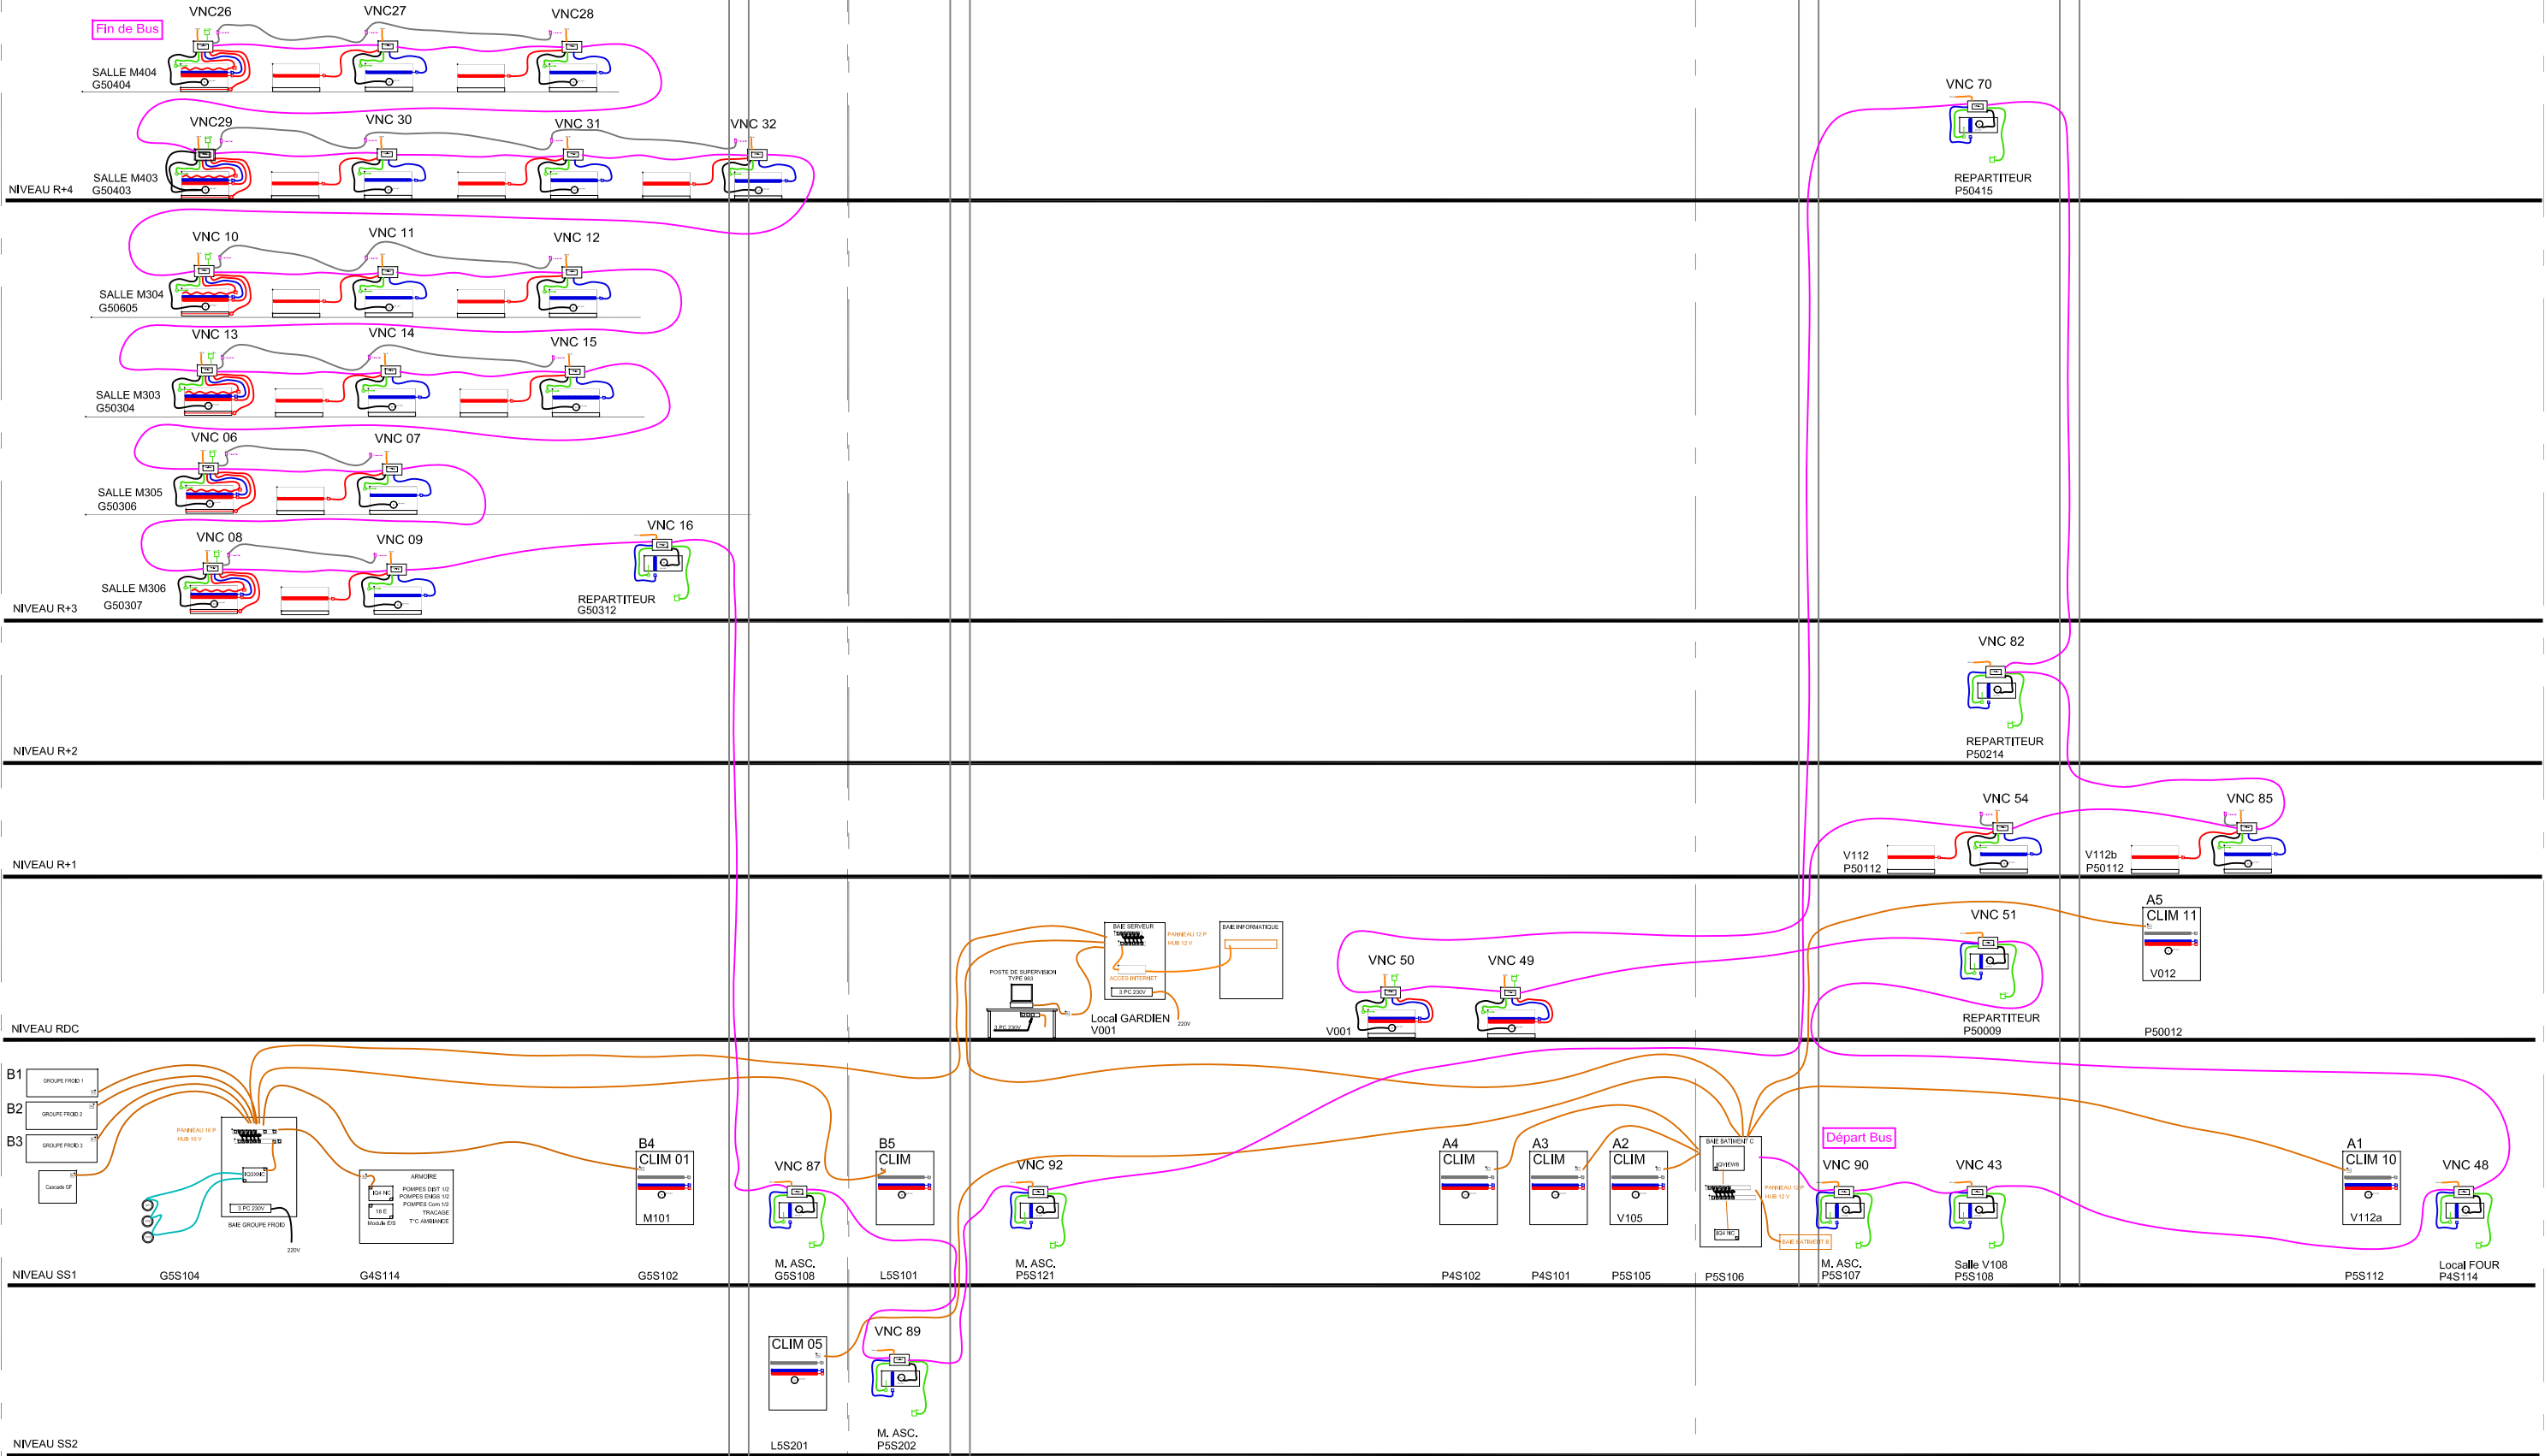

C			F			I						
B	17/03/2015	DOE	E			H						
A	26/11/2014	Création du document	D			G						
Ind	Date	Modifications	Ind	Date	Modifications	Ind	Date	Modifications				
	Adresse : 13 rue de la Perdrix		SYNOPTIQUE GTC REGULATION CLIMATISATION BATIMENT C			Plan N°			Folio N°		Révision	
	Telephone : 01.48.17.03.80					006			04		B	
Fax : 01.48.17.03.89												
Adresse postale : BP 40002-95911 ROISSY CDG CEDEX												
Adresse E-mail : marcel.recorda@snef.fr												

