

DEPARTEMENT DE LA SOMME

Commune de DURY  
C.H.S. Philippe PINEL

Cadastré section A n° 223

## COMPLEMENT TOPOGRAPHIQUE SUR PLAN DE RECOLEMENT DES TRAVAUX

Lever effectué le 11 juillet 2003

Complément de levé effectué le 16 février 2006

DESSIN PROTOTYPE PROTO14  
FICHIER 10806\_Quille\_Recol.dwg

ECHELLE : 1/250

document établi par le :





CABINET D'AMIENS

Vallée des Vignes - 17, avenue d'Allemagne - 80094 AMIENS cedex3  
Téléphone: 03.22.95.28.37 - Télécopie: 03.22.95.44.47

n.B./F.F.  
OSSIER : 10806

Edition du 17 février 2006

Plan des aplombs de gouttières (Ech : 1/250)

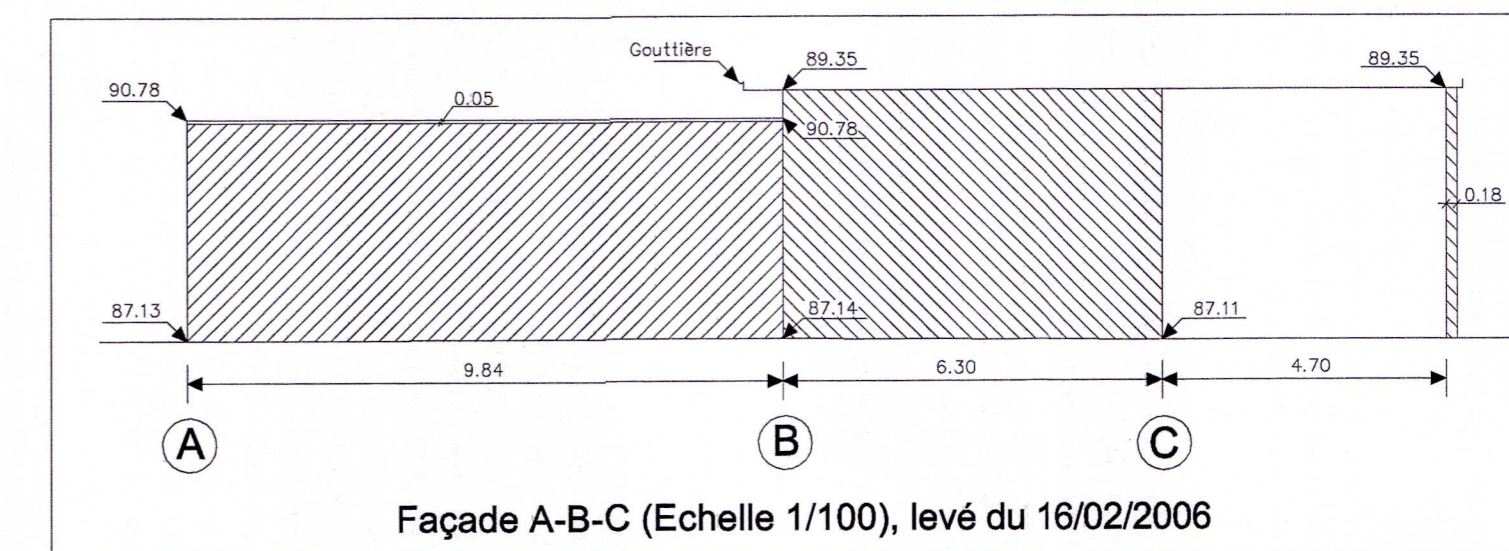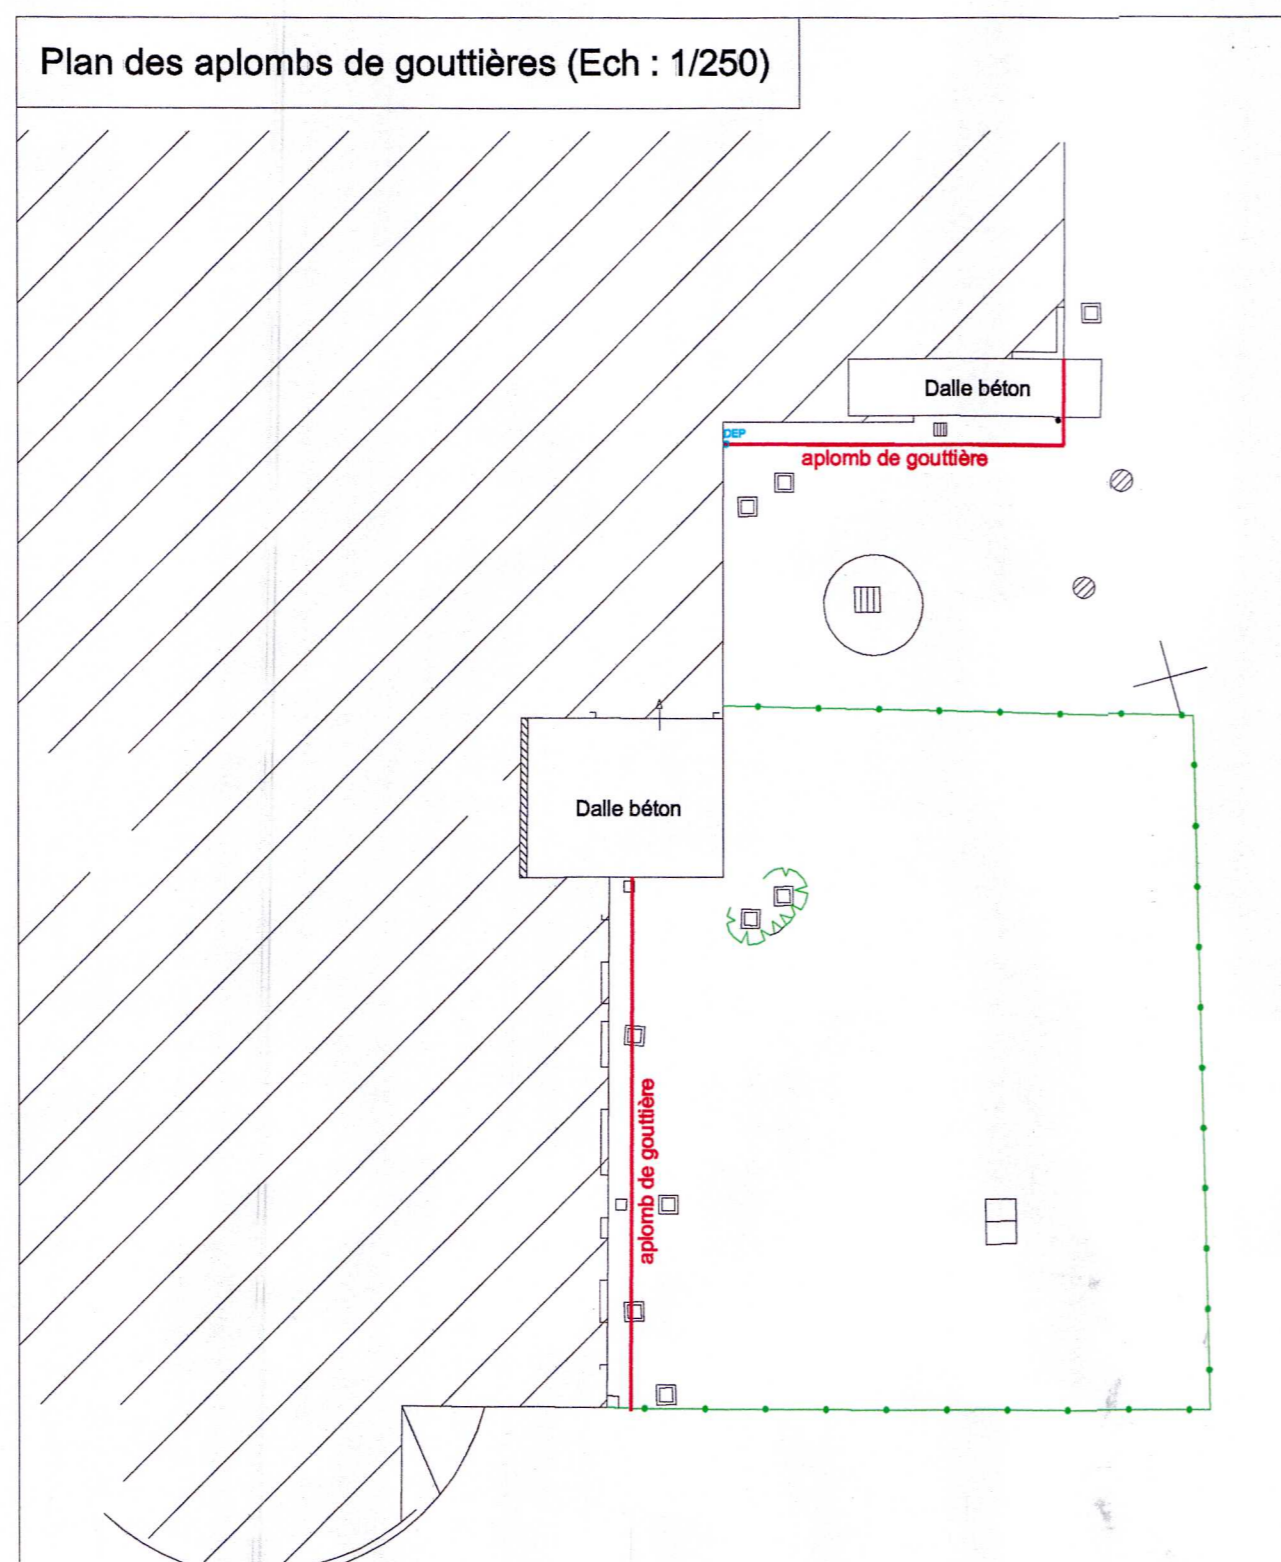

Altimétrie rattachée au Nivellement Général de la France dans le système IGN 69 (altitudes normales) par le repère n°Ga.K3-36 considéré à l'altitude 94.265m. (mur de l'hôpital)

Les altitudes proches des bordures sont celles du fil d'eau.

### LEGENDE

- clôture en grillage
- haie
- réseau d'assainissement EP
- réseau d'assainissement EP

Le tracé des réseaux a été figuré sur ce plan à titre indicatif, à partir des signes matériels relevés en surface.  
Pour obtenir une localisation précise, il y a lieu de la demander aux services gestionnaires des ouvrages.  
La responsabilité de l'auteur du présent plan ne saurait être engagée sur le positionnement des traits tiretés des réseaux figurés.

