


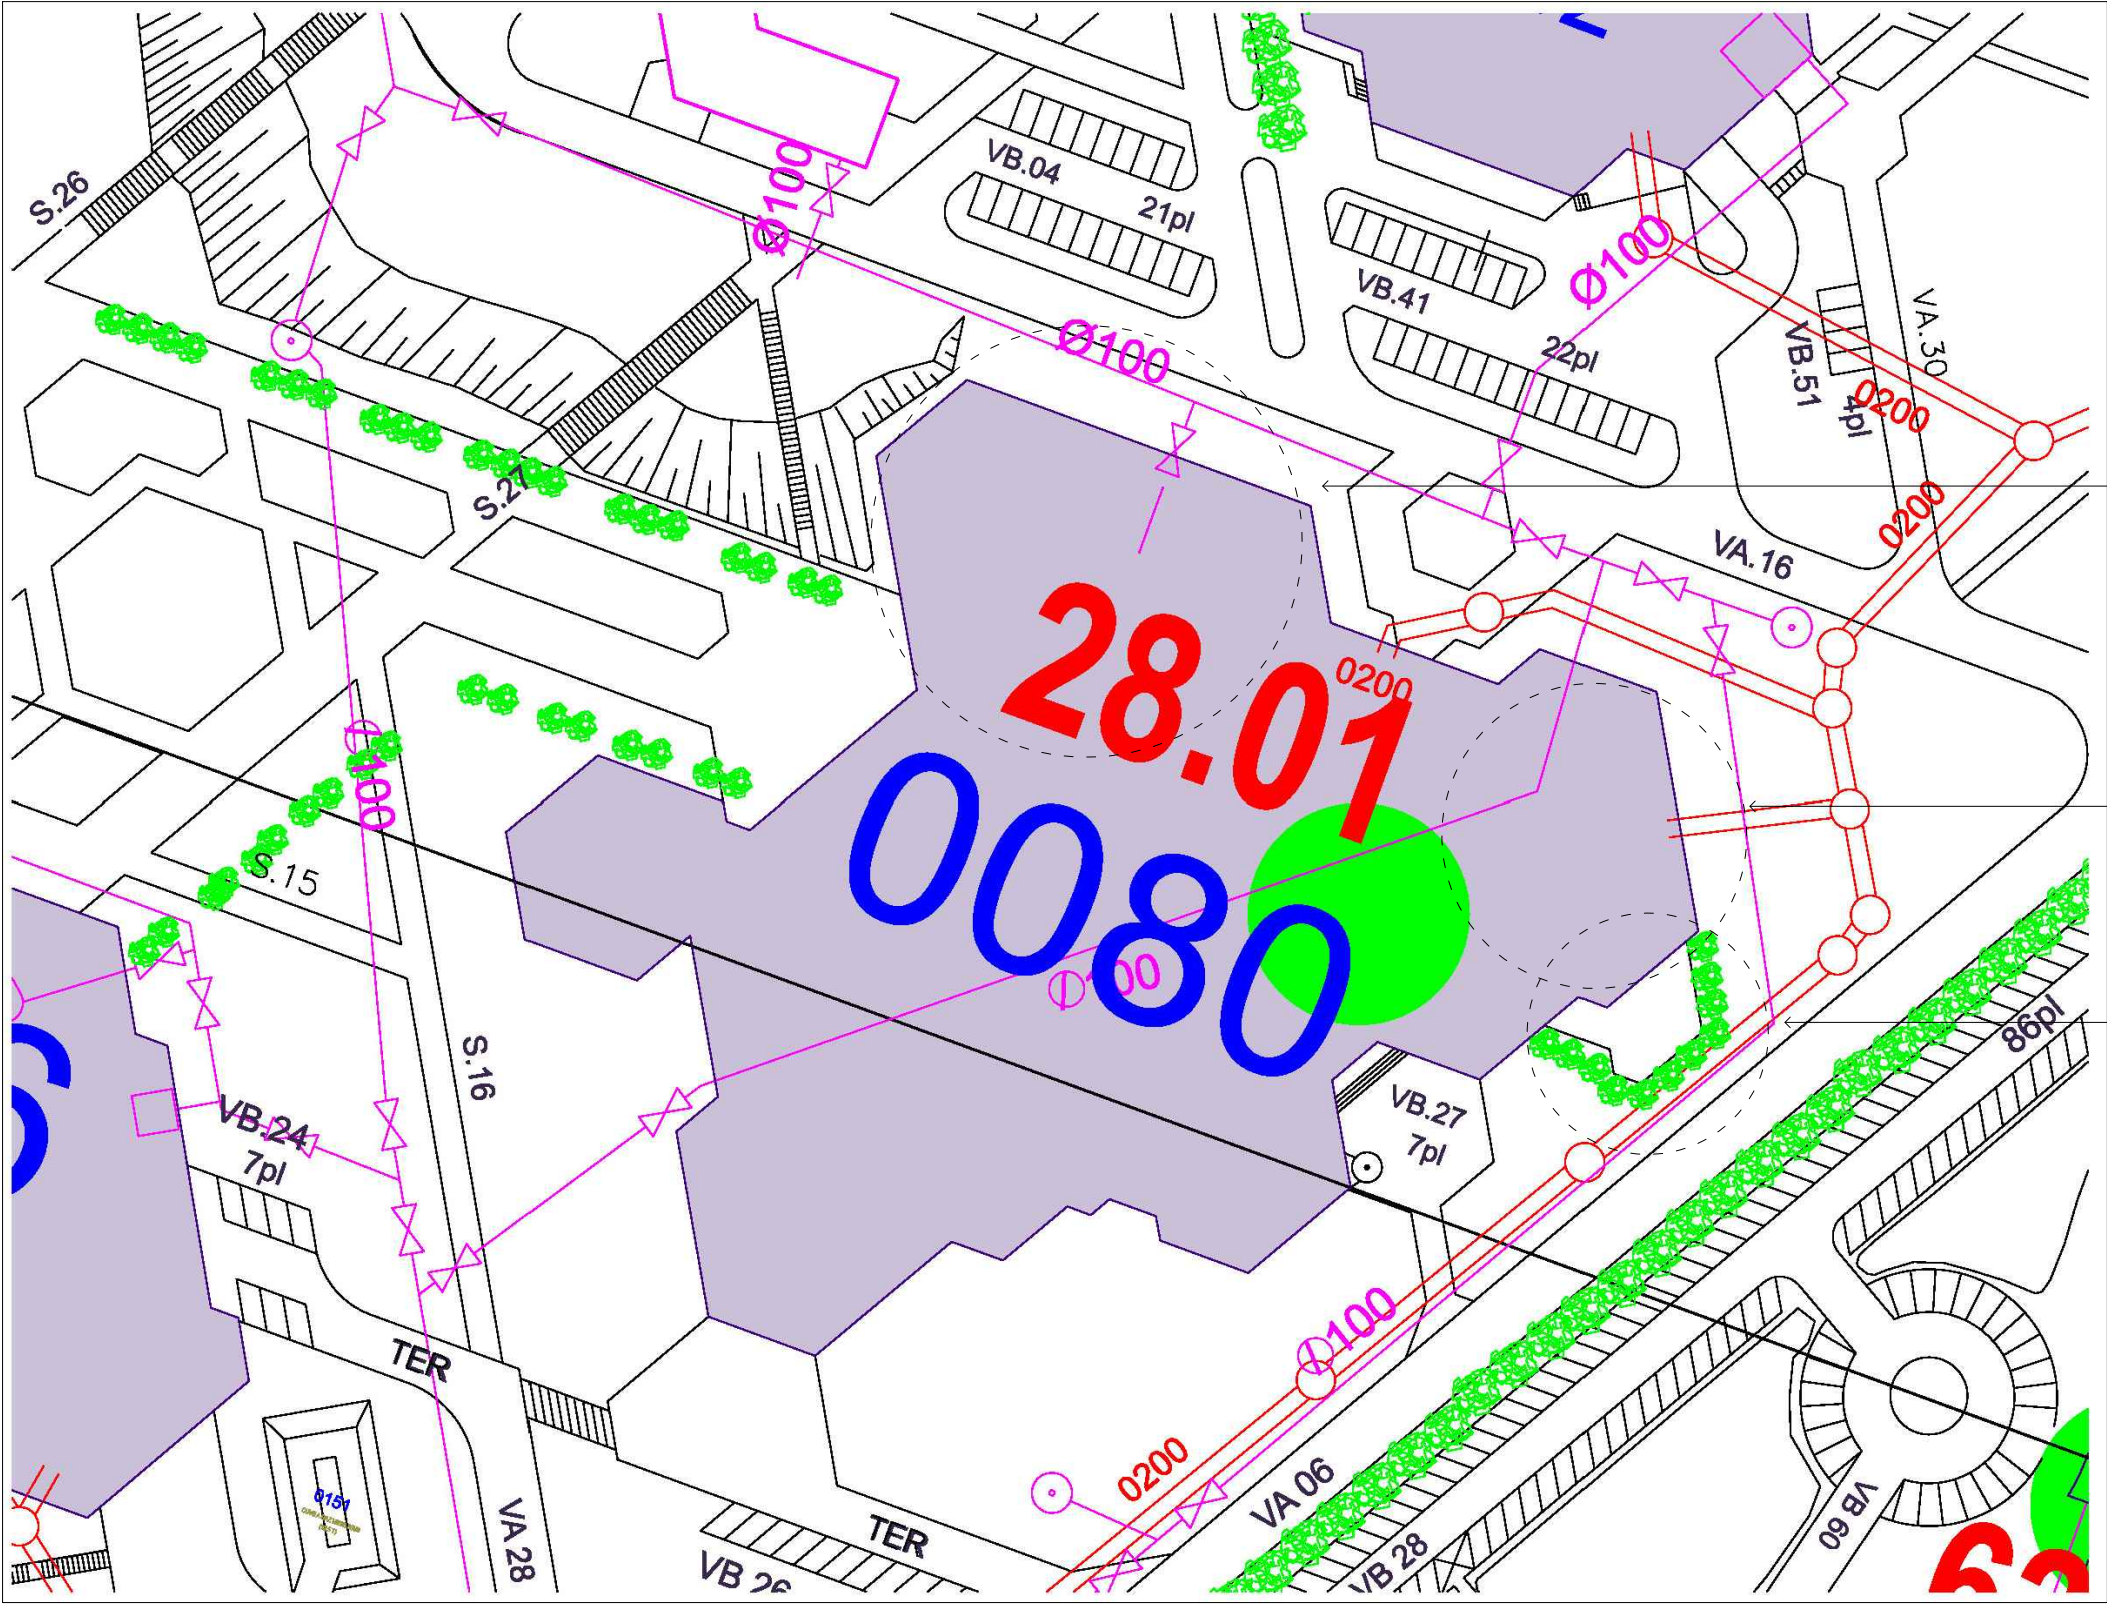

Gymnase

Piscine

Emplacement réservé aux vestiaires provisoires

Code graphique :
en noir l'existant,
en bleu le projet.

Relevé des existants fourni par
le maître d'ouvrage

Les couleurs représentées avec les outils
informatiques diffèrent des couleurs perçues. Droits
d'auteur : Luwae SAS. Ce document n'est pas un
document d'exécution des travaux. Luwae SAS
décline toute responsabilité dans le cas où
l'impression modifie les dimensions indiquées. Plans
existants fournis par le maître d'ouvrage. Les surfaces
et dimensions peuvent varier.

Maîtrise d'ouvrage

Ministère des Armées ESID
9, rue de Cursol CS 61 142 33 082
BORDEAUX CEDEX
T 05 57 85 15 02 esid-bordeaux.resp-
rel-entreprise.fct@intradef.gouv.fr

Architecte

Luwae architectures
19, ave. Victor Hugo 33700 Mérignac
06 18 65 13 48
contact@luwaearch.com

Bureau d'études techniques

Betem sud-ouest
3, Nully de Harcourt 33610 Canéjan
05 57 26 12 80
r.courtiols@betem.fr

Projet

(17) Rochefort BA 721 Rénovation & mises
aux normes PMR des vestiaires/sanitaires
gymnase CRC & piscine



Schéma en plan des
récolements
PRO
ind c
4 mars
2026
3