



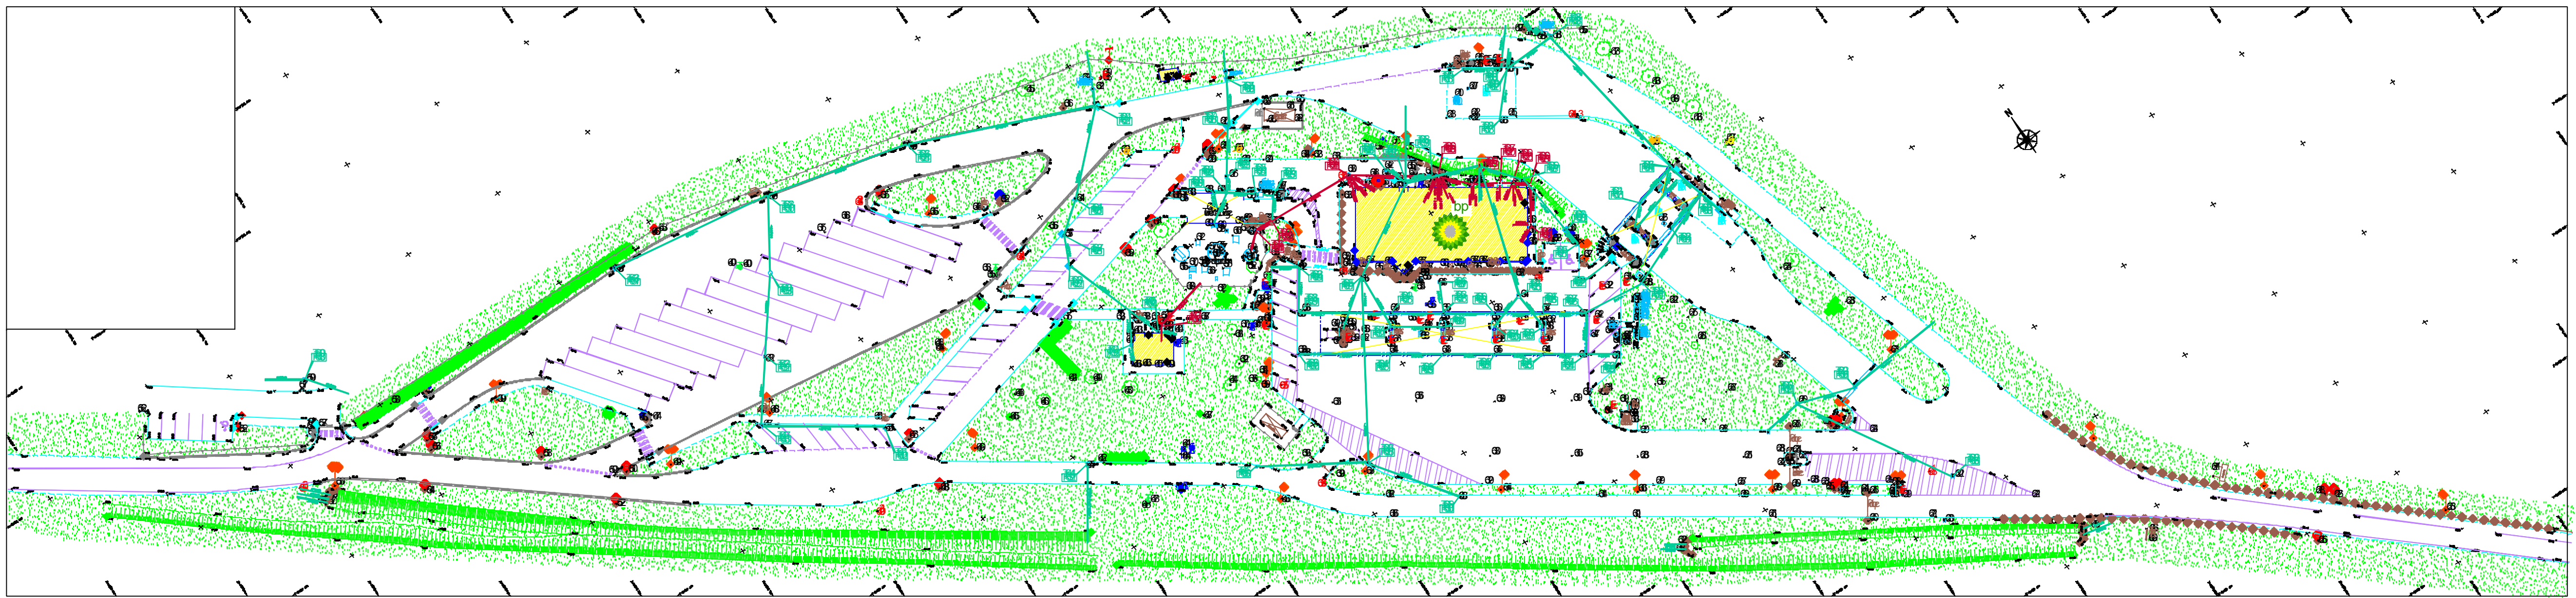

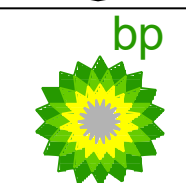

AUTOROUTE A104
Aire de Villevaudé

PLAN DE RECOLEMENT

Date d'élaboration: Août 2011 Date d'édition: — Modifié le :	Echelle 1/200	Réf dossier: 2011.151
--	---------------	-----------------------

Echelle:

Ref: 2011.151




LEGENDE :

 Réseaux pués

 Réseaux usés


