


quai Anatole France



rue de Lille

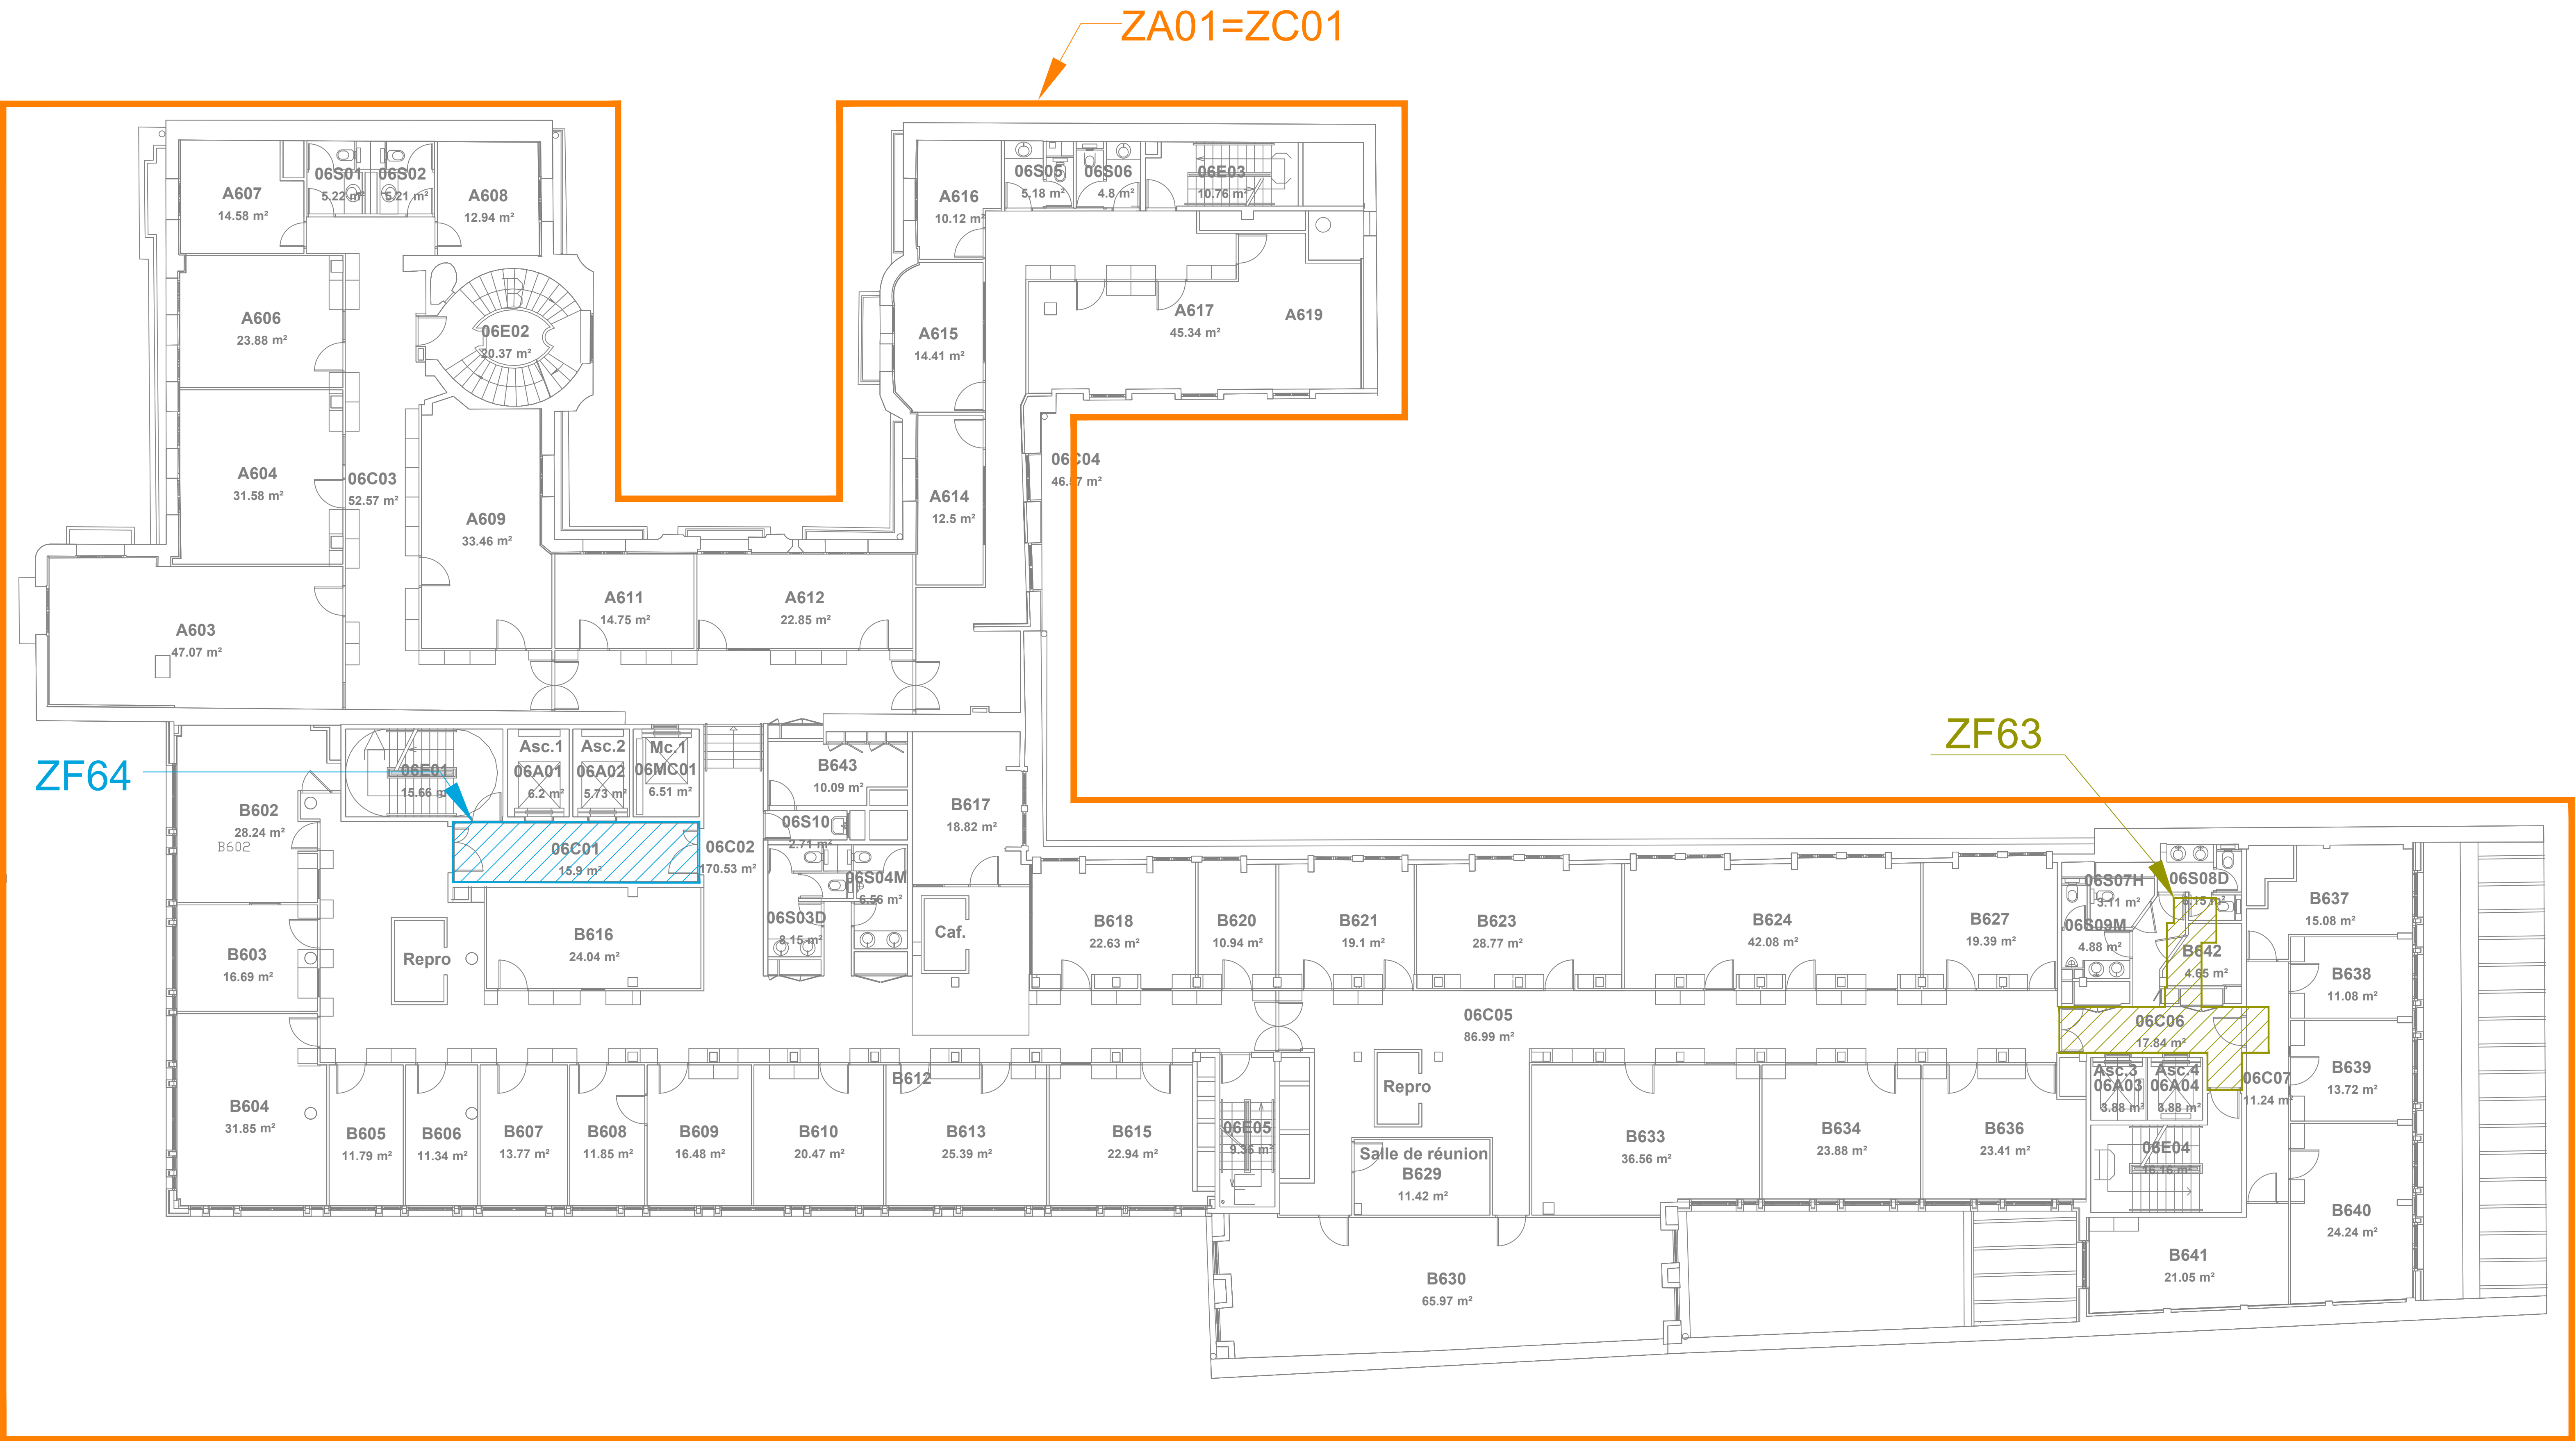

MAITRE D'OUVRAGE
CAISSE DES DEPOTS
Secrétariat général du groupe
SDAIO Achats Immobilier / Logistique
56 rue de Lille
75356 PARIS 07

**REMPLACEMENT DU SYSTEME DE SECURITE INCENDIE
ET DESENFUMAGE NATUREL DES COMPARTIMENTS DE
L'immeuble 15 Quai Anatole France - 75007 PARIS**

DOE

PLAN ZA-ZC-ZF
NIVEAU R+6

Fichier : 129 ZA-ZC-ZF - R+6.dwg

Echelle = 1:100

INDRE	DATE	MODIFICATIONS	N° PLAN
0	08/04/2016	Recolement	ZAC129



COORDINATEUR SSI



MAITRE D'OEUVRE



BUREAU DE CONTROLE



ENTREPRISE
ZAC129 REMPLACEMENT
105 Boulevard de la République
93100 La Courneuve
Tél : 01 42 25 84 00 - Fax : 01 42 25 84 01
Email : info@amica.fr