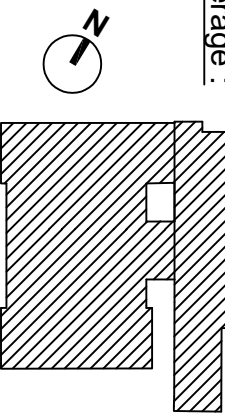



PIECES GRAPHIQUES - LOT 1 / CLOISONS - MENUISERIE

- AR01-01 : Plan niveau 2 - Combles bas 1/100e
- AR01-02 : Plan niveau 2 - Combles bas - Recoupement nord 1/50e
- AR01-03 : Plan niveau 2 - Combles bas - Recoupement sud 1/50e
- AR01-04 : Plan combles haut 1/100e
- AR01-05 : Plan combles haut - Recoupement nord 1/50e
- AR01-06 : Plan combles haut - Recoupement sud 1/50e
- AR01-07 : Coupe transversale - Implantation recoupement 1/100e
- AR01-08 : Coupe transversale - Implantation recoupement 1/50e

PIECES GRAPHIQUES - LOT 3 / SERRURERIE

- AR03-01 : Plan de toiture de l'annexe 1/100e
- AR03-02 : Plan de toiture de l'annexe - zone nord 1/50e
- AR03-03 : Plan de toiture de l'annexe - zone centrale 1/50e
- AR03-04 : Plan de toiture de l'annexe - zone sud 1/50e
- AR03-05 : Façade sud ouest 1/100e
- AR03-06 : Façade nord ouest 1/100e
- AR03-07 : Façade nord est 1/100e
- AR03-08 : Façade sud est 1/100e
- AR03-09 : Détails de principe des paravents (échelle variable)
- AR03-10 : Détails de principe des emmarchements (échelle variable)

Maitre d'ouvrage : Ministère de la Justice Secrétariat Général / Direction Centre-Est Département Immobilier de Lyon		Repérage : 		Projet : Travaux de mise en sécurité des combles du Tribunal de Justice de Bonneville et de remplacement du système de climatisation		DCE date : 06/02/2026		LISTE DES PIECES GRAPHIQUES		n° plan : - lot n° -	
Emetteur / Architecte : BAUDET & MAZOYER ARCHITECTES						échelle :		Objet :		indice : -	

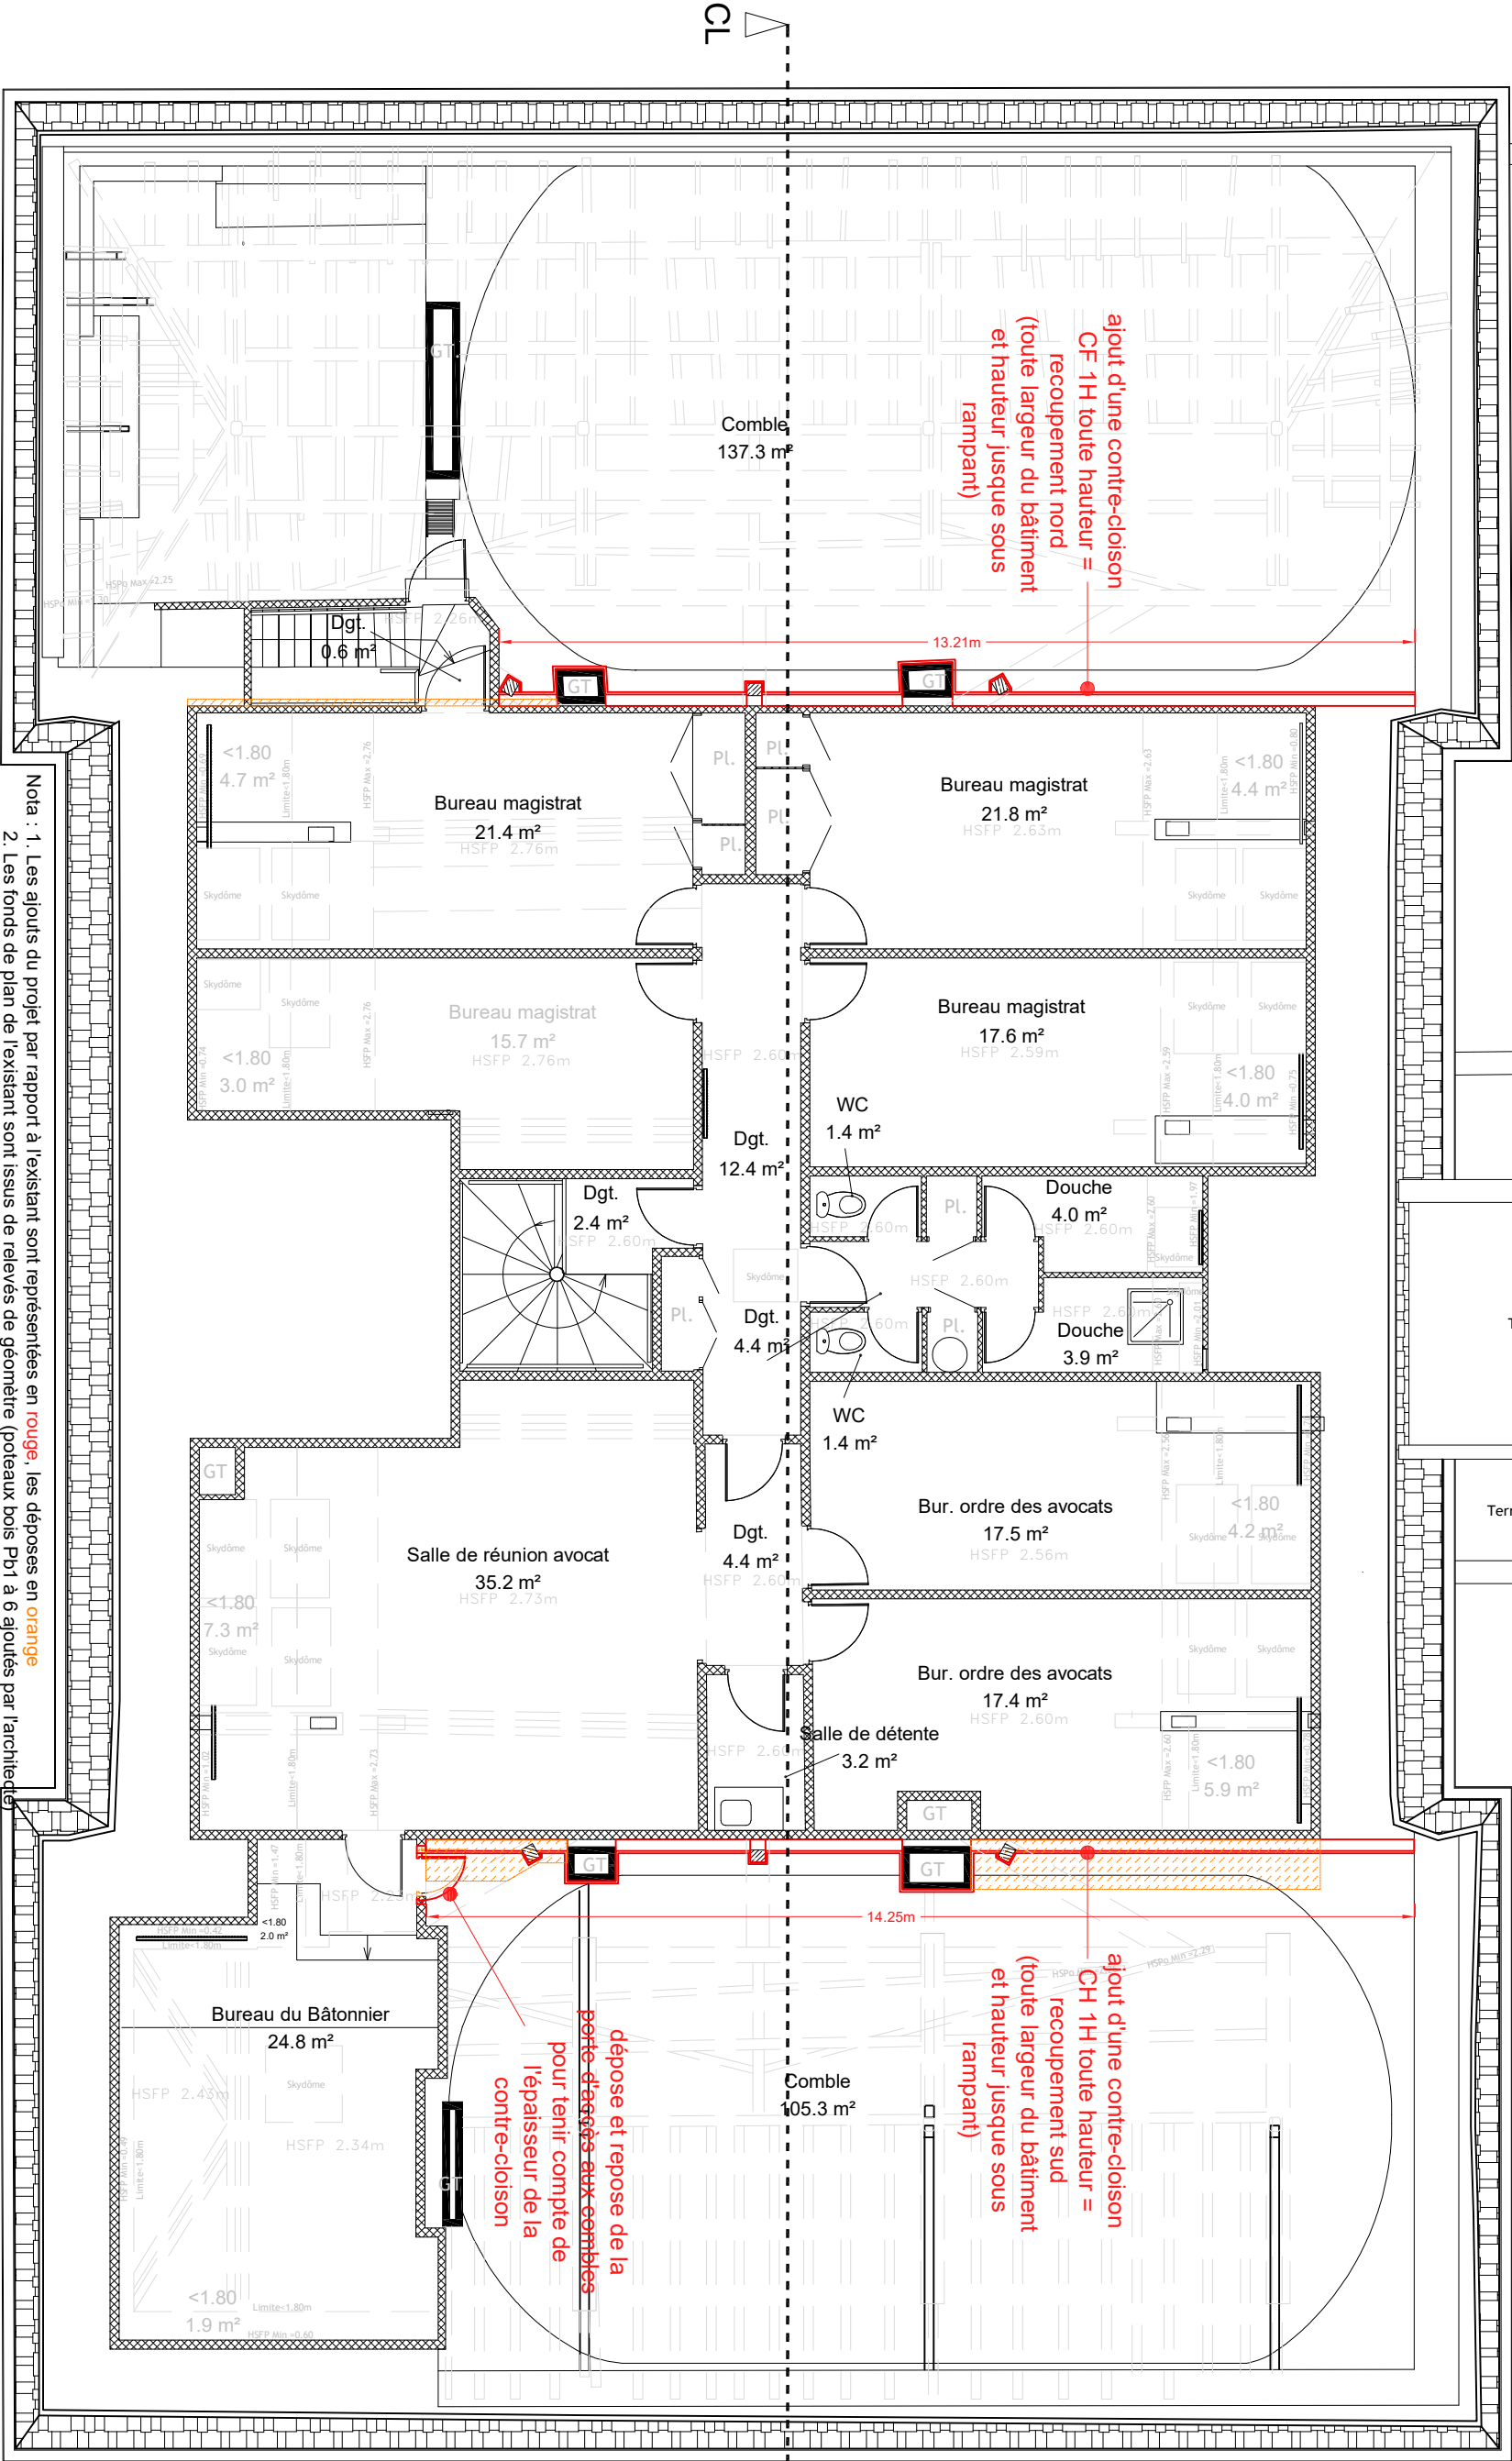


Nota : 1. Les ajouts du projet par rapport à l'existant sont représentées en **rouge**, les déposes en **orange**
2. Les fonds de plan de l'existant sont issus de relevés de géomètre (poiteaux bois Pb1 à 6 ajoutés par l'architecte)
3. Le relevé des éléments de charpente n'est pas exhaustif
4. Les côtes indiquées sont des côtes projet extrapolées à partir des plans de géomètre et sont indicatives ; l'entreprise devra s'adapter à l'existant avec précision à partir de ses relevés

Maitre d'ouvrage :
Ministère de la Justice
Secrétariat Général / Direction Centre-Est
Département Immobilier de Lyon

Emetteur / Architecte :
BAUDET & MAZOYER
ARCHITECTES

Repérage :

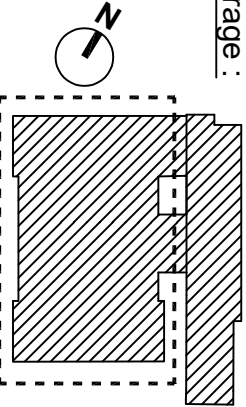

Projet :

Travaux de mise en sécurité des
comblès du Tribunal de Justice de
Bonneville et de remplacement du
système de climatisation

DCE

date :
06/02/2026

échelle :
1/100e


PLAN DU NIVEAU 2
COMBLES BAS

n° plan :
AR1-01

lot n°1

indice :
-


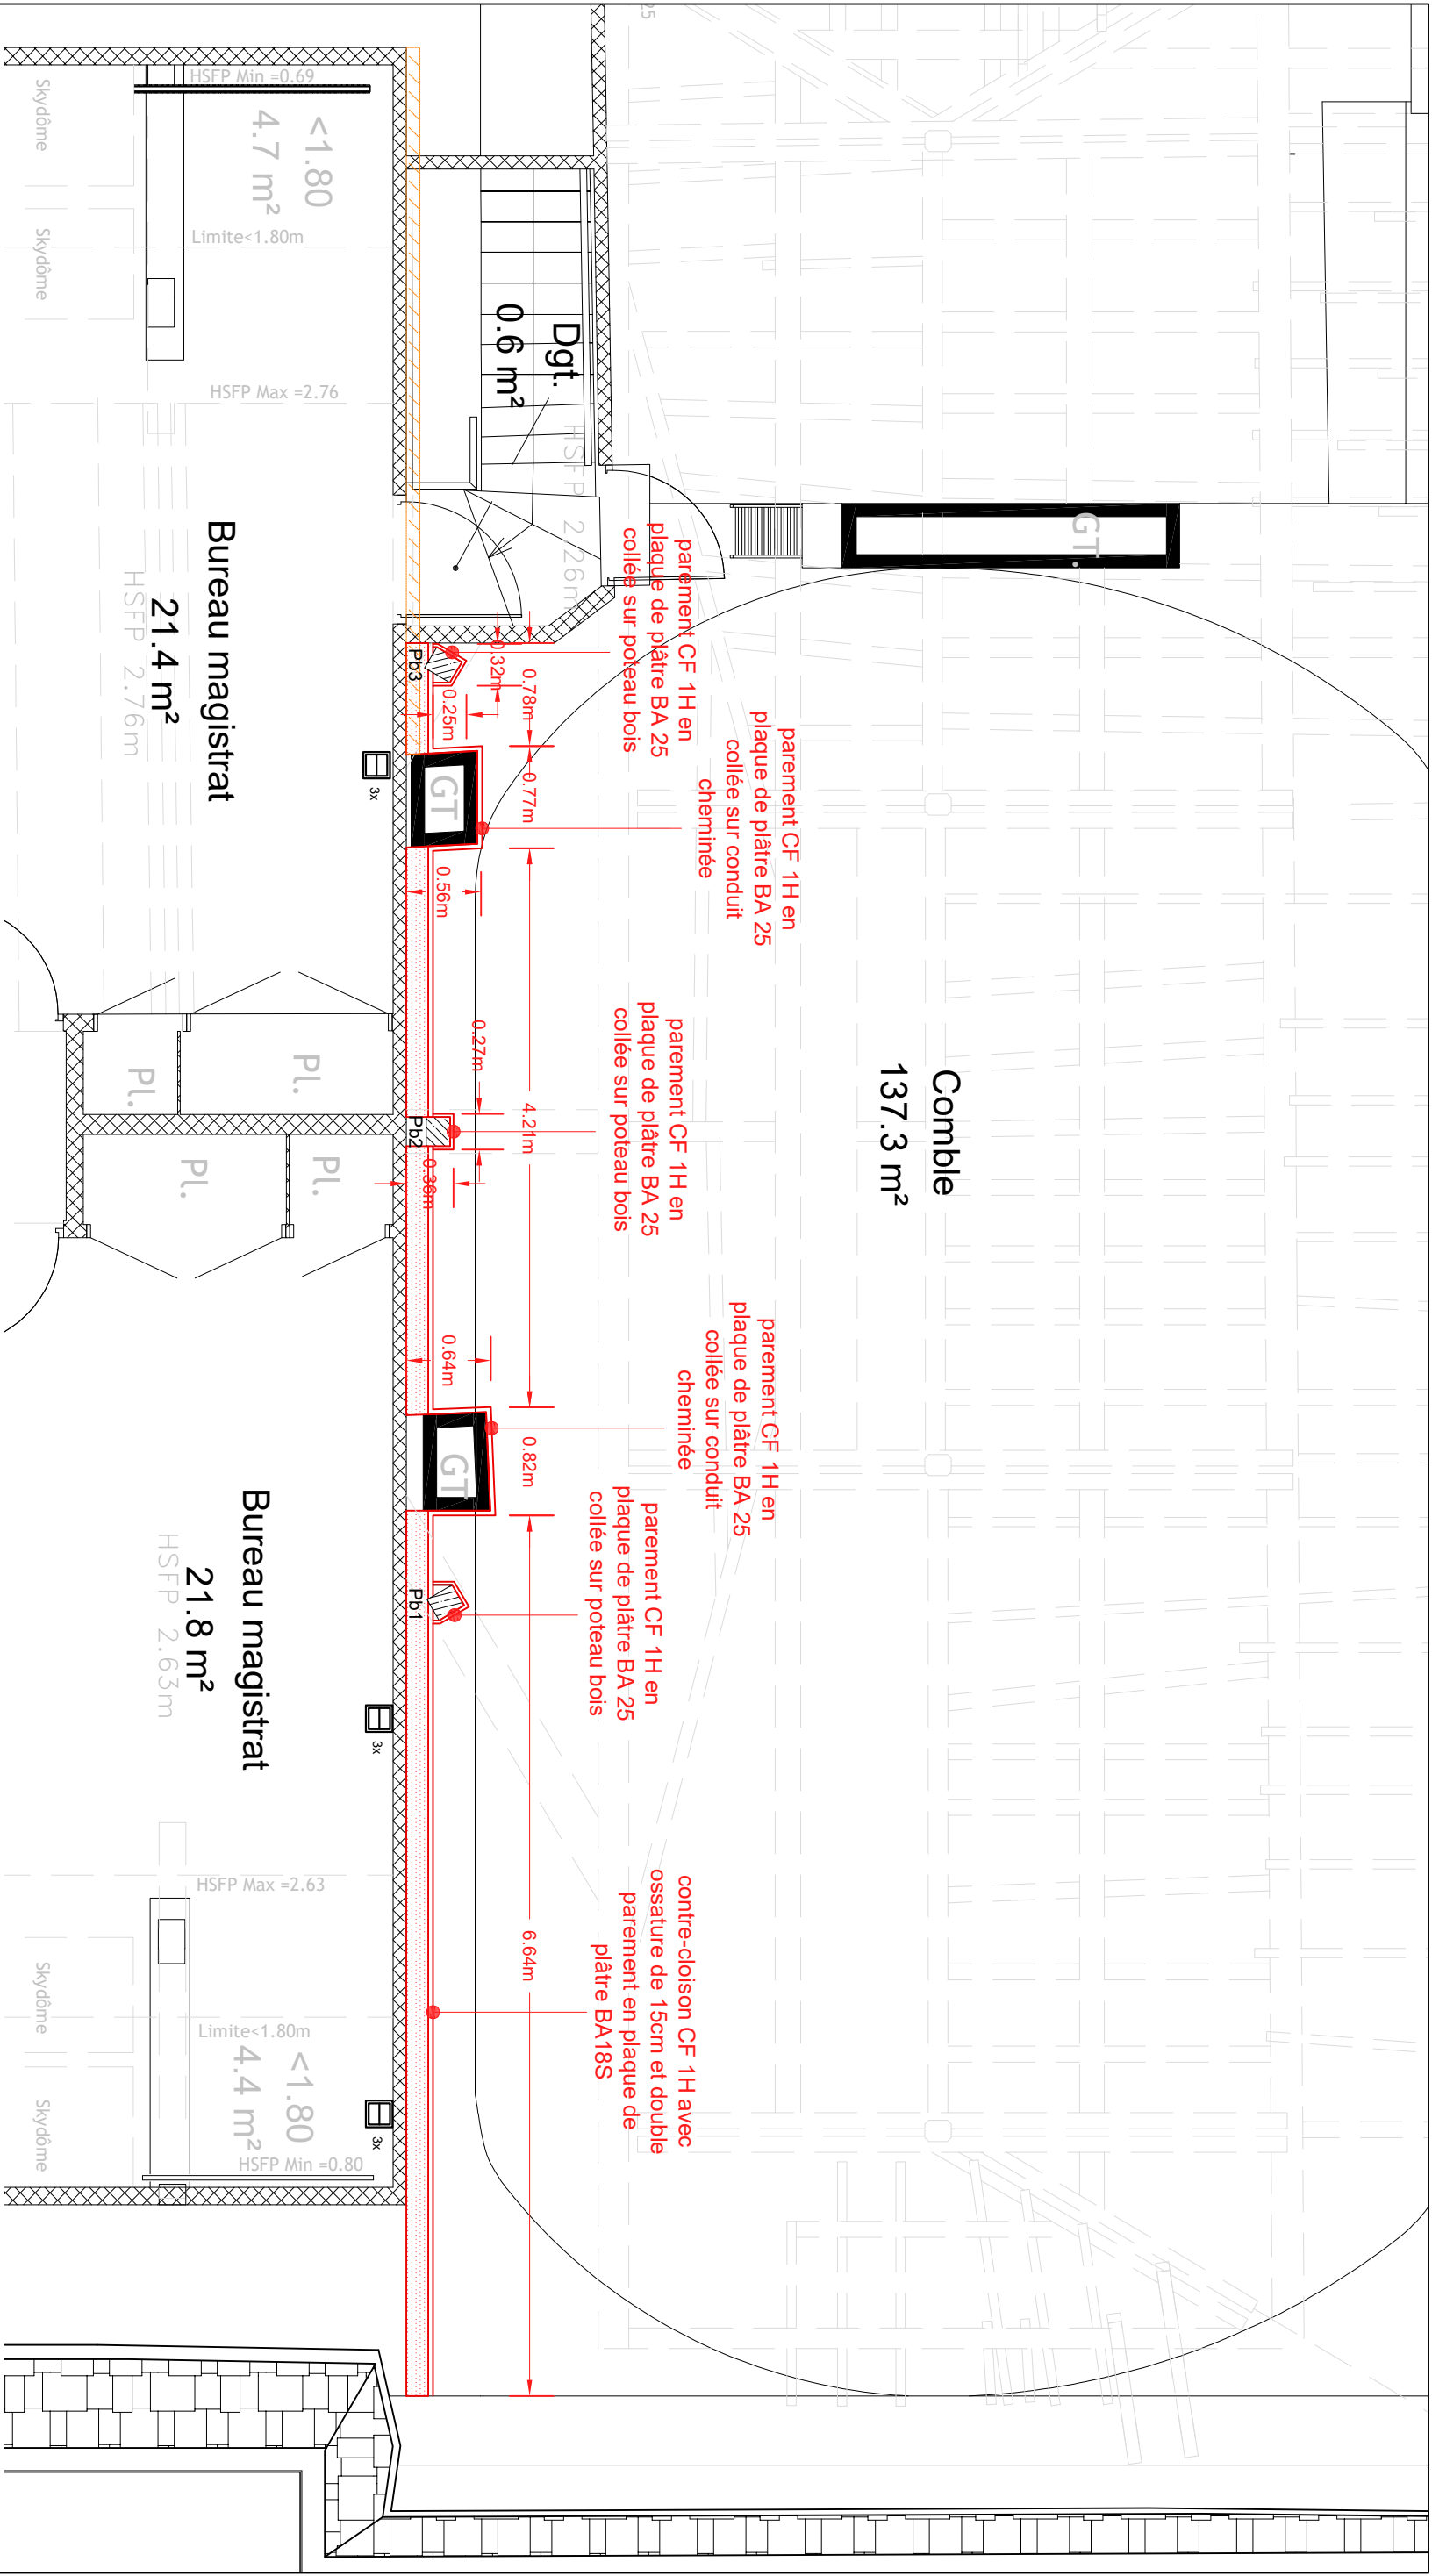

Nota :

1. Les ajouts du projet par rapport à l'existant sont représentées en **rouge**, les déposes en **orange**
2. Les fonds de plan de l'existant sont issus de relevés de géomètre (poteaux bois Pb1 à Pb6 ajoutés par l'architecte)
3. Le relevé des éléments de charpente n'est pas exhaustif
4. Les côtes indiquées sont des côtes projet extrapolées à partir des plans de géomètre et sont indicatives ; l'entreprise devra s'adapter à l'existant avec précision à partir de ses relevés.

Maitre d'ouvrage :

Ministère de la Justice

Secrétariat Général / Direction Centre-Est


Département Immobilier de Lyon

Emetteur / Architecte :

BAUDET & MAZOYER

ARCHITECTES

Repérage :

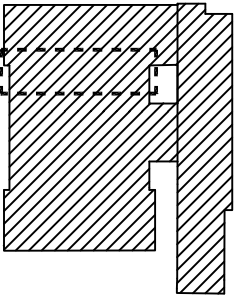

Projet :

Travaux de mise en sécurité des

combles du Tribunal de Justice de

Bonneville et de remplacement du

système de climatisation

DCE

date :

06/02/2026

échelle :

1/50e

PLAN DU N2 ET COMBLES BAS

Recoupement nord

Objet : Recoupement des combles


n° plan :

AR1-02

lot n°1

indice :


-

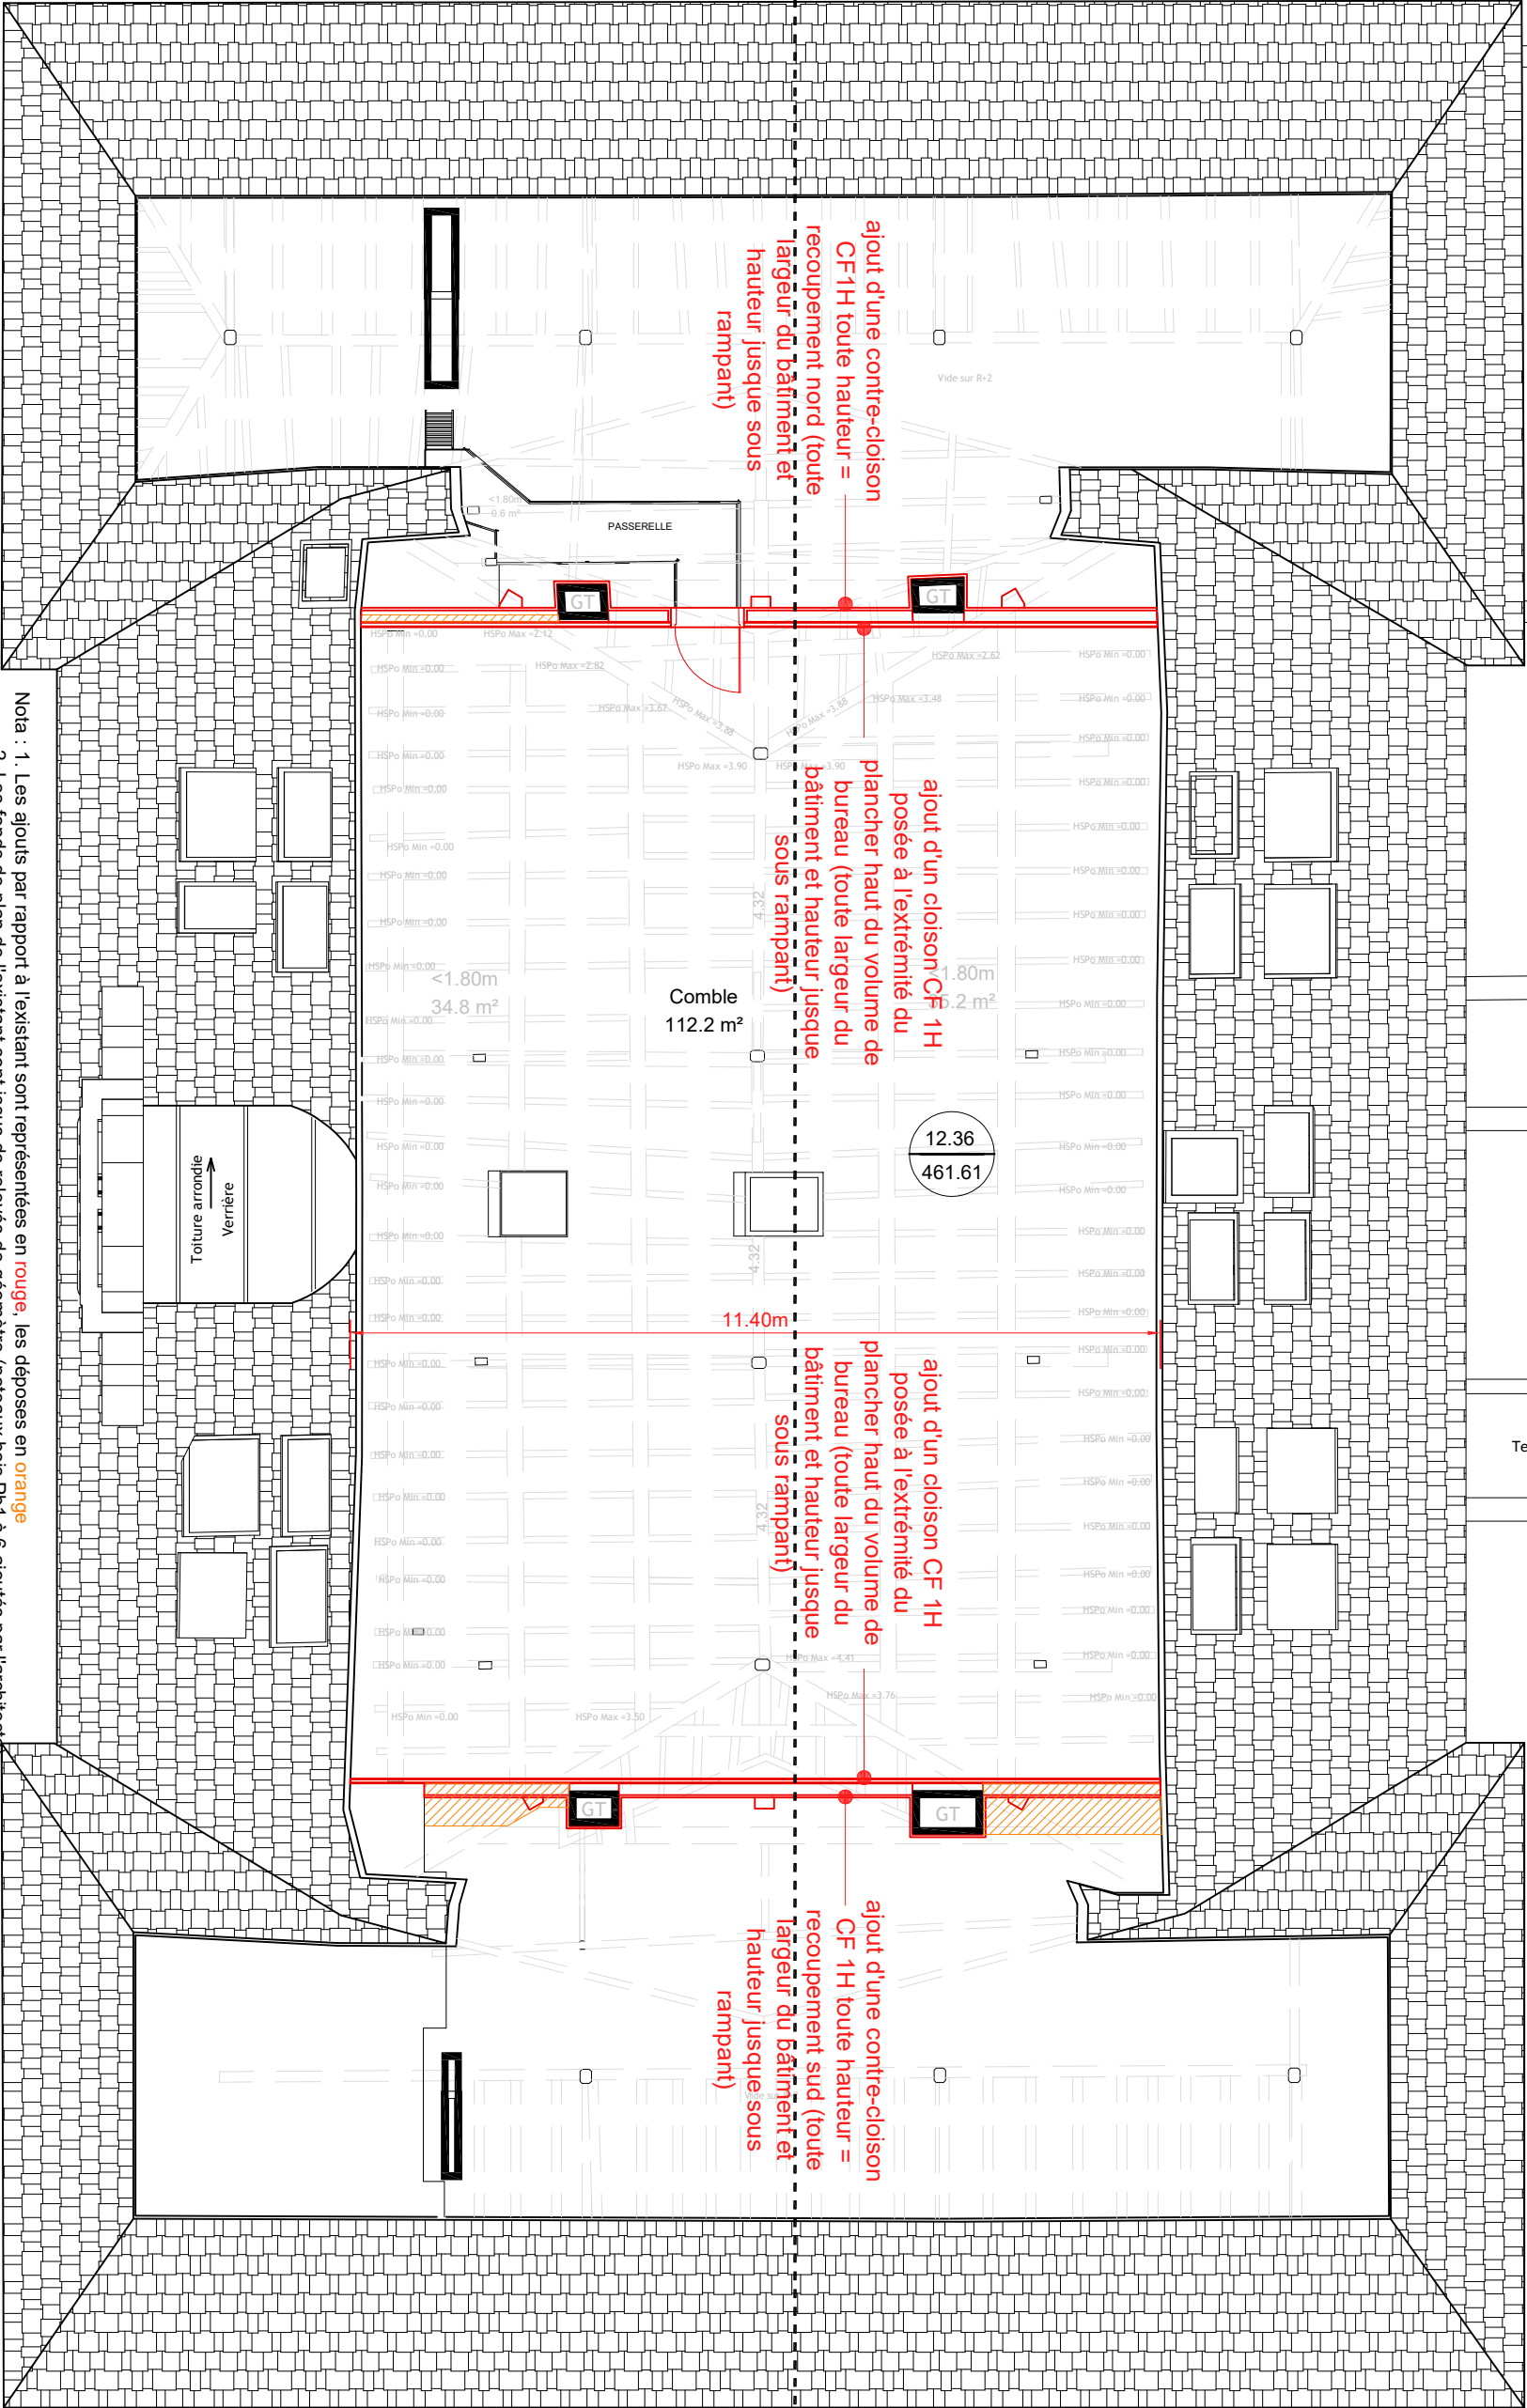

Nota : 1. Les ajouts par rapport à l'existant sont représentées en **rouge**, les déposes en **orange**
2. Les fonds de plan de l'existant sont issus de relevés de géométrie (poteaux bois Pb 1 à 6 ajoutés par l'architecte)
3. Le relevé des éléments de charpente n'est pas exhaustif
4. Les côtes indiquées sont des côtes projet extrapolées à partir des plans de géométrie et sont indicatives ; l'entreprise devra s'adapter à l'existant avec précision à partir de ses relevés


Maitre d'ouvrage :
Ministère de la Justice
Secrétariat Général / Direction Centre-Est
Département Immobilier de Lyon

Représentant :
BAUDET & MAZOYER
ARCHITECTES

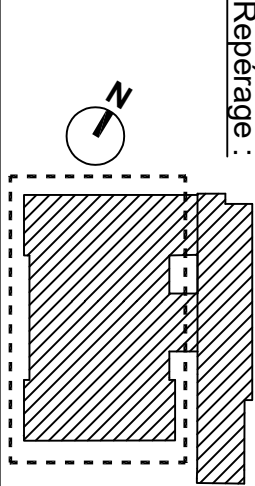

Projet :
Travaux de mise en sécurité des combles du Tribunal de Justice de Bonneville et de remplacement du système de climatisation


DCE		PLAN COMBLES HAUT	
date : 06/02/2026		BATIMENT HISTORIQUE	
échelle : 1/100e		Objet : Recoupement des combles	
		n° plan : AR1-04	
		lot n°1	
		indice : -	

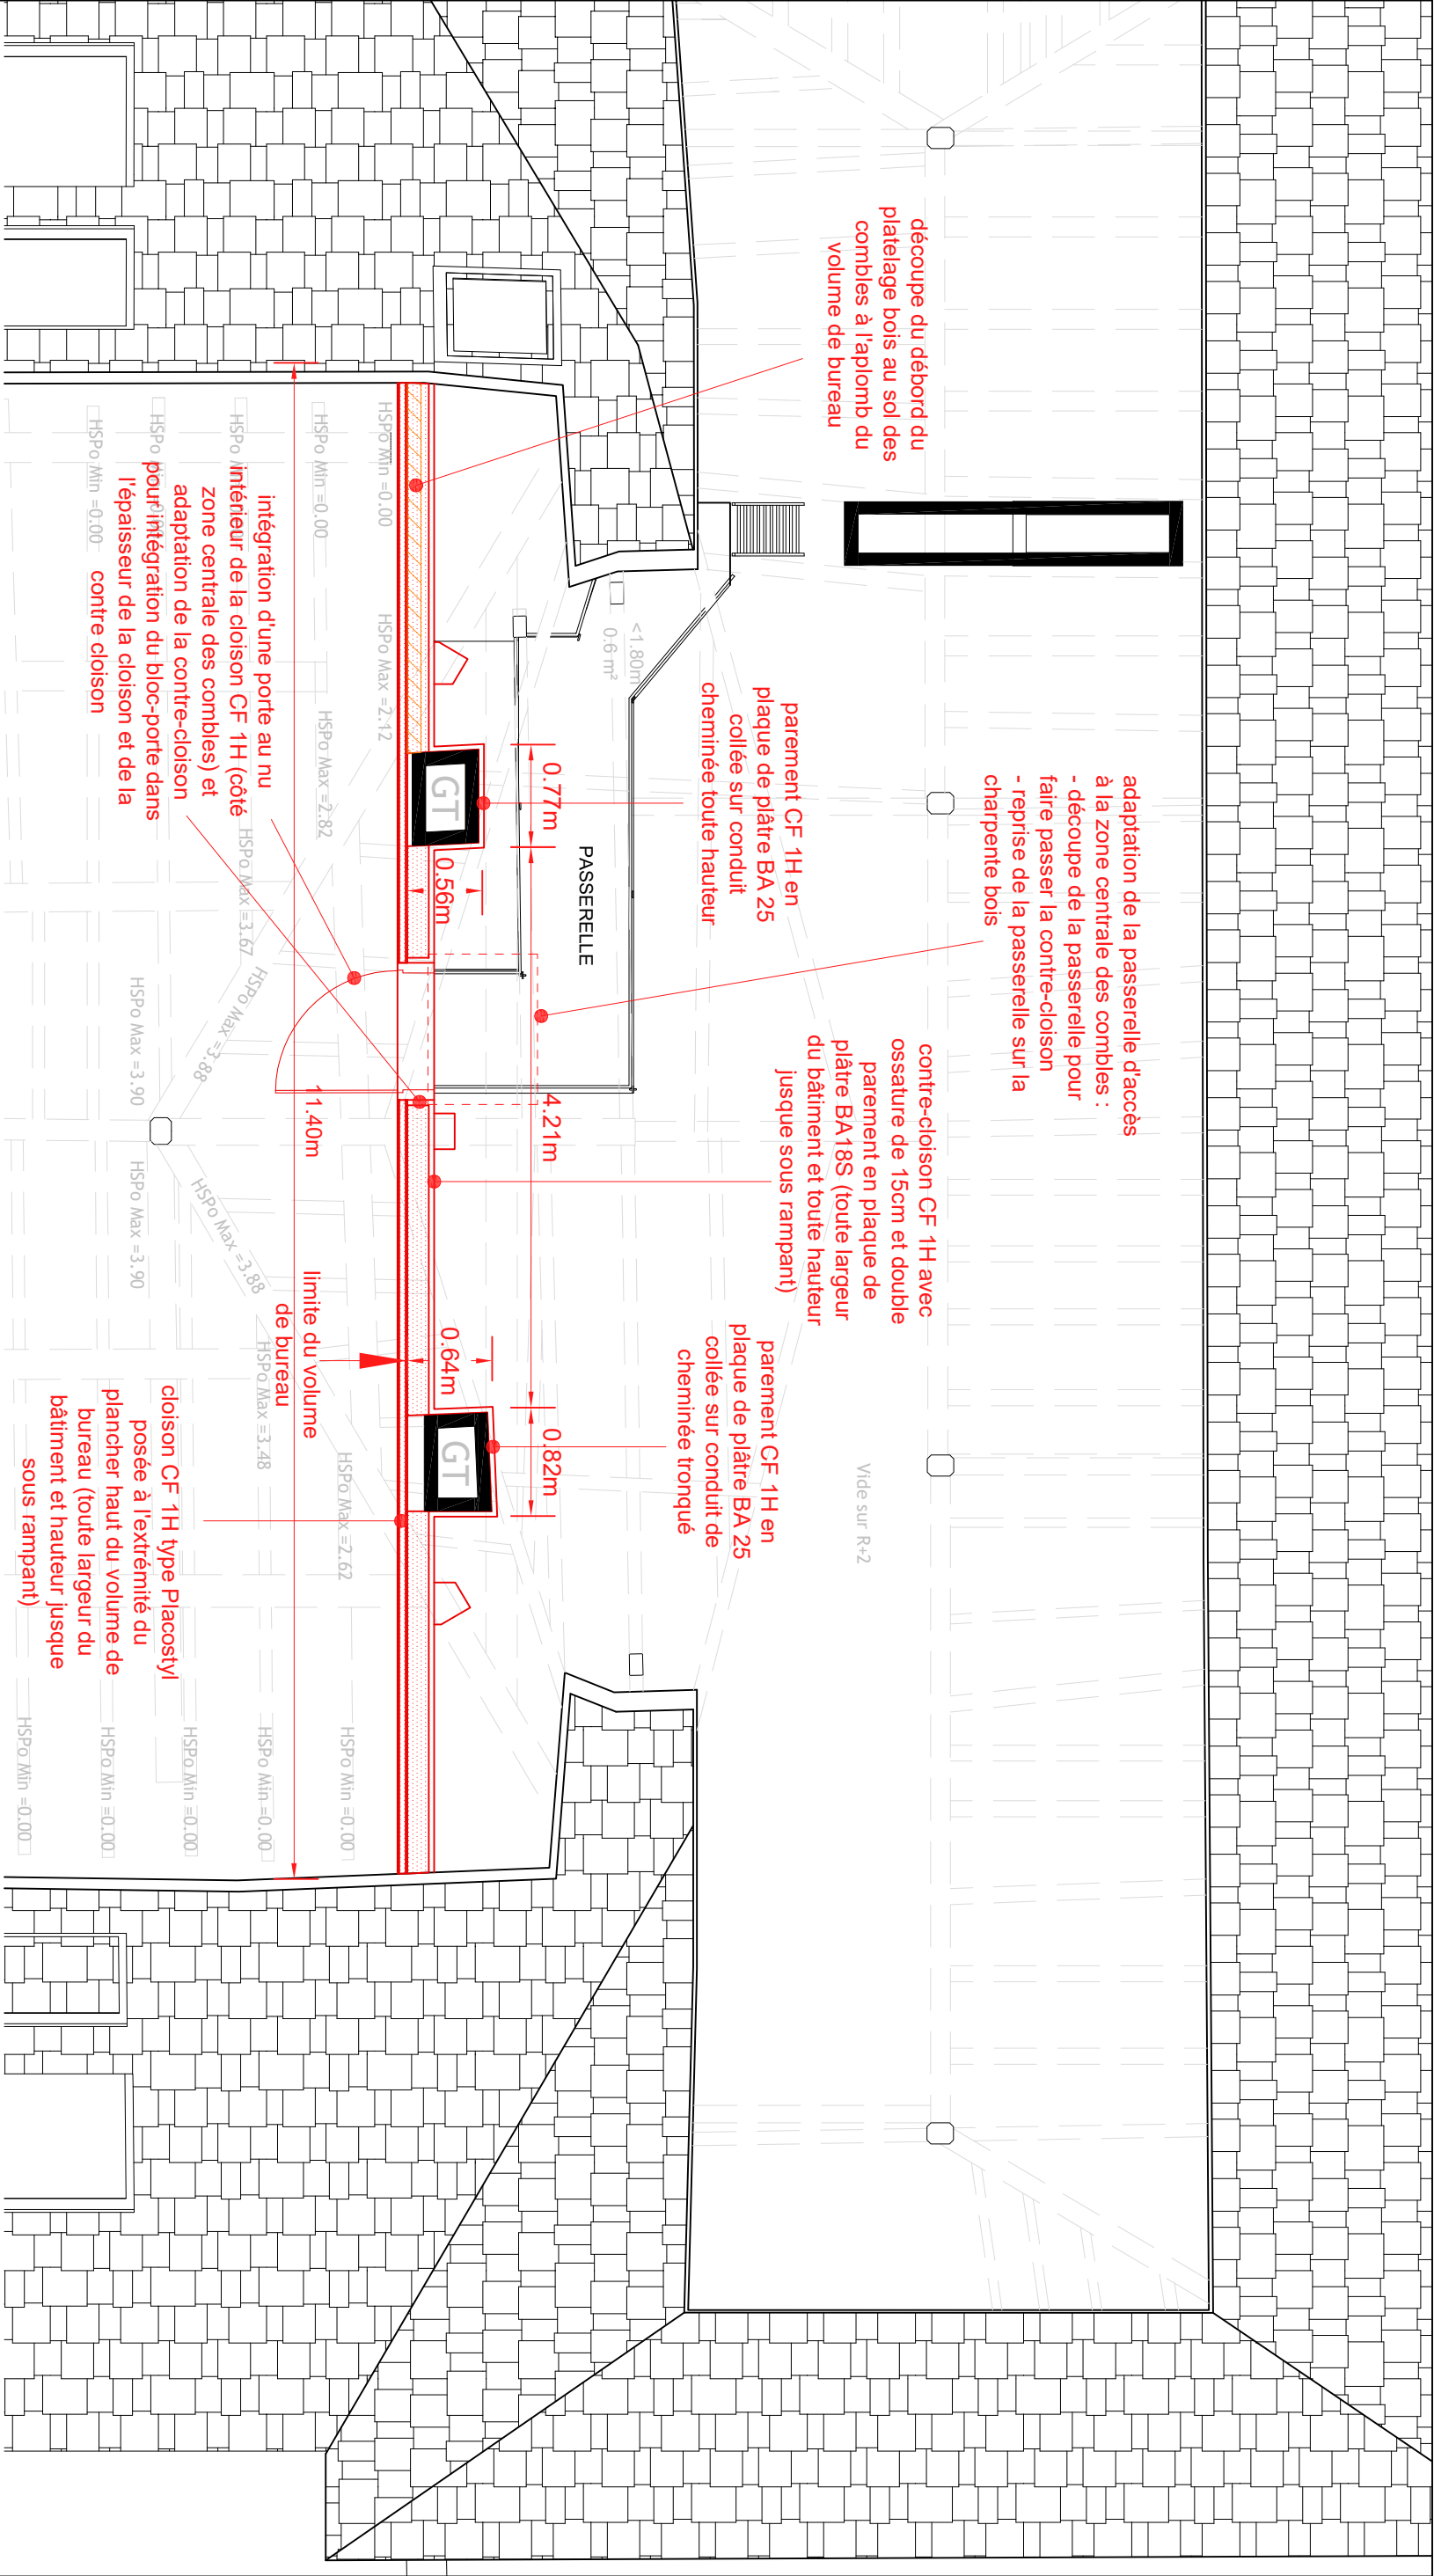


Nota :

1. Les ajouts du projet par rapport à l'existant sont représentées en **rouge**, les déposes en **orange**
2. Les fonds de plan de l'existant sont issus de relevés de géomètre (poteaux bois Pb1 à Pb6 ajoutés par l'architecte)
3. Le relevé des éléments de charpente n'est pas exhaustif
4. Les côtes indiquées sont des côtes projet extrapolées à partir des plans de géomètre et sont indicatives ; l'entreprise devra s'adapter à l'existant avec précision à partir de ses relevés.


Maitre d'ouvrage : Ministère de la Justice Secrétariat Général / Direction Centre-Est Département Immobilier de Lyon		Repérage : 		Projet : Travaux de mise en sécurité des combles du Tribunal de Justice de Bonneville et de remplacement du système de climatisation	
Emetteur / Architecte : BAUDET & MAZOYER ARCHITECTES		DCE		PLAN COMBLES HAUT	
		date : 06/02/2026		Recoupement nord	
		échelle : 1/50e		Objet : Recoupement des combles	
				n° plan : AR1-05	
				lot n°1	
				indice : -	

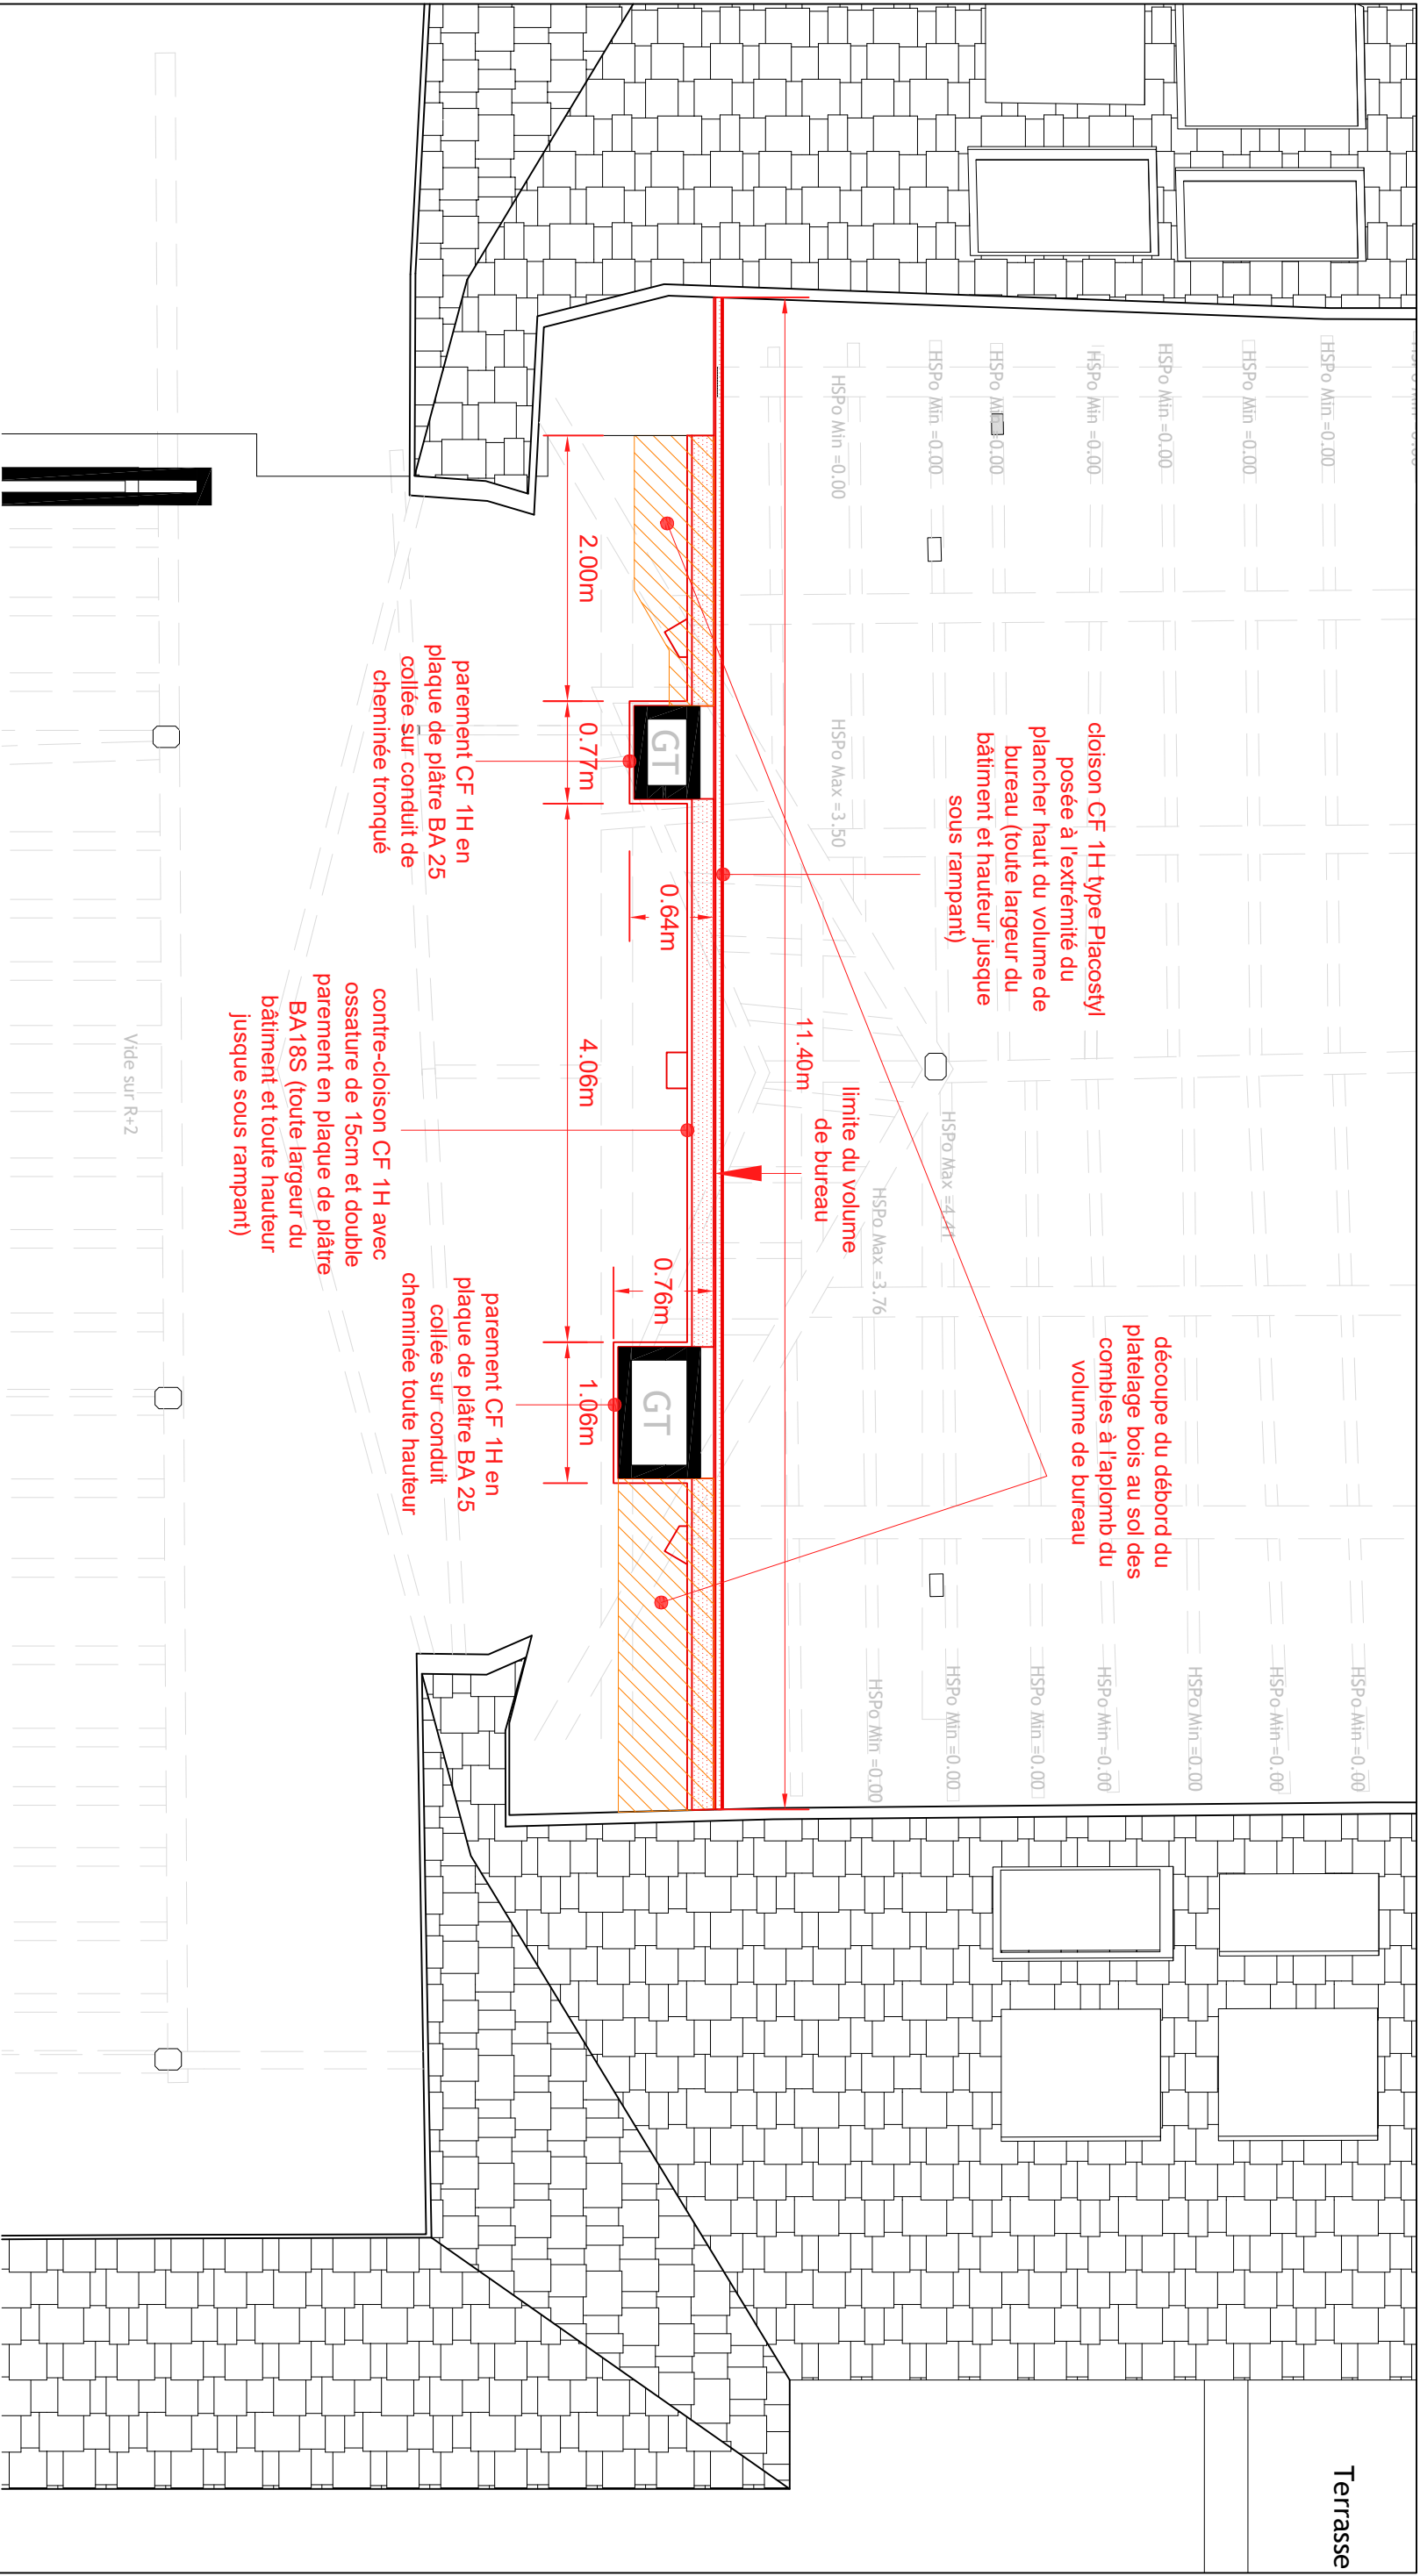


Maitre d'ouvrage : Ministère de la Justice Secrétariat Général / Direction Centre-Est Département Immobilier de Lyon		Repérage : 	
Emetteur / Architecte : BAUDET & MAZOYER ARCHITECTES		Projet : Travaux de mise en sécurité des combles du Tribunal de Justice de Bonneville et de remplacement du système de climatisation	
DCE		date : 06/02/2026	PLAN COMBLES HAUT Recoupement sud
échelle : 1/50e			
Objet : Recoupement des combles			n° plan : AR1-06
			lot n°1
			indice : -

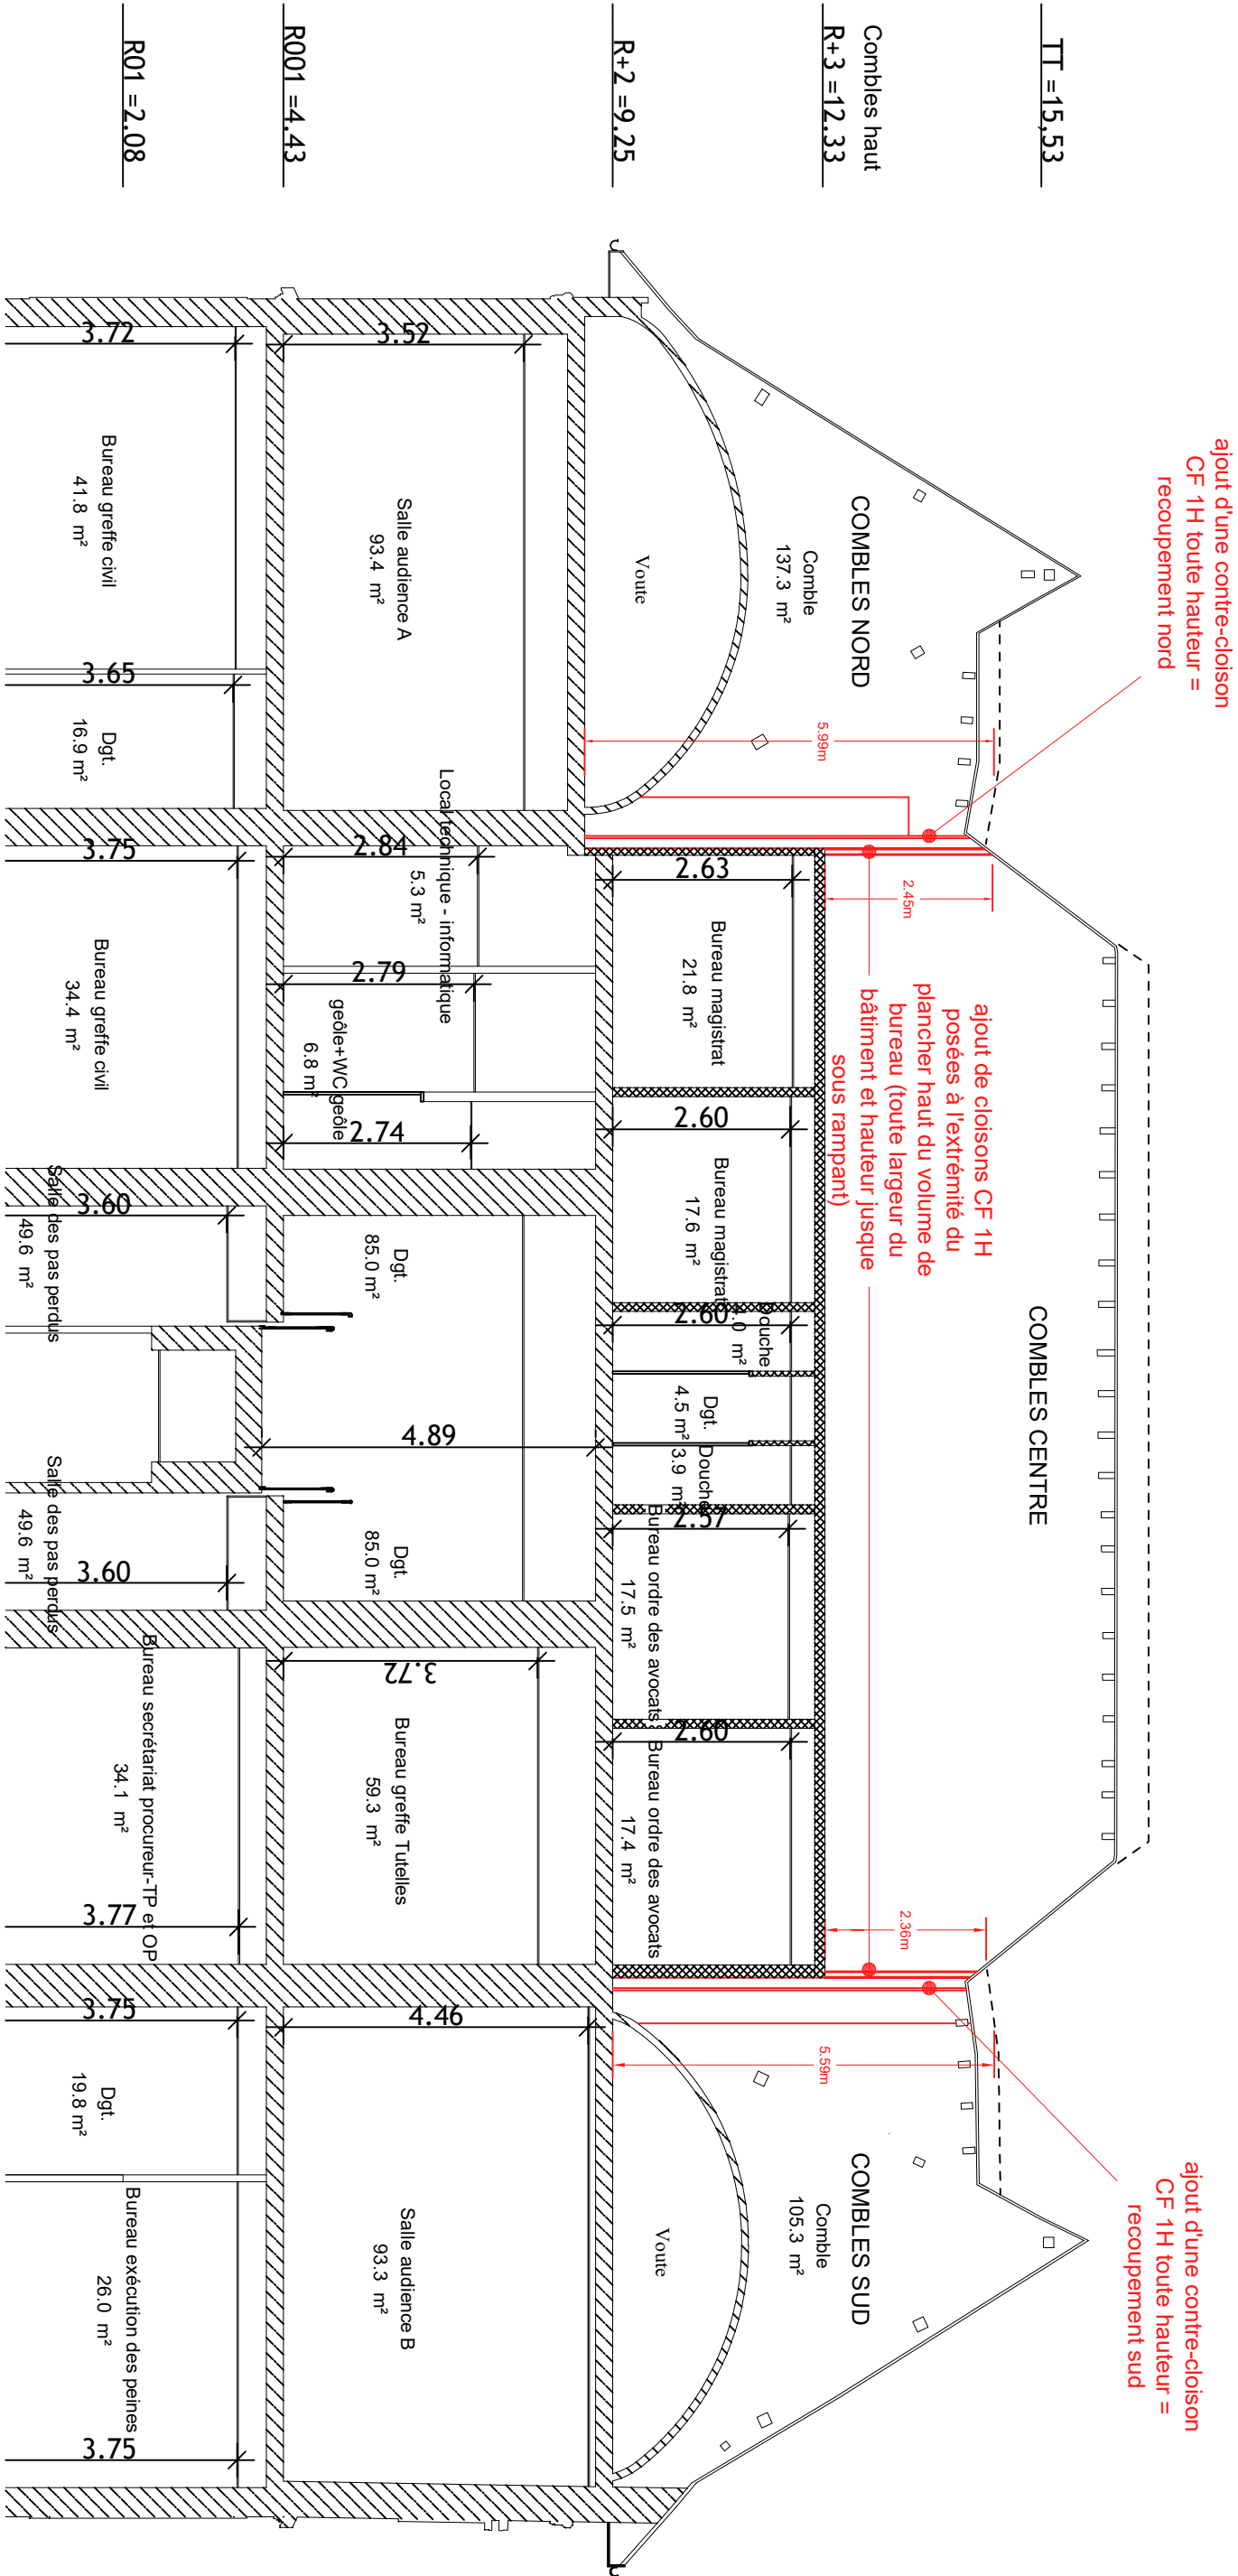


- Nota : 1. Les ajouts du projet par rapport à l'existant sont représentées en **rouge**, les déposes en **orange**
2. Les fonds de plan de l'existant sont issus de relevés de géomètre
3. Le relevé des éléments de charpente n'est pas exhaustif et l'implantation des voûtes est approximative
4. Les côtes indiquées sont des côtes projet extrapolées à partir des plans de géomètre et sont indicatives , l'entreprise devra sadapter à l'existant avec précision à partir de ses relevés

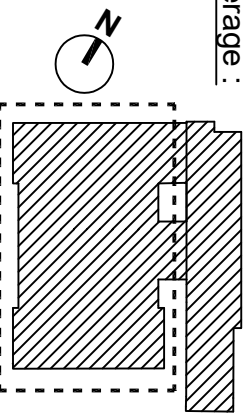Maitre d'ouvrage : Ministère de la Justice Secrétariat Général / Direction Centre-Est Département Immobilier de Lyon		Repérage : 		Projet : Travaux de mise en sécurité des combles du Tribunal de Justice de Bonneville et de remplacement du système de climatisation		DCE date : 06/02/2026		COUPE TRANSVERSALE Implantation recoupement		n° plan : AR1-07	
Emetteur / Architecte : BAUDET & MAZOYER ARCHITECTES						échelle : 1/100e		Objet : Recoupement des combles		lot n°1	
										indice : -	

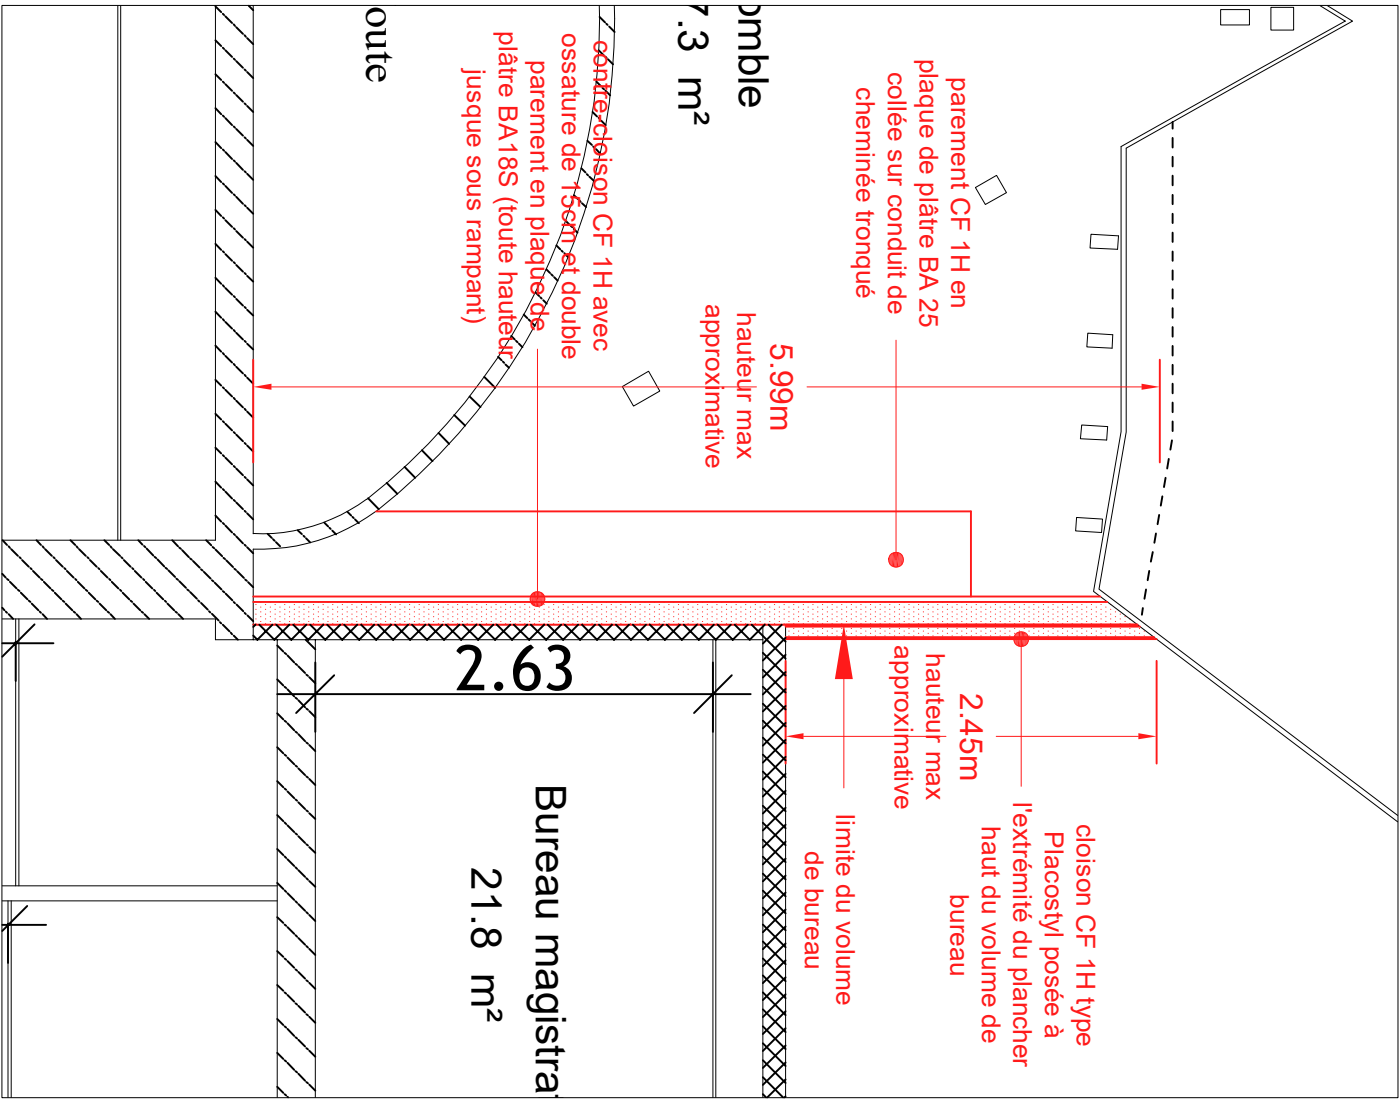


CLOISON DE RECOUPEMENT NORD

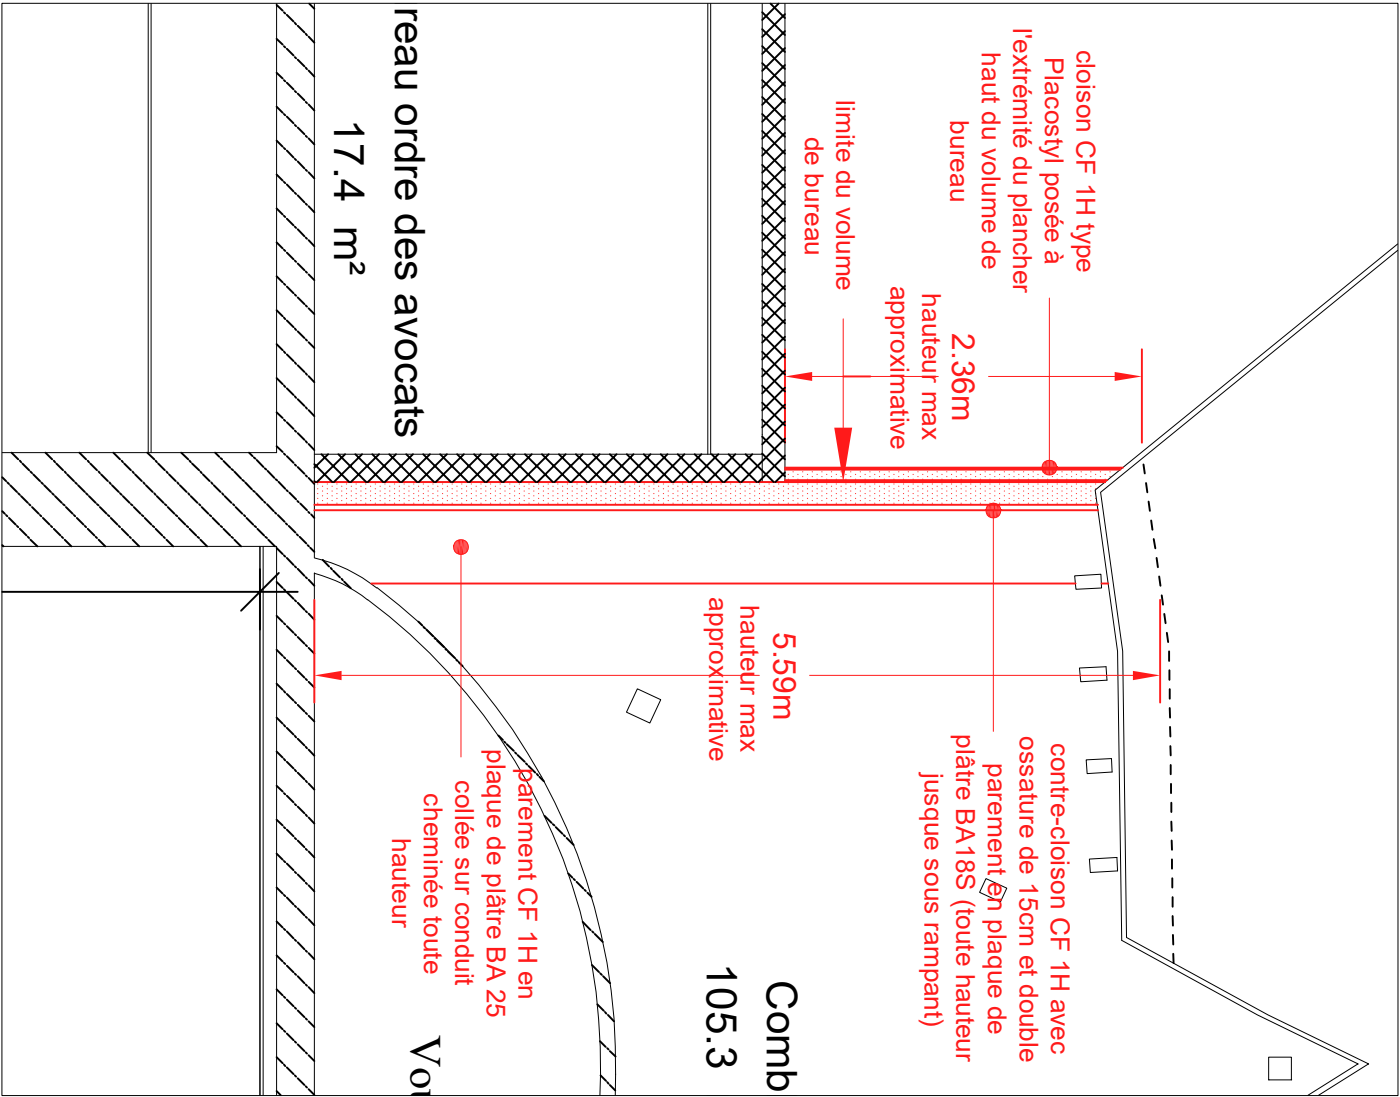

CLOISON DE RECOUPEMENT SUD

- Nota : 1. Les ajouts du projet par rapport à l'existant sont représentées en **rouge**
2. Les fonds de plan de l'existant sont issus de relevés de géomètre
3. Le relevé des éléments de charpente n'est pas exhaustif
4. Les côtes indiquées sont des côtes projet extrapolées à partir des plans de géomètre et sont indicatives ; l'entreprise devra s'adapter à l'existant avec précision à partir de ses relevés

Maître d'ouvrage : Ministère de la Justice Secrétariat Général / Direction Centre-Est Département Immobilier de Lyon		Repérage : 		Projet : Travaux de mise en sécurité des combles du Tribunal de Justice de Bonneville et de remplacement du système de climatisation	
Emetteur / Architecte : BAUDET & MAZOYER ARCHITECTES		DCE date : 06/02/2026 échelle : 1/50e		COUPE TRANSVERSALE Implantation recoupelement	
		Objet : Recoupelement des combles		n° plan : AR1-08 lot n°1 indice : -	

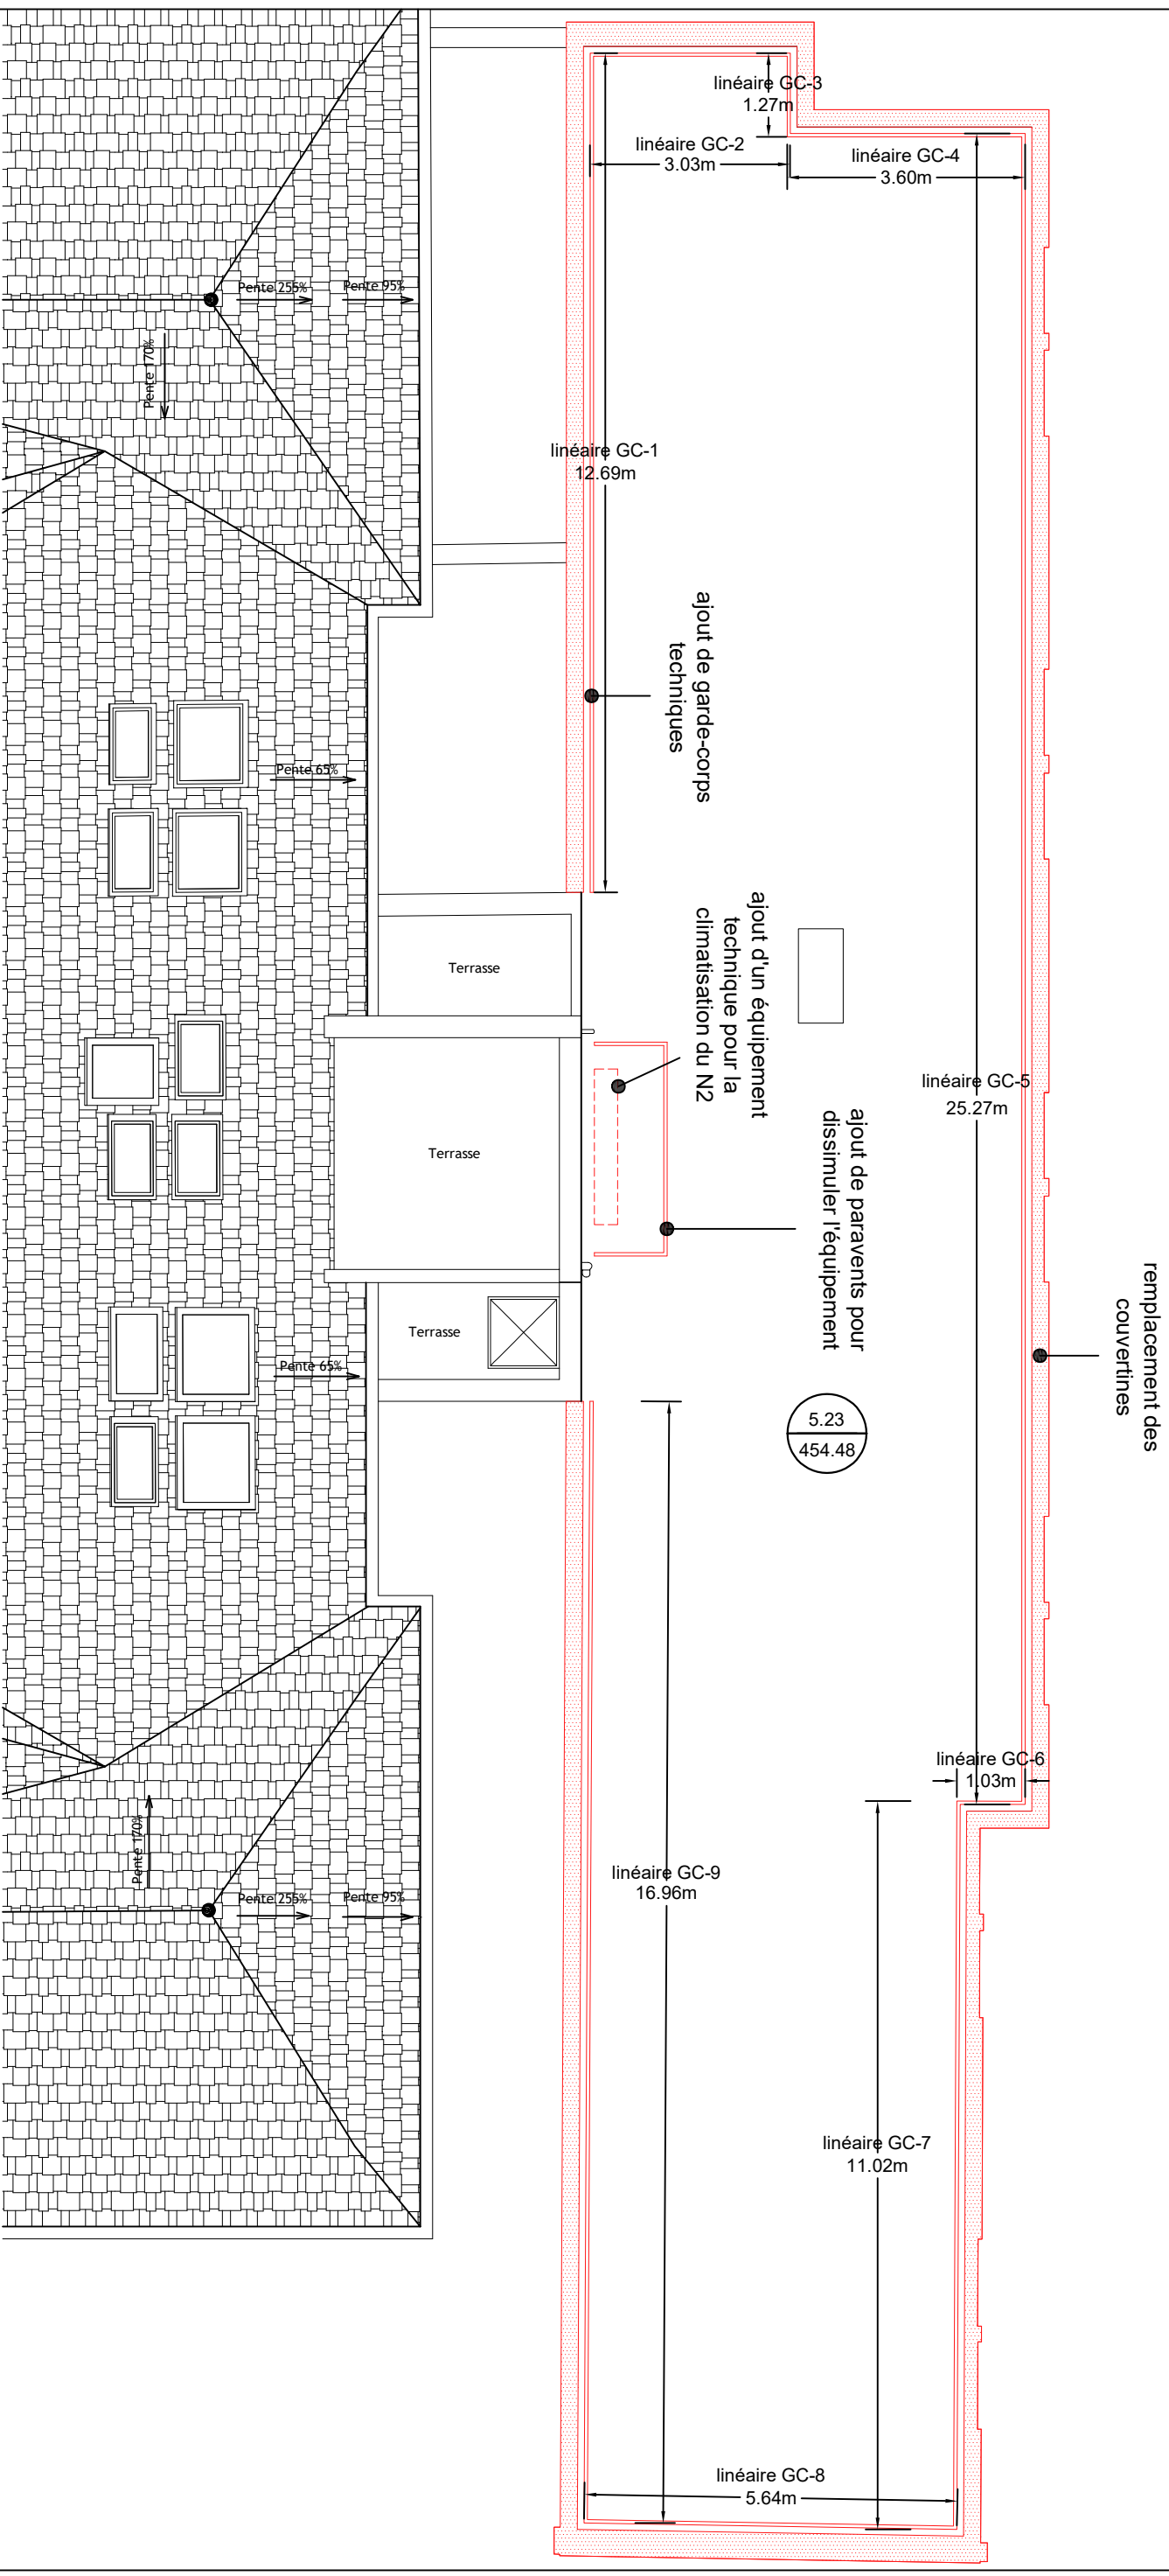

ajout de garde-corps

ajout d'un équipement technique pour la climatisation du N2

ajout de paravents pour dissimuler l'équipement

$$\frac{5.23}{454.48}$$

1. Les modifications par rapport à l'existant sont représentées en rouge
2. Les épaisseurs de relevé d'acrotère sont approximatives, elles ont été estimées sans dépose des couvertines existantes
3. Les linéaires et largeurs de couvertines sont indicatives et seront à relever sur site par l'entreprise ; l'objectif est de rester identique par rapport à l'existant
4. Les linéaires de garde-corps projetés et dépendront du modèle de garde-corps retenu par l'entreprise
5. Les fonds de plan de l'existant et les altimètres indiquées sont issus de relevés de géomètre

Maitre d'ouvrage :


Ministère de la Justice

**Secrétariat Général / Direction Centre-Est
Département Immobilier de Lyon**

Emetteur / Architecte :

BAUDET & MAZoyer
ARCHITECTES

Reperage :

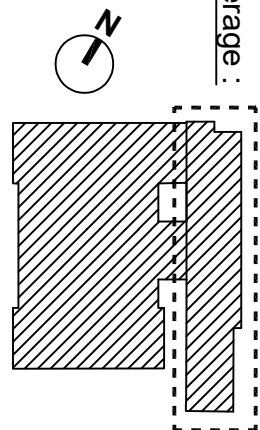

Project:

Travaux de mise en sécurité des combles du Tribunal de Justice de Bonneville et de remplacement du système de climatisation du N2

DOE

date :
06/02/2026

échelle :
1/100e


PLAN DE TOITURE DE L'ANNEXE

Objet : Couvertines - Garde-corps - Paravent

AR3-01

lot n°3
Serrurerie

Indice :

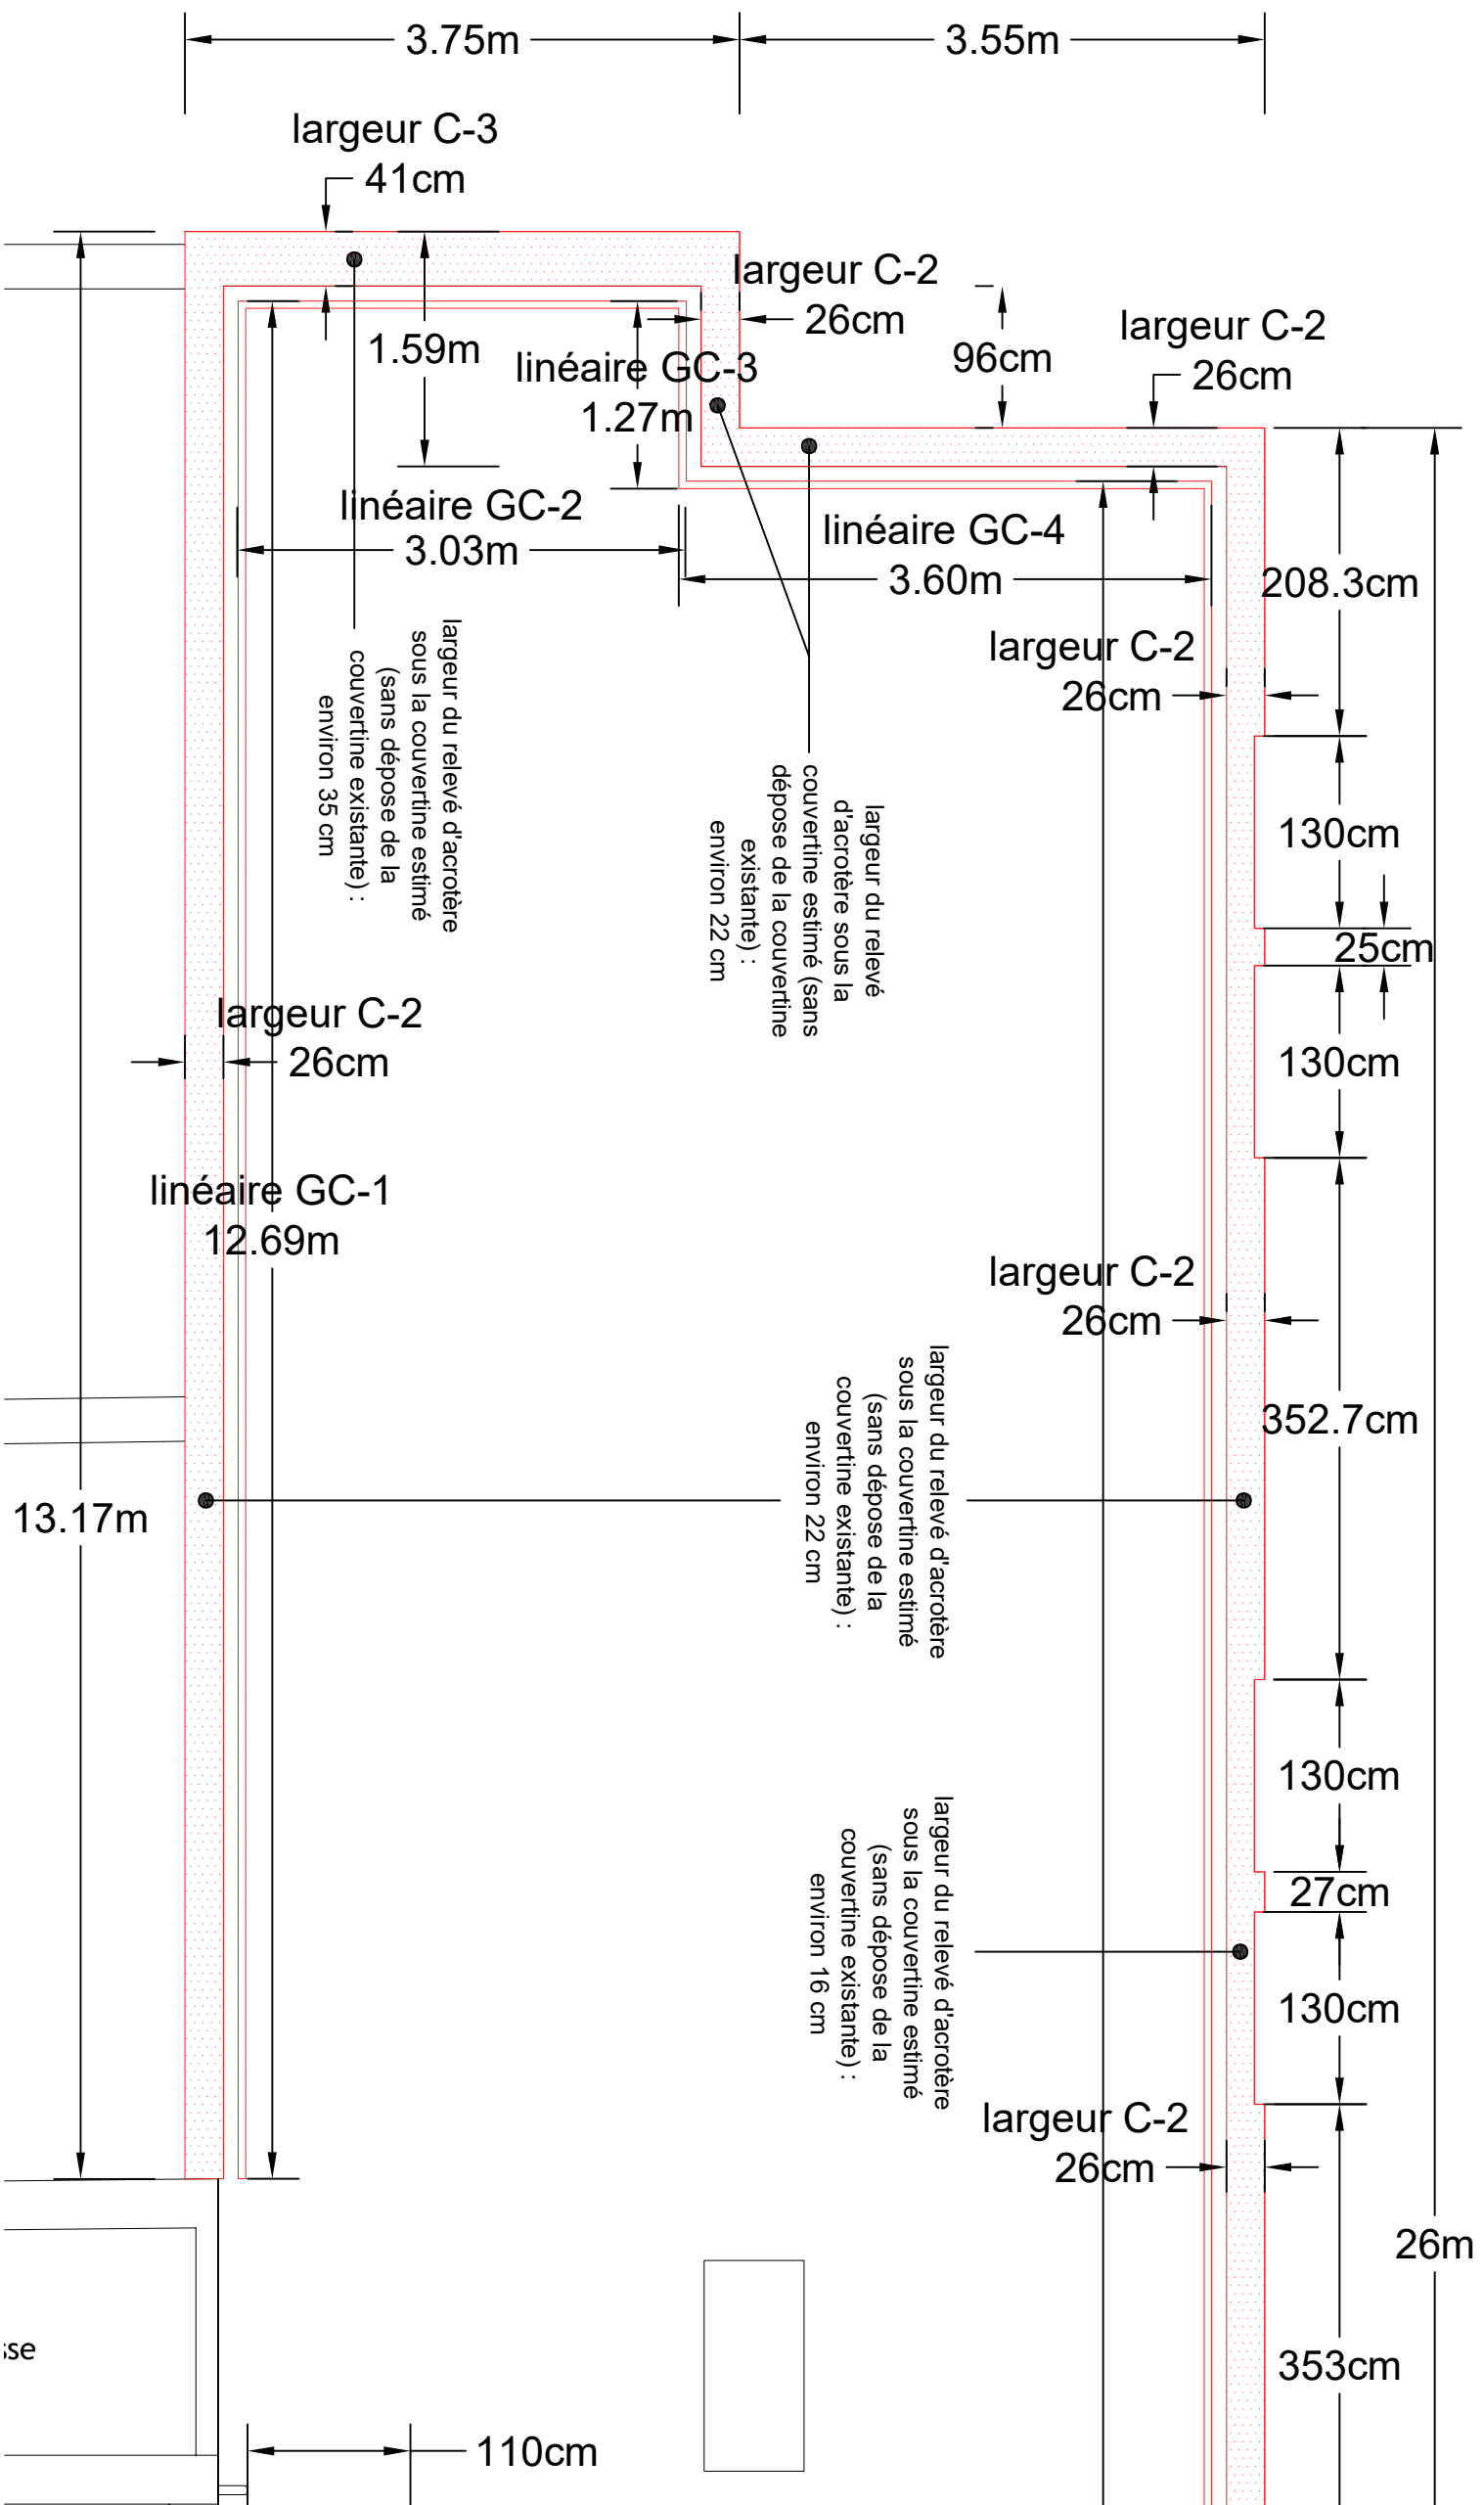

Nota :

1. Les modifications par rapport à l'existant sont représentées en rouge
2. Les épaisseurs de relevé d'acrotère sont approximatives, elles ont été estimées sans dépose des couvertines existantes
3. Les linéaires et largeurs de couvertines sont indicatives et seront à relever sur site par l'entreprise ; l'objectif est de rester identique par rapport à l'existant
4. Les linéaires de garde-corps projetés sont indicatifs et dépendront du modèle de garde-corps retenu par l'entreprise
5. Les fonds de plan de l'existant et les allimétries indiquées sont issus de relevés de géomètre

Maitre d'ouvrage :


Ministère de la Justice

**Secrétariat Général / Direction Centre-Est
Département Immobilier de Lyon**

Emetteur / Architecte :

BAUDET & MAZoyer
ARCHITECTES

Repérage :

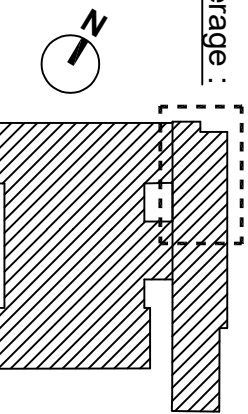

Projet:

Travaux de mise en sécurité des combles du Tribunal de Justice de Bonneville et de remplacement du système de climatisation du N2

DOE

date :
06/02/2026

échelle :
1/50e


PLAN DE TOITURE DE L'ANNEXE - zone nord

n° plan :
AR3-02


lot n°3
Serrurerie

indice :

Objet : Couvertines - Garde-corps - Paravent

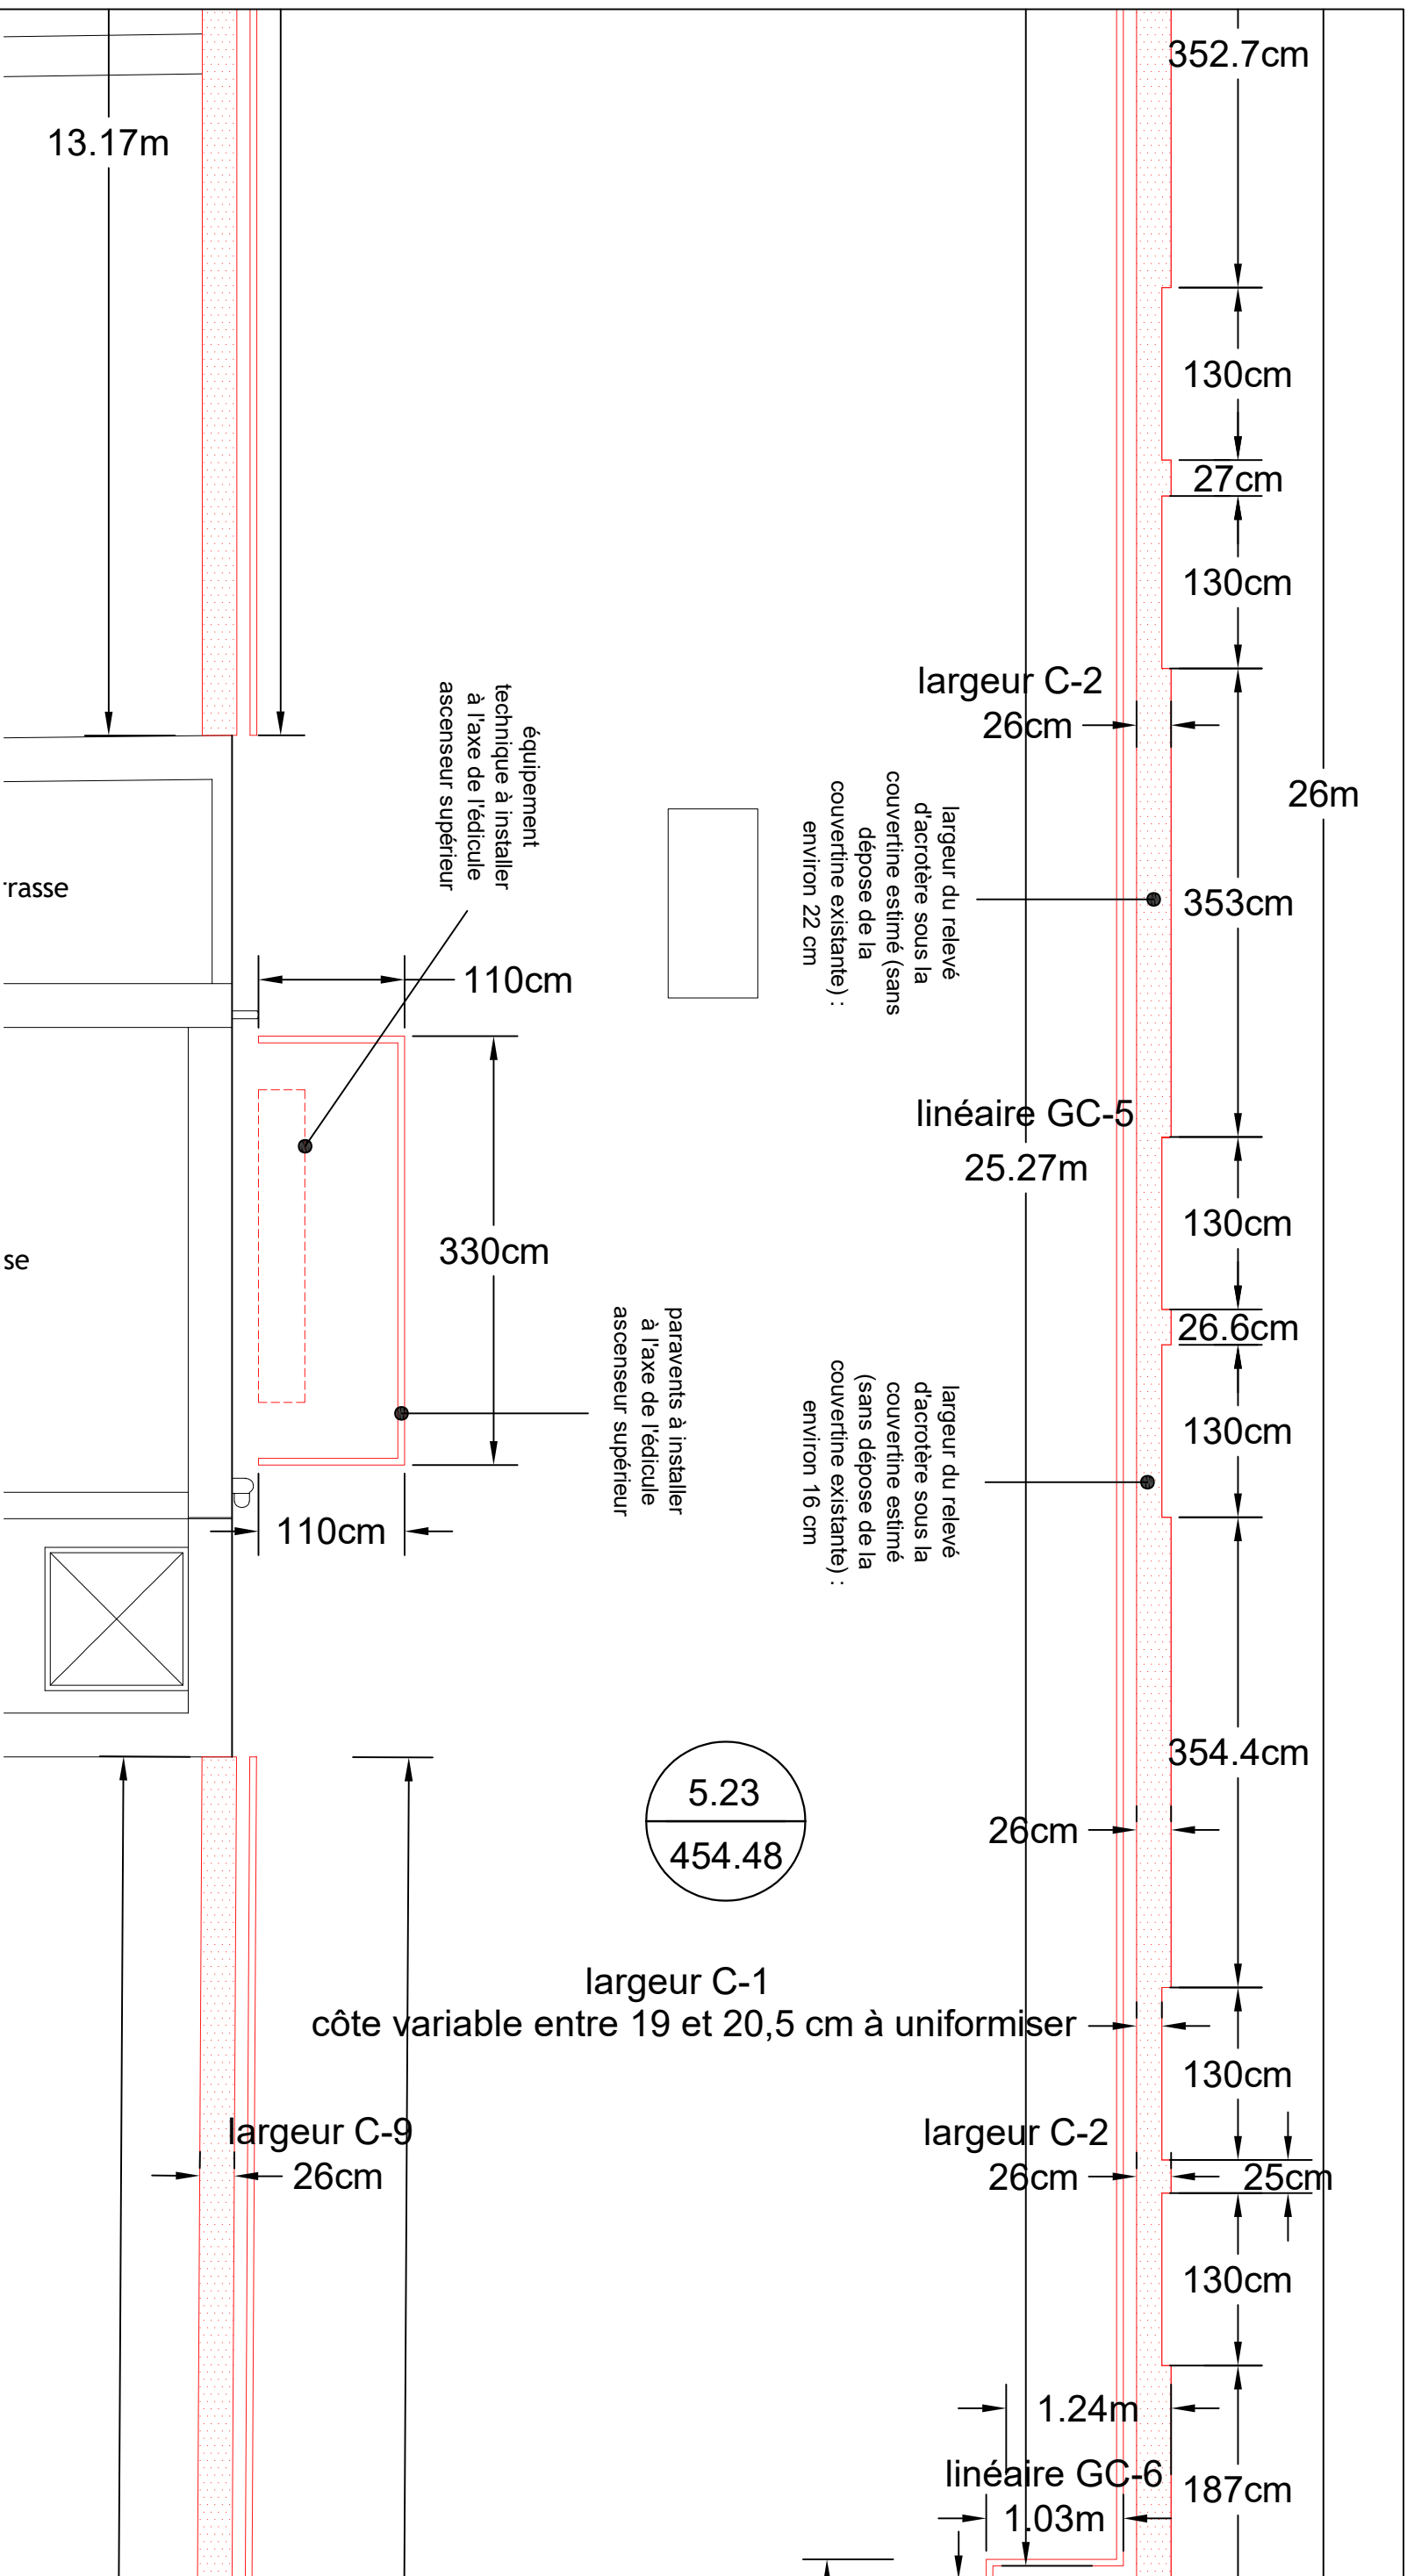

Maitre d'ouvrage : Ministère de la Justice Secrétariat Général / Direction Centre-Est Département Immobilier de Lyon		Repérage : 	
Emetteur / Architecte : BAUDET & MAZOYER ARCHITECTES		Projet : Travaux de mise en sécurité des combles du Tribunal de Justice de Bonneville et de remplacement du système de climatisation du N2	
DCE		date : 06/02/2026	
échelle : 1/50e		PLAN DE TOITURE DE L'ANNEXE - zone centrale	
Objet : Couvertines - Garde-corps - Paravent		n° plan : AR3-03	
		lot n°3 Serrurerie	
		indice : -	

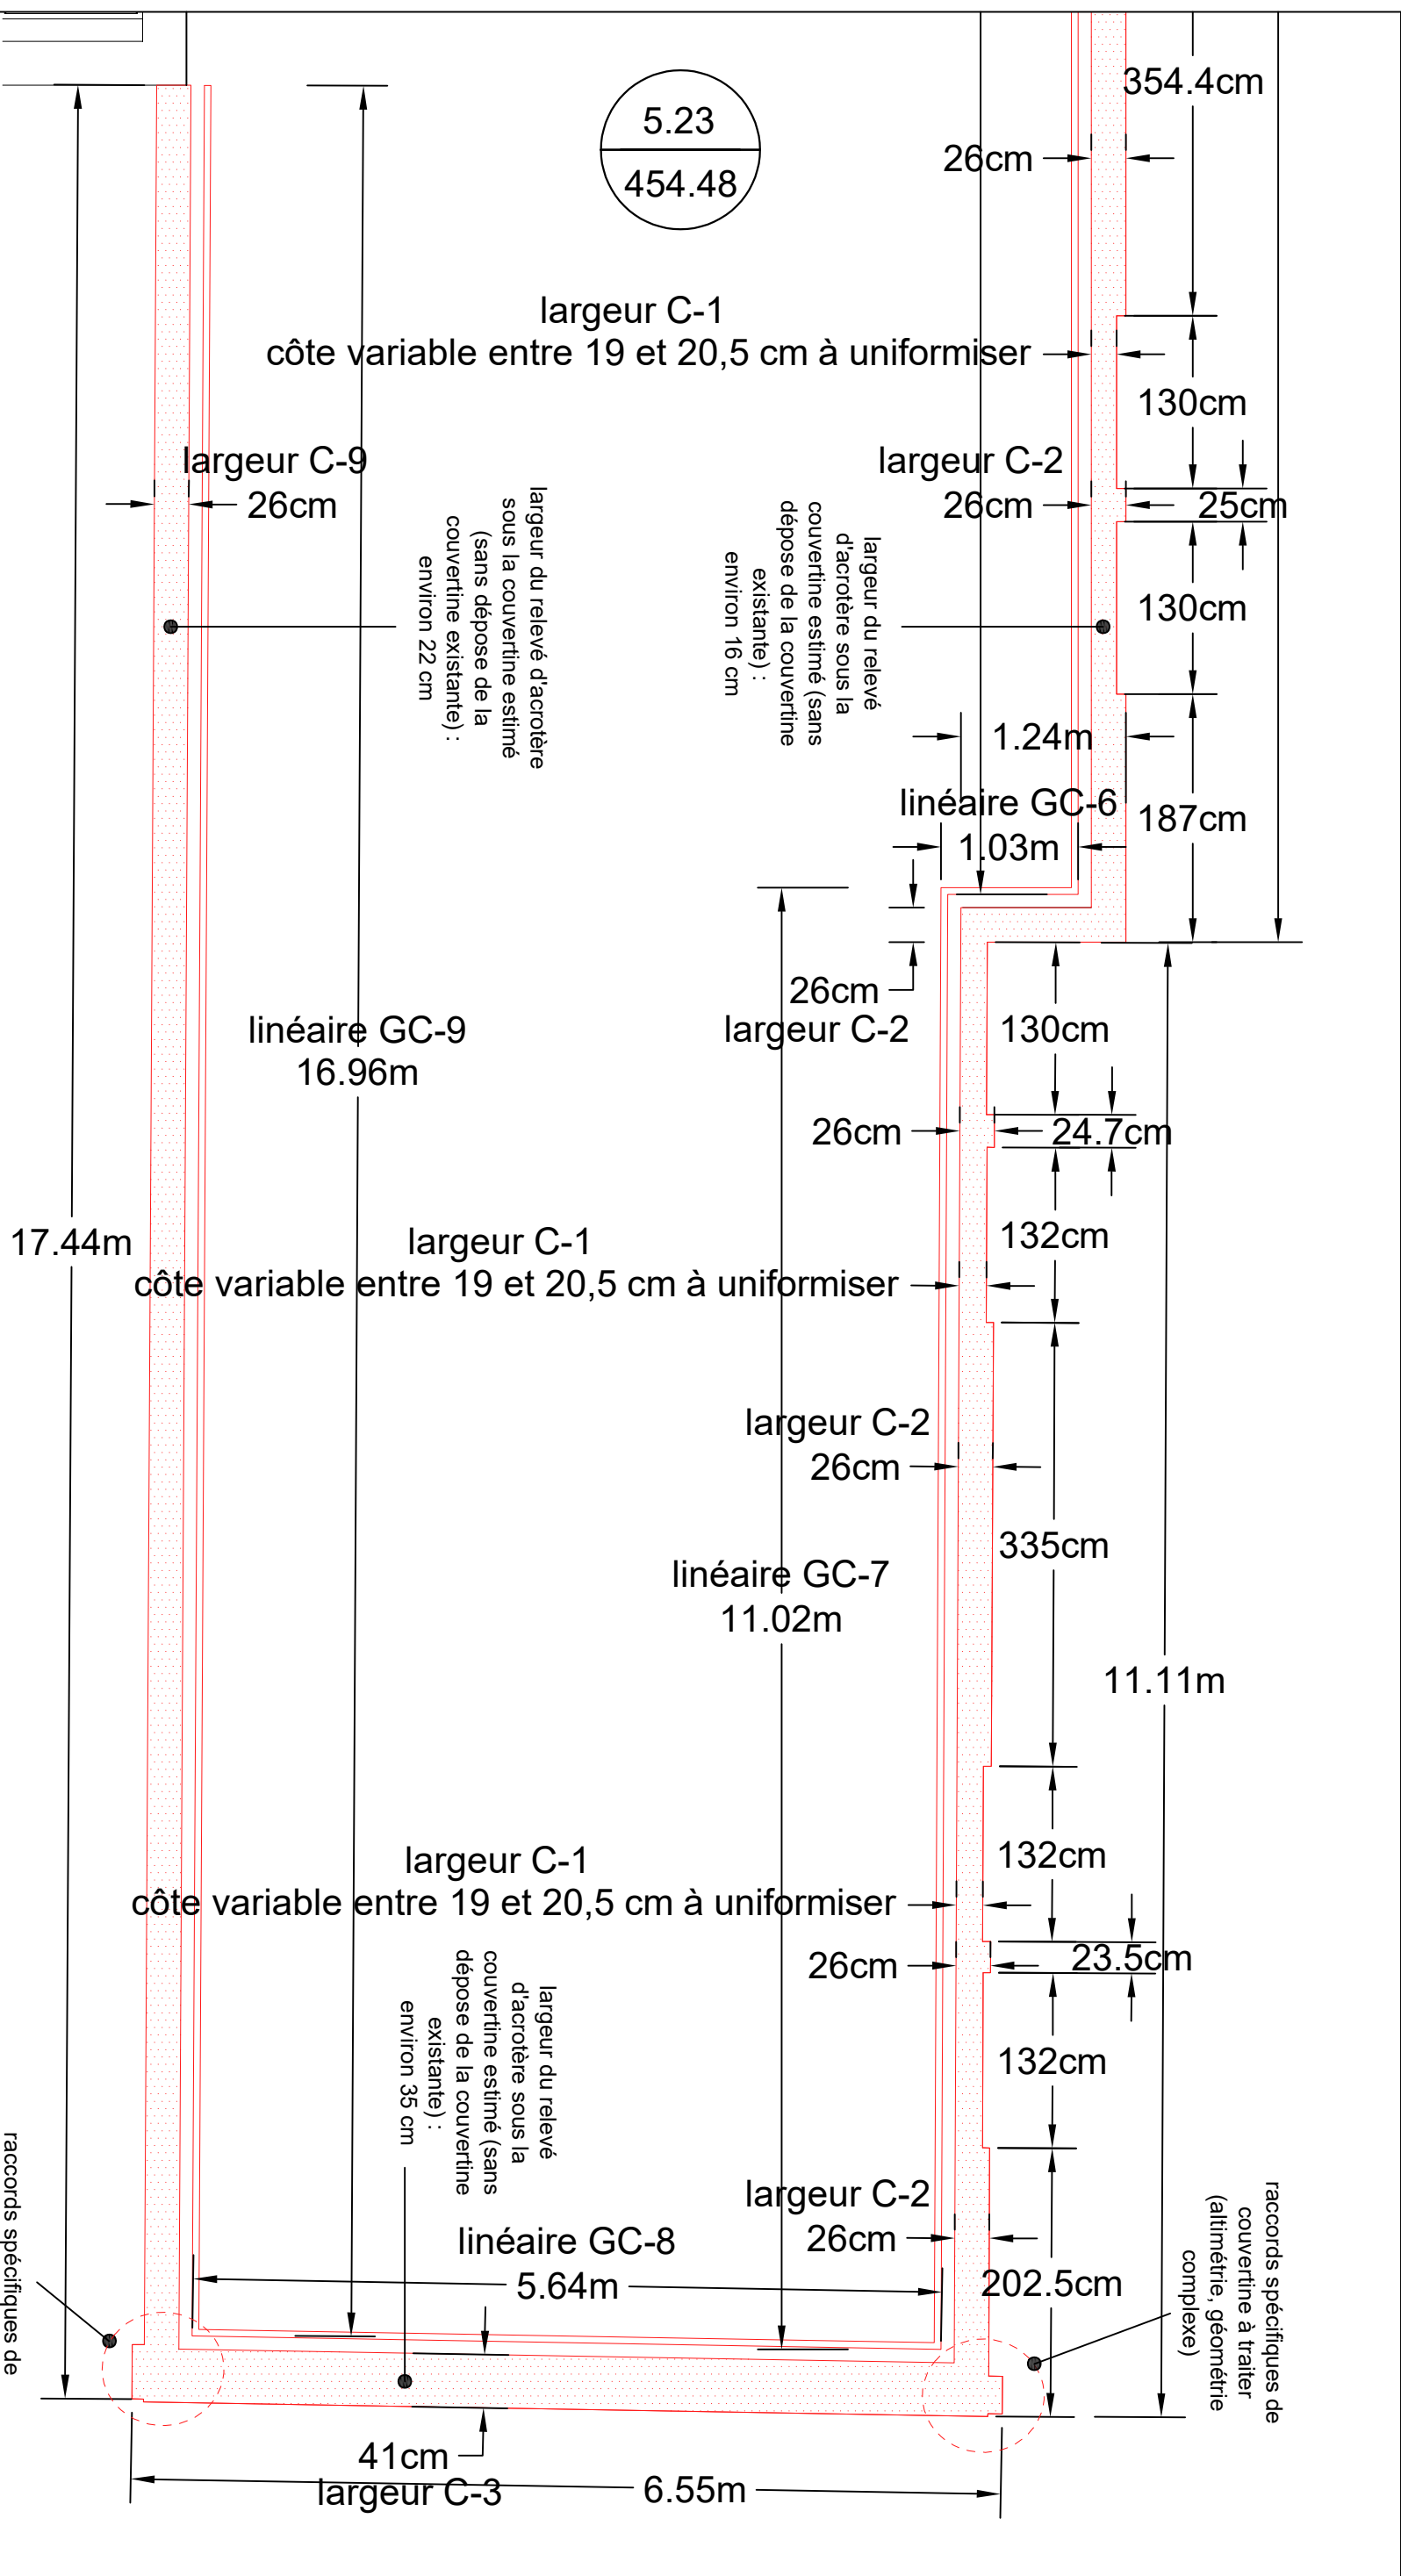


Nota :

1. Les modifications par rapport à l'existant sont représentées en rouge
2. Les épaisseurs de relevé d'acrotère sont approximatives, elles ont été estimées sans dépose des couvertines existantes
3. Les linéaires de garde-corps sont indicatifs et seront à relever sur site par l'entreprise ; l'objectif est de rester identique par rapport à l'existant
4. Les linéaires de garde-corps projetés et dépendront du modèle de garde-corps retenu par l'entreprise
5. Les fonds de plan de l'existant et les altimétries indiquées sont issus de relevés de géomètre

Ministère de la Justice

Emetteur / Architecte :

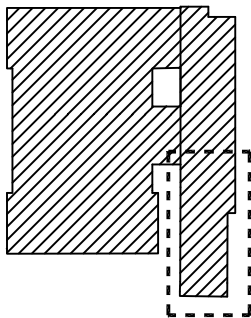BAUDET & MAZOWER
ARCHITECTES

Travaux de mise en sécurité des

combles du Tribunal de Justice de Bonneville et de remplacement du système de climatisation du N2

DOE

date :
06/02/2026

échelle :
1/50e

PLAN DE TOITURE DE


L'ANNEXE - zone sud

Objet : Couvertines - Garde-corps - Paravent

n° plan :
AR3-04


lot n°3
Serrurerie

indice :

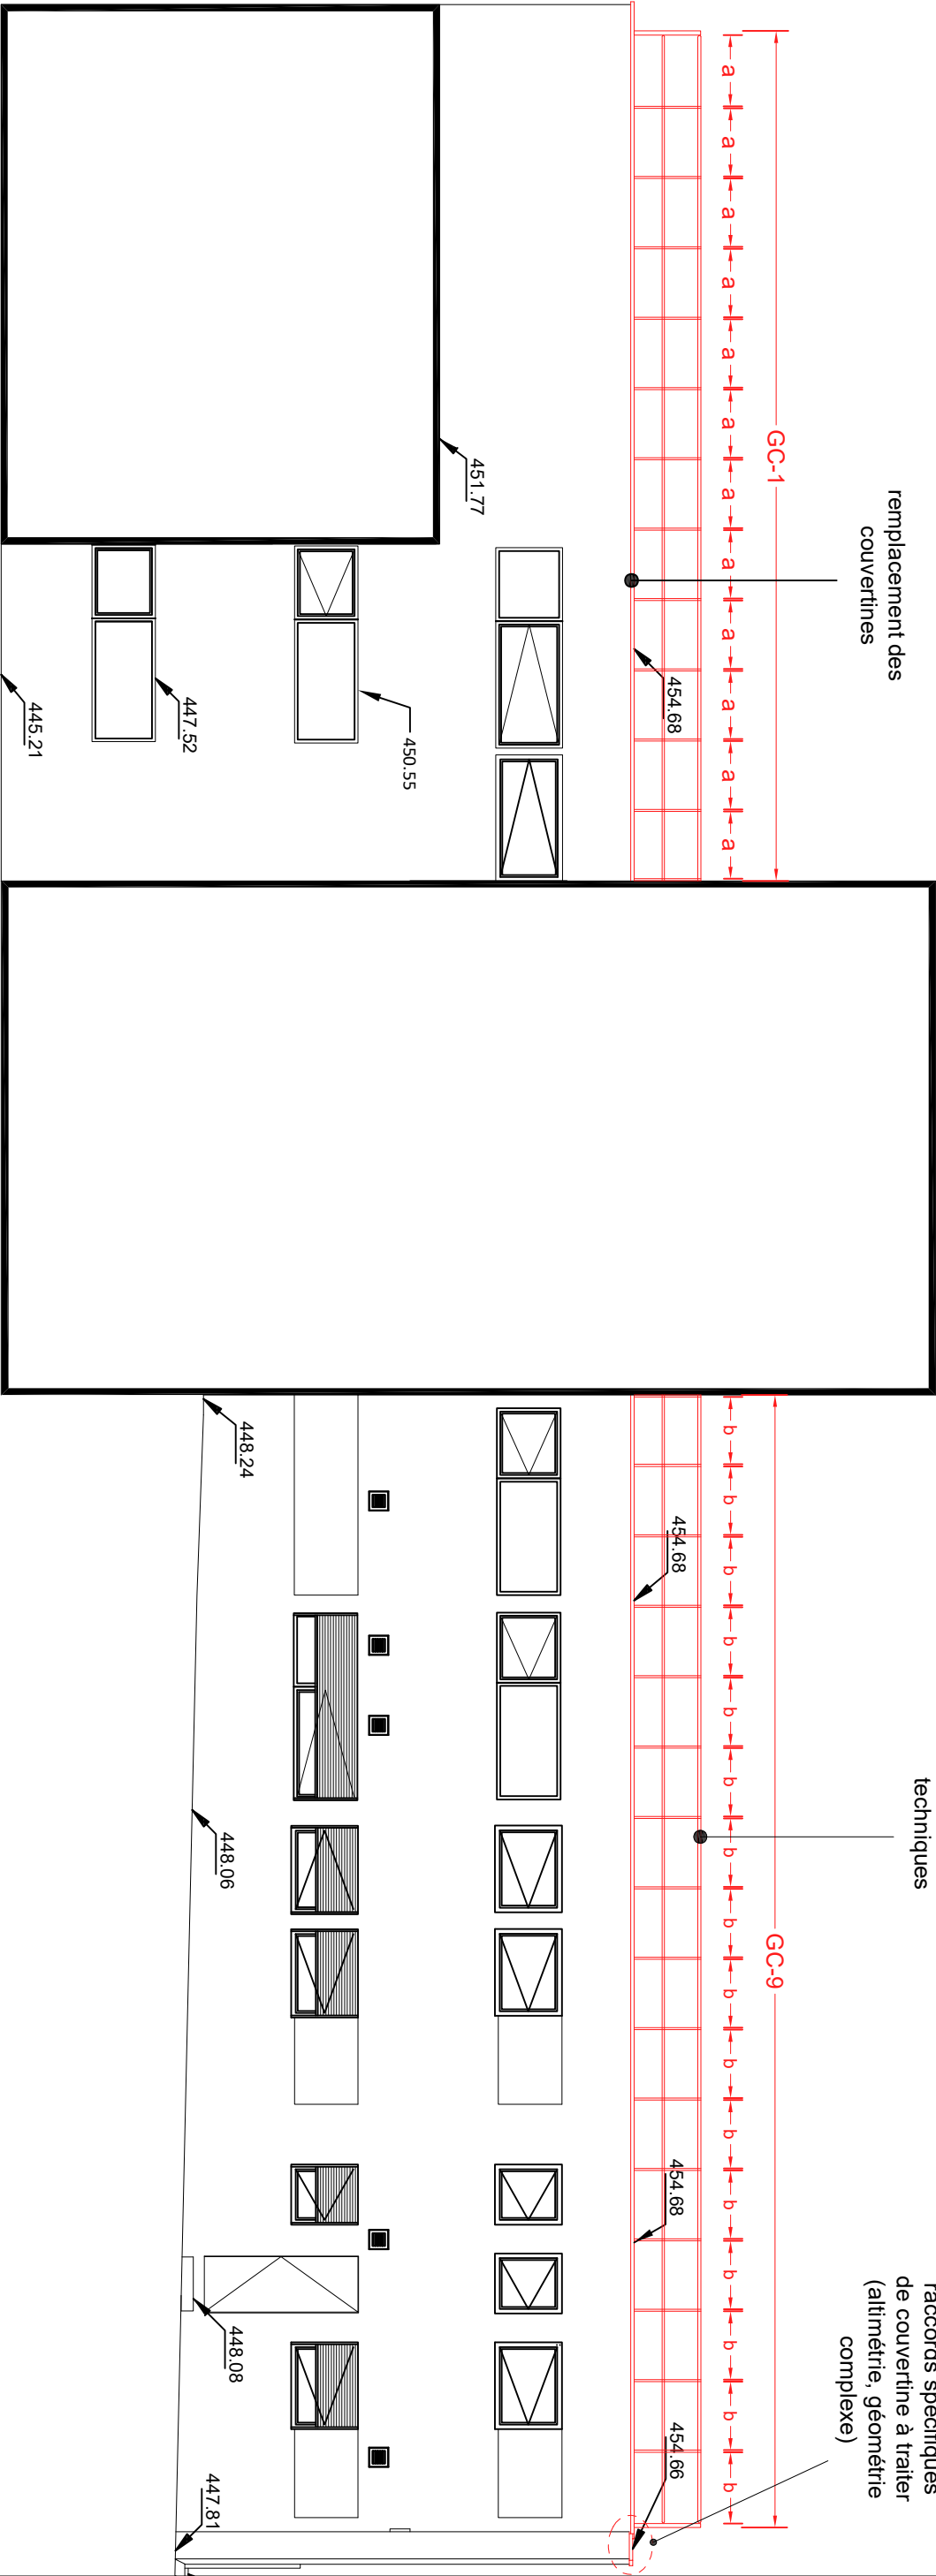


- Nota :
1. Les modifications par rapport à l'existant sont représentées en rouge
 2. Les linéaires de garde-corps projetés sont indicatifs et dépendront du modèle de garde-corps retenu par l'entreprise
 3. Les fonds de plan de l'existant et les altimétries indiquées sont issus de relevés de géomètre

Maitre d'ouvrage : Ministère de la Justice Secrétariat Général / Direction Centre-Est Département Immobilier de Lyon		Repérage : 		Projet : Travaux de mise en sécurité des combles du Tribunal de Justice de Bonneville et de remplacement du système de climatisation	
Emetteur / Architecte : BAUDET & MAZOYER ARCHITECTES		DCE date : 06/02/2026 échelle : 1/100e		FACADE SUD OUEST PROJET Objet : Couvertines - Garde-corps - Paravent	
		n° plan : AR3-05 lot n°3 Serrurerie		indice : -	

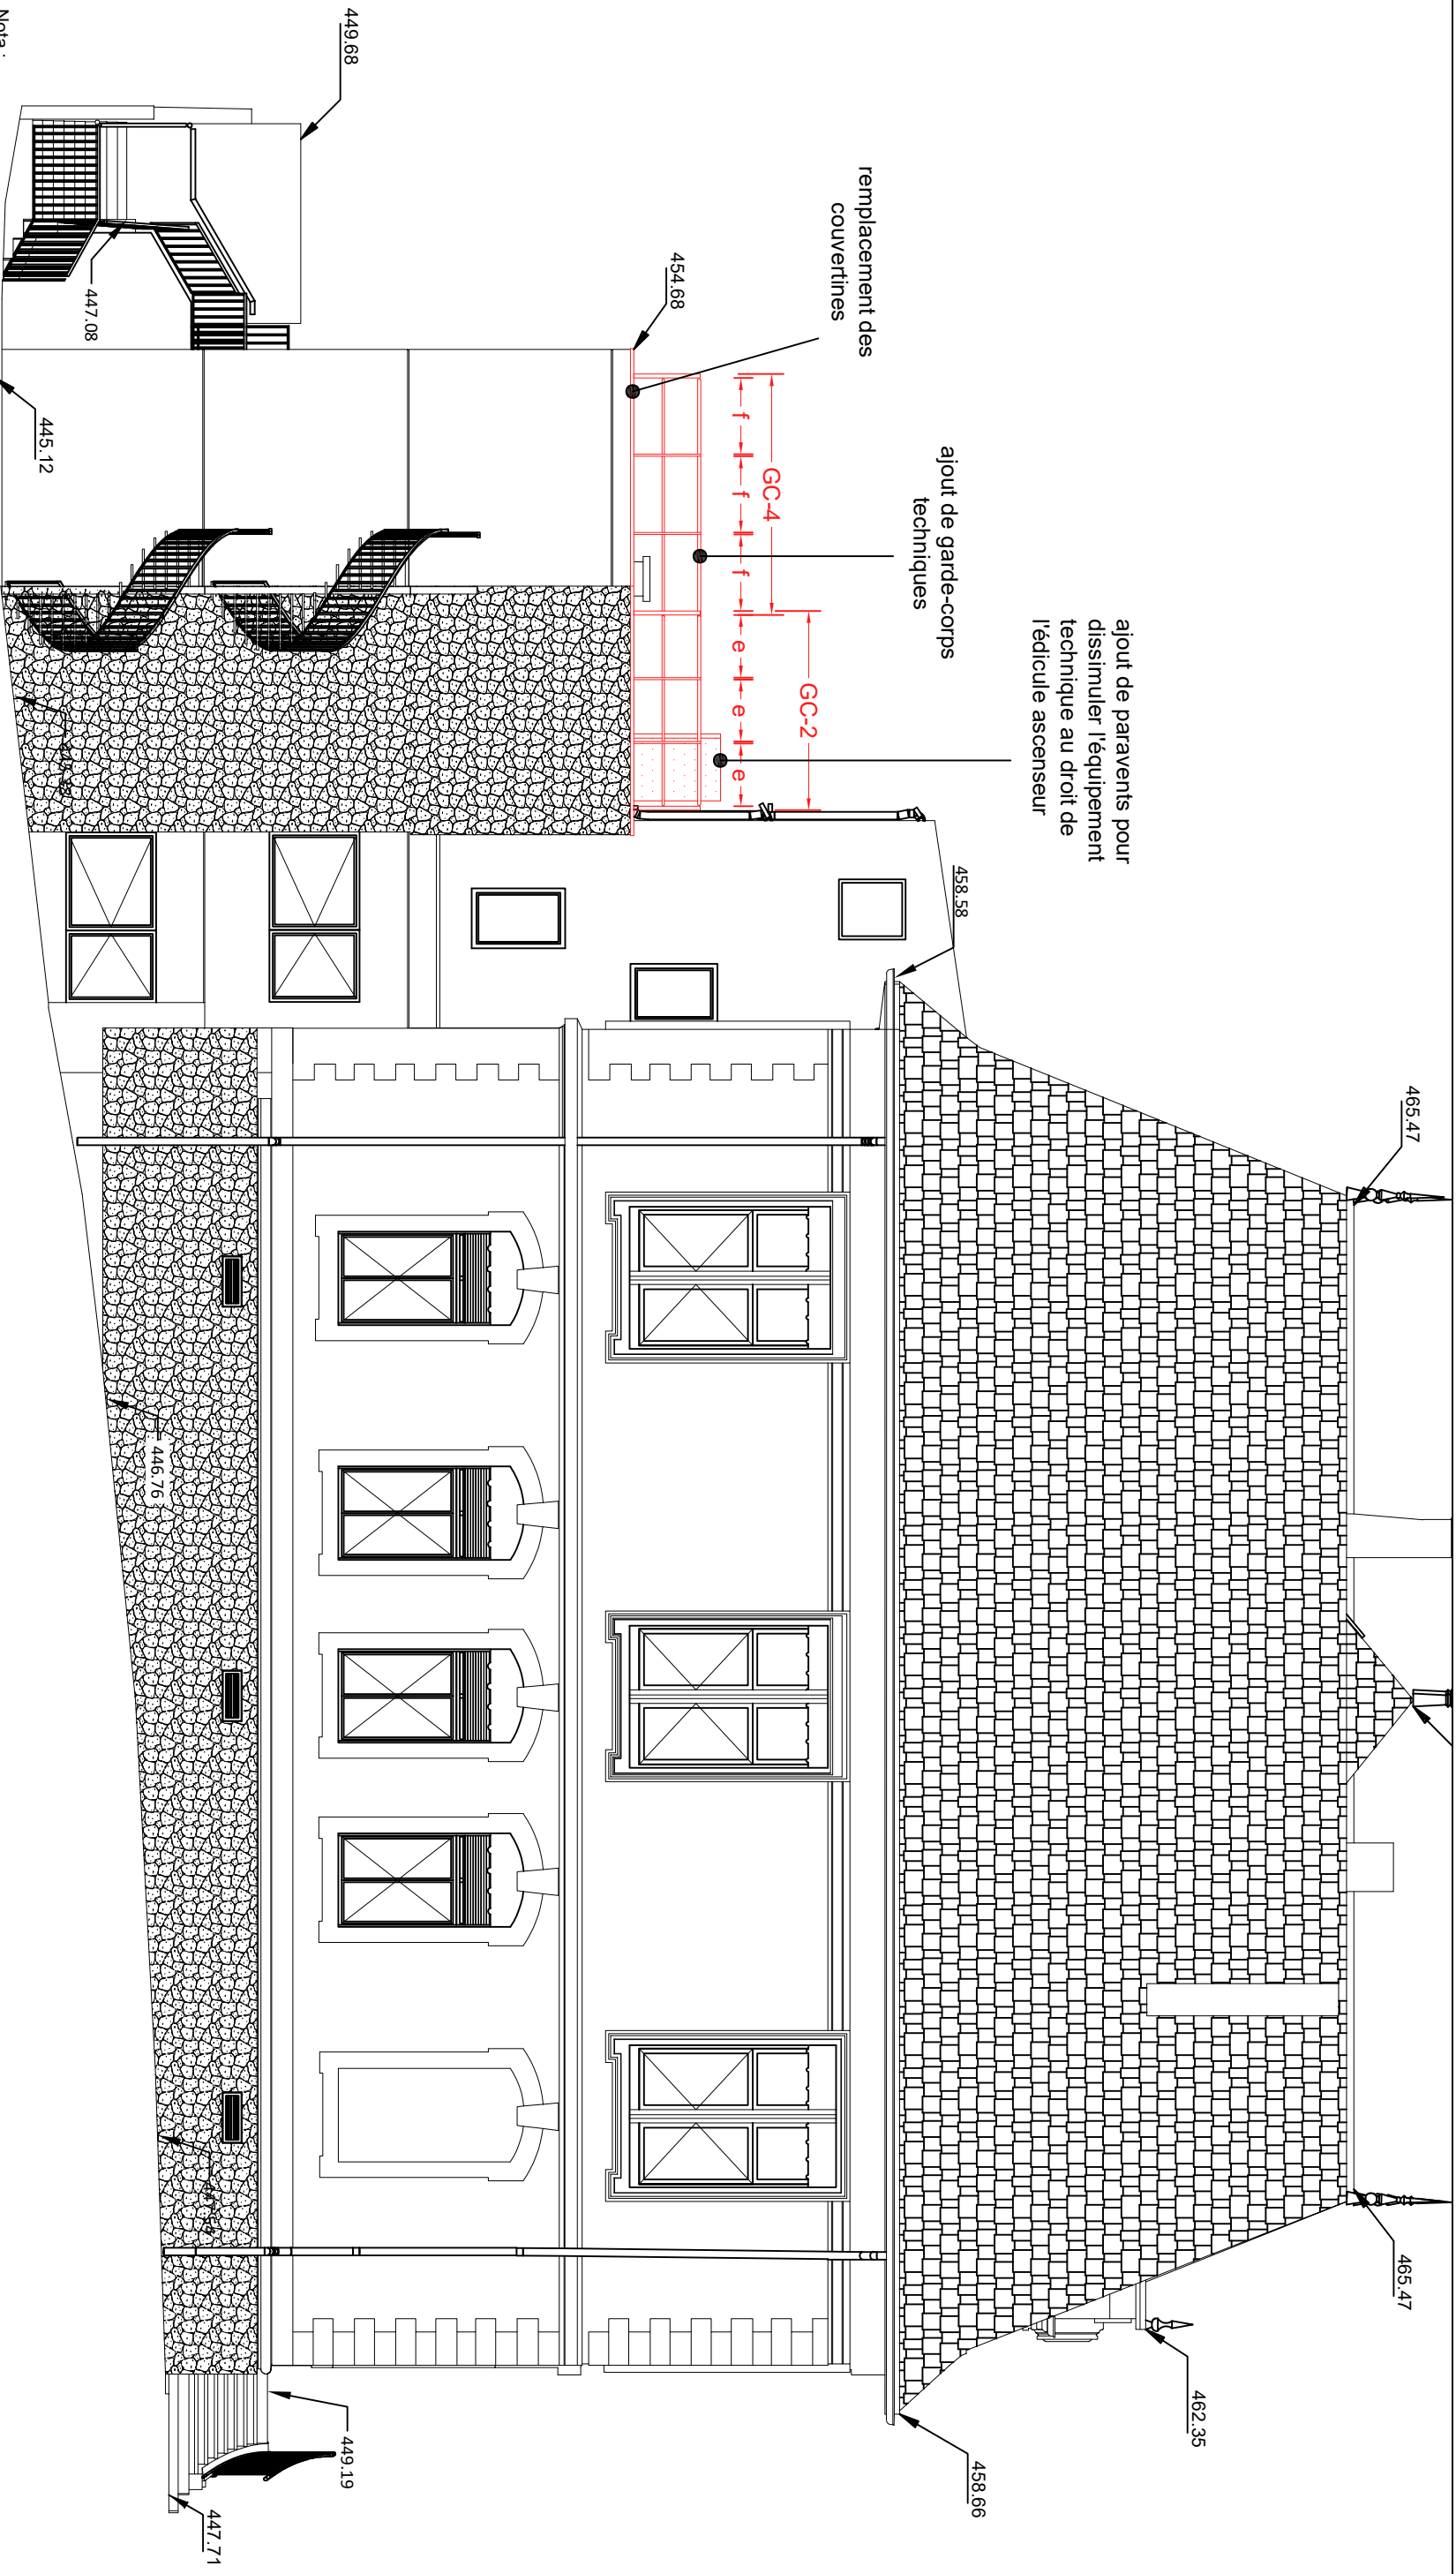


- Nota :
1. Les modifications par rapport à l'existant sont représentées en rouge
 2. Les linéaires de garde-corps projetés sont indicatifs et dépendront du modèle de garde-corps retenu par l'entreprise.
 3. Les fonds de plan de l'existant et les altimétries indiqués sont issus de relevés de géomètre

Maitre d'ouvrage : Ministère de la Justice Secrétariat Général / Direction Centre-Est Département Immobilier de Lyon		Repérage : 	
Emetteur / Architecte : BAUDET & MAZOYER ARCHITECTES		Projet : Travaux de mise en sécurité des combles du Tribunal de Justice de Bonneville et de remplacement du système de climatisation	
DCE		date : 06/02/2026	FACADE NORD OUEST PROJET
échelle : 1/100e		Objet : Couvertines - Garde-corps - Paravent	
n° plan : AR3-06		lot n°3 Serrurerie	indice : -

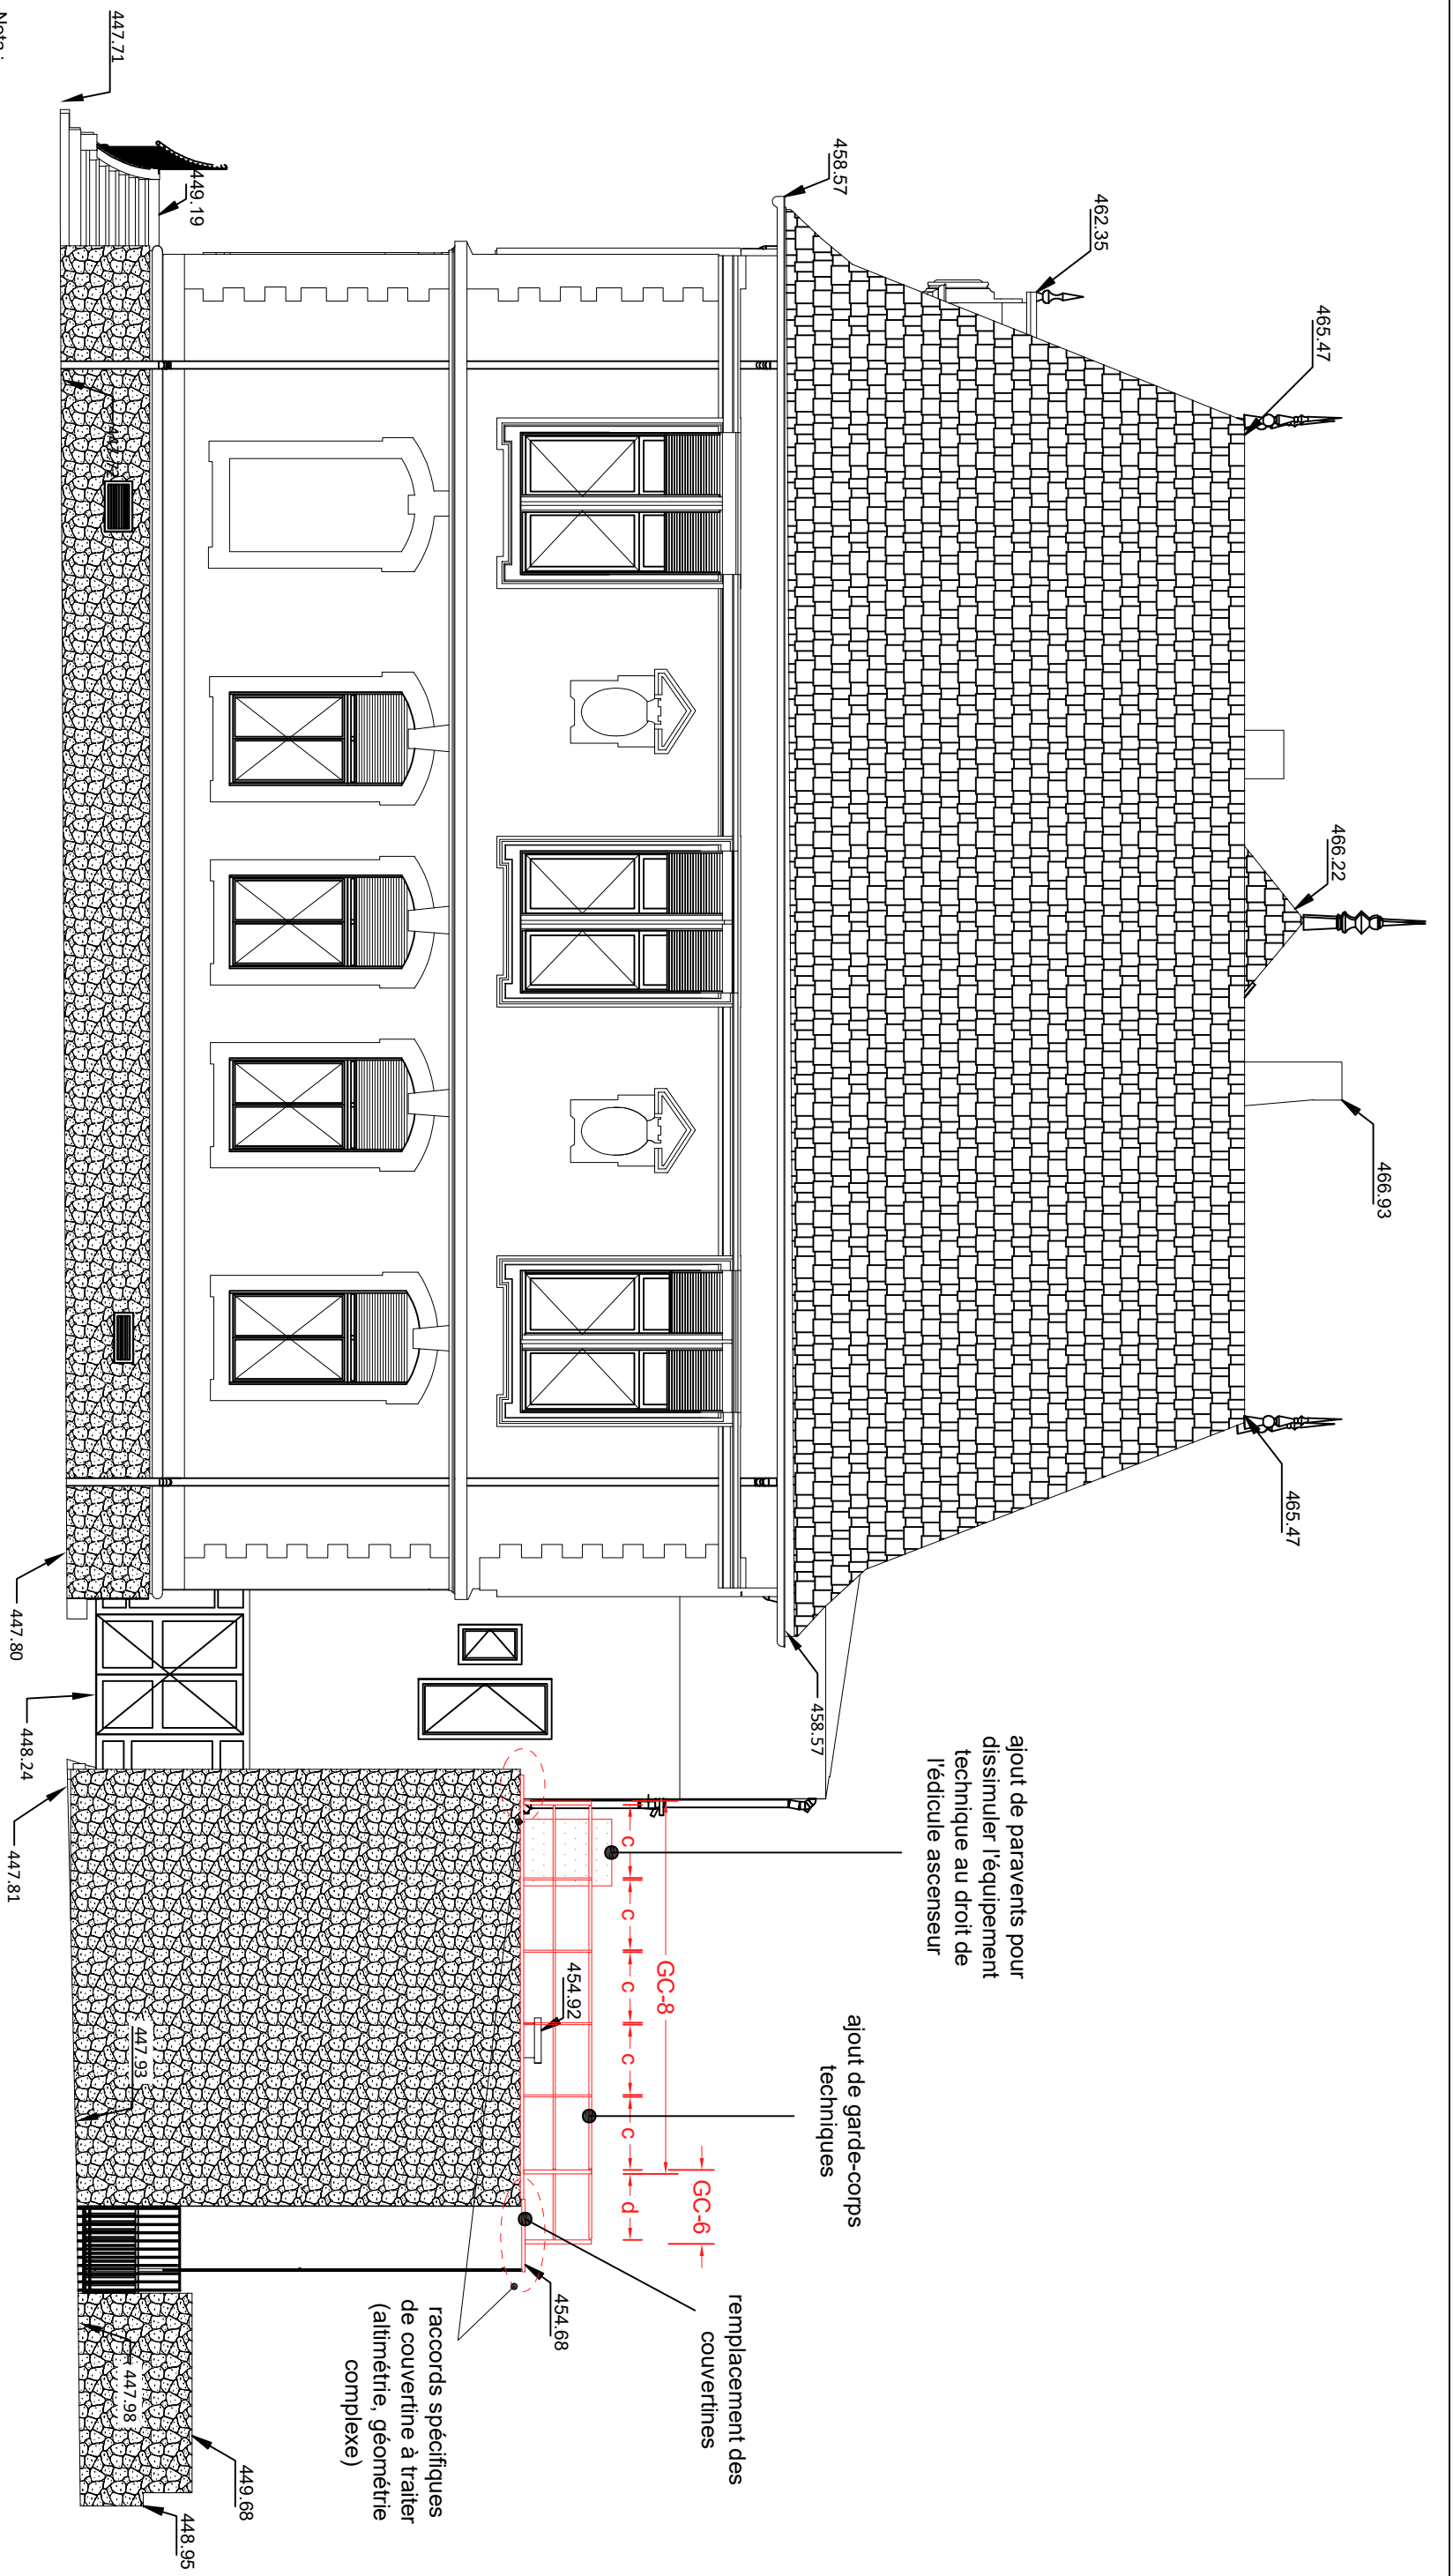

Nota :
1. Les modifications par rapport à l'existant sont représentées en rouge
2. Les linéaires de garde-corps projetés sont indicatifs et dépendront du modèle de garde-corps retenu par l'entreprise.
3. Les fonds de plan de l'existant et les altimétries indiqués sont issus de relevés de géomètre

Maitre d'ouvrage : Ministère de la Justice Secrétariat Général / Direction Centre-Est Département Immobilier de Lyon		Repérage : 		Projet : Travaux de mise en sécurité des combles du Tribunal de Justice de Bonneville et de remplacement du système de climatisation	
Emetteur / Architecte : BAUDET & MAZOYER ARCHITECTES		DCE date : 06/02/2026 échelle : 1/100e		FACADE SUD EST PROJET	
		Objet : Couvertines - Garde-corps - Paravent		n° plan : AR3-08 lot n°3 Serrurerie indice : -	

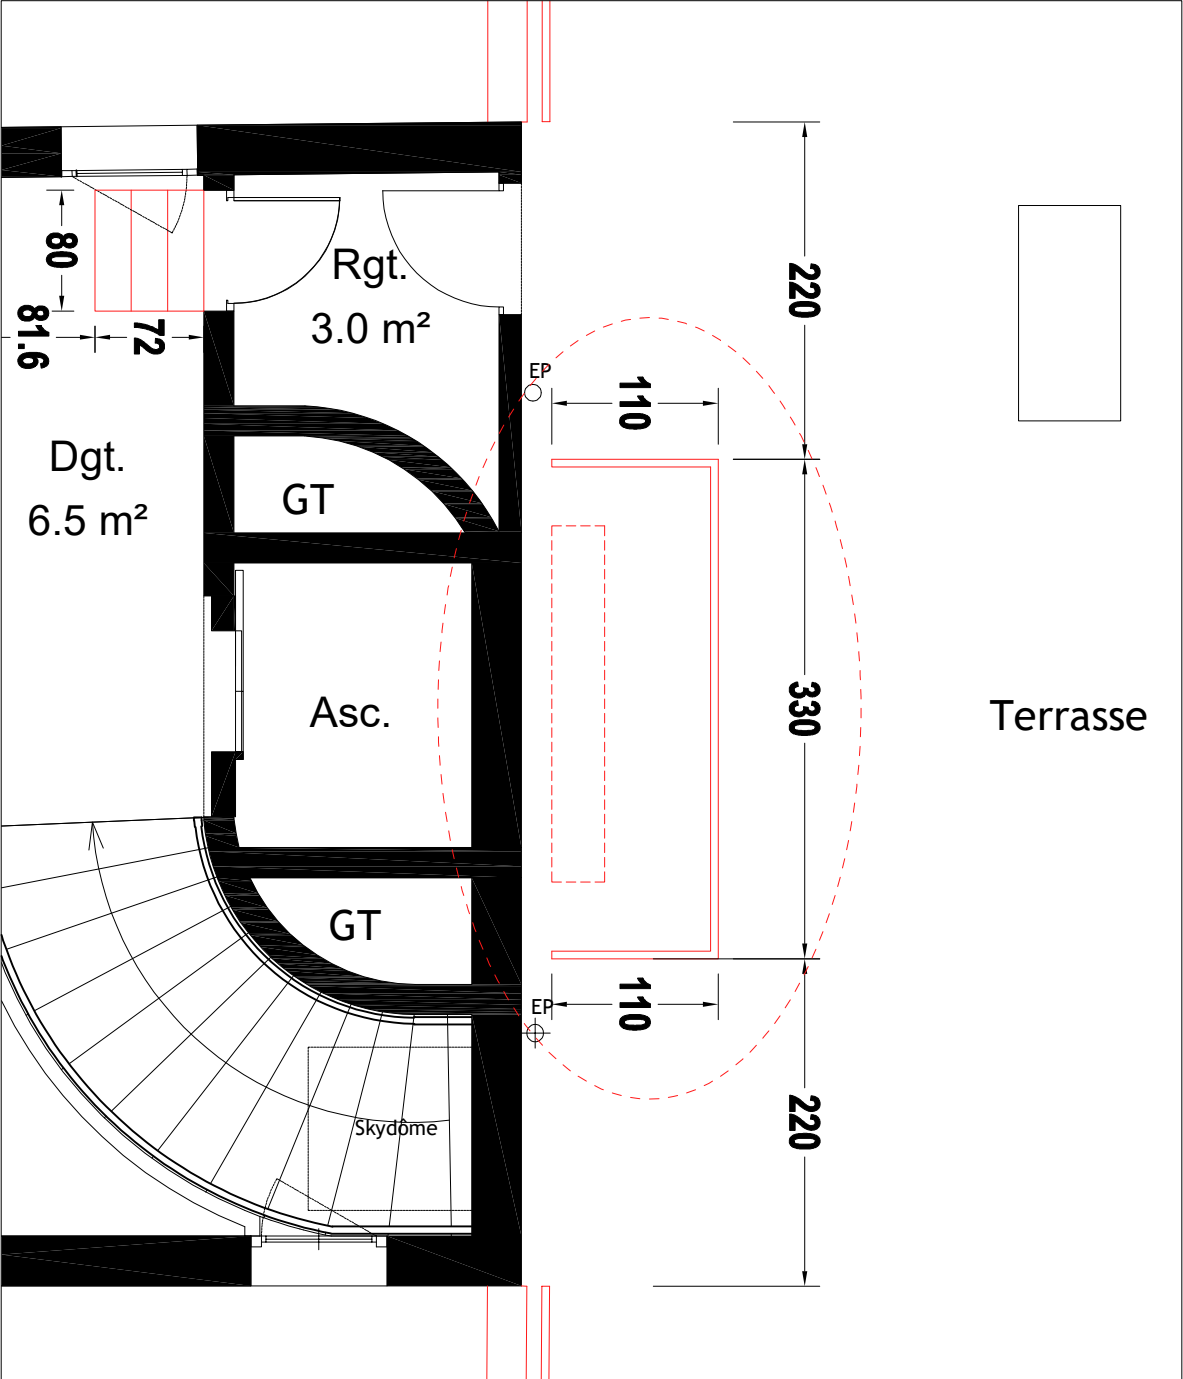

PLAN D'IMPLANTATION PARAVENT LESTE - 1/50e

Principe :

Paravents prévus en habillage devant le nouvel équipement technique et à distance pour permettre la station debout entre celui-ci et les paravents.


Paravent lesté de 1,5 m de hauteur formé par l'assemblage de plusieurs modules eux-même composés d'un socle (par contrepois de poids suffisant et adapté) et d'un panneau métallique laqué dans une teinte dito enduit de façade avec perforation ronde régulière (principe ci-contre) de dimension et d'espacement à définir après étude pour éviter la prise au vent des panneaux.

Nota :

1. Les modifications par rapport à l'existant sont représentées en rouge
2. Les fonds de plan de l'existant sont issus de relevés de géomètre


Maitre d'ouvrage :
Ministère de la Justice
Secrétariat Général / Direction Centre-Est
Département Immobilier de Lyon

Emetteur / Architecte :
BAUDET & MAZOYER
ARCHITECTES

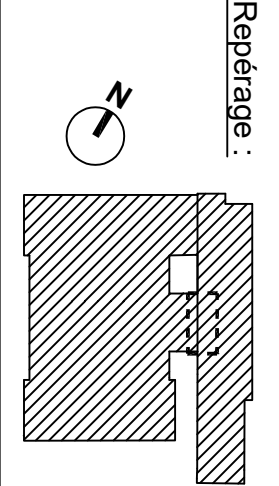


Projet :
Travaux de mise en sécurité des combles du Tribunal de Justice de Bonneville et de remplacement du système de climatisation

DCE	DETAILS DE PRINCIPE DES PARAVENTS		n° plan : AR3-09
	date : 06/02/2026	lot n°3 Serrurerie	
	échelle : variable	Objet : Emmarchements intérieurs pour accès à la toiture terrasse de l'annexe (N1)	indice : -

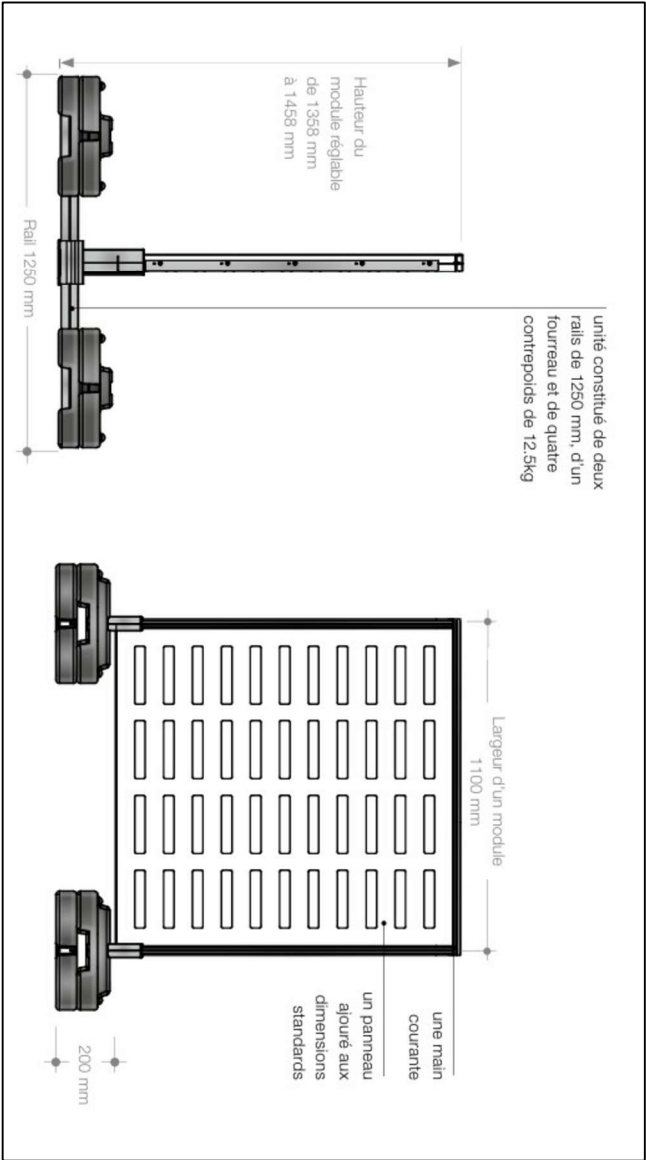

PRINCIPE DE PARAVENT (à titre d'exemple modèle Paravent de chez Dani Alu ci-dessus et ci-dessous)


Hauteur à retenir : 1500 mm

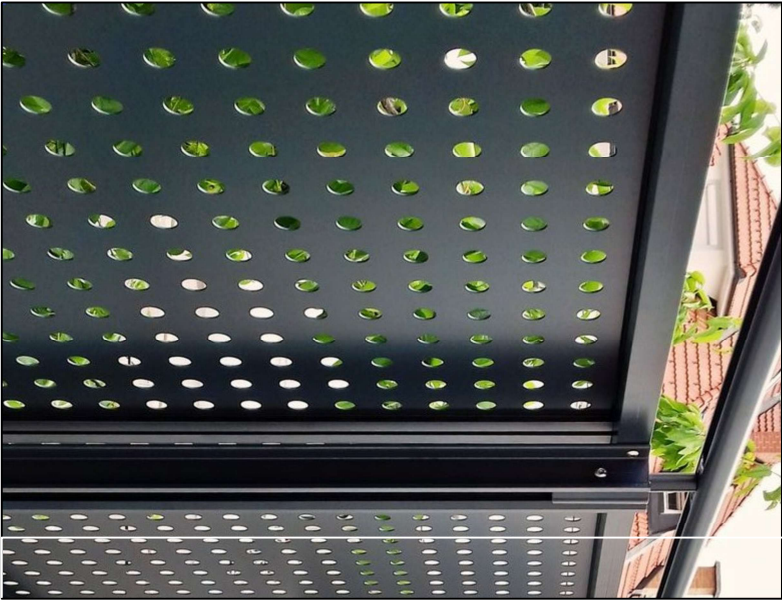

PRINCIPE DE PERFORATION RONDE




PRINCIPE DE PARAVENT (à titre d'exemple modèle Paravent de chez Dani Alu ci-dessus)

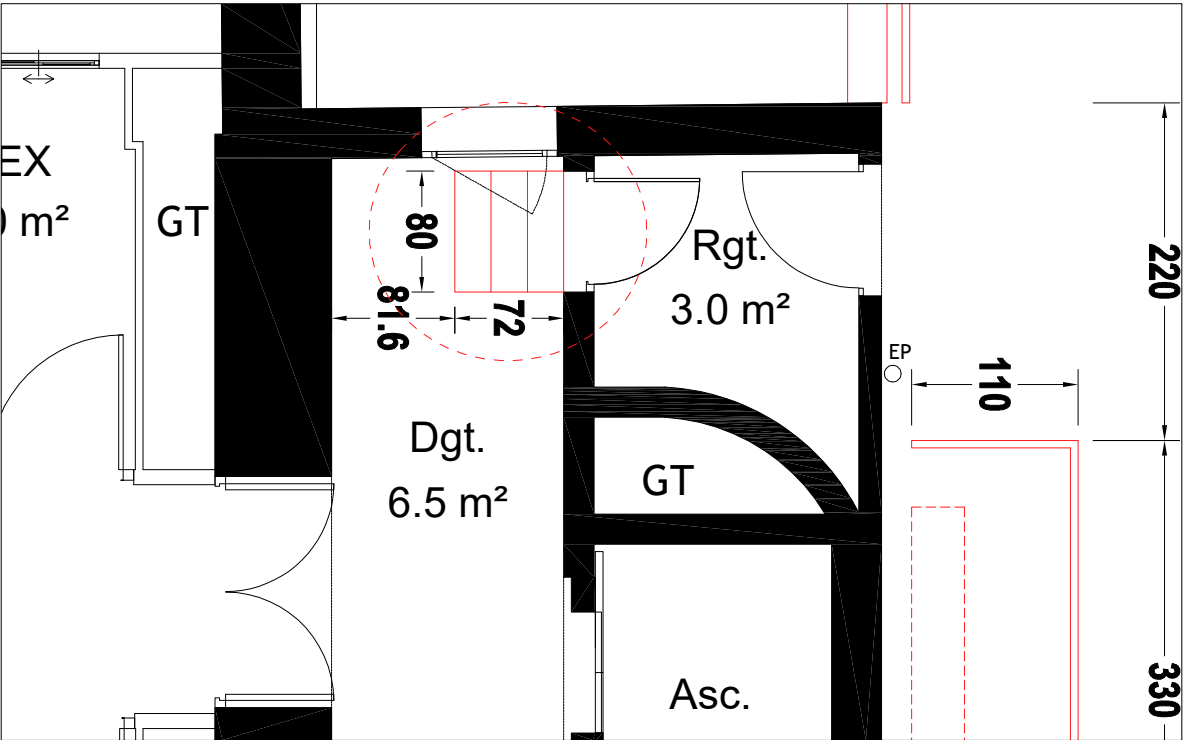


PLAN D'IMPLANTATION - 1/50e

Principe :


Emmarchement formé à partir de l'assemblage de 4 ensembles tubulaires (3 marches et 1 garde-corps) et de 6 tôles pleines et pliées 4 faces formant giron et contre-marche et assurant la rigidité des ensembles (des marches), selon détails ci-contre.

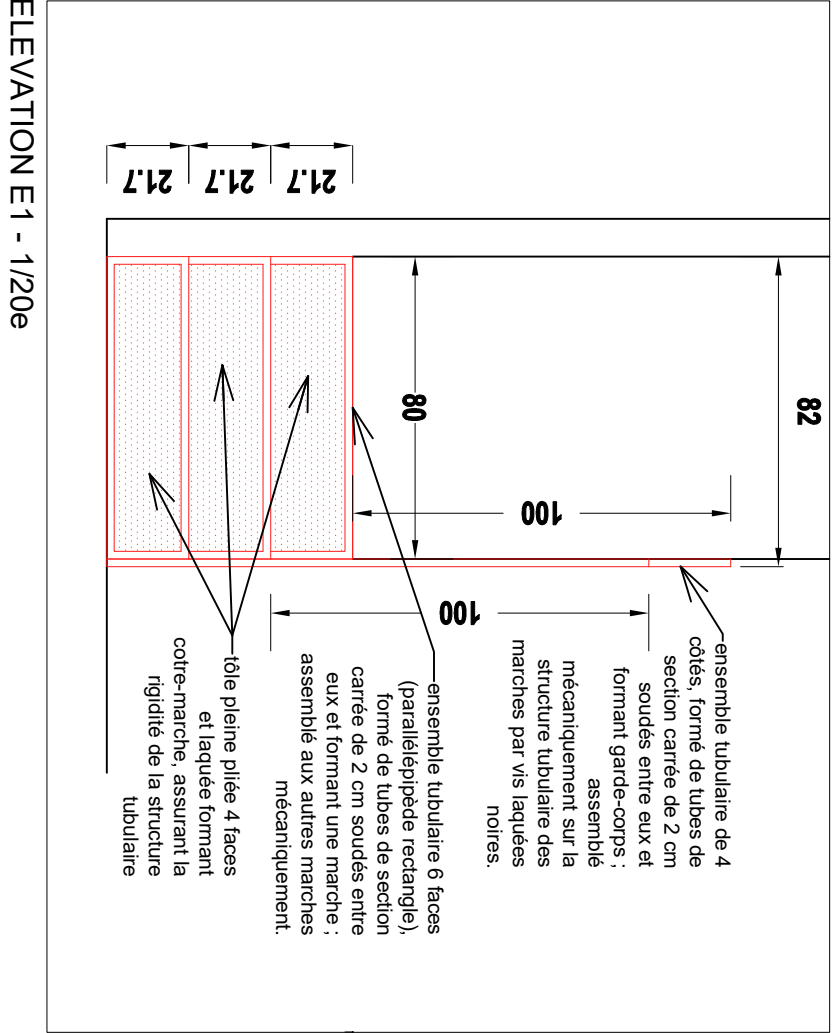


ELEVATION E1 - 1/20e

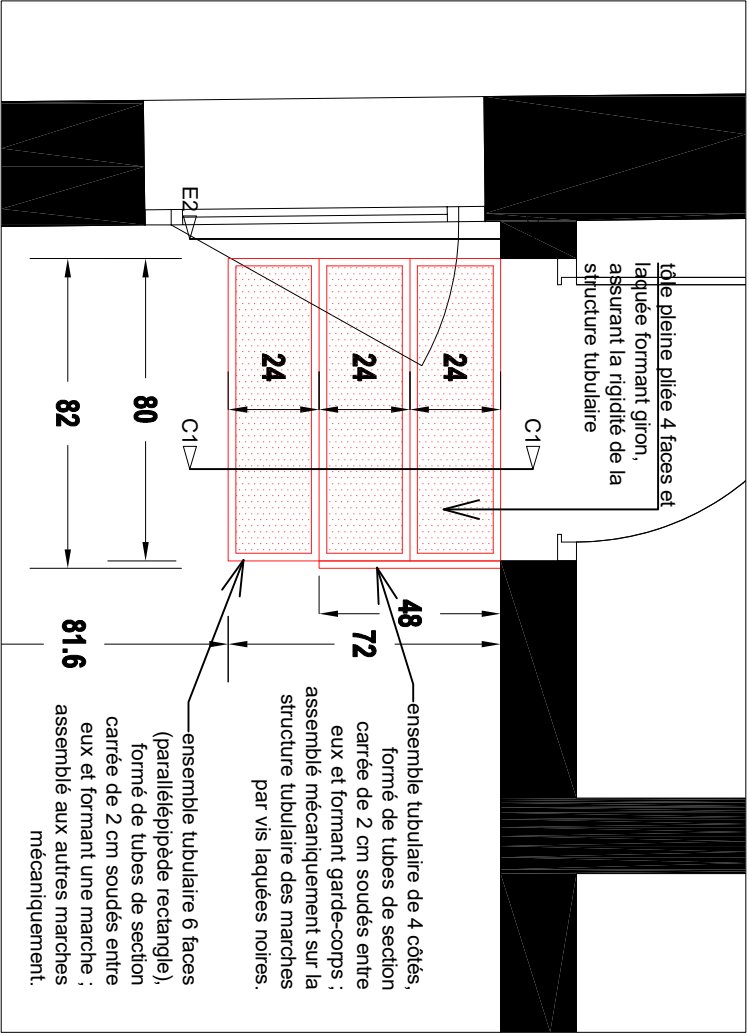

PLAN D'IMPLANTATION - 1/20e

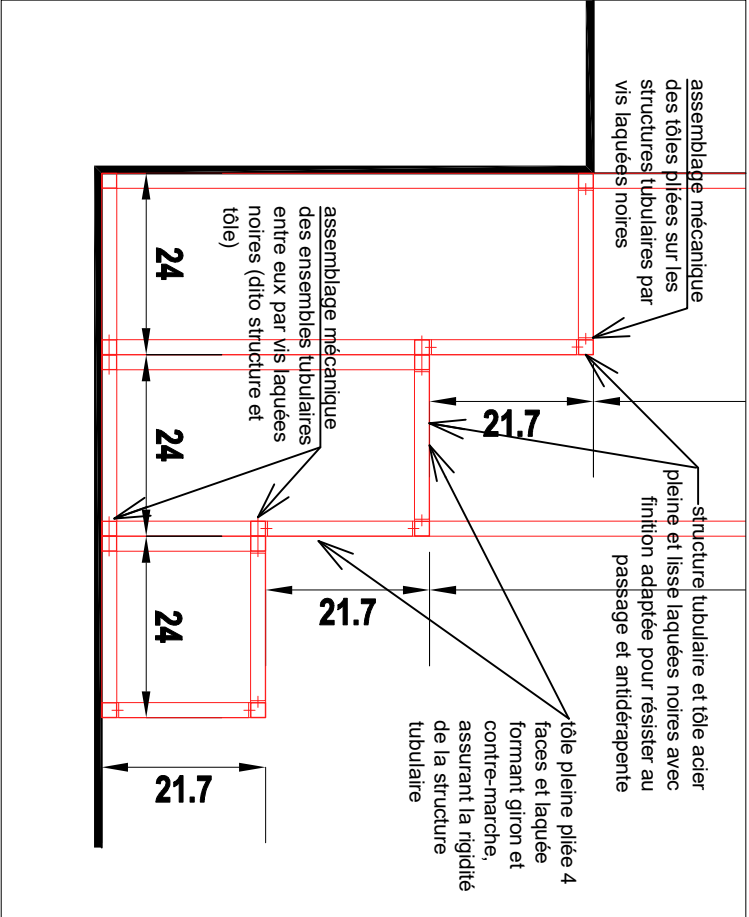

COUPE C1 - 1/20e

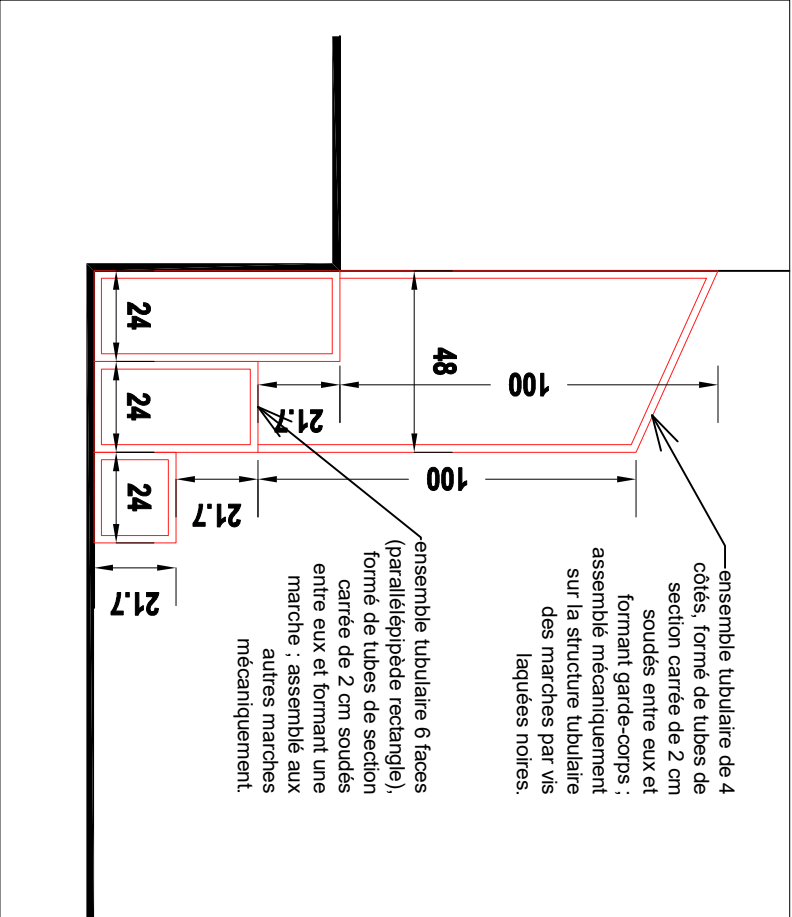

ELEVATION E2 - 1/20e


- Nota :
- Les modifications par rapport à l'existant sont représentées en rouge
 - Les fonds de plan de l'existant sont issus de relevés de géomètre

Maitre d'ouvrage :

Ministère de la Justice

Secrétariat Général / Direction Centre-Est
Département Immobilier de Lyon

Repérage :

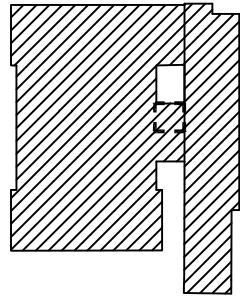

Projet :

Travaux de mise en sécurité des
combles du Tribunal de Justice de
Bonneville et de remplacement du
système de climatisation

DCE

date :
06/02/2026

échelle :
variable

DETAILS DE PRINCIPE
DES EMMARCHEMENTS

Objet : Emmarchements intérieurs pour
accès à la toiture terrasse de l'annexe (N1)

n° plan :
AR3-10

lot n°3
Serrurerie

indice :
-

Emetteur / Architecte :
BAUDET & MAZOYER
ARCHITECTES