


REZ DE CHAUSSEE



Coupe A CdC couloir

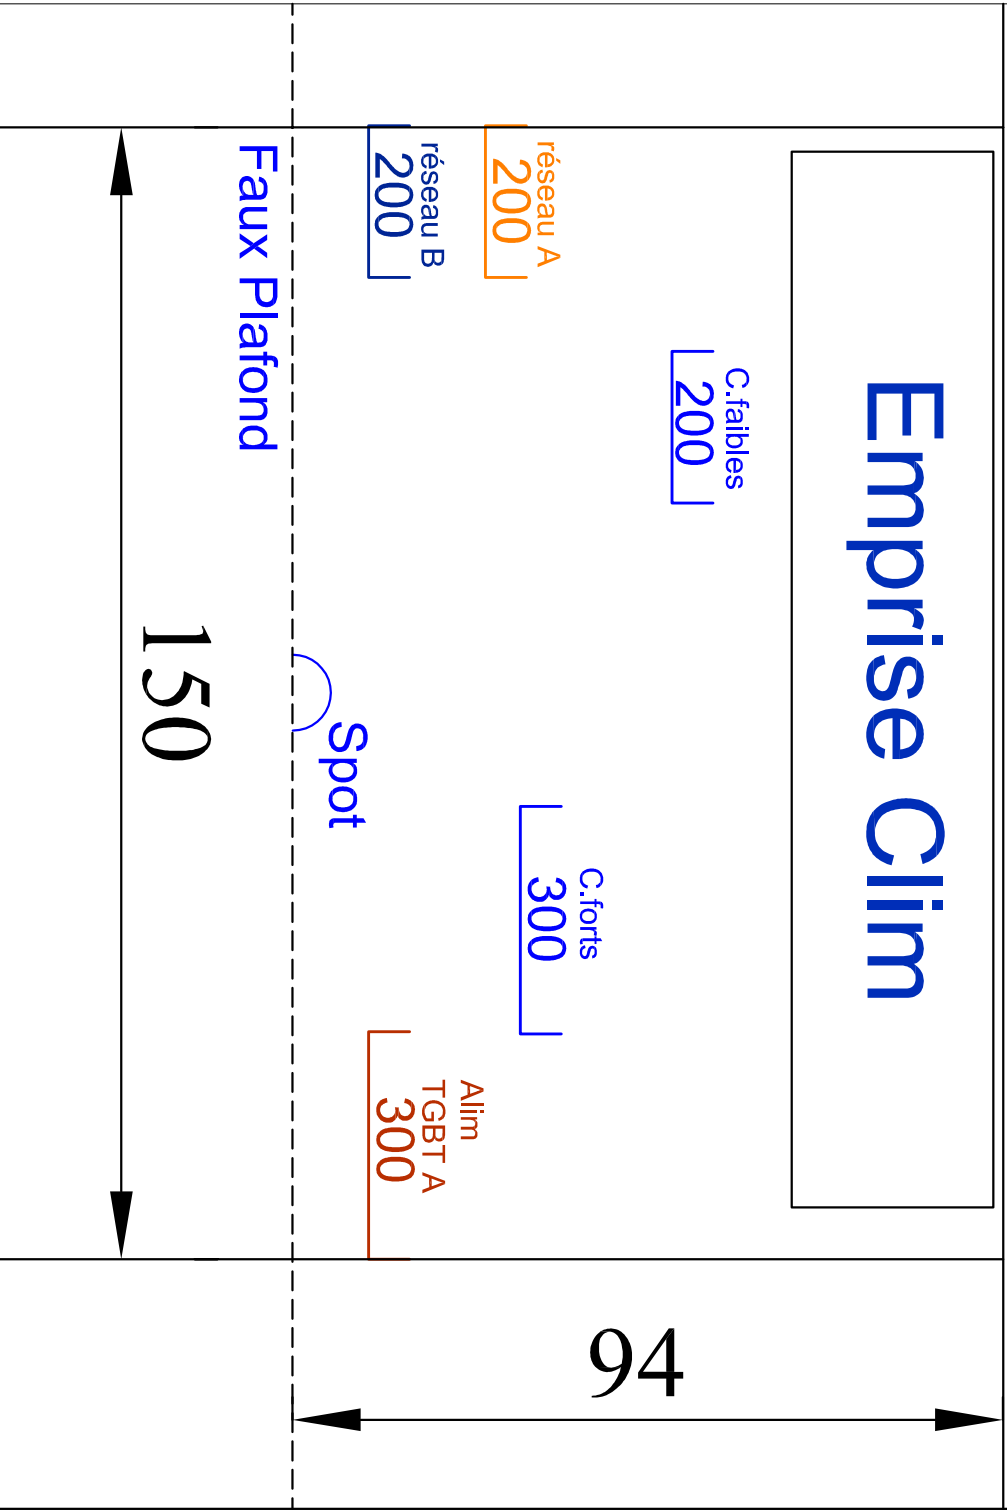

129 Rue Jacqueline AURIOL - BP 162 - 27001 Evreux Cedex
Parc d'activités du long Buisson - Le polygone
CNAM-TS

Zone d'activités du long Buisson
Rue Courante
27900 GUILLEVILLE
Tél : 02 32 62 22 01
Télécopie : 02 32 62 22 01
E-mail : contact@team-reseaux.com
Site web : www.team-reseaux.com

ELECTRICITE

IMPLANTATION DES EQUIPEMENTS

Ech. 1/150e		N. 3152EL05		DIVERS	
Indice	Date	Designation		Bon pour exécution	Vérifié par
A	27/09/09	Création		FG	PR
B	01/09/09	Modif Cheminement CDC		PR	XG
C	10/12/09	Réaménagement		FG	PR