

Récépissé de DT Récépissé de DICT

Au titre du chapitre IV du titre V du livre V (partie réglementaire) du Code de l'environnement
et de la section 12 du chapitre IV du titre III du livre V de la 4^{ème} partie (partie réglementaire) du Code du travail

(Annexe 2 de l'arrêté du 15 février 2012 modifié - NOR : DEVP1116359A)

Destinataire

Récépissé de DT
Récépissé de DICT
Récépissé de DT/DICT
conjointe

Dénomination :

Complément / Service :

Numéro / Voie :

Lieu-dit / BP :

Code Postal / Commune :

Pays :

Coordonnées de l'exploitant

Raison sociale :

Personne à contacter :

Numéro / Voie :

Lieu-dit / BP :

Code Postal / Commune :

Tél. :

Fax :

N° consultation du téléservice :

Référence de l'exploitant :

N° d'affaire du déclarant :

Personne à contacter (déclarant) :

Date de réception de la déclaration :

Commune principale des travaux :

Adresse des travaux prévus :

Éléments généraux de réponse

Les renseignements que vous avez fournis ne nous permettent pas de vous répondre. La déclaration est à renouveler. Précisez notamment :

Les réseaux/ouvrages que nous exploitons ne sont pas concernés au regard des informations fournies. Distance > à : _____ m

Il y a au moins un réseau / ouvrage concerné de catégorie (voir liste des catégories au verso) : _____. Autres informations :

Modification ou extension de nos réseaux / ouvrages

Modification ou extension de réseau/ouvrage envisagée dans un délai inférieur à 3 mois :

Réalisation de modifications en cours sur notre réseau/ouvrage.

Veuillez contacter notre représentant :

Tél. :

NB : Si nous avons connaissance d'une modification du réseau/ouvrage dans le délai maximal de 3 mois à compter de la consultation du téléservice, nous vous en informons.

Emplacement de nos réseaux / ouvrages

Plans joints :	Références :	Echelle ⁽¹⁾ :	Date d'édition ⁽¹⁾ :	Sensible :	Prof. régl. mini ⁽¹⁾ :	Matériau réseau ⁽¹⁾ :
NB : La classe de précision A, B ou C figure dans les plans.			___ / ___ / ___		___ cm	
			___ / ___ / ___		___ cm	

Réunion sur chantier pour localisation du réseau/ouvrage : Date retenue d'un commun accord : ___ / ___ / ___ à ___ h ___

ou Prise de RDV à l'initiative du déclarant (date du dernier contact non conclusif : ___ / ___ / ___)

Votre projet doit tenir compte de la servitude protégeant notre ouvrage.

(cas d'un récépissé de DT) Vous devez prévoir des investigations complémentaires à notre charge (hors cas d'exemption prévus dans la réglementation) ⁽²⁾

Des branchements non cartographiés sont présents. Ils sont soit pourvus d'affleurants visibles et rattachés à un réseau principal souterrain identifié dans les plans joints, soit munis de dispositifs automatiques supprimant tout risque en cas d'endommagement ⁽²⁾

(1) : facultatif si l'information est fournie sur le plan joint (2) : pour les tronçons et branchements non cartographiés en classe A, prévoir des clauses techniques et financières particulières dans le marché

Recommandations de sécurité

Les recommandations techniques spécifiques suivantes sont à appliquer, en fonction des risques liés à l'utilisation des techniques de travaux employées :

Rubriques du guide technique relatives à des ouvrages ou travaux spécifiques :

Pour les exploitants de lignes électriques : si la distance d'approche a été précisée, la mise hors tension est : possible impossible

Mesures de sécurité à mettre en œuvre :

Dispositifs importants pour la sécurité :

Cas de dégradation d'un de nos ouvrages

En cas de dégradation d'un de nos ouvrages, contactez nos services au numéro de téléphone suivant : _____

Pour toute anomalie susceptible de mettre en cause la sécurité au cours du déroulement du chantier, prévenir le service départemental d'incendie et de secours (par défaut le 18 ou le 112) : _____

Responsable du dossier

Nom : _____

Désignation du service : _____


Tél. : _____


Signature de l'exploitant ou de son représentant

Nom du signataire : _____

Signature : _____

Date : ___ / ___ / ___ Nombre de pièces jointes, y compris les plans : _____

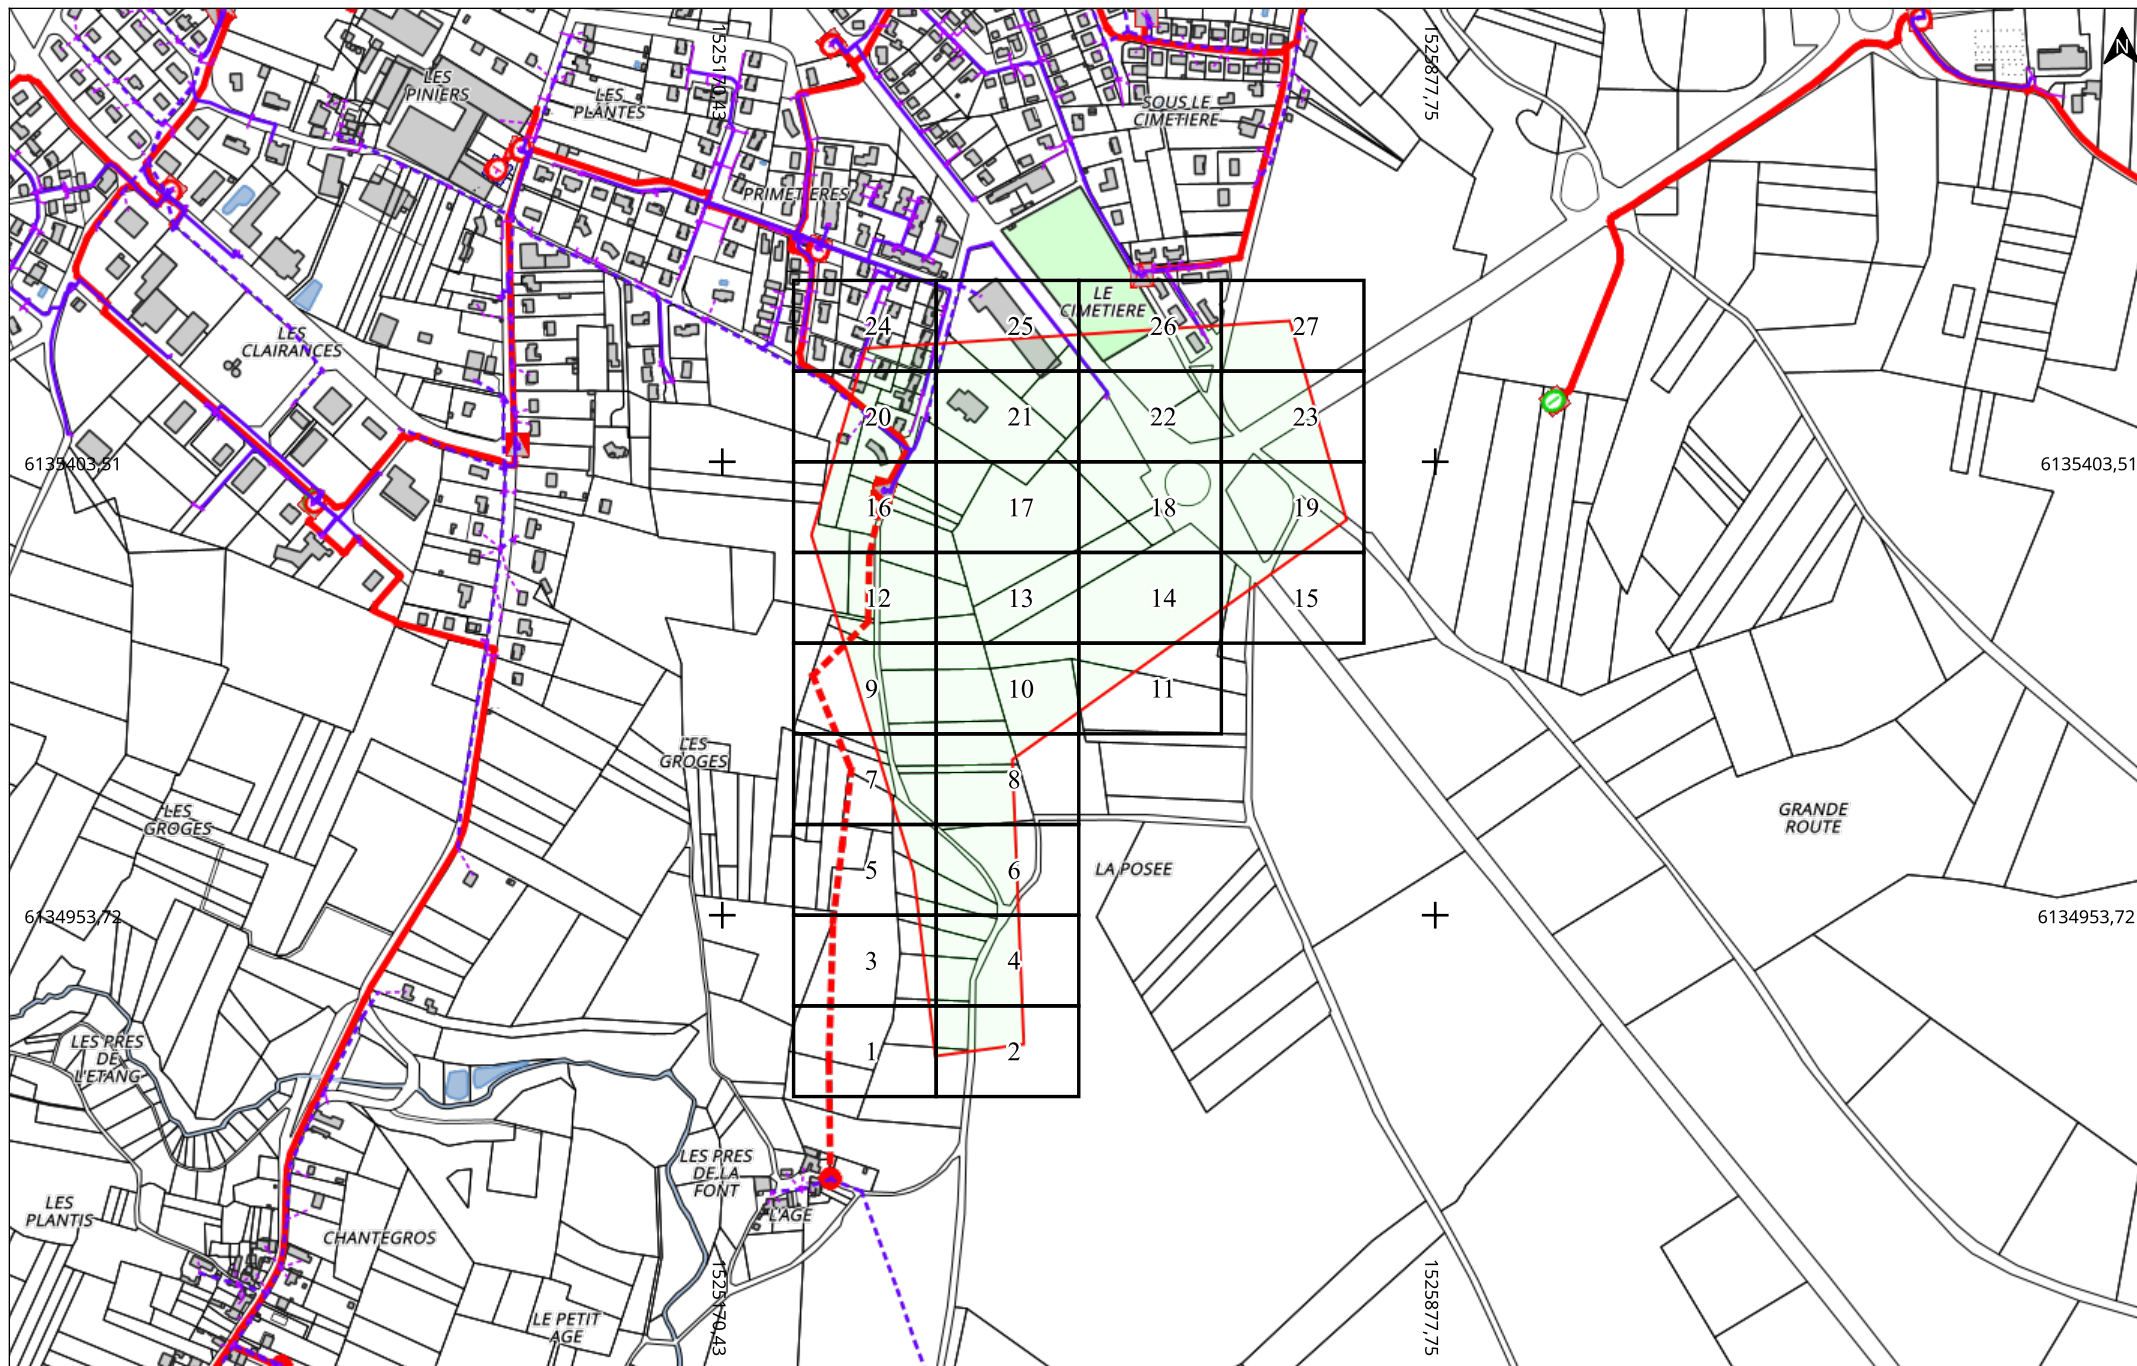

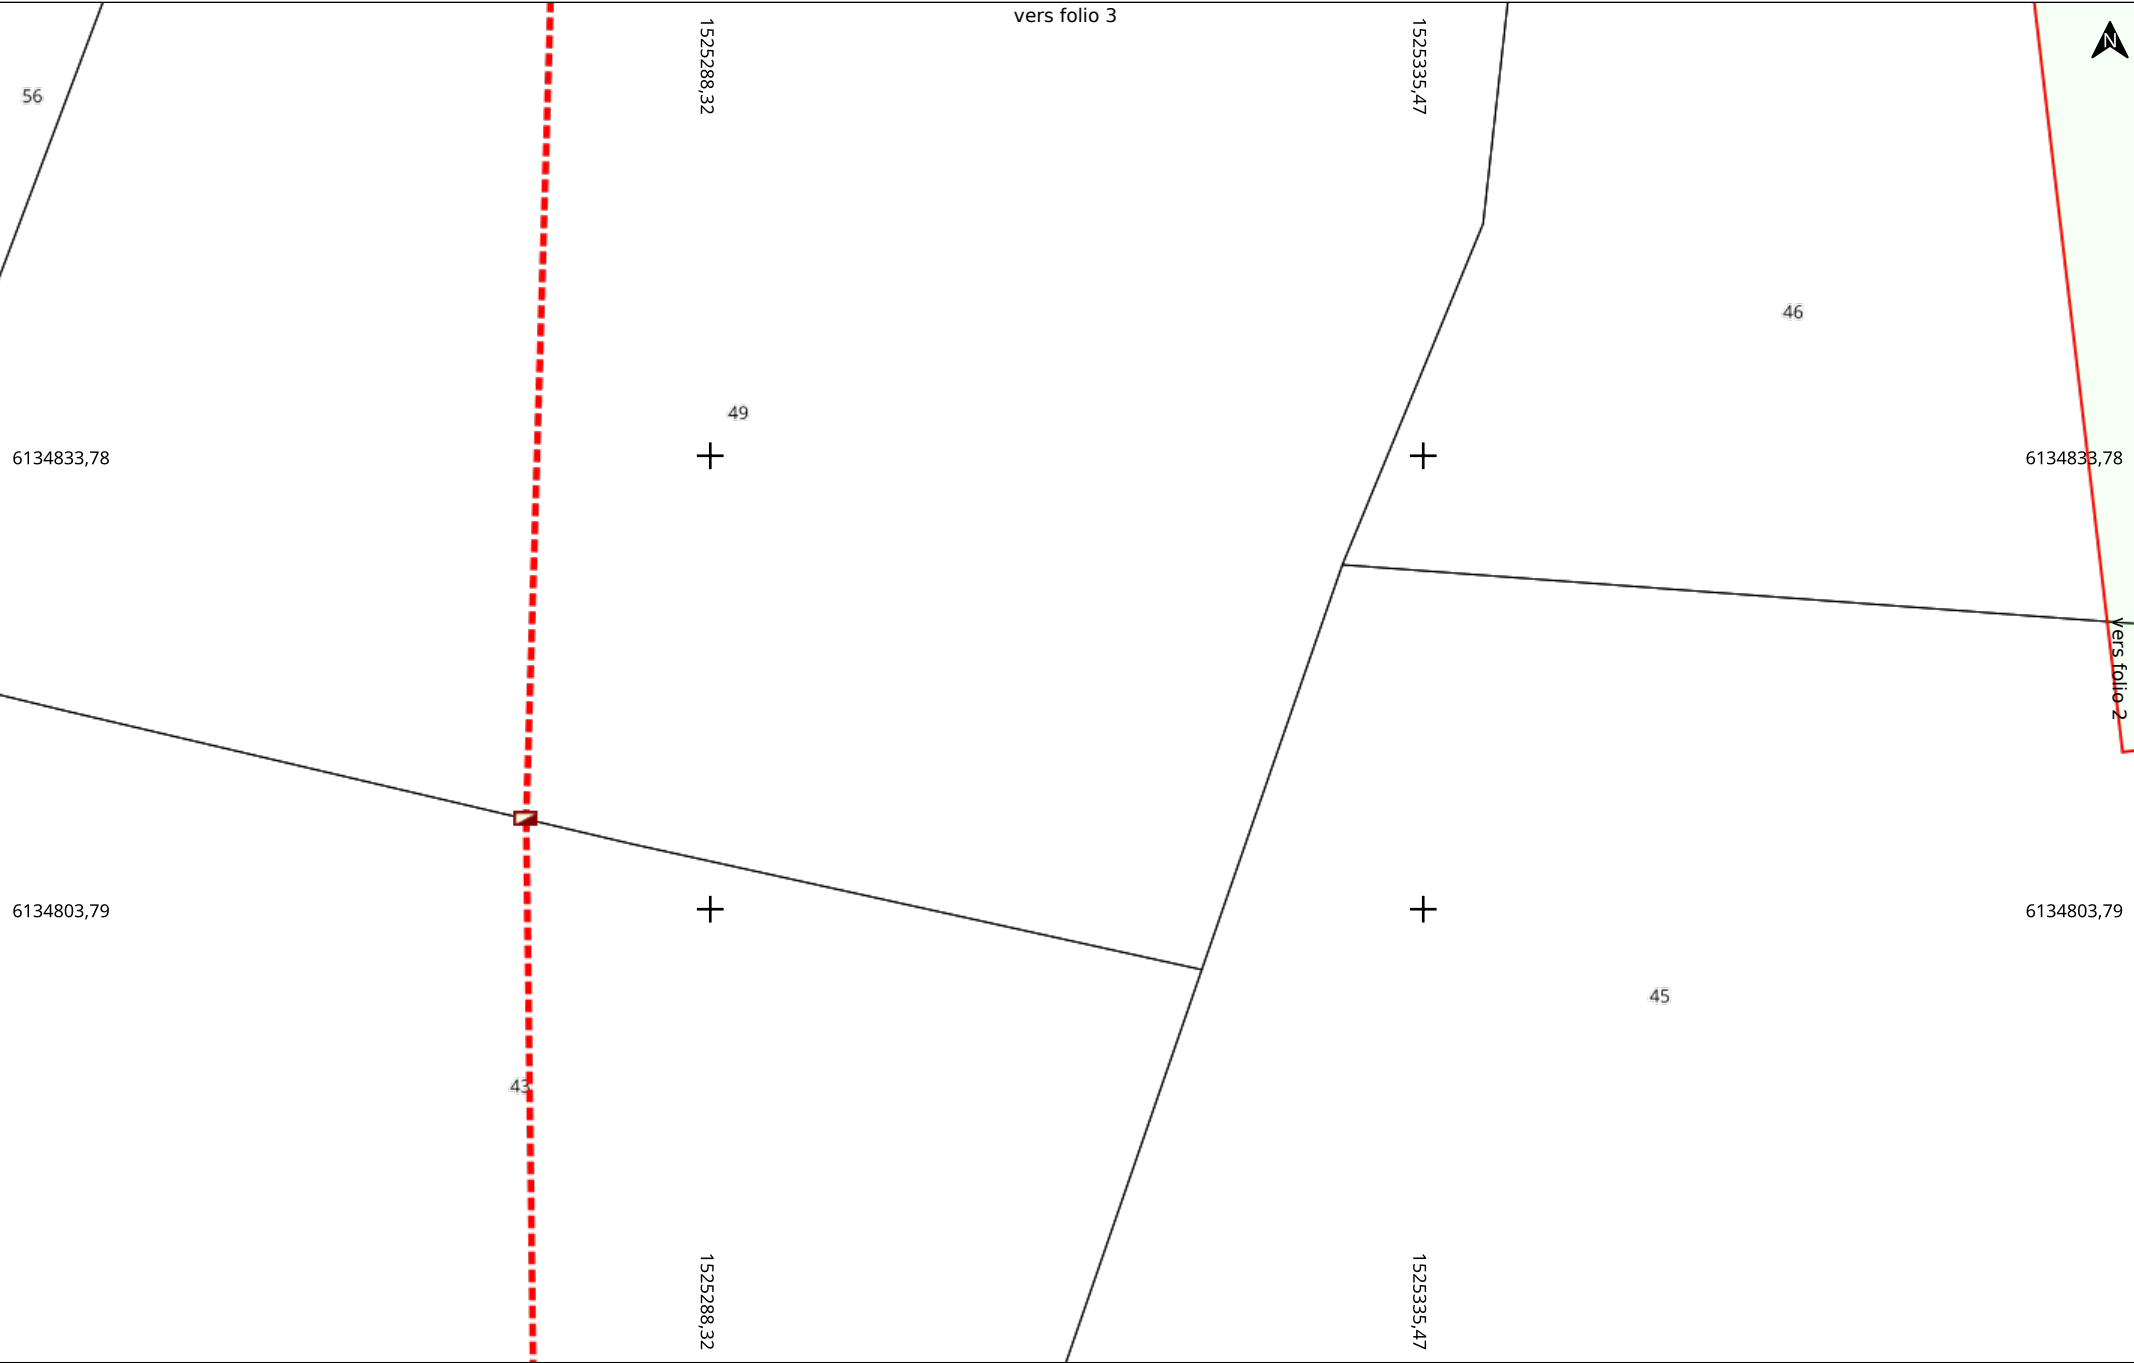


Date d'édition : 16/06/2025 09:27
N° Consultation : 2025061601263D67
Carroyage : RGF93 / CC47 (EPSG:3947)

Adresse
86320 LUSSAC LES CHATEAUX

Folio 1/27
Classe : C
A4 Paysage

Électricité HTA et BT (EL)

Echelle : 1:500
0 5 10m

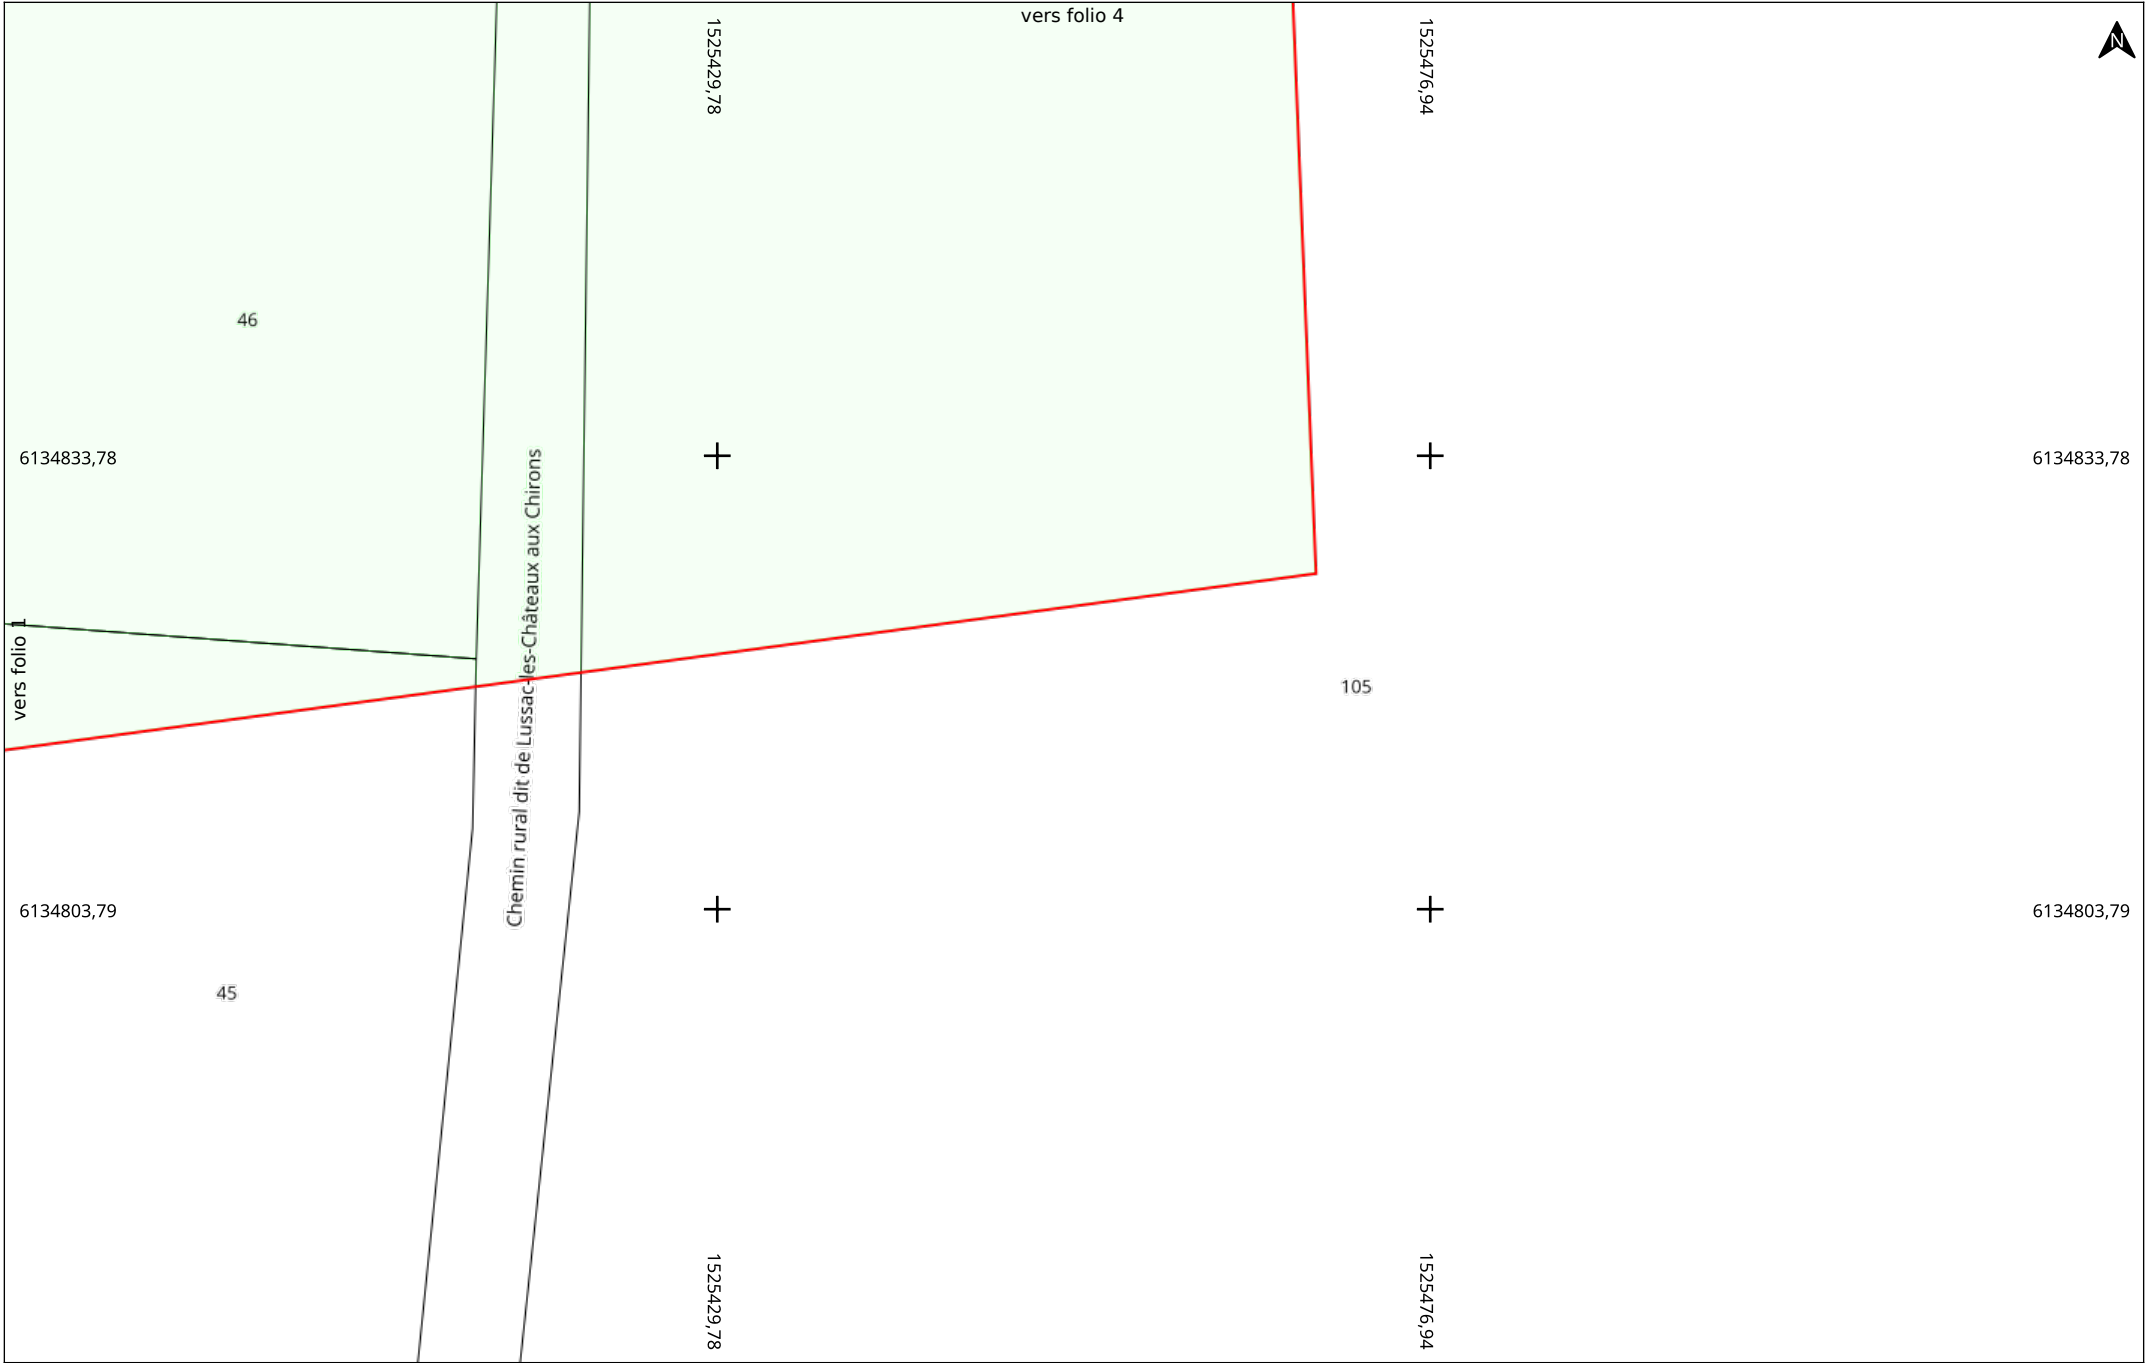




Date d'édition : 16/06/2025 09:27
N° Consultation : 2025061601263D67
Carroyage : RGF93 / CC47 (EPSG:3947)

Adresse
86320 LUSSAC LES CHATEAUX

Classe : C
A4 Paysage


Électricité HTA et BT (EL)


Echelle : 1:500
0 5 10m

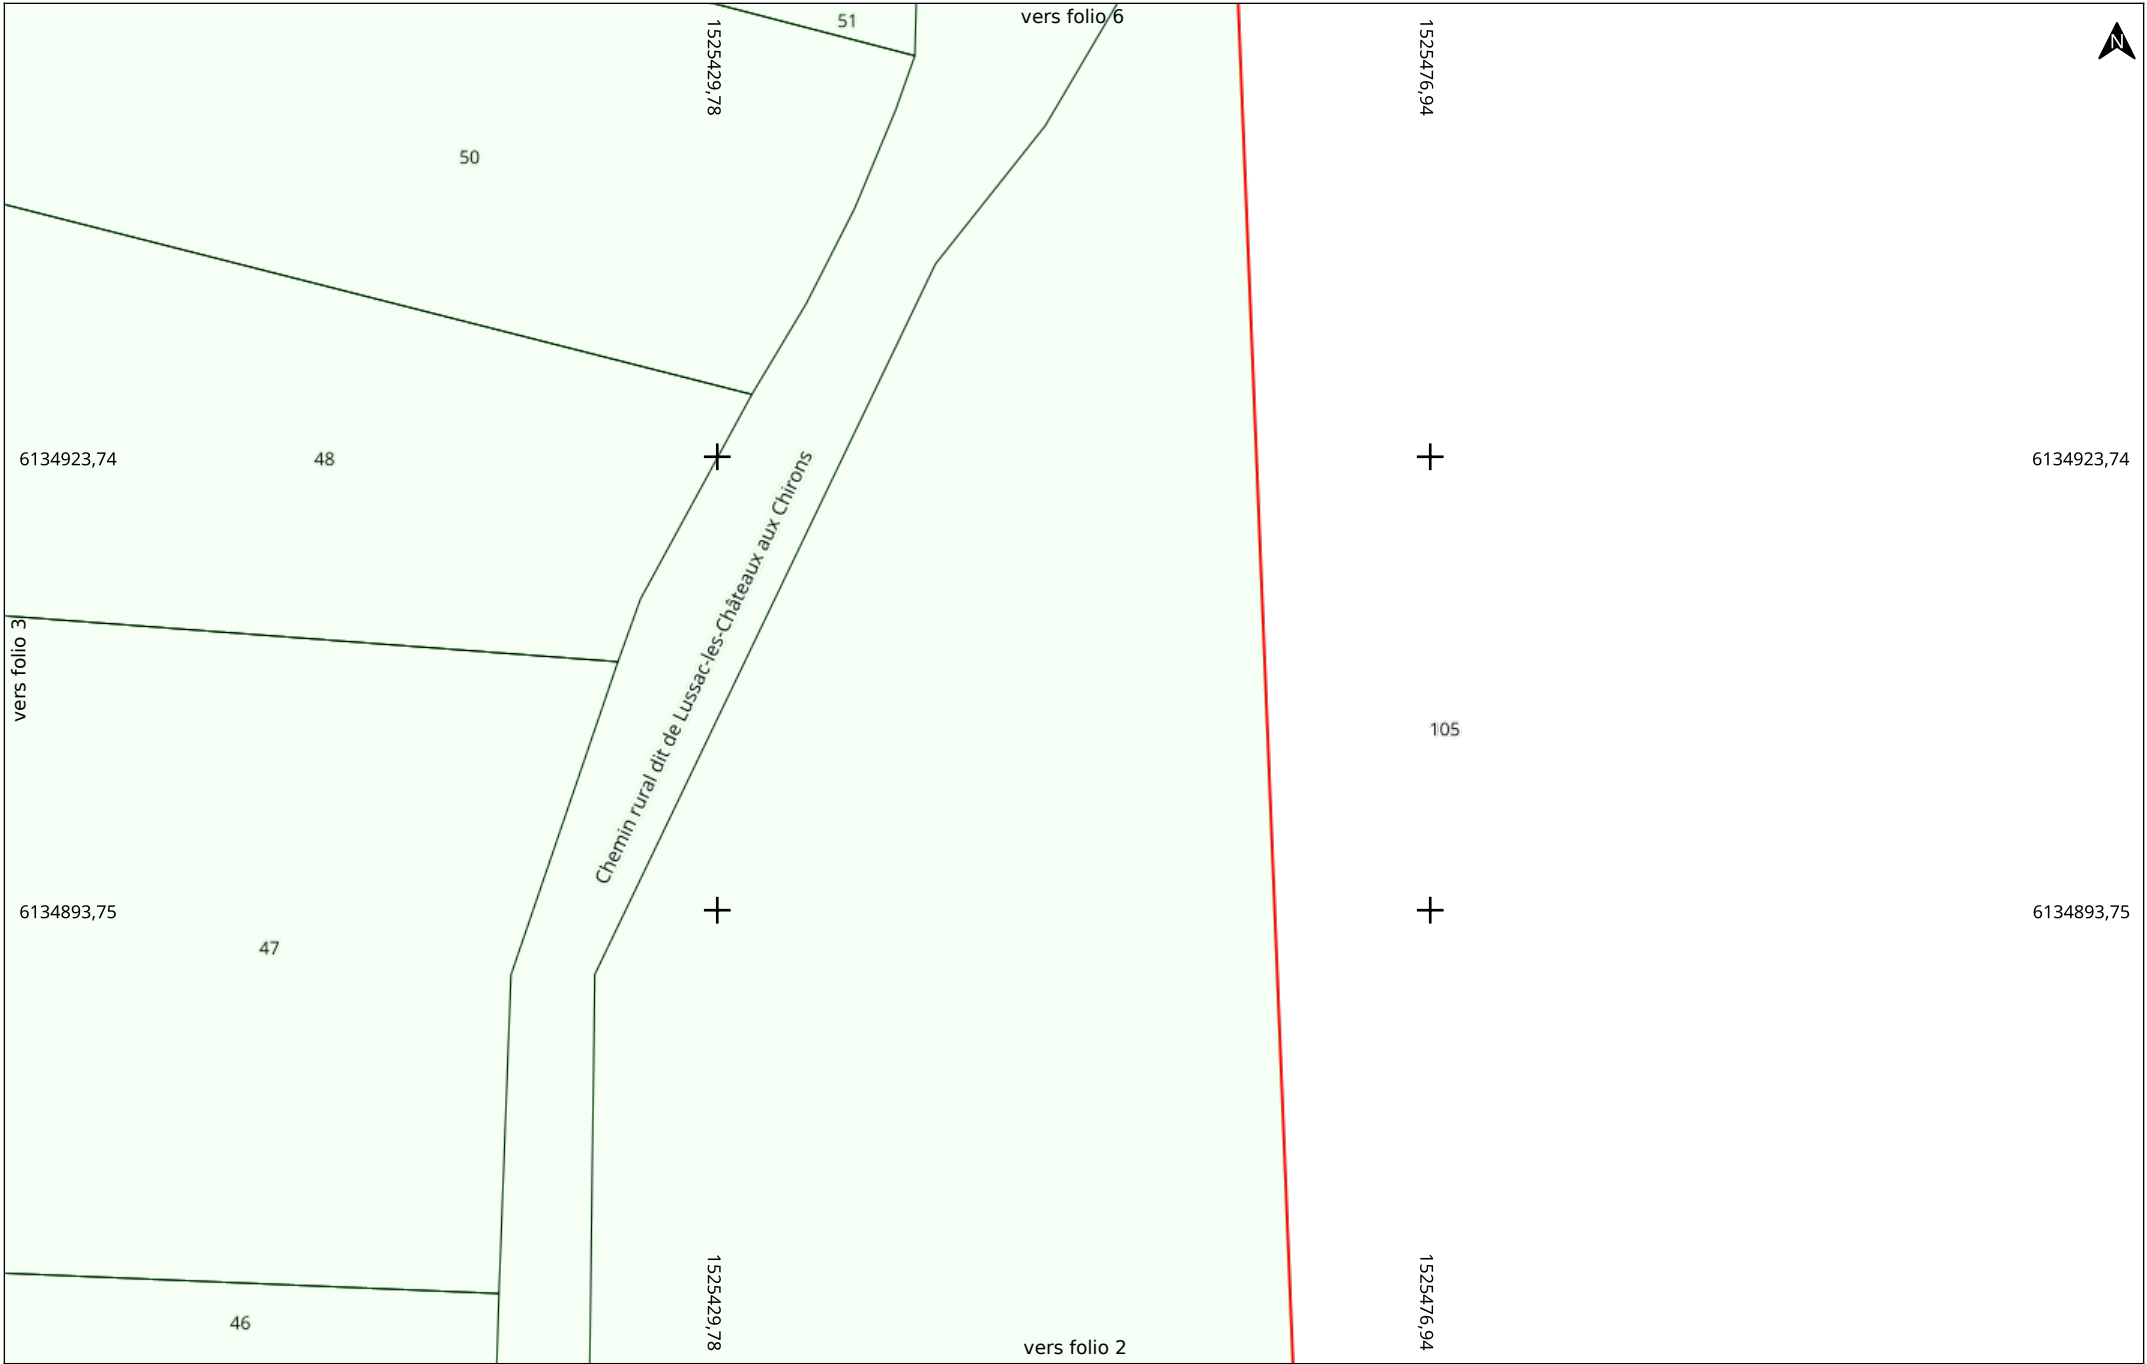






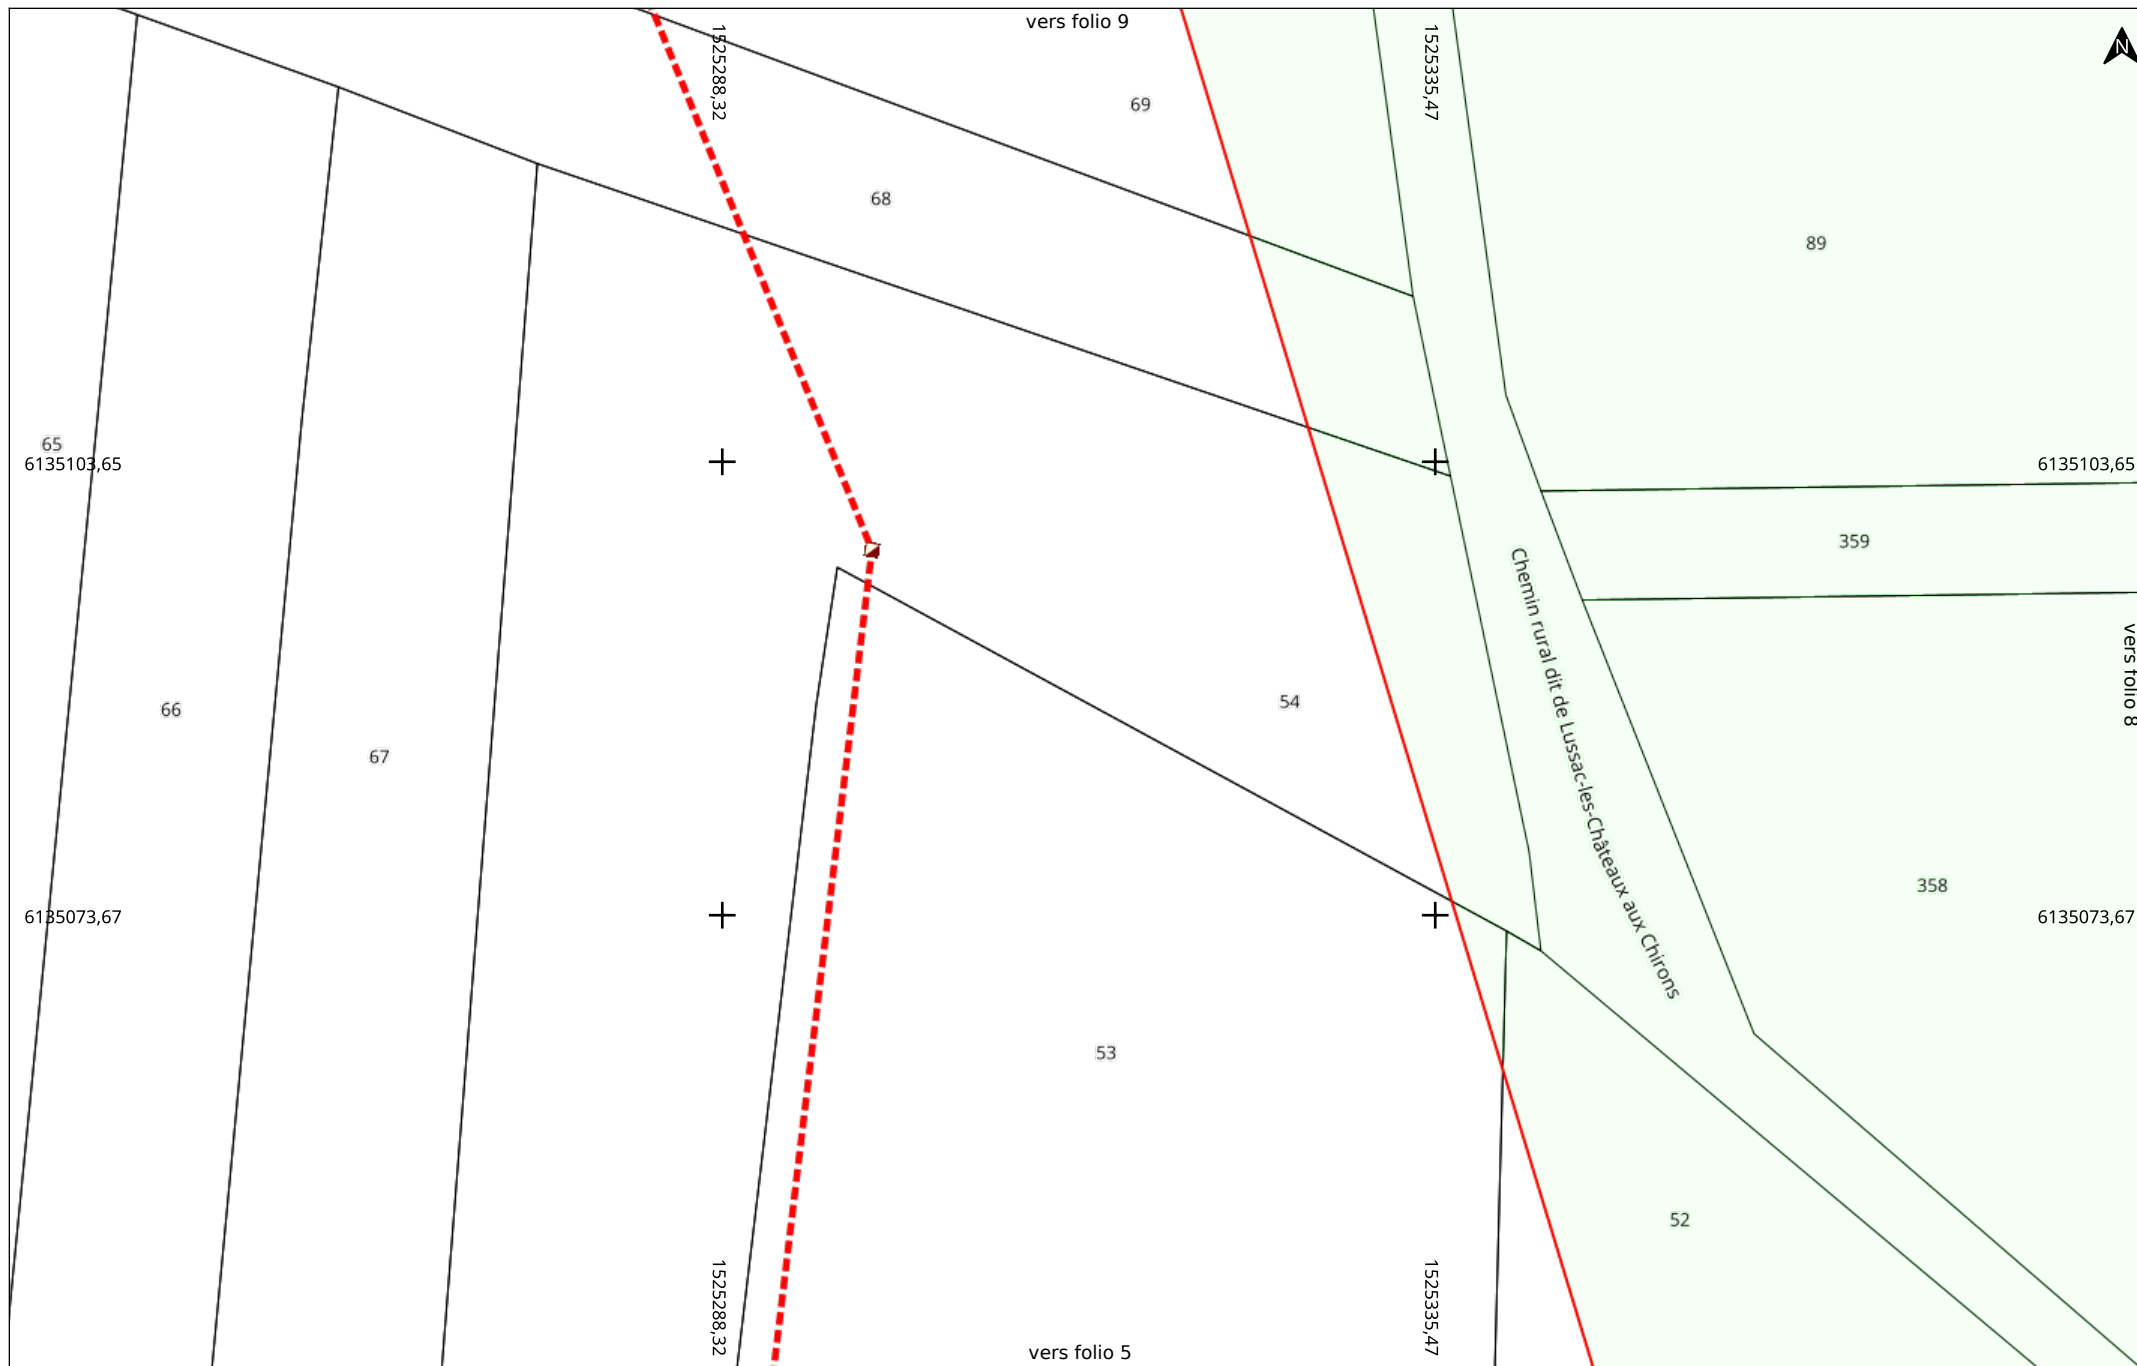

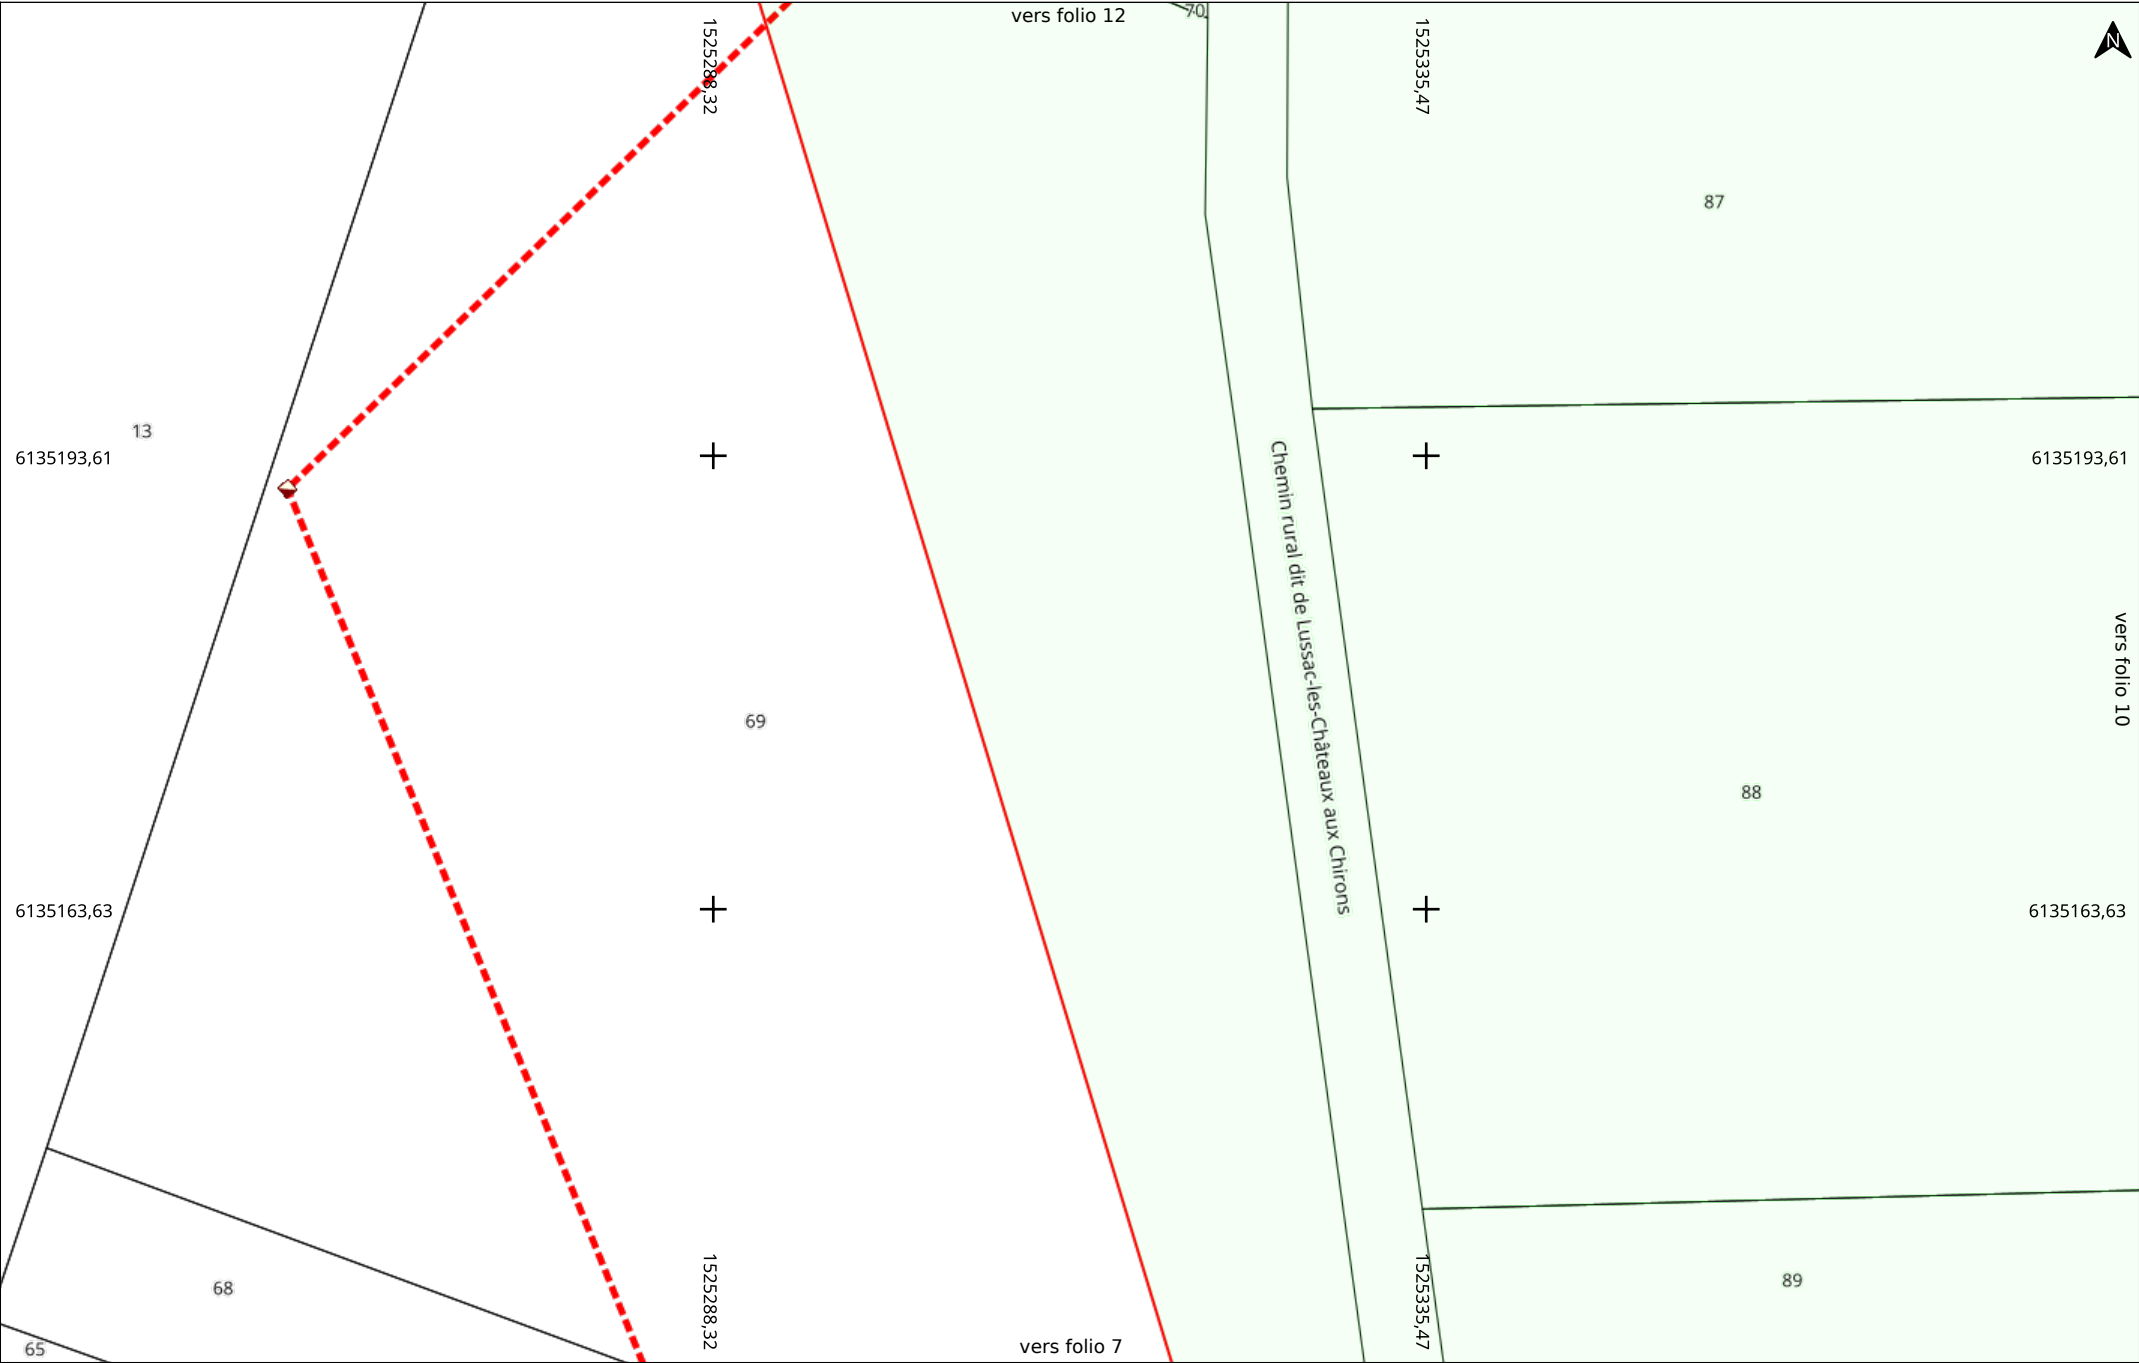

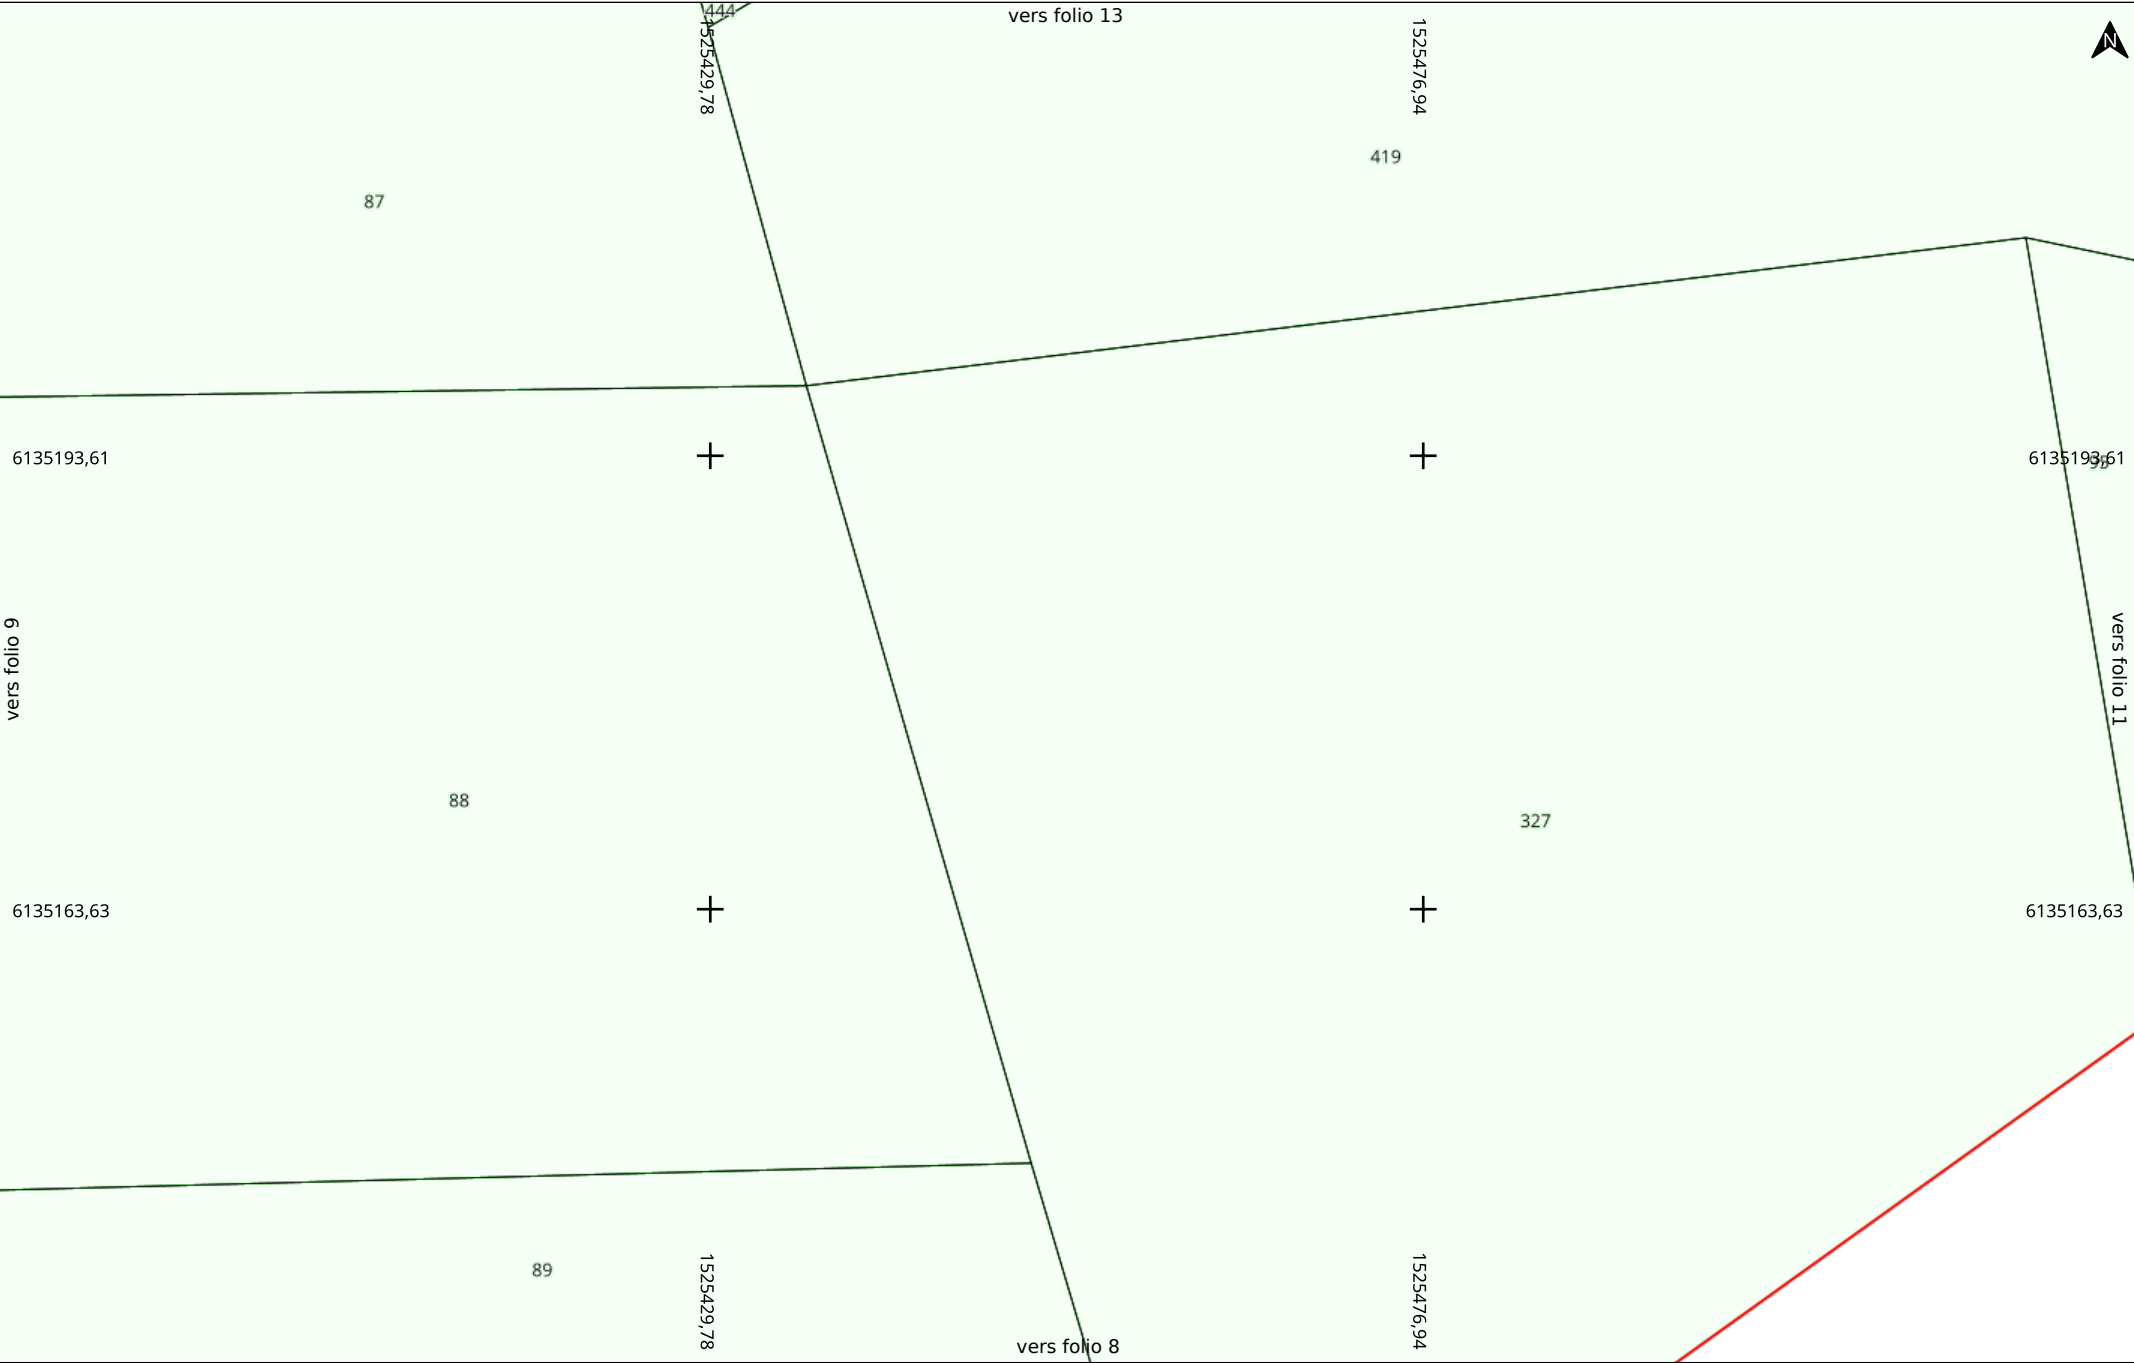


Date d'édition : 16/06/2025 09:27
N° Consultation : 2025061601263D67
Carroyage : RGF93 / CC47 (EPSG:3947)

Adresse
86320 LUSSAC LES CHATEAUX

Folio 10/27
Classe : C
A4 Paysage

Électricité HTA et BT (EL)

Echelle : 1:500
0 5 10m

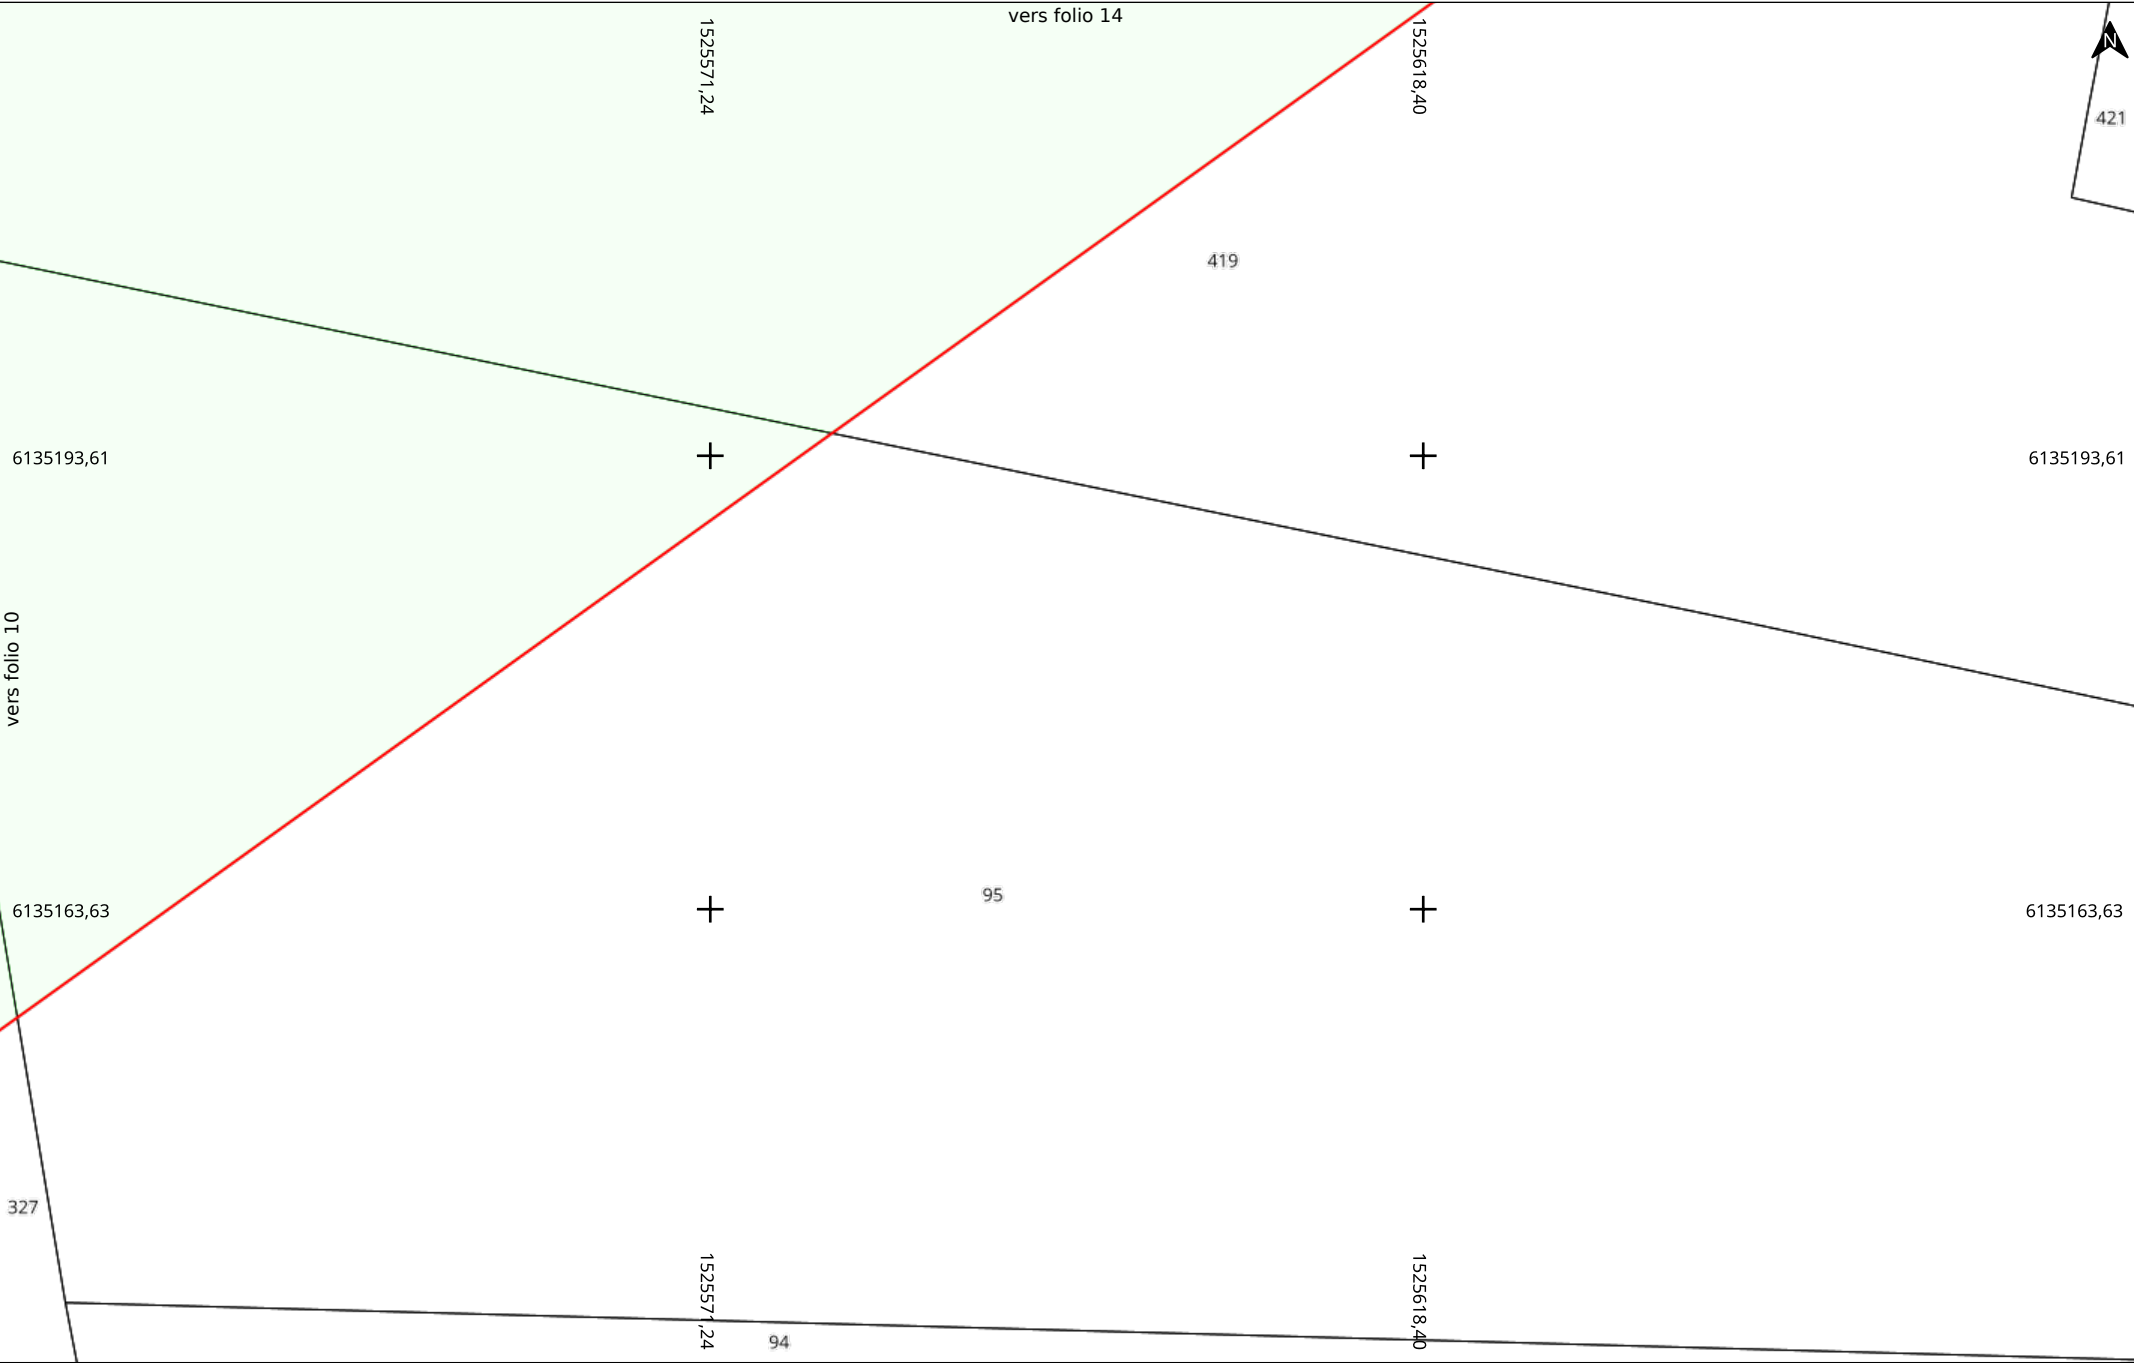


Date d'édition : 16/06/2025 09:27
N° Consultation : 2025061601263D67
Carroyage : RGF93 / CC47 (EPSG:3947)


Adresse
86320 LUSSAC LES CHATEAUX

Folio 11/27
Classe : C
A4 Paysage

Électricité HTA et BT (EL)

Echelle : 1:500
0 5 10m

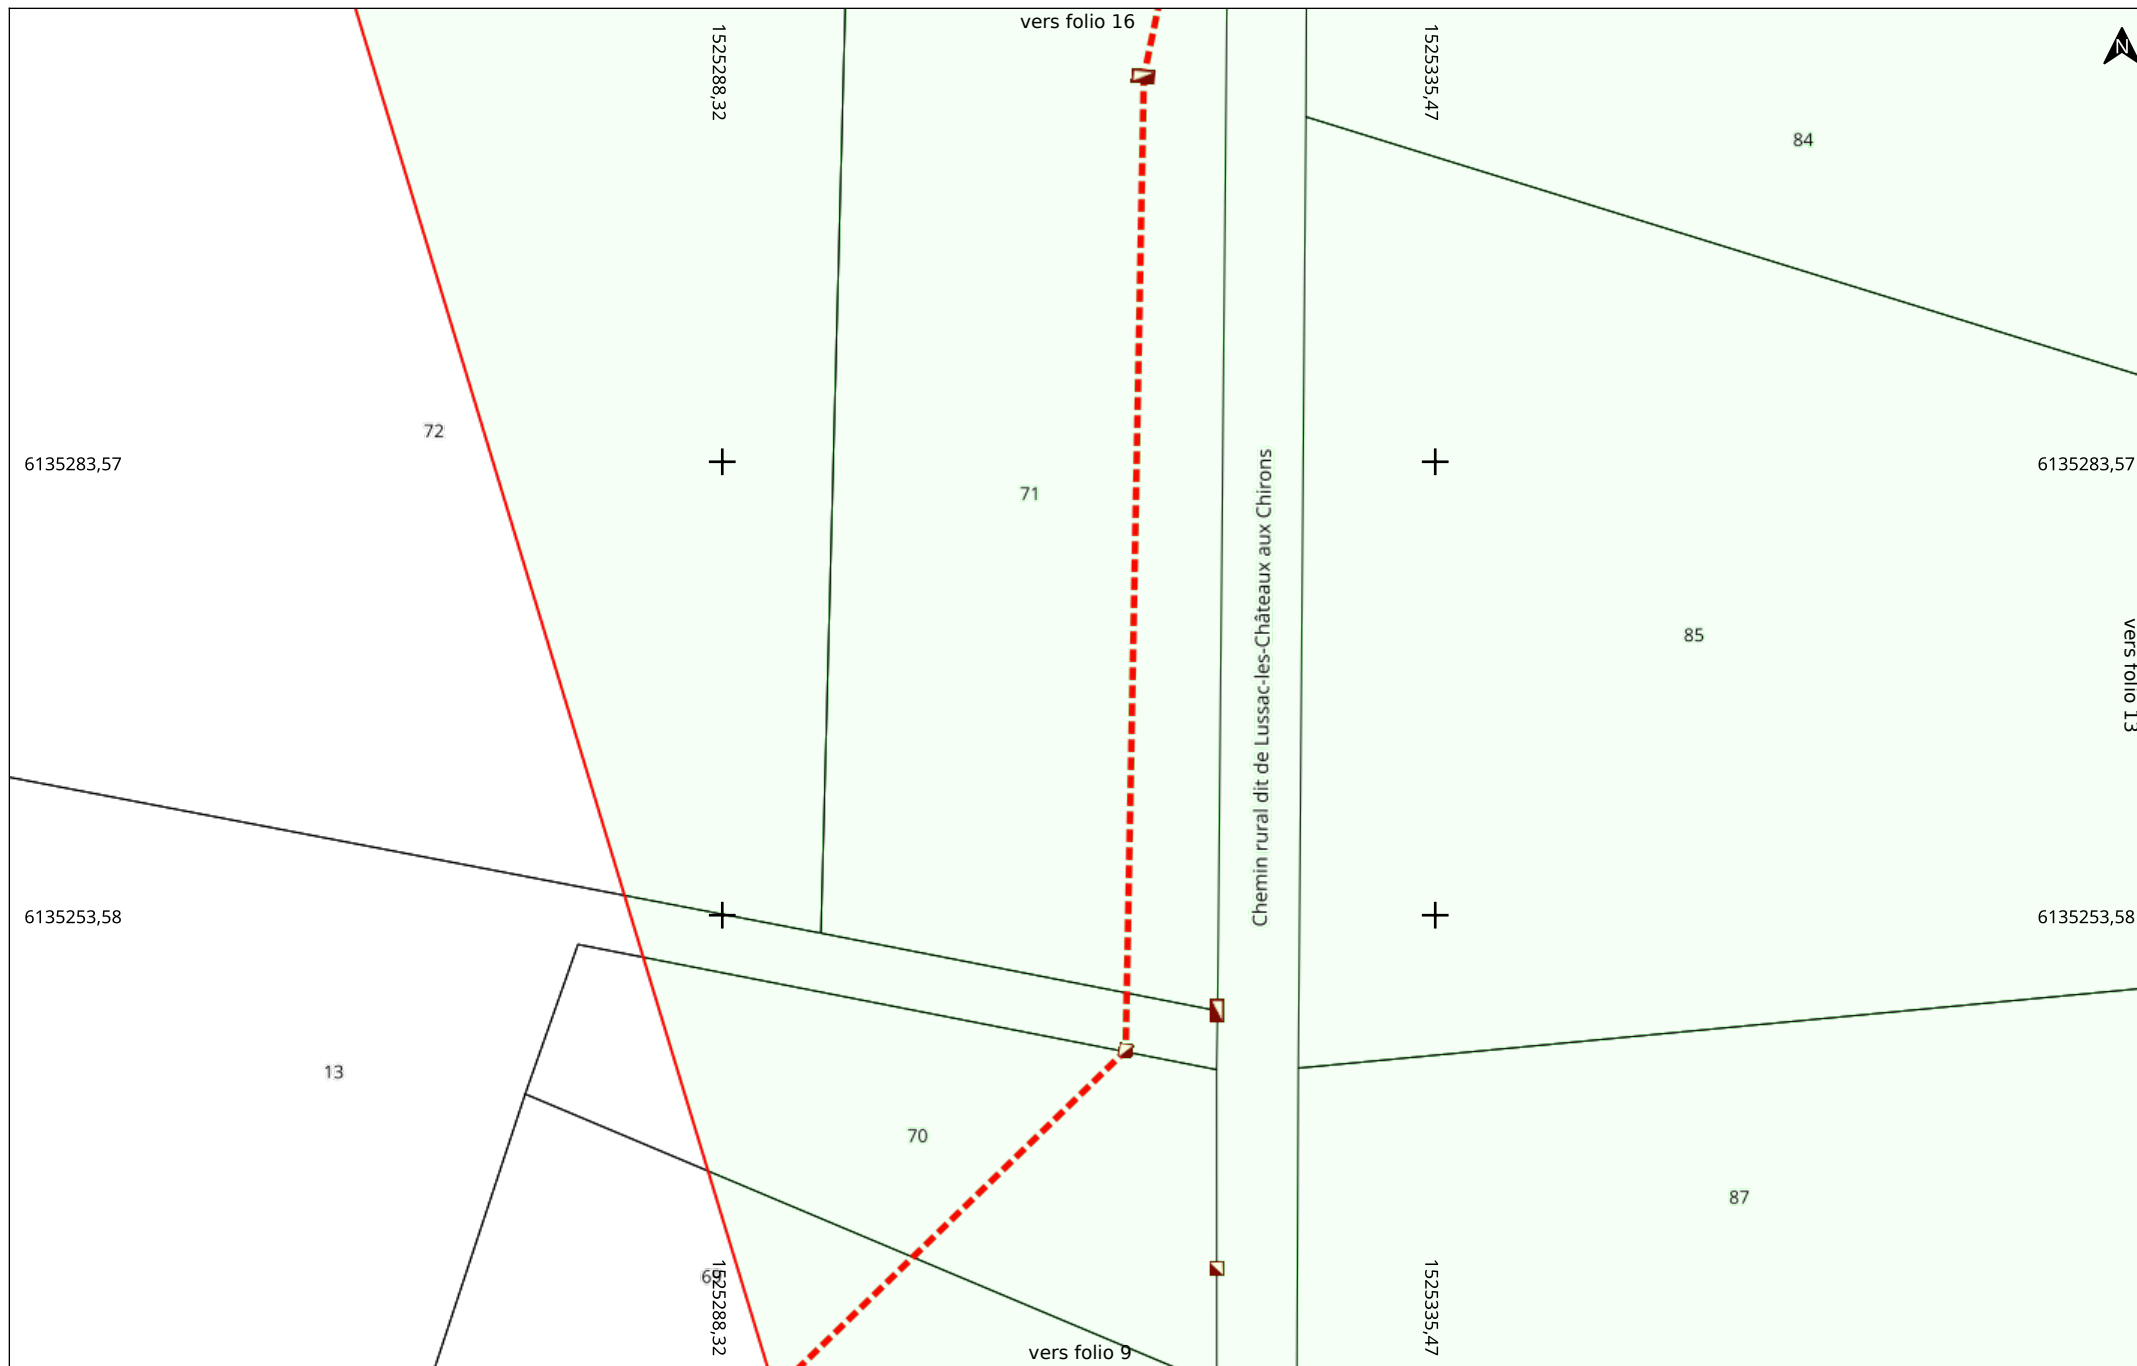

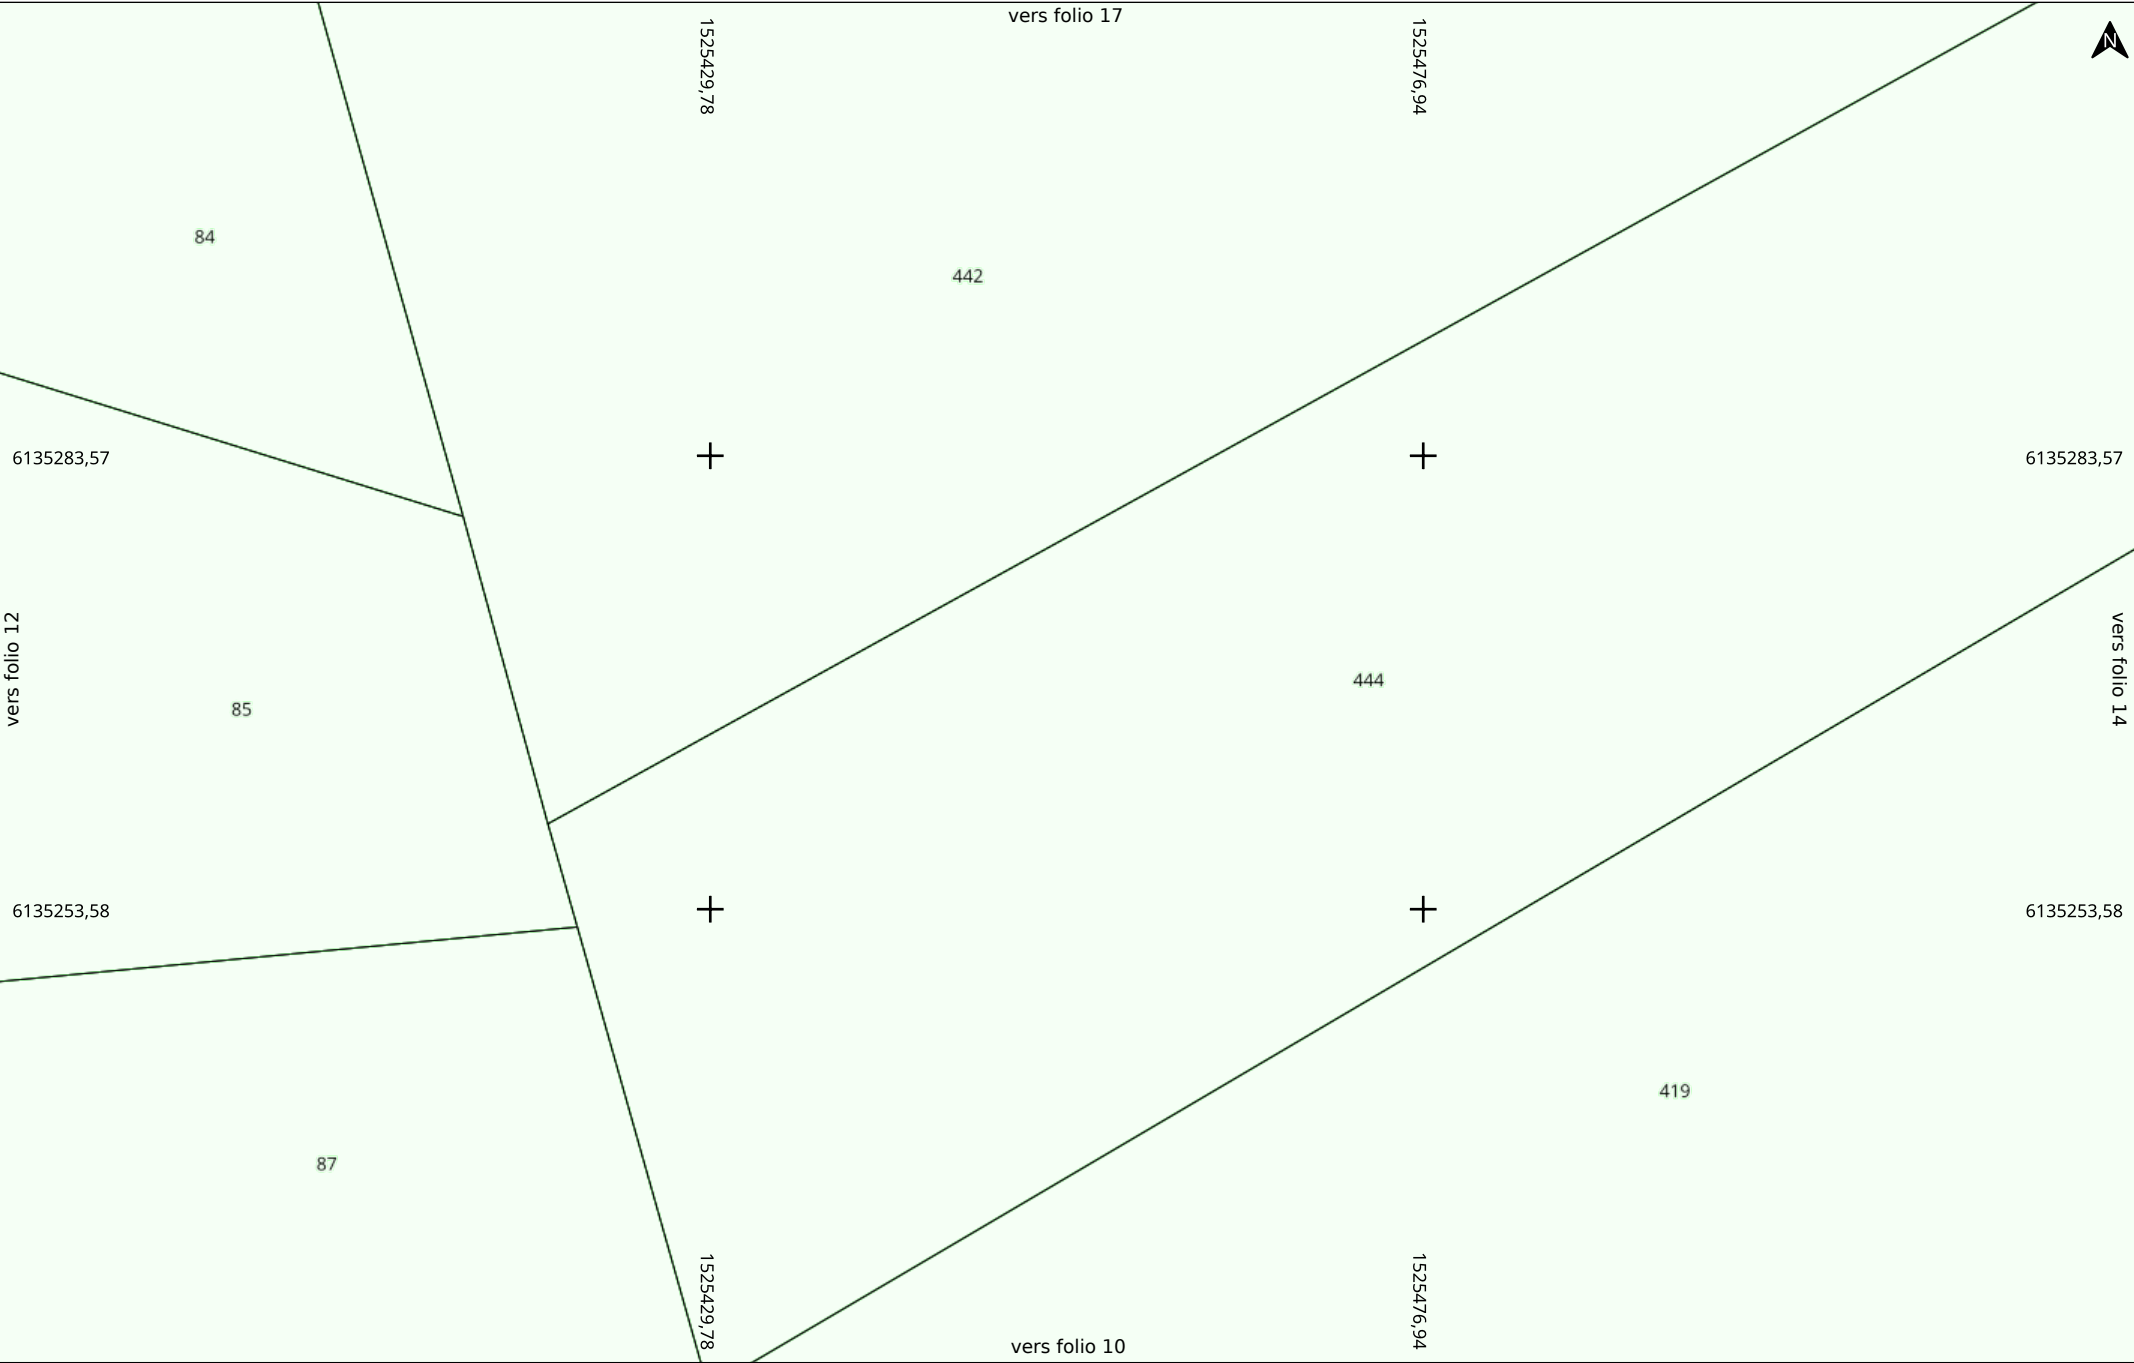


Date d'édition : 16/06/2025 09:27
N° Consultation : 2025061601263D67
Carroyage : RGF93 / CC47 (EPSG:3947)


Adresse
86320 LUSSAC LES CHATEAUX


Folio 13/27
Classe : C
A4 Paysage


Électricité HTA et BT (EL)


Echelle : 1:500
0 5 10m

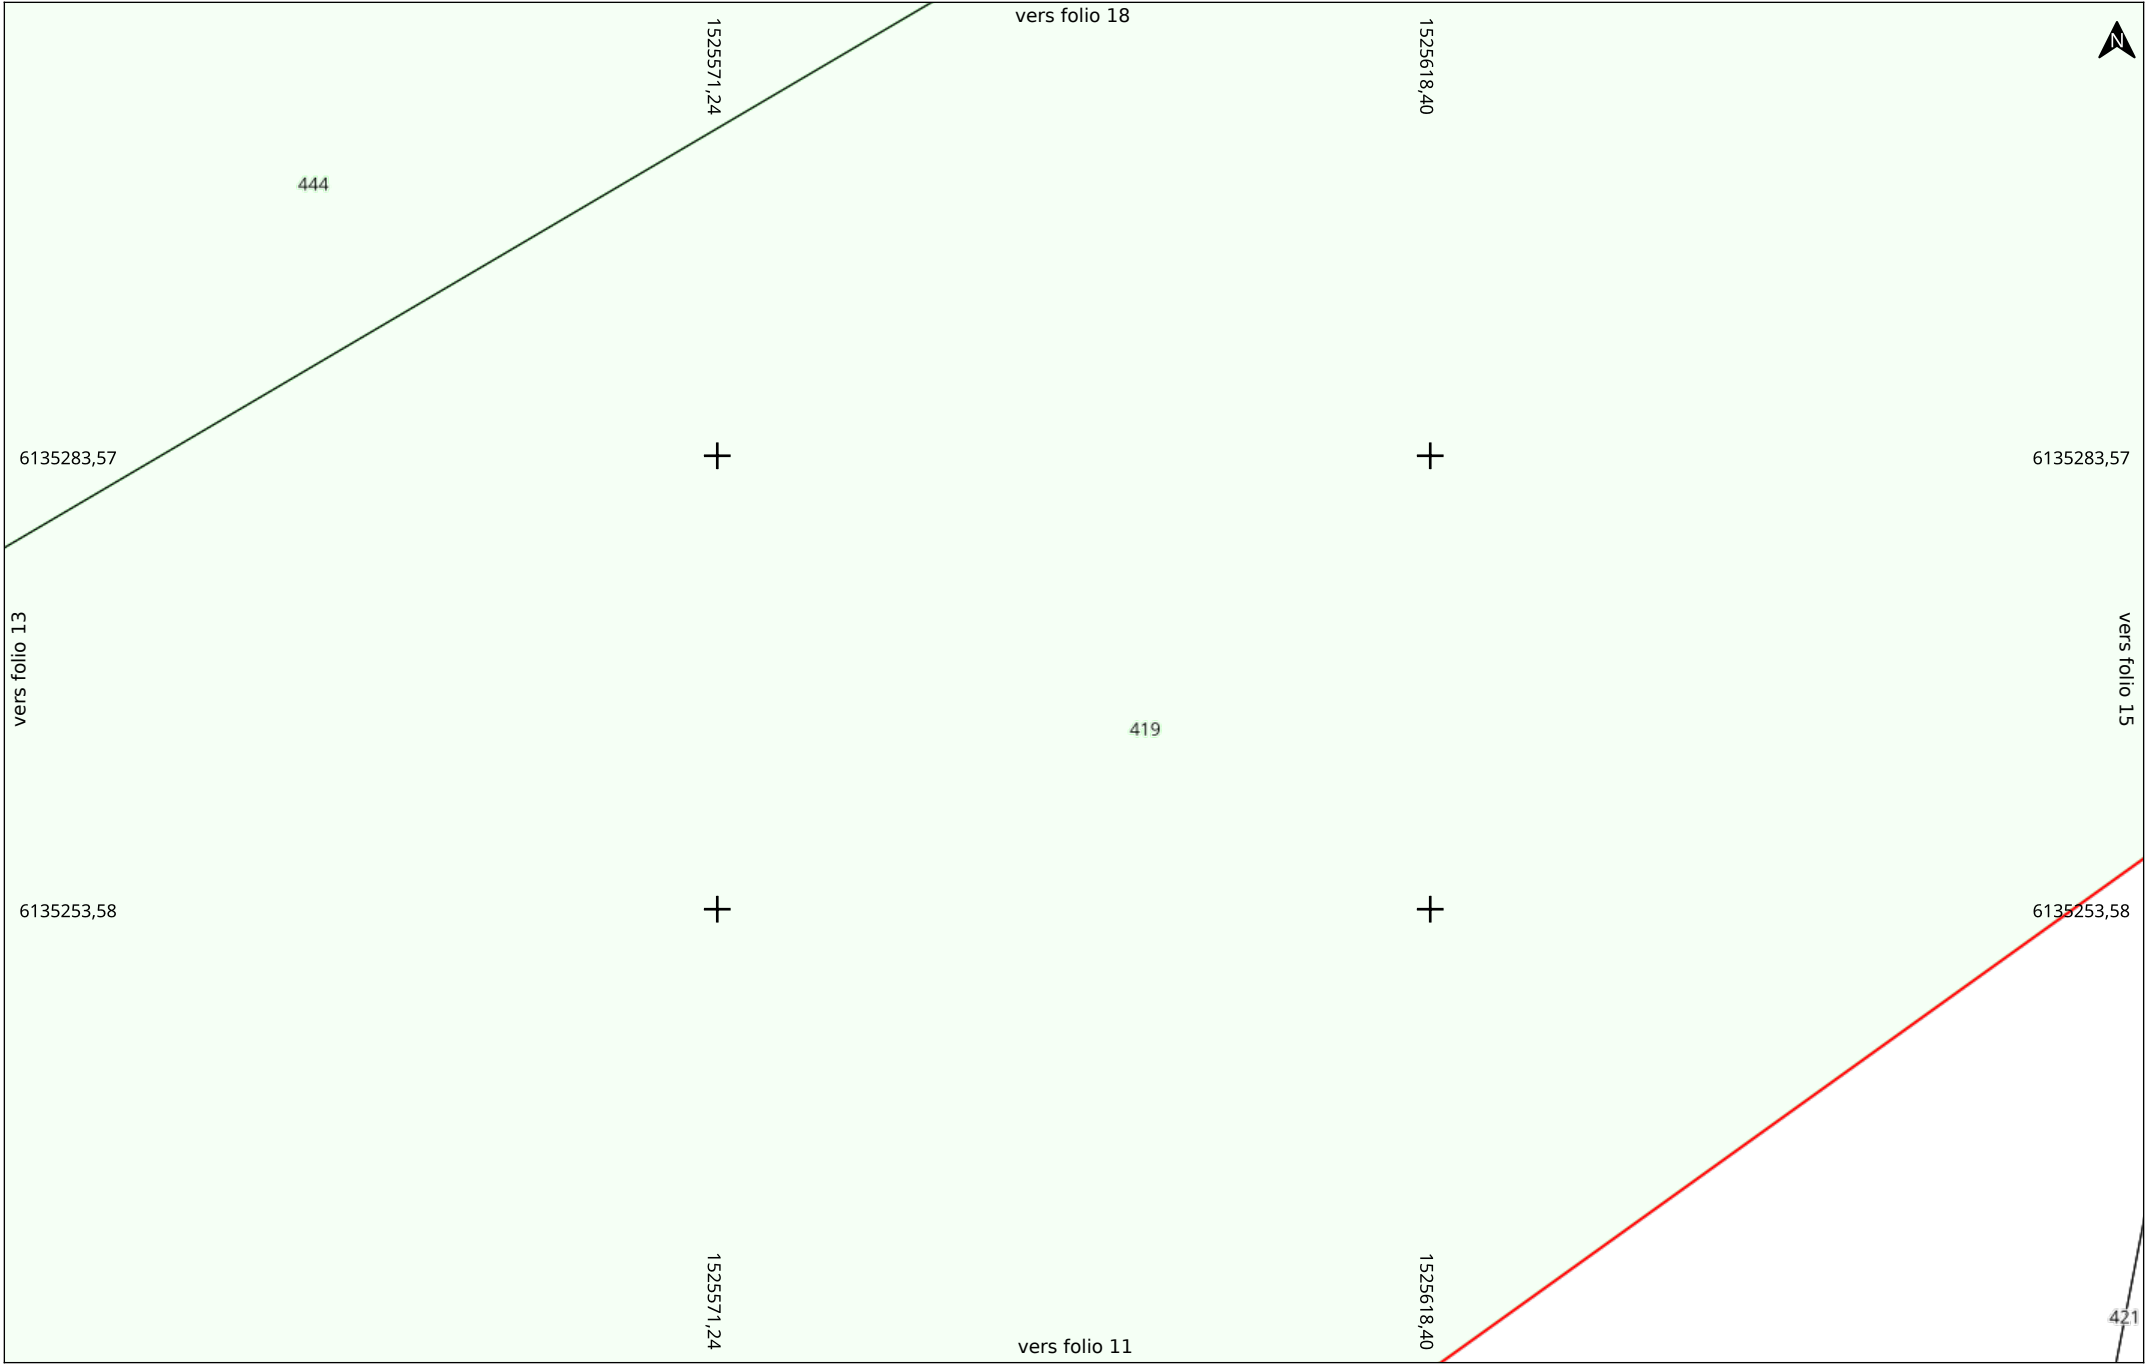


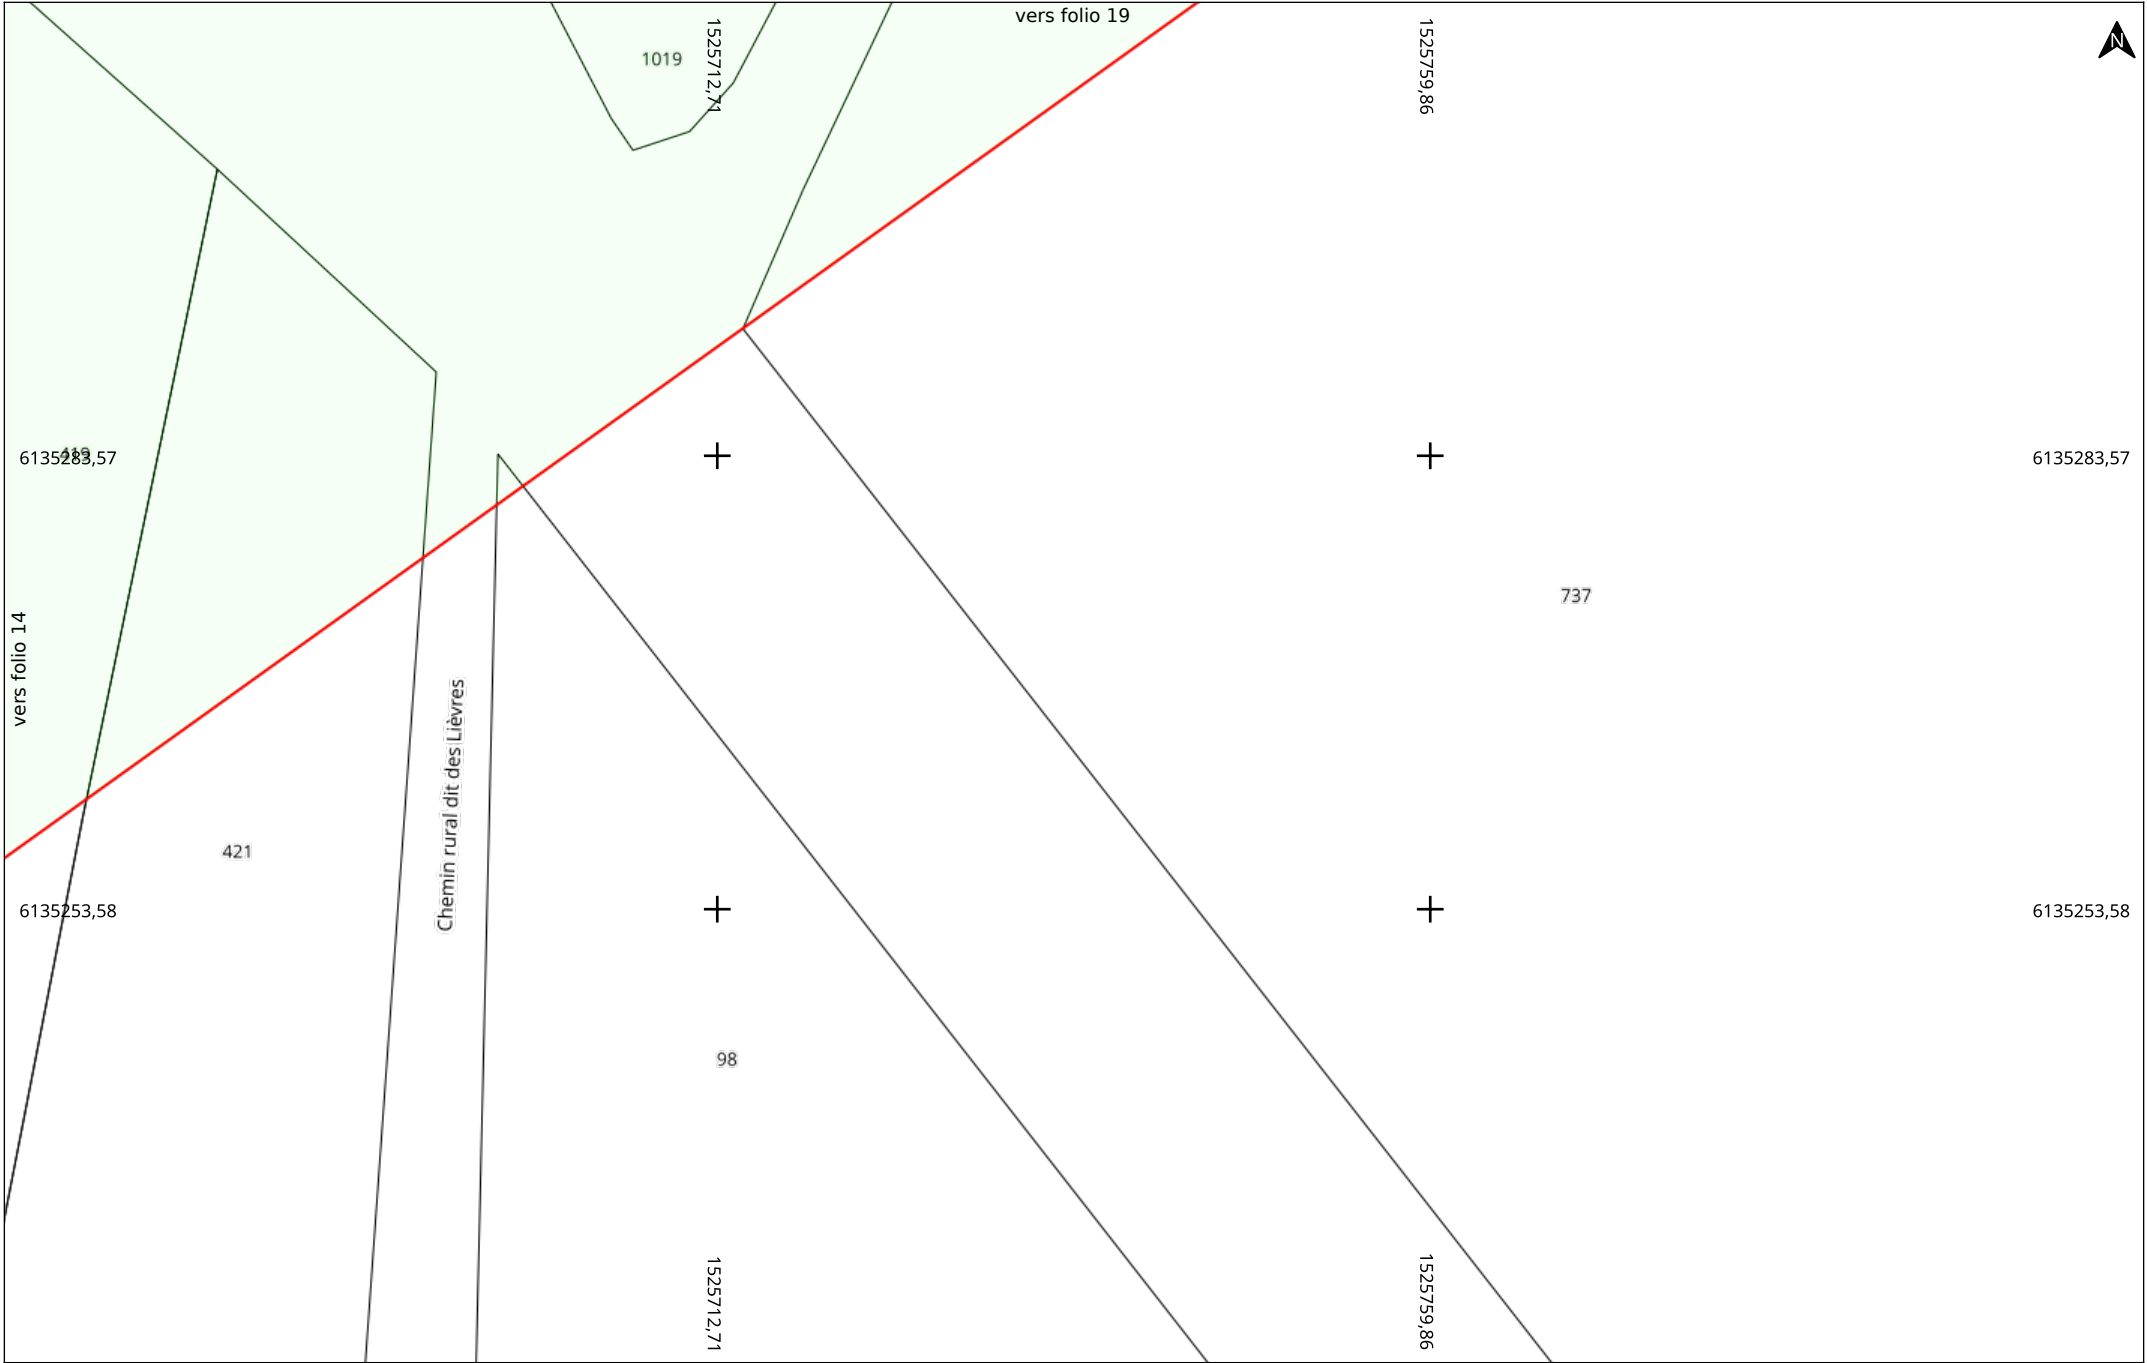

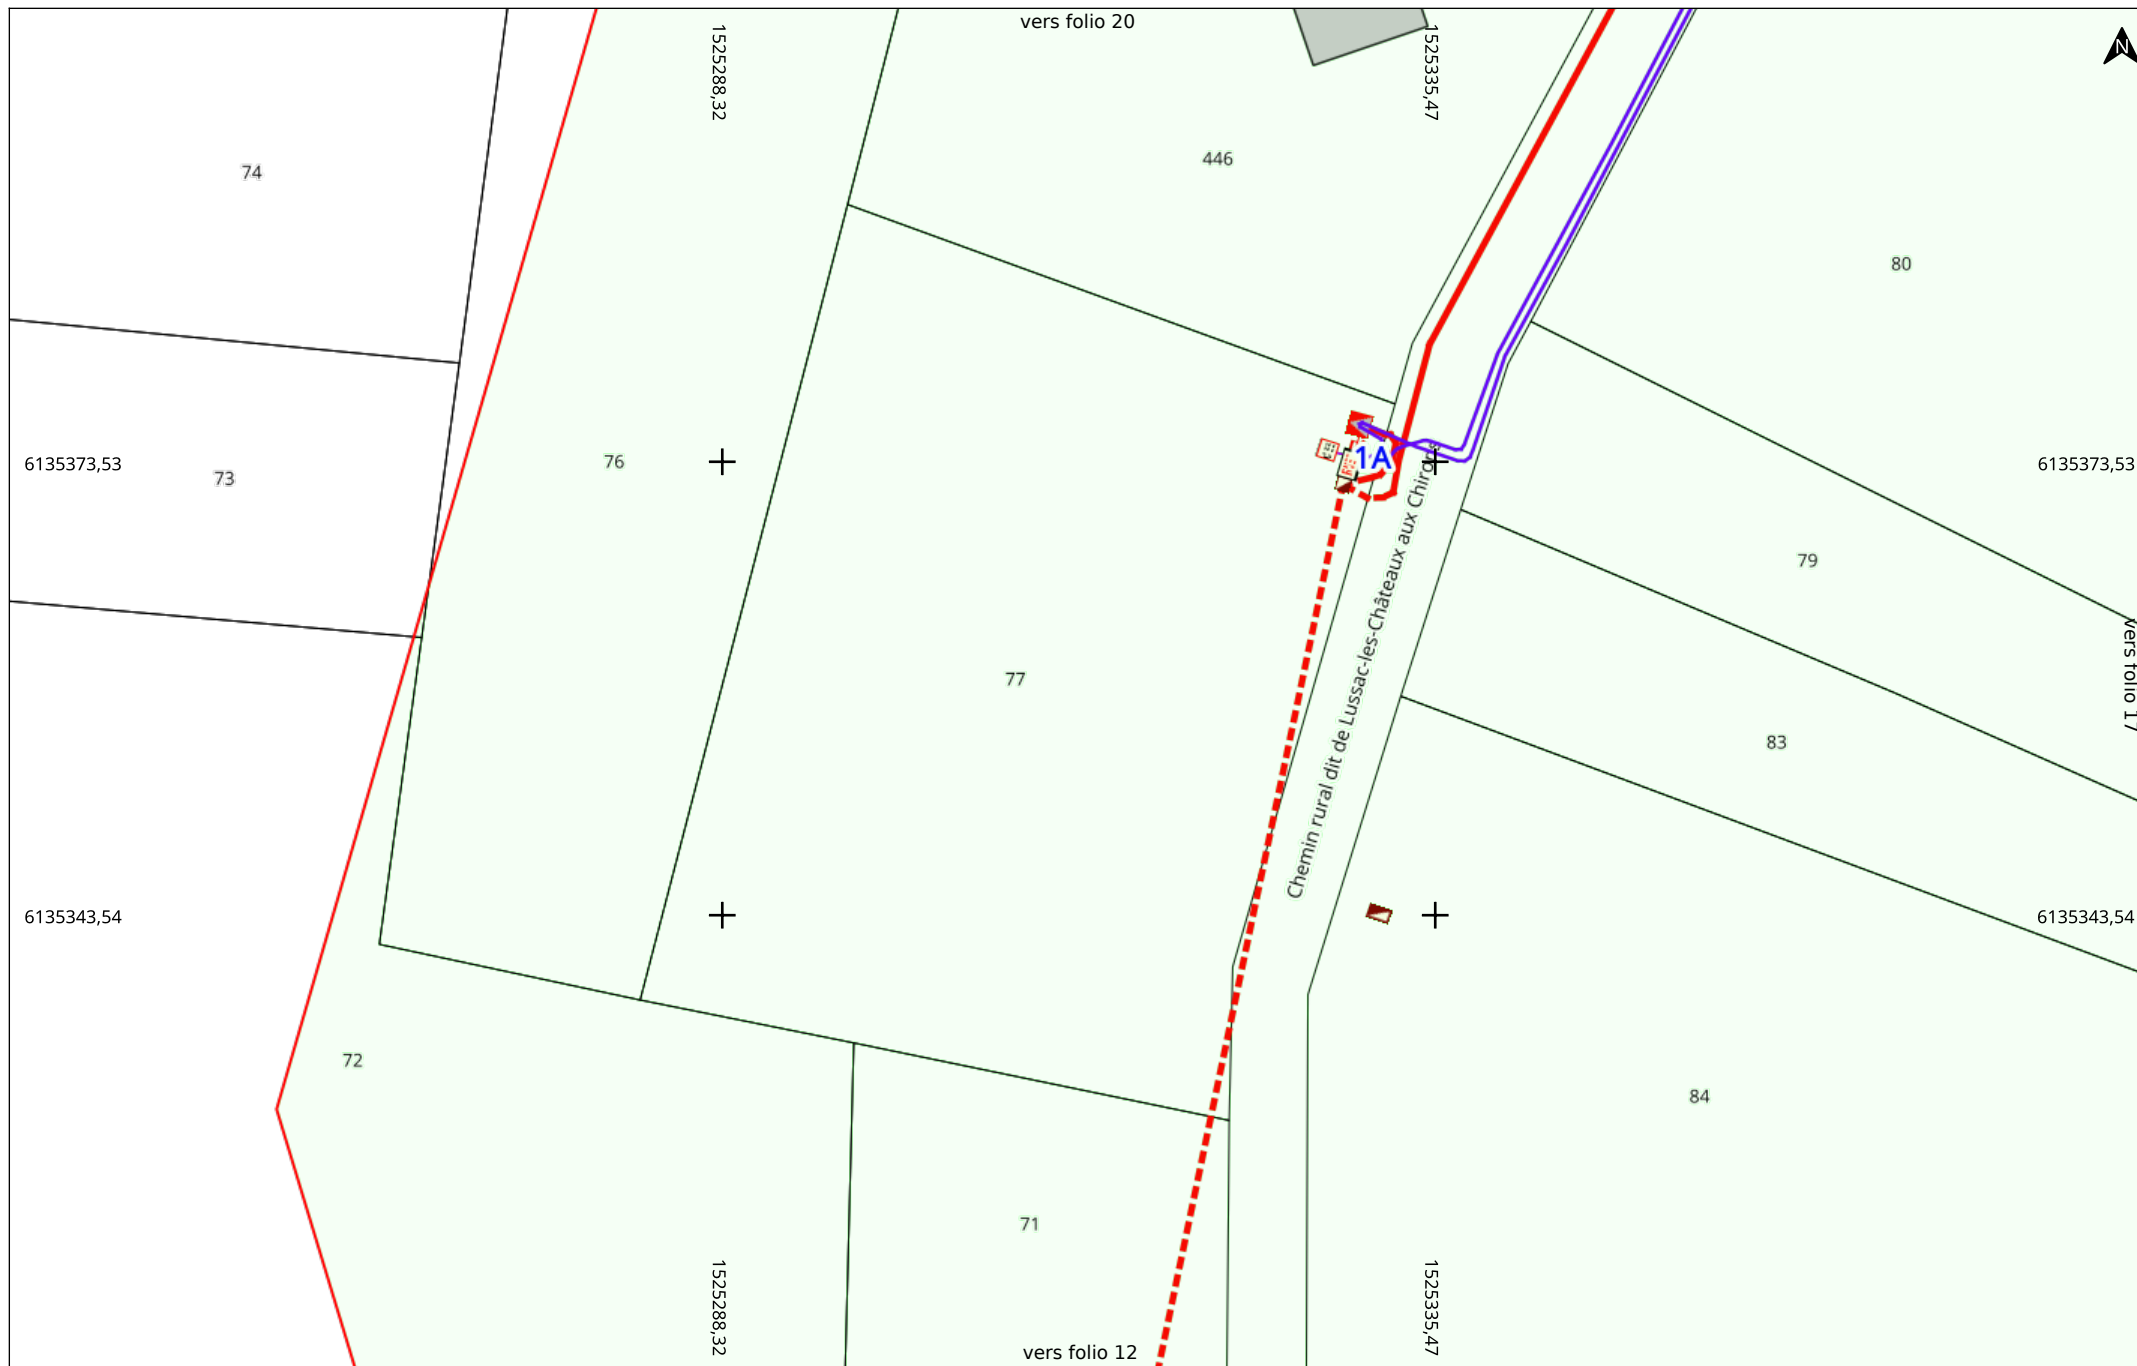


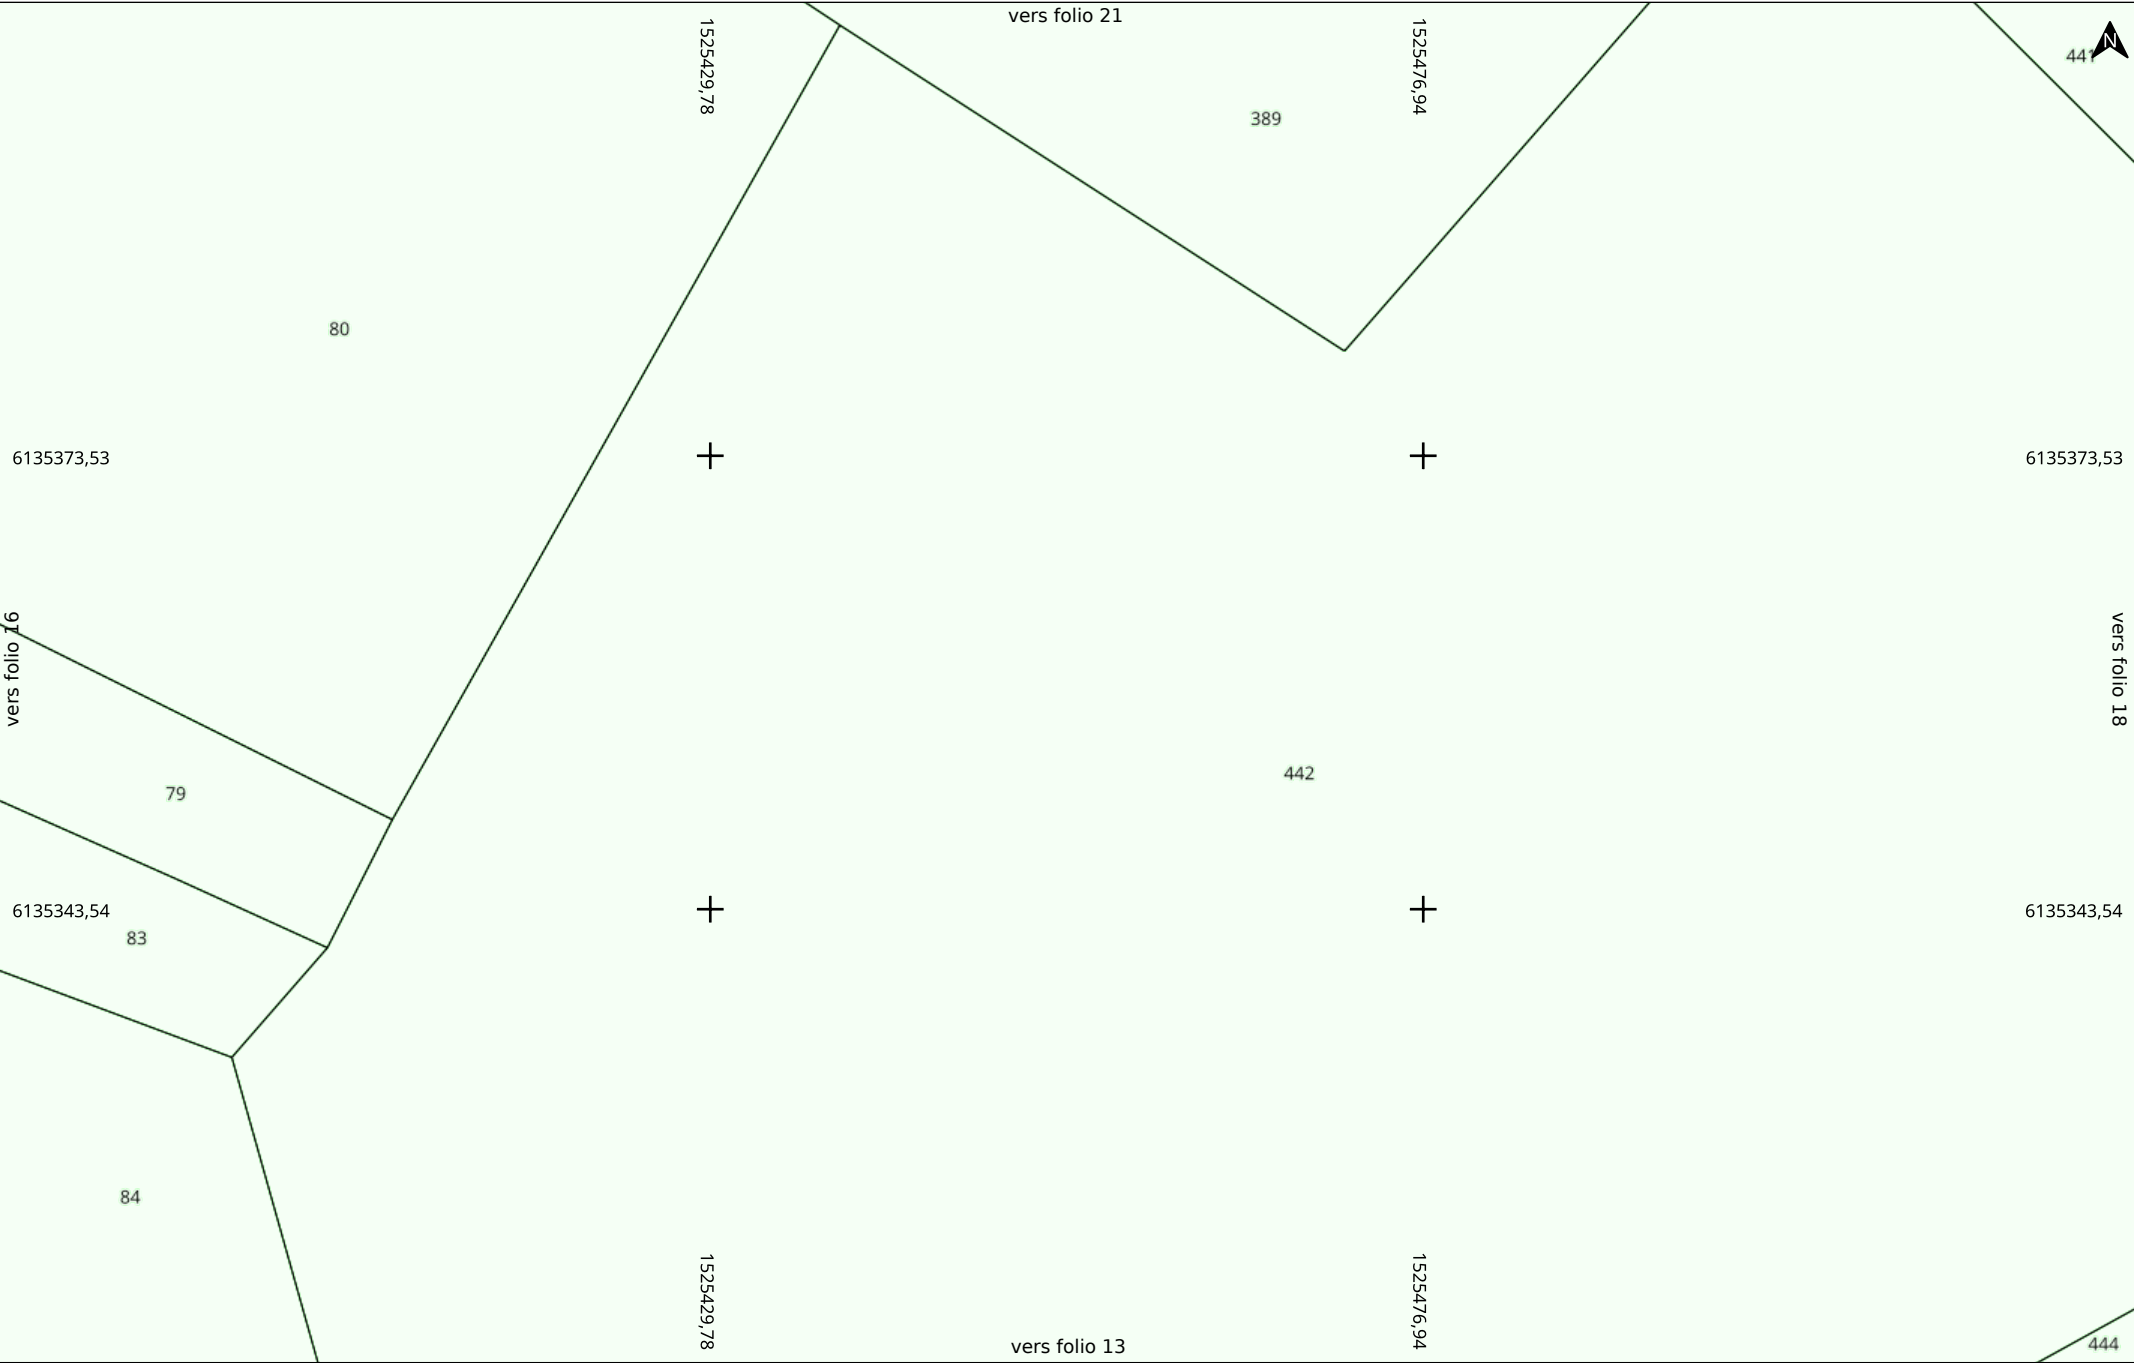


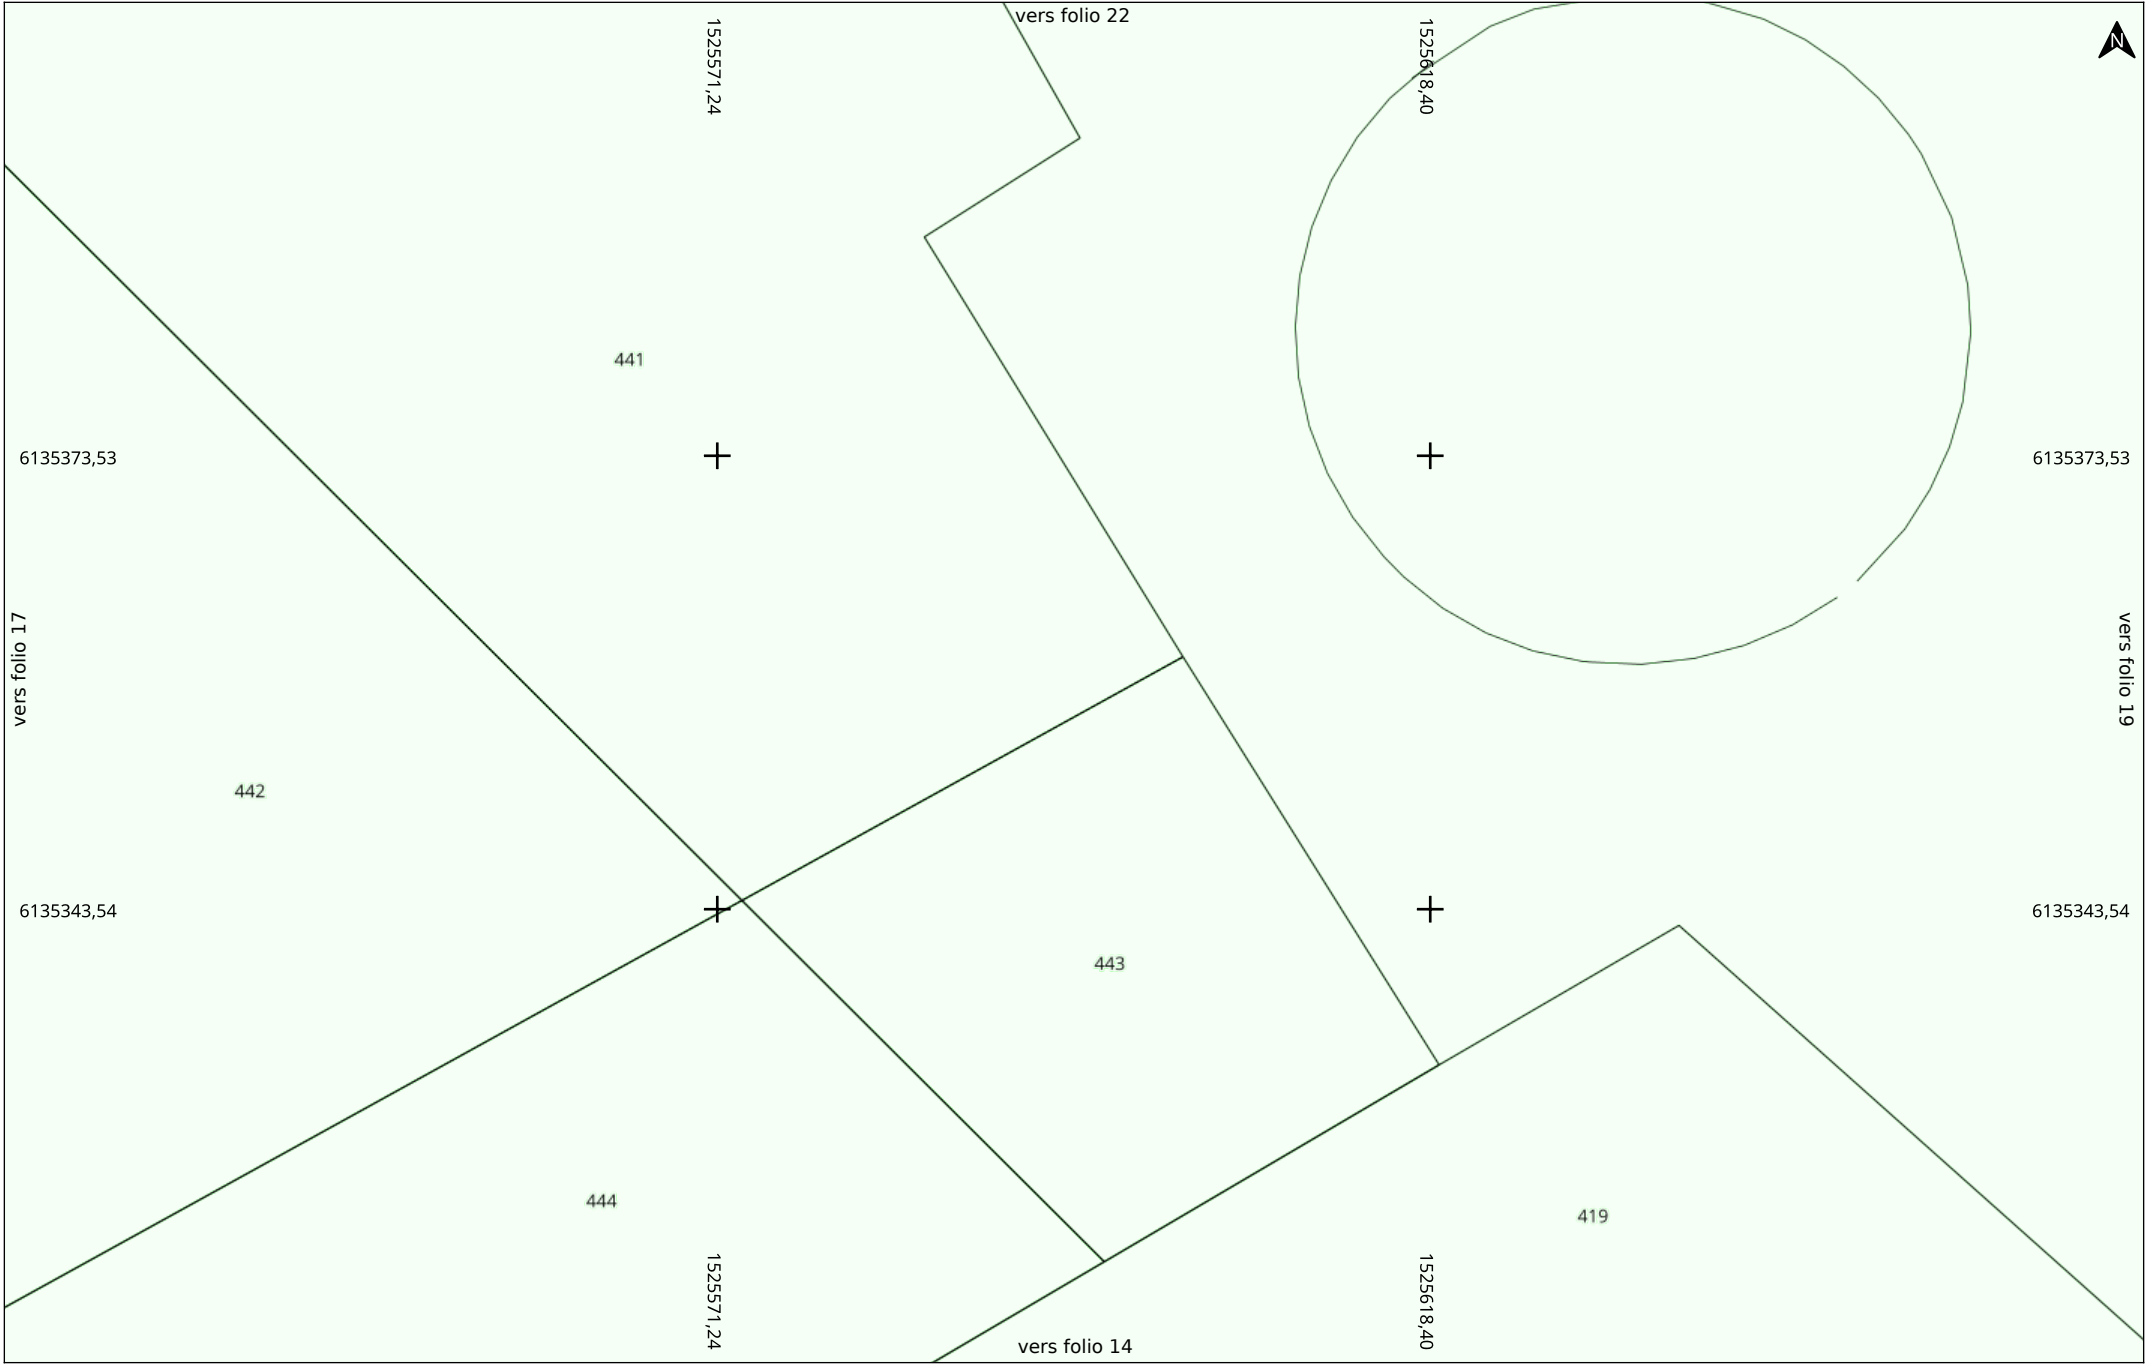

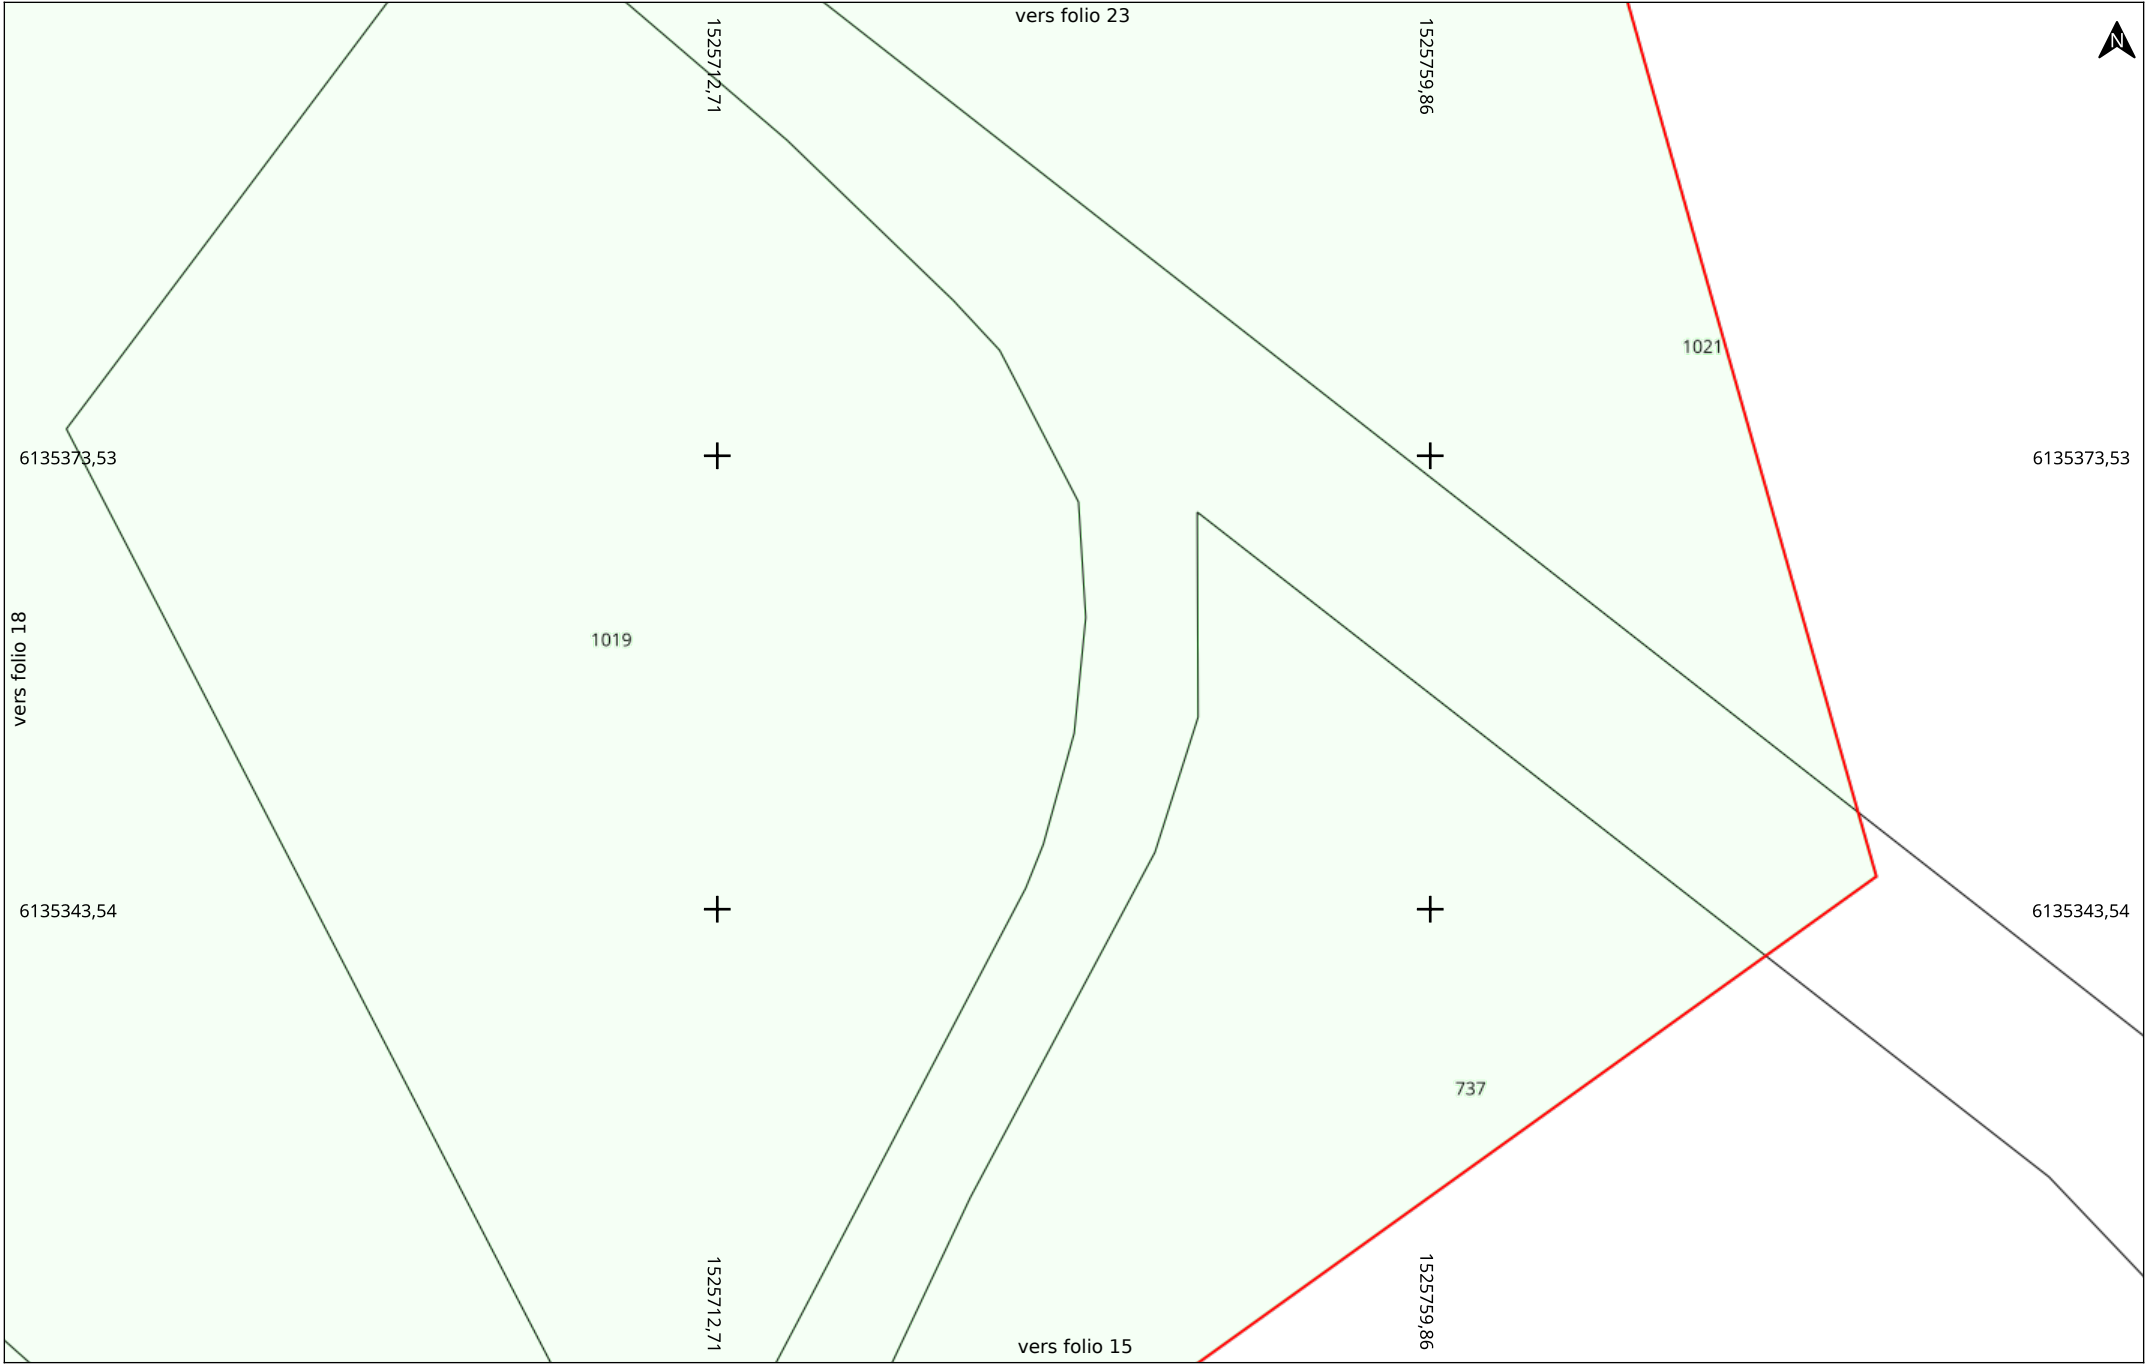




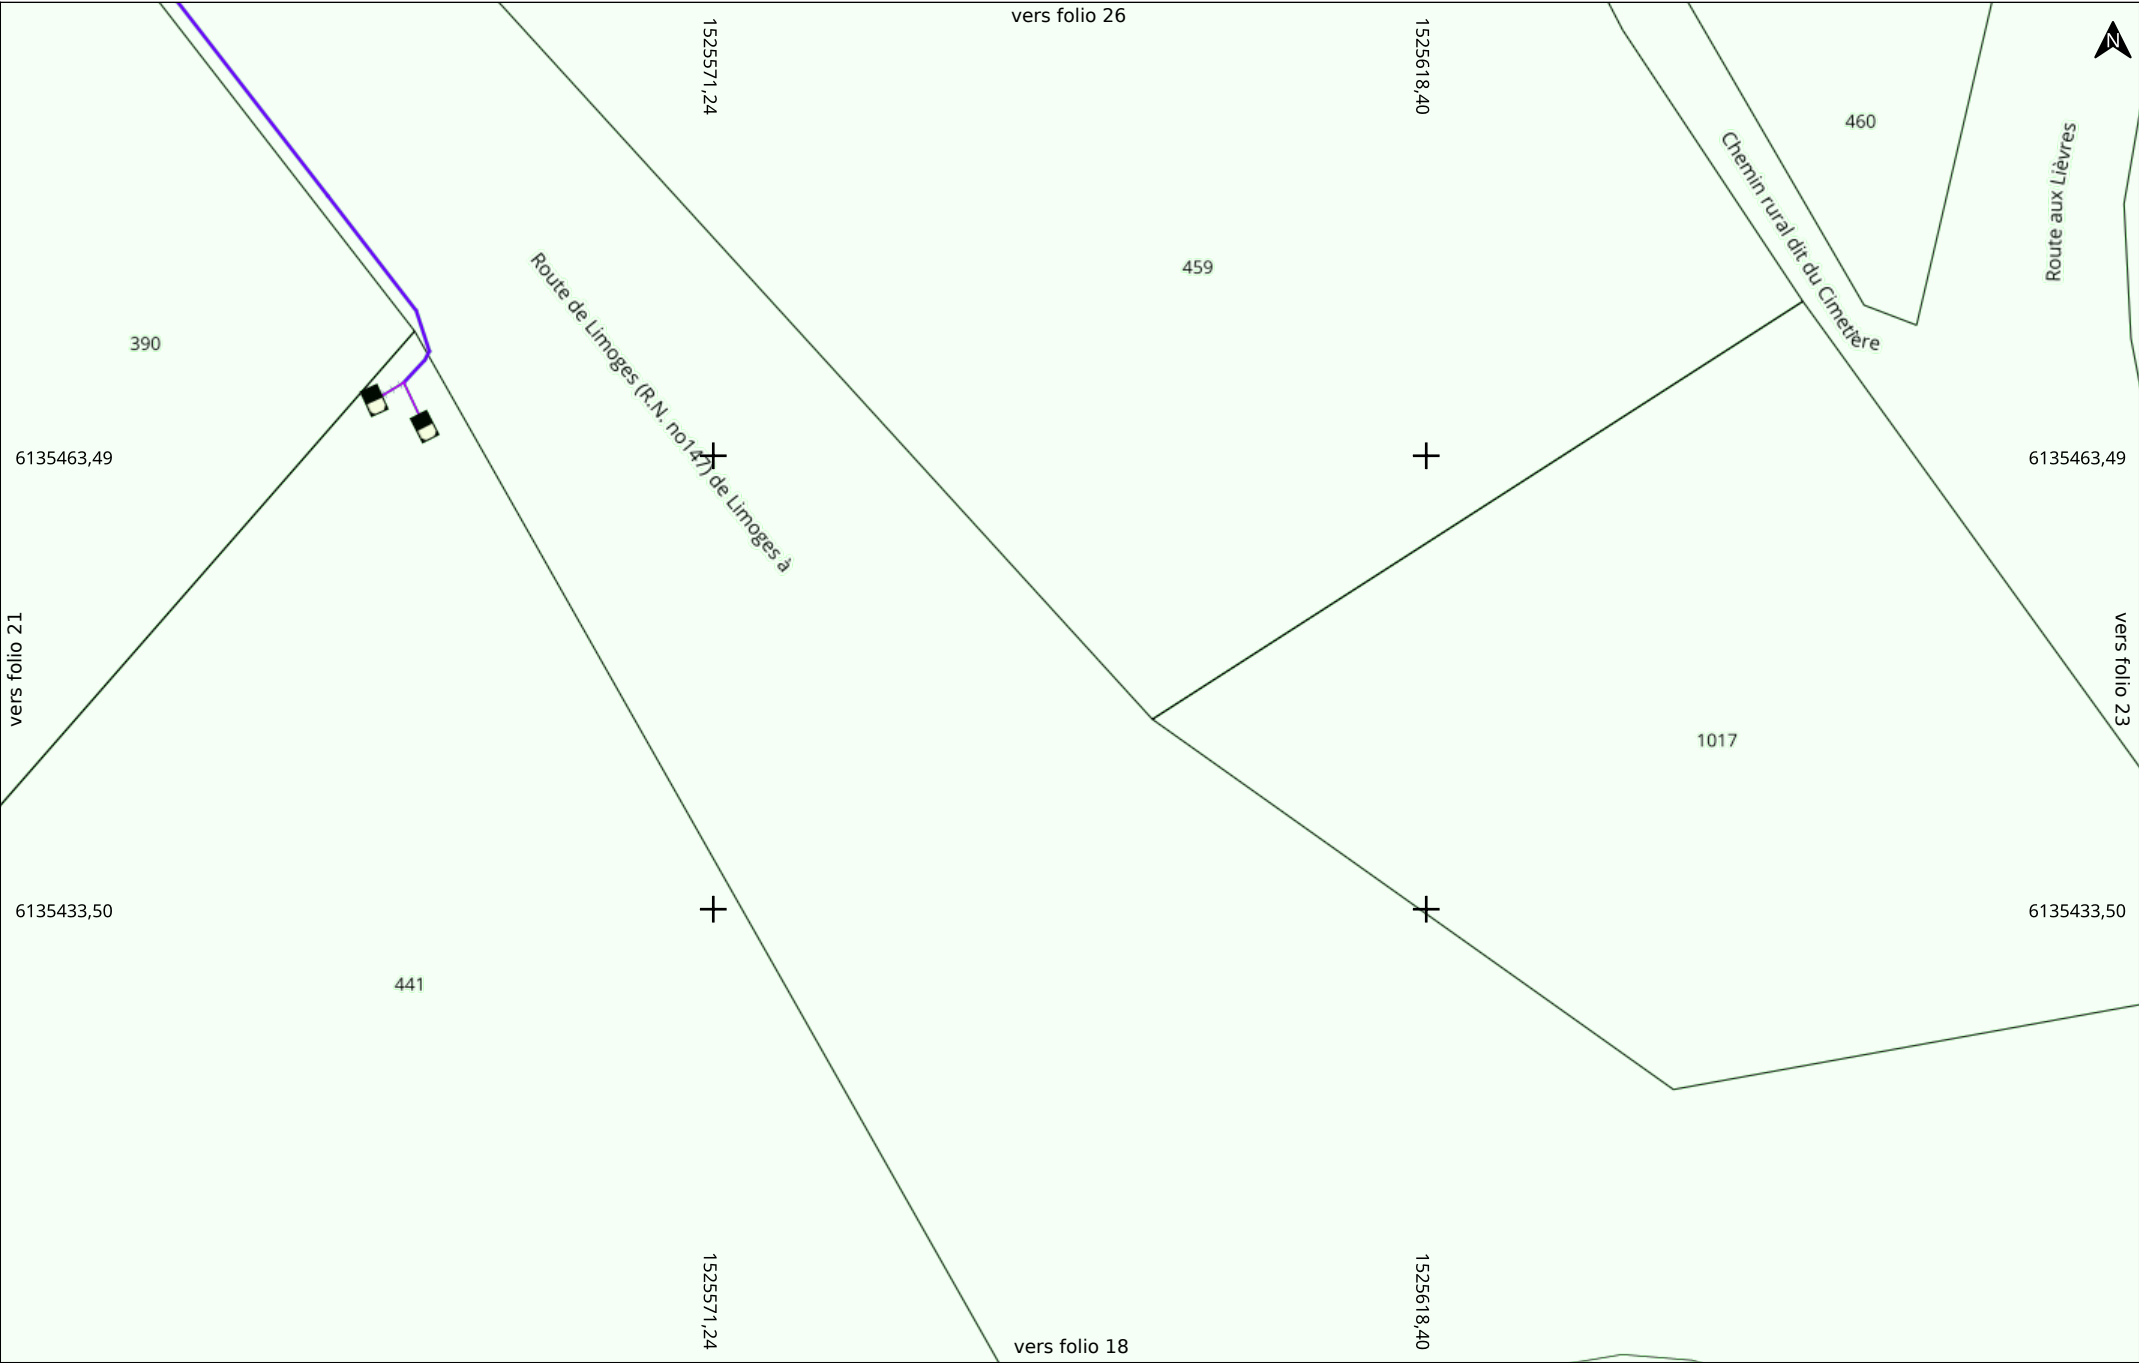


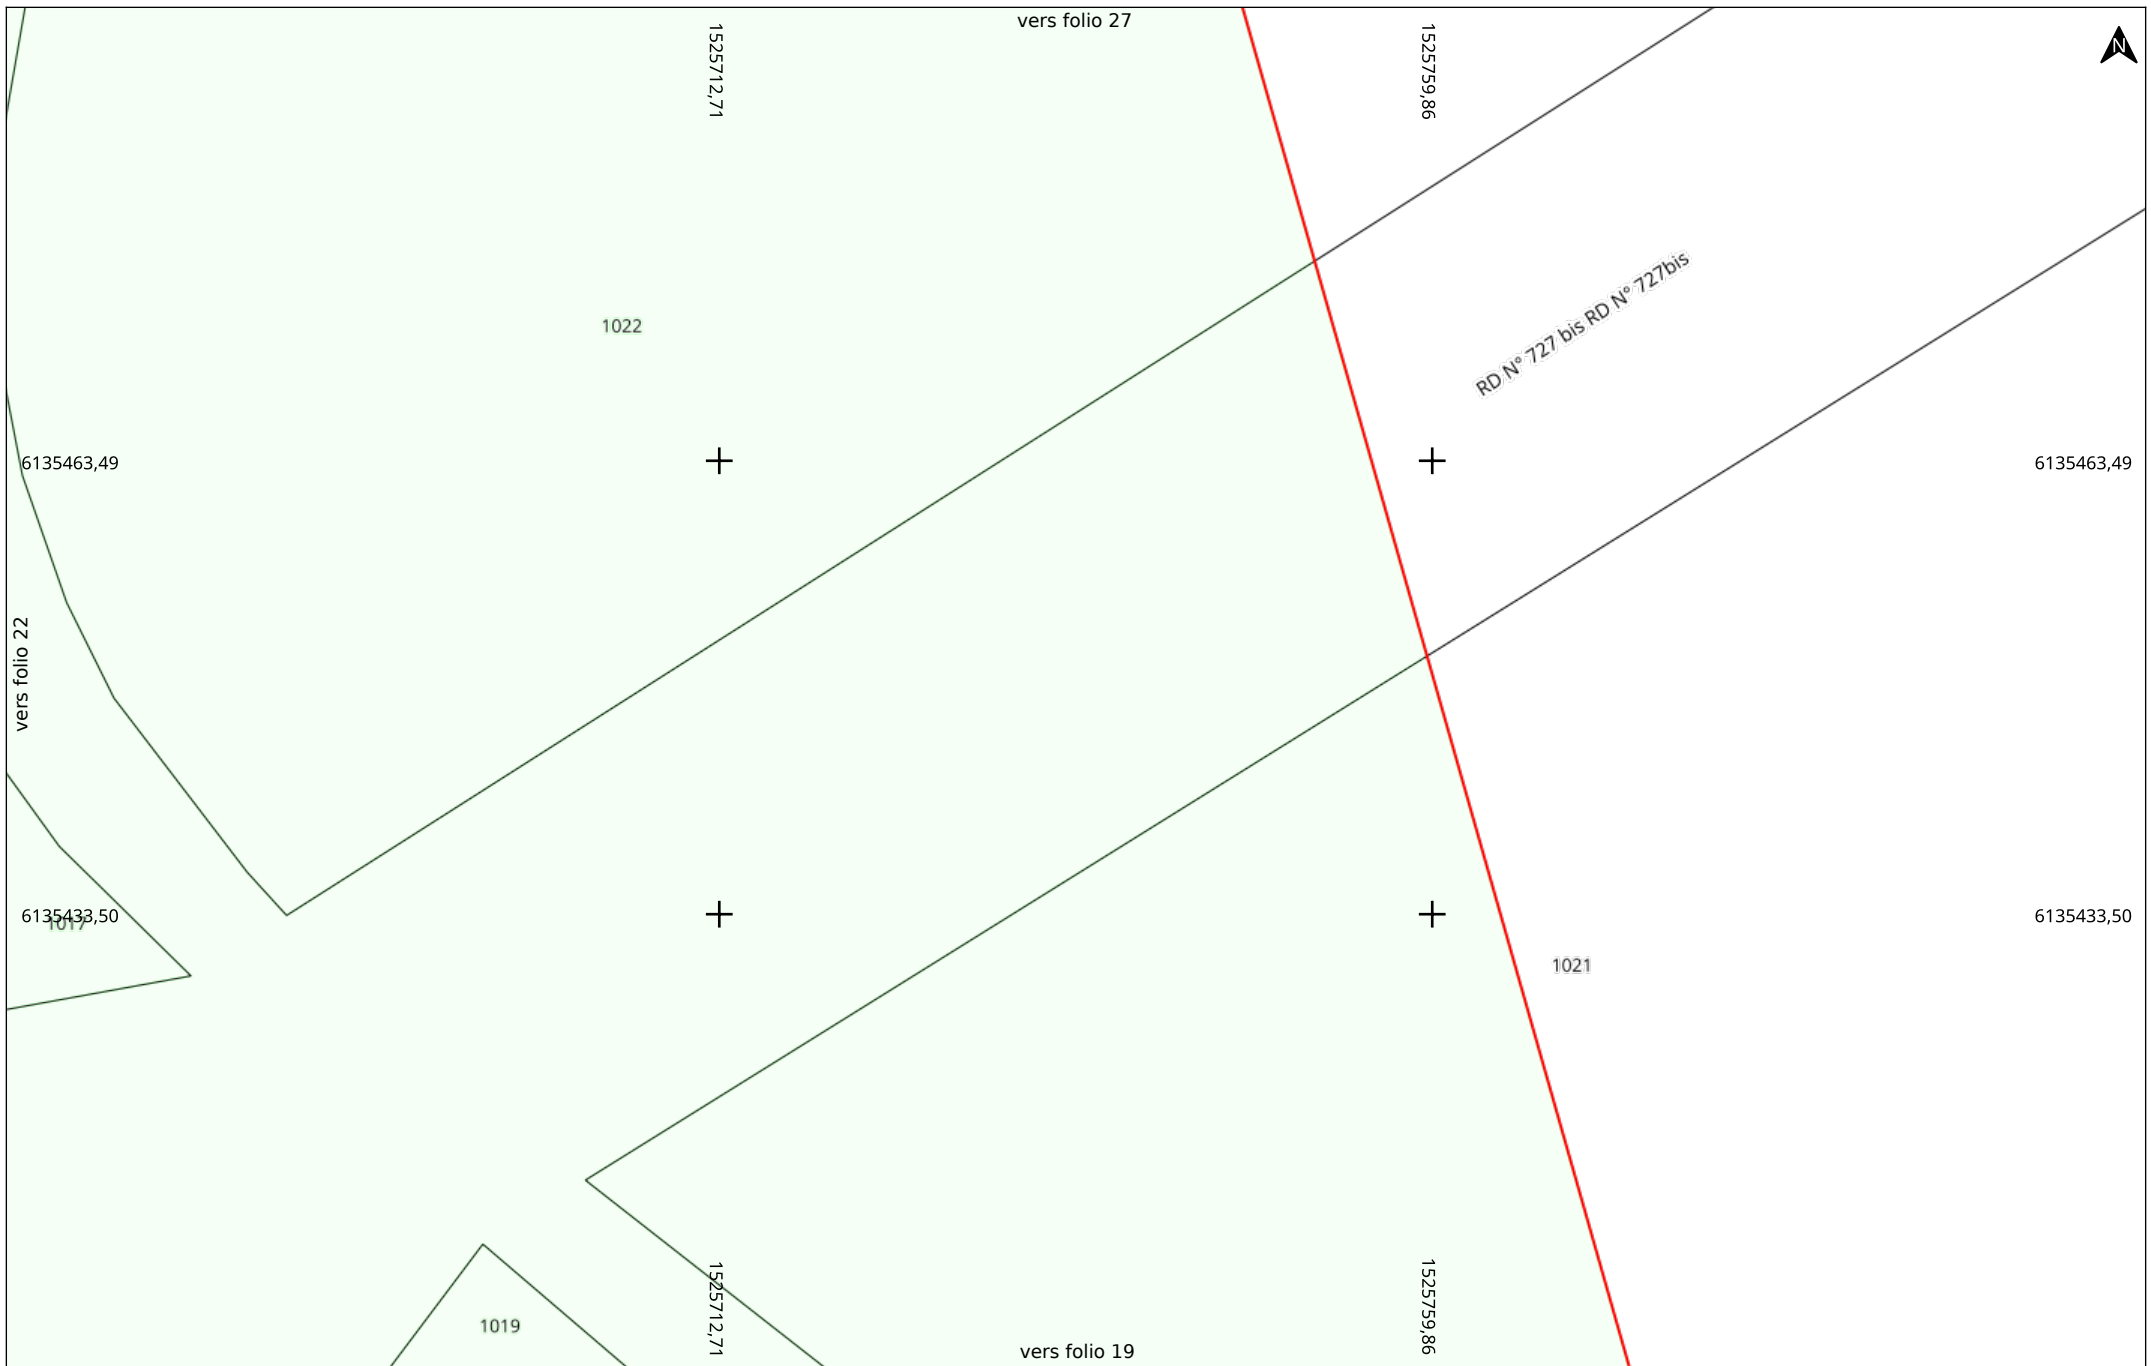



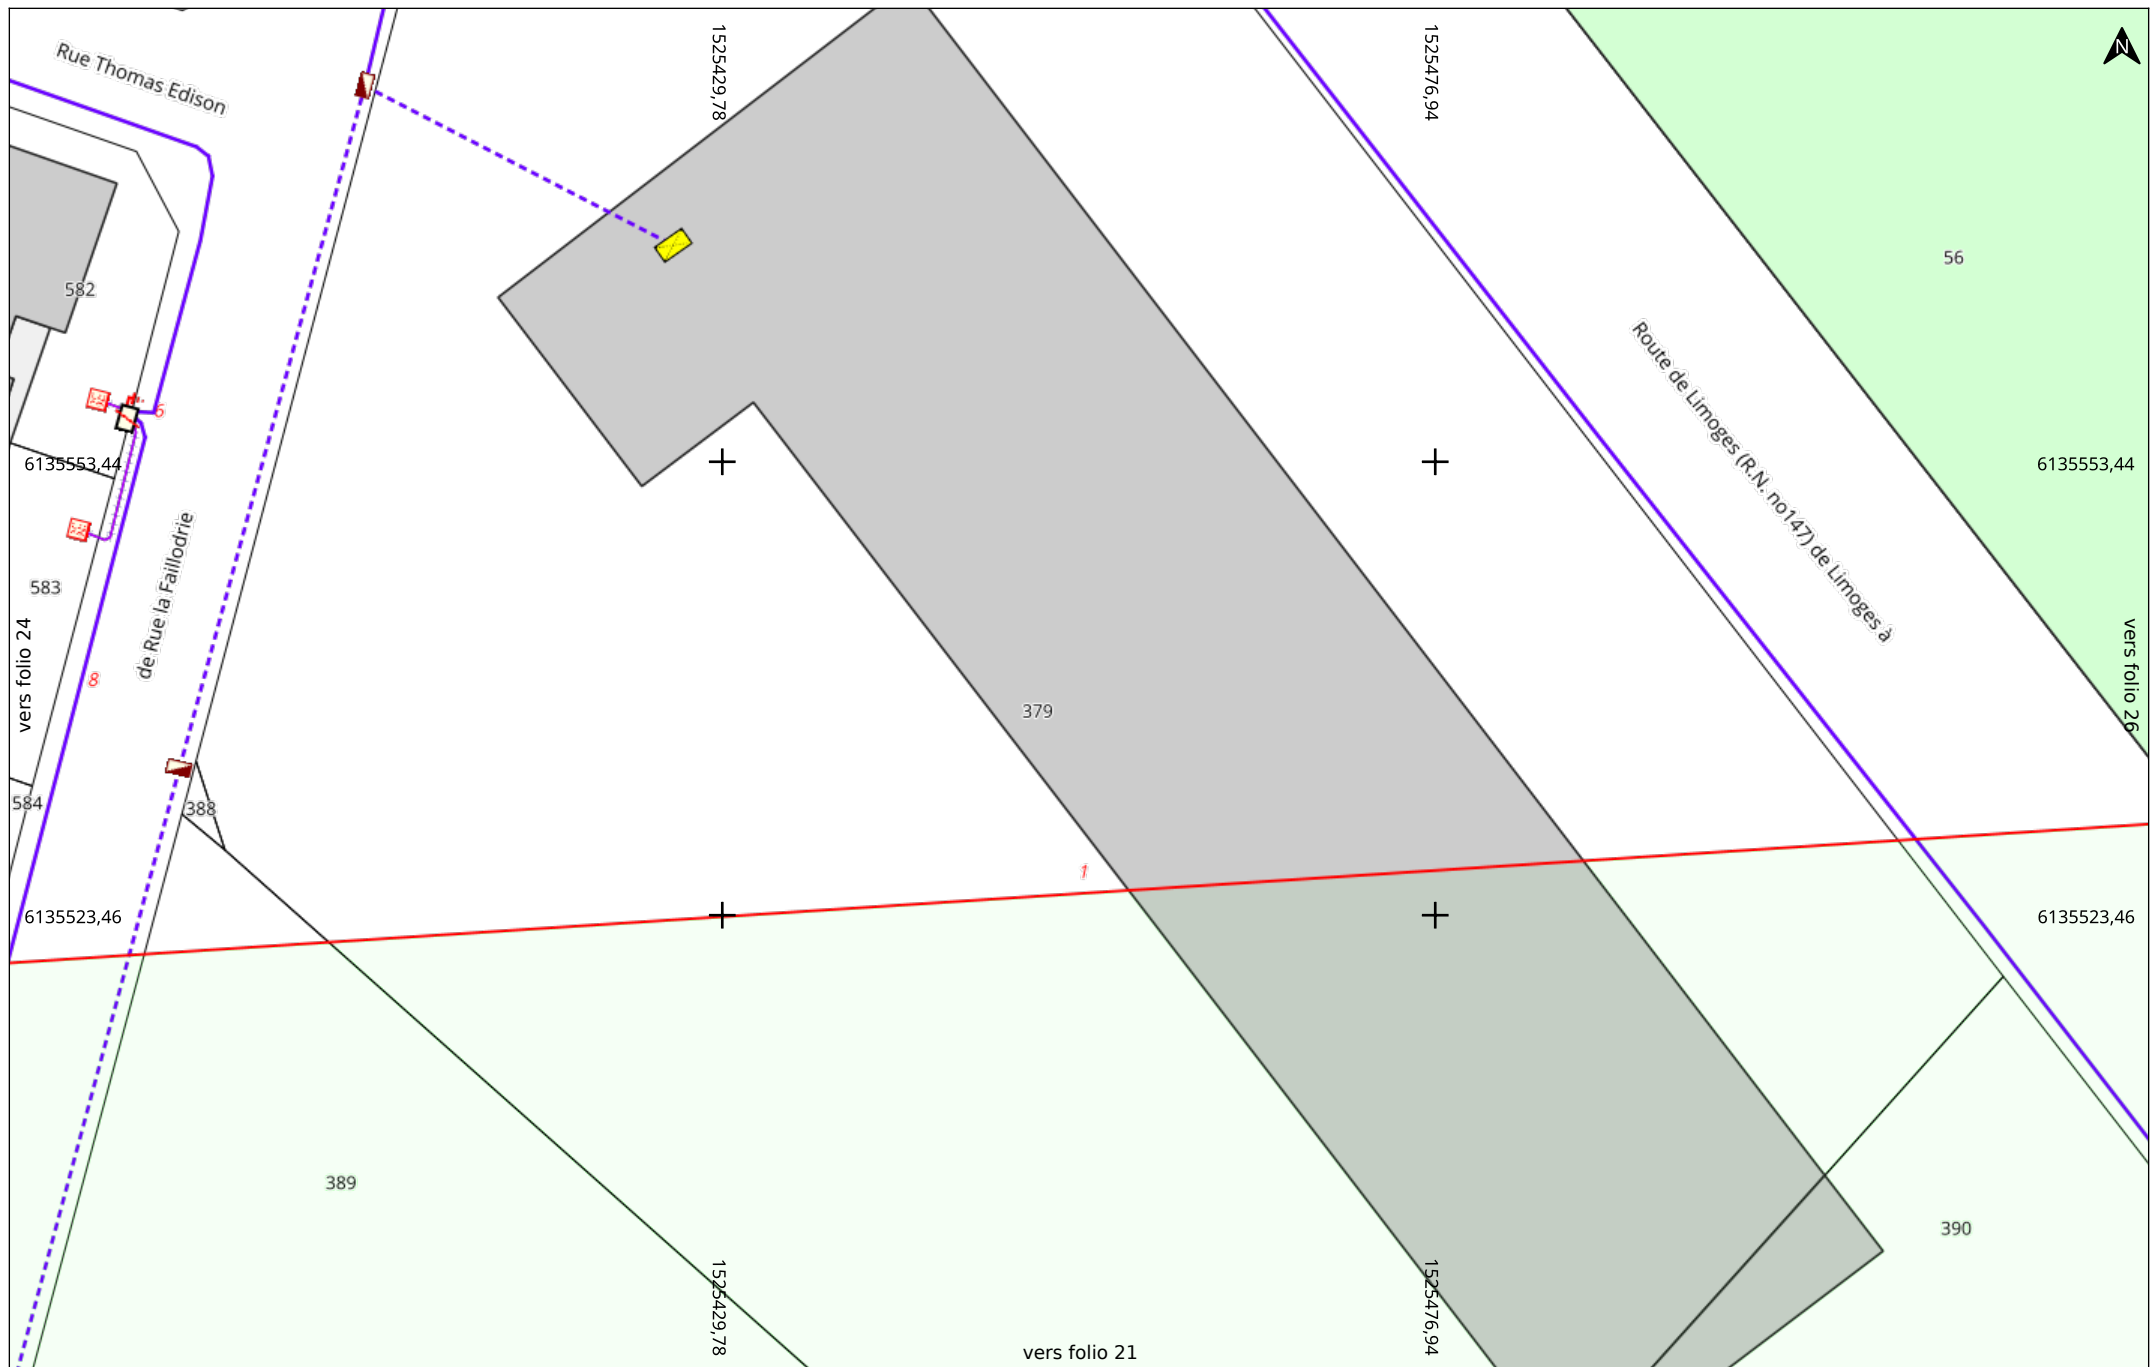



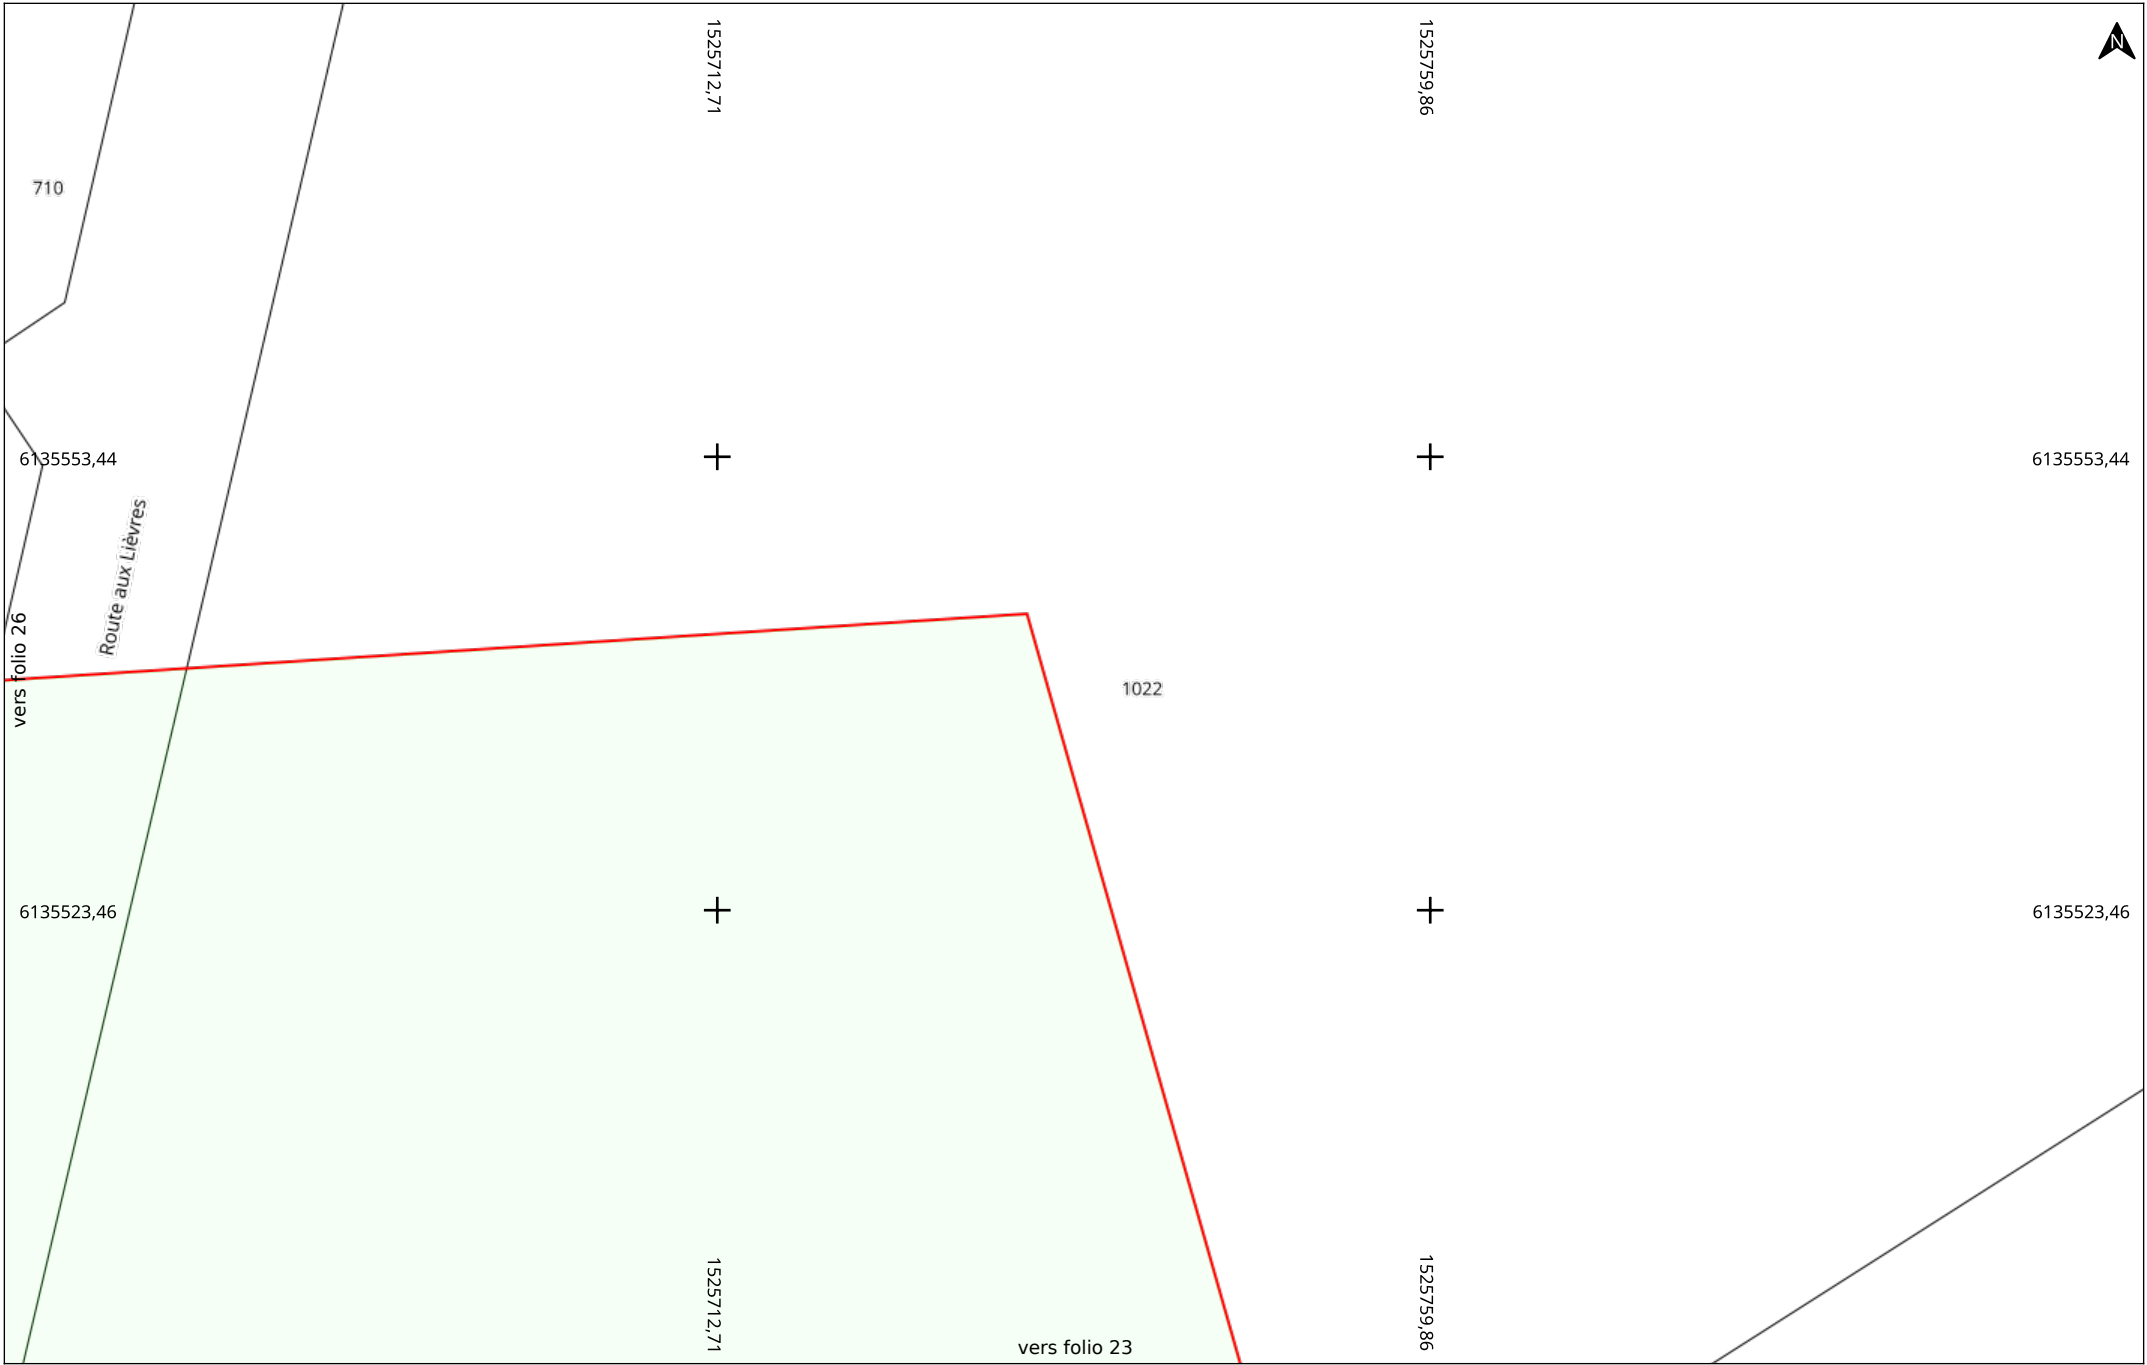








Linéaire HTB

-  ligne aérienne
-  câble souterrain




Linéaire HTA

-  ligne aérienne
-  câble souterrain

Linéaire BT

-  ligne aérienne nue
-  ligne aérienne
-  câble souterrain


Branchements

-  ligne aérienne nue
-  ligne aérienne
-  câble souterrain

Etudes HTA ou BT

-  tracé à prendre en compte

Formulaire CERFA

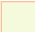-  Emprise de la demande

SRD Réseaux Distribution

Informations des 81 relevés de profondeurs présents dans l'emprise du chantier

Système de coordonnées : RGF 93 / CC47 (EPSG:3947)

GID	X	Y	Z
1489112	1525529.358	6135505.018	112.0
1489113	1525532.24	6135501.304	112.0
1489119	1525526.524	6135508.748	112.0
1489123	1525517.79	6135520.249	112.0
1489126	1525514.797	6135523.844	112.0
1489130	1525523.671	6135512.623	112.0
455611	1525341.289	6135390.82	113.08
455659	1525327.79	6135362.038	112.38
455819	1525321.307	6135448.282	113.38
456023	1525332.351	6135374.038	112.75
456030	1525320.239	6135323.92	111.09
456144	1525322.971	6135342.856	111.81
456300	1525337.25	6135434.841	113.3
456348	1525329.314	6135366.607	112.55
456476	1525329.261	6135441.585	113.38
456593	1525331.04	6135371.009	112.7
456602	1525336.507	6135382.151	113.08
456636	1525319.583	6135313.035	110.7
456824	1525345.993	6135398.704	113.15
456843	1525313.562	6135454.779	113.22
456997	1525319.022	6135292.056	110.39
457043	1525319.287	6135302.637	110.58
457181	1525351.545	6135418.738	113.27
457302	1525350.469	6135407.09	113.15
457369	1525320.273	6135237.526	109.89
457370	1525343.667	6135394.818	113.01
457387	1525353.405	6135415.185	113.26
457414	1525326.313	6135357.181	112.27
457473	1525325.033	6135352.119	112.14

GID	X	Y	Z
457479	1525320.314	6135241.114	109.99
457511	1525319.874	6135248.932	109.96
458144	1525348.378	6135403.156	113.08
458214	1525319.272	6135270.838	110.16
458243	1525317.347	6135451.534	113.31
458282	1525320.763	6135328.708	111.35
458379	1525319.415	6135307.798	110.75
458547	1525319.34	6135259.875	110.04
458560	1525309.8	6135458.016	113.17
458592	1525346.665	6135426.444	113.27
458834	1525320.435	6135229.371	109.37
458905	1525318.924	6135286.862	110.35
458920	1525321.388	6135333.515	111.43
459046	1525305.915	6135461.234	113.16
459132	1525319.096	6135281.487	110.23
459299	1525319.362	6135265.458	110.16
680910	1525316.728	6135446.323	113.0
680944	1525365.324	6135427.736	113.0
681018	1525374.038	6135488.639	113.0
681042	1525538.083	6135493.789	112.0
681145	1525370.583	6135474.259	113.0
681160	1525369.35	6135439.966	113.0
681273	1525550.746	6135470.316	112.0
681318	1525346.908	6135421.333	113.0
681349	1525371.08	6135444.273	113.0
681390	1525333.746	6135432.361	113.0
681417	1525535.258	6135497.378	112.0
681516	1525367.354	6135463.408	113.0
681873	1525363.685	6135449.441	113.0
681874	1525362.547	6135444.882	113.0
681966	1525320.245	6135443.307	113.0
682048	1525366.645	6135431.746	113.0
682190	1525358.09	6135415.019	113.0
682194	1525380.091	6135510.796	113.0
682393	1525545.918	6135482.273	111.0
682493	1525377.937	6135501.923	113.0

GID	X	Y	Z
682885	1525543.381	6135486.409	112.0
682887	1525364.925	6135454.273	113.0
682905	1525312.959	6135447.84	114.0
682942	1525361.31	6135440.343	113.0
683007	1525358.966	6135432.841	113.0
683035	1525371.722	6135479.266	113.0
683074	1525337.18	6135429.637	113.0
683081	1525326.374	6135438.357	113.0
683240	1525551.022	6135473.504	111.0
683386	1525360.886	6135417.079	113.0
683448	1525375.623	6135493.208	113.0
683466	1525368.567	6135467.022	113.0
683609	1525370.266	6135442.43	113.0
683624	1525304.198	6135485.034	113.0
683632	1525363.332	6135421.967	113.0
683816	1525381.173	6135515.236	113.0

Le 16/06/2025

Objet : fichiers transmis avec le document

Madame, Monsieur,

Pour consulter les fichiers transmis avec notre document, veuillez cliquer sur le ou les liens suivants :

- SRD_recolement_20250616.pdf : <https://dl.sogelink.fr/?Ehj5nwCM>
- Document original signé : <https://dl.sogelink.fr/?peBhGSSW>

Nous nous tenons à votre disposition pour tout complément d'information.

Veuillez agréer, Madame, Monsieur, l'expression de nos salutations respectueuses.

Le service technique Sogelink