

- Légende
- Classement
  - Coteau à grille
  - EP
  - Coteau CC2
  - Eaux pluviales
  - Regard Ø800 ou Ø1000
  - Regard grille
  - Coteau coteau 300x500
  - Classement à l'arrivée
  - Classement coteau 300x500
  - Eaux pluviales existantes


MAÎTRISE D'OUVRAGE  
EPA Bordeaux Euratlantique  
des domaines Ars, Brienne, Gattibourse, de la ZAC Bordeaux Saint Jean Belcier  
140, rue des Terres de Brienne - CS 47171 - 33081 Bordeaux Cedex

MISSION DE MAÎTRISE D'OUVRAGE  
Aménagement du Jardin de l'Ars

MAÎTRISE D'OUVRAGE  
OLM Paysagistes - Mandataires  
14, passage Planchard - 33020 Paris  
N° 07 42 36 44 51 - email: info@olm.net

ECR Bordeaux Bureau d'étude technique VRD  
Place d'Alsace au Centre - 3 avenue de Gullone - 33010 Gullone  
N° 05 57 26 79 79

ATM - Bureau d'étude hydrologues  
115, Boulevard Richard Lenoir - 75011 Paris  
N° 01 48 00 00 00

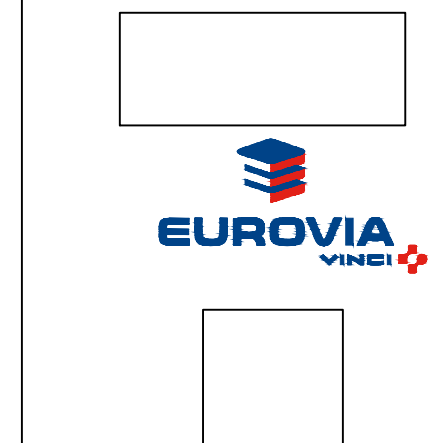

N°	TITRE	REFERENCE PROJET	PHASE DE PROJET	N° DE PLANCHE	ECHELLE	DATE D'EMISSON
1	Récollement Eaux Pluviales	ABG_Bordeaux	DOE	1 à 5	1/500	04/04/2024

